



DZIENNIK URZĘDOWY WOJEWÓDZTWA TARNOBRZESKIEGO

Tarnobrzeg, dnia 16 grudnia 1997 r.

ISSN 0239 – 8389

Nr 22

Poz:

Treść:

UCHWAŁY RAD GMIN

- 252 – Nr XXXVIII/340/97 Rady Miejskiej w Nisku z dnia 7 listopada 1997 roku w sprawie dokonania III-ciej zmiany w Miejscowym Planie Ogólnym Zagospodarowania Przestrzennego Miasta i Gminy Nisko 1175
- 253 – Nr XLV/336/97 Rady Miejskiej w Nowej Dębie z dnia 25 listopada 1997 roku w sprawie zmian w Statucie Miasta i Gminy Nowa Dęba 1386
- 254 – Nr XLV/342/97 Rady Miejskiej w Nowej Dębie z dnia 25 listopada 1997 roku w sprawie określenia stawek czynszu regulowanego za lokale mieszkalne oraz stawek czynszu za lokale socjalne na terenie Miasta Gminy Nowa Dęba 1386
- 255 – Nr XXXV/200/97 Rady Gminy w Pysznicy z dnia 26 listopada 1997 roku w sprawie utworzenia Komunalnego Zakładu Budżetowego pod nazwą „Gminny Zakład Komunalny”, oraz zmiany Statutu Gminy Pysznica 1386
- 256 – Nr XLVI/314/97 Rady Miasta Tarnobrzega z dnia 1 grudnia 1997 roku zmieniająca stawki czynszu regulowanego za lokale mieszkalne 1387

POROZUMIENIA

- 257 – zawarte w dniu 5 listopada 1997 roku pomiędzy Kierownikiem Urzędu Rejonowego w Tarnobrzegu a Zarządem Gminy w Majdanie Królewskim 1387
- 258 – zawarte w dniu 15 grudnia 1997 roku pomiędzy Wojewodą Tarnobrzeskim a Zarządem Gminy w Grębów reprezentowanym przez Wójta Gminy, w sprawie powierzenia prowadzenia zadań z zakresu ochrony zdrowia należących do właściwości Wojewody 1388

POZ. 252

UCHWAŁA Nr XXXVIII/340/97

Rady Miejskiej w Nisku z dnia 7 listopada 1997 r.

w sprawie dokonania III-ciej zmiany w Miejscowym Planie Ogólnym Zagospodarowania Przestrzennego Miasta i Gminy Nisko

Na podstawie art. 18 ust. 2 pkt. 5 ustawy z dnia 8 marca 1990 r. „o samorządzie terytorialnym” (Dz. U. nr 13 z 1996 r., poz. 74, z późniejszymi zmianami), art. 26 ustawy z dnia 7 lipca 1994 r. „o zagospodarowaniu przestrzennym” (Dz. U. nr 89 z 1994 r., poz. 415, z późniejszymi zmianami) Rada Miejska w Nisku

uchwala, co następuje:

§ 1

Dokonać I-szą część III-ciej zmiany Miejscowego Planu Ogólnego Zagospodarowania Przestrzennego Miasta i Gminy Nisko zatwierdzonego Uchwałą Rady Miejskiej w Nisku Nr VI/43/90 z dnia 25.10.1990 r. (ogłoszoną w Dzienniku Urzędowym Województwa Tarnobrzieskiego nr 24 z 1990 r., poz. 281), z późniejszymi zmianami przyjętymi uchwałami Rady Miejskiej w Nisku:

- Nr XIX/188/92 z dnia 30.09.1992 r. ogłoszoną w Dzienniku Urzędowym Województwa Tarnobrzieskiego Nr 13 poz. 303 z 1992 r.
- Nr XXV/240/93 z dnia 30.06.1993 r. ogłoszoną w Dzienniku Urzędowym Województwa Tarnobrzieskiego Nr 9 poz. 242 z 1993 r.,

której autorem jest inż. arch. Dominik Zeman - uprawnienia urbanistyczne: 700/88

§ 2

Integralną częścią zmiany planu, o której mowa w § 1 są rysunki zmiany planu w skali 1 : 5000, 1 : 2000, 1 : 2880, 1 : 1000, 1 : 500 oraz

w skali 1 : 10000 - stanowiące załączniki do niniejszej uchwały.

§ 3

Do ustaleń ogólnych dotyczących całego obszaru objętego planem wprowadza się następujące ustalenia realizacyjne:

- 1) Na terenach zabudowy mieszkaniowej wyklucza się lokalizowanie inwestycji, które zgodnie z Rozporządzeniem Ministra Ochrony Środowiska Zasobów Naturalnych i Leśnictwa z dnia 13 maja 1995 r. (Dz. U. nr 52 poz. 284) zalicza się do mogących pogorszyć stan środowiska lub inwestycji szkodliwych dla środowiska i zdrowia ludzi. Ewentualna uciążliwość projektowanych inwestycji winna ograniczać się do granicy właściciela terenu.
- 2) Dla nowo realizowanych oraz przebudowywanych obiektów przeznaczonych na działalność usługowo-handlową i produkcyjną ustala się dopuszczenie następujących funkcji uzupełniających dla terenu inwestycji:
 - mieszkania wbudowane dla potrzeb inwestora, dozorczy
 - zieleni urządzona
 - urządzenia infrastruktury tech.
 - parkingi, garaże itp.
- 3) W przypadkach szczególnie uzasadnionych dopuszcza się możliwość zmiany sposobu użytkowania, na czas ściśle określony, istniejących obiektów docelowo przeznaczonych na inne cele, pod warunkiem uzyskania przez inwestora wymaganych przepisami szczególnymi opinii i uzgodnień kompetentnych organów.

- 4) Na terenie istniejącej trwałej zabudowy dopuszcza się lokalizację nowych obiektów (tzw. budownictwo płombowe) w istniejącej linii zabudowy, lecz nie bliżej niż określona w art. 43 ustawy z dnia 21.03.1985 r. „o drogach publicznych” (Dz. U. nr 14 poz. 60 z 1985 r., z późniejszymi zmianami), po uzyskaniu zgody właściwego administratora drogi. W przypadku projektowanej przebudowy drogi linia zabudowy winna uwzględniać przewidywane jej poszerzenie. Utworzenie nowych zjazdów z działek przewidzianych do zabudowy na drogi krajowe i wojewódzkie, a w szczególności w przypadku tworzenia nowych działek w wyniku podziału - wymaga uzyskania zgody administratora drogi, już na etapie ich podziału.
- 5) Na obszarach przeznaczonych do użytkowania rolniczego do-

puszcza się realizację obiektów bezpośrednio związanych z produkcją rolną lub obsługą zabudowy siedlisk rolnych np. małe oczyszczalnie ścieków, stacje transformatorowe i redukcyjno-pomiarowe gazu oraz niewidoczne na rysunku planu urządzenia sieciowej infrastruktury technicznej, po uzyskaniu niezbędnych opinii i uzgodnień kompetentnych organów i administratorów sieci.

- 6) Grunty rolne położone w obszarze uchwalanej granicy polnolesnej, przewidziane do zalesienia, mogą być użytkowane rolniczo do czasu zaużytkowania ich zgodnego z planem.

§ 4

W tekście ustaleń realizacyjnych szczegółowych wprowadza się następujące zmiany:

Lp.	Oznaczenia symbolu i treść jego ustaleń realizacyjnych przed III-cią zmianą	Oznaczenia symbolu i treść jego ustaleń realizacyjnych po III-ciej zmianie
JEDNOSTKA BILANSOWA „A” NISKO - ŚRÓDMIEŚCIE		
1.	A23 MW-US-UO-UK Adaptacja obiektów kultury fizycznej (boisko do piłki nożnej i obiekty towarzyszące). Postulowane usługi dla mieszkańców terenu A 22 MW jak np. świetlica, plac zabaw dla dzieci itp. Po przeniesieniu mieszalni kruszywa na teren działnicy magazynowo - składowej przewiduje się również możliwość lokalizacji budynków mieszkalnych wielorodzinnych z usługami w parterze (w zależności od potrzeb). Lokalizację obiektów warunkuje się opracowaniem koncepcji funkcjonalno - przestrzennej całego terenu w nawiązaniu do terenu A 22 MW i A 16 MNJ, z uwzględnieniem przedłużenia ul. Wańkowicza do ul. Sandomierskiej.	A23 US-MW-UO-UK-UI - pow. 4,33 ha Adaptacja obiektów kultury fizycznej (boisko do piłki nożnej i obiekty towarzyszące). Postulowane usługi dla mieszkańców terenu A 22 MW jak np. świetlica, plac zabaw dla dzieci itp. Po przeniesieniu mieszalni kruszywa na teren działnicy magazynowo - składowej przewiduje się również możliwość lokalizacji budynków mieszkalnych wielorodzinnych z usługami w parterze (w zależności od potrzeb). Lokalizację obiektów warunkuje się opracowaniem koncepcji funkcjonalno - przestrzennej całego terenu w nawiązaniu do terenu A22 MW i A 16 MNJ, z uwzględnieniem przedłużenia ul. Wańkowicza do ul. Sandomierskiej. Możliwość realizacji innych usług nieuciążliwych po uprzednim uzyskaniu warunków i opinii Organu d/s Ochrony Środowiska, Państwowego Inspektora Sanitarnego, Komendy Wojewódzkiej Straży Pożarnej oraz innych wynikających z przepisów szczególnych.
2.	A32 MNJ Projektowane budownictwo mieszkaniowe jednorodzinne typu wolnostojącego lub bliźniaczego. Minimalna odległość budynków od torów kolejowych 50,0 m (od skrajni torów PKP). Obowiązuje opracowanie planu zagospodarowania przestrzennego w nawiązaniu do terenów budownictwa MNJ oraz do terenów budownictwa wielorodzinnego A 40 MW.	A32 MNJ - pow. 0,11 ha Projektowane budownictwo mieszkaniowe jednorodzinne typu wolnostojącego lub bliźniaczego. Minimalna odległość budynków od torów kolejowych 50,0 m od skrajni toru PKP). Obowiązuje opracowanie planu zagospodarowania przestrzennego w nawiązaniu do terenów budownictwa MNJ oraz do terenów budownictwa wielorodzinnego A40 MW. Powiązanie ul. 1000-lecia z ulicą Rutkowskiego stanowić będzie ulica Osiedlowa o szerokości w liniach rozgraniczających 11,0 m, obustronne chodniki o szerokości 1,5 oddzielone od jezdni szerokości 6,0 m pasami zieleni o szerokości 1,0 m, zgodnie z lokalizacją przyjętą w koncepcji zagospodarowania przestrzennego osiedla budownictwa jednorodzinne przy ul. 1000-lecia zatwierdzonej Uchwałą Zarządu Gminy i Miasta w Nisku Nr XI/19/94 z dnia 14.12.1994 r.
3.	A63 RZ Trwałe użytki zielone o glebach II - IV klasy. A63b UR Budownictwo usługowe nieuciążliwe, względnie o małej uciążliwości.	A63 RZ Obowiązują dotychczasowe ustalenia z uzupełnieniem (zwiększenie powierzchni o 0,65 ha) : Na działkach stanowiących własność gminy Nisko dopuszcza się możliwość urządzenia zieleni typu parkowego, terenów rekreacyjno - sportowych i związanych z nimi obiektów nieuciążliwych, a w rejonie oczka wodnego urządzenie stanowisk dla wędkowania.
4.	A69 RP MNJp Uprawy polowe o glebach III klasy, stanowiące w większości zaplecze rolnicze istniejących gospodarstw rolnych, występuje zabudowa mieszkaniowa z usługami rzemieślniczymi - rozproszona. Teren przeznacza się na rezerwę dla budownictwa mieszkaniowego jednorodzinne i ziemiola nieuciążliwego, dla uruchomienia w miarę potrzeb i zaniechania funkcji rolniczej terenu. Uruchomienie tej rezerwy winno nastąpić w oparciu o plan przestrzenny uwzględniający między innymi potrzebę uporządkowania istnie-	A68 MNJ - pow. 0,47ha Obowiązują dotychczasowe ustalenia z uzupełnieniem: Na wniosek właściciela gruntu powiększa się teren dla 5-ciu działek pod zabudowę jednorodzinna z dojazdem. A69 RP MNJp Dla pozostałego terenu ustalenia pozostają bez zmian.

	jacej zabudowy na terenie A 68 MRJ. Sposób zabudowy terenu winien uwzględniać fakt sąsiedztwa parku miejskiego objętego ochroną konserwatorską, występowanie strefy ochrony widokowej parku i strefy ochrony ekologicznej parku.	
5.	A63 RZ Trwałe użytki zielone o glebach III i IV klasy.	A95 NU - pow. 0,05ha Adaptuje się istniejący punkt gromadzenia odpadów poubojowych z budynkiem składowym na warunkach tymczasowości z zaleceniem utrzymania go w należytych stanie technicznym przez wykonanie szczelnej bramy, ogrodzenia i dokonania nasadzeń drzew, jako zieleni izolacyjnej. Aktualnie utrzymana jest strefa uciążliwości o szerokości 100,0 m od zabudowy mieszkaniowej tj. tylko do czasu zagospodarowania i urządzenia otaczającego terenu oznaczonego symbolem A63 RZ. Dla ograniczenia uciążliwości wymagane jest spełnienie wyżej podanych warunków. A63 RZ Dla pozostałego terenu ustalenia pozostają bez zmian.
6.	A18 UHC Rezerwa pod projektowane centrum usługowo - handlowe WPRP. Istniejąca zabudowa w pasie drogi ulicy Sandomierskiej bez prawa remontu. Adaptacja istniejącej zieleni leśnej strefowej od linii PKP.	A96 MNJ - pow. 0,63 ha Z ustalenia A18 UHC wydziela się kontur terenu pod zabudowę mieszkaniową w widłach ulicy Sandomierskiej i linii kolejowej. Wycinkę drzew szpilkowych znajdujących się w obrębie przedmiotowego terenu należy ograniczyć do niezbędnego minimum. Linie zabudowy określa się 50,0 m od krawędzi istniejącej jezdni ulicy Sandomierskiej. A18 UHC Dla pozostałego terenu ustalenia pozostają bez zmian.
7.	A20 RUO-RPO Tereny produkcji ogrodniczej szklarniowej - Państwowe-go Gospodarstwa Ogrodniczego.	A97 BS-UR - pow. 3,31 ha Rezerwa pod lokalizację bazy Miejskiego Zakładu Komunalnego z możliwością realizacji innych zakładów i rzemiosło o uciążliwości nie wpływającej na przyległy kompleks szklarniowo-ogrodniczy. Realizacja po uprzednim uzyskaniu warunków i opinii Organu d/s Ochrony Środowiska, Państwowego Inspektora Sanitarnego oraz innych wynikających z przepisów szczególnych. A20 RUO-RPO Dla pozostałego terenu ustalenia pozostają bez zmian.

JEDNOSTKA BILANSOWA „A₁” NISKO - MALCE

8.	A₂ MW-MNJ Teren budownictwa wielorodzinnego według koncepcji „INWESPROJEKT” CZSBM - Warszawa. A₄₄ UO Teren projektowanej szkoły podstawowej.	A₂ MNJ - pow. 29,48 ha Obszar przeznaczony pod zabudowę mieszkaniową. Adaptacja istniejącej zabudowy z możliwością wymiany budynków na nowe z uwzględnieniem warunków planowanej do modernizacji ulicy Sandomierskiej 03 KGo 2/2 oraz projektowanej drogi 026 Lhm 1/2, linii kolejowej PKP, istniejącego gazociągu wysokoprężnego ø 300 i kompleksu leśnego. Wymagane zachowanie strefy od istniejącego gazociągu minimum 20,0 m dla budynków mieszkalnych. Wolne tereny w obrębie A ₂ MNJ przeznacza się pod zabudowę mieszkaniową jednorodzinną oraz obiekty i urządzenia usługowe. Dopuszcza się wysokość budynków do 3,5 kondygnacji naziemnych z zaleceniem stosowania dachów o połaciach spadkowych. Dopuszcza się możliwość kapitalnych remontów, wymiany budynków na nowe, oraz zmianę sposobu użytkowania istniejących obiektów na cele usługowe. Dla budynków gospodarczych wolnostojących oraz bliźniaczych dopuszcza się ich wysokość do 1,5 kondygnacji naziemnych. Wprowadza się zakaz lokalizacji obiektów o funkcji produkcyjnej oraz innych obiektów mogących powodować stale bądź okresowe uciążliwości dla podstawowej funkcji terenu. Docelowo zaleca się realizację zorganizowanego sposobu zaopatrzenia w wodę i odprowadzenia ścieków związanego z ogólnomiejskim układem urządzeń komunalnych, natomiast zaopatrzenia budynków w centralne ogrzewanie zdalaczynne, z przebiegającej od elektrociepłowni w Stalowej Woli magistrali ciepłowniczej, z zachowanymi dla tych celów komorami rozdzielczymi. Do czasu realizacji komunalnych urządzeń zaopatrzenia w wodę i odprowadzenia ścieków dopuszcza się indywidualne ujęcia
----	---	---

		<p>wody i urządzenia do gromadzenia ścieków sanitarnych z zapewnieniem ich usuwania i oczyszczania. W przypadku gdy na terenie wyznaczonym do zabudowy nie istnieje podział odpowiadający możliwości wydania decyzji o warunkach zabudowy i pozwolenia na budowę oraz zapewnienia dojazdów, wydanie jej uzależnia się od przedłożenia przez inwestorów koncepcji zagospodarowania terenu w granicach uzgodnionych w właściwym organem do spraw gospodarki przestrzennej i budownictwa określającej :</p> <ul style="list-style-type: none"> - układ projektowanych dróg dojazdowych i osiedlowych, wiążący się z układem istniejących dróg publicznych; - projektowany podział gruntów na działki budowlane; - usytuowanie projektowanych budynków mieszkalnych, obiektów i urządzeń towarzyszących, w nawiązaniu do cech terenu istniejącej zabudowy. <p>Linia rozgraniczająca tereny A,2 MNJ i pasa drogi o symbolu 03 KGo 2/2 przebiega w odległości 10,0 m od krawędzi jezdni istniejącej drogi (ulica Sandomierska). Linia zabudowy dla nowych budynków mieszkalnych minimum 50,0 m od krawędzi istniejącej jezdni. Dla obiektów innych w tym usługowych linia zabudowy winna wynikać od charakteru i funkcji obiektów i podlega uzgodnieniu każdorazowo z administratorem drogi.</p> <p>A,2 MW-MNJ Dla pozostałego terenu ustalenia pozostają bez zmian.</p>
9.	A,2 MW-MNJ Terren budownictwa wielorodzinnego według koncepcji „INWESPROJEKT” CZSBM - Warszawa.	<p>A,44 UHC-UT-PS - pow. 1,00 ha Wydziela się teren pod centrum usługowo-handlowe z możliwością lokalizacji usług turystycznych jak zajazd z restauracją, bar szybkiej obsługi z ewentualnie stacją benzynową, których uciążliwość nie wykróczy poza granicę działki. Wymagane uzgodnienia z Organem d/S Ochrony Środowiska, Państwowego Inspektora Sanitarnego, Komendy Wojewódzkiej Państwowej Straży Pożarnej oraz związane z obowiązującą strefą od istniejącego gazociągu wysokoprężnego ø 300.</p> <p>A,2 MW-MNJ Dla pozostałego terenu ustalenia pozostają bez zmian.</p>
10.	A,29 PS Wydzielony teren z obiektami kubaturowymi zachowanymi po Gospodarstwie Rolniczym PGR - Sopot.	<p>A,45 UO - pow.1,05 ha Powiększa się teren projektowanej szkoły Nisko - Malce A,45 UO o teren A,29 PS.</p> <p>A,29 PS Dla pozostałego terenu ustalenia pozostają bez zmian.</p>
11.	A,2 MW-MNJ Terren budownictwa wielorodzinnego według koncepcji „INWESPROJEKT” CZSBM - Warszawa.	<p>A,46 UR - pow. 0,97 ha Terren usług nieuciążliwych. Do czasu realizacji ulicy Osiedlowej 026 Lhm 1/2 dojazd do usług przewiduje się od ulicy Sandomierskiej. Wymagane uzgodnienia kompetentnych organów. Wymagane uwzględnienie strefy od istniejącego gazociągu ø 300.</p> <p>A,2 MW-MNJ Dla pozostałego terenu ustalenia pozostają bez zmian.</p>
JEDNOSTKA BILANSOWA „A₂” NISKO - BARCE - WARCHOŁY - PODWOLINA		
12.	A,19 UO Szkoła podstawowa w dzielnicy Warchoły.	<p>A,19 UT - pow. 0,58 ha Terren istniejącej szkoły w Nisku-Warchoły przeznacza się pod usługi związane z ruchem turystycznym na trasie drogi krajowej Lublin - Rzeszów i obsługą ruchu drogowego. Zakłada się realizację stacji paliw zajazd, motel, camping i inne obiekty związane z turystyką. Wymagane uzgodnienia w zależności od funkcji lokalizowanych obiektów: Organu d/s Ochrony Środowiska, Państwowego Inspektora Sanitarnego, DODP w Lublinie, Administracji Lasów Państwowych, Komendy Wojewódzkiej Straży Pożarnej i innych kompetentnych organów.</p>
13.	A,36 MW-MNJ Projektowane budownictwo mieszkaniowe wielorodzinne do 5-ciu kondygnacji. Adaptacja istniejącego budownictwa jednorodzinne.	<p>A,35 MNJ - pow. 0,18 ha Wydziela się 2 działki pod zabudowę jednorodzinna z dojazdem od ulicy Gruntowej. Wymagane uwzględnienie strefy od gazociągu wysokoprężnego ø 300.</p>

		A₃₆ MW-MNJ Dla pozostałego terenu ustalenia pozostają bez zmian.
14.	A₃₆ MW - MNJ Projektowane budownictwo mieszkaniowe wielorodzinne do 5-ciu kondygnacji. Adaptacja istniejącego budownictwa jednorodzinne. A₄₀ ZN - US Projektowana zieleń izolacyjna oraz usługi sportu (miejski ośrodek sportu i rekreacji).	A₃₈ MNJ - pow. 0,21 ha A₃₉ MNJ - pow. 0,45 ha Teren projektowanego osiedla budownictwa jednorodzinne „Warcholy IV” z adaptacją istniejącego budownictwa mieszkaniowego. Realizacja według opracowanego projektu planu miejscowego zagospodarowania przestrzennego. A₃₆ MW-MNJ Dla pozostałego terenu ustalenia pozostają bez zmian. A₄₀ ZN-US Dla pozostałego terenu ustalenia pozostają bez zmian.
15.	A₄₃ MRJ A₅₆ MRJ Adaptowane budownictwo jednorodzinne i zagrodowe z możliwością uzupełnień. A₄₀ ZN - US Projektowana zieleń izolacyjna oraz usługi sportu (miejski ośrodek sportu i rekreacji). A₄₁ MW Projektowane budownictwo wielorodzinne.	A₄₃ MRJ - pow. 3,50 ha Powiększa się tereny pod zabudowę zagrodową i jednorodzinną w części wschodniej projektowanego osiedla według granic wynikających z opracowanej koncepcji programowo-przestrzennej zatwierdzonej uchwałą Zarządu Miasta i Gminy Nisko Nr XI/18/94 z 14.12.1994 r. A₅₆ MRJ Dla pozostałego terenu ustalenia pozostają bez zmian. A₄₀ ZN-US Dla pozostałego terenu ustalenia pozostają bez zmian. A₄₁ MW Dla pozostałego terenu ustalenia pozostają bez zmian.
16.	A₅₂ PS-UR Adaptacja baz magazynowo-składowych. A₄₅ MRJ Adaptowane budownictwo zagrodowe i jednorodzinne z możliwością uzupełnień.	A₄₅ MRJ - pow. 0,36 ha Na wniosek Zarządu Gminy i Miasta zmniejsza się teren A ₅₂ PS-UR w części zabudowanej budownictwem jednorodzinnym, na rzecz powiększenia terenu A ₄₅ MRJ i możliwości zabudowy 1-nej działki według dokonanego już podziału. A₅₂PS-UR Dla pozostałego terenu ustalenia pozostają bez zmian.
17.	A₅₃ UI Adaptowany wojewódzki ośrodek Straży Pożarnej.	A₅₃UI - pow. 4,30 ha Obowiązują dotychczasowe ustalenia z możliwością wykorzystania zespołu boisk do ćwiczeń z obiektami towarzyszącymi dla celów rekreacyjno - sportowych również przez mieszkańców miasta.
18.	A₅₅ PS-UK Postulowana lokalizacja obiektu kultu religijnego Związku Wyznaniowego „Świadków Jehowy”.	A₅₅ PS-UR - pow. 1,47 ha Adaptacja istniejącej bazy STW - Centrala Maszyn Rolniczych. Od strony południowo-wschodniej na działce gminy ustala się rezerwę pod usługi i rzemiosło uciążliwe oraz o ograniczonej uciążliwości w pobliżu istniejącej zabudowy jednorodzinnej. Kontur ustalenia A ₅₅ PS-UR od strony południowo-wschodniej, uzależnia się od ustalenia przebiegu trasy przedłużenia ulicy Prostej i jej wlotu do ulicy Nowej. Wymagane uzgodnienia kompetentnych organów.
19.	A₅₉ MNJ Projektowane budownictwo mieszkaniowe.	A₅₉ RP-RZ Uprawy rolne i użytki zielone z adaptacją istniejącej rozproszonej zabudowy zagrodowej. Dopuszcza się możliwość dokonywania zadrzewień (zwiększenie powierzchni o 4,30 ha). A₇₉ UT-US-W - pow. 10,50 ha Rezerwa terenu pod lokalizację zbiornika wodnego i zespołu usług rekreacyjno-sportowych z zielenią towarzyszącą oraz zielenią typu parkowego. W myśl uzyskanych wstępnych opinii inwestycja wymaga opracowania szczegółowej koncepcji uwzględniającej rozwiązania techniczne dotyczące wpływu uciążliwości istniejących sąsiednich terenów rzemiosła uciążliwego, budownictwa jednorodzinne, przepompowni ścieków oraz otwartego rowu trawiastego odprowadzającego wody opadowe do kanału Barcówka. Równocześnie dla uzyskania pozwolenia wodno - prawnego wymagane będą w w/w koncepcji szczegółowego zagospodarowania rozwiązania techniczne poboru wody dla kąpieliska, budowy ewentualnego piętrzenia

		wody oraz budowę obwałowań zabezpieczających przed wystąpieniem wód powodziowych z koryta rzeki i ewentualnie podtopieniem przyległych terenów. Opracowaną koncepcję należy uzgodnić z Państwową Inspekcją Sanitarną i innymi kompetentnymi organami.
20.	A₂72 RZ Trwałe użytki zielone.	<p>A₂80 UT - pow. 25,19 ha Zespół usług turystycznych, wypoczynkowych i sportowych, funkcjonalnie powiązanych z projektowaną drogą szybkiego ruchu 01 KDK_{MR}. Uwzględniając sytuację projektowanego przebiegu pasa drogowego przez teren nr ewidencyjny 5672/2, proponuje się wykorzystanie terenu przyległego po obu stronach tego pasa dla lokalizacji obiektów związanych z obsługą komunikacji (stacja paliw, hotel, zajazd, centrum handlowe, camping). Natomiast na pozostałym terenie ustala się lokalizację usług związanych z rekreacją i wypoczynkiem (pola golfowe, ścieżki rowerowe, ciągi spacerowe i inne). Realizację powyższych usług uzależnia się od wykonania drogi 01 KDK_{MR}. Wymagane uzgodnienia Organu d/s Ochrony Środowiska, Wojewódzkiego Zarządu Urządzeń Wodnych i Inwestycji, DODP w Lublinie, Wojewódzkiego Państwowego Inspektora Sanitarnego, Nadleśnictwa Rudnik, Wojewódzkiego Konserwatora Przyrody, Komendy Wojewódzkiej Straży Pożarnych i innych kompetentnych organów.</p> <p>A₂81 RLE - pow. 14,07 ha Uroczysko „Bardo” - śródleśny użytek ekologiczny, zasługujący na ochronę z uwagi na występowanie rzadkiej roślinności bagiennej oraz zwierząt, uznane przez Wojewodę Tarnobrzeskiego Rozporządzeniem Nr 3 z dnia 4.03. 1997 r. (Dziennik Urzędowy Województwa Tarnobrzeskiego Nr 5, poz. 42).</p> <p>A₂72 RZ Dla pozostałego terenu ustalenia pozostają bez zmian.</p>
JEDNOSTKA BILANSOWA „B” RACŁAWICE		
21.	B28 RZ Trwałe użytki zielone.	<p>B5 MRJ - pow. 0,08 ha Obowiązują dotychczasowe ustalenia realizacyjne. Powiększa się teren pod zabudowę jednorodzinną dla 1-nej działki przylegającej do granic terenów budowlanych B5 MRJ. Zakaz wjazdu od drogi krajowej nr 19 Lublin - Rzeszów (ulica Lubelska). Z uwagi na planowaną rezerwę o szerokości 20,0 m dla drugiej jezdni od strony południowej drogi Lublin-Rzeszów, usytuowanie budynku dopuszcza się nie bliżej niż 55,0 m od krawędzi jezdni istniejącej drogi Lublin-Rzeszów.</p> <p>B28 RZ Dla pozostałego terenu ustalenia pozostają bez zmian.</p>
22.	B39 RP Tereny upraw rolnych.	<p>B₂38 MRJ - pow. 0,21 ha Obowiązują dotychczasowe ustalenia. Powiększa się teren pod 2-ie działki na części parcel nr ewidencyjny 1046, 1045, 1044 z przeznaczeniem pod zabudowę jednorodzinną z dojazdem od ulicy Torowej. Linia zabudowy 40,0 m od terenu PKP.</p> <p>B39 RP Dla pozostałego terenu ustalenia pozostają bez zmian.</p>
23.	B37 RP Uprawy polowe.	<p>B48 MRJ - pow. 0,38 ha Obowiązują dotychczasowe ustalenia. Na wniosek właścicieli gruntów powiększa się teren o symbolu B48 MRJ przez wydzielanie 2 - 3 działek pod zabudowę jednorodzinną. Wymagane przekształcenie działek dla zachowania odległości od drogi 034 KDG. Dojazd o działek w zależności od podziału geodezyjnego: - od strony zachodniej - od istniejącej drogi publicznej; - od strony południowej - od drogi gruntowej.</p> <p>B37 RP Dla pozostałego terenu ustalenia pozostają bez zmian.</p>
24.	B39 RP Tereny upraw rolnych.	<p>B52 MRJ - pow. 0,90 ha Obowiązują dotychczasowe ustalenia z uzupełnieniem. Powięk-</p>

		<p>sza się teren B52 MRJ od strony południowej pod zabudowę jednorodzinną. Dojazd do wydzielonych działek w 2-gim rzucie od strony ulicy Polnej przewiduje się zgodnie z wnioskiem właścicieli gruntów poprzez zabudowane działki położone przy ulicy polnej - w 1-szym rzucie.</p> <p>B39 RP Dla pozostałego terenu ustalenia pozostają bez zmian.</p>
25.	B27 RP Uprawy polowe z adaptacją istniejącej zabudowy rozproszonej.	<p>B57 MNJ - pow. 0,38 ha Wydziela się 3 działki pod zabudowę jednorodzinną w ramach adaptowanej zabudowy rozproszonej na tym obszarze. Dojazd do działki usytuowanej w 2-gim rzucie, jako trwałe, należy wydzielić wzdłuż granicy południowej od istniejącej drogi gruntowej, poprzez działkę nr 204/ 1. Dla działki przyległej do drogi gruntowej usytuowanie budynku mieszkalnego nie bliżej niż 15,0 m od drogi. Podział geodezyjny według wzajemnych uzgodnień.</p> <p>B27 RP Dla pozostałego terenu ustalenia pozostają bez zmian.</p>
26.	B24 RP Uprawy polowe z adaptacją zabudowy rozproszonej.	<p>B58 MNJ - pow. 0,15 ha Wydziela się 1-ną działkę pod zabudowę jednorodzinną, funkcjonalnie powiązaną z realizowanym przez właściciela działki zajazdem turystycznym, po przeciwnej stronie ulicy Lubelskiej. Wymagane zachowanie warunków wynikających z projektowanej modernizacji drogi krajowej Nr 19 Lublin — Rzeszów oraz przebiegających napowietrznych linii energetycznych. Wymagane uzgodnienia z DODP Lublin oraz Zakładu Energetycznego - Rzeszów.</p> <p>B24 RP Dla pozostałego terenu ustalenia pozostają bez zmian.</p>
27.	B37 RP Uprawy polowe	<p>B59 MNJ - pow. 0,10 ha Wydziela się działkę pod zabudowę jednorodzinną. Usytuowanie budynku nie bliżej niż 15,0 m od drogi.</p> <p>B37 RP Dla pozostałego terenu ustalenia pozostają bez zmian.</p>
28.	B37 RP Uprawy polowe	<p>B60 MNJ - pow. 0,76 ha Wydziela się teren pod zabudowę jednorodzinną z podziałem na zasadzie wzajemnych porozumień. Linia zabudowy 15,0 m od krawędzi jezdni projektowanej do modernizacji drogi gminnej 034 KDG. Linia zabudowy od terenów PKP - 40,0 m.</p> <p>B37 RP Dla pozostałego terenu ustalenia pozostają bez zmian.</p>
29.	B28 RZ Użytki zielone	<p>B61 MNJ-UR - pow. 0,10 ha Wydziela się działkę pod piekarnię z ciastkarnią z możliwością realizacji budynku mieszkalnego jednorodzinnego. Dojazd do działki od istniejącej drogi biegnącej od strony południowej. Zakaz dojazdu od strony ulicy Lubelskiej. W przypadku zamierzeń realizacji oddzielnych budynków, budynek mieszkalny należy usytuować od strony południowej działki, natomiast zakład piekarniczy z ciastkarnią od strony północnej działki, po uprzednim uzgodnieniu z DODP Lublin, Organem d/s Ochrony Środowiska, Państwowym Terenowym Inspektorem Sanitarnym, Wojewódzkiej Komendy Straży Pożarnych.</p> <p>B28 RZ Dla pozostałego terenu ustalenia pozostają bez zmian.</p>
30.	B37 RP Uprawy polowe	<p>B62 PE - pow. 1,13 ha Teren i obszar górniczej kopalni piasku oraz prowadzonej aktualnie eksploatacji złoża „Racławice” w oparciu o opracowane w 1995 r. założenia do projektu zagospodarowania złoża oraz ocenę oddziaływania na środowisko naturalne. Wyklucza się możliwość wydobywania piasku na terenach przyległych bez dokonania odpowiednich badań. Obszar podlega rekultywacji poprzez ewentualne wykorzystanie terenu na cele rekreacyjne.</p>

		<p>Dopuszcza się możliwość dokonania zadrzewień w sposób gwarantujący nieuciążliwość dla sąsiadujących upraw polowych. Powiększenie terenu eksploatacji w kierunku południowym ogranicza przebiegająca linia 110 kV oraz słup trakcyjny o konstrukcji stalowej na działce nr 180. Warunki eksploatacji zgodne z uzyskaną koncesją. Przyległe od strony północnej wyrobisko ; poeksploatacyjne podlega obowiązkowi zrekultywowania poprzez nasadzenie zieleni i przystosowania tego kompleksu do celów małej rekreacji.</p> <p>B37 RP Dla pozostałego terenu ustalenia pozostają bez zmian.</p>
--	--	---

JEDNOSTKA BILANSOWA „C” WOLINA

31.	<p>01 KDK_{MR} Projektowana droga krajowa międzyregionalna nr 19 III-ciej klasy technicznej.</p>	<p>LOKALIZACJA TYMCZASOWA C18 UR- pow. 0,16 ha W oparciu o art. 37 ustawy o zagospodarowaniu przestrzennym na wniosek inwestora dopuszcza się lokalizację zakładu lastrykarskiego na zasadach tymczasowości na części działek 440/2 i 443/1 położonych w pasie rezerwowanego terenu pod drogę ekspresową 01 KDK_{MR} w miejscowość Wolina. Wymagane uzgodnienie planu zagospodarowania działki z DODP w Lublinie z Organem d/s Ochrony Środowiska i Państwowym Inspektorem Sanitarnym. Możliwość Użytkowania projektowanego Zakładu dopuszcza się do czasu konieczności wejścia w teren inwestora projektowanej drogi szybkiego ruchu.</p> <p>01 KDK_{MR} Dla pozostałego terenu ustalenia pozostają bez zmian.</p>
32.	<p>C6 RP Uprawy polowe</p>	<p>C4 MRJ - pow. 0,34 ha Obowiązują dotychczasowe ustalenia z uzupełnieniem. Powiększa się teren przez wydzielenie 2-ch działek pod zabudowę jednorodzinną. Odnosnie działki nr 384, działka przylega do drogi wiejskiej i granic wyznaczonych terenów budowlanych C4 MRJ. Odnosnie działki 467/2 - położona jest przy drodze krajowej Nisko - Rudnik. Ze względu na przebiegającą przez działkę linię energetyczną wysokiego napięcia oraz obowiązującą linię zabudowy 40,0 m od krawędzi jezdni drogi krajowej, usytuowanie budynku należy przewidzieć w części północnej działki, z uwzględnieniem obowiązującej strefy dla przebiegającej linii energetycznej i uzgodnienia z Zakładem Energetycznym Rzeszów.</p> <p>C6 RP Dla pozostałego terenu ustalenia pozostają bez zmian.</p>

JEDNOSTKA BILANSOWA „D” NOWA WIEŚ

33.	<p>D13 RP Uprawy polowe.</p>	<p>D5 MRJ - pow. 0,34 ha Obowiązują dotychczasowe ustalenia z uzupełnieniem. Powiększa się teren przez wydzielenie 3-ch działek pod zabudowę jednorodzinną z dojazdem od drogi biegnącej od strony zachodniej.</p> <p>D13 RP Dla pozostałego terenu ustalenia pozostają bez zmian.</p>
-----	---	--

JEDNOSTKA BILANSOWA „E” ZARZECZE

35.	<p>E11 RP Uprawy polowe.</p>	<p>E5 MRJ - pow. 0,17 ha Obowiązują dotychczasowe ustalenia z uzupełnieniem. Powiększa się teren w wyniku wydzielenia dodatkowej działki pod zabudowę jednorodzinną.</p> <p>E11 RP Dla pozostałego terenu ustalenia pozostają bez zmian.</p>
36.	<p>E15 RP Uprawy polowe.</p>	<p>E14 MRJp - pow. 0,20 ha Obowiązują dotychczasowe ustalenia z uzupełnieniem. Powiększa się teren pod zabudowę jednorodzinną o część działek nr ewidencyjny 2679/1 i 2679/2.</p> <p>E15 RP Dla pozostałego terenu ustalenia pozostają bez zmian.</p>

37.	E23 RP Uprawy polowe.	E22 MRJ - pow. 0,09 ha Obowiązują dotychczasowe ustalenia z uzupełnieniem. Powiększa się teren o wydzieloną działkę pod zabudowę jednorodzinną przy ulicy Sosnowej. Działka położona w sąsiedztwie istniejącej adaptowanej zabudowy jednorodzinnej. Wymagana opinia Państwowego Inspektora Sanitarnego ze względu na położenie działki w odległości około 300 m od ujęcia wody. Usytuowanie projektowanego budynku nie bliżej niż 15,0 m od krawędzi jezdni ulicy Sosnowej. E23 RP Dla pozostałego terenu ustalenia pozostają bez zmian.
38.	E44 MRJ Adaptacja budownictwa jednorodzinnego i zagrodowego. E49 RP Uprawy polowe z adaptowaną rozproszoną zabudową zagrodową i jednorodzinną. E46 RP Uprawy polowe z wydzielonym pasem terenu pod projektowaną trasę drogi ekspresowej 02 KDK.	E44 MRJ - pow. 0,79 ha Obowiązują dotychczasowe ustalenia z uzupełnieniem. Powiększa się teren E44 MRJ przez wydzielenie 5-ciu działek pod zabudowę jednorodzinną, z części parcel nr ewidencyjny 839, 840, 845, 882, 883/1, 834. Dojazd do działek od istniejącej drogi wiejskiej. Dla działek o numerze ewidencyjnym 882, 883/1, 834 wymagane jest opracowanie badań geologicznych. Dopuszcza się realizację usług nieuciążliwych w obrębie wydzielonych działek zabudowy mieszkaniowej, po uzgodnieniu z Państwowym Inspektorem Sanitarnym. E49 RP Dla pozostałego terenu ustalenia pozostają bez zmian. E46 RP Dla pozostałego terenu ustalenia pozostają bez zmian.
39.	E58 RP Uprawy polowe. E61 RP-RZ-RL Uprawy polowe z fragmentami zieleni śródpolnej i trwałych upraw zielonych. Występuje rozproszona zabudowa zagrodowa. E60 RZ Użytki zielone z zabudową zagrodową rozproszoną, z fragmentami upraw polowych i zieleni wysokiej.	E59 MRJ - pow. 0,38 ha Obowiązują dotychczasowe ustalenia z uzupełnieniem. Wydzielono 3 działki pod zabudowę jednorodzinną w rejonie adaptowanej rozproszonej zabudowy zagrodowej i jednorodzinnej. Wydzielone działki dotyczą gruntów : - nr ewidencyjny 1555/4 z dojazdem istniejącą drogą; - część działki nr 1557/6 z dojazdem od istniejącej drogi; - część działki nr 1591 z dojazdem projektowaną drogą według wersji I-szej to jest od strony północnej. Usytuowanie projektowanego budynku mieszkalnego na 1555/4 w odległości nie mniejszej niż 15,0 m od istniejącej drogi. E58 RP Dla pozostałego terenu ustalenia pozostają bez zmian. E61 RP-RZ-RL Dla pozostałego terenu ustalenia pozostają bez zmian. E60 RZ Dla pozostałego terenu ustalenia pozostają bez zmian.
40.	E76 RP Uprawy polowe z adaptowaną rozproszoną zabudową zagrodową i jednorodzinną.	E79 MRJ - pow. 0,36 ha Obowiązują dotychczasowe ustalenia z uzupełnieniem. Wydzielono teren dla 4-ch działek pod zabudowę jednorodzinną przylegający do adaptowanej rozproszonej zabudowy. Wymagane wydzielenie drogi dojazdowej do upraw polowych. E76 RP Dla pozostałego terenu ustalenia pozostają bez zmian.
41.	E49 RP Uprawy polowe. E101 MRJ Adaptacja istniejącej zabudowy zagrodowej z możliwością uzupełnień na wolnych działkach w granicach terenów budowlanych.	E101 MRJ - pow. 1,54 ha Adaptacja istniejącej zabudowy zagrodowej z możliwością uzupełnienia budownictwem jednorodzinnym na wolnych działkach. Powiększa się teren pod zabudowę jednorodzinną. Ze względu na zróżnicowaną szerokość poszczególnych działek ustalenia granic dla parcel budowlanych w granicach E101 MRJ winno nastąpić na zasadach wzajemnych porozumień właścicieli gruntów (zamiana, wykup). Linia zabudowy nie mniej niż 20,0 m od krawędzi jezdni. E49 RP Dla pozostałego terenu ustalenia pozostają bez zmian.
42.	E108 MNJ Teren budownictwa mieszkaniowego jednorodzinnego.	E108 MNJ - pow. 3,11 ha Dotychczas uprawy rolne z adaptacją istniejącej zabudowy.

		Wydziela się pas wzdłuż drogi 018 KDW od jej południowej strony pod zabudowę jednorodzinną mieszkaniową. Warunki realizacji jak dla symbolu E101 MRJ.
43.	E49 RP Uprawy polowe z adaptowaną zabudową zagrodową i jednorodzinną rozproszoną.	E109 MNJ - pow. 1,50 ha Adaptacja istniejącej zabudowy zagrodowej z możliwością uzupełnienia budownictwem jednorodzinnym na wolnych działkach. Powiększa się teren pod zabudowę jednorodzinną. Ze względu na zróżnicowaną szerokość poszczególnych działek ustalenia granic dla parcel budowlanych w granicach E 109 MNJ winno nastąpić na zasadach wzajemnych porozumień właścicieli gruntów (zamiana, wykup). Linia zabudowy nie mniej niż 20,0 m od krawędzi jezdni. E49 RP Dla pozostałego terenu ustalenia pozostają bez zmian.
44.	E49 RP Uprawy polowe z adaptowaną zabudową zagrodową i jednorodzinną rozproszoną.	E110 MNJ - pow. 1,38 ha Adaptacja istniejącej zabudowy zagrodowej z możliwością uzupełnienia budownictwem jednorodzinnym na wolnych działkach. Powiększa się teren pod zabudowę jednorodzinną. Ze względu na zróżnicowaną szerokość poszczególnych działek ustalenia granic dla parcel budowlanych w granicach E110 MNJ winno nastąpić na zasadach wzajemnych porozumień właścicieli gruntów (zamiana, wykup). Linia zabudowy nie mniej niż 20,0 m od krawędzi jezdni. E49 RP Dla pozostałego terenu ustalenia pozostają bez zmian.
45.	E49 RP Uprawy polowe z adaptowaną zabudową zagrodową i jednorodzinną rozproszoną.	E111 MNJ-UR - pow. 0,32 ha Wydziela się działkę pod zakład usług ślusarskich z możliwością realizacji budynku mieszkalnego. Uciążliwość projektowanych usług nie może wykraczać poza granicę własnej działki, na której realizowany będzie obiekt. Wymagane uzgodnienia Organu d/s Ochrony Środowiska i Państwowego Inspektora Sanitarnego. E49 RP Dla pozostałego terenu ustalenia pozostają bez zmian.
45a.	E51 RL Zieleń śródpolna typu leśnego.	E122 MRJ - pow. 0,30 ha Wydziela się działkę budowlaną pod zabudowę jednorodzinną lub zagrodową przylegającą do adaptowanej rozproszonej zabudowy zagrodowej. Wydzielenie z części działki nr ewidencyjny 698/2. E51 RL Dla pozostałego terenu ustalenia pozostają bez zmian.
46.	E61 RP-RZ-RL Uprawy polowe z fragmentami zieleni śródpolnej i trwałych upraw zielonych. Występuje rozproszona zabudowa zagrodowa.	E112 MNJ - pow. 0,12 ha Wydziela się działkę pod zabudowę jednorodzinną jako adaptację z usankcjonowaniem zaistniałej samowoli budowlanej. E61 RP-RZ-RL Dla pozostałego terenu ustalenia pozostają bez zmian.
47.	E60 RZ Użytki zielone z zabudową zagrodową rozproszoną, z fragmentami upraw polowych i zieleni wysokiej.	E113 UG-UR-MN - pow. 0,24 ha Wydziela się działkę pod usługi hotelowo-gastronomiczne, związane z komunikacją na trasie drogi krajowej nr 19 Lublin-Rzeszów. Wymagane uzgodnienia z Organem d/s Ochrony Środowiska, Państwowym Inspektorem Sanitarnym oraz Dyrekcją Okręgową Dróg Publicznych w Lublinie. W przypadku usług rzemieślniczych (ślusarstwo) uciążliwość ogranicza się do granic własnego terenu. Dopuszcza się możliwość realizacji budynku mieszkalnego. E60 RZ Dla pozostałego terenu ustalenia pozostają bez zmian.
48.	E35 OS-OK Kościół parafialny - obiekty sakralne.	E114 UR - pow. 0,19 ha Wydziela się część terenu stanowiącego dotychczas rezerwę pod obiekty sakralne z przeznaczeniem pod zakład stolarski. Z uwagi na charakter usług i sąsiedztwo zabudowy mieszkaniowej uciążliwość zakładu nie może wykraczać poza granice wła-

		<p>snego terenu. Wymagana opinia Organu d/s Ochrony Środowiska i Państwowego Inspektora Sanitarnego.</p> <p>E35 OS-OK Dla pozostałego terenu ustalenia pozostają bez zmian.</p>
49.	<p>E2 RP-RO Uprawy polowe i ogrodnicze.</p> <p>E5 MRJ Zabudowa zagrodowa i jednorodzinna z możliwością uzupełnień.</p>	<p>E115 UR - pow. 0,27 ha Wyznacza się działkę nr ewidencyjny 1904 położoną w Zarzeczcu pod usługi rzemieślnicze nieuciążliwe, z wykluczeniem inwestycji szkodliwych dla środowiska i zdrowia ludzi oraz mogących pogorszyć stan środowiska określonych w Rozporządzeniu Ministra Ochrony Środowiska, Zasobów Naturalnych i Leśnictwa z dnia 13. 05.1995 r. Dz. U. Nr 52, poz. 284. Wnioskowane przez właściciela usankcjonowanie dotychczasowej działalności ustaleniami planu zagospodarowania przestrzennego w zakresie prowadzonych usług stolarskich i produkcji elementów ze sklejk (kasetony) na działce 1094 - Państwowy Inspektor Sanitarny dla Województwa Tarnobrzckiego zaopiniował i uzgodnił negatywnie (pismo SNZ-O51/10348/96 z dnia 9.03.1996 r. oraz postanowienie SNZ-44422/148/34/96 z dnia 15.04.1996 r. przy negatywnym stanowisku - Zarządu Gminy i Miasta Nisko na posiedzeniu z dnia 4. 11. 1995 r. (protokół nr 44/95) - z uwagi na położenie zakładu w zwartej zabudowie zagrodowej- mieszkaniowej. Lokalizacja zakładu uzależniona jest od uzyskania pozytywnych uzgodnień odpowiednich organów, w oparciu o wyniki opracowanej przez inwestora oceny oddziaływania zakładu na środowisko.</p> <p>E2 RP-RO Dla pozostałego terenu ustalenia pozostają bez zmian.</p> <p>E5 MRJ Dla pozostałego terenu ustalenia pozostają bez zmian.</p>
50.	<p>E83 RP Uprawy polowe z zabudową typu rozproszonego.</p>	<p>E116 UR - pow. 0,92 ha Projektowana lokalizacja zakładu przetwórstwa drzewnego. Celem uzyskania wymaganych warunków i uzgodnień Organu d/s Ochrony Środowiska i Państwowego Inspektora Sanitarnego należy opracować założenia programowe projektowanej inwestycji określające powierzchnię zawnioskowaną dla inwestycji oraz wpływ jej uciążliwości na środowisko przyrodnicze. Droga dojazdowa podlega modernizacji w zakresie pozwalającym na przeniesienie obciążeń z transportu ciężkiego. Wymagane uzgodnienia z Organem d/s Przeciwpożarowych.</p> <p>E83 RP Dla pozostałego terenu ustalenia pozostają bez zmian.</p>
51.	<p>E46 RP Uprawy polowe z wydzielonym pasem terenu 02 KDKMR pod projektowaną trasę drogi ekspresowej.</p>	<p>E117 PE - pow.1,80 ha Teren i obszar górniczy eksploatacji gliny w złożu „Zarzecze-Kamień” do wyrobu ceramiki budowlanej z dojazdem od ulicy Ługowej. Lokalizacja pozytywnie zaopiniowana przez Państwową Służbę Ochrony Zabytków w Tarnobrzegu znak: PSOW-5350/61/95 z dnia 20.07.1995 r. - oraz przez Zarząd Gminy i Miasta - protokół nr 44/95 z dnia 4.11.1995 r. Ze względu na podlegającą ochronie przyrody i konserwatorskiej „Skała” wyklucza się eksploatację złoża poza określoną w planie granicą. Eksploatacja złoża winna być prowadzona w sposób gwarantujący nienaruszalność gruntów ornych przylegających do wyznaczonej granicy kopalni oraz nienaruszalność skarpy objętej ochroną. Teren poeksploatacyjny wymaga rekultywacji według zasad określonych w przepisach szczególnych.</p> <p>E46 RP Dla pozostałego terenu ustalenia pozostają bez zmian.</p>
52.	<p>E80 RL Obszar leśny o wartościach turystycznych.</p>	<p>E118 WW - pow. 0,07ha Lokalizacja zbiornika wyrównawczego dla wodociągu grupowego zasilającego w wodę gminę i miasto Ulanów (lokalizacja według decyzji Urzędu Rejonowego w Nisku znak : NB III- 7351 61 /95z dnia 25.07.1995r.) Warunki zabudowy i zagospodarowania terenu podlegają uzgodnieniu z Państwową Inspekcją Sanitarną.</p>

		<p>E80 RL Dla pozostałego terenu ustalenia pozostają bez zmian.</p>
53.	<p>E46 RP Uprawy polowe z wydzielonym pasem terenu 02 KDKMR pod projektowaną trasę drogi ekspresowej.</p>	<p>E119 MNJ-UG - pow. 0,25ha Wydziela się działkę pod usługi gastronomiczne i rekreacyjne lub inne nieuciążliwe (place zabaw dla dzieci oraz budynek mieszkalny). Uważa się za wskazane docelowo wydzielenie niezależnego dojazdu od istniejącej drogi poprzez pastwisko. Wymagane uzgodnienia Organu d/s Ochrony Środowiska, Państwowego Inspektora Sanitarnego oraz wykonania badań geologicznych.</p> <p>E46 RP Dla pozostałego terenu ustalenia pozostają bez zmian.</p>
54.	<p>E45 ZN-RL Zieleń nieurządzona „Skarpy” o wartościach krajobrazowych objęta ochroną.</p> <p>E46 RP Uprawy polowe z wydzielonym pasem terenu 02 KDKMR pod projektowaną trasę drogi ekspresowej.</p>	<p>E120 PE - pow. 0,90ha Teren i obszar górniczy kopalni gliny w Zarzeczcu przy ulicy Lubelskiej do produkcji cegły w Zakładzie Ceramiki Budowlanej w Nisku - Warchoły. Lokalizacja pozytywnie zaopiniowana przez Zarząd Gminy i Miasta w Nisku - protokół nr 44/95 z dnia 4.11.1995 r. Lokalizacja uzgodniona przez Wojewódzkiego Konserwatora Zabytków i Przyrody oraz Państwowego Inspektora Sanitarnego. Dojazd do terenu ukopu od strony ulicy Lubelskiej. Eksplorację ukopu należy prowadzić zgodnie z warunkami określonymi w opracowanych założeniach do projektu zagospodarowania złoża kopaliny. Wyklucza się naruszenie filara ochronnego dla linii energetycznej oraz terenów budownictwa mieszkaniowego. Teren podlega rekultywacji. Eksploatacja złoża winna być prowadzona w sposób gwarantujący nienaruszalność gruntów ornych przylegających do wyznaczonych granic kopalni oraz wydzielonych 2-ch działek pod zabudowę jednorodzinną od strony północno - zachodniej skarpy objętej ochroną. Eksploatację złoża prowadzić należy zatem według ściśle określonej granicy na załączonej mapie zasadniczej w skali 1 : 1 000.</p> <p>E45 ZN-RL Dla pozostałego terenu ustalenia pozostają bez zmian.</p> <p>E46 RP Dla pozostałego terenu ustalenia pozostają bez zmian.</p>
55.	<p>E93 RP Uprawy polowe.</p>	<p>E121 PE - pow. 0,41 ha Teren i obszar górniczy kopalni gliny do produkcji cegły w Zarzeczcu - Hawryły. Lokalizacja pozytywnie zaopiniowana przez Zarząd Gminy i Miasta (protokół nr 44/95 z dnia 4. 11. 1995 r.). Lokalizacja uzgodniona przez Wojewódzkiego Konserwatora Zabytków i Przyrody oraz Państwowego Inspektora Sanitarnego. Dojazd stanowi droga do Hawrył wzdłuż linii kolejowej wyprowadzona od drogi państwowej Ulanów - Zarzecze. Teren podlega rekultywacji poprzez dokonanie zalesienia. Eksploatacja złoża winna być prowadzona w sposób gwarantujący nienaruszalność gruntów ornych przylegających do wyznaczonej granicy kopalni jak również objętej ochroną skarpy i jest uzależniona od wyników badań geologicznych.</p> <p>E93 RP Dla pozostałego terenu ustalenia pozostają bez zmian.</p>
55a.	<p>E85 RPZ Adaptacja fermy lisów.</p>	<p>E85 PUR-UI - pow. 6,10 ha Teren projektowanego przemysłu terenowego i usług komunalnych z wykluczeniem wysypiska i spalarni śmieci, w konturze którego istniejący budynek „rządówki” będący pozostałością Folwarku „Klemensówka” objęty ochroną Konserwatora Zabytków-przeznaczony jest do adaptacji i rewaloryzacji. W części zachodniej terenu dopuszcza się możliwość adaptacji istniejących obiektów po byłej lisiarni z możliwością zmiany sposobu ich użytkowania na cele usługowe lub produkcyjne. Przewidywany przez wnioskodawcę zmiany planu zakres usług i produkcji w konturze ustalenia E85 PUR-UI, które mogłyby pogorszyć stan środowiska (Zgodnie z Rozporządzeniem z dnia 13. 05. 1995 r. Ministra Ochrony Środowiska, Zasobów Naturalnych i Leśnic-</p>

		twa w sprawie określenia rodzaju inwestycji szkodliwych dla środowiska i zdrowia ludzi oraz ocen oddziaływania na środowisko) - winien być uzależniony od wyników „Oceny” na podstawie, której będzie możliwe wykluczenie lub dopuszczenie do realizacji inwestycji na tym terenie.
JEDNOSTKA BILANSOWA „F” NOWOSIELEC		
56.	F17 RP Uprawy polowe.	F26 MRJ - pow. 0,10 ha Obowiązują dotychczasowe ustalenia realizacja zgodnie z uzupełnieniem. Powiększa się teren F26 MRJ przez wydzielenie 1-nej działki z parcel nr 997 pod zabudowę jednorodzinną w 2-gim rzucie wyznaczonych granic terenów budowlanych. Dojazd do działki od strony drogi krajowej, jako stały, należy wydzielić wzdłuż granicy południowej działki. F17 RP Dla pozostałego terenu ustalenia pozostają bez zmian.
57.	F27 UO Adaptacja szkoły podstawowej wraz z rezerwą na rozbudowę i urządzenie zaplecza sportowo-rekreacyjnego. F29 RP Uprawy polowe. F30 MRJ Adaptacja budownictwa zagrodowego i jednorodzinnego z możliwością uzupełnień.	F27 UO - pow. 1,44 ha Zmniejsza się rezerwę terenu Szkoły Podstawowej z przedszkolem o teren zainwestowany w stanie istniejącym zabudową zagrodową na działce 847 i przyległą od strony południowej niezabudowaną nr 835, z zachowaniem terenu boiska szkolnego na działce 836/1, z równoczesnym utrzymaniem drogi dojazdowej o szerokości 5,0 m wzdłuż granicy południowej boiska. Działkę nr 838 przeznacza się pod rekreację i ogródki szkolne z istniejącym dojazdem od strony północnej przez działkę nr 837. F29 RP Dla pozostałego terenu ustalenia pozostają bez zmian. F30 MRJ Dla pozostałego terenu ustalenia pozostają bez zmian.
58.	F36 UH Sklep ogólnospożywczy GS-u.	F40 MRJ - pow. 0,14 ha Dotychczasowa rezerwa pod usługi handlu GS. Działkę przeznaczają się pod zabudowę jednorodzinną z dojazdem od głównej drogi krajowej.
59.	F4 RP/MRJ Uprawy rolne z projektowanym węzłem komunikacyjnym. Adaptacja istniejącego budownictwa mieszkaniowego, rozproszonego.	F57 MNJ - pow. 0,14 ha Dotychczas uprawy rolne. Wydziela się teren pod 1-ną działkę zabudowy jednorodzinnej. Linia zabudowy 40,0 m od krawędzi jezdni drogi krajowej Lublin - Rzeszów. F4 RP/MRJ Dla pozostałego terenu ustalenia pozostają bez zmian.
59a.	F4 RP Uprawy polowe.	F10 MRJ - pow. 0,10 ha Obowiązują dotychczasowe ustalenia. Wydziela się działkę pod zabudowę mieszkaniową z części parceli 1263 przylegającą do istniejącej zabudowy. Linia zabudowy 8,0 m od istniejącej drogi. Wydzielenie działki w obrębie rezerw projektowanego skrzyżowania dróg krajowych dokonano w nawiązaniu do pisma DODP w Lublinie znak: 21 a/101 a/93/96 i dnia 14. 08. 1996 r. dotyczące zachowania odległości projektowanego budynku mieszkalnego 70,0 m od krawędzi jezdni projektowanej drogi nr 19 Lublin - Rzeszów. F4 RP Dla pozostałego terenu ustalenia pozostają bez zmian.
JEDNOSTKA BILANSOWA „G” KONCZYCE		
60.	G3 US Projektowane boisko sportowe.	G7 MRJp - pow. 0,11 ha Obowiązują dotychczasowe ustalenia. Wydziela się działkę pod zabudowę jednorodzinną z części parceli nr 51 przylegającą do rezerw budownictwa mieszkaniowego i zagrodowego. Linia zabudowy 15,0 m od krawędzi istniejącej jezdni. Dla budynku mieszkalnego ustala się odległość od boiska sportowego nie mniejszą niż 25,0 m. G3 US Dla pozostałego terenu ustalenia pozostają bez zmian.

61.	RL Użytki leśne.	G16 MRJ - pow. 0,14 ha Dotychczasowe użytki leśne. Wydziela się teren z parceli nr ewidencyjny 499 pod 1-ną działkę dla zabudowy jednorodzinnej. Linia zabudowy 15,0 m od krawędzi jezdni. RL Dla pozostałego terenu ustalenia pozostają bez zmian.
62.	RP Uprawy polowe.	G32 MNJ - pow. 0,30 ha Dotychczasowe uprawy polowe. Wydziela się 1-ną działkę pod zabudowę jednorodziną na parceli nr ewidencyjny 20. Linia zabudowy 40,0 m od krawędzi jezdni istniejącej drogi krajowej nr 19 Lublin - Rzeszów. Możliwość lokalizacji budynku zaopiniował pozytywnie DODP w Lublinie pismem znak: 33d/661/SW/28/95 z dnia 10.11.1995 r. RP Dla pozostałego terenu ustalenia pozostają bez zmian.
63.	RP Uprawy polowe.	G33 P-PS - pow. 1,13 ha Wydziela się działkę pod stację paliw, tartak i ewentualnie inne usługi związane z obsługą komunikacji. Lokalizacja obiektów uzyskała pozytywne uzgodnienie DODP w Lublinie, Organu d/s Ochrony Środowiska i Państwowego Inspektora Sanitarnego. Plan zagospodarowania terenu winien obejmować kompleksowy program inwestycyjny uwzględniający strefę uciążliwości od stacji benzynowej i tartaku w stosunku do projektowanej lokalizacji zajazdu turystycznego w granicach ustalenia G31 UT. Wymagane uzgodnienie z Organem d/s Przeciwpowodziowych. RP Dla pozostałego terenu ustalenia pozostają bez zmian.

§ 5.

Na rysunku I-szej części III-ciej zmiany planu w skali 1:10 000 naniesiono korektę granicy administracyjnej gminy, w miejsce błędnie określonej w pierwotnym rysunku planu.

§ 6.

Zgodnie z art.10 ust. 3 i art. 36 ust. 3 ustawy „o zagospodarowaniu przestrzennym” ustala się stawkę procentową służącą do naliczania opłaty za wzrost wartości nieruchomości objętych I-szą częścią III-ciej zmiany Miejscowego Planu Ogólnego Zagospodarowania Przestrzennego Miasta i Gminy Nisko - w wysokości 25 %.

§ 7

Wykonanie uchwały powierza się Zarządowi Gminy i Miasta.


§ 8

Nadzór nad wykonaniem uchwały powierza się Komisji Rozwoju Gospodarczego, Budżetu i Finansów.

§ 9

Uchwała wchodzi w życie po upływie 14 dni od daty jej ogłoszenia w Dzienniku Urzędowym Województwa Tarnobrzckiego.


V-ce PRZEWODNICZĄCY
Tomasz Wójtowicz

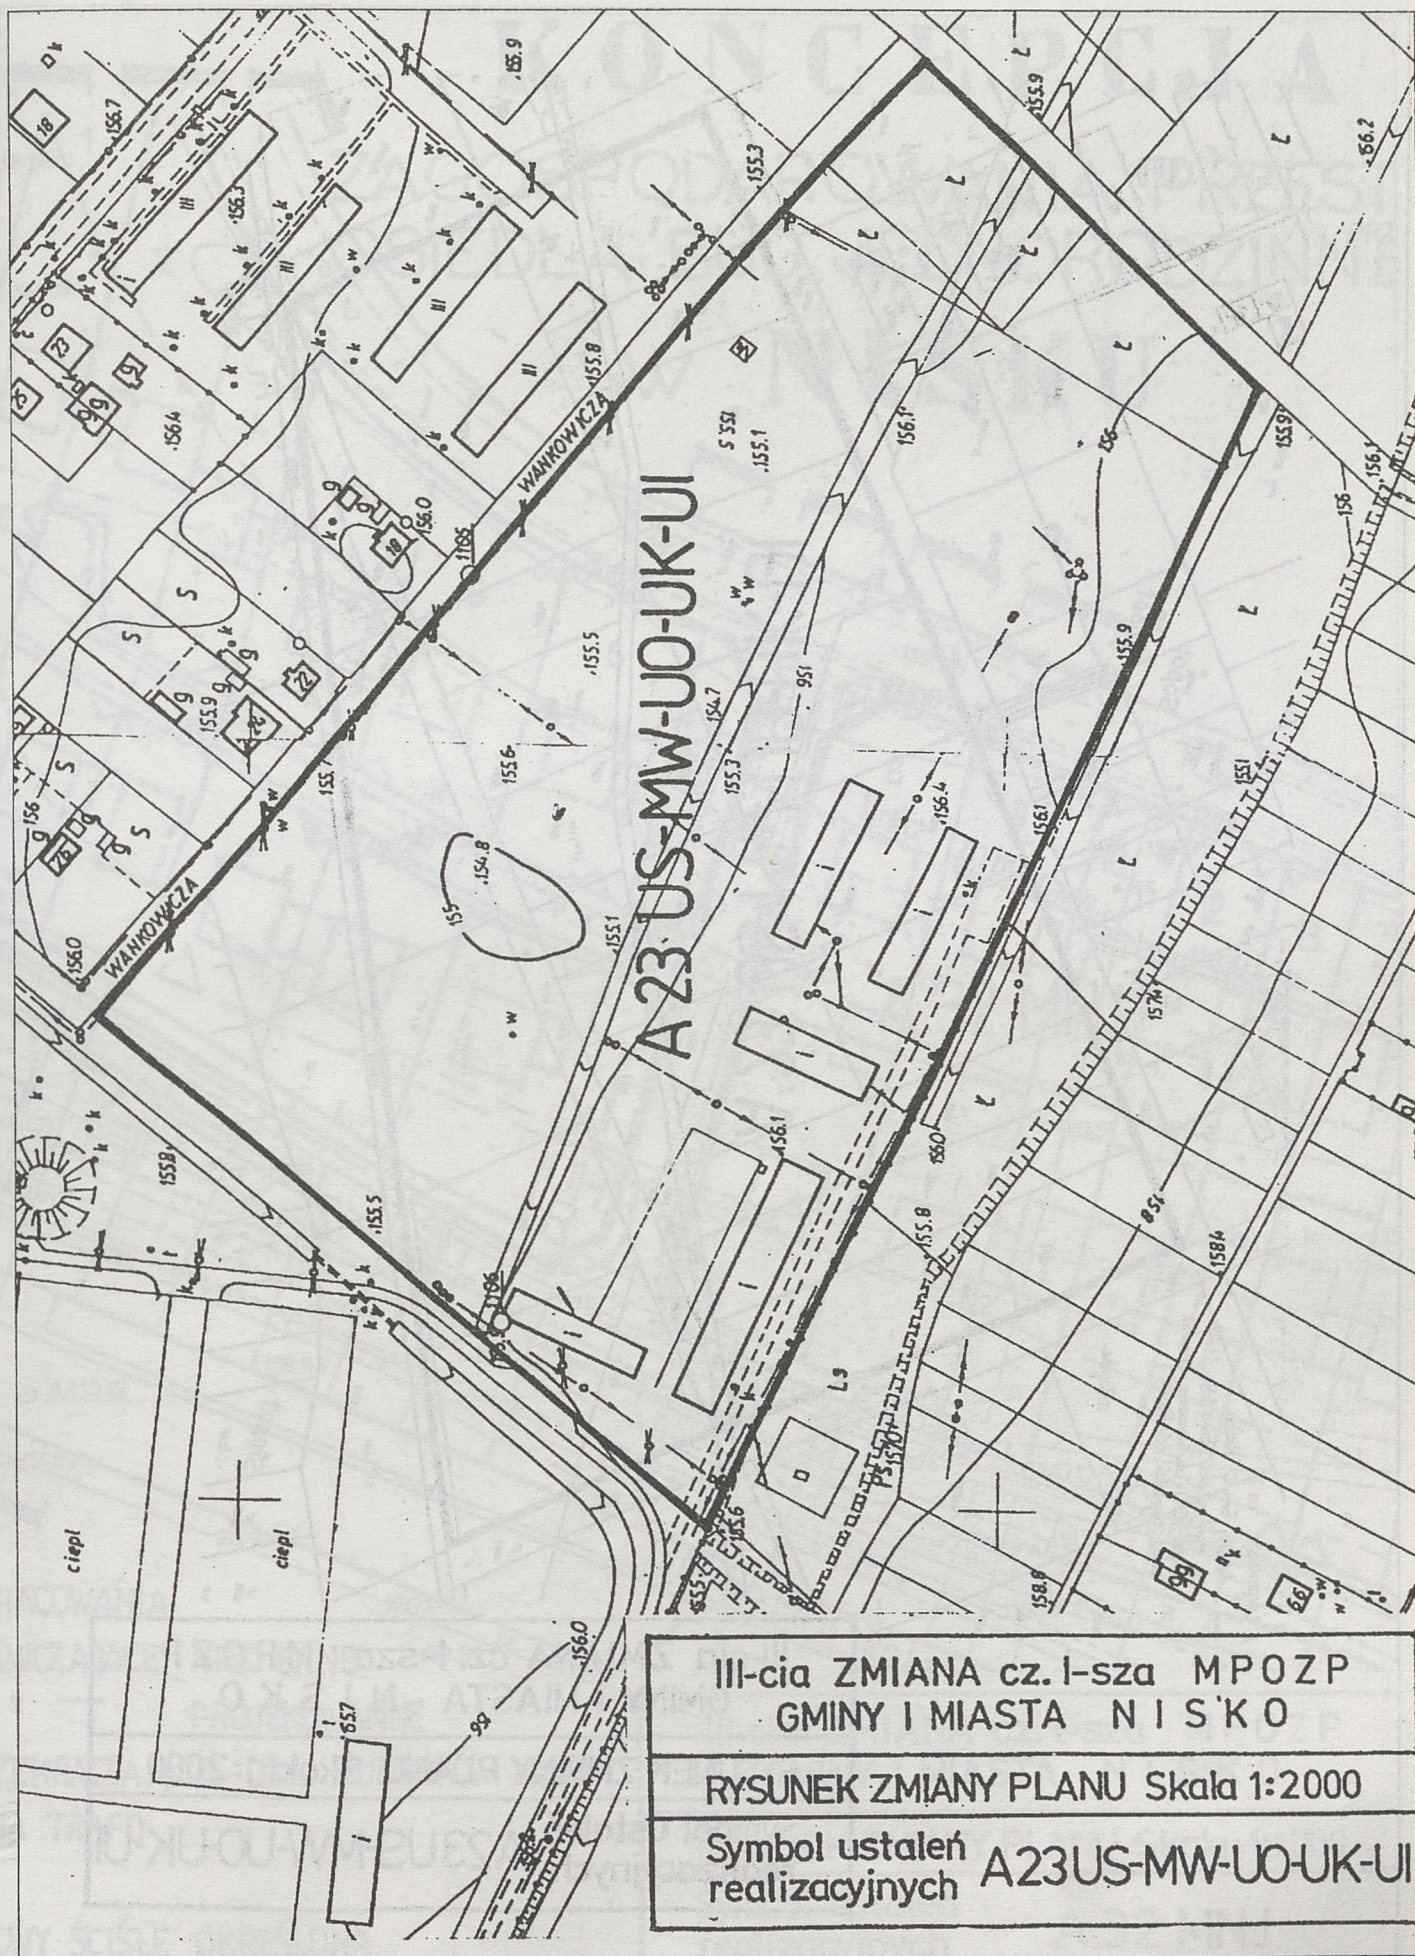



Symbol ustaleń realizacyjnych A23US-MW-UO-UK-UI

ZAGOSPODAROWANIA PRZEST OSIEDLA BUD. JEDNORODZINNE PRZ W NISKU

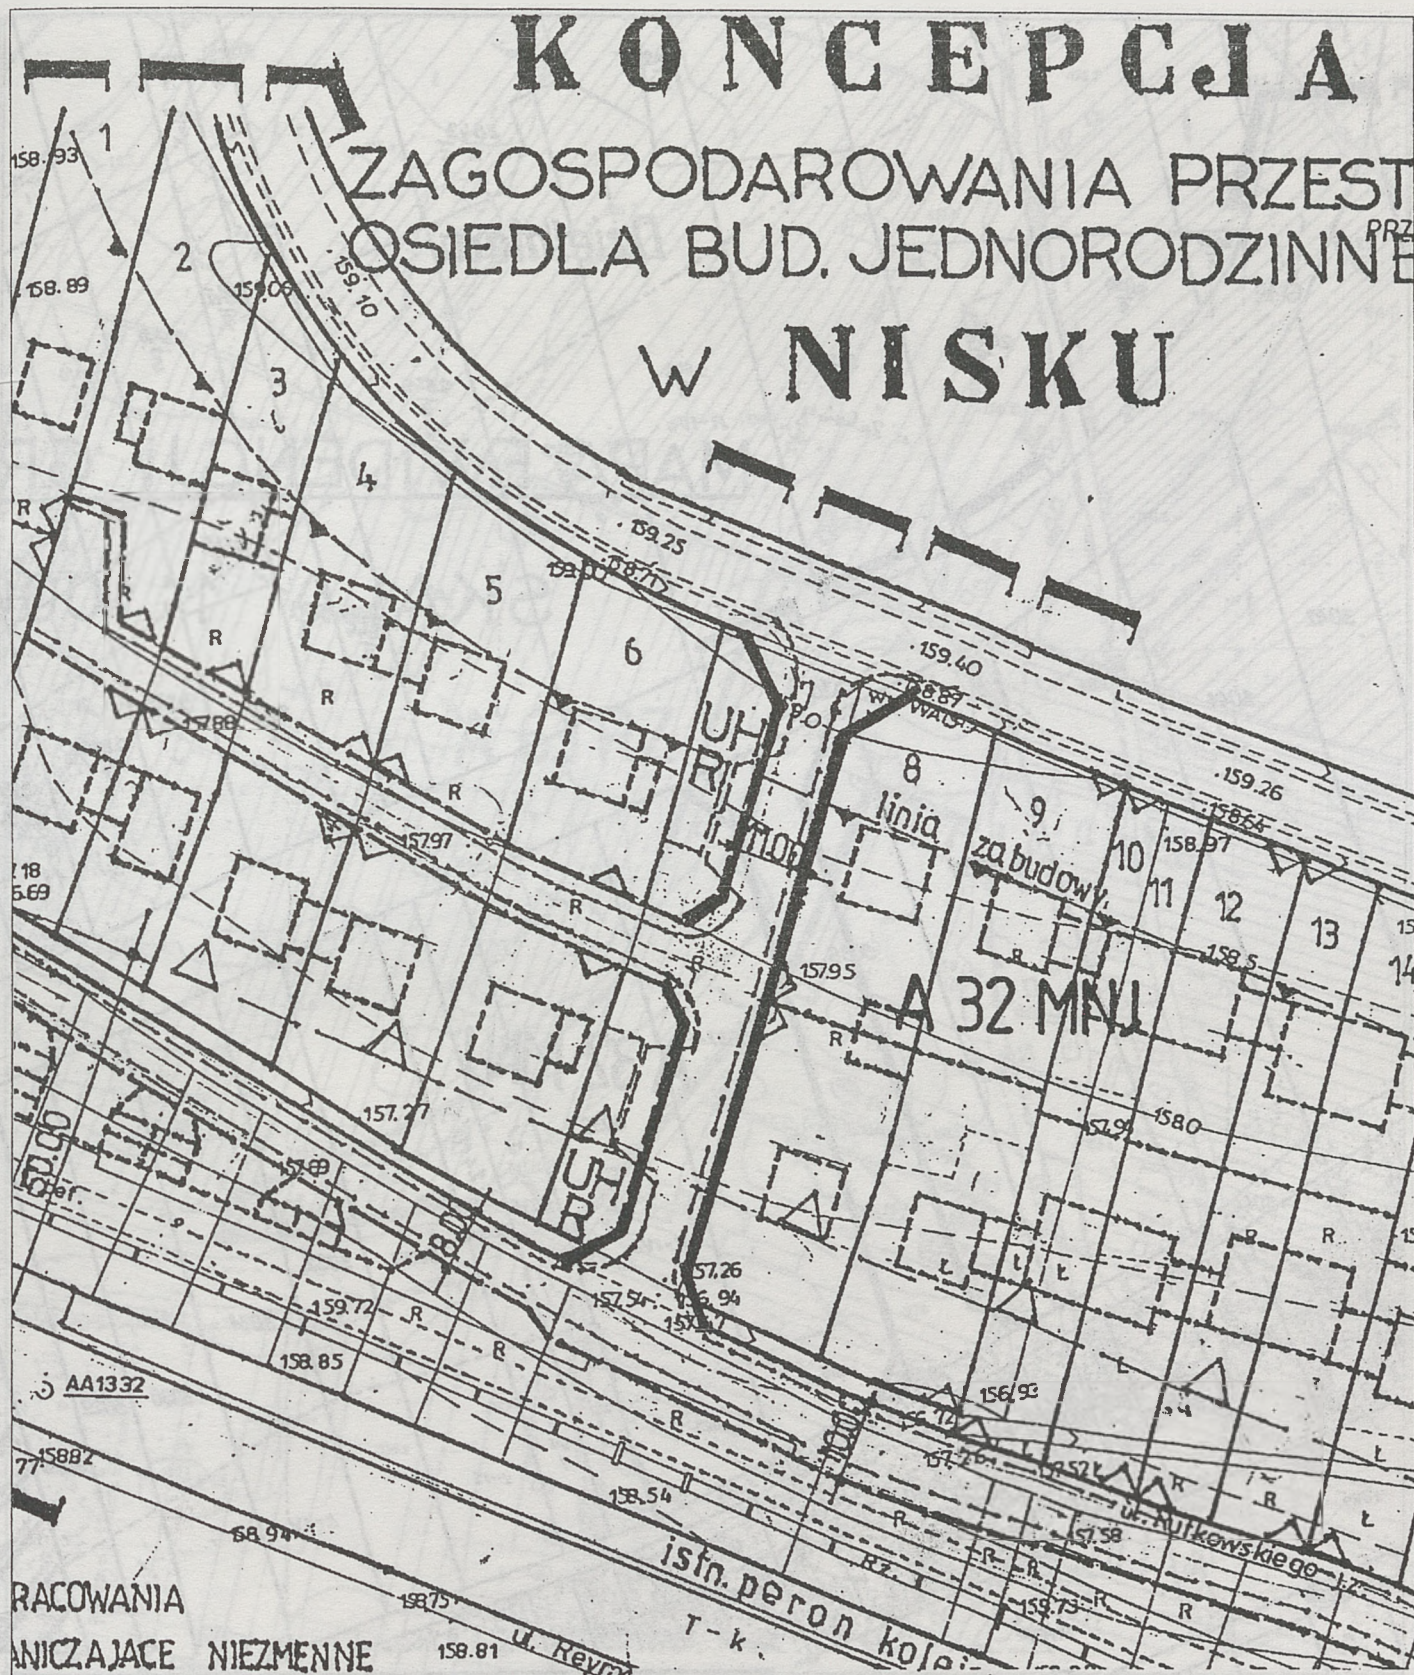

RACOWANIA

ANICZAJACE NIEZMENNE

PROJEKOWANNE

ZEKRACZAJĄCA DLA BUDYNKÓW MIESZK

JA TRAF0


OWY ŚCIŚLE OKREŚLONA..


III-cia ZMIANA cz. I-sza MPOZP
GMINY I MIASTA N I S K O


RYSunEK ZMIANY PLANU Skala 1:1000


Symbol ustaleń realizacyjnych


A.32 MNJ

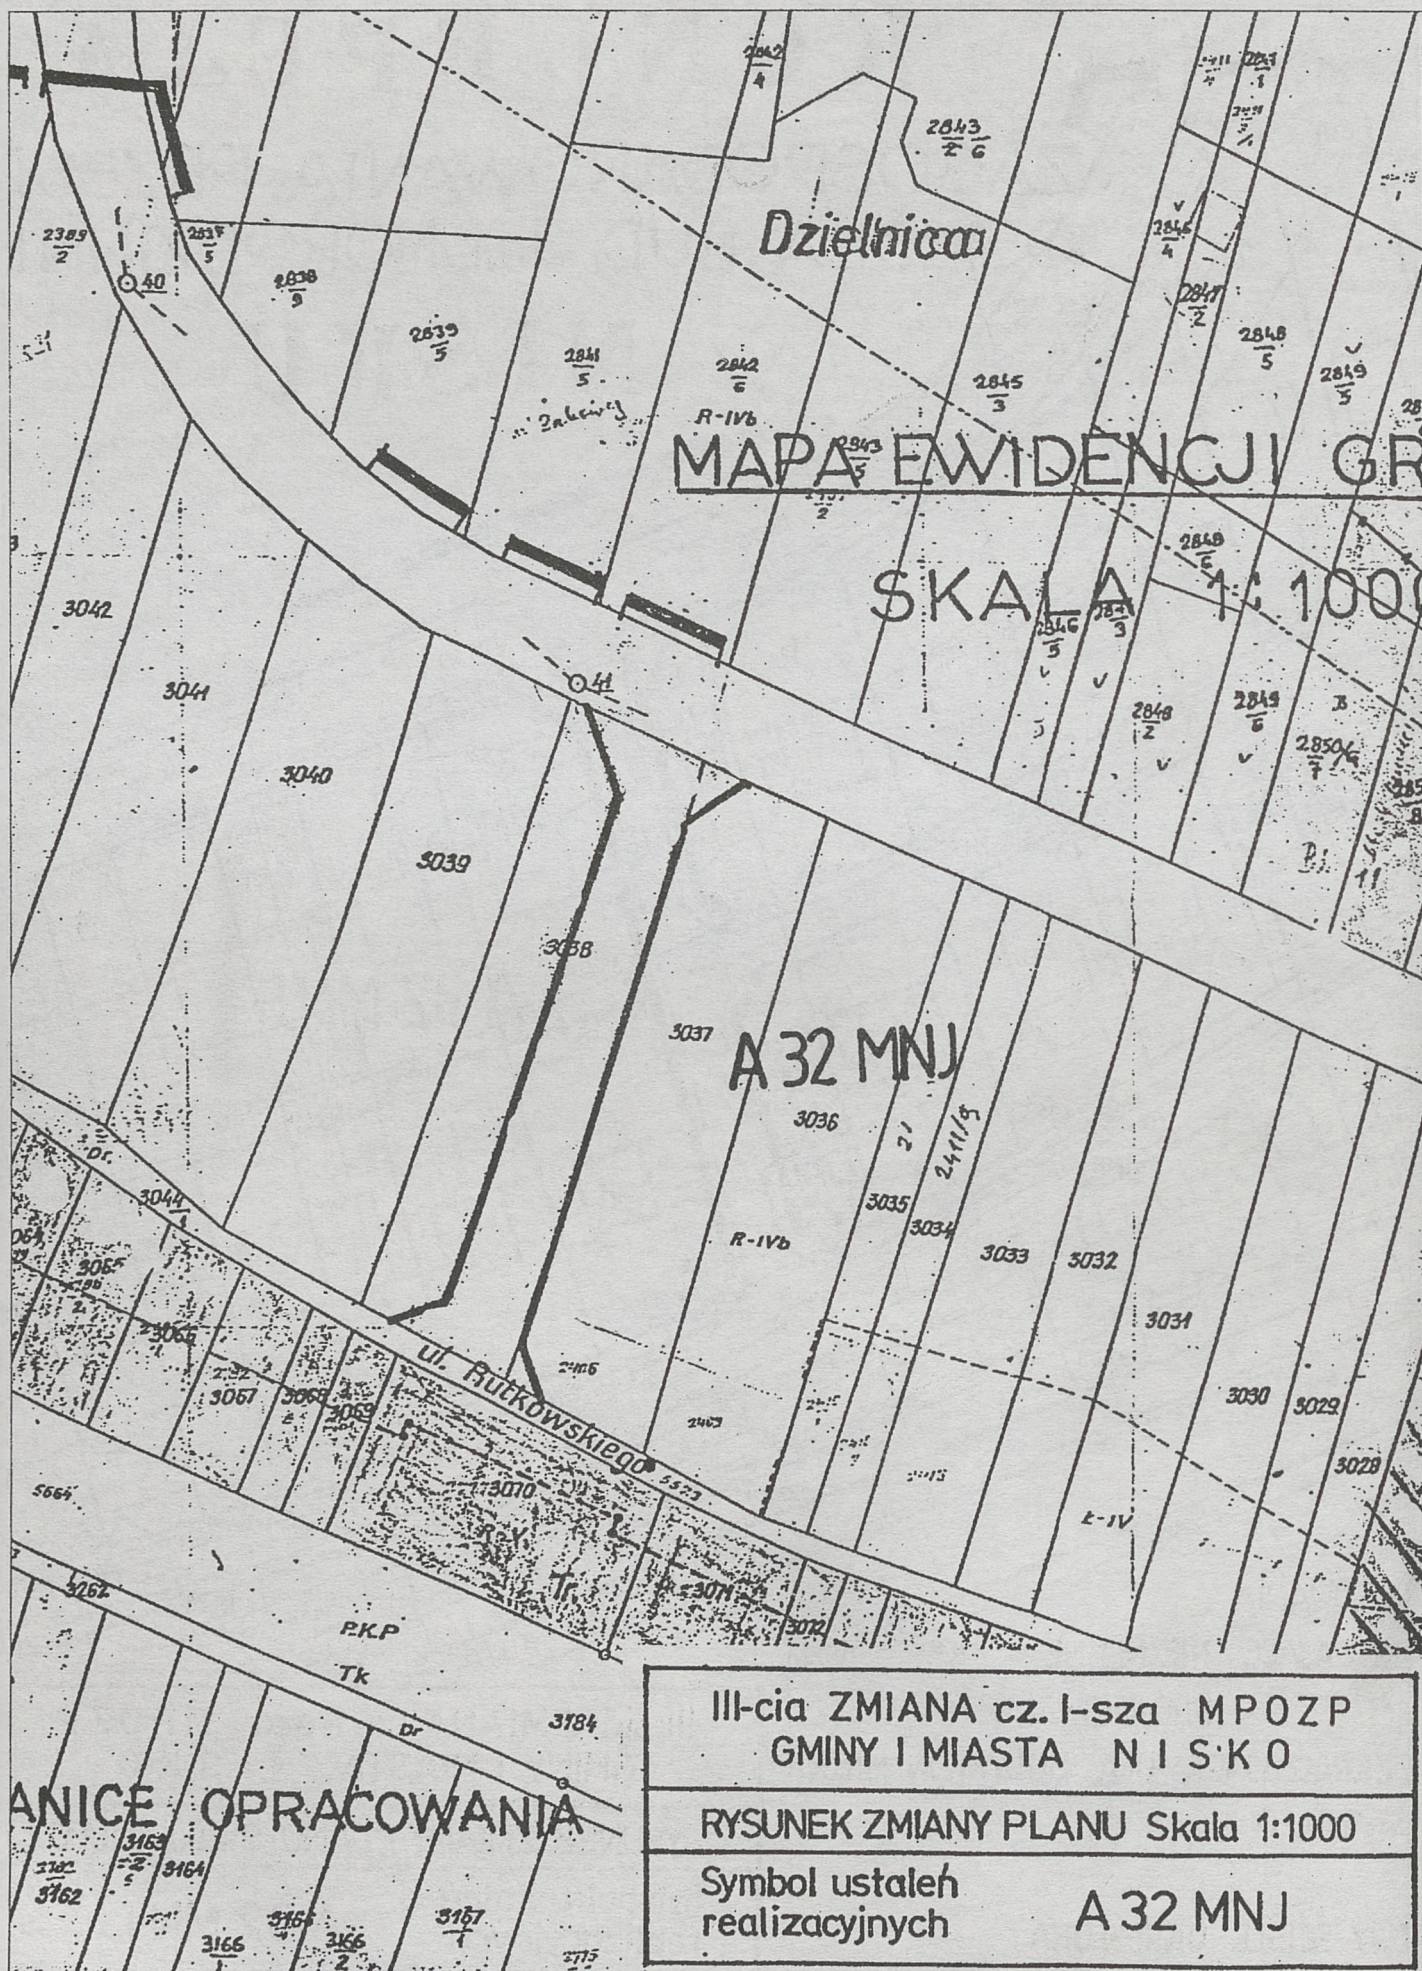


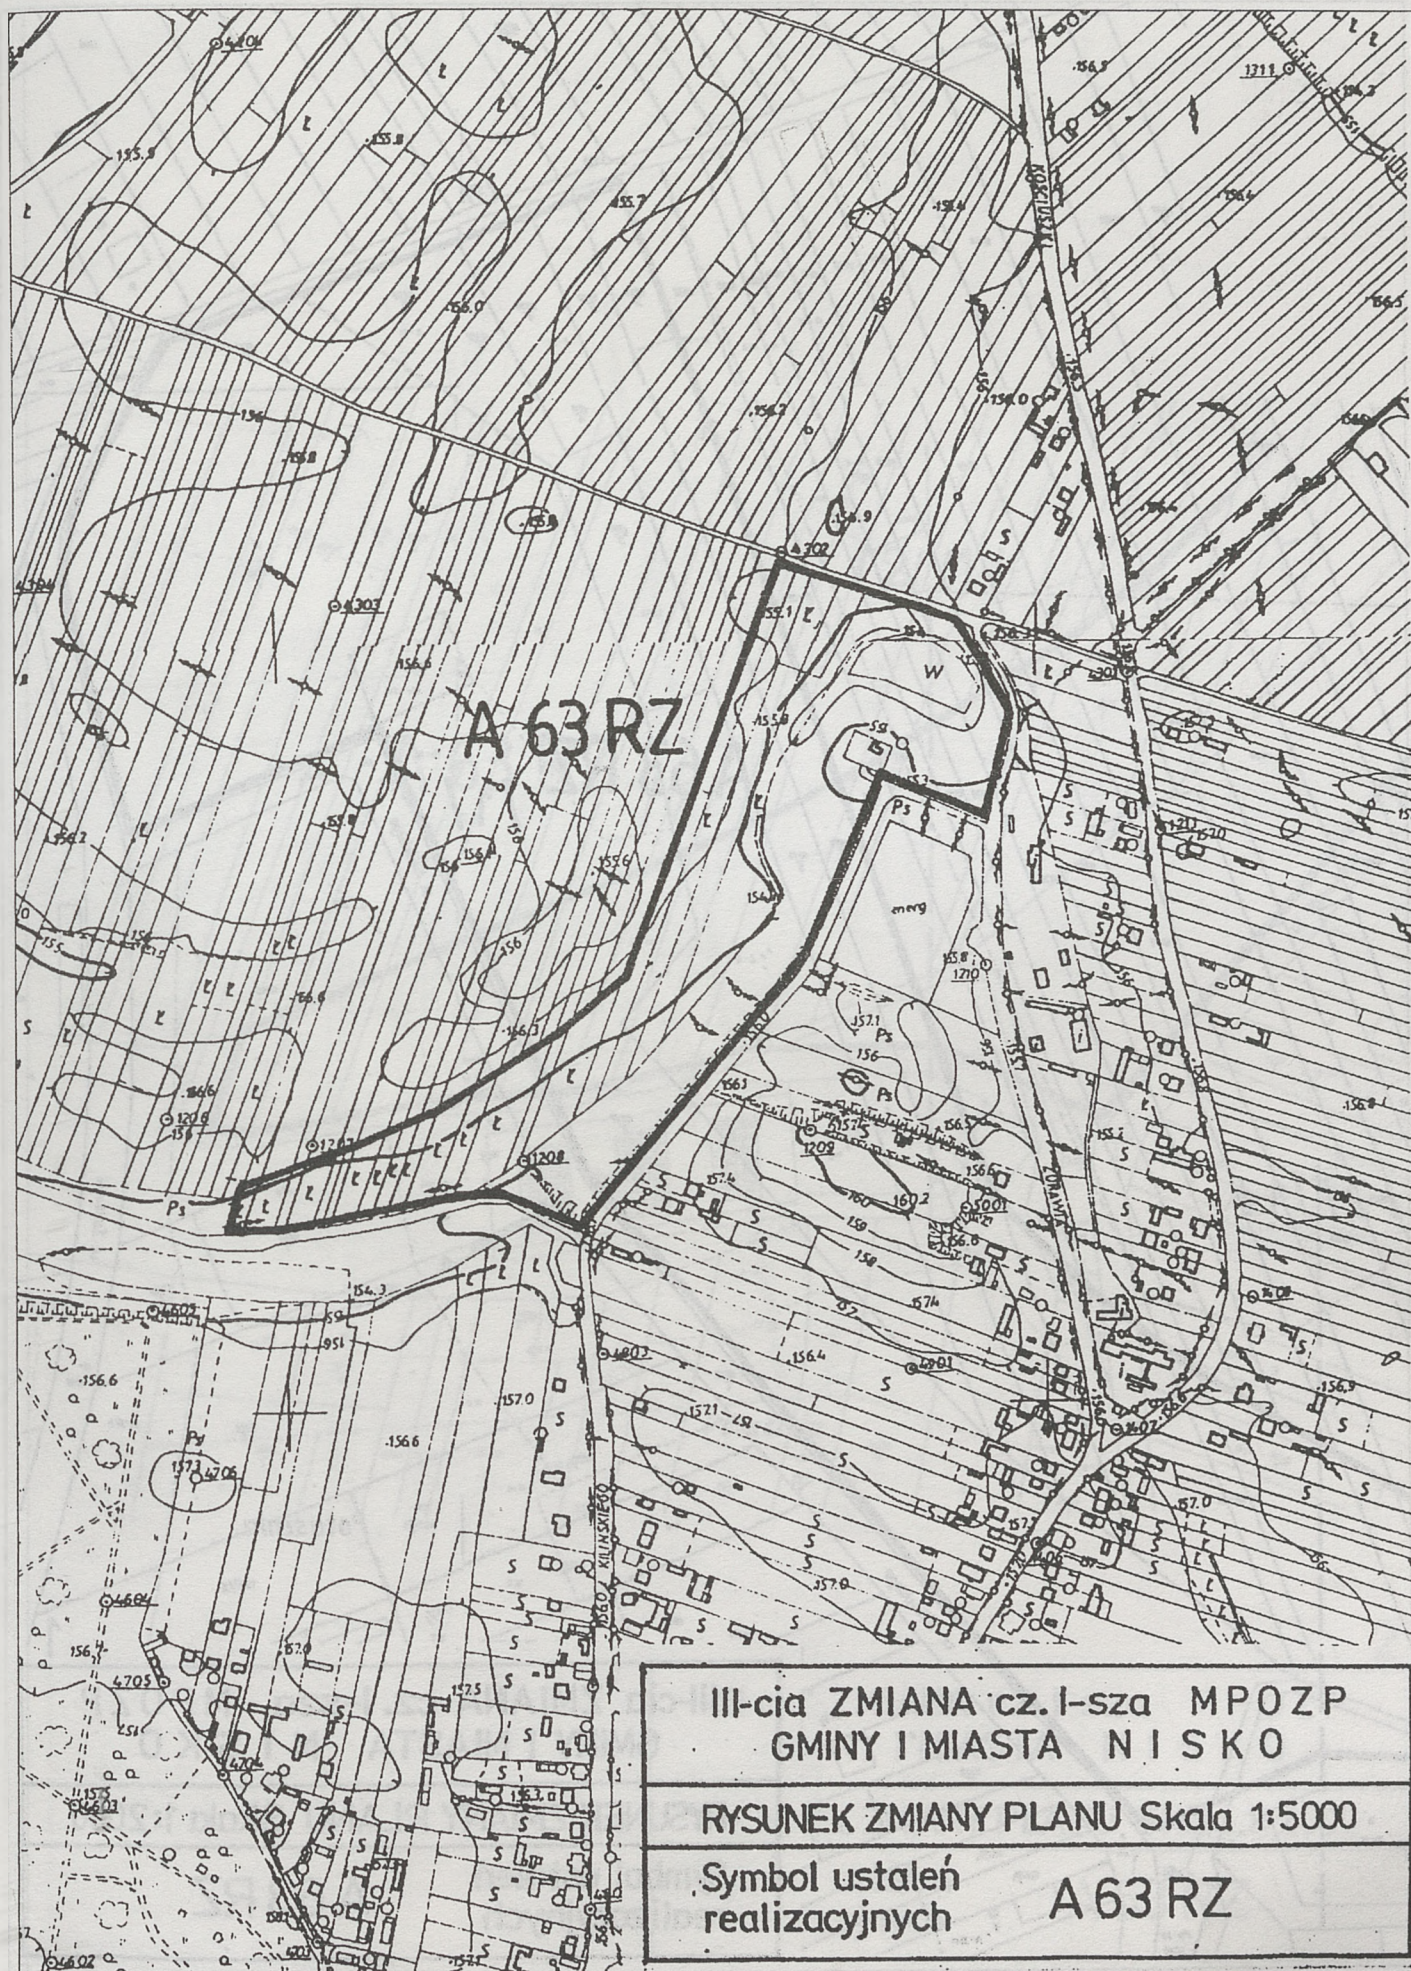


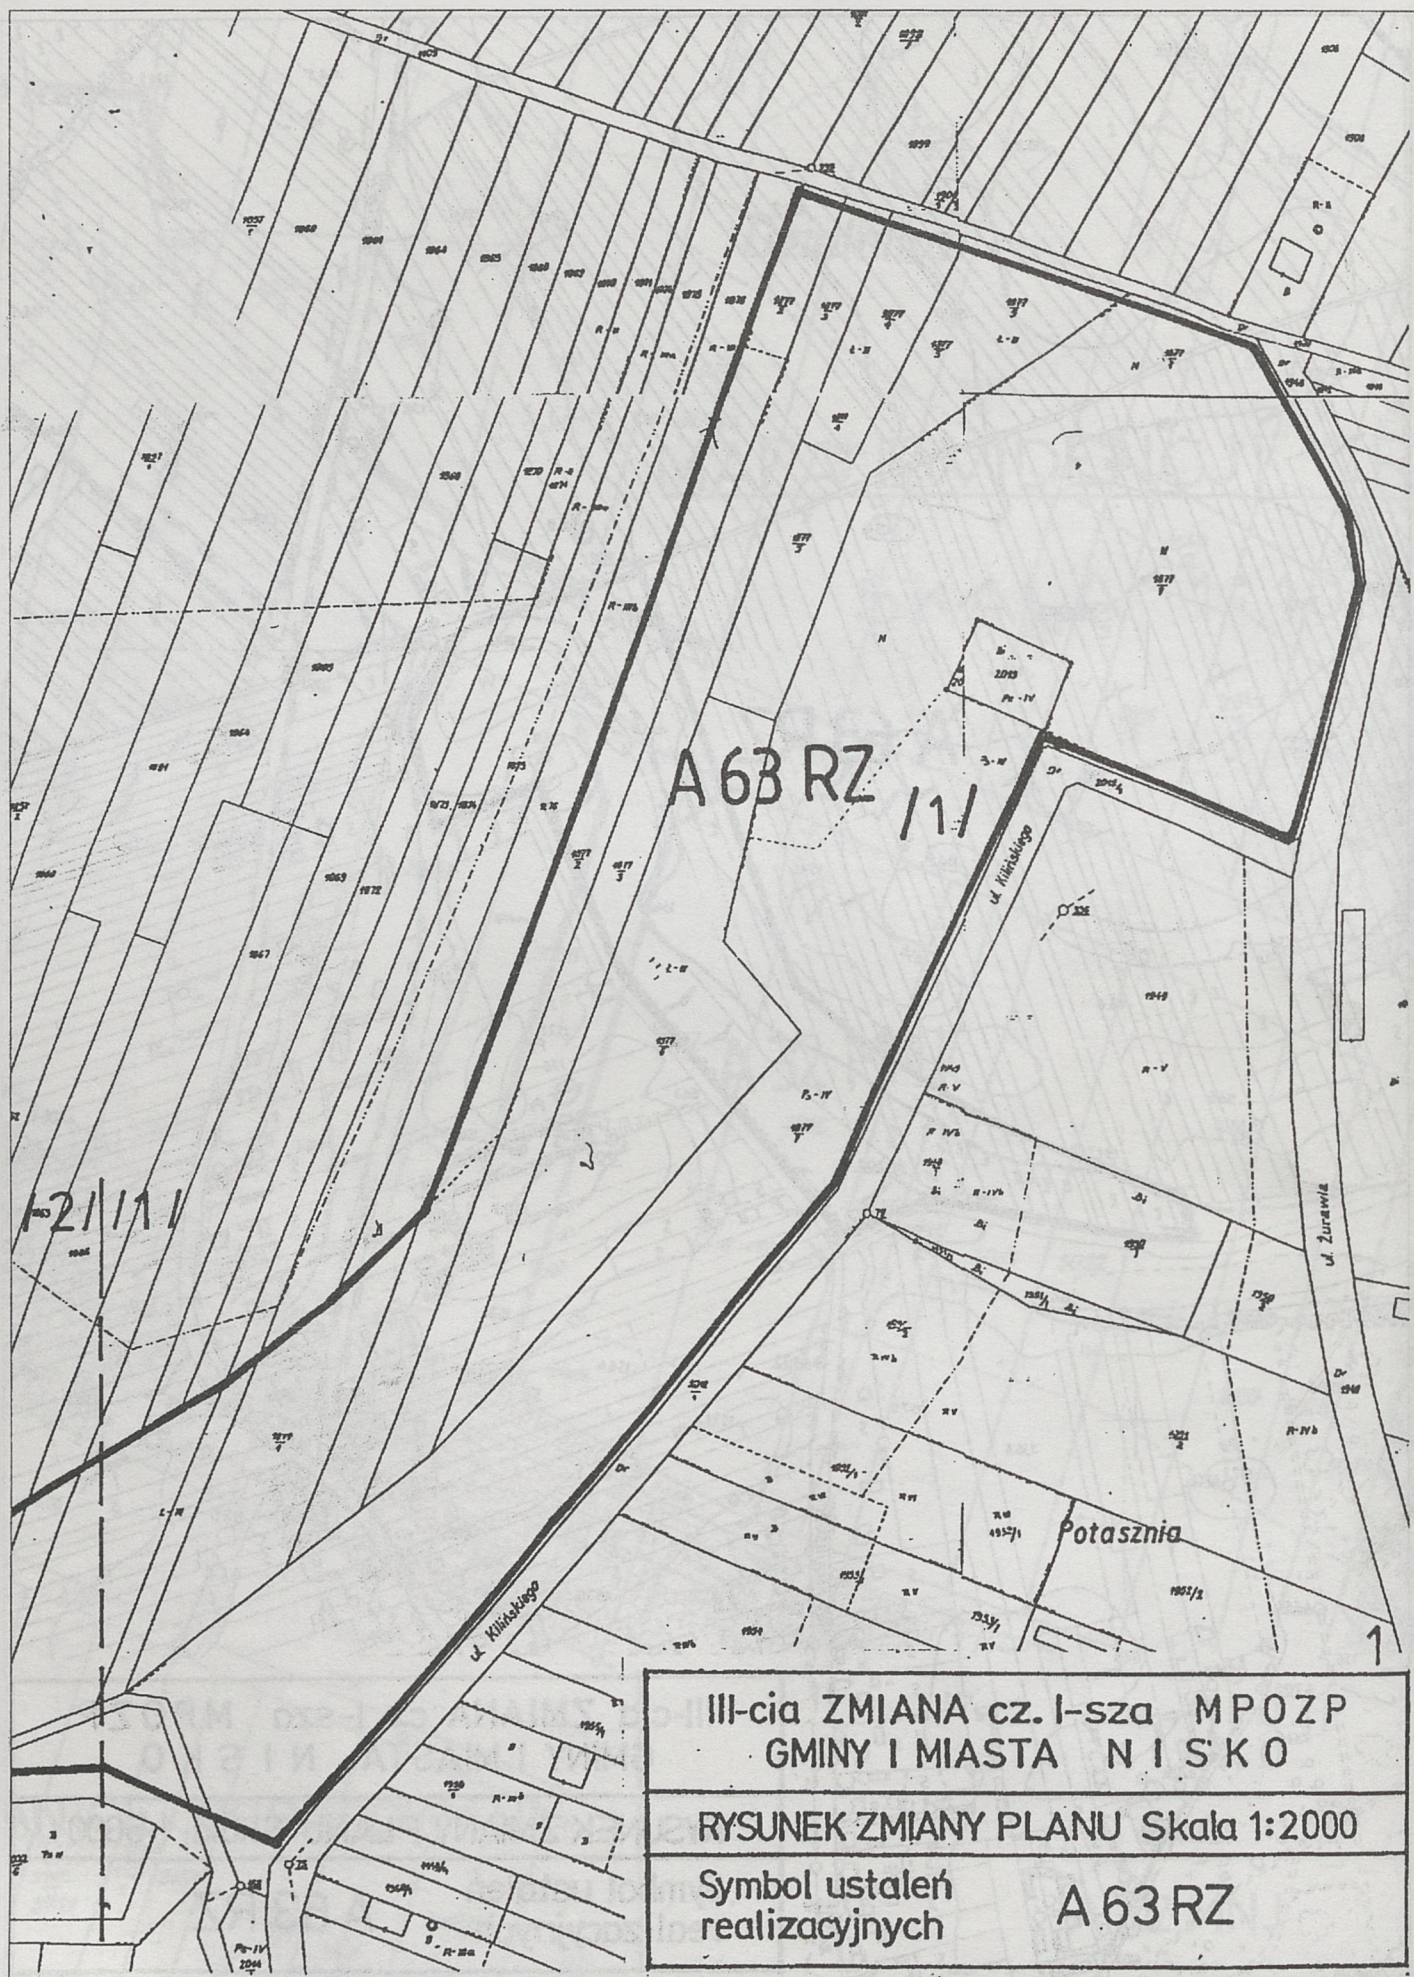

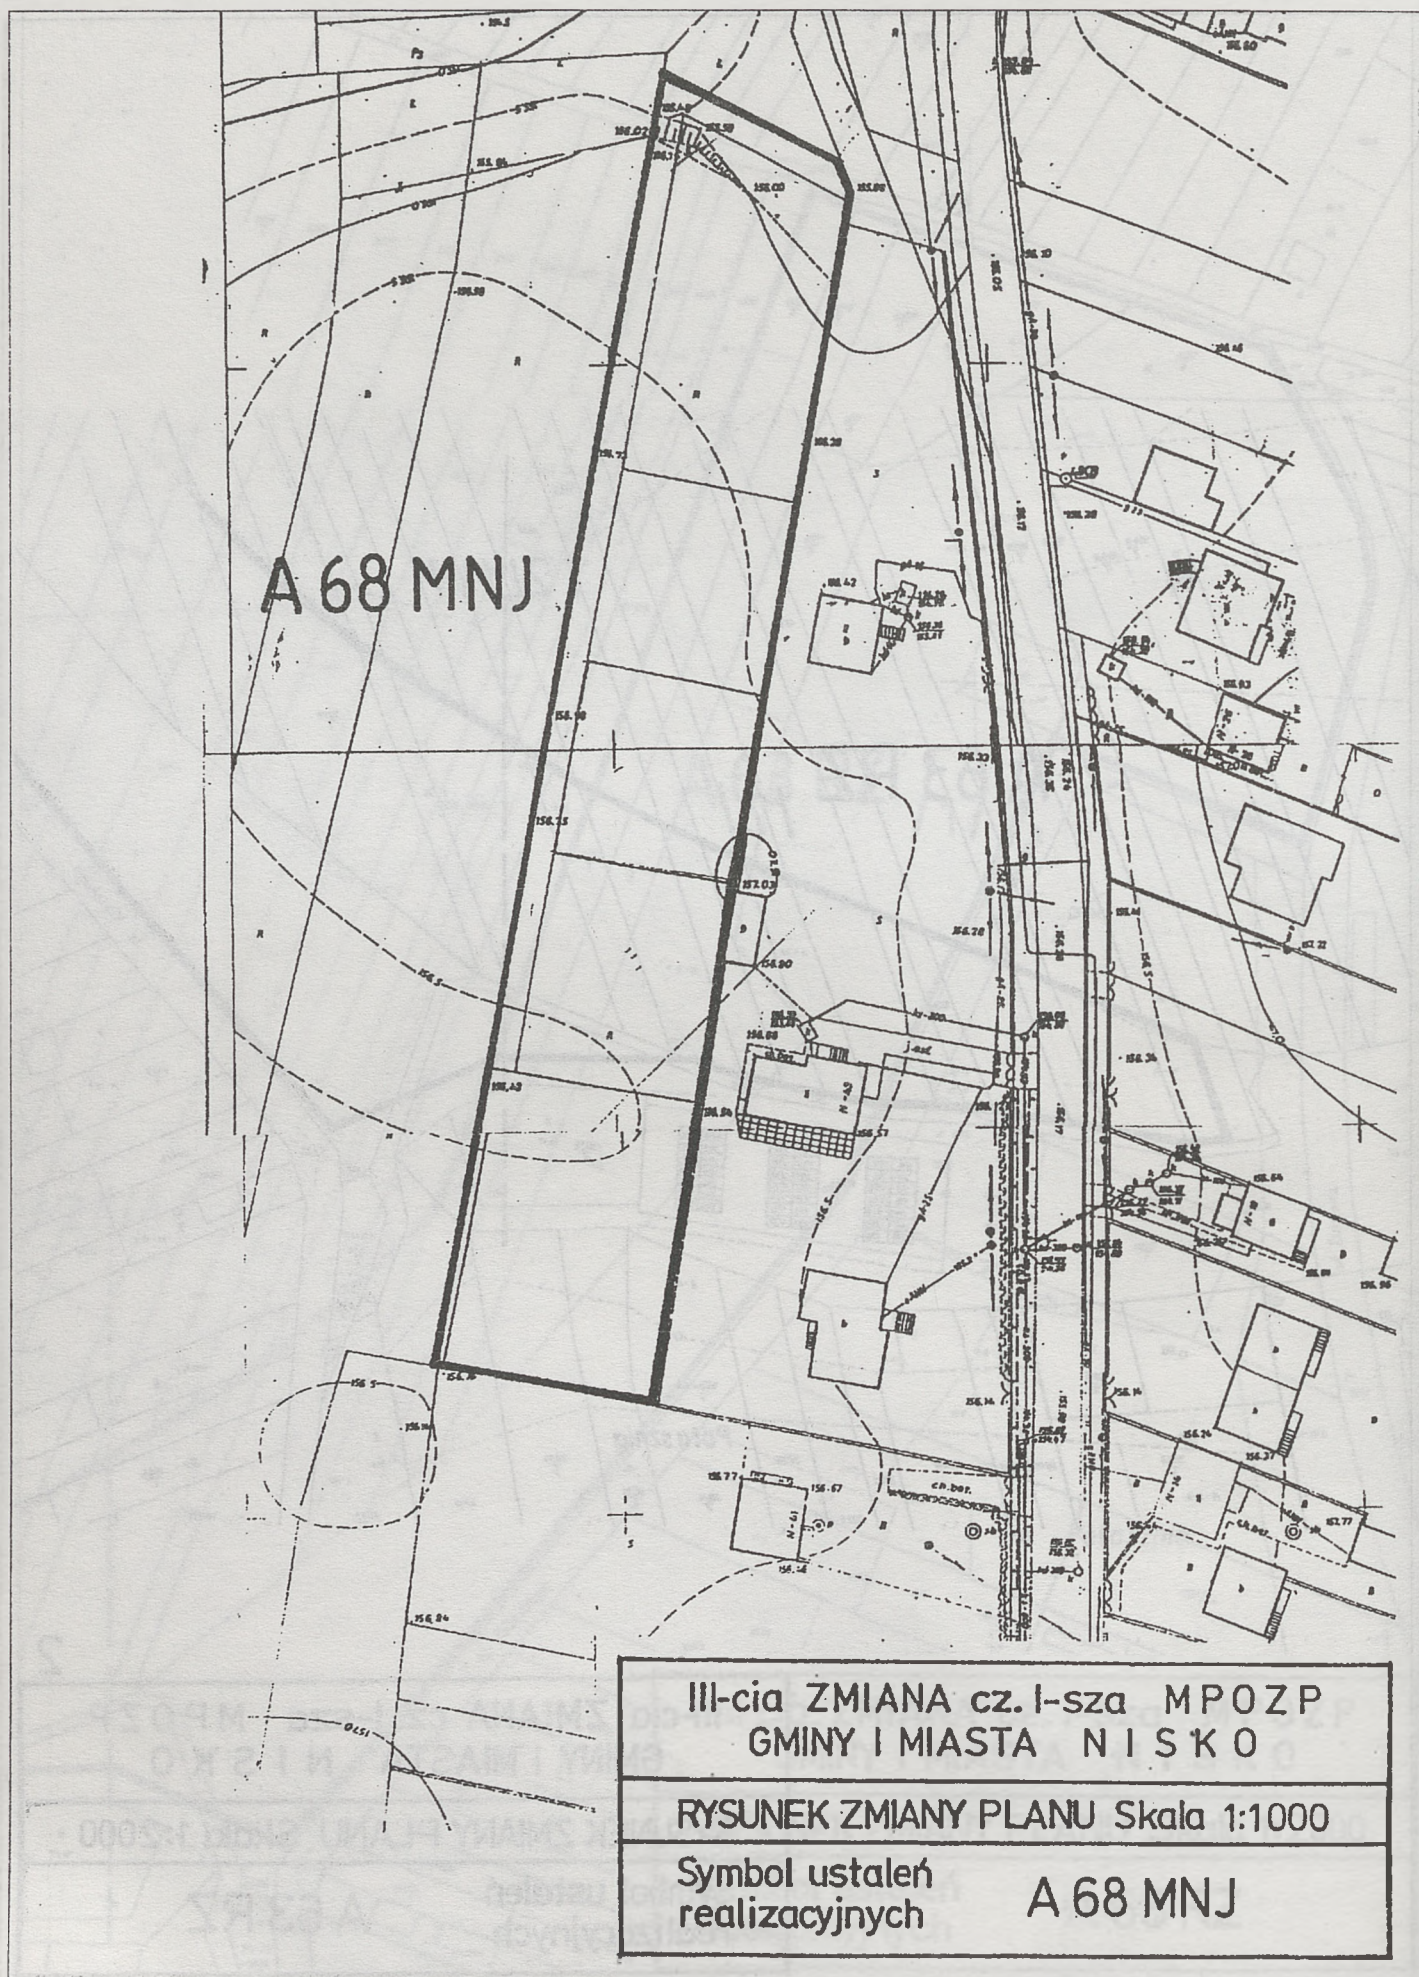

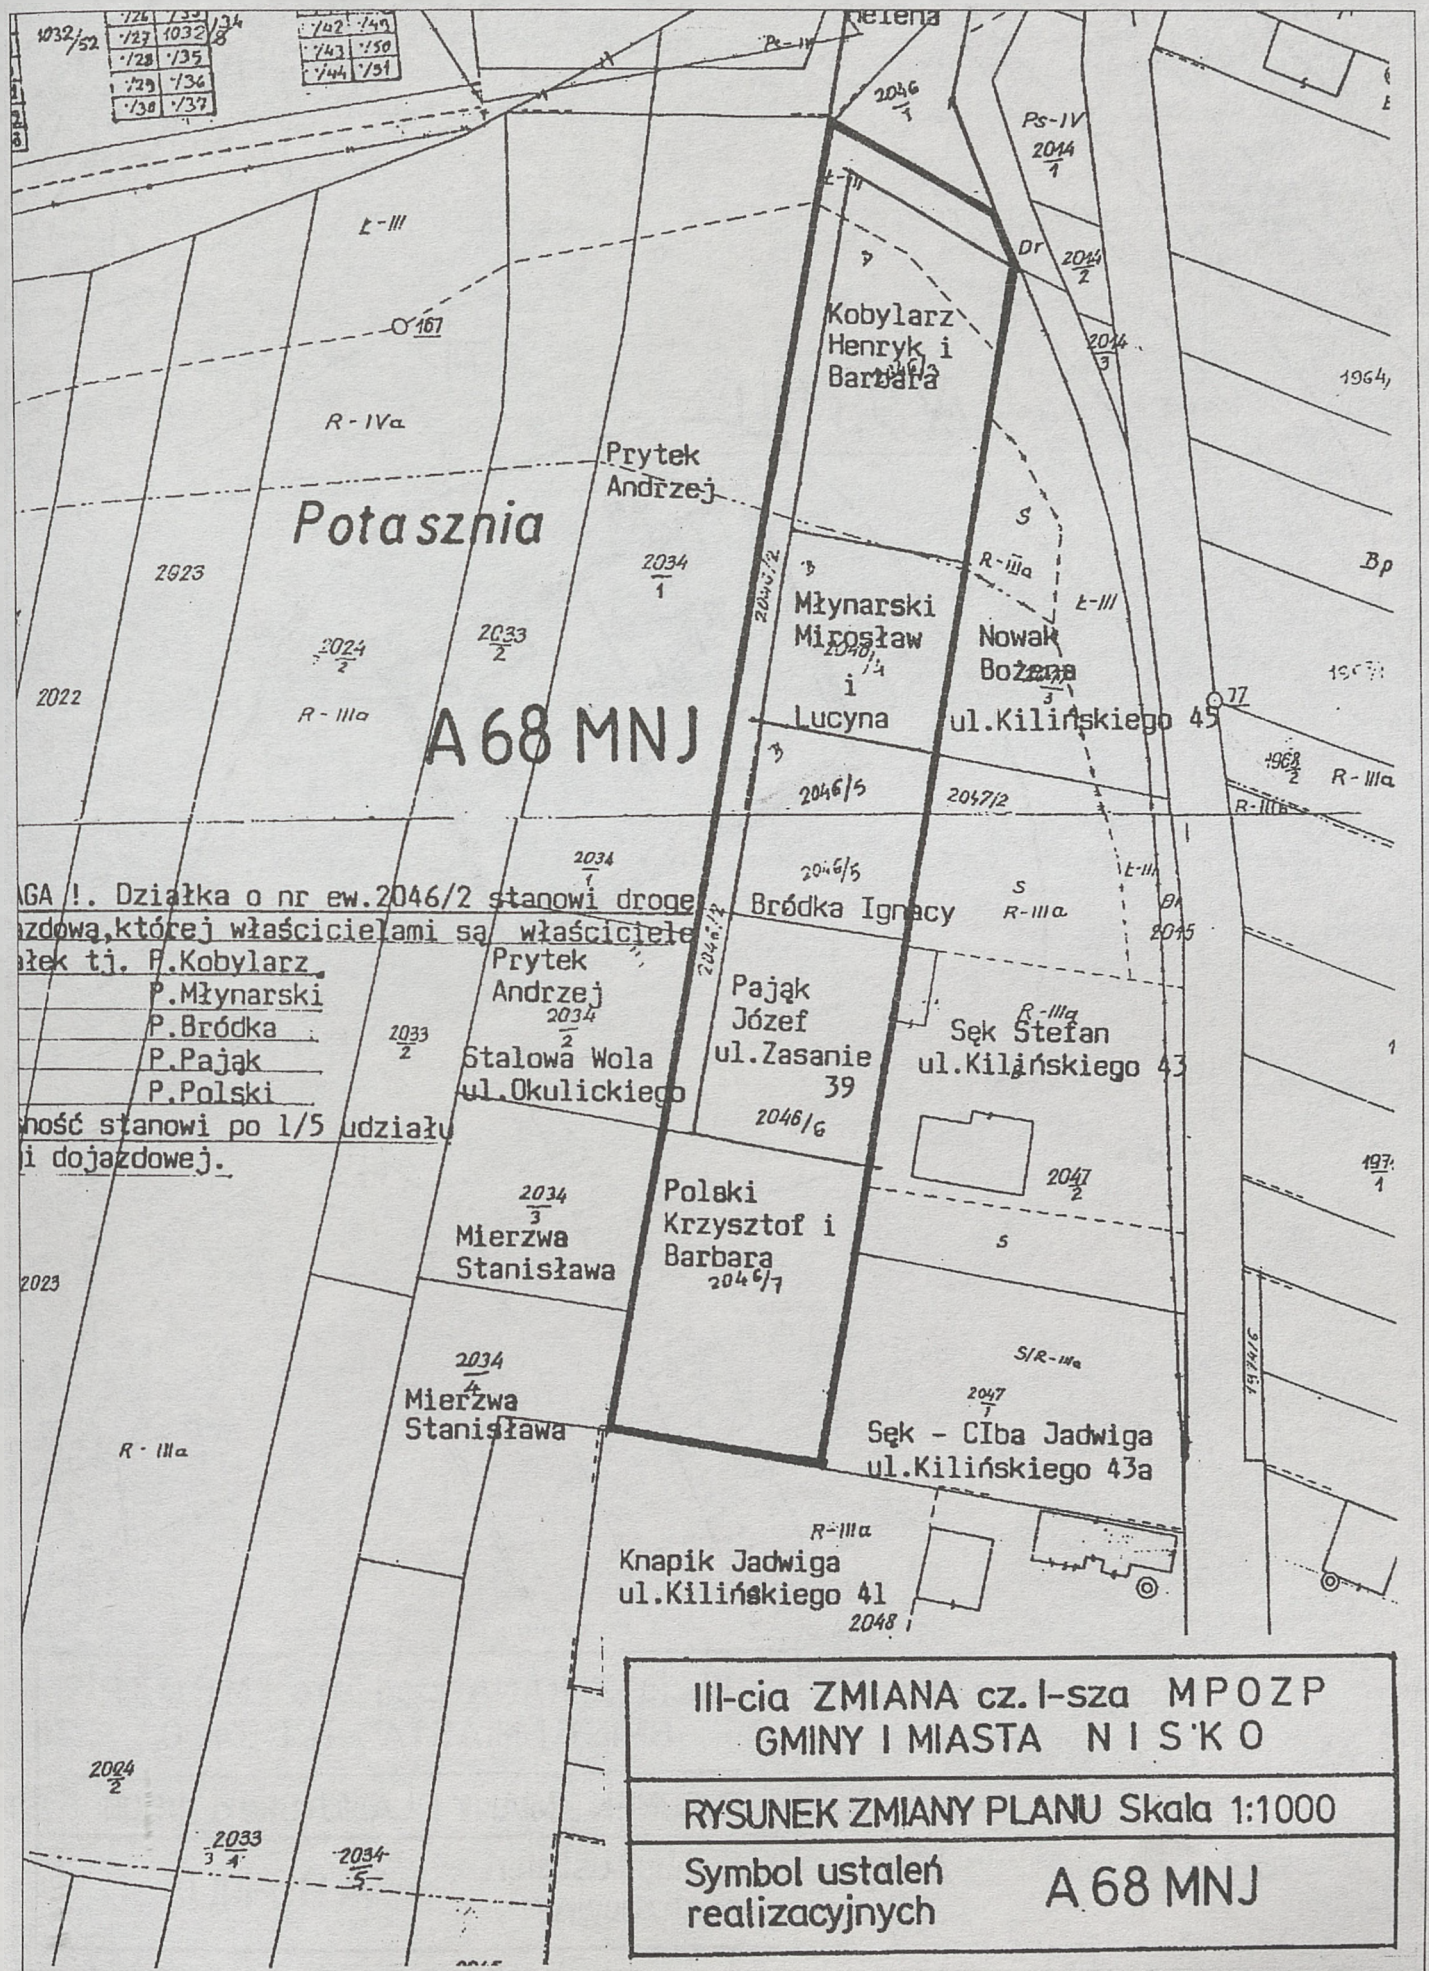

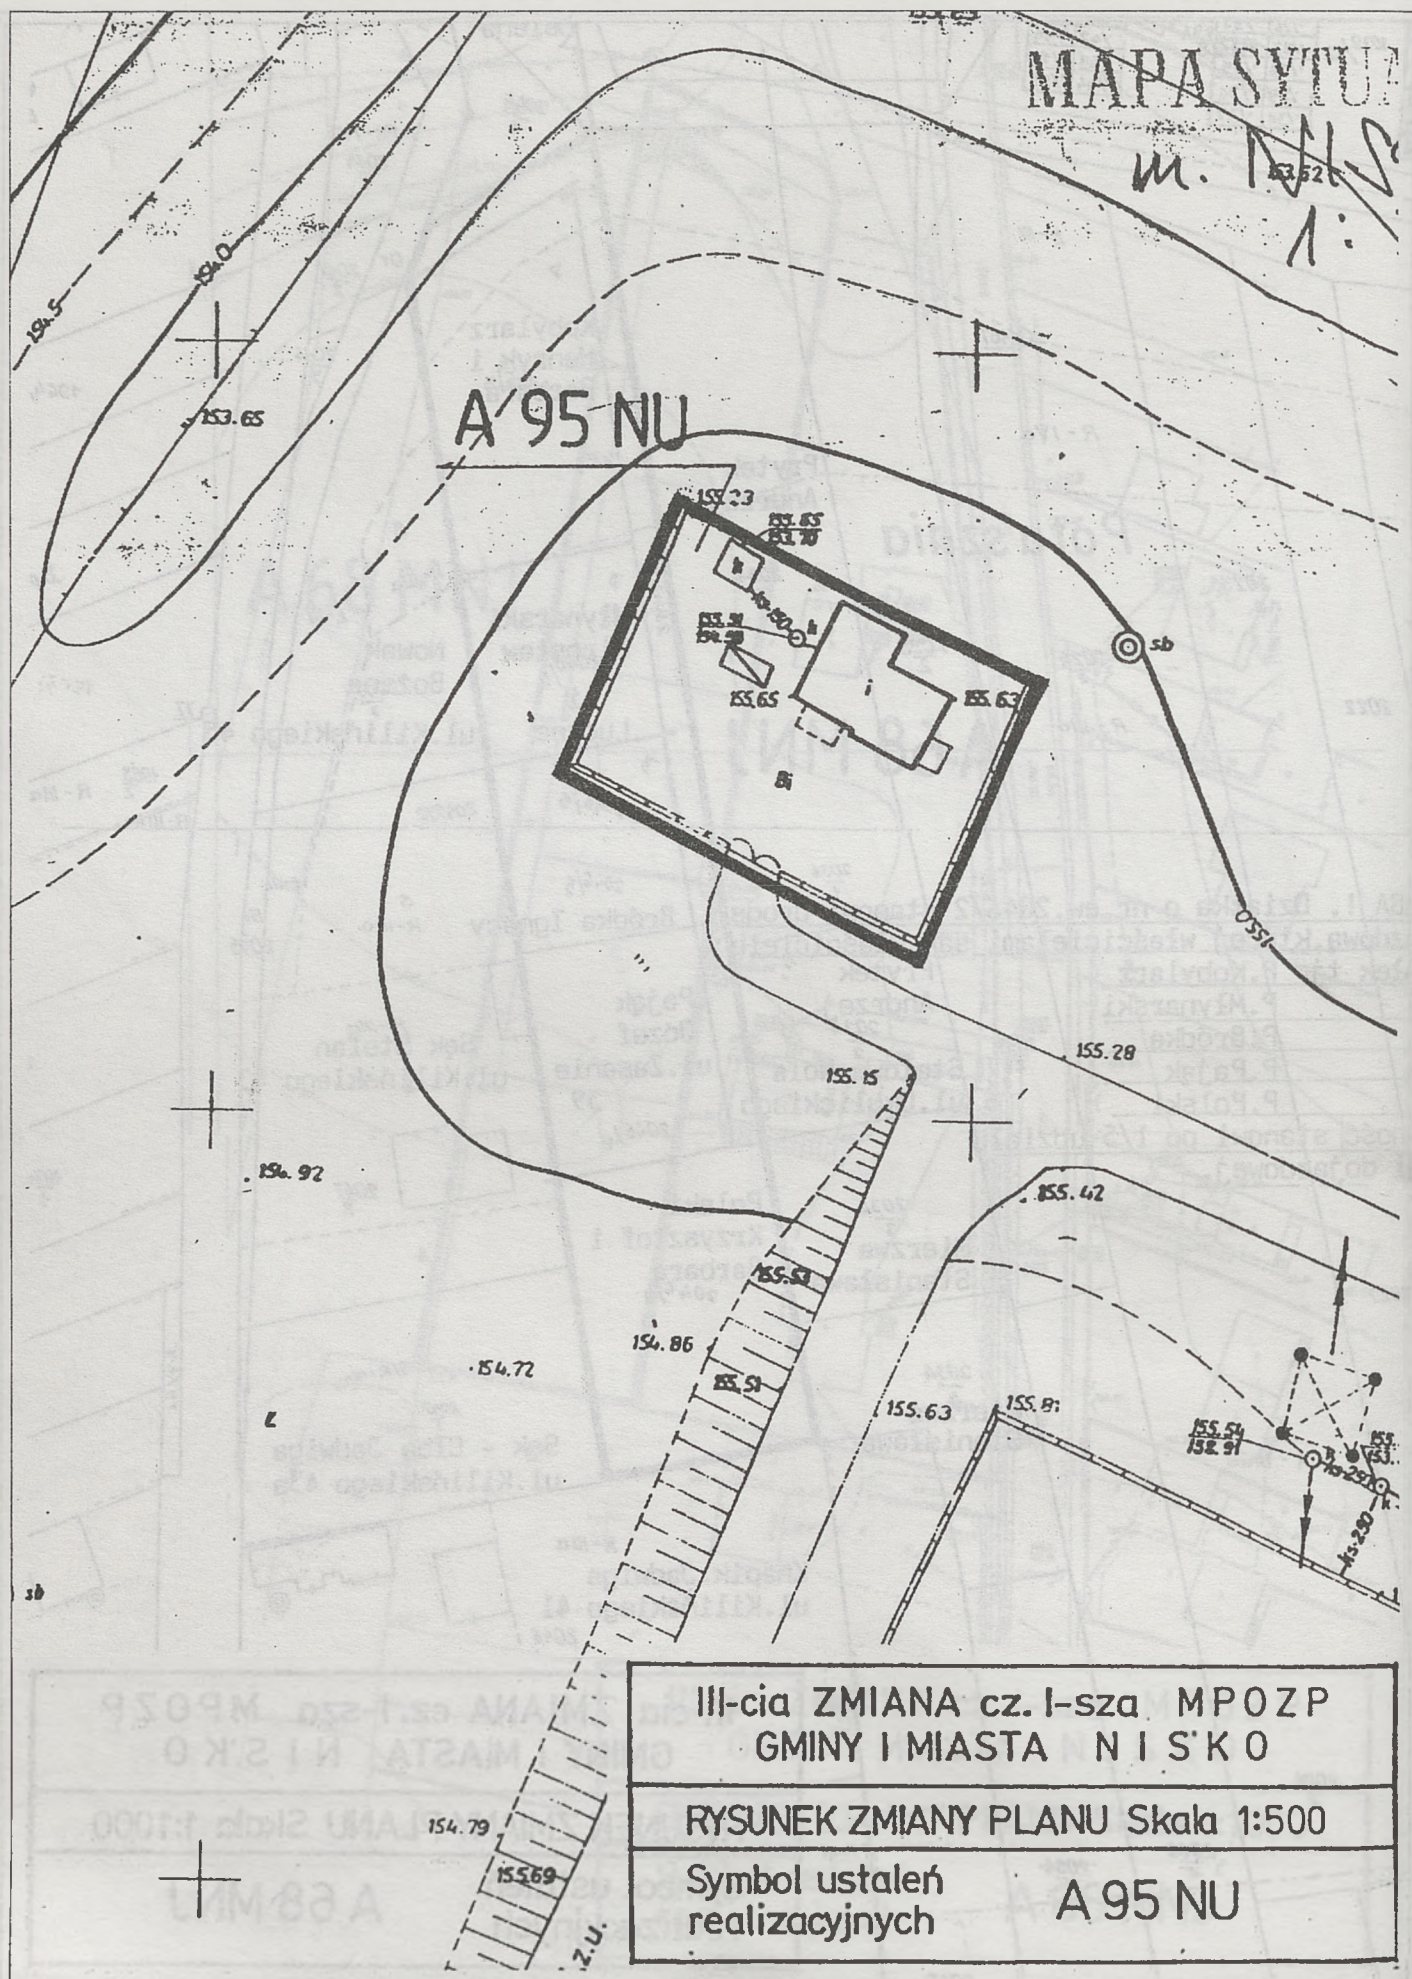

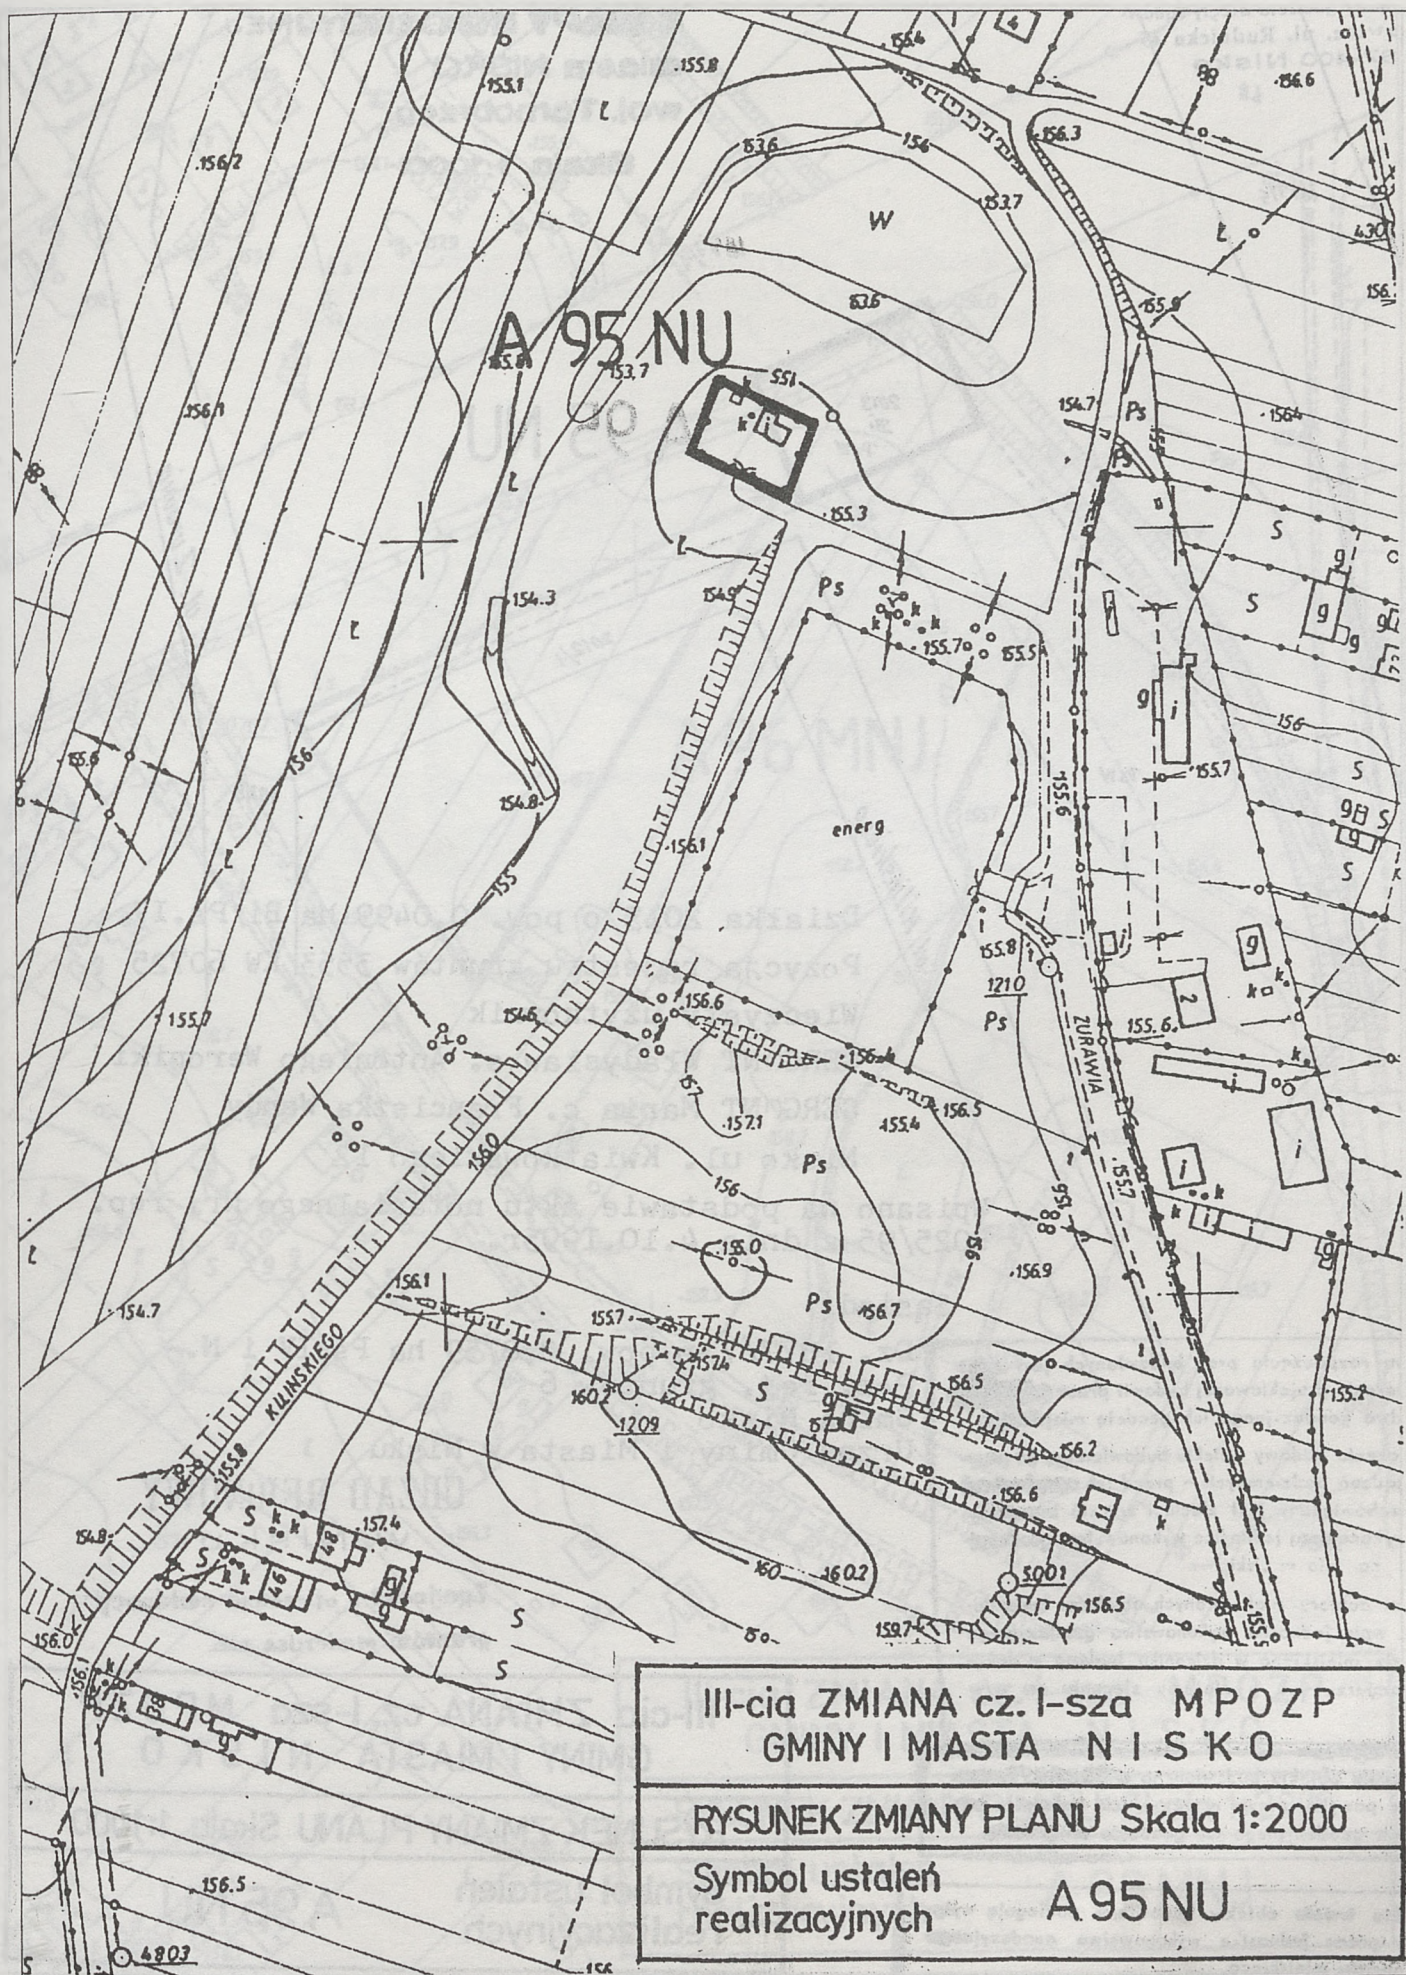

główny biegły sądowy
wice. Al. Rudnicka 46
37-400 Nisko

Z MAPY Ewidencyjnej

miasta Nisko

woj. Tarnobrzeg

Skala 1:1000.

1877/5

1877/4

N

2013
Bi
PsIV

A 95 NU

ul. Żurawia

PsIV

2012/4

1948

ul. Kilińskiego

Działka 2013 o pow. 0,0499 ha Bi/Ps.IV.

Pozycja rejestru gruntów 3553 KW 60725

Wieczysty użytkownik

GERGONT Władysław s. Antoniego Weroniki

GERGONT Maria c. Franciszka Wandy

Nisko ul. Kwiatkowskiego 12

Wpisano na podstawie aktu notarialnego Nr. rep.
8025/95 z dnia 4.10.1995r.

Sąsiad

m rozpoczęciu prac budowlanych jest
ierzenie projektowanej budowli przez

stwa geodezyjnego lub geodetę miejskiego

czeniu budowy obiektu budowlanego (o przy-
qdzeń podziemnych - przed ich wykonaniem)
obowiązany jest złożyć i zgłosić ~~inwestorowi~~
wykonawczą jednostkę wykonawstwa geodezyj-
go (o tym w Dzienniku).

m odbioru zrealizowanych obiektów budowla-
wpis jednostki wykonawstwa geodezyjnego
eły miejskiego w dzienniku budowy o doko-
onierze lub o złożeniu zlecenia na w/w

zenie obiektu budowlanego ~~o tym w Dzienniku~~
ę powykonawczą należy złożyć ~~inwestorowi~~ wy-
wa geodezyjnego lub geodetę miejskiego.

kie twórczo obiekty budowlane podlegają wyko-
o przez jednostkę wykonawstwa geodezyjnego
nadać miejskiego.

Dz. 1877/7 o pow. 2,8759 ha Ps.IV i N.-

Poz. rej. gruntów 6

Gmina Nisko

Urząd Gminy i Miasta w Nisku

URZĄD REJONOWY
w Nisku


Zgodność z opisem ewidencji
gruntów stanowiącym


III-cia ZMIANA cz. I-sza MPOZP
GMINY I MIASTA N I S K O




Symbol ustaleń
realizacyjnych

A 95 NU

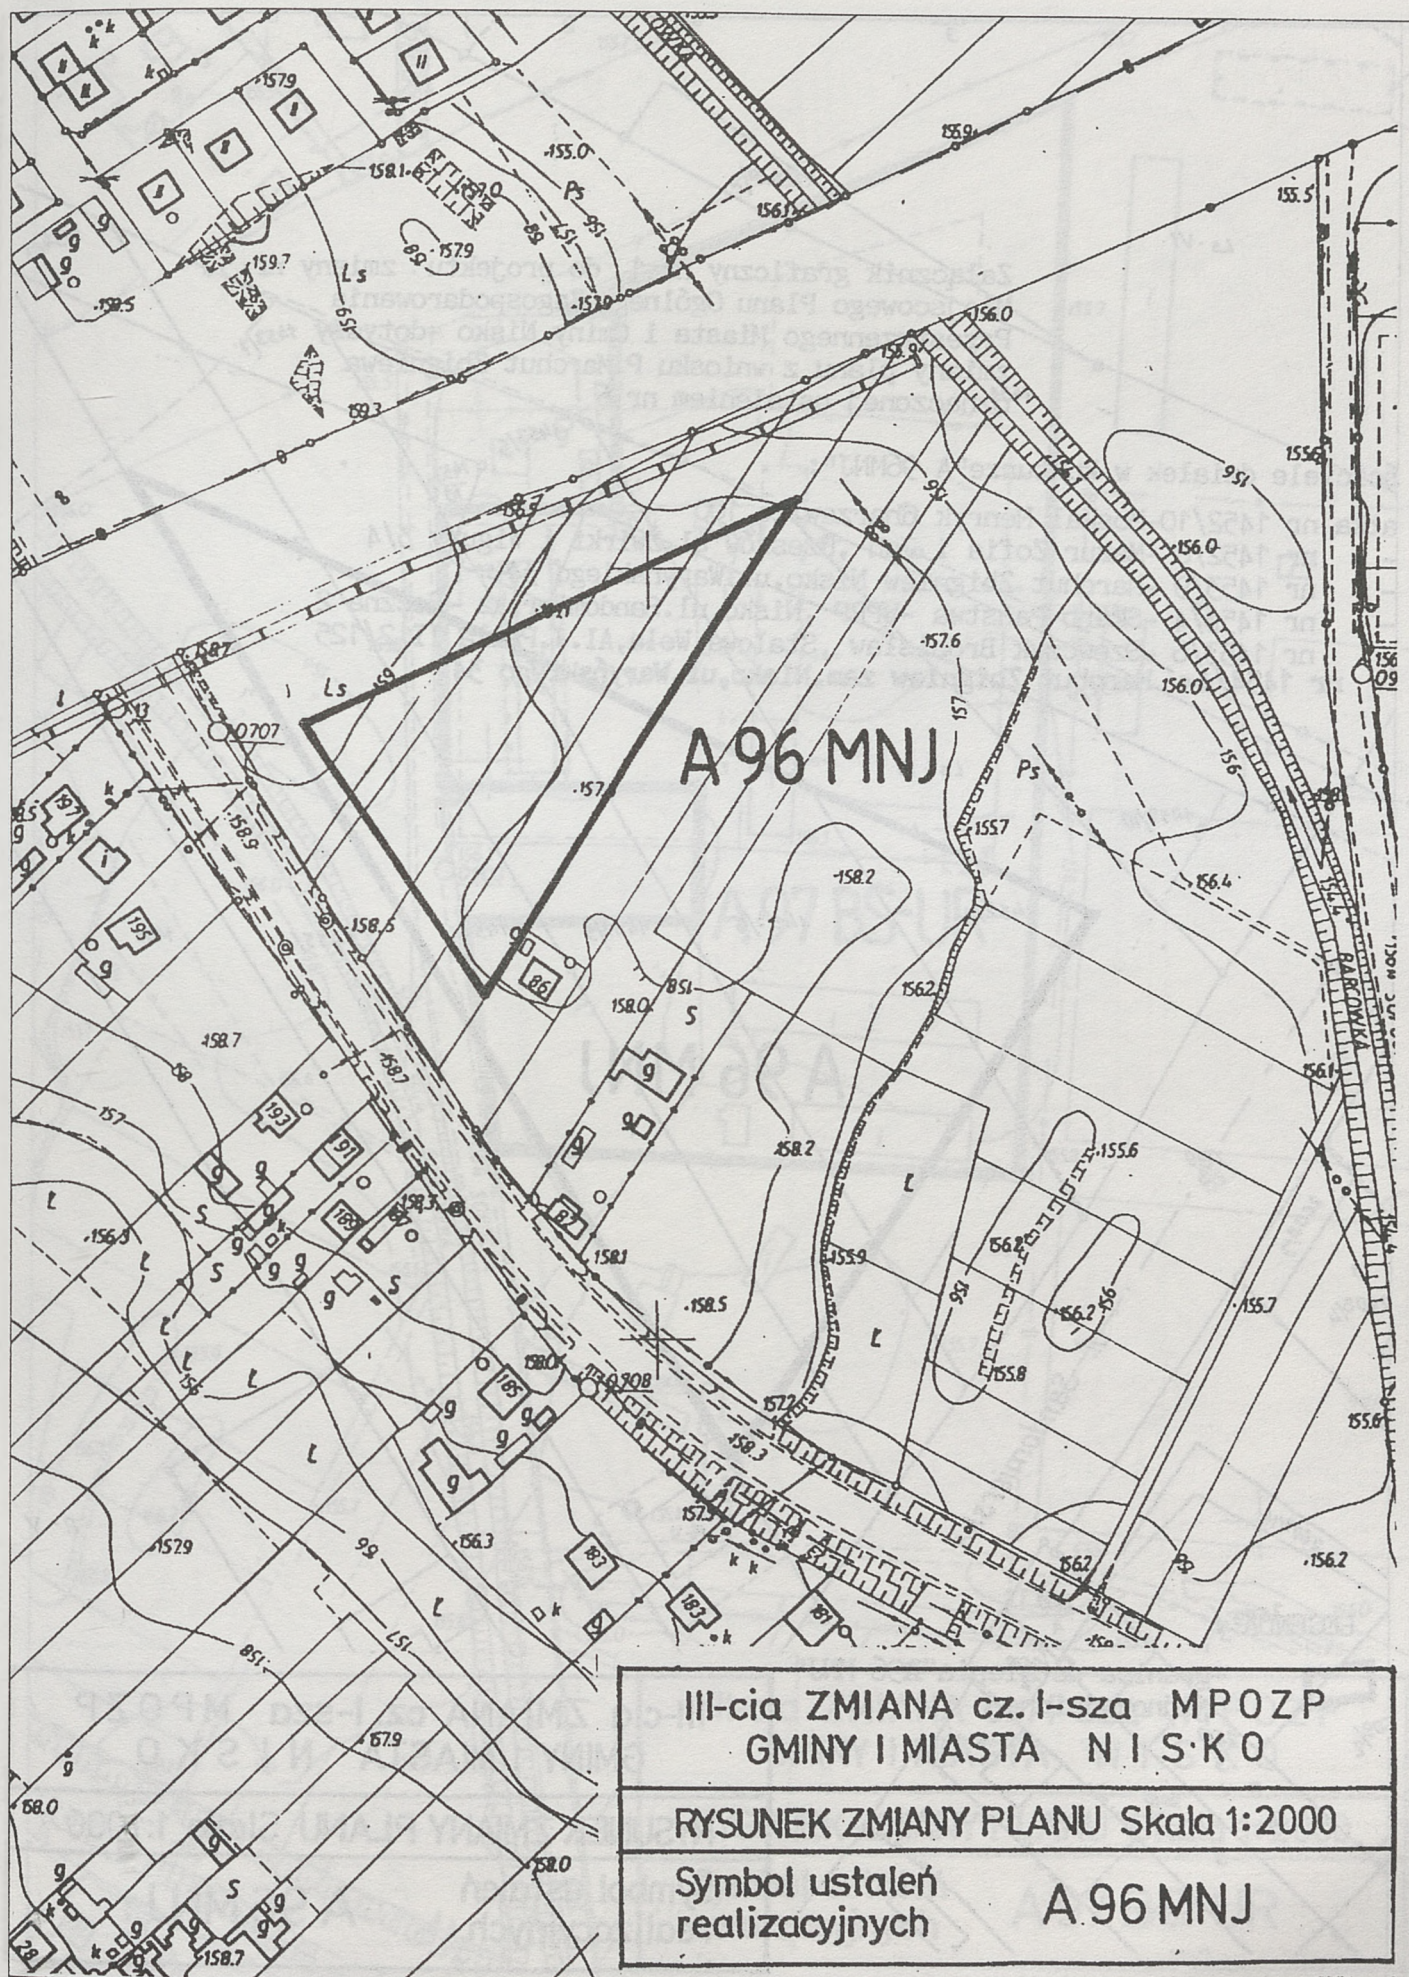

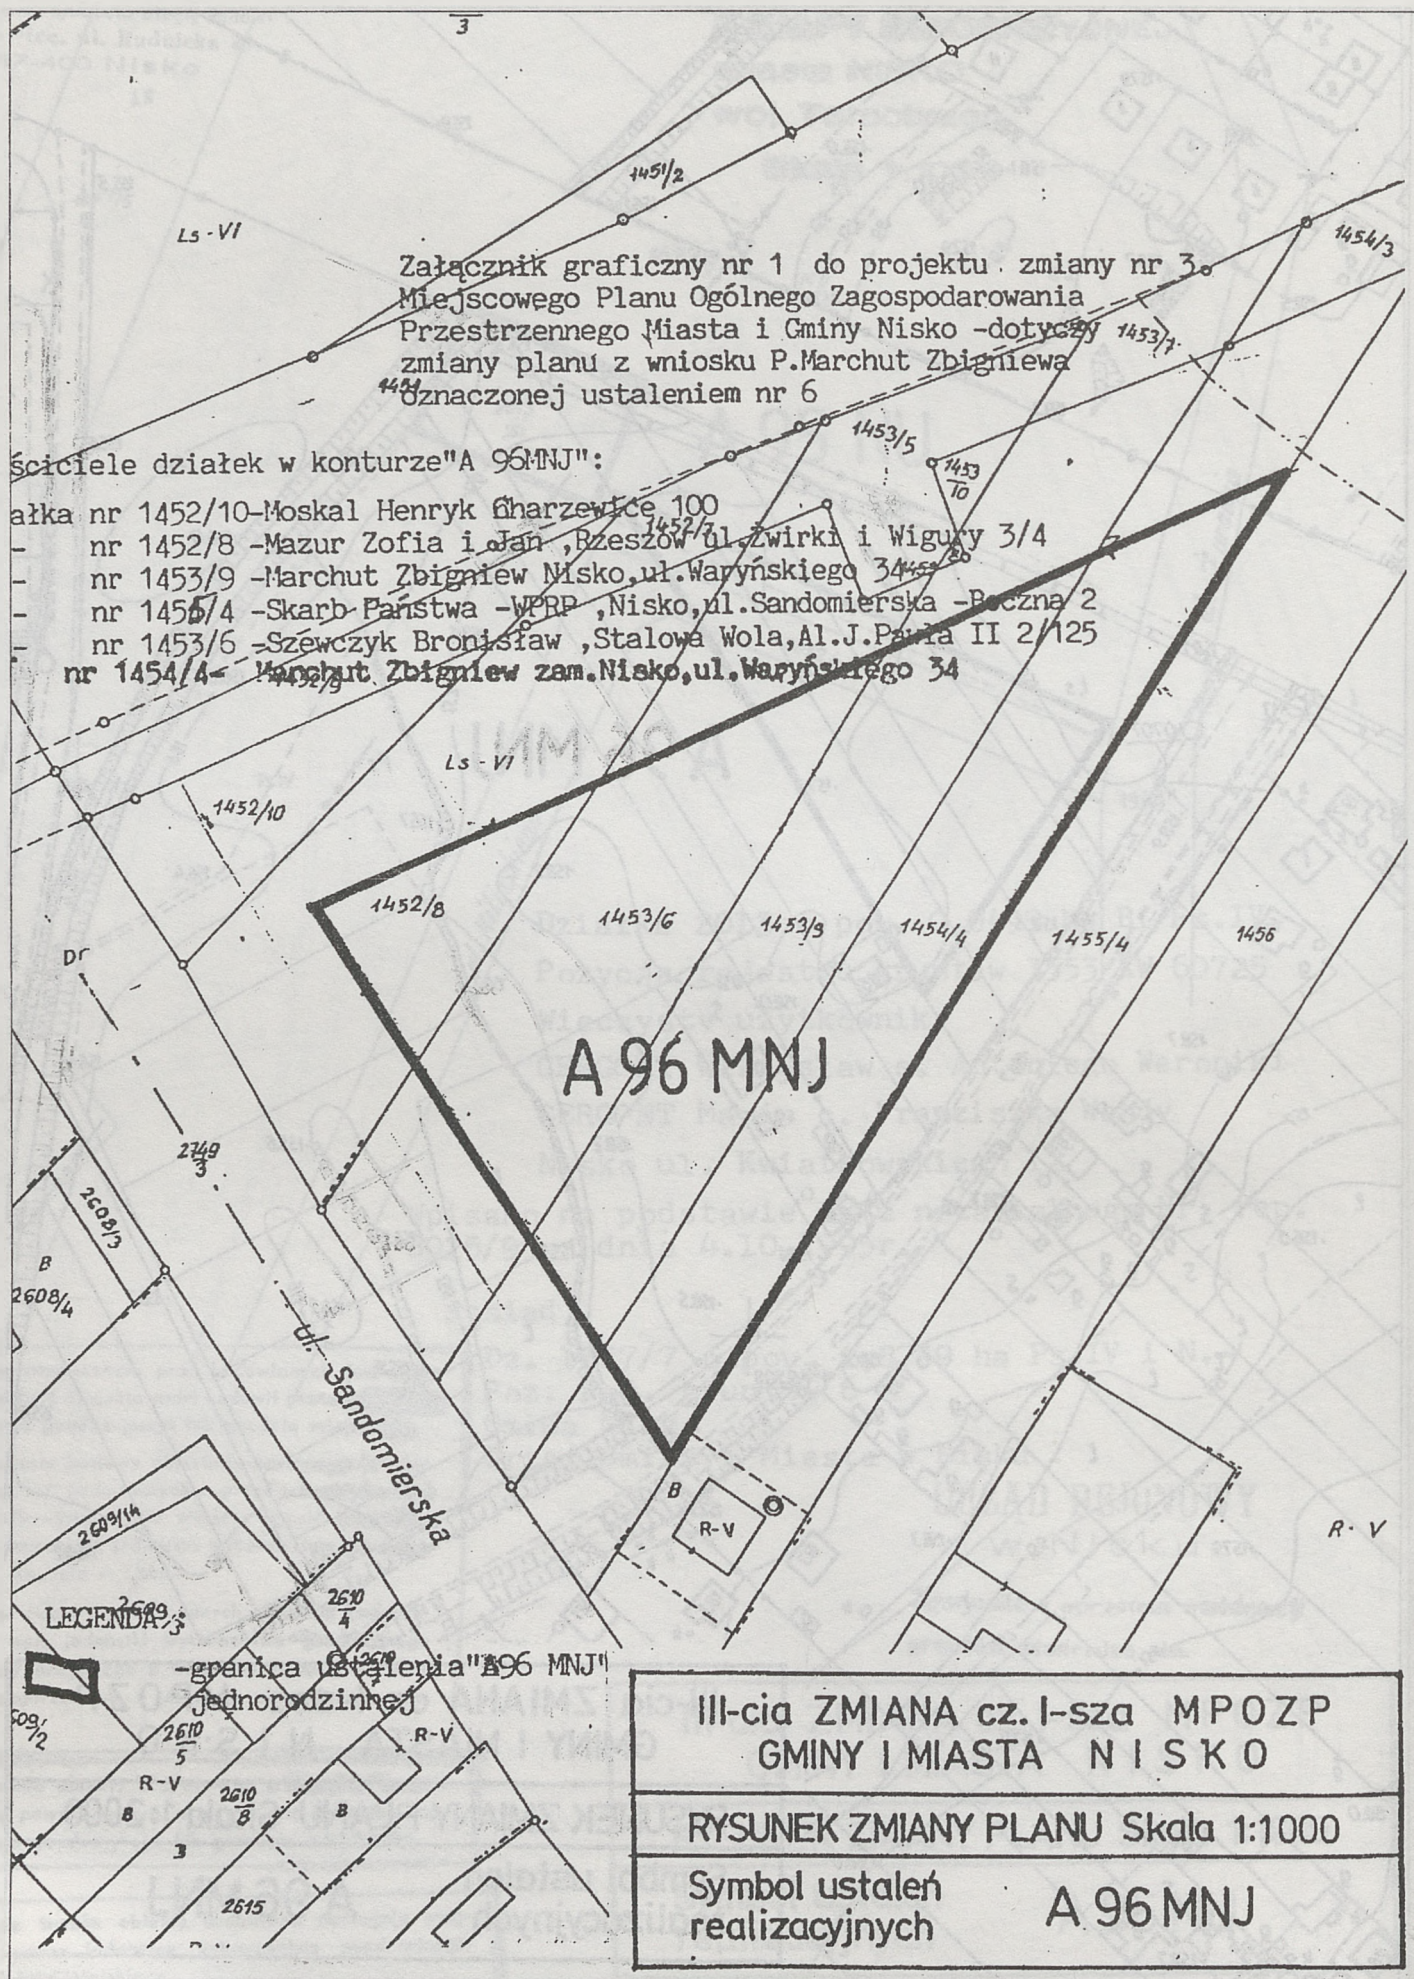

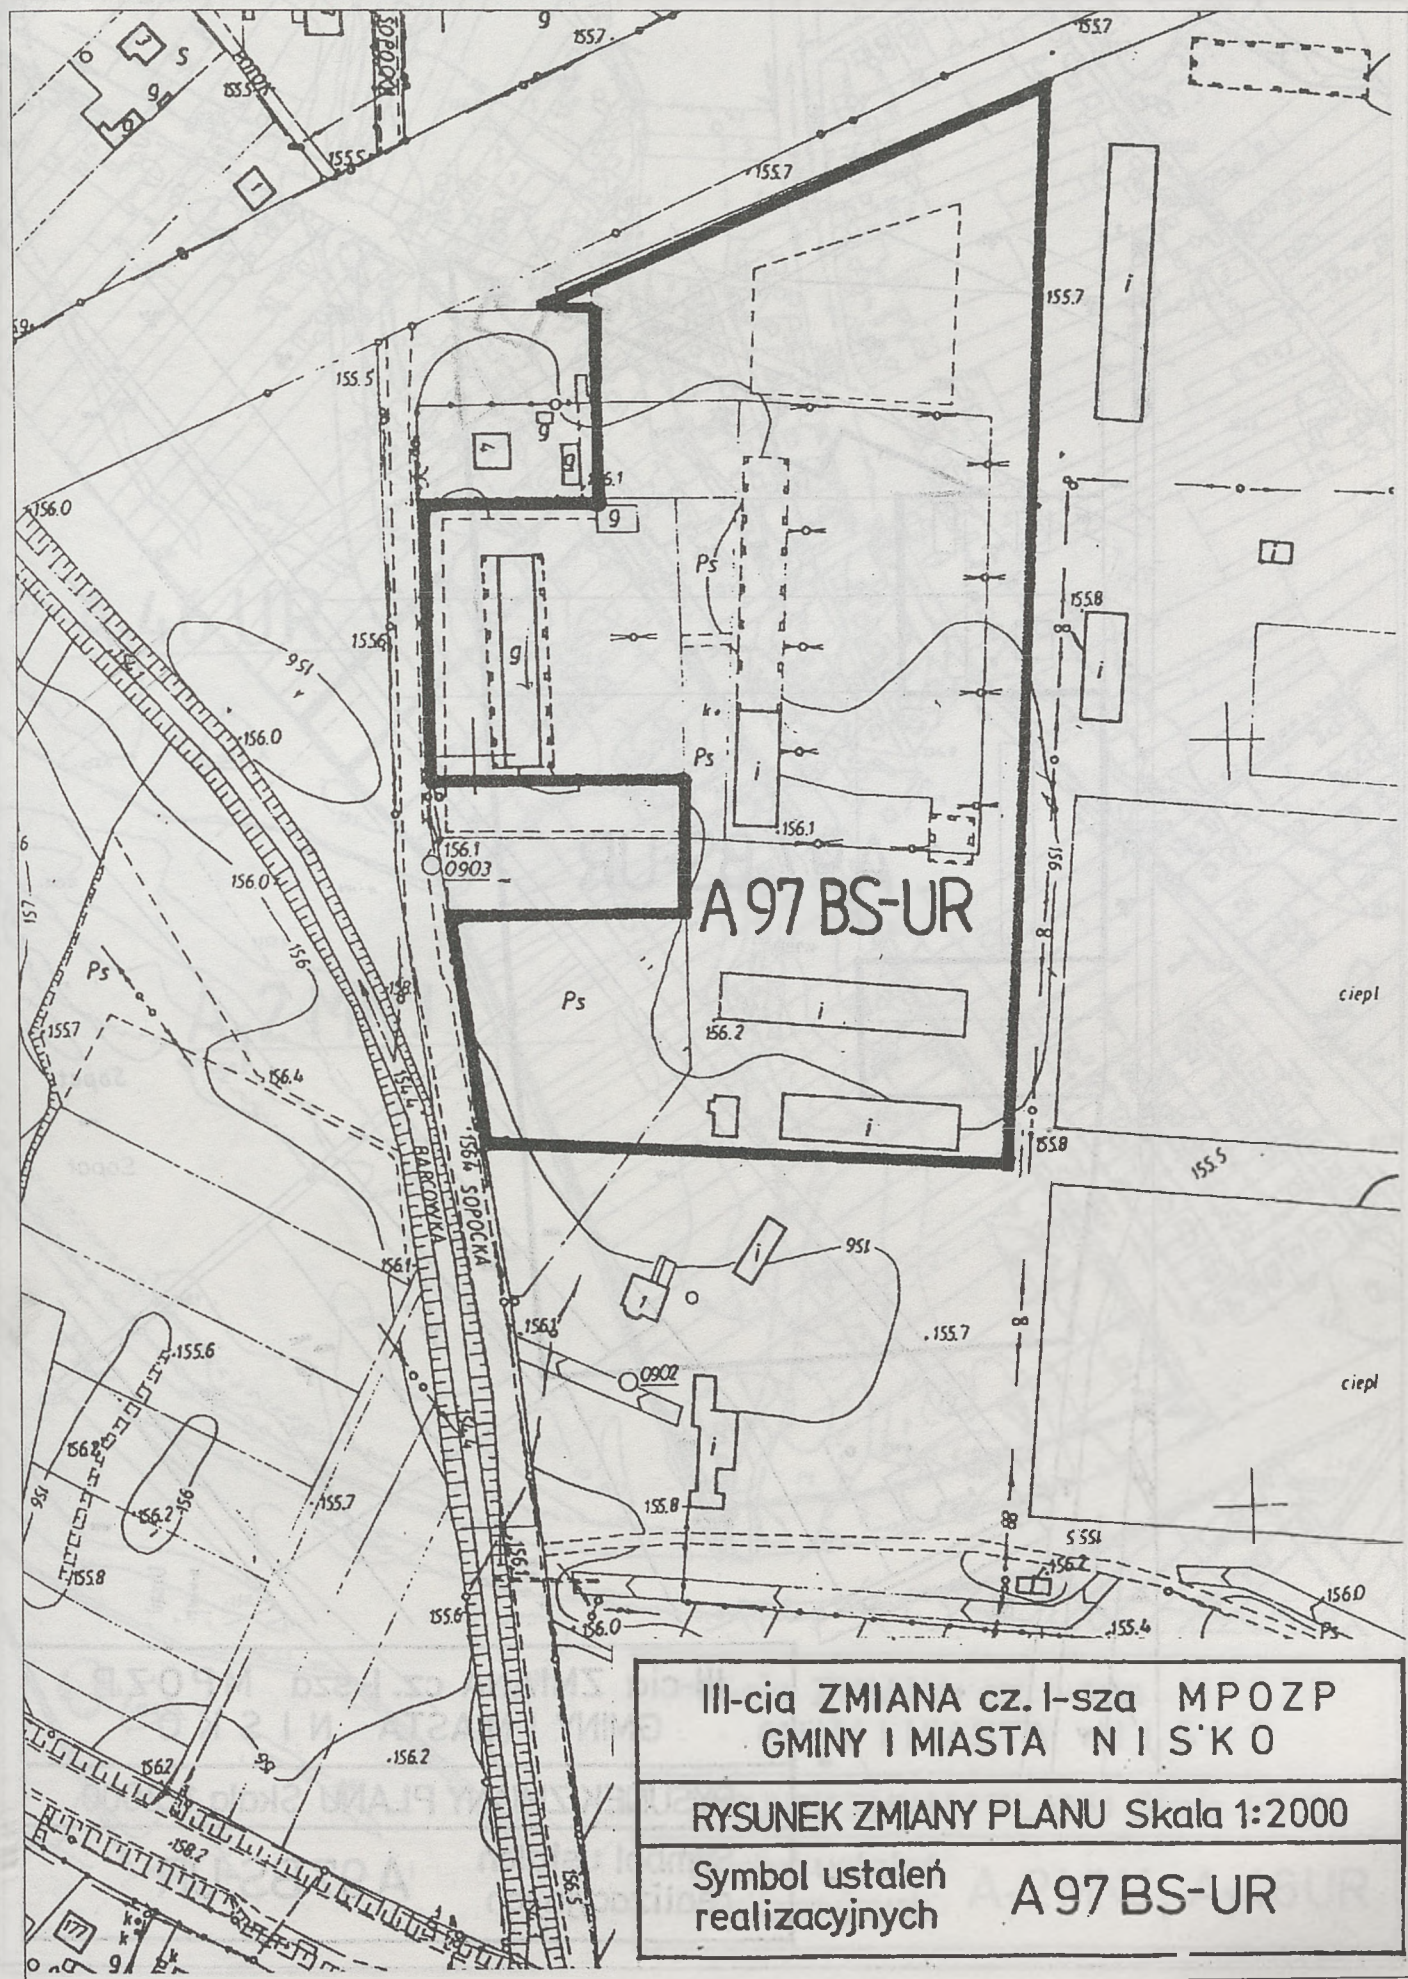

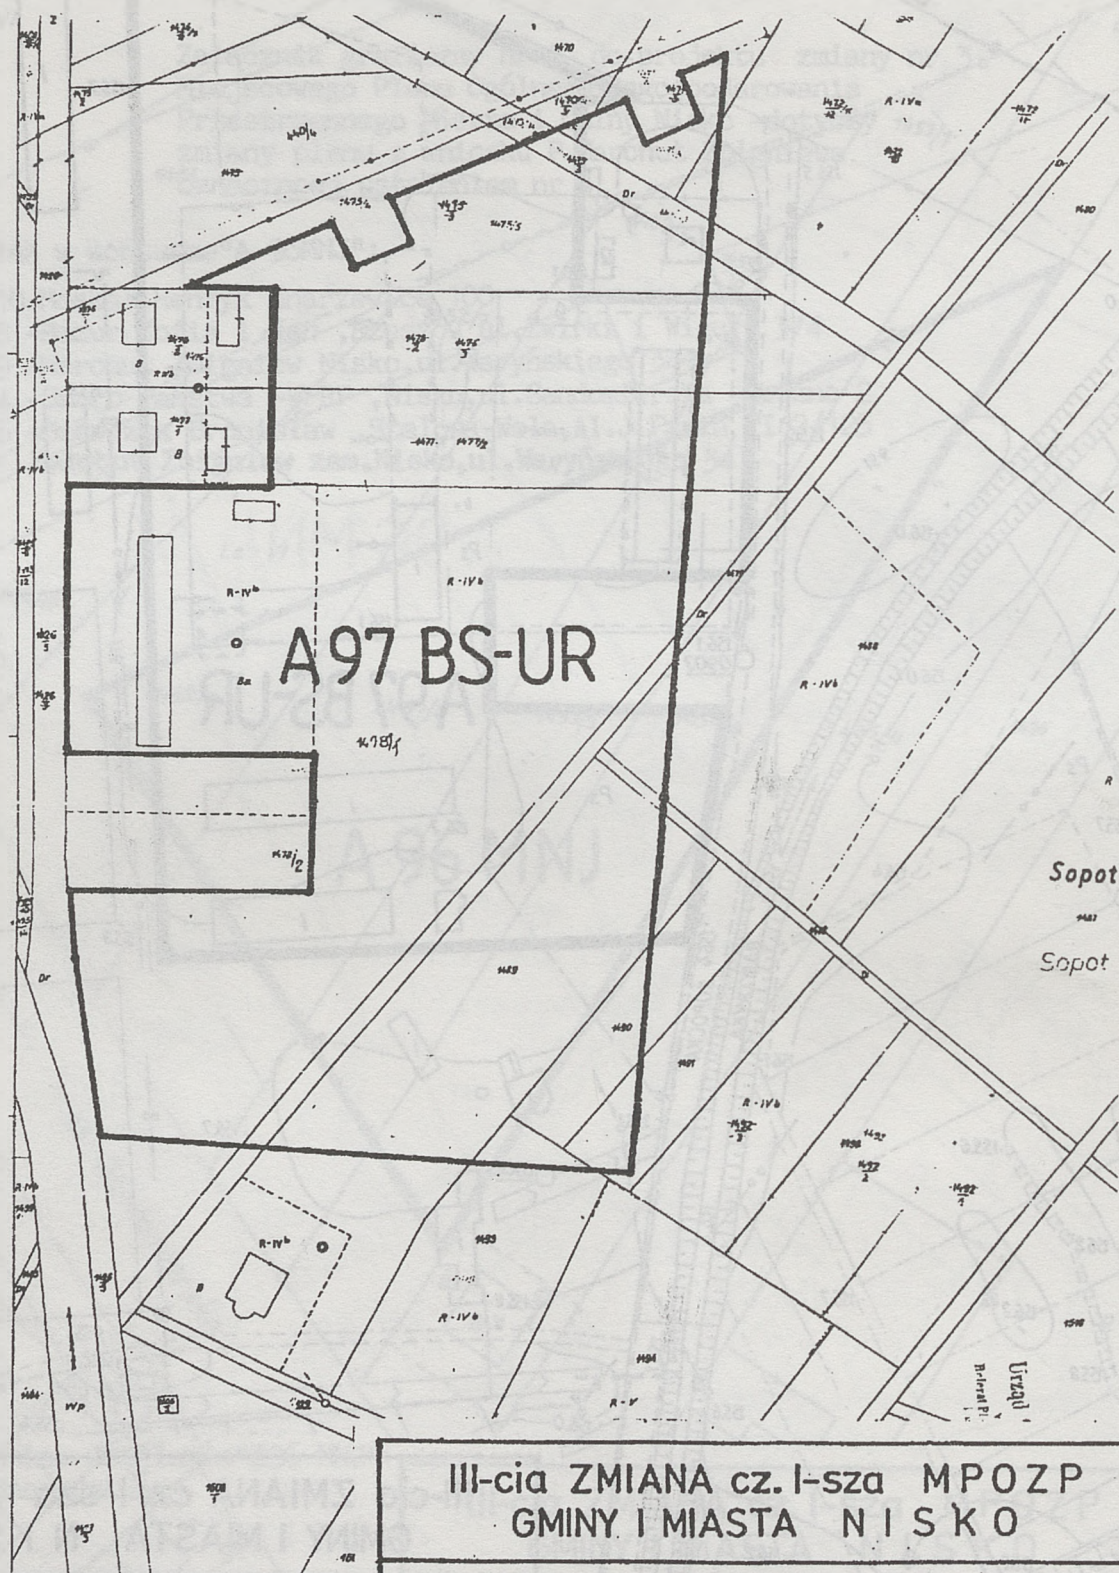



III-cia ZMIANA cz. I-sza MPOZP
GMINY I MIASTA N I S K O

RYSUNEK ZMIANY PLANU Skala 1:2000

Symbol ustaleń
realizacyjnych

A 97 BS-UR

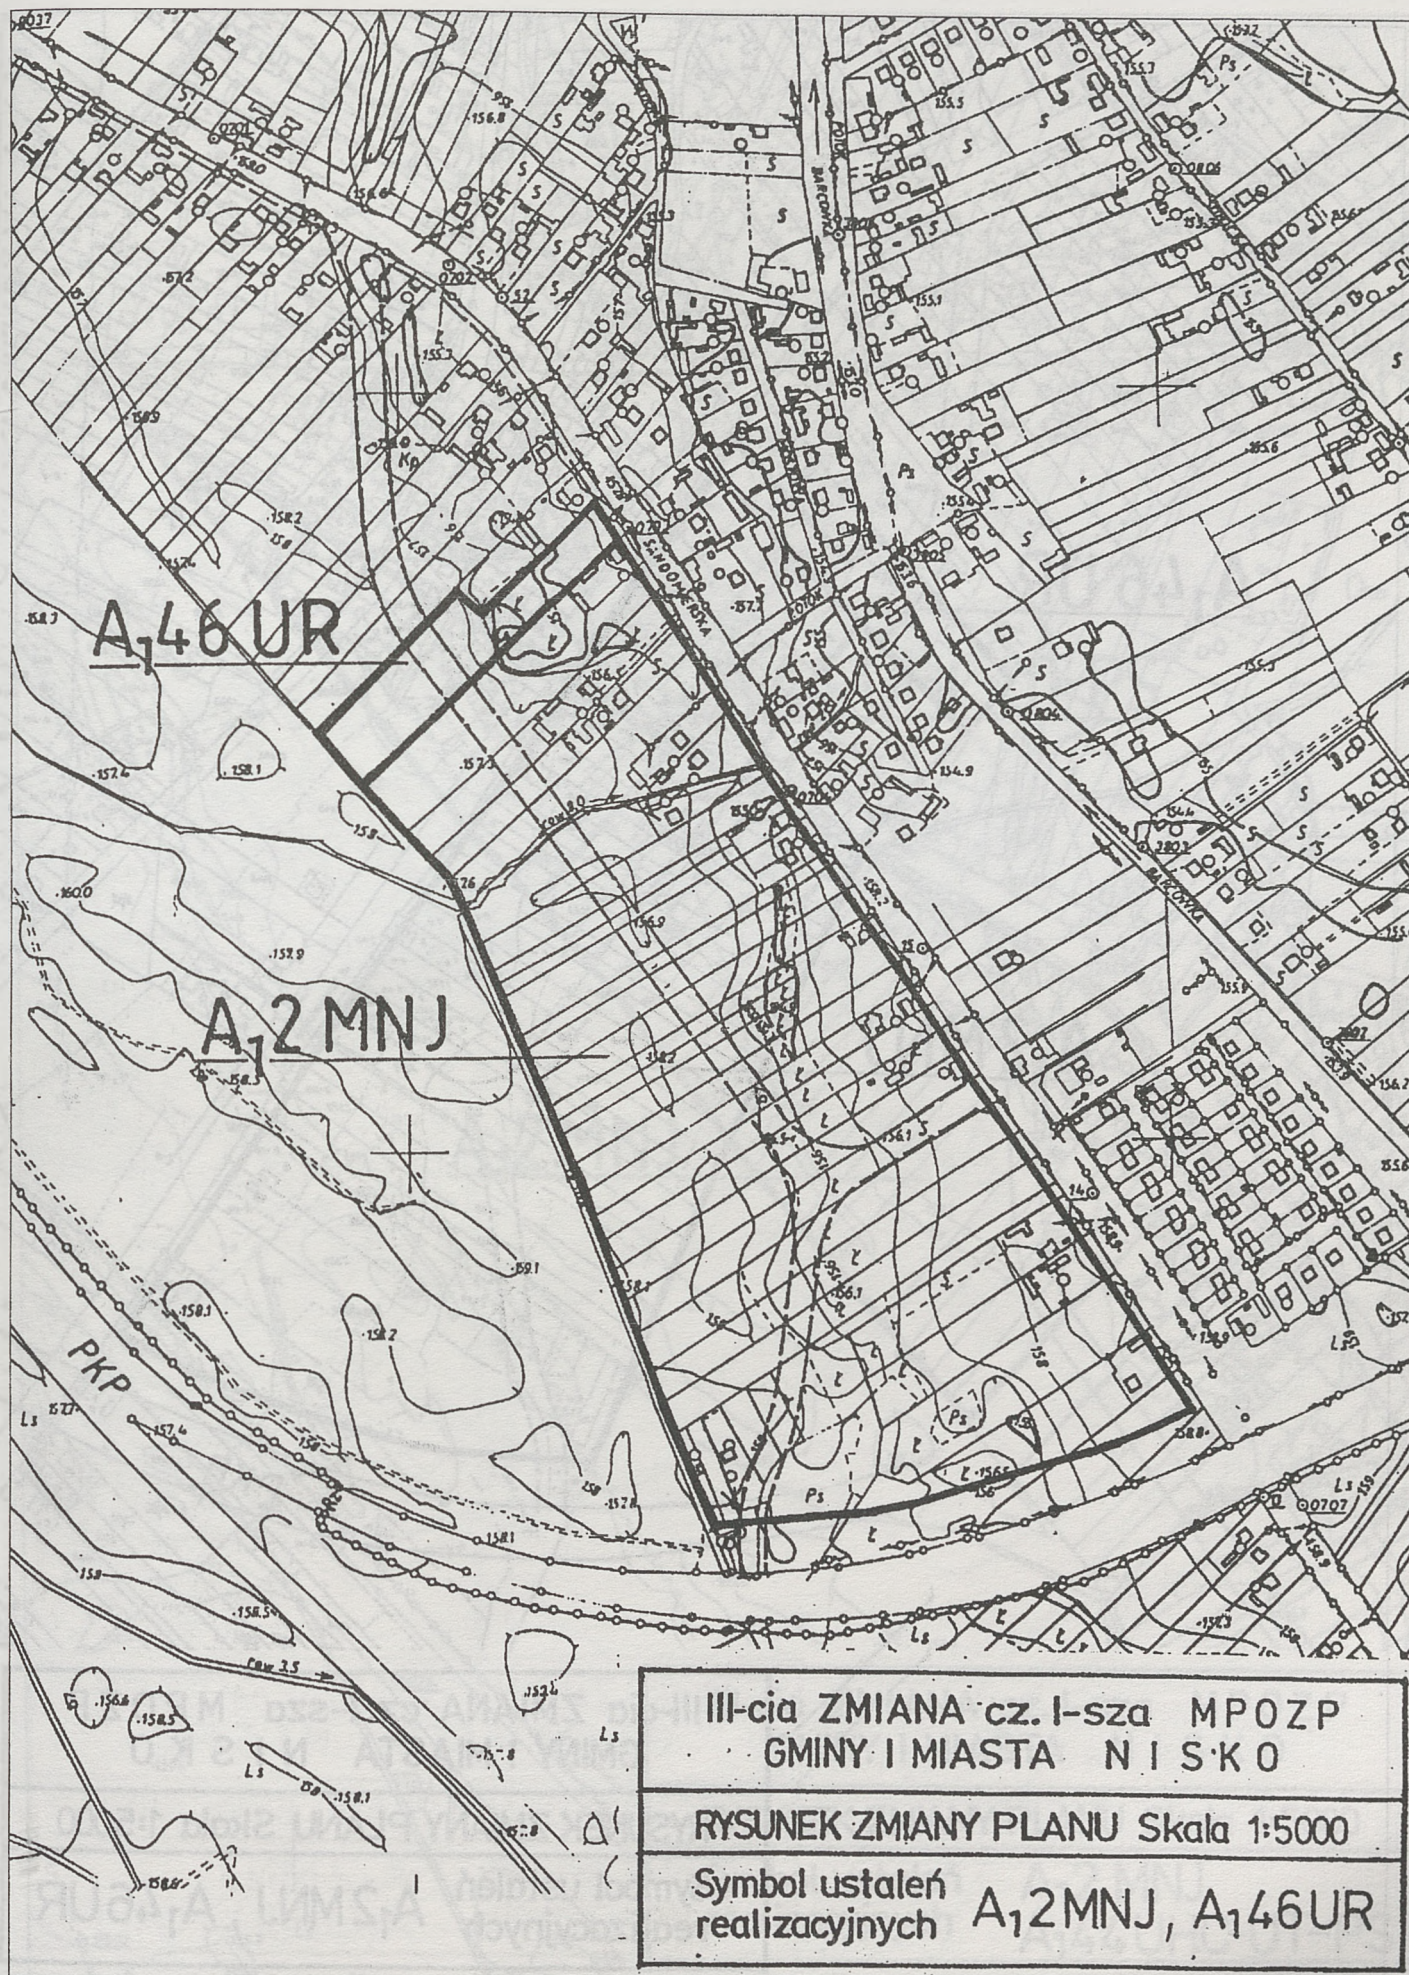


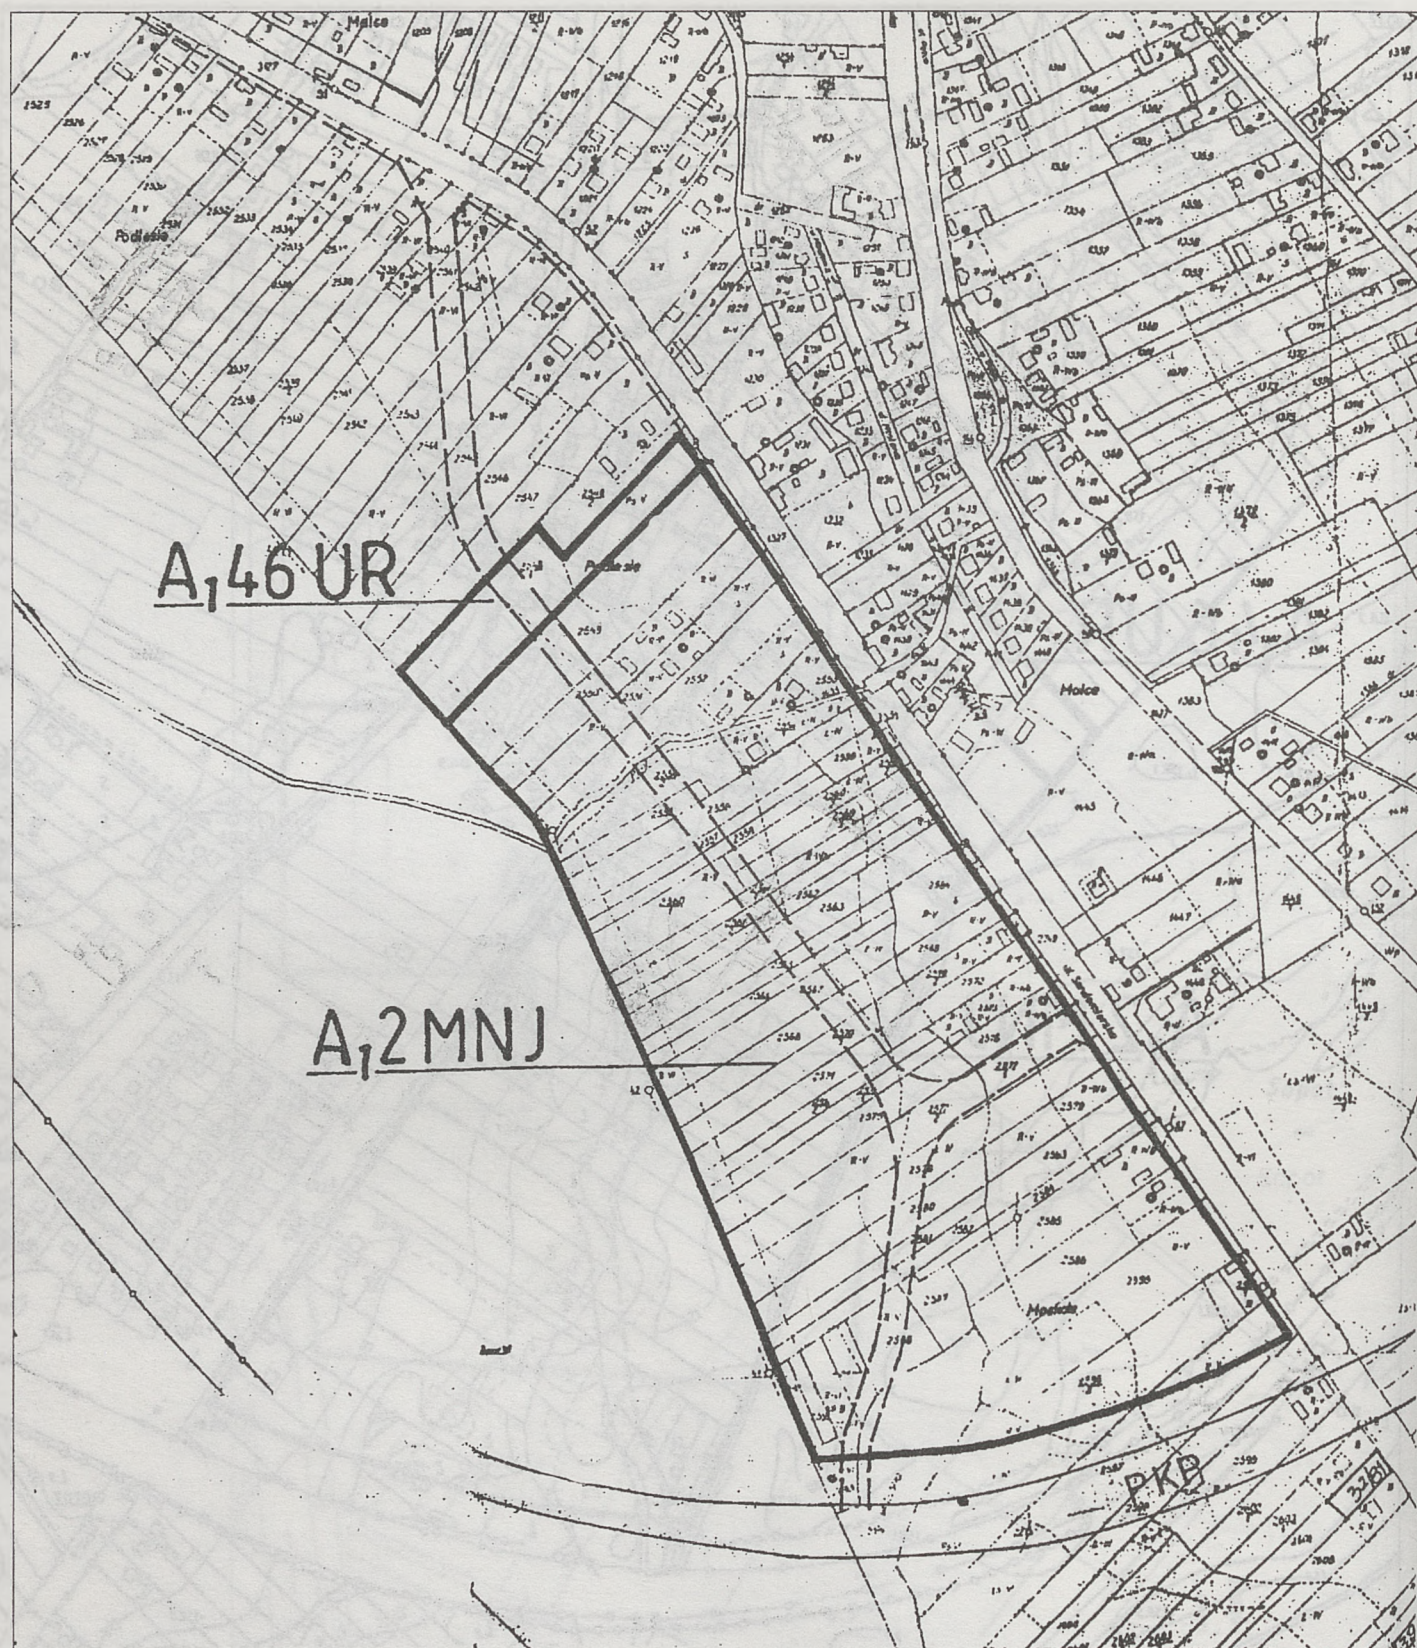


III-cia ZMIANA cz. I-sza MPOZP
GMINY I MIASTA N I S K O

RYSUNEK ZMIANY PLANU Skala 1:5000

Symbol ustaleń
realizacyjnych A₁2 MNJ, A₁46 UR

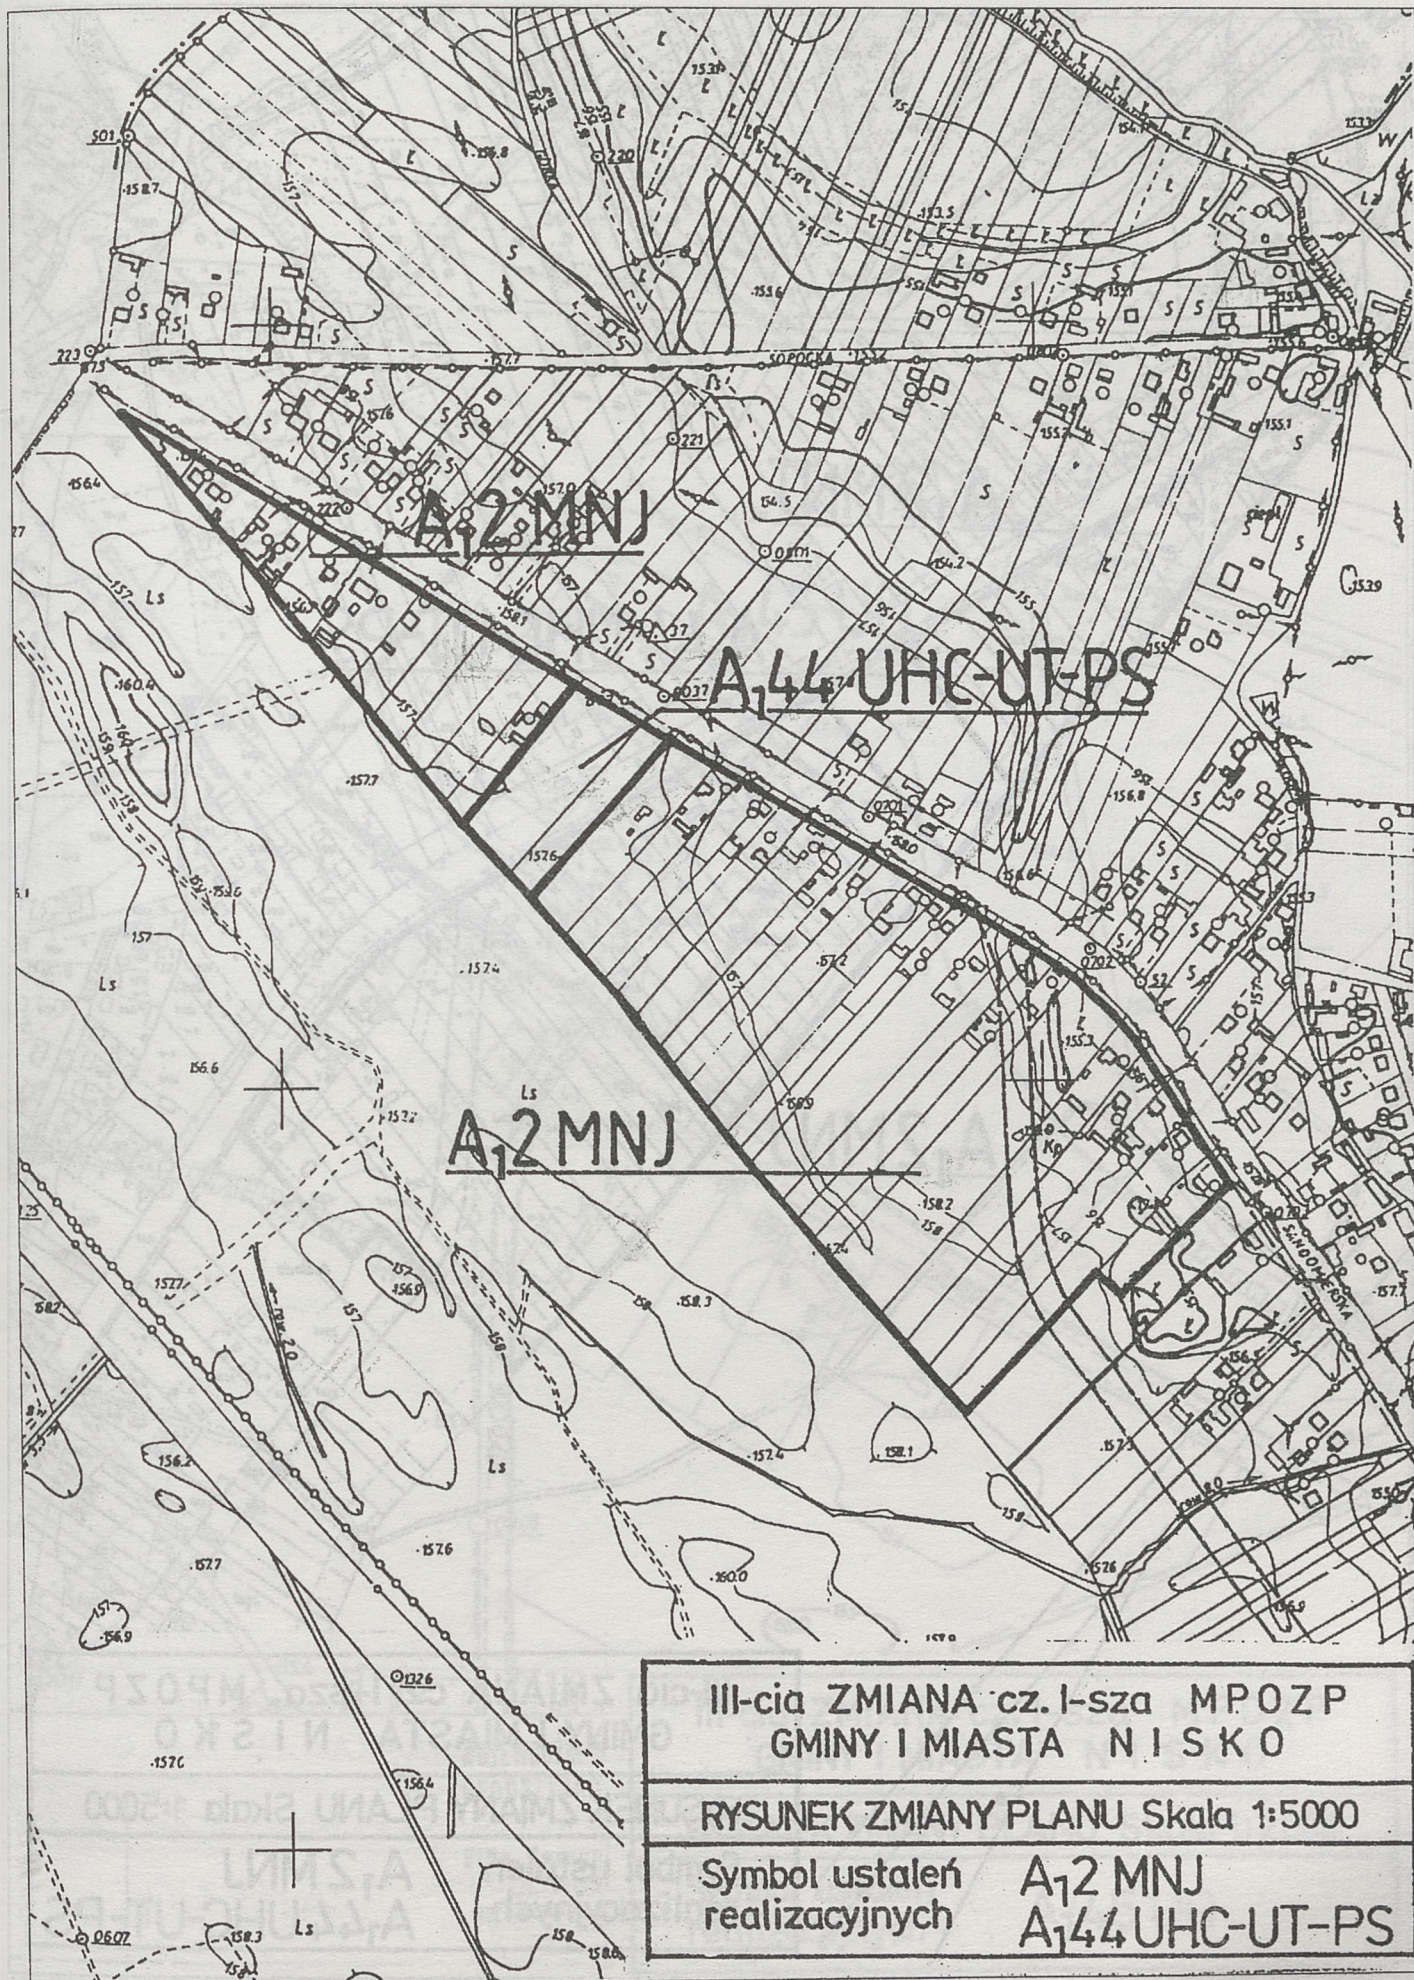

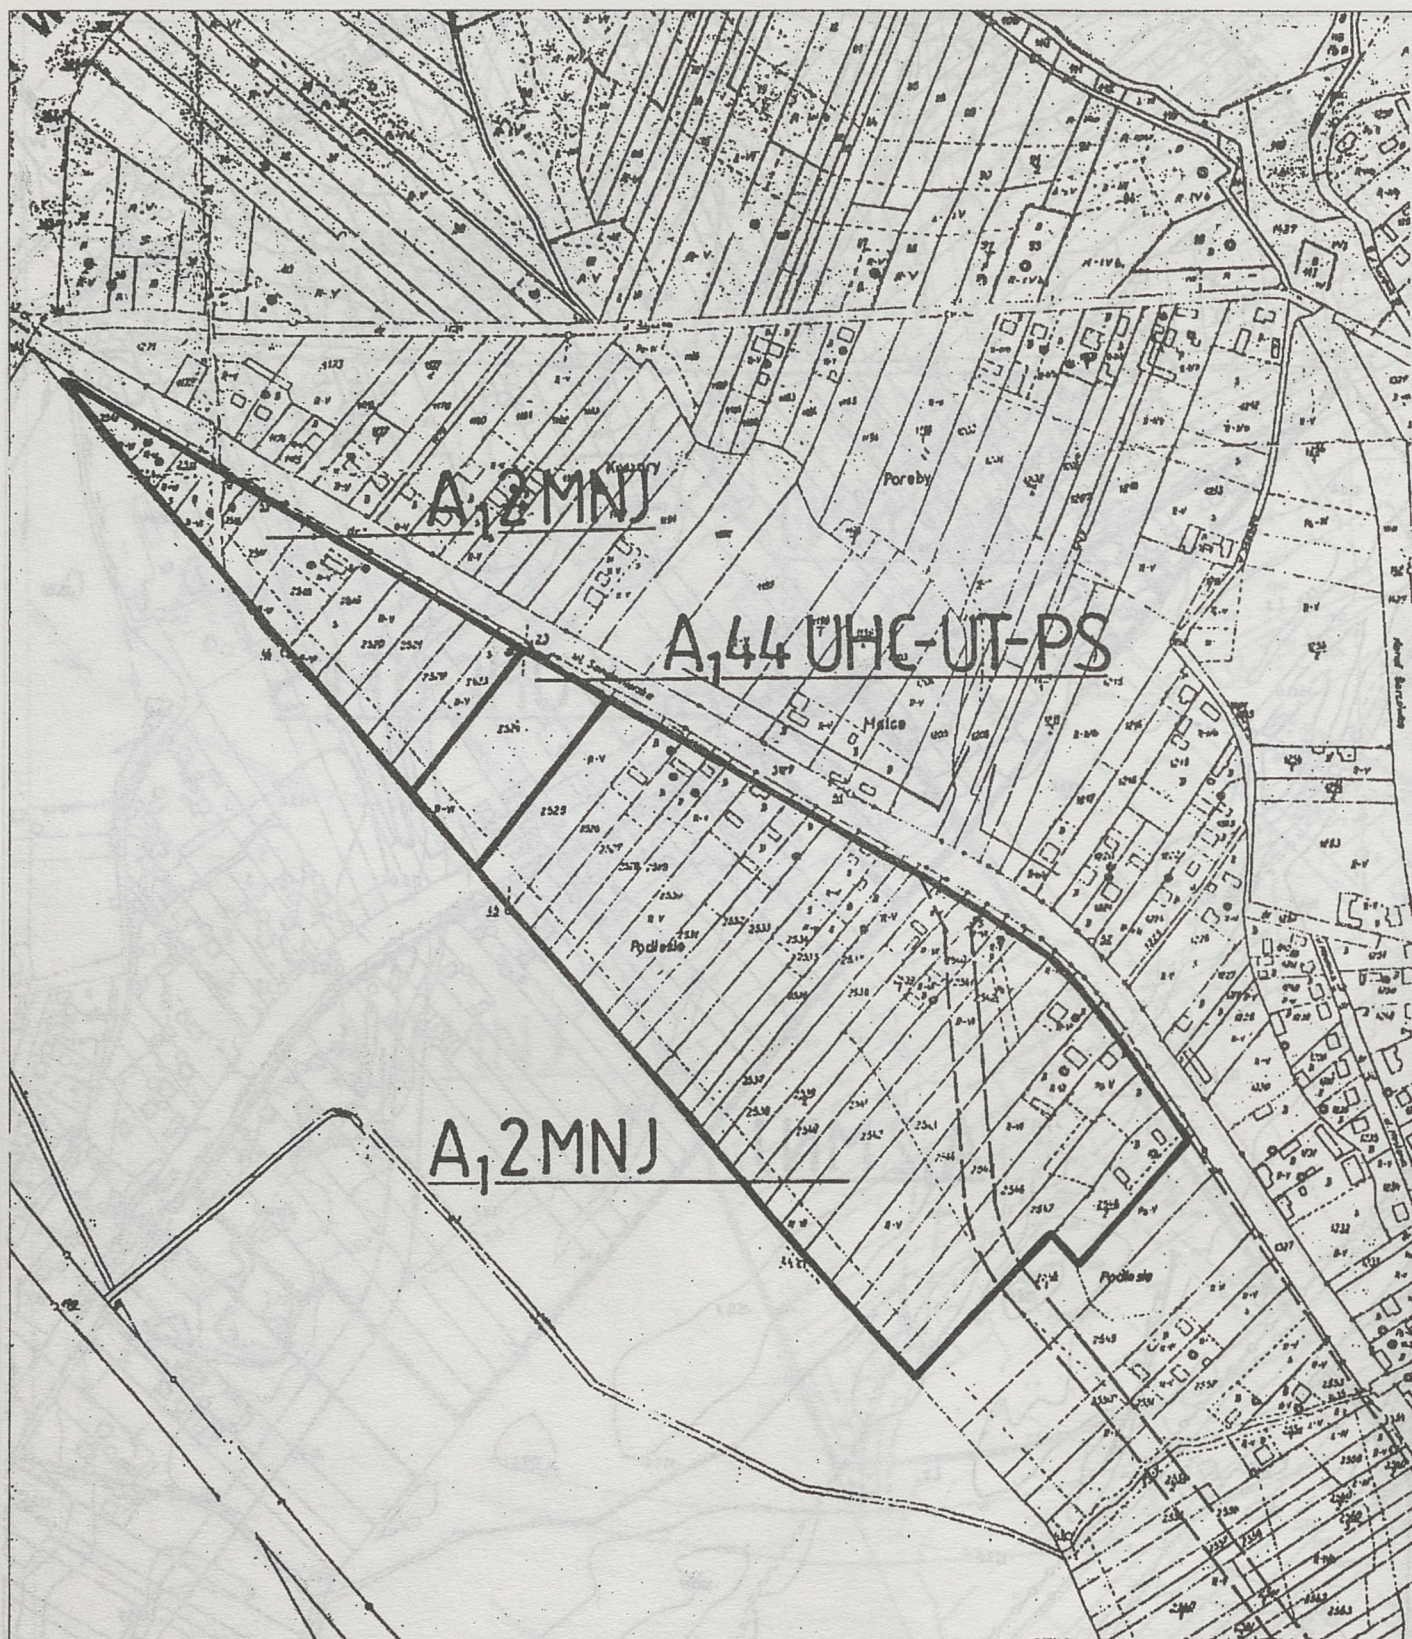



III-cia ZMIANA cz. I-sza MPOZP
GMINY I MIASTA N I S K O

RYSUNEK ZMIANY PLANU Skala 1:5000

Symbol ustaleń
realizacyjnych

A₁2 MNJ
A₁44 UHC-UT-PS

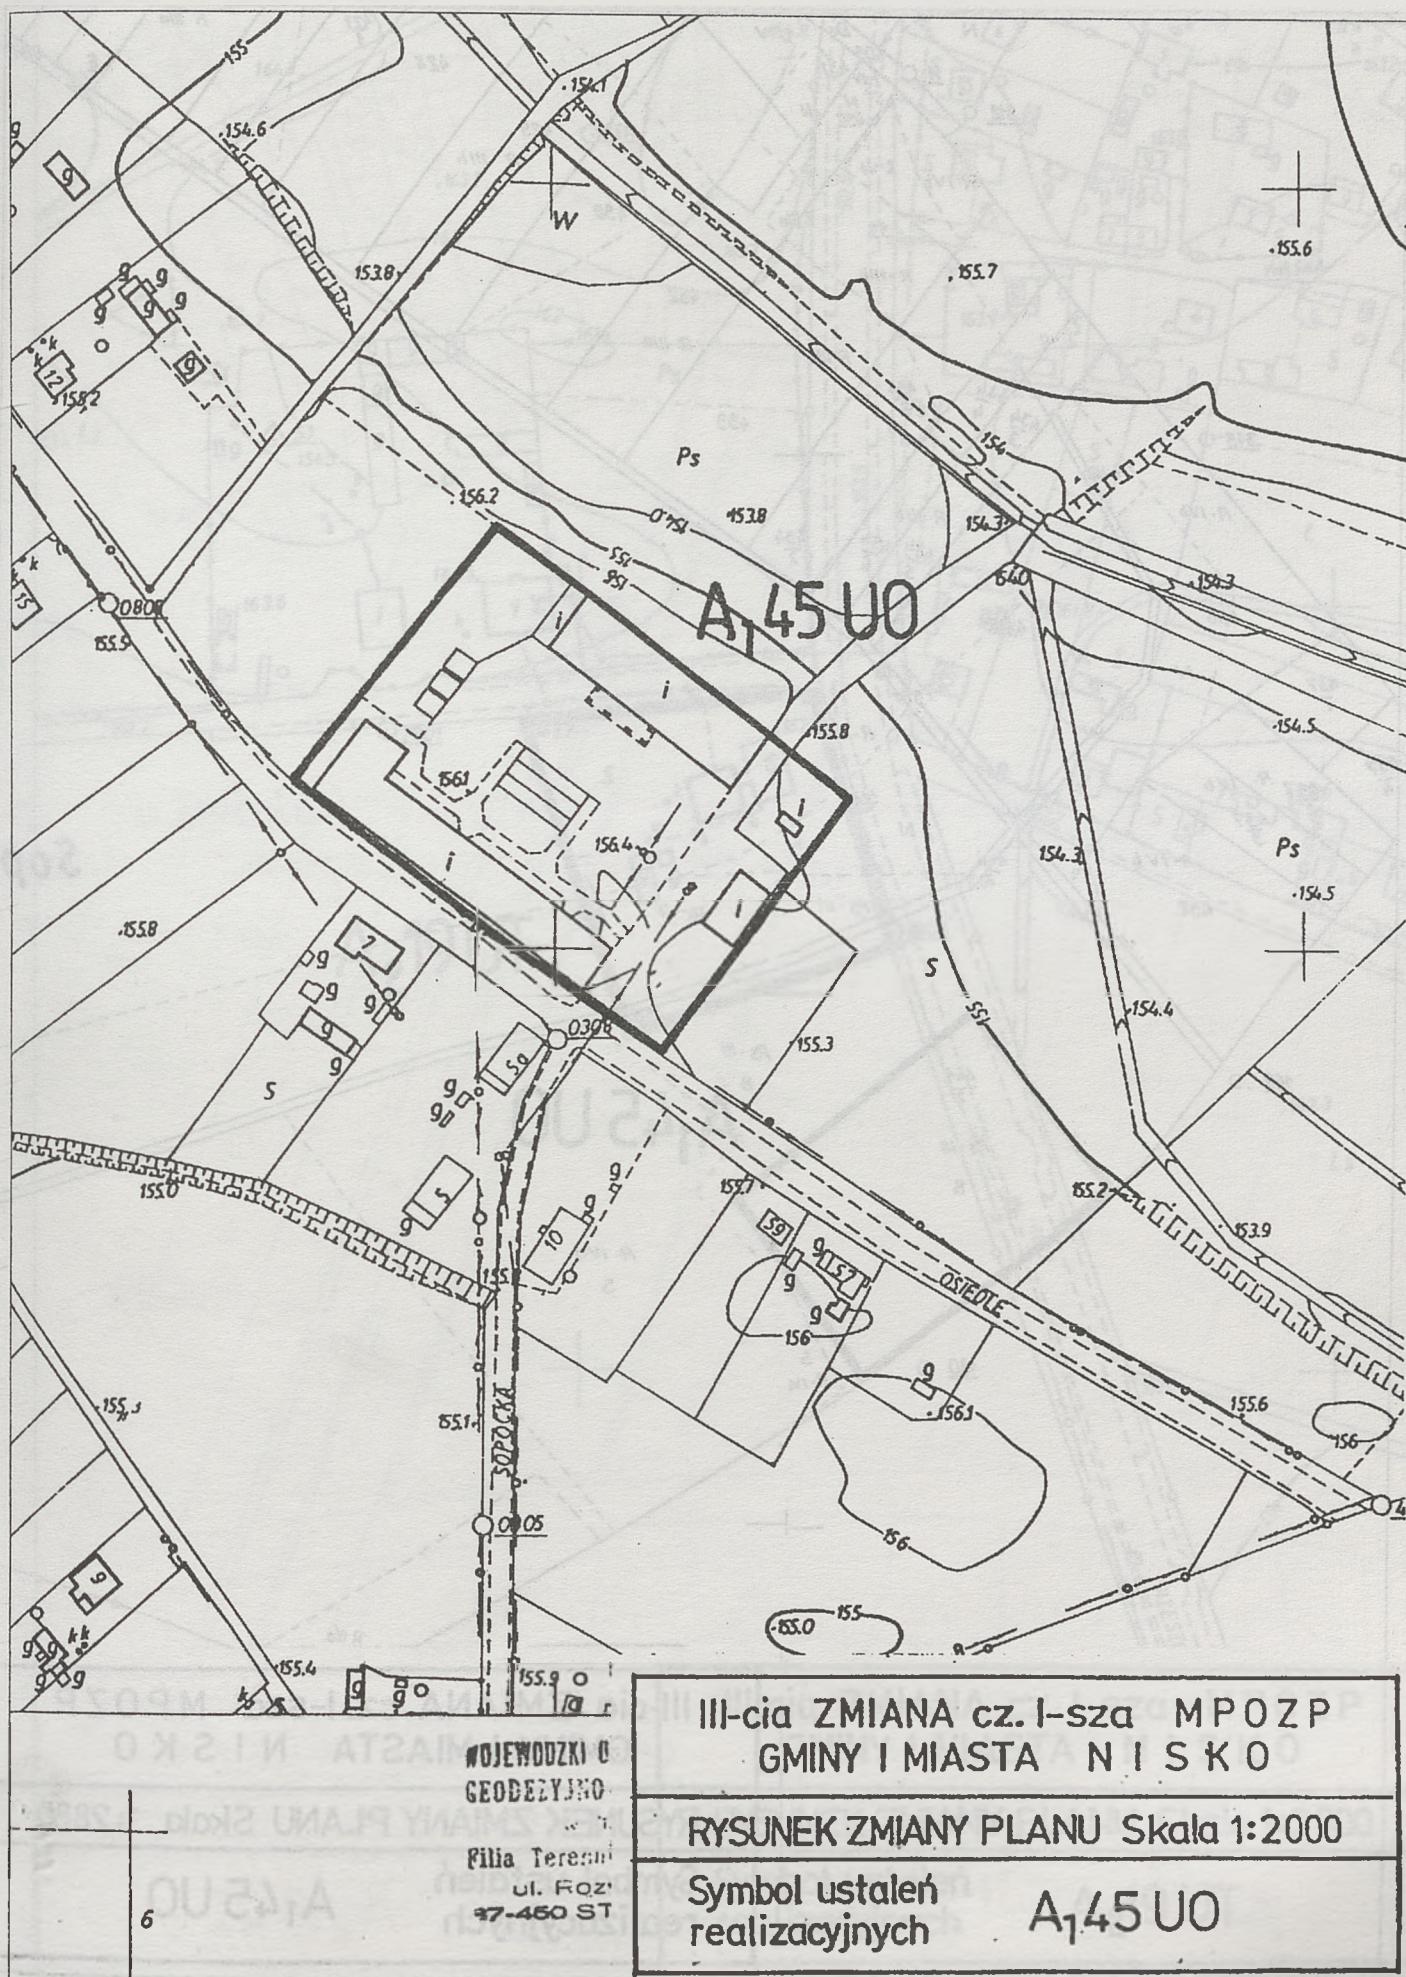

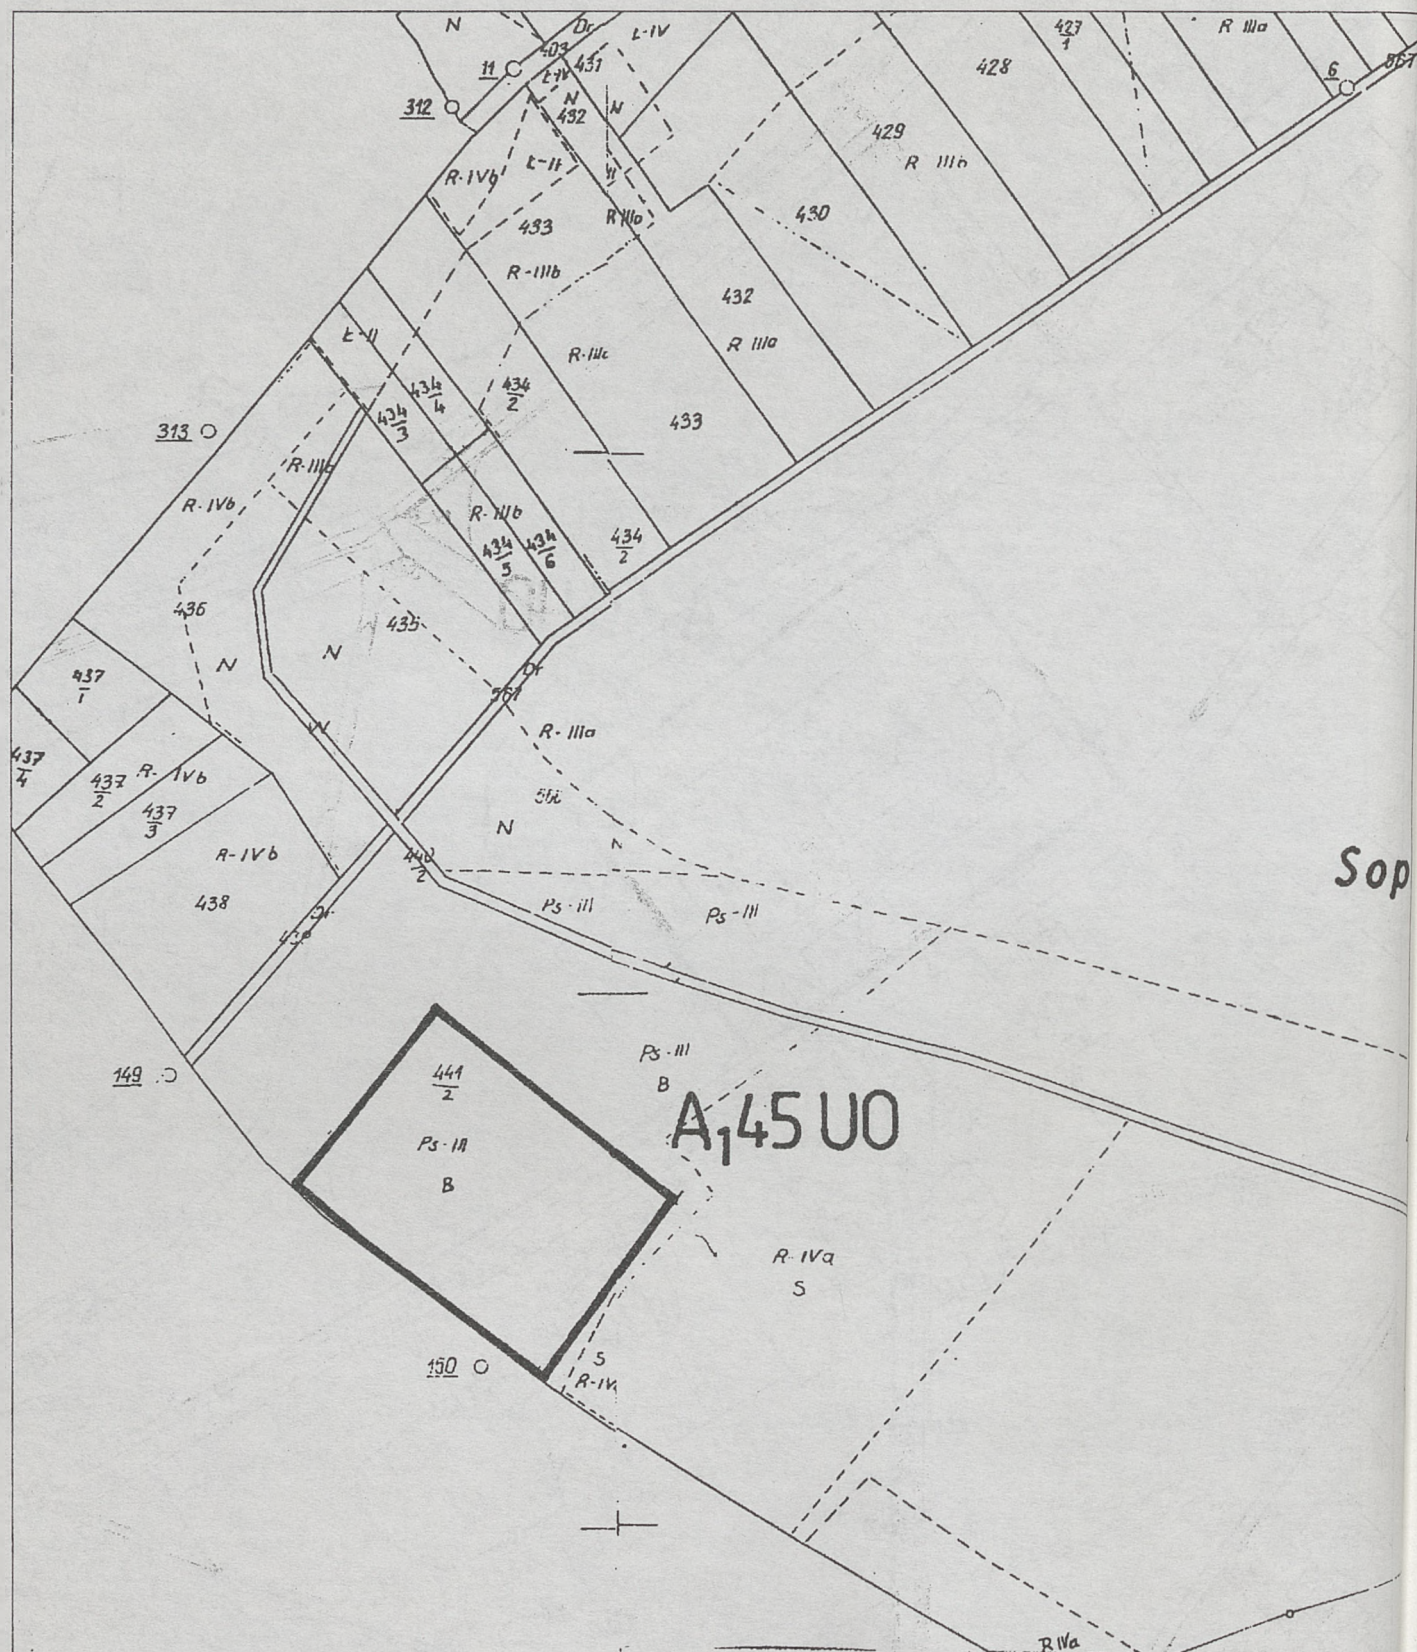


A₁₄₅ UO


III-cia ZMIANA cz. I-sza MPOZP
GMINY I MIASTA N I S K O

RYSUNEK ZMIANY PLANU Skala 1:2880

Symbol ustaleń
realizacyjnych

A₁₄₅ UO

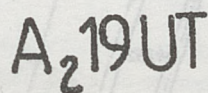A₂19 UT

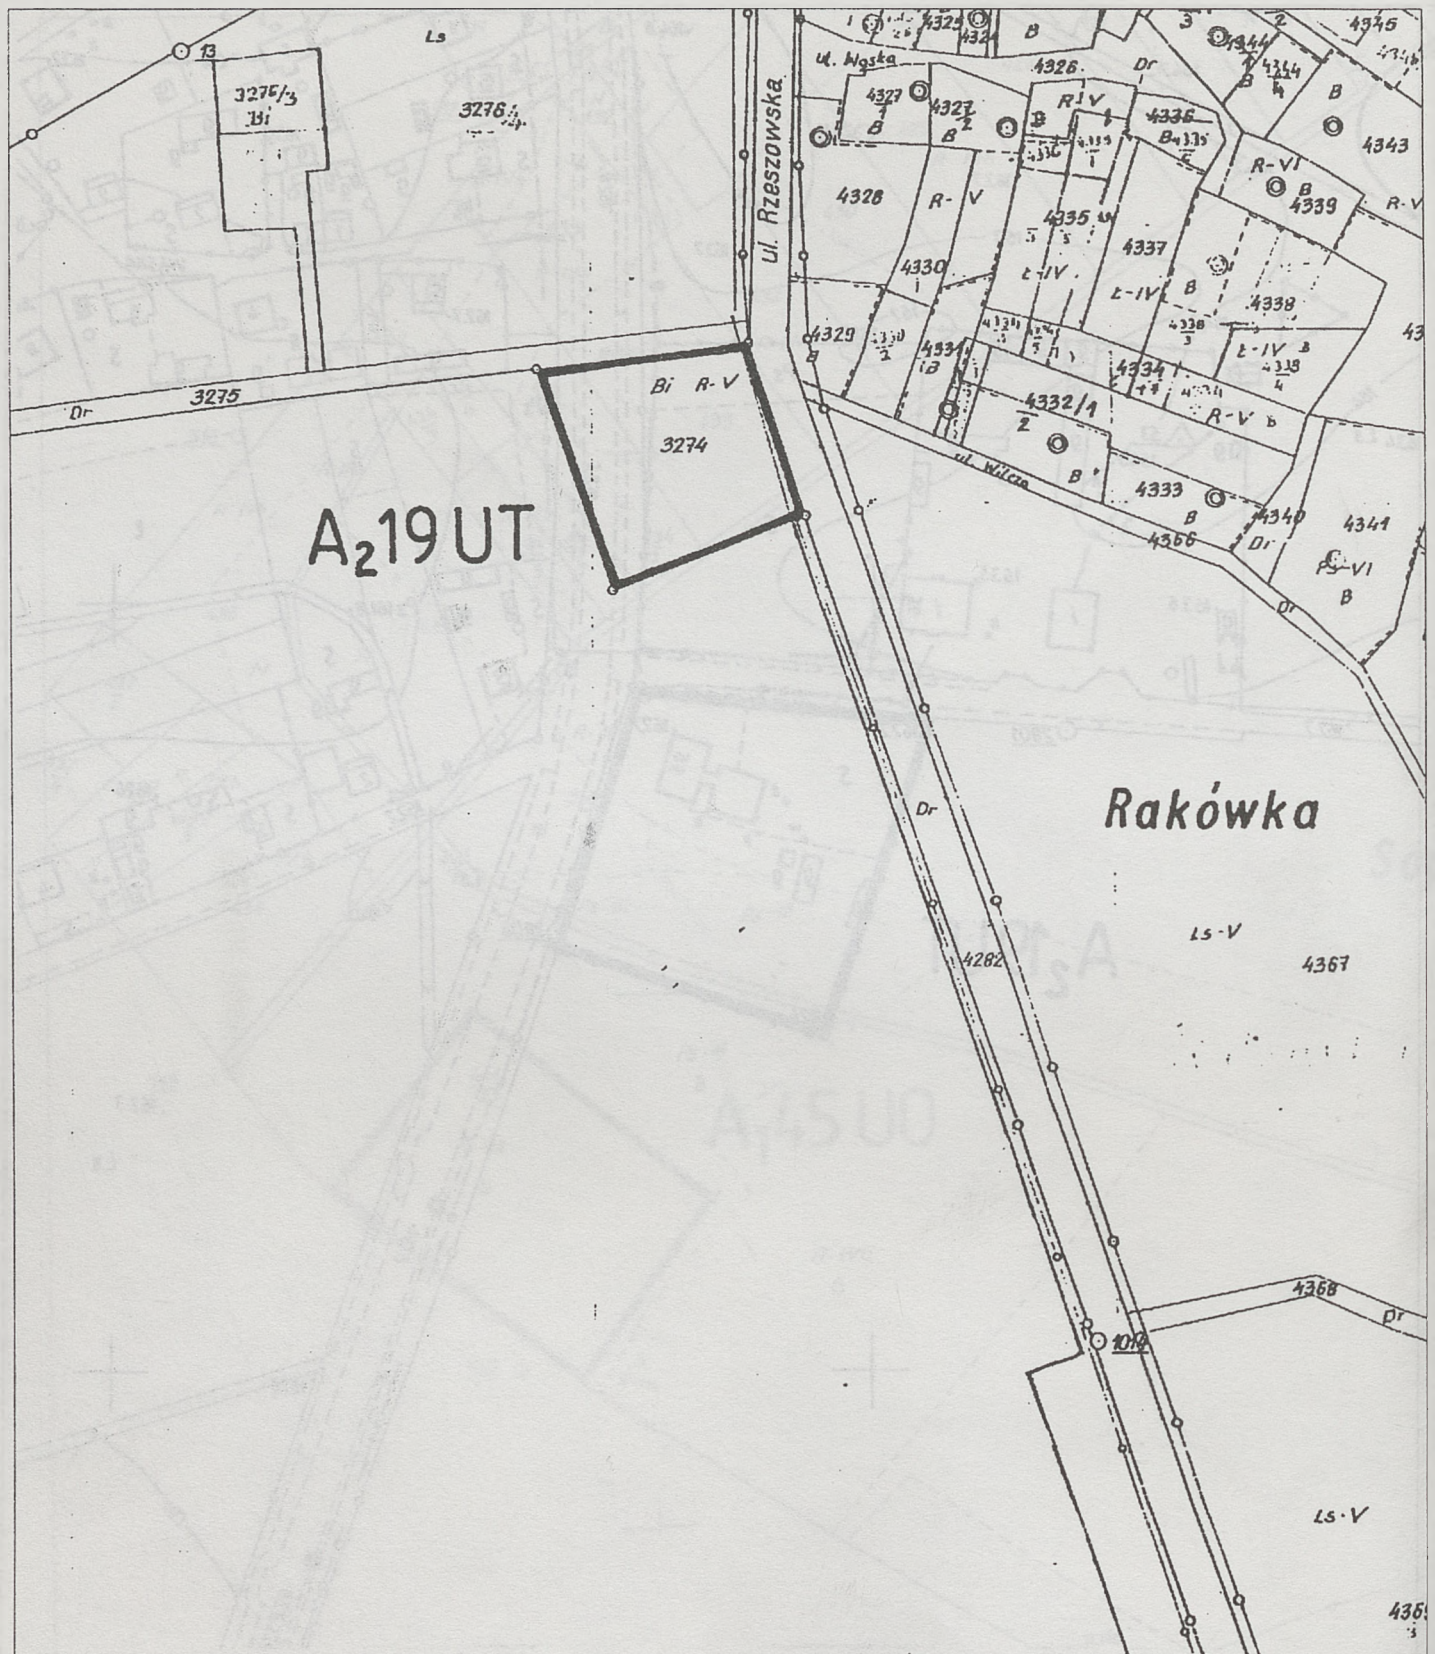

WYRYS Z MAPY
EWIDENCJI GRUNTÓW


Skala 1:2880 Karła mapy

III-cia ZMIANA cz. I-sza MPOZP
GMINY I MIASTA N I S K O

RYSUNEK ZMIANY PLANU Skala 1:2880

Symbol ustaleń
realizacyjnych

A₂19 UT

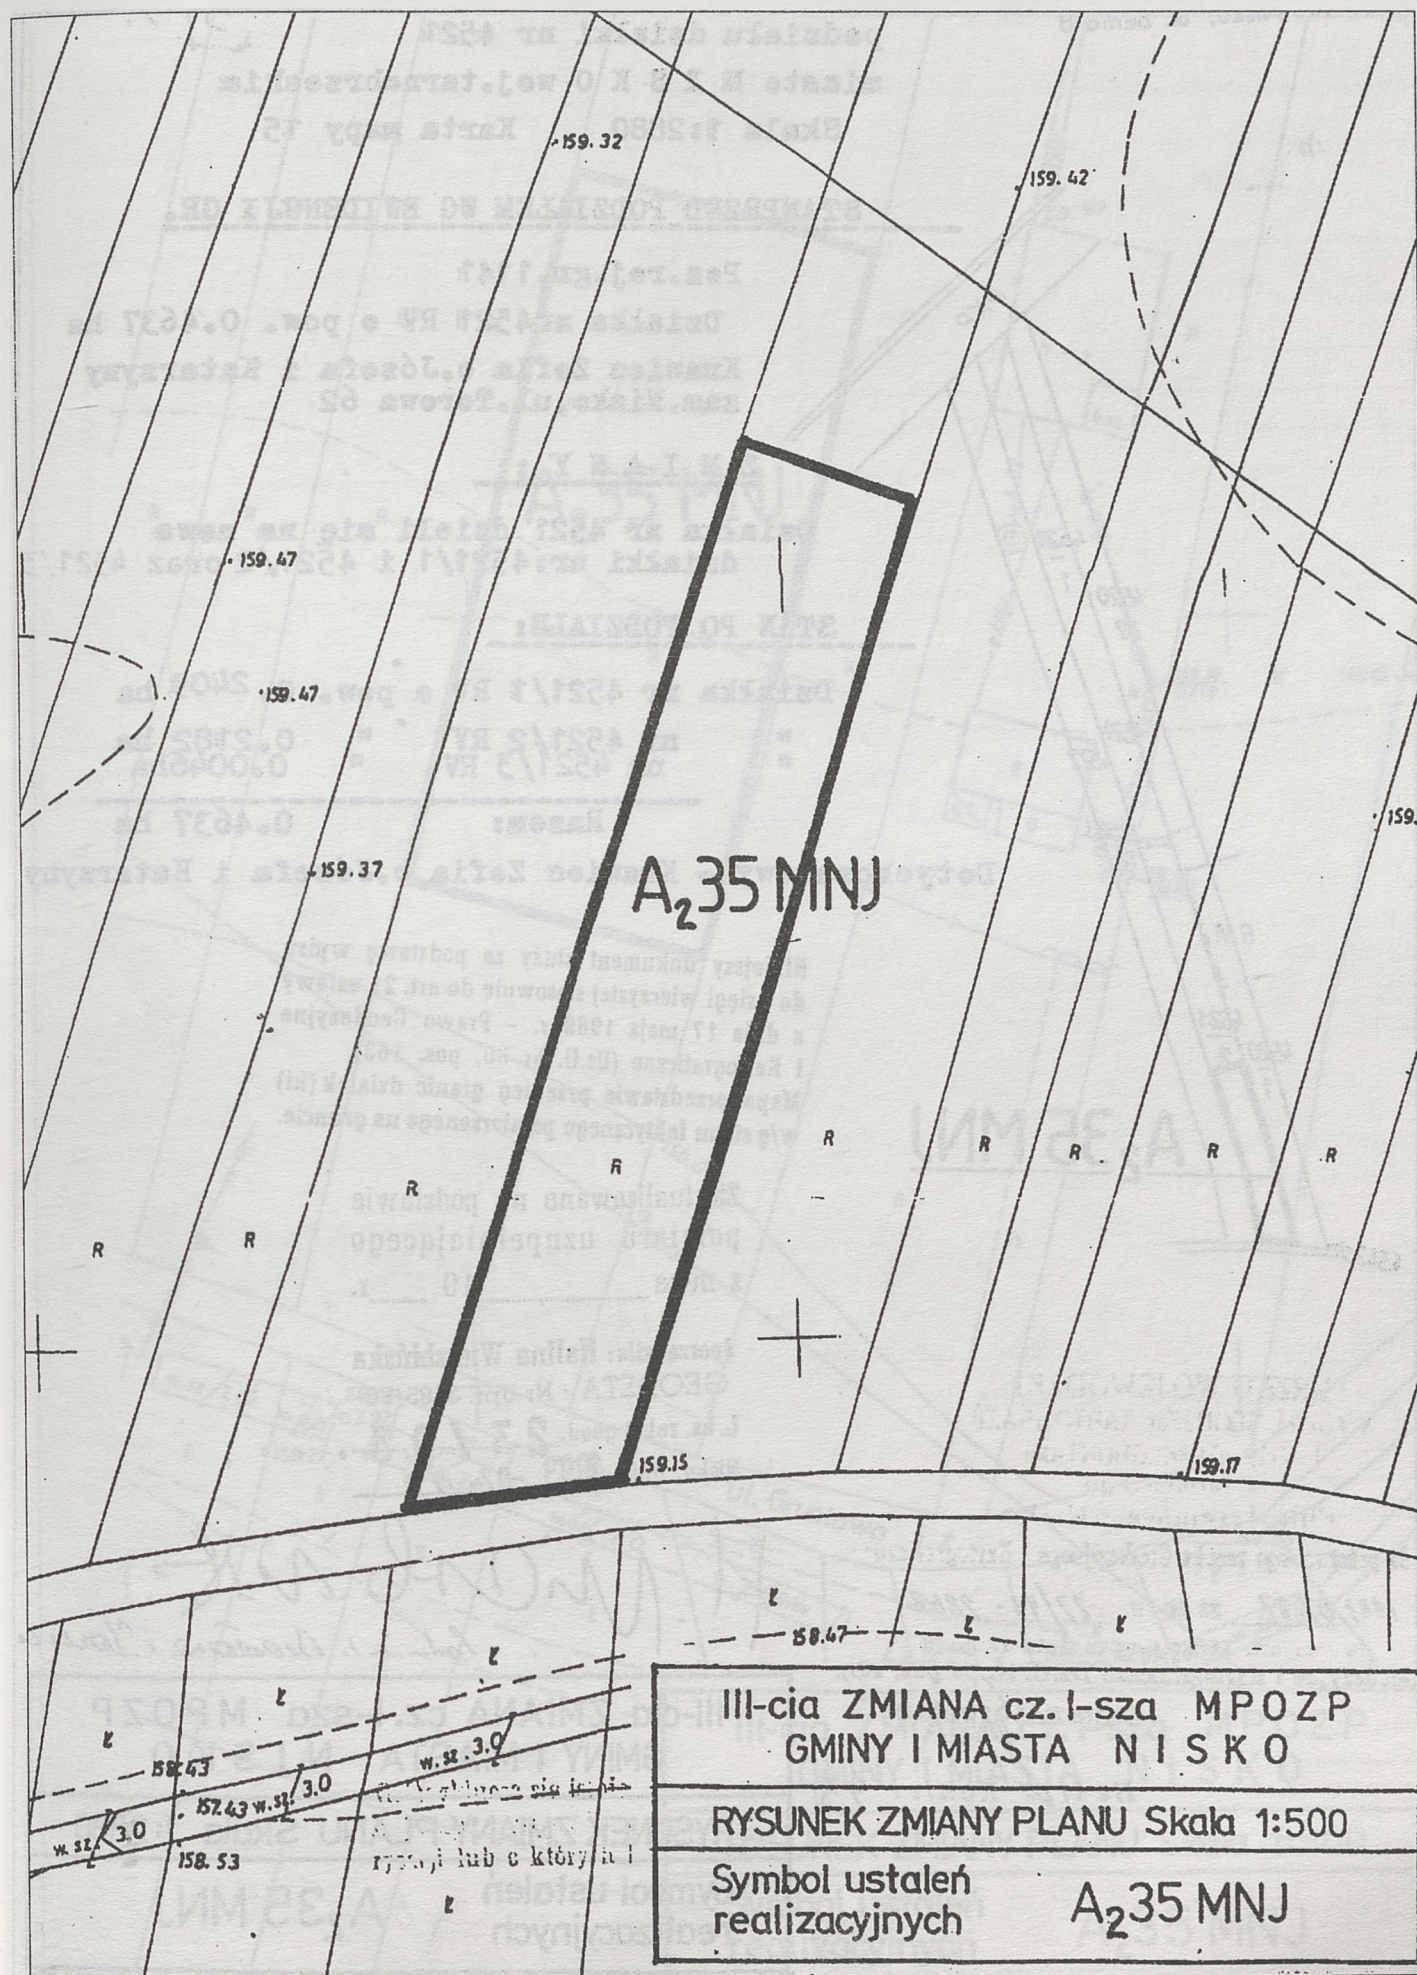

podziału działki nr 4521

miasto N I S K O woj. tarnobrzeskie

Skala 1:2880

Karta mapy 1.5

STAN PRZED PODZIAŁEM WG EWIDENCJI GR.

Poz. rej. gr. 1141

Działka nr 4521 RV o pow. 0.4637 ha

Krawiec Zofia o. Józefa i Katarzyny
zam. Nisko, ul. Torowa 62Z M I A N Y :Działka nr 4521 dzieli się na nowe
działki nr: 4521/1 i 4521/2 oraz 4521/3STAN PO PODZIALE:

Działka nr 4521/1 RV o pow. 0.2409 ha

" nr 4521/2 RV " 0.2182 ha
" nr 4521/3 RV " 0.0046 haRazem: 0.4637 ha


Dotychczasowy - Krawiec Zofia o. Józefa i Katarzyny

Niniejszy dokument służy za podstawę wpisu
do księgi wieczystej stosownie do art. 21 ustawy
z dnia 17 maja 1989 r. - Prawo Geodezyjne
i Kartograficzne (Dz.U. Nr 30, poz. 163).
Mapa przedstawia przebieg granic działek (ki)
w/g stanu faktycznego pomierzonego na gruncie.Zaktualizowano na podstawie
pomiaru uzupełniającego
z m-ca 19 .. r.Sporządziła: Halina Wierzbńska
GEODETA - Nr upr. 3685/86L. ks. robót geod. 23/93...
Nisko, dnia 1993-07-26*H. Wierzbńska**Halina Wierzbńska*III-cia ZMIANA cz. I-sza MPOZP
GMINY I MIASTA N I S K O

RYSUNEK ZMIANY PLANU Skala 1:2880

Symbol ustaleń
realizacyjnychA₂35 MNJ

Nisko, ul. Bema 8

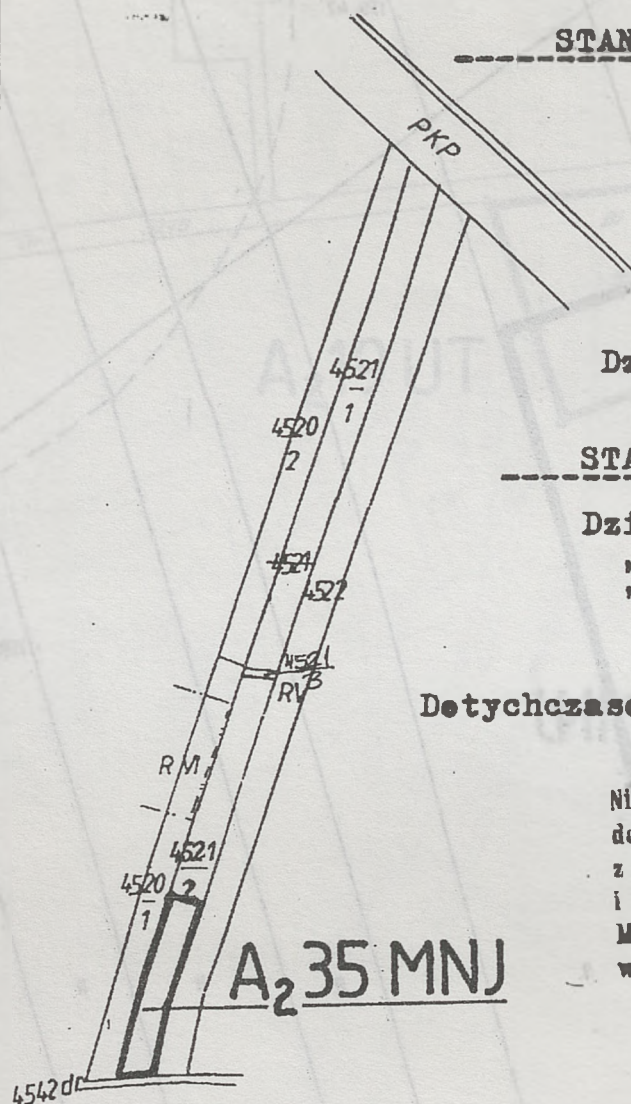URZĄD WOJEWÓDZKI
WYDZIAŁ GEODEZJI, KARTOGRAFII
I KATASTRU GRUNTÓW
w Tarnobrzegu

Halina Wierzbńska - Nisko


na podstawie rozkazu Geodezyjnego i Kartograficznego

1993.07.27 zg. nr cz. 22/93-2862

na podstawie art. 18 ustawy z dnia 17 maja 1989 r.
Geodezyjne i Kartograficzne Dz.U. Nr 30 poz. 163.

Starszy inspektor

Henryk Kozłowski 45

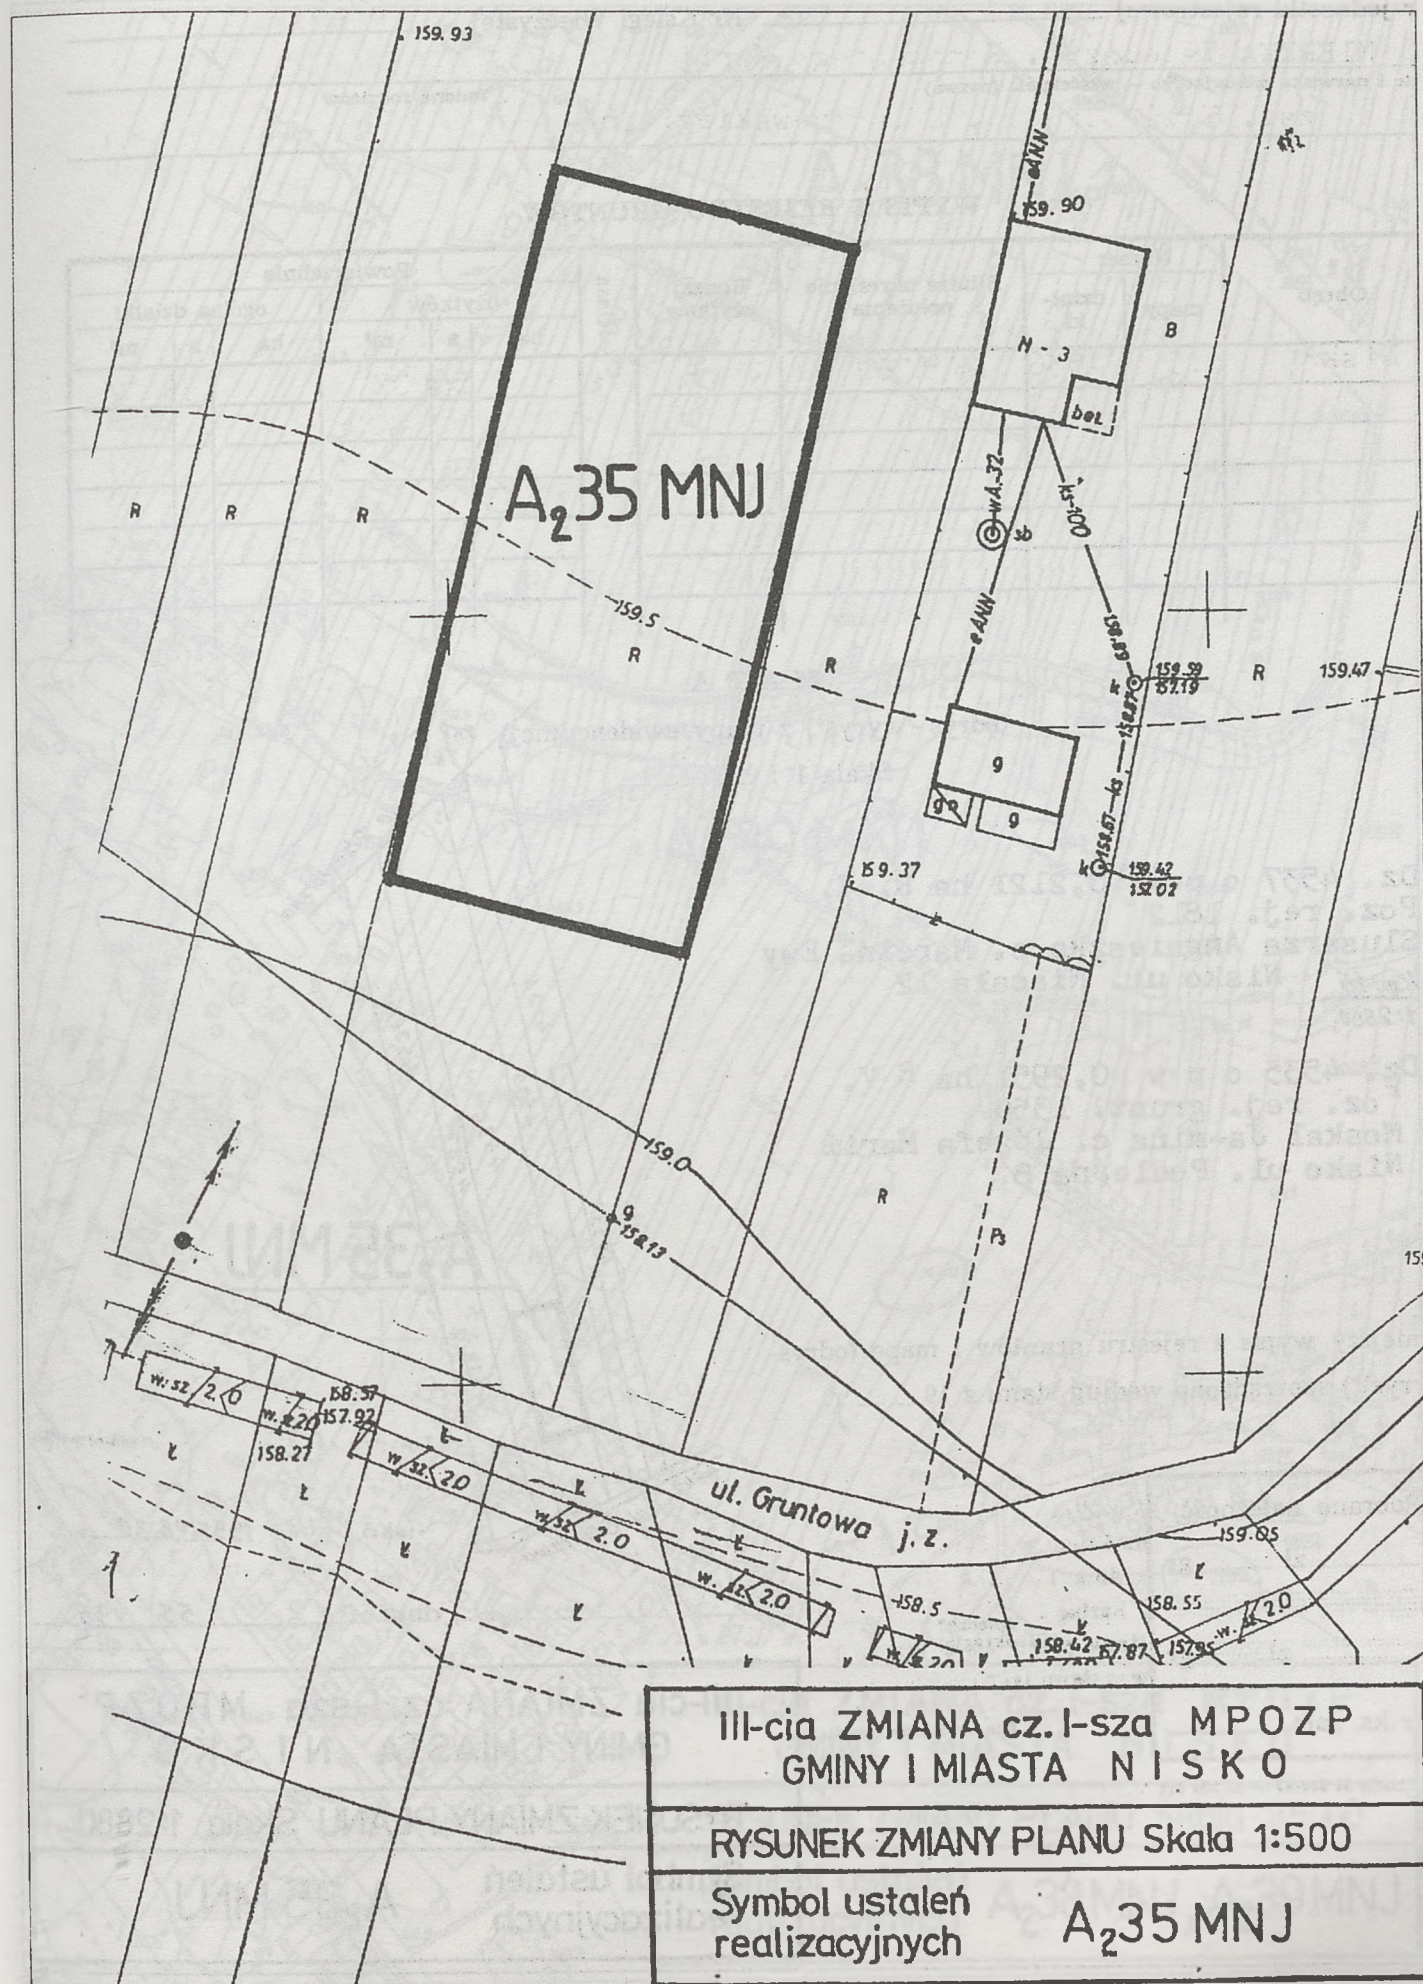

Imiona rodziców

WYPIS Z REJESTRU GRUNTÓW

[illegible]

MAPA

(odrys - wyrys*) z mapy ewidencyjnej)

Skala 1 : 2835

Dz. 4537 o pow. 0,2121 ha R. V.
Poz. rej. 1812
Slusarza Agnieszka c. Marcin Ewy
K.m. 15 Nisko ul. Niecała 12
1:2880

Dz. 4535 o p w 0,2951 ha R V.
Foz. rej. grunt. 1350
Moskal Ja-mina c. Józefa Marii
Nisko ul. Podleśna 8

niejszy wypis z rejestru gruntów i mapę (odrys-
rys*) sporządzono według stanu z 19... r.

Pobrano należność


zł gr

zł gr

kr. ks. zam.

Proda 51 938-87 -- SG 000 szl

*) Niepotrzebne skreślić

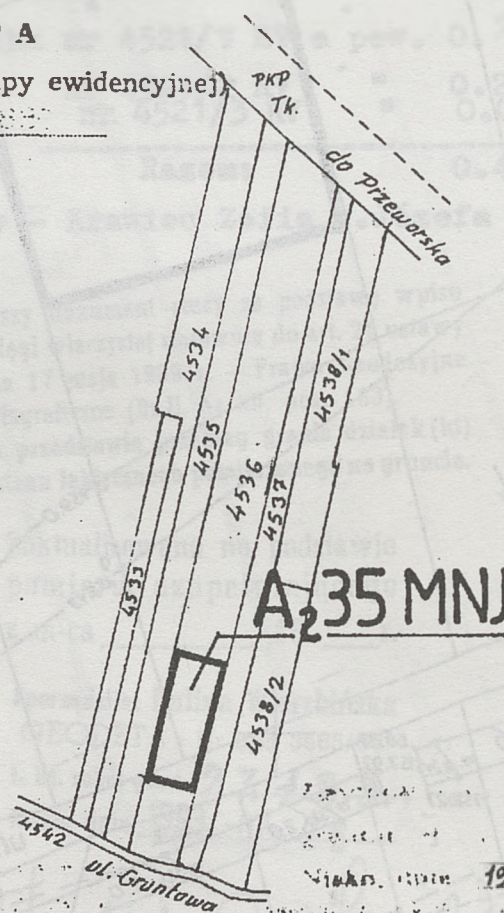

Signatures: 1995.08.30

55-495

III-cia ZMIANA cz. I-sza MPOZP
GMINY I MIASTA N I S K O


RYSUNEK ZMIANY PLANU Skala 1:2880


Symbol ustaleń
realizacyjnych


A₂35 MNJ







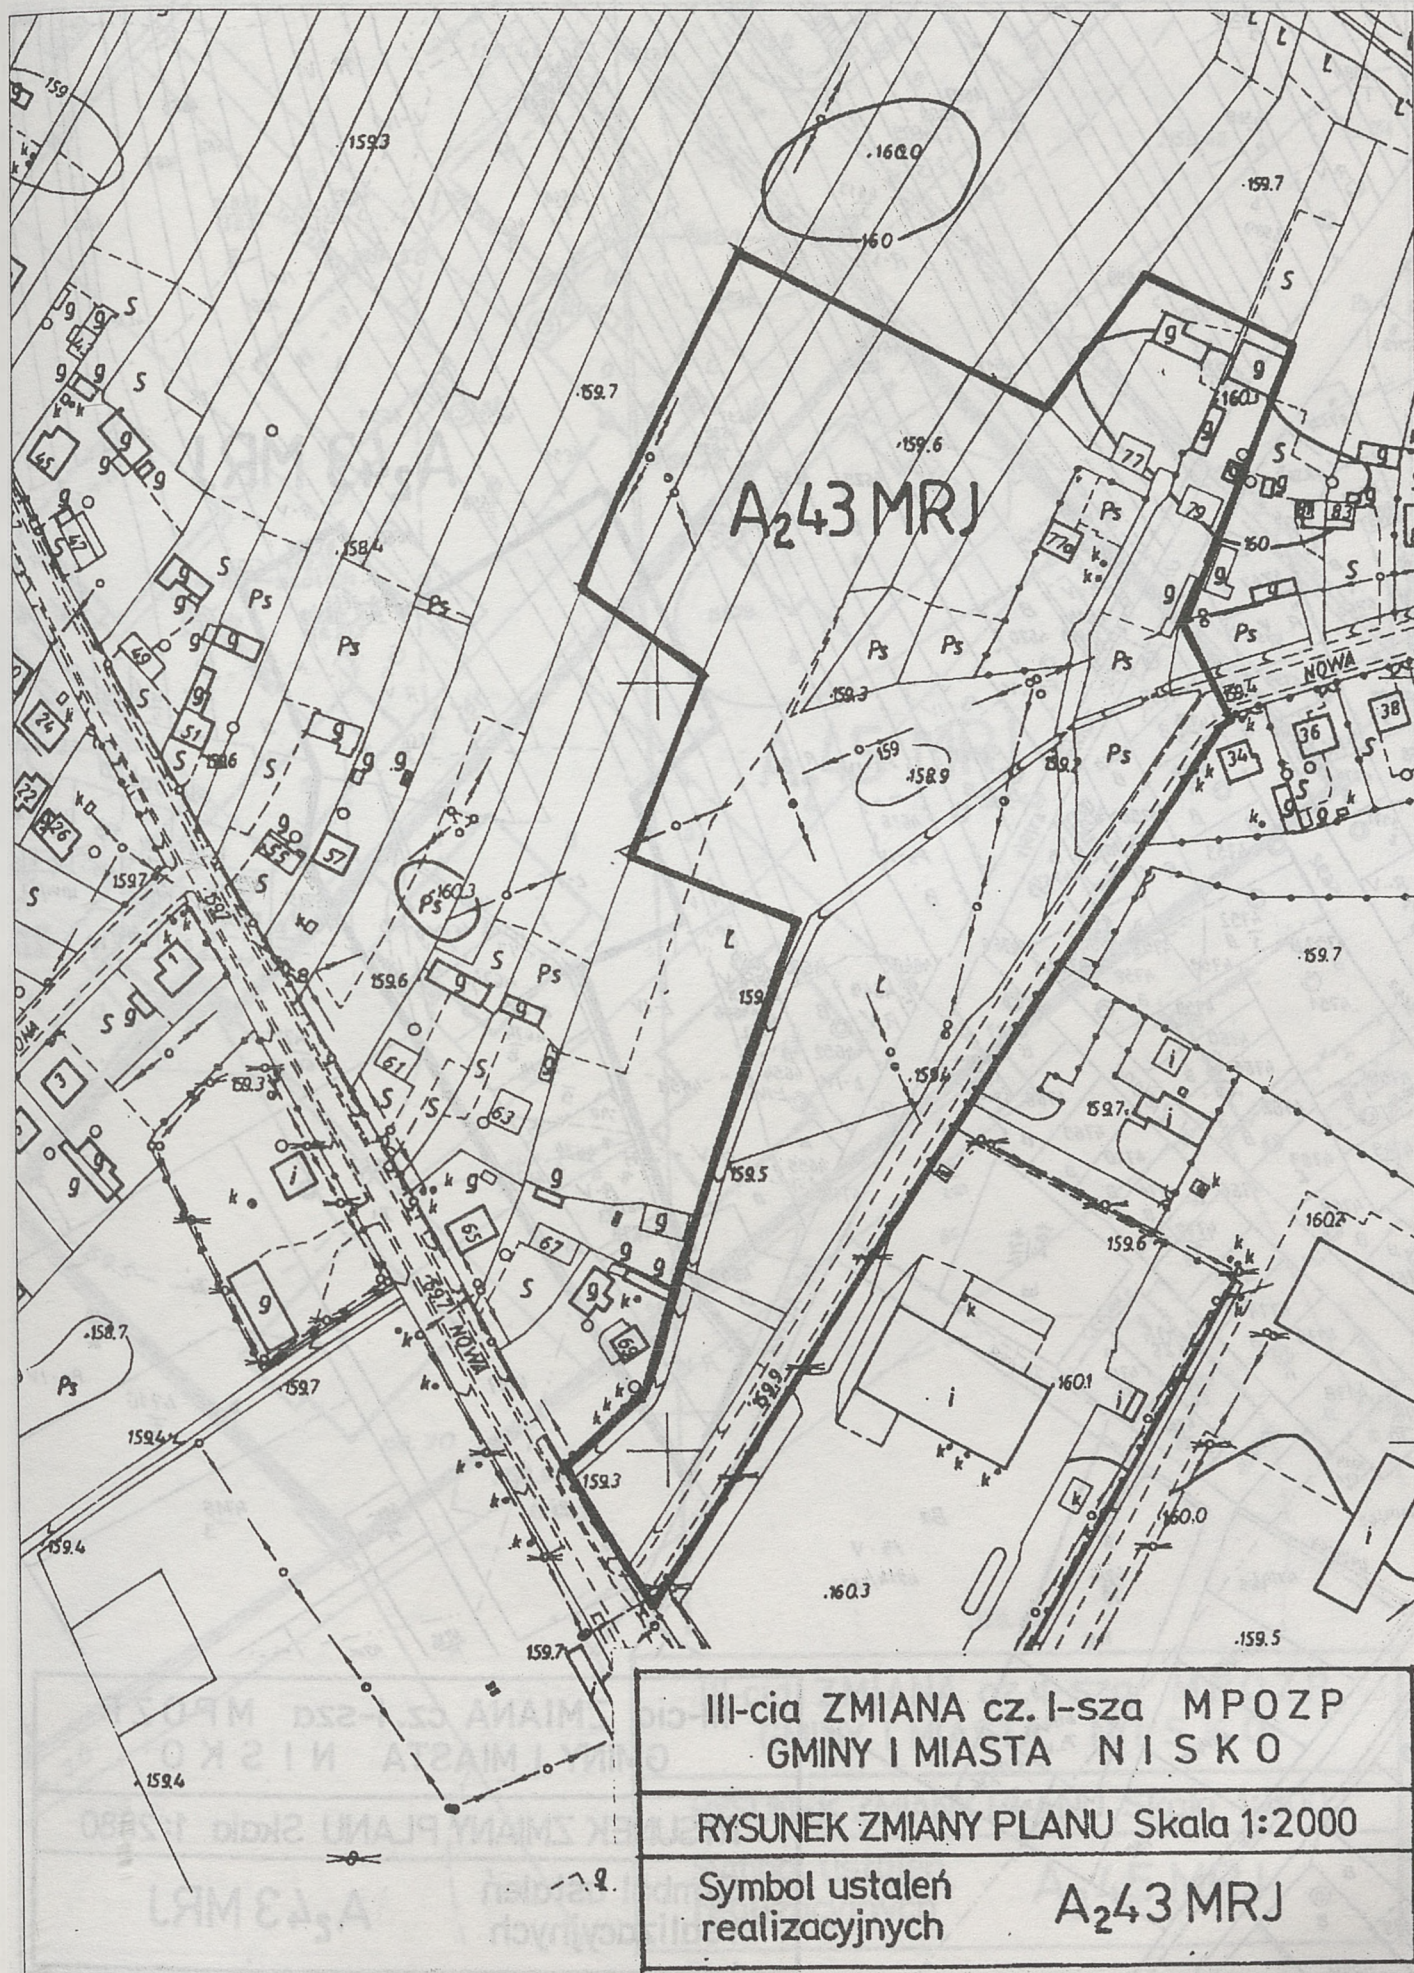


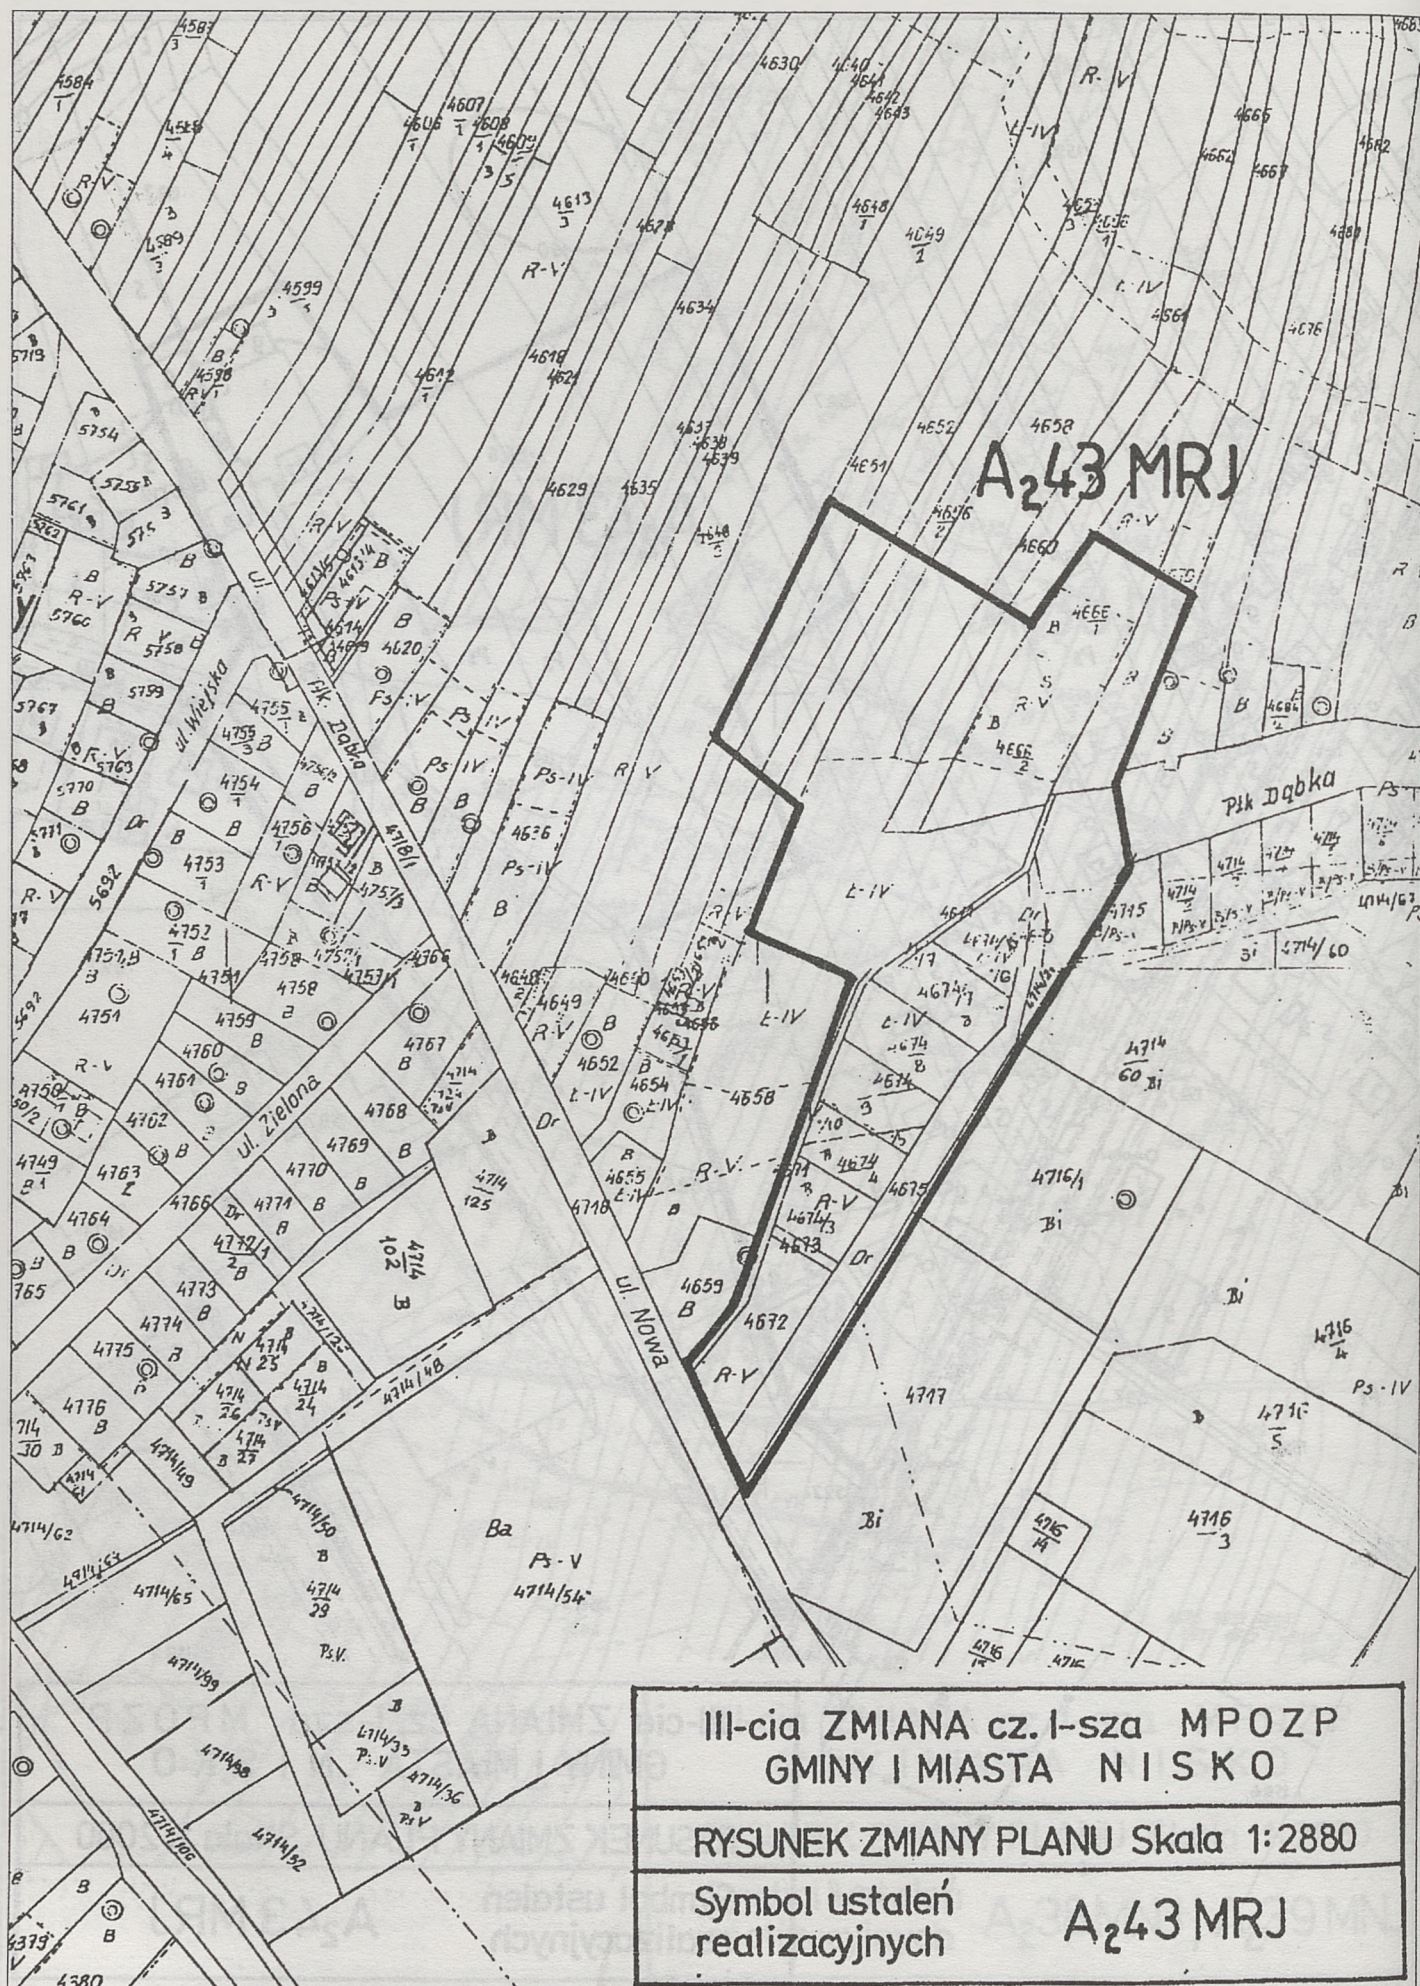


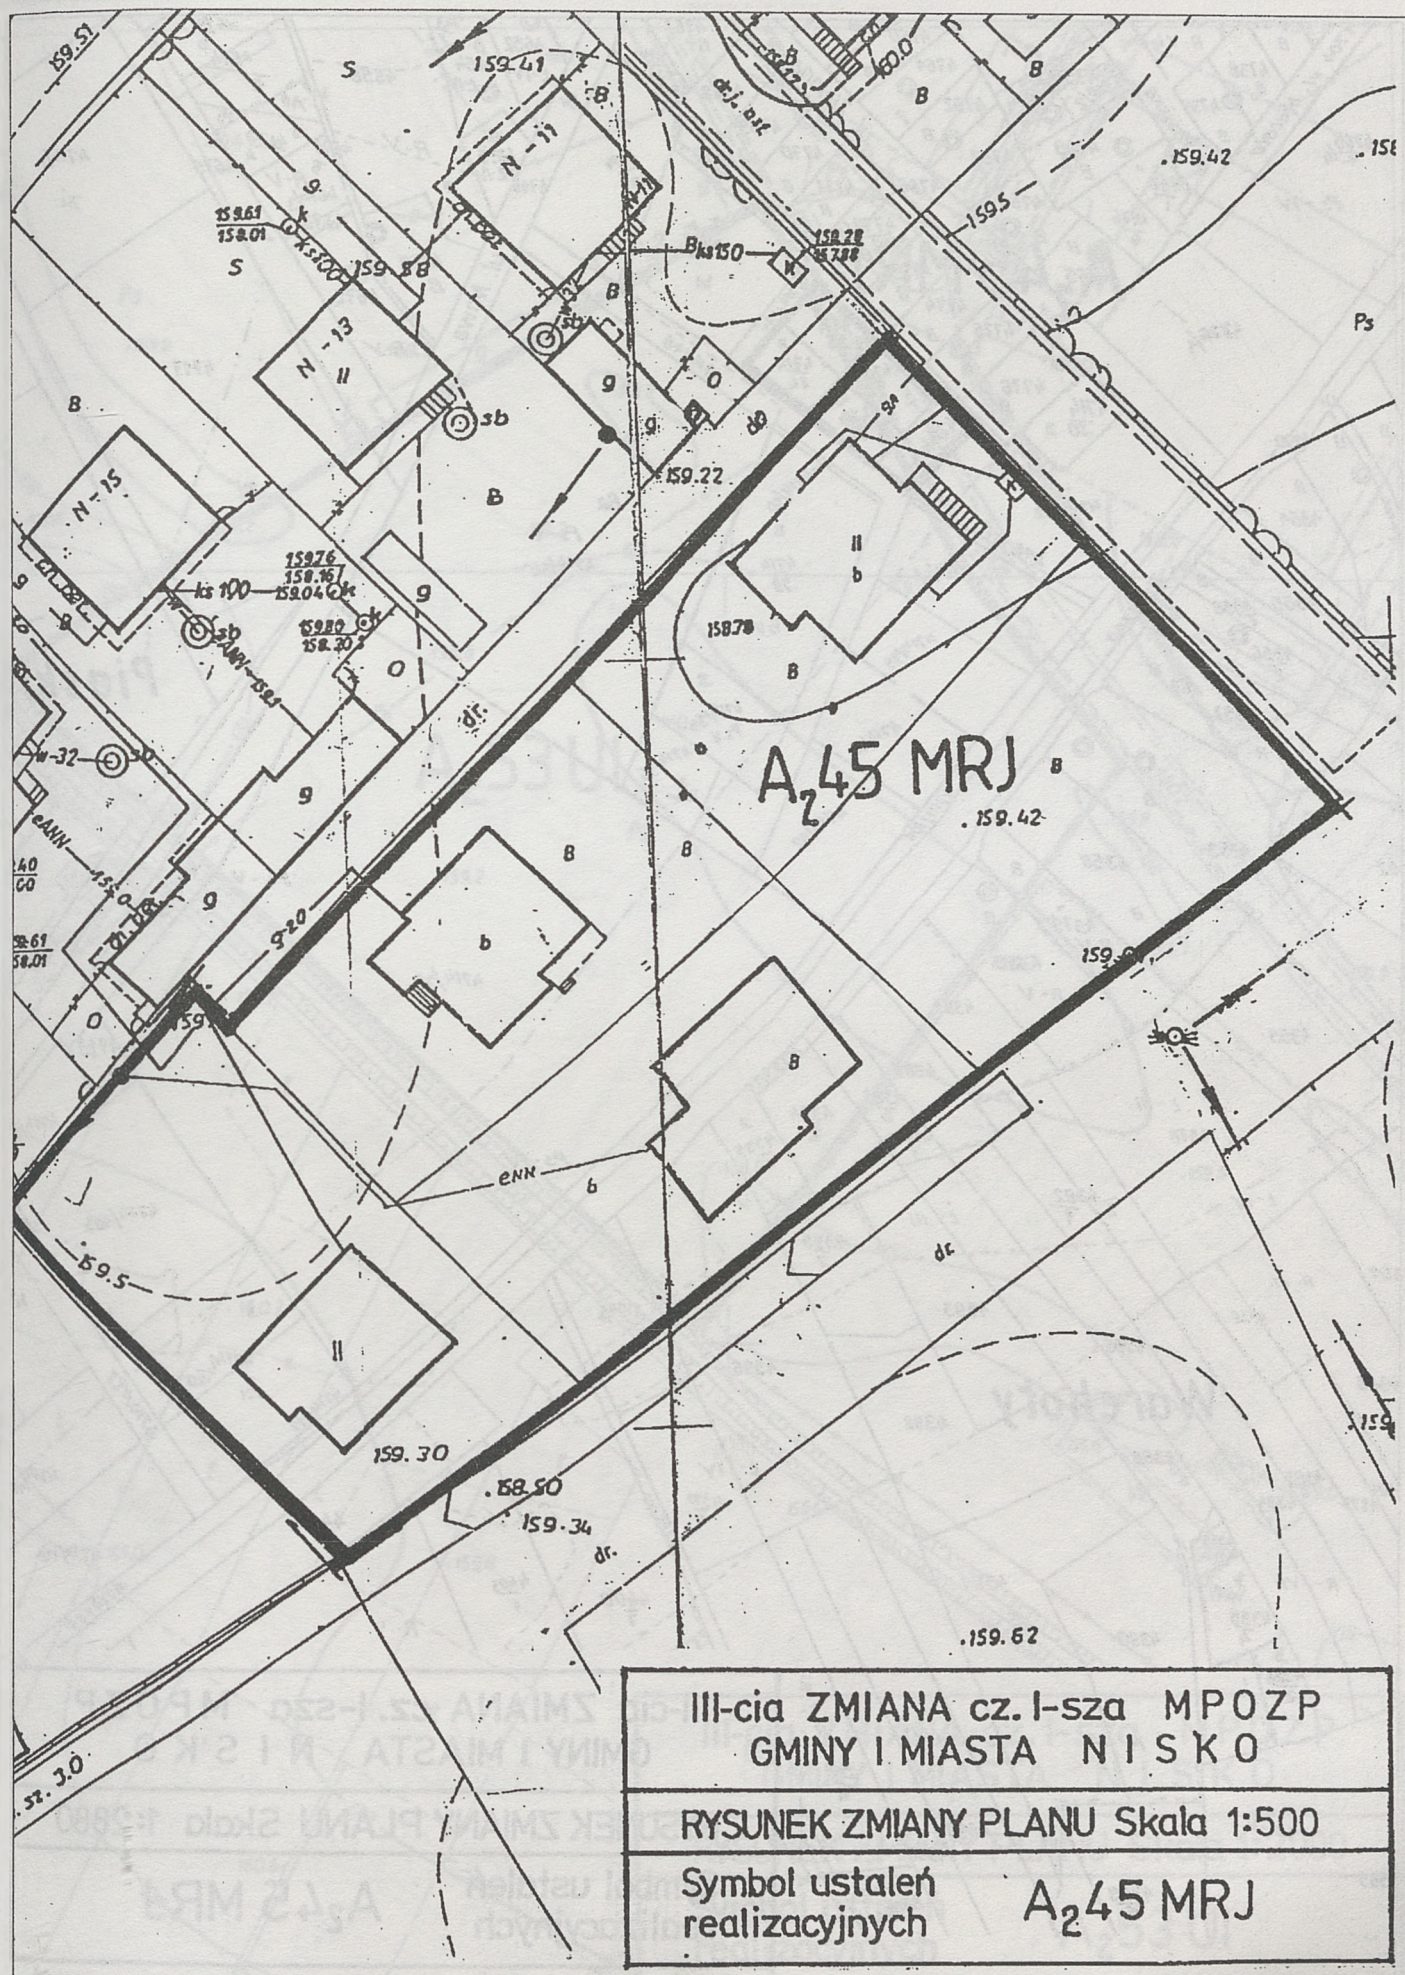


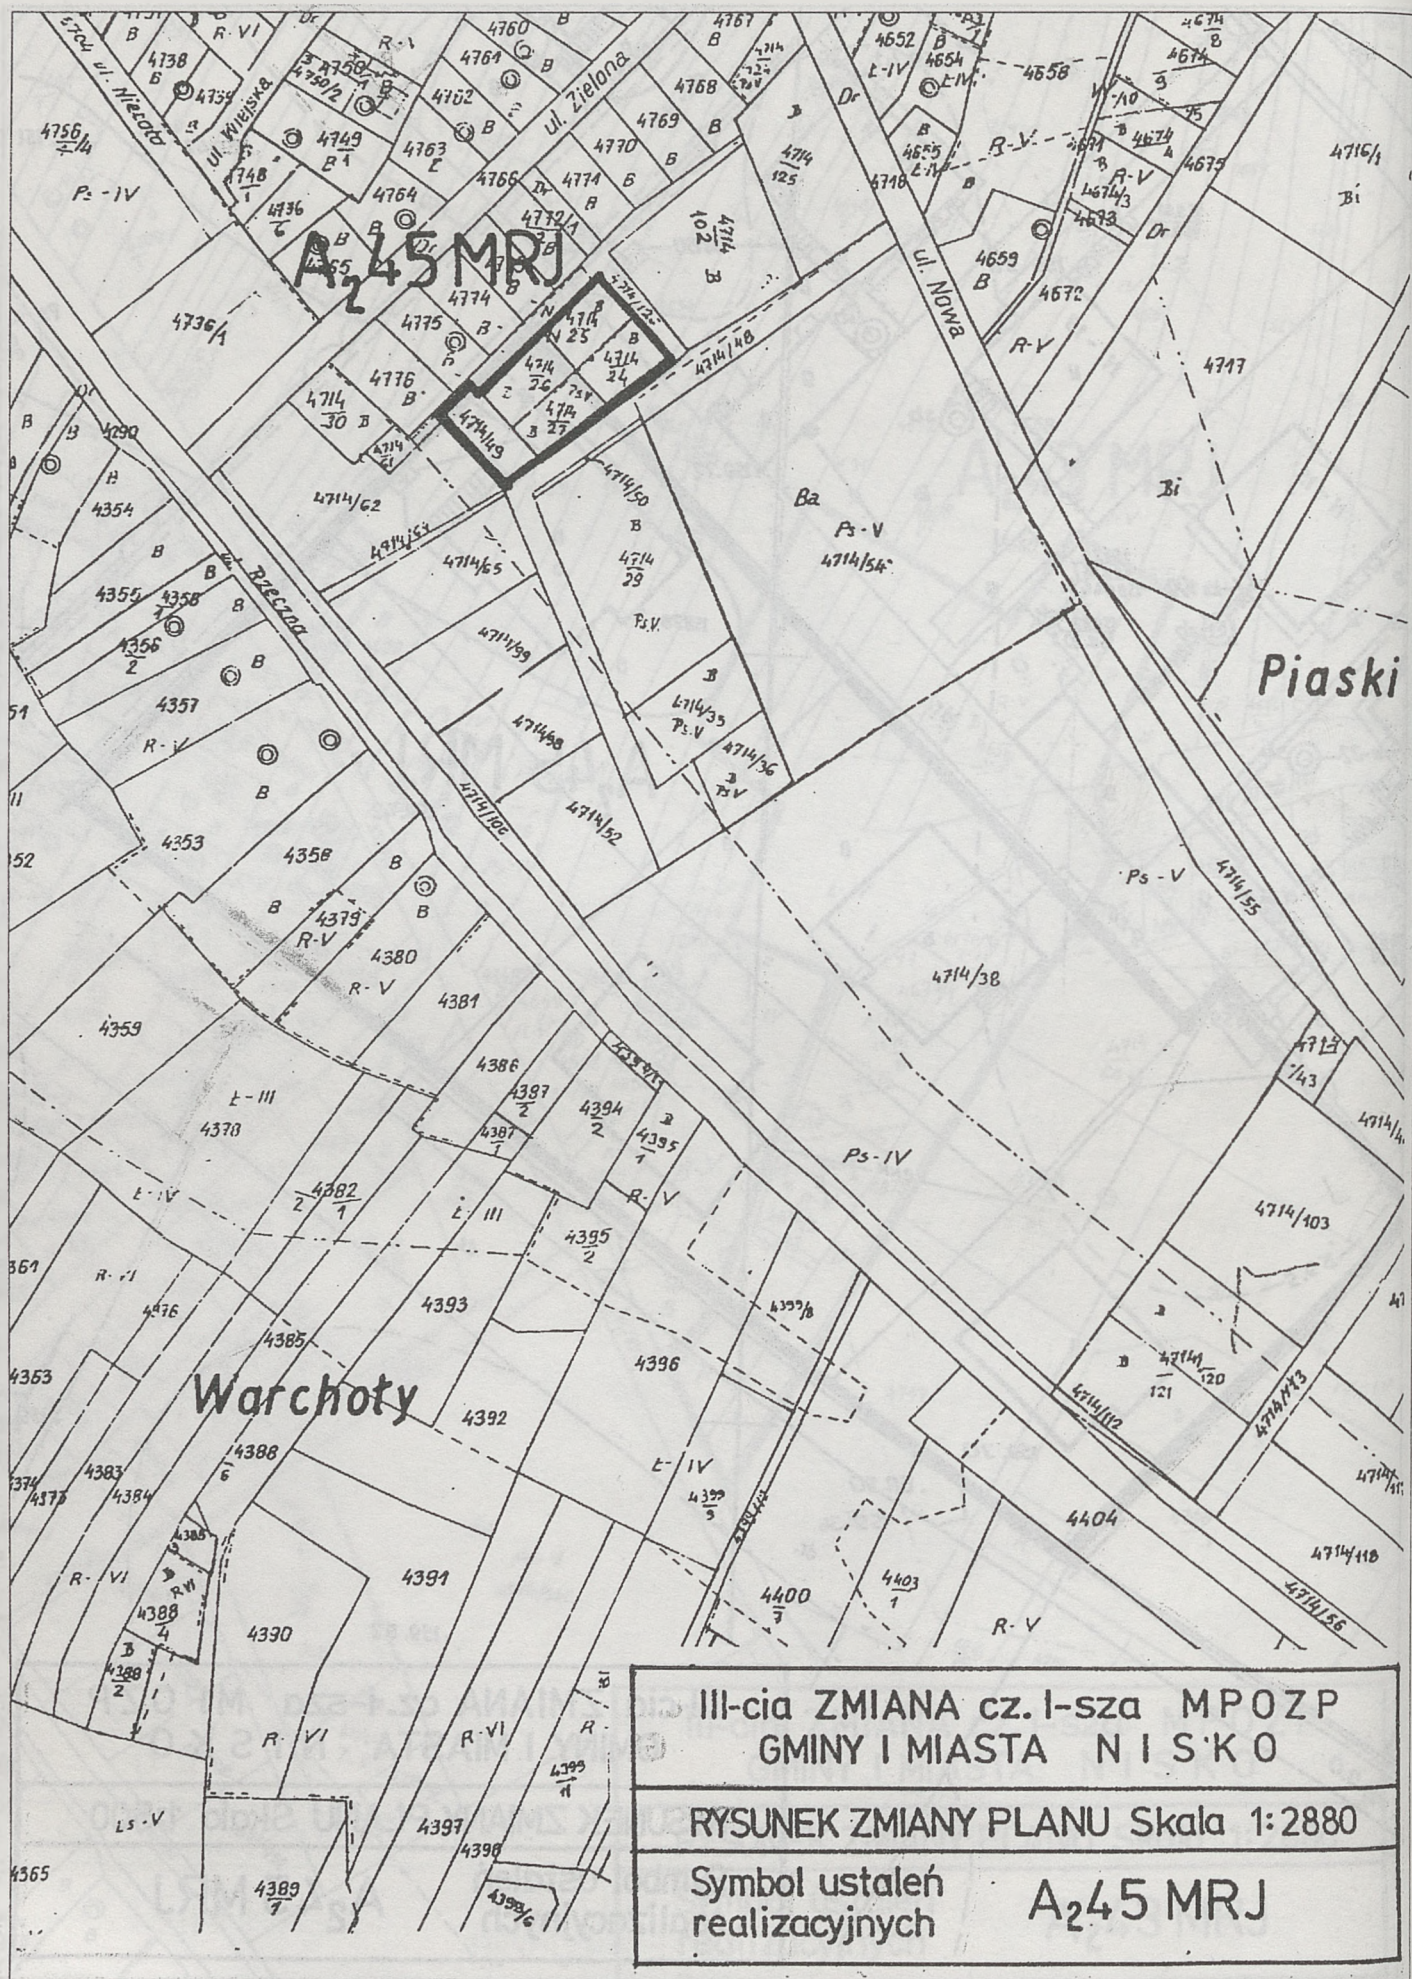


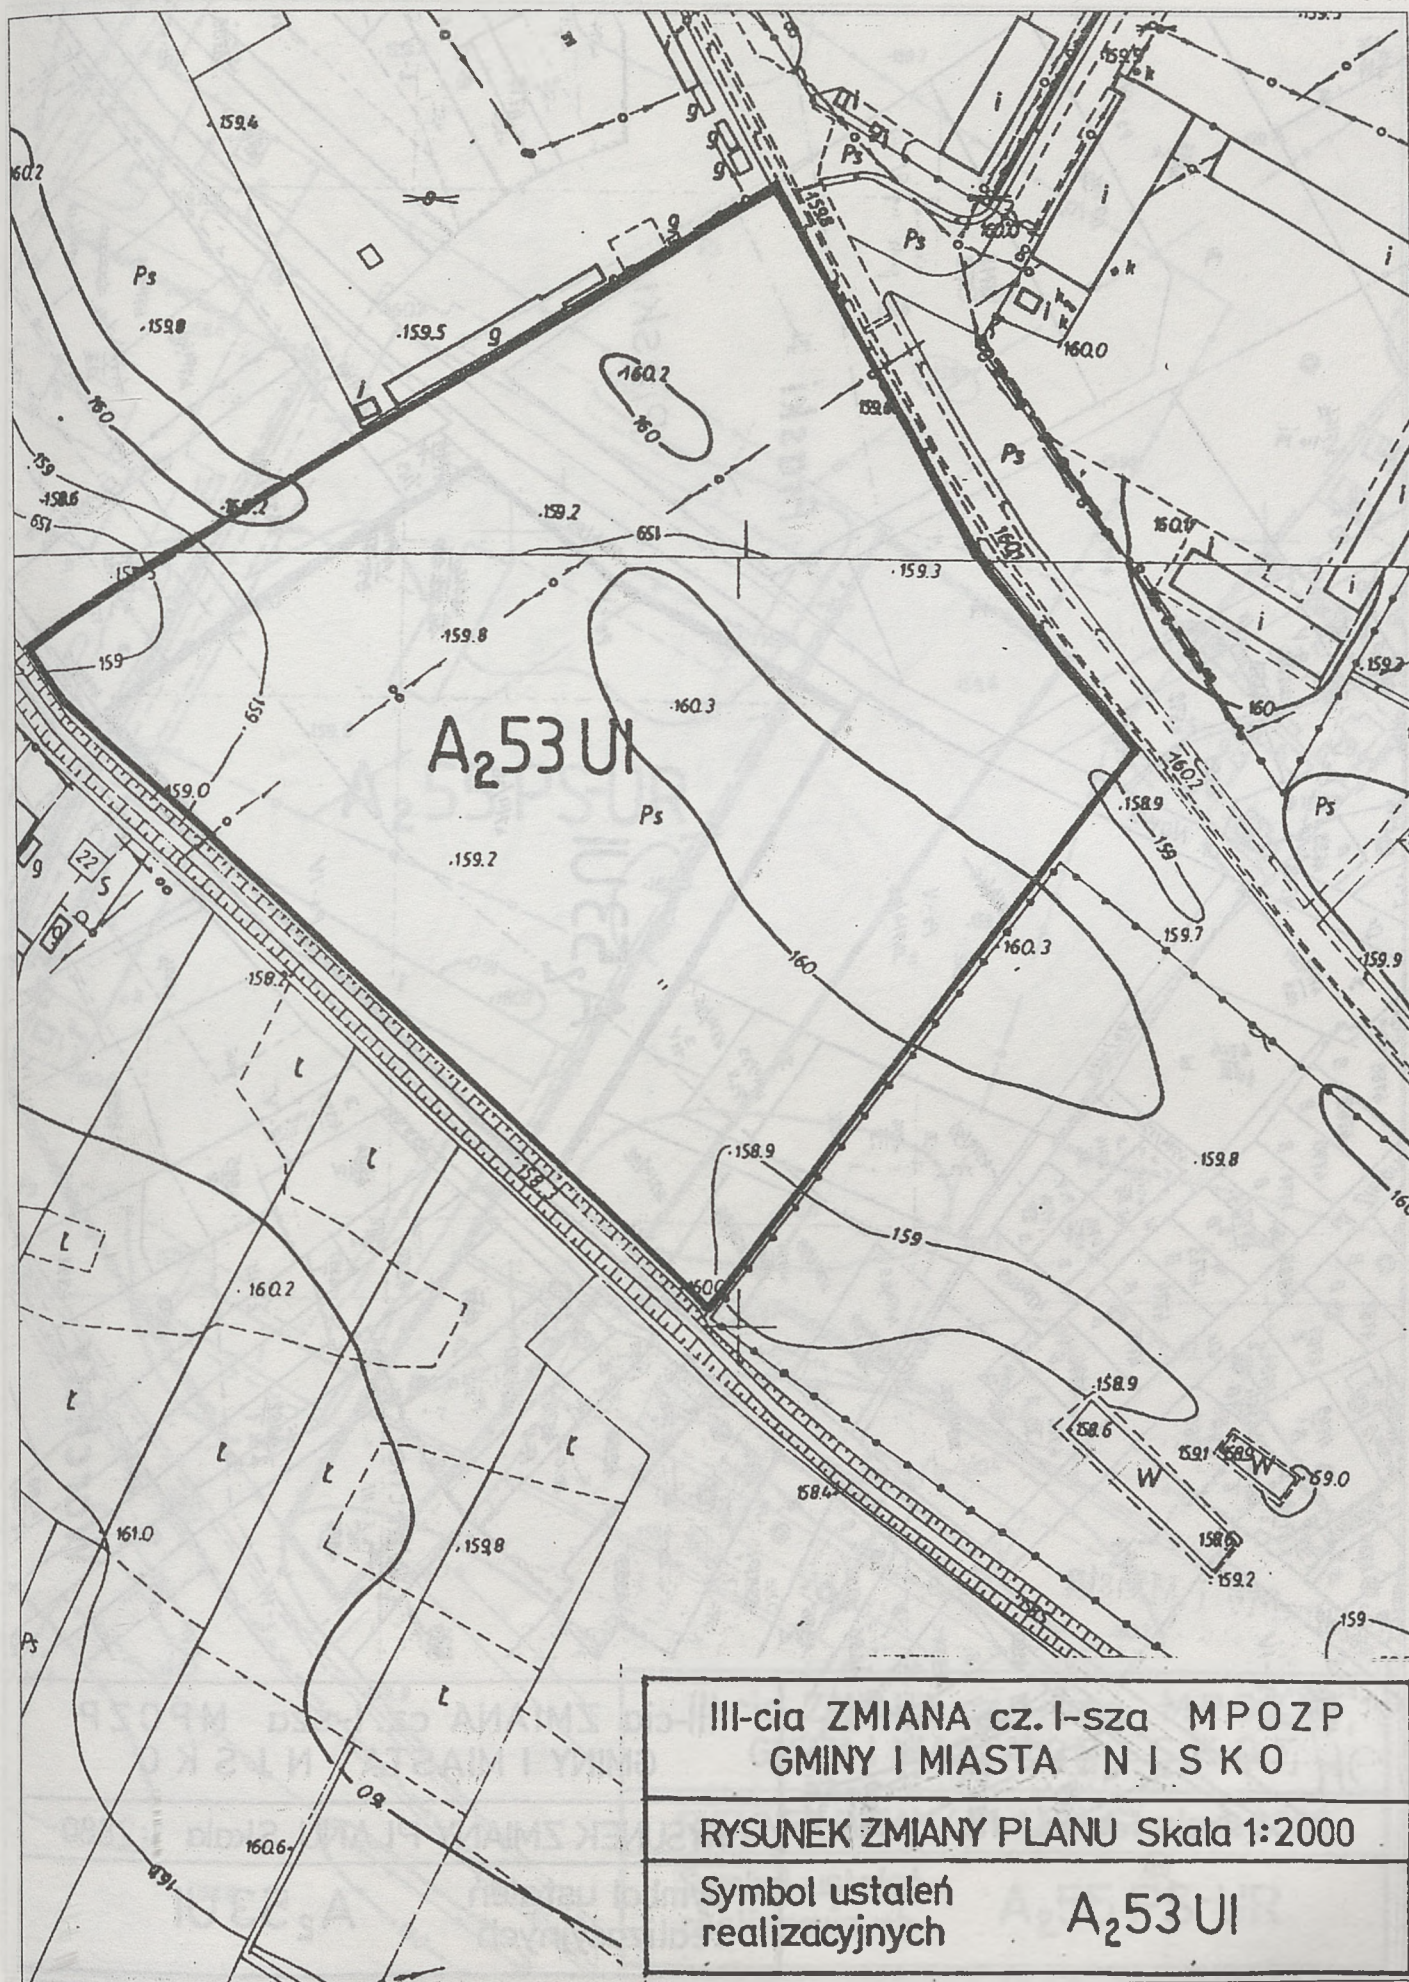


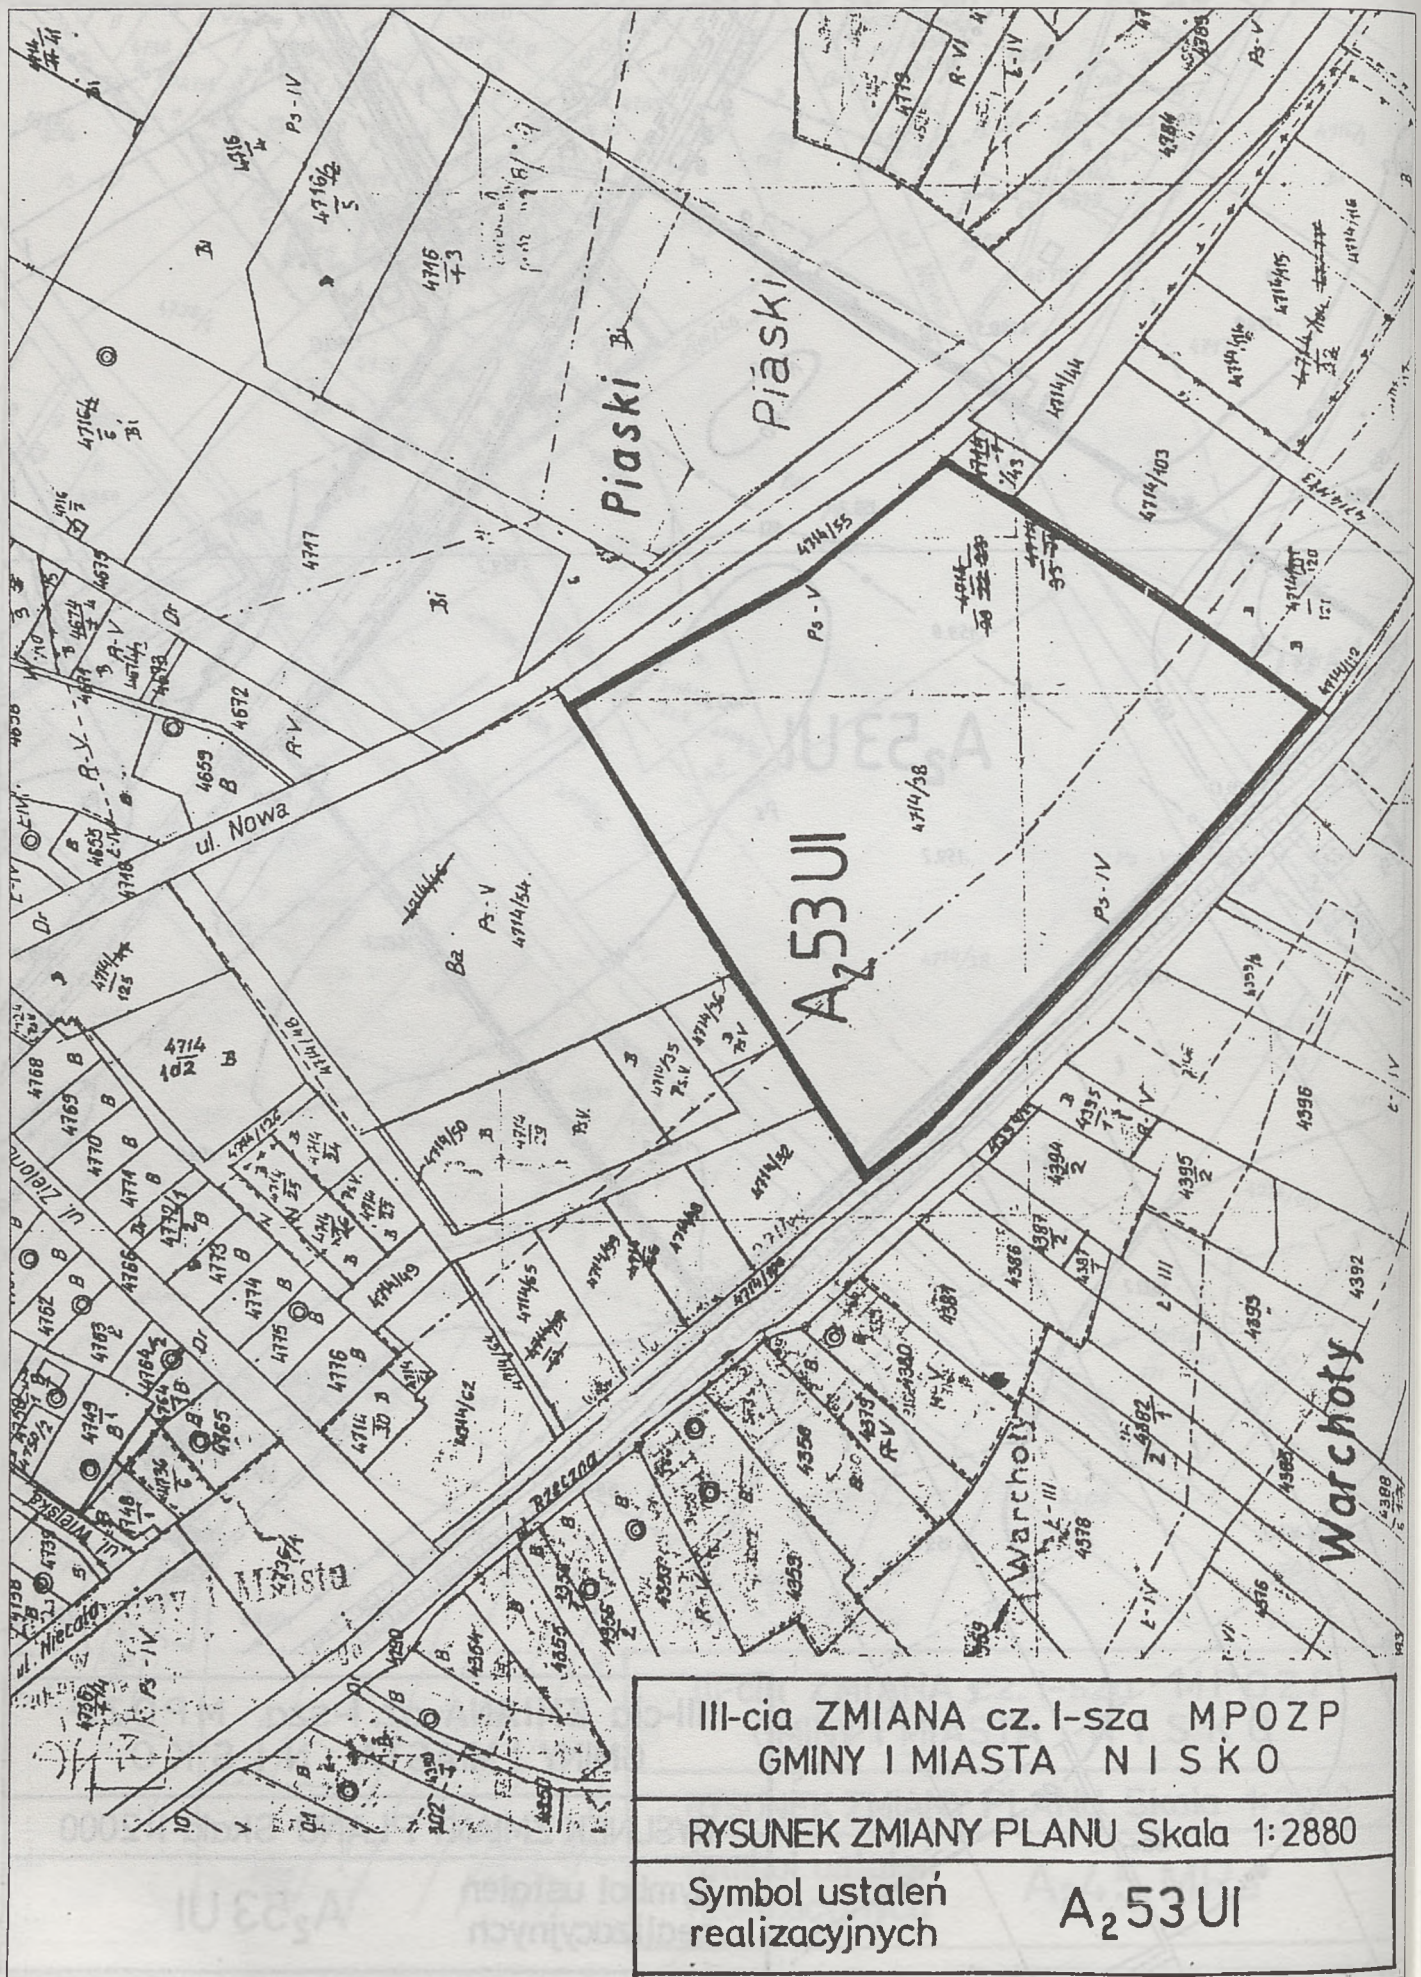


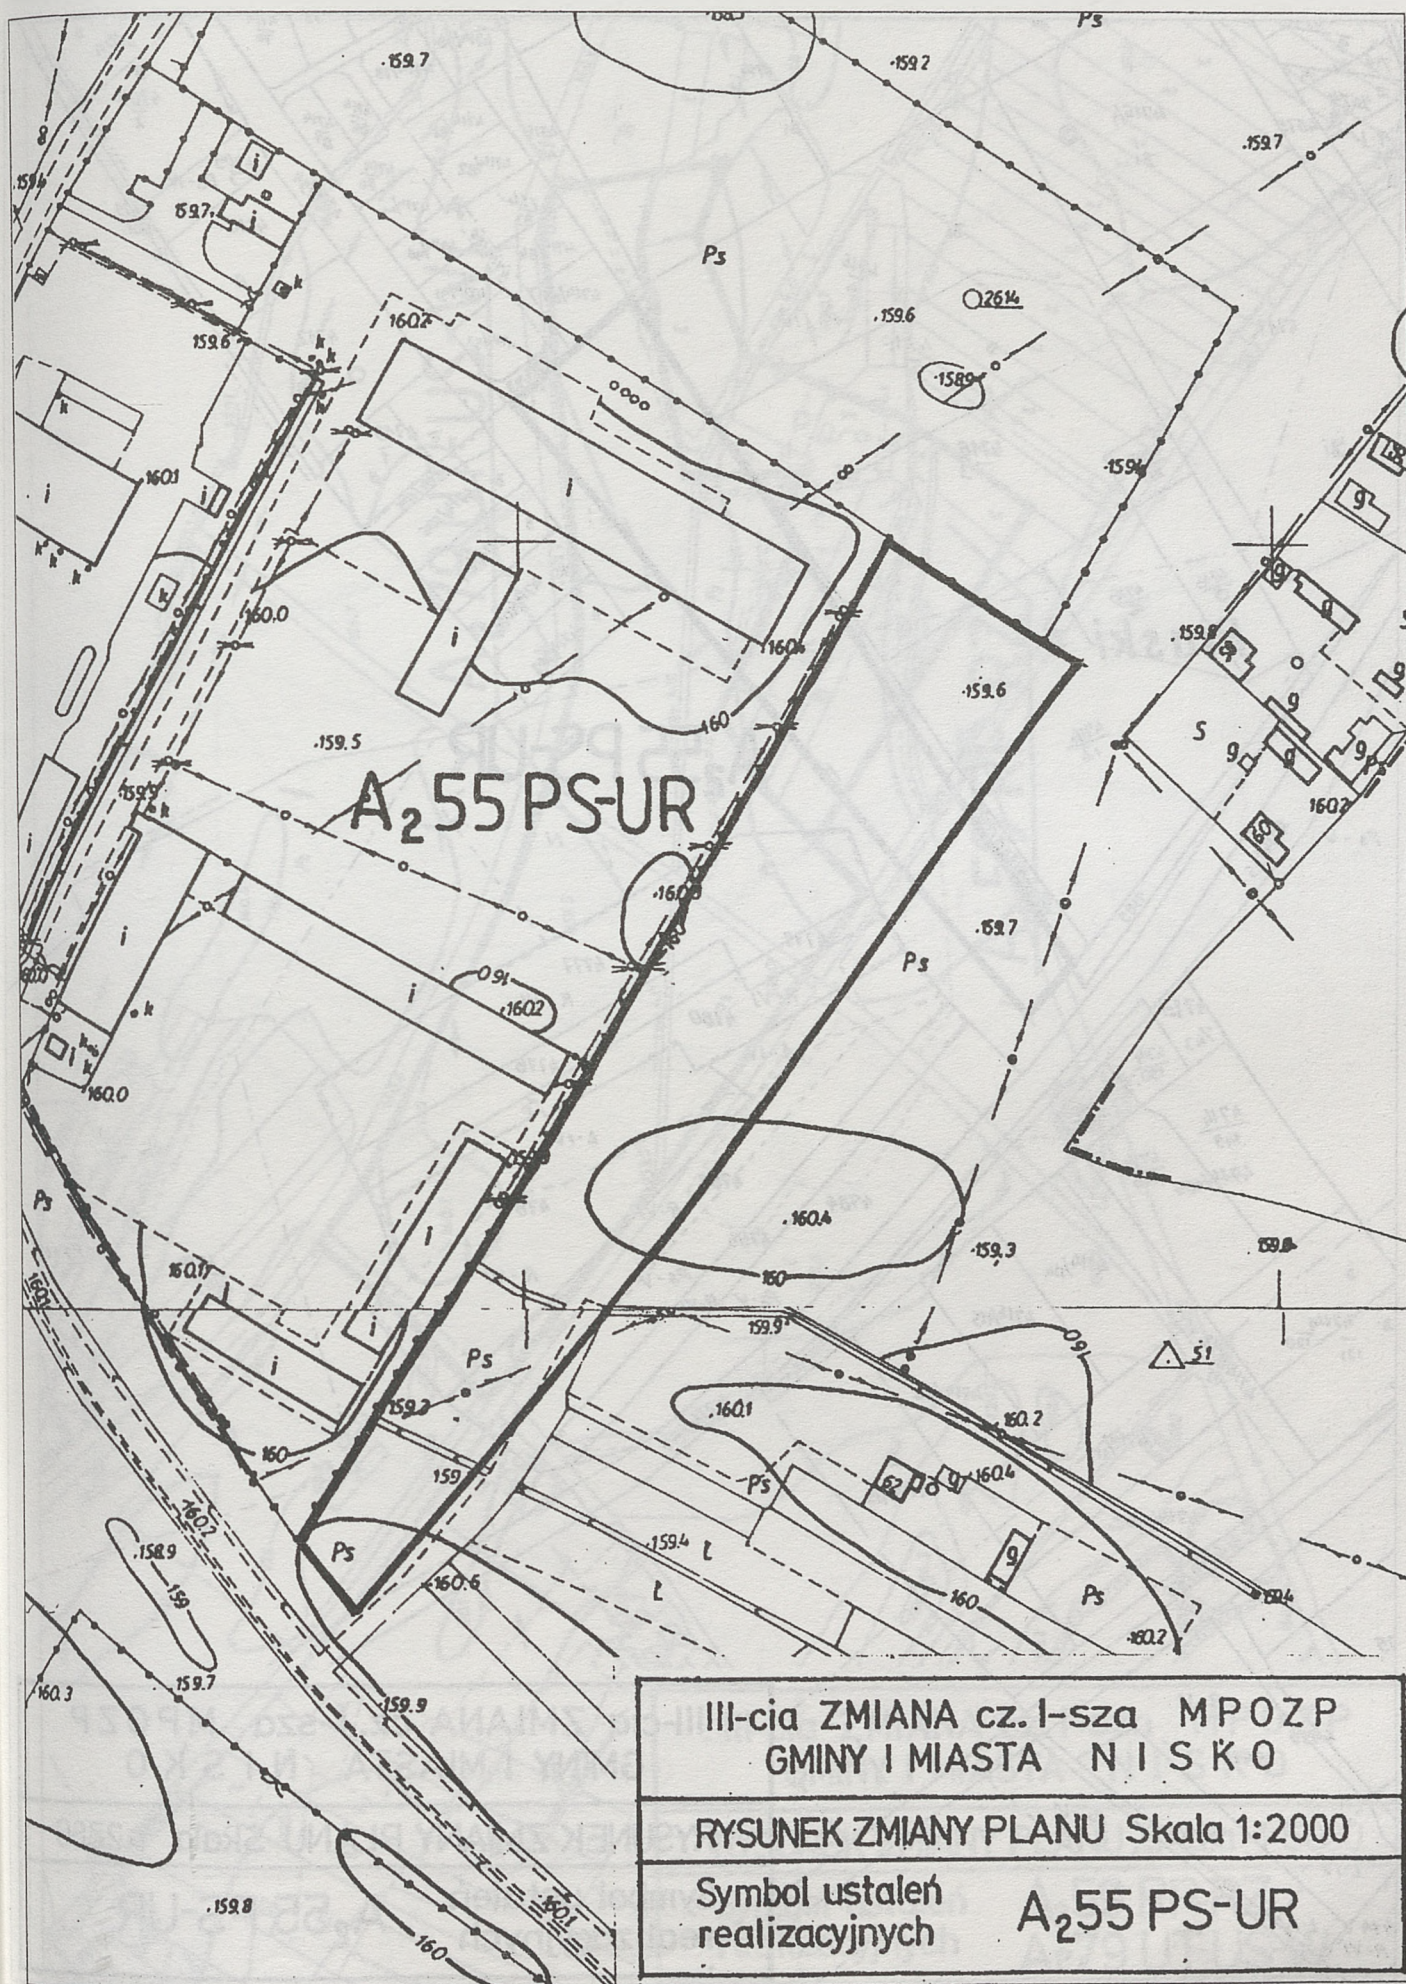


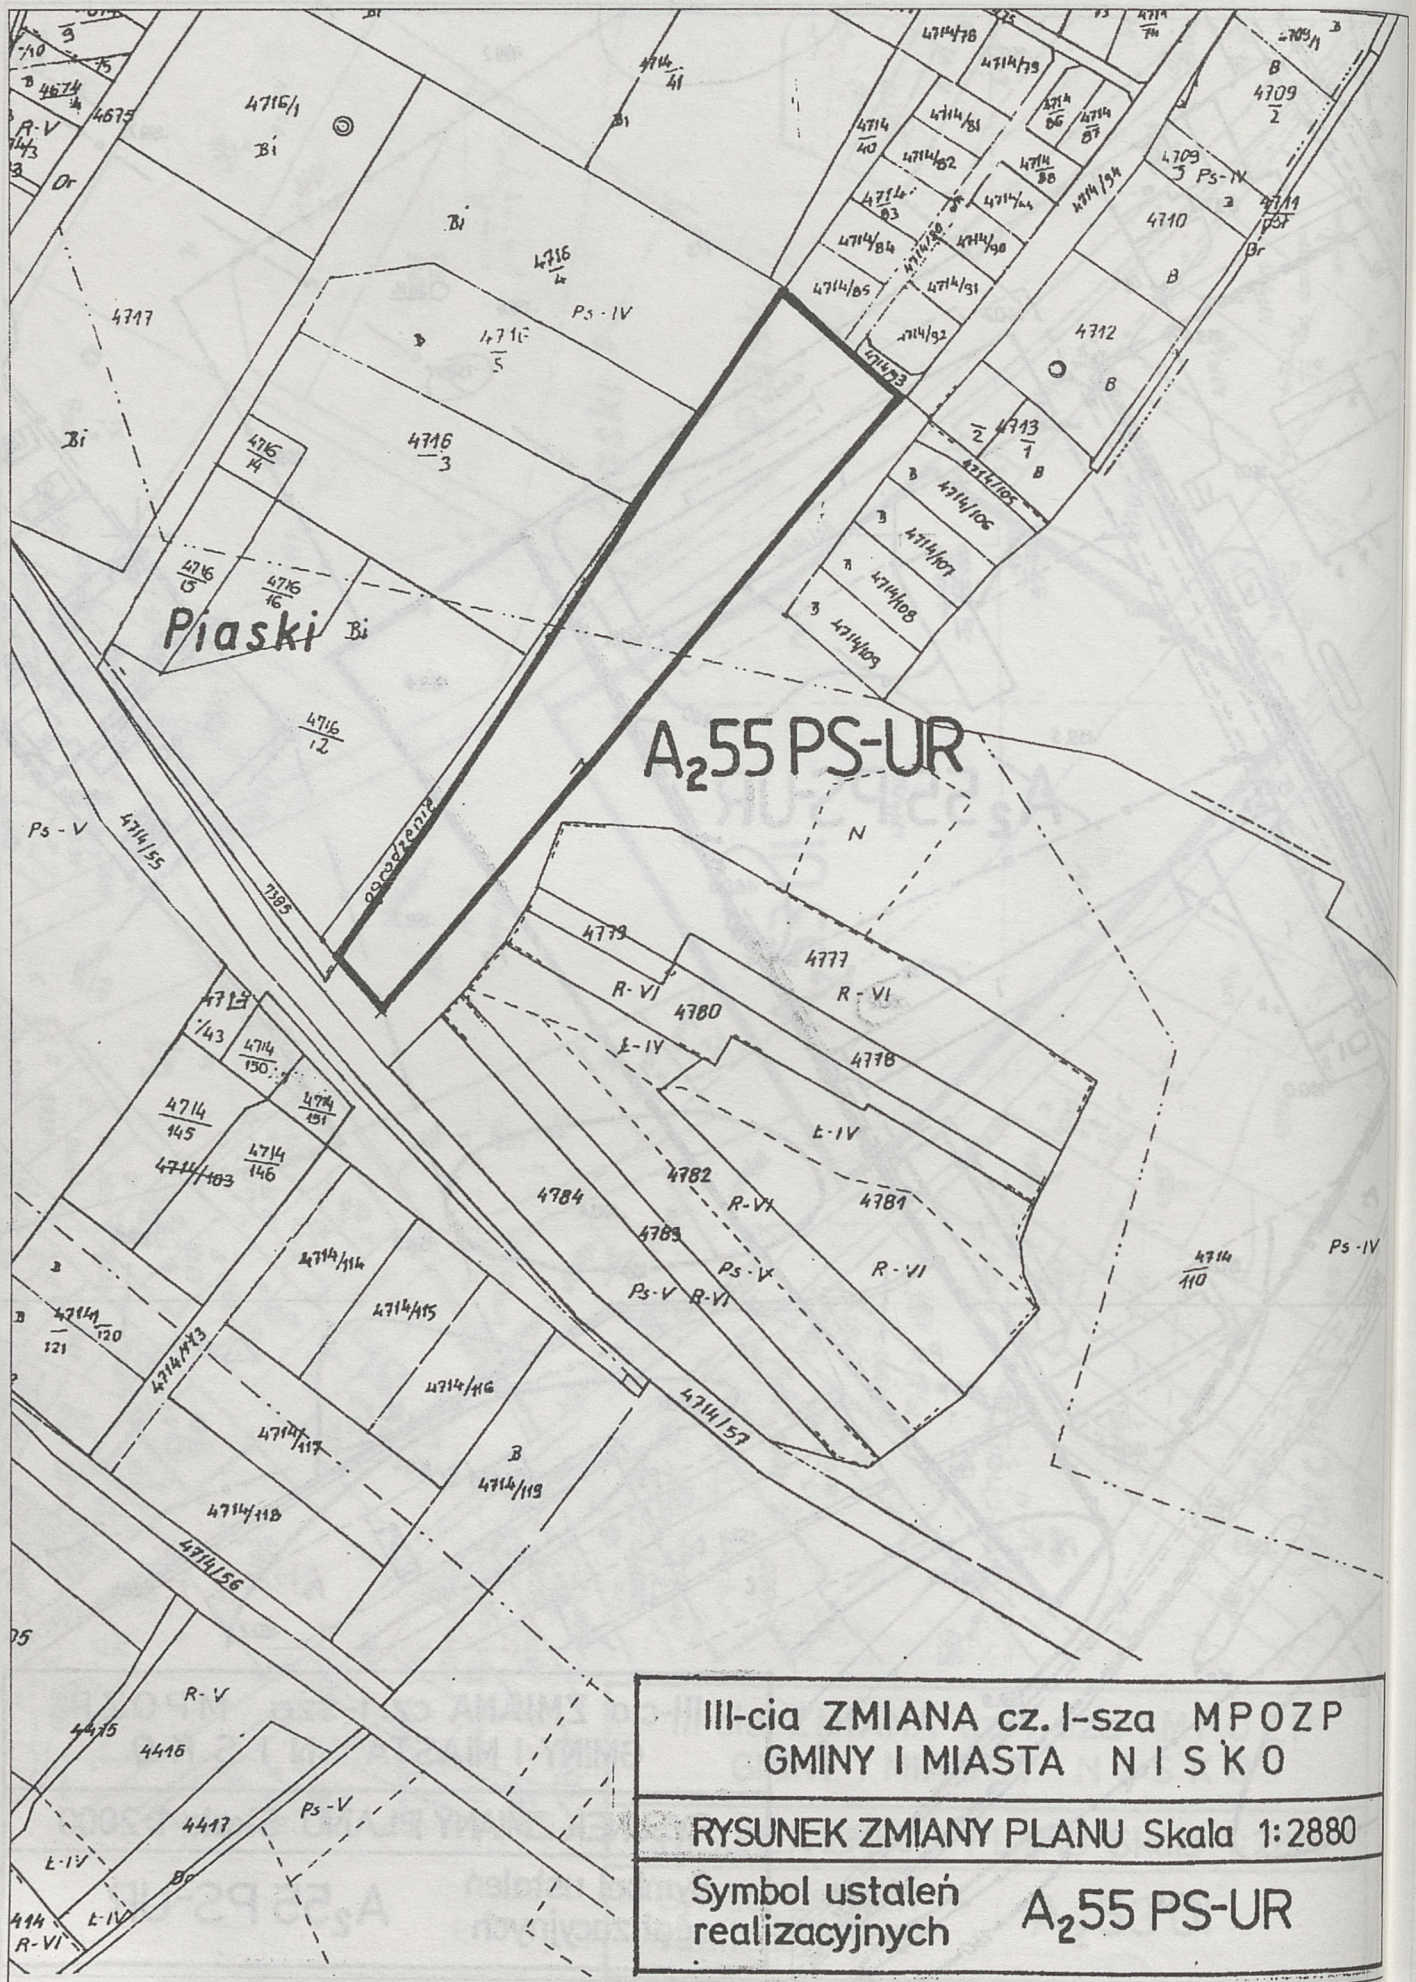


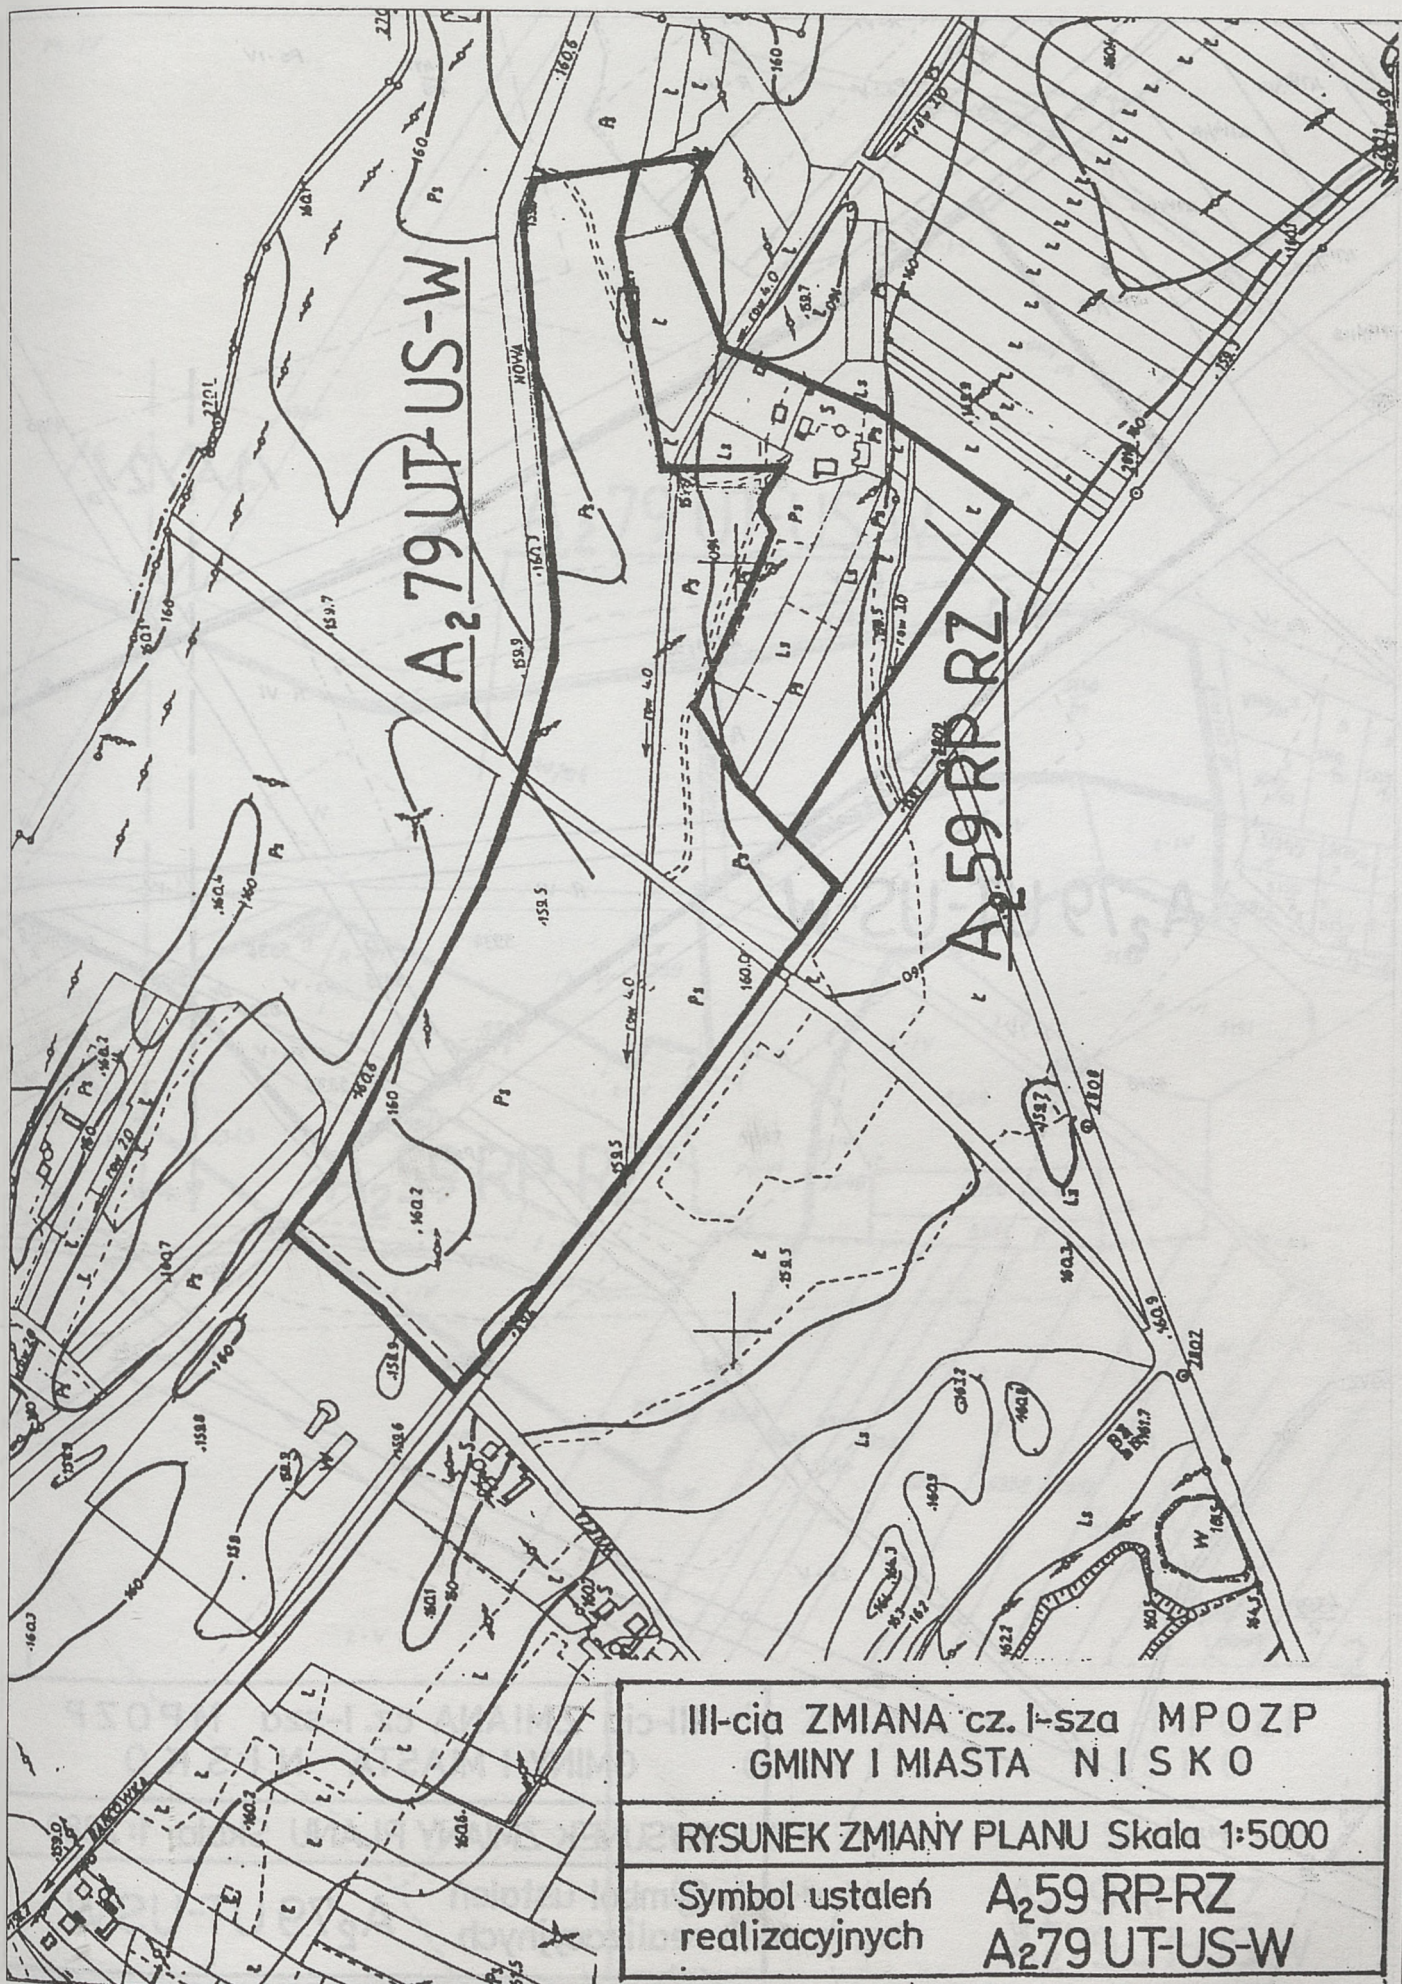


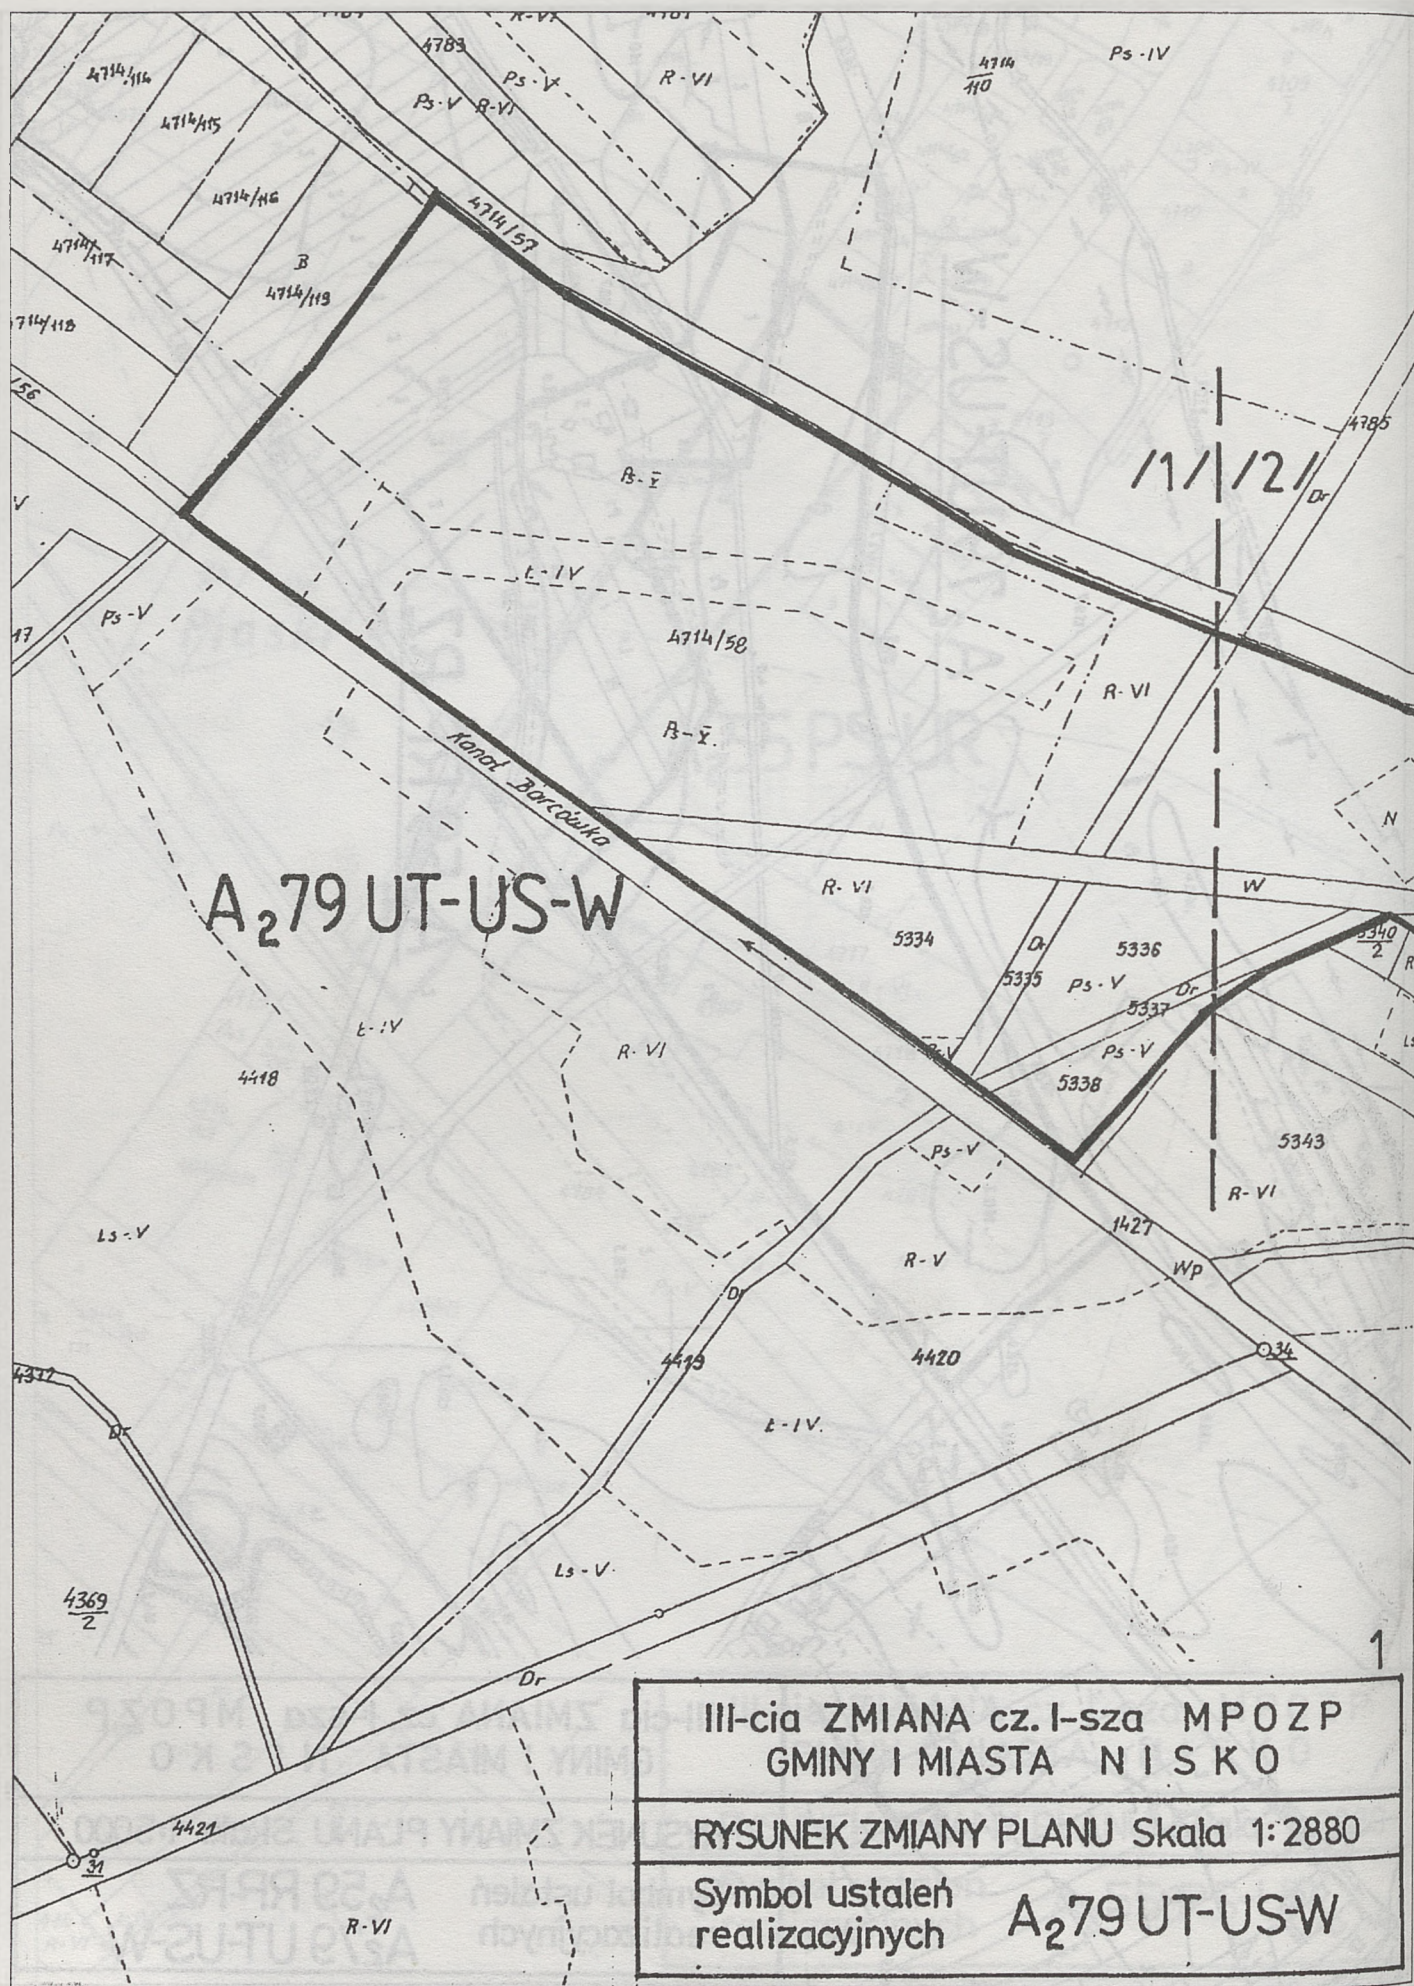

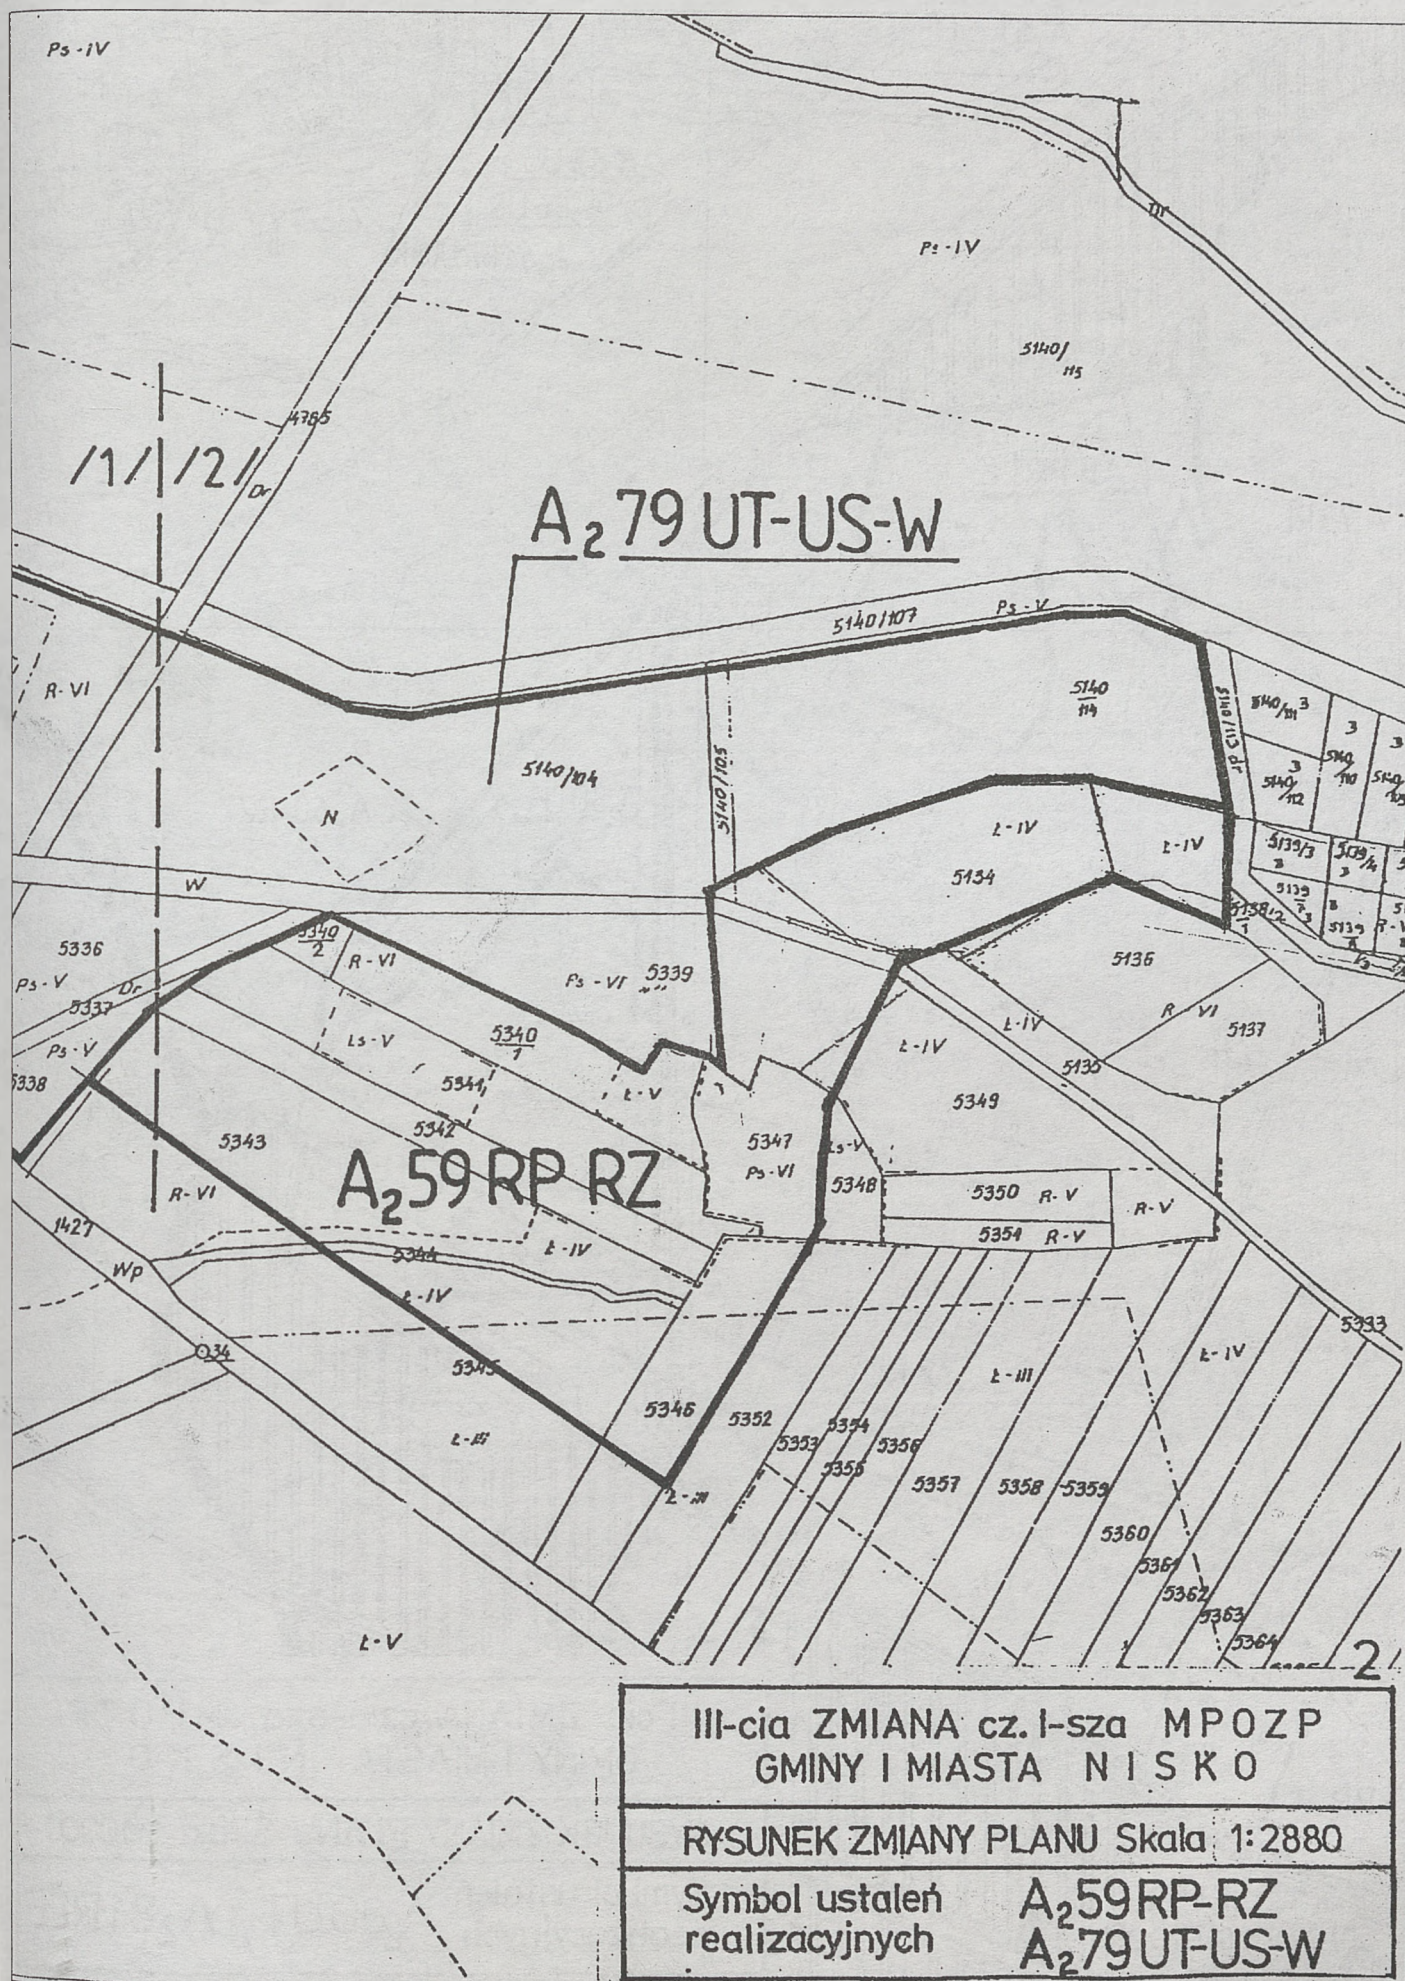

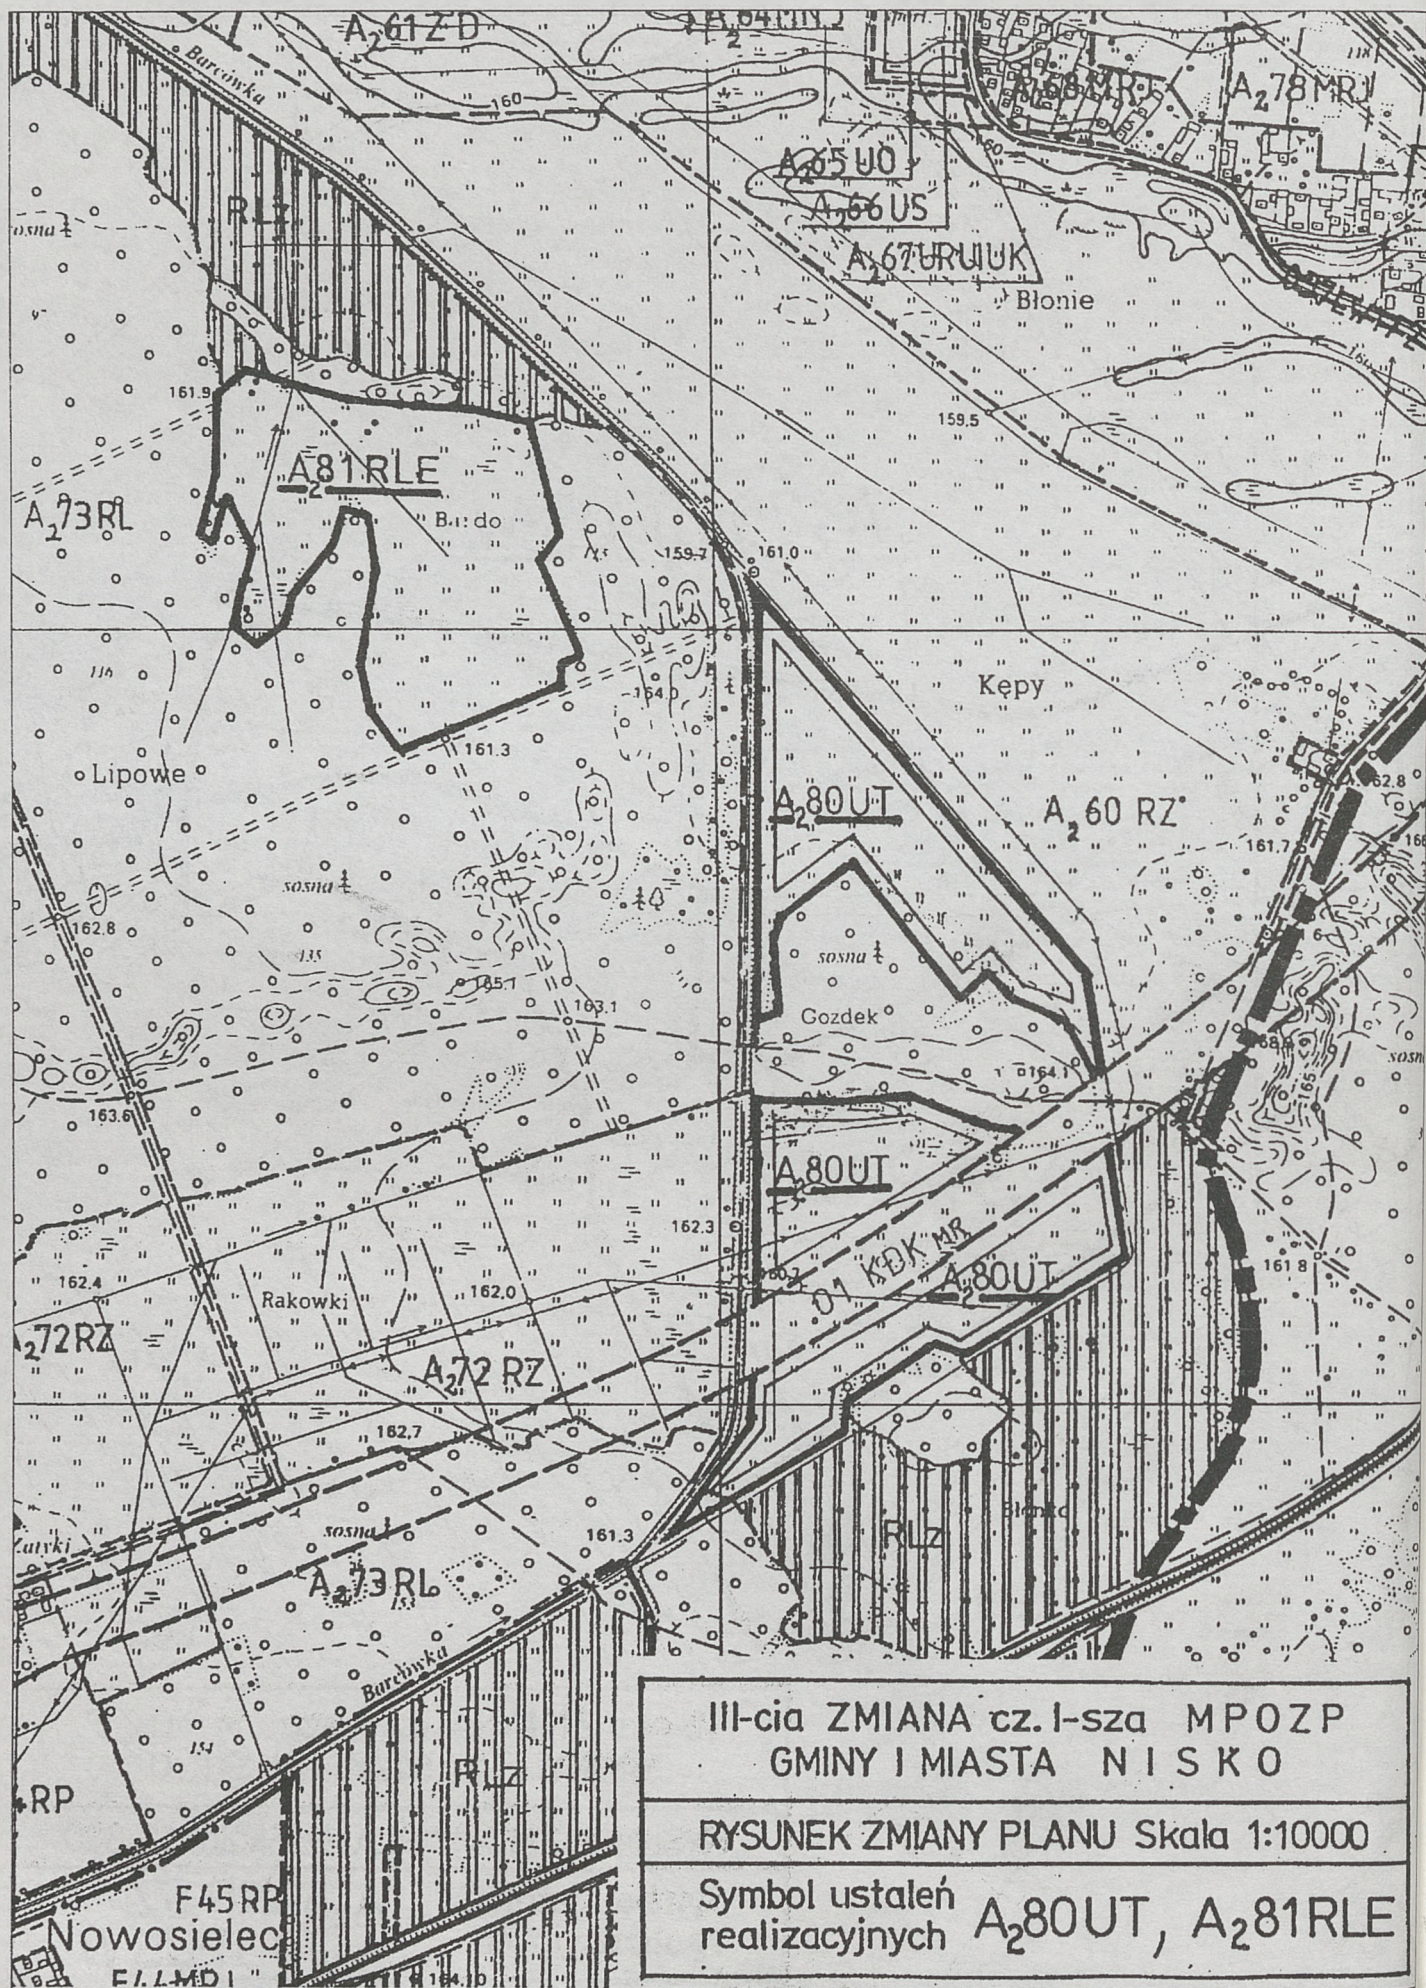

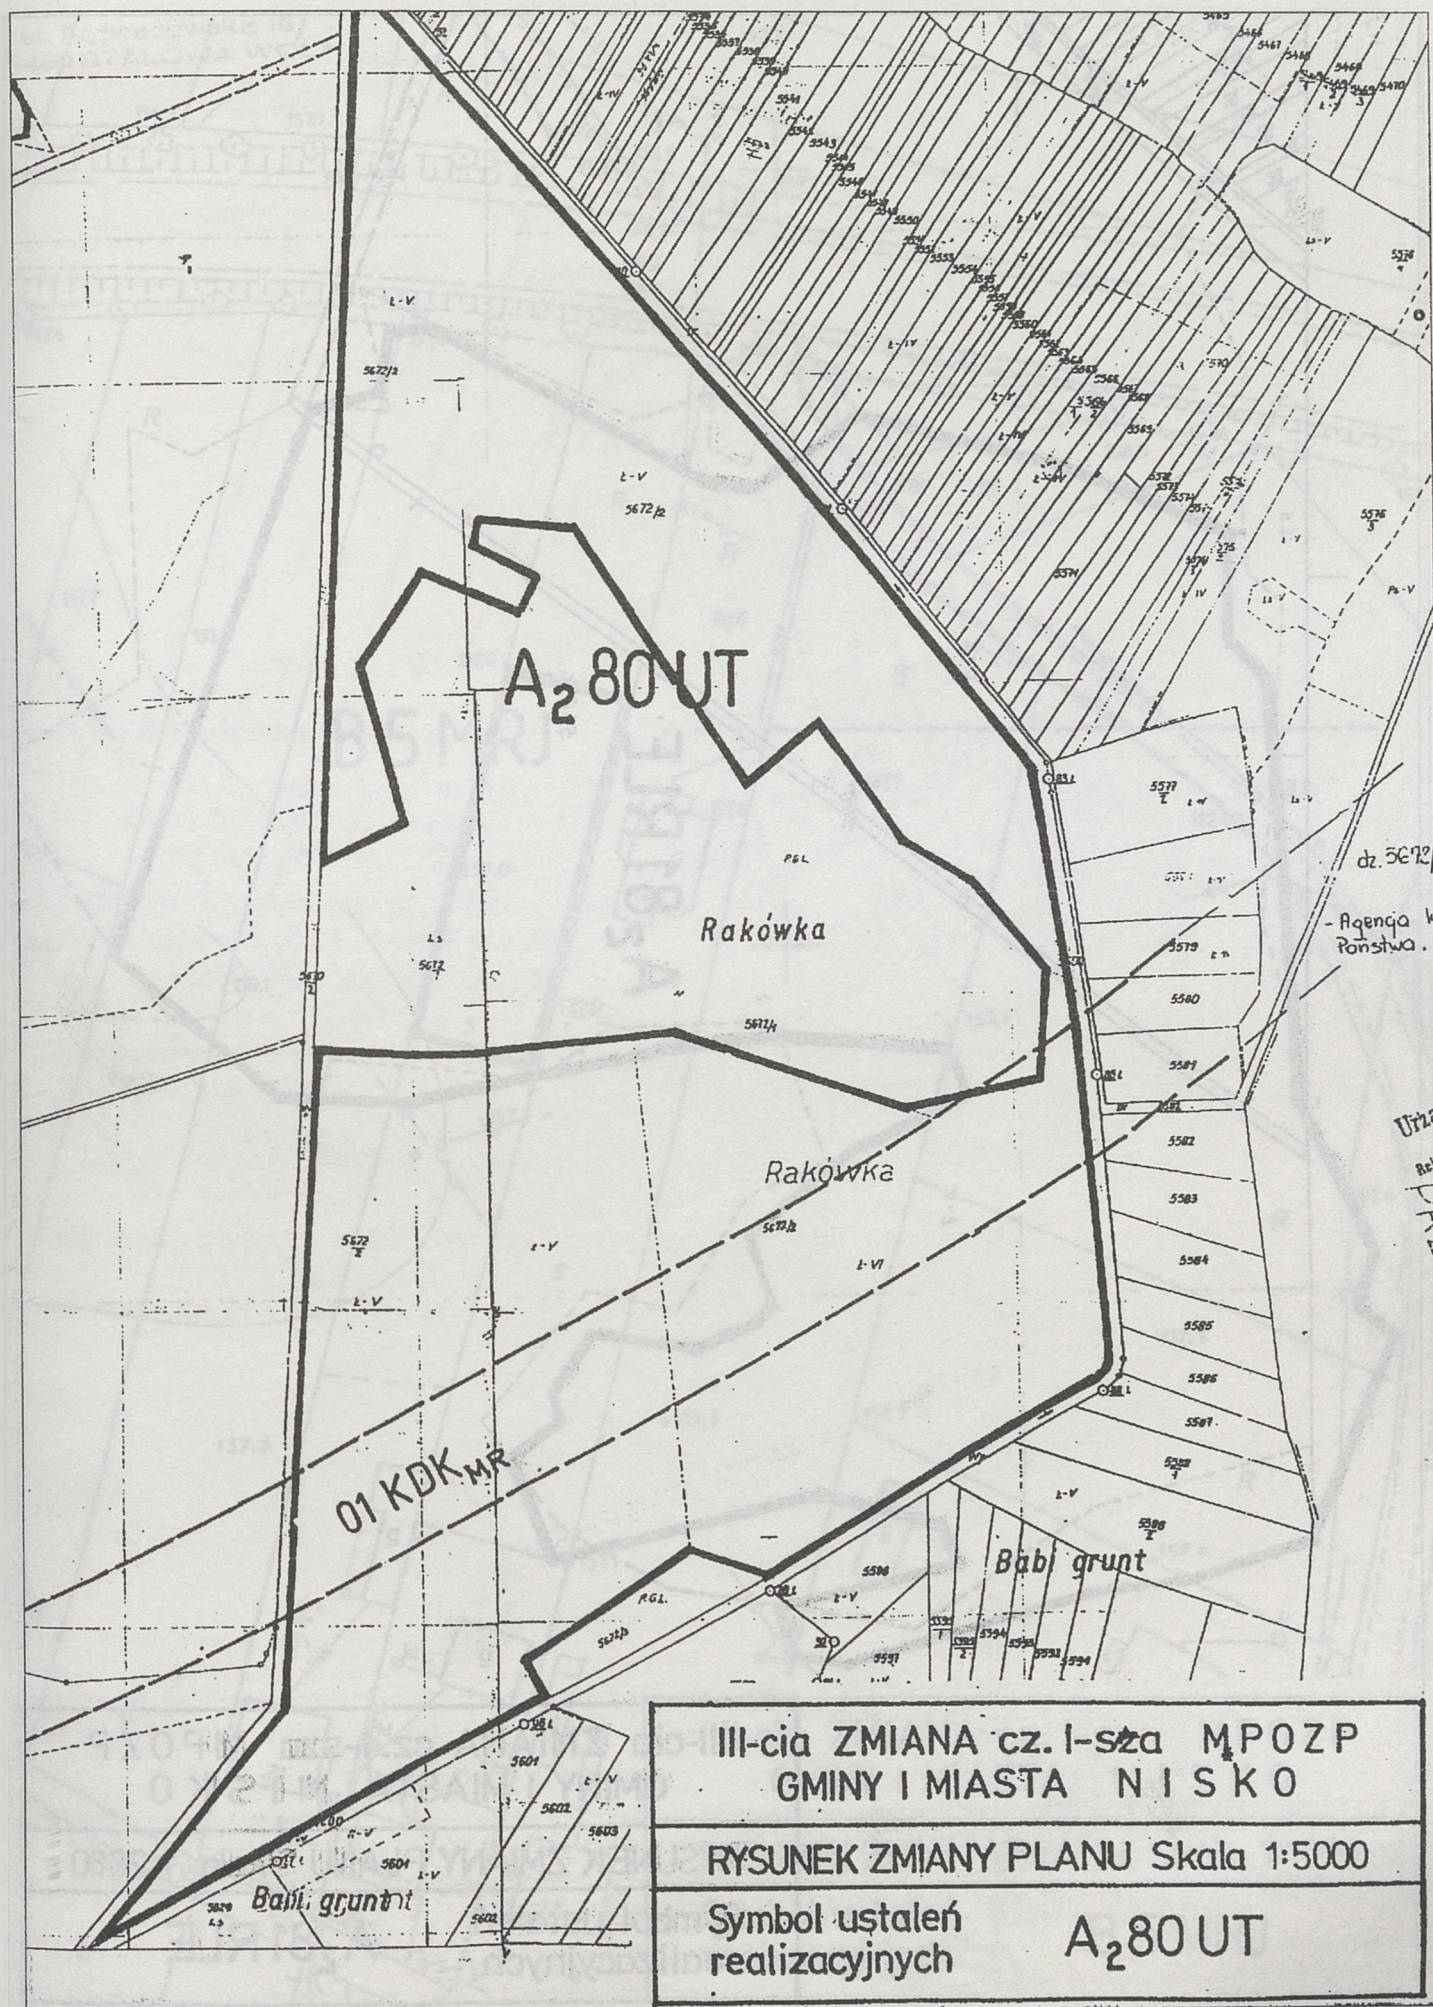

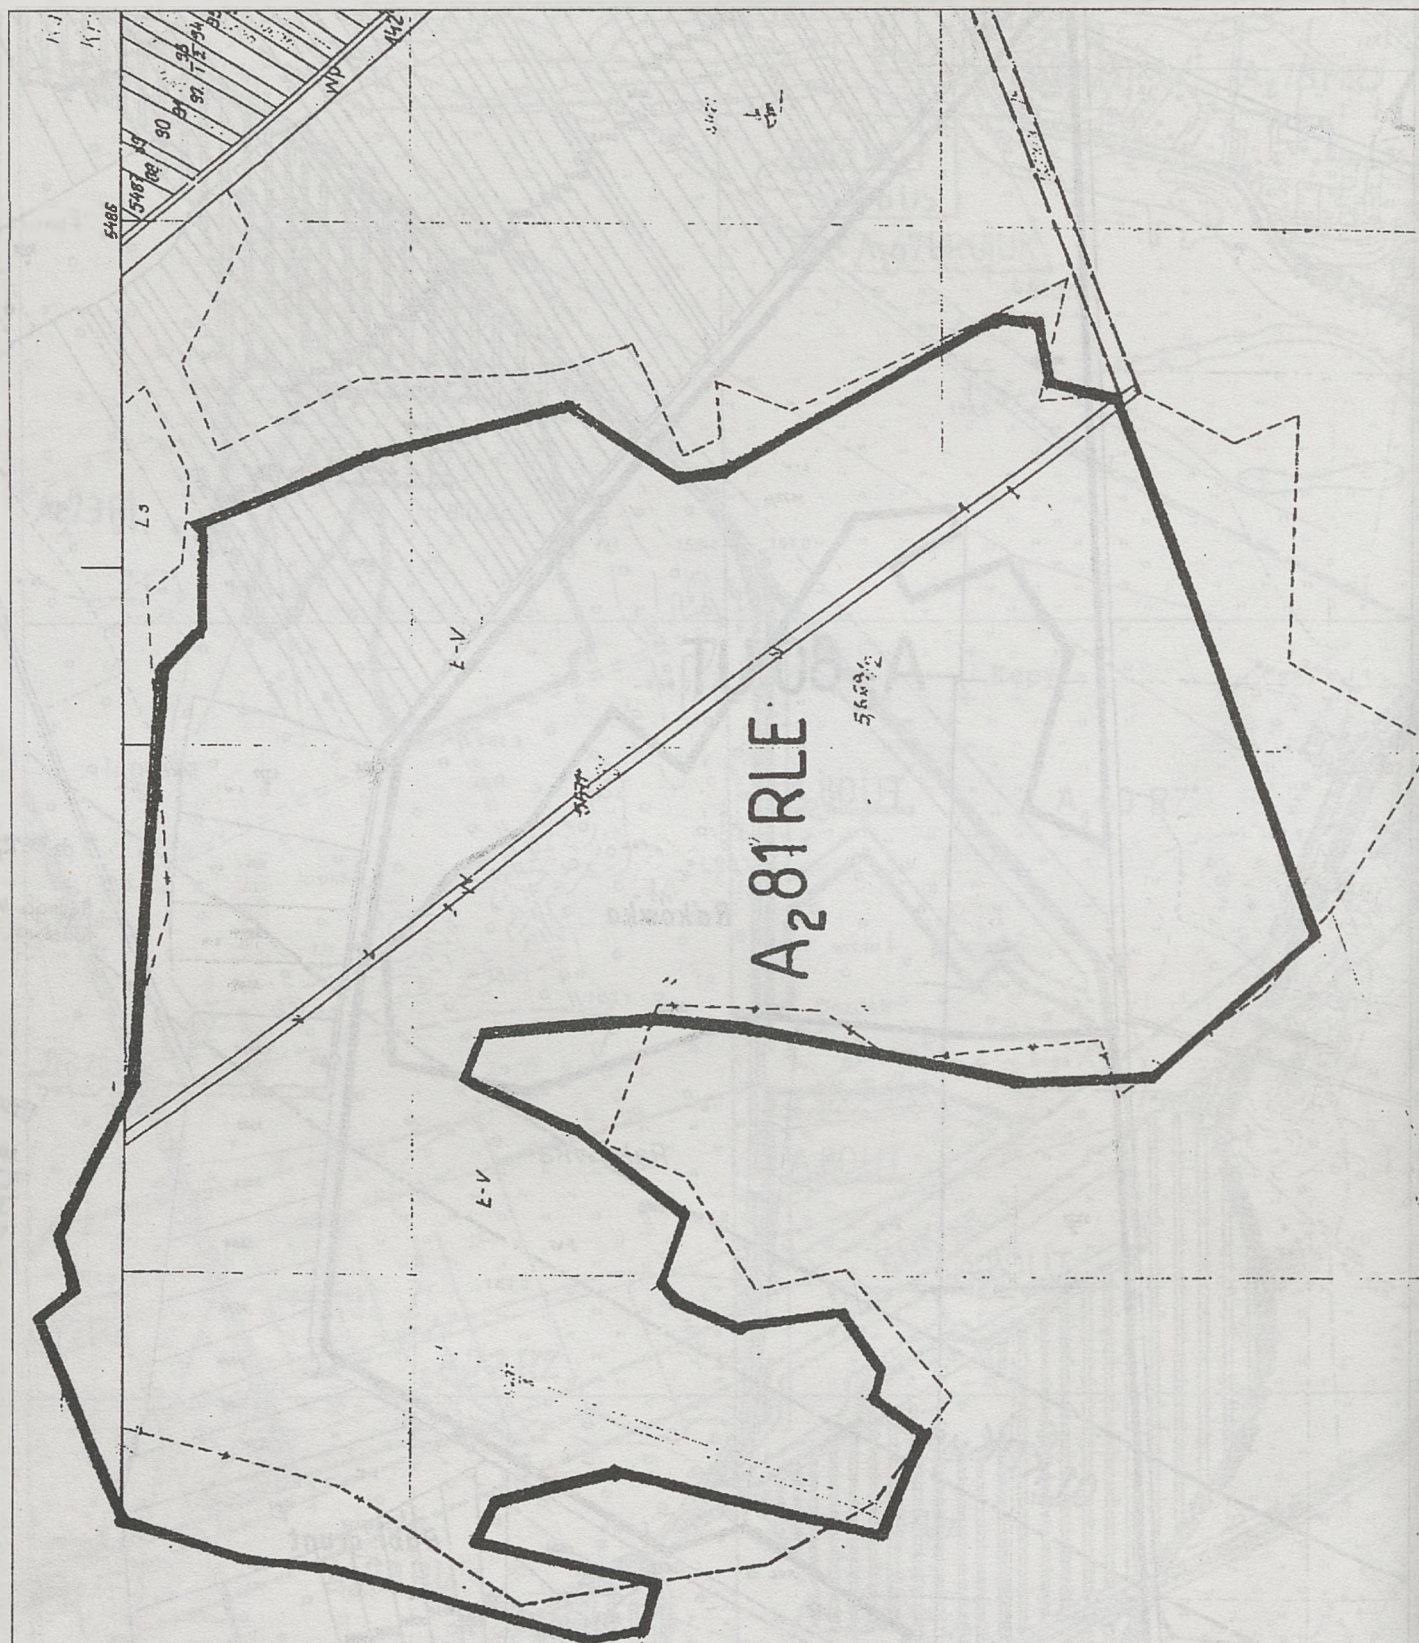

III-cia ZMIANA cz. I-sza MPOZP
GMINY I MIASTA N I S K O

RYSUNEK ZMIANY PLANU Skala 1:2880


Symbol ustaleń
realizacyjnych

A₂81RLE



sk.: 1:2880

km. 2

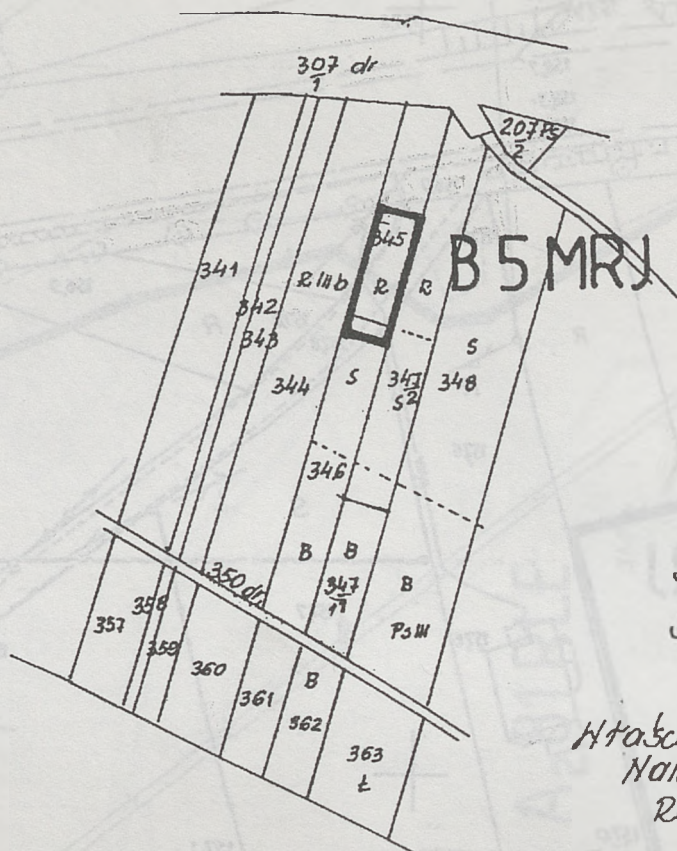

Nr rej. gr. 518

Dz. Nr 345 o pow. 0.14 ha ~ 2111b

Dz. Nr 346 o pow. 0.19" -
N tym: 5/2111b ~ 0.08 ha
3/25111 ~ 0.11 "Właściciel: Nalepa Anna c. Hojciach i Fr.
Nalepa Henryk s. Kazimierza i Julii
Radwanice, ul. Krótka 21Sąsiedzi: dz. Nr 344 ~ Wieniońska Anna
R-ce, ul. Rudnicka 95.dz. Nr 347/1 ~ Chmiel Józef
R-ce, ul. Krótka 19dz. Nr 347/2 ~ Tkacz Bogdan
i Elżbieta
R-ce, ul. Krótka 19

L. ks. zam.

9/1/40/95

Zgodność z operatem ewidencji

grodów st

Nisko, dnia

1995-11-03/

13


III-cia ZMIANA cz. I-sza MPOZP
GMINY I MIASTA N I S K O


RYSUNEK ZMIANY PLANU Skala 1:2880

Symbol ustaleń
realizacyjnych

B 5 MRJ



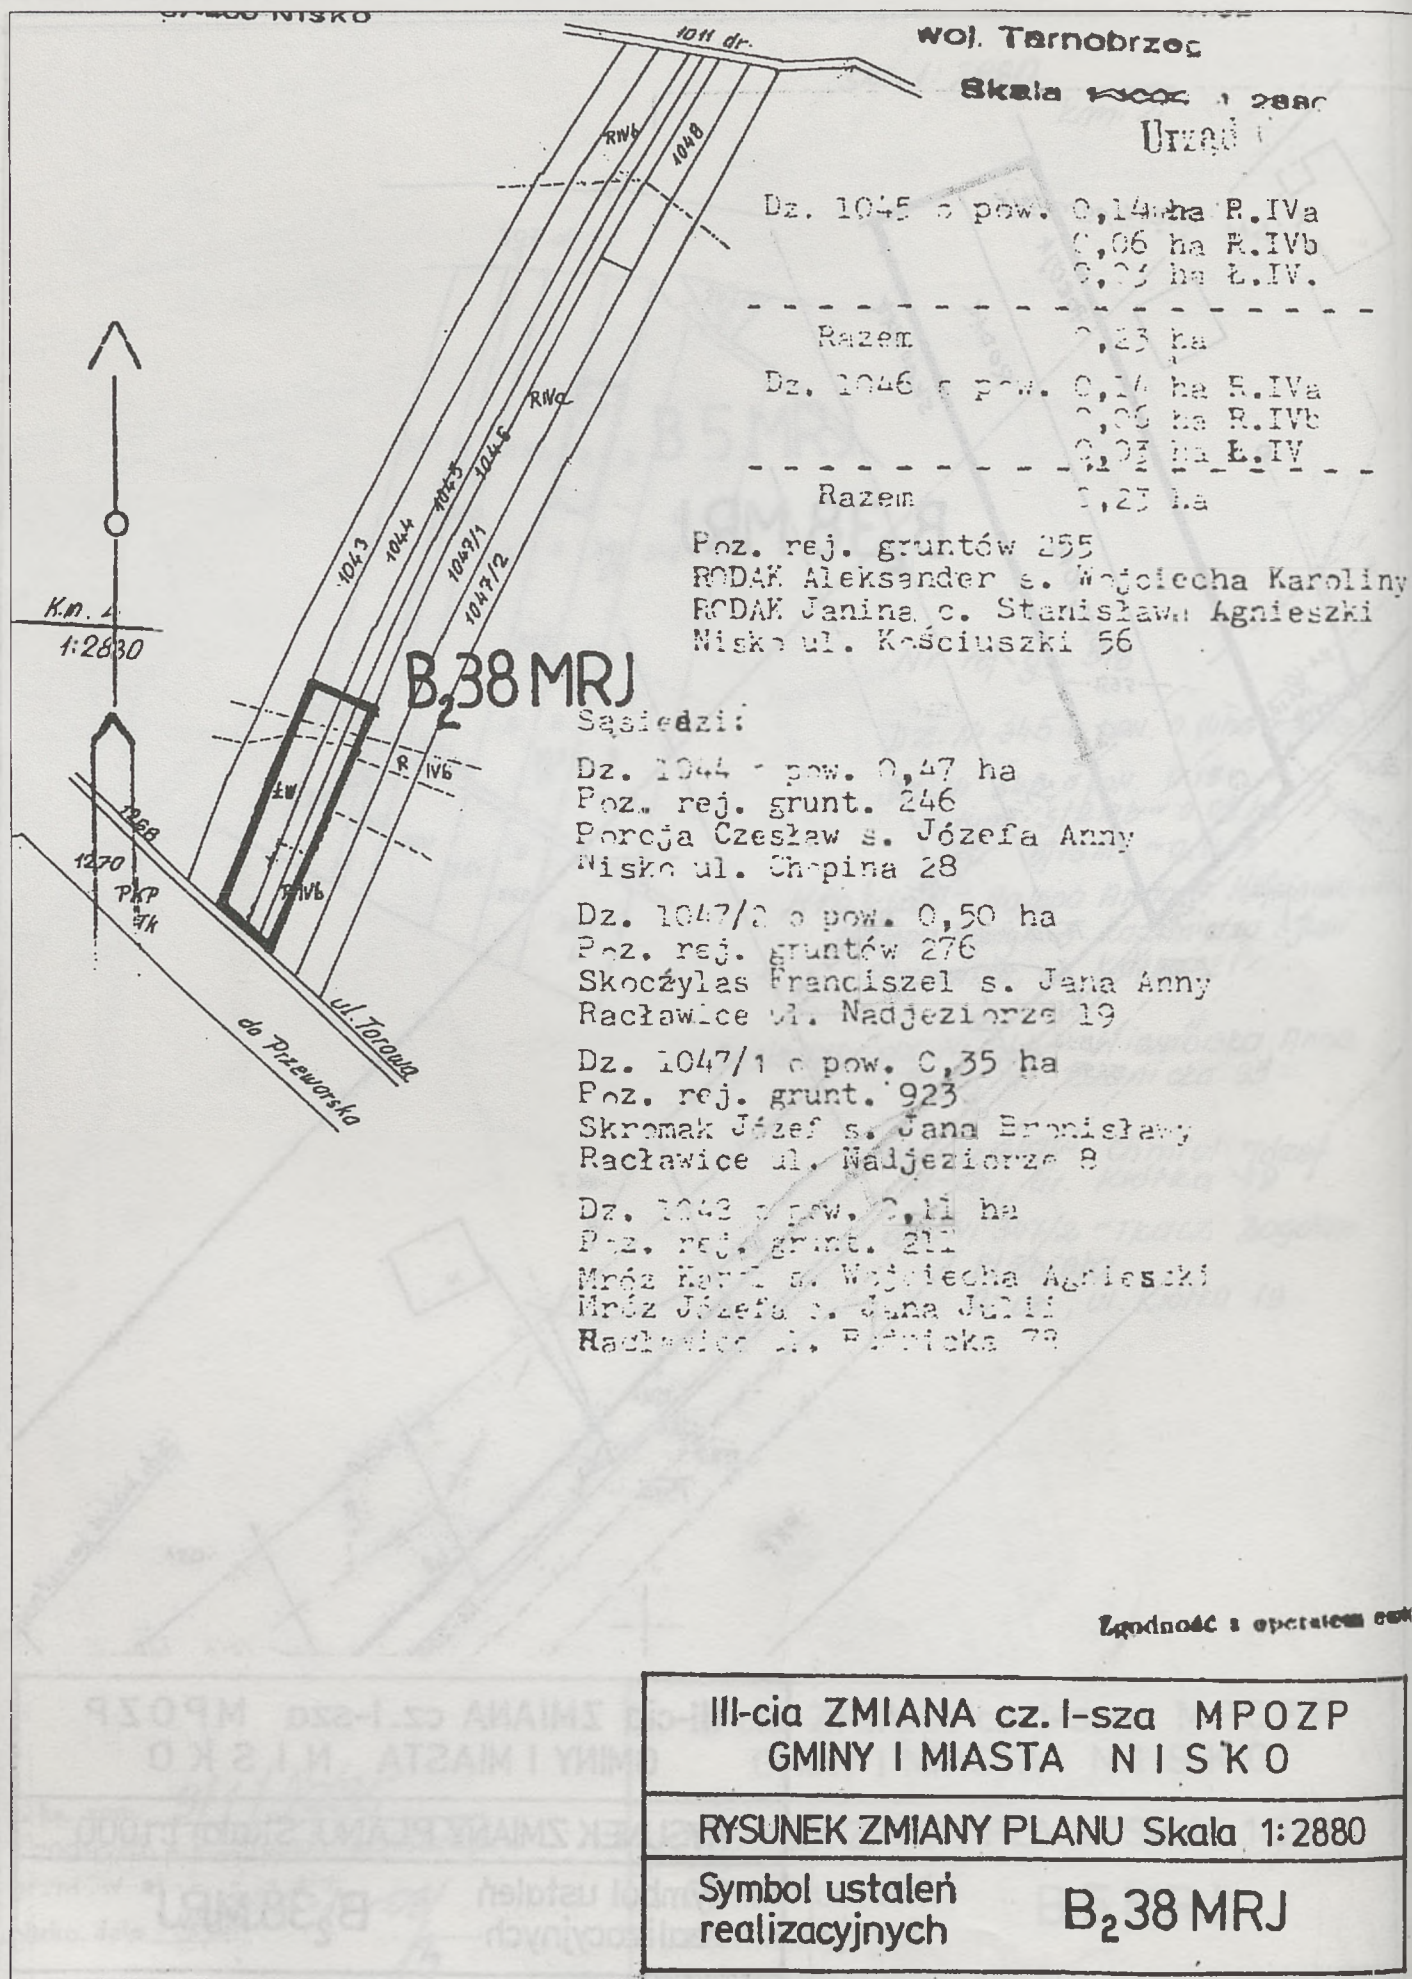

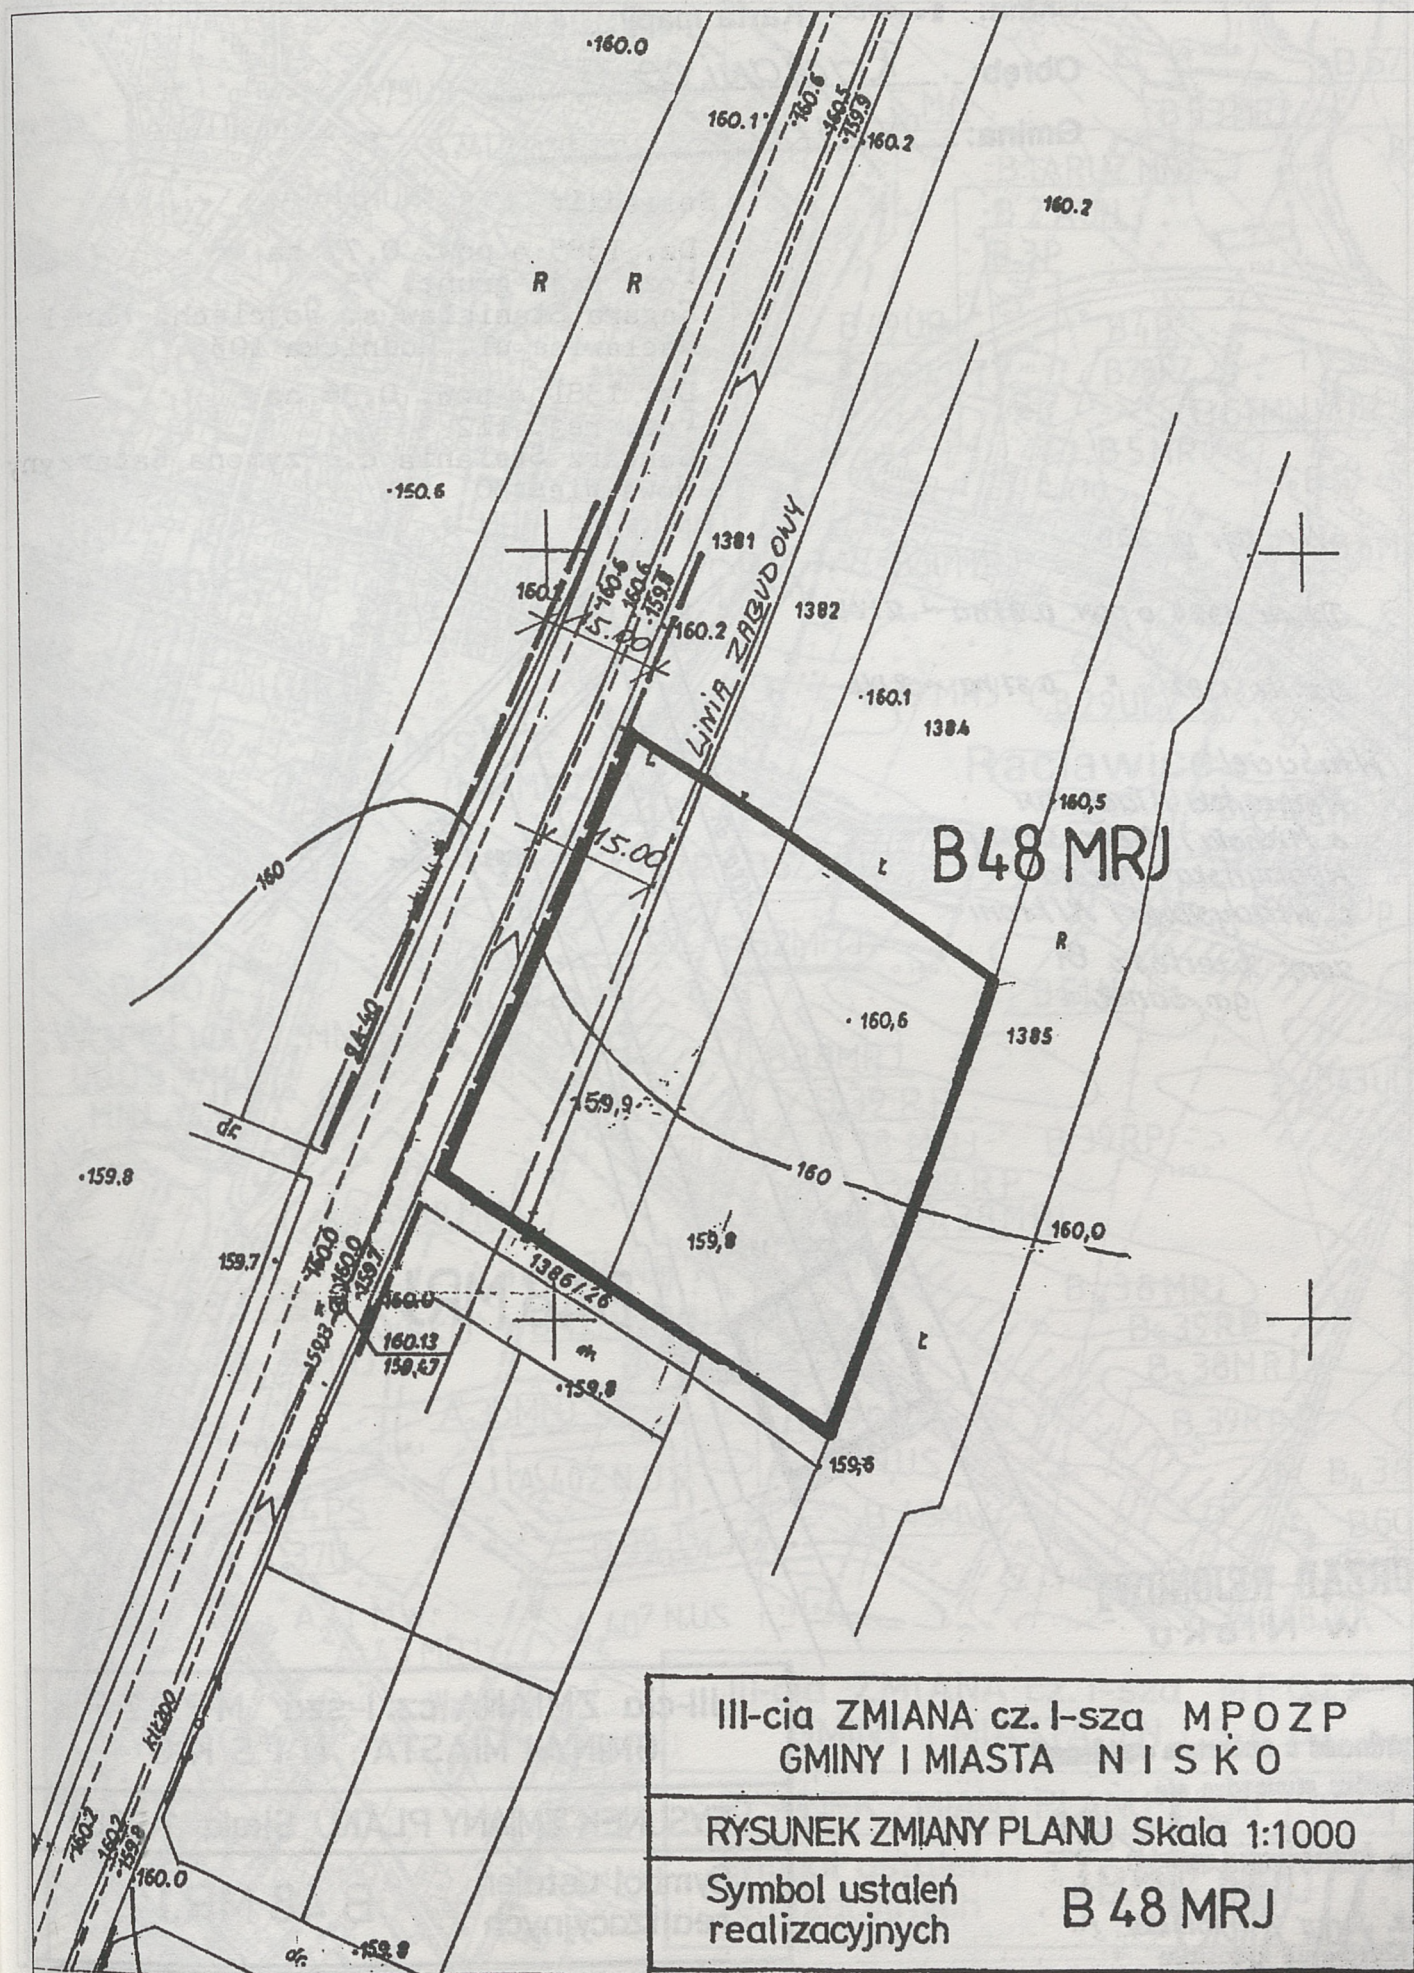

Skala: 1:2880 Karta mapy 6

Obręb: RacławiceGmina: Nisko

Sąsiedzi:

Dz. 1385 o pow. 0,77 ha

Poz. rej. grunt. 73

Cagara Stanisław s. Wojciecha Marii
Racławice ul. Rudnicka 103

Dz. 1381 o pow. 0,36 ha

Poz. rej. 112

Gancarz Stefania c. Szymona Katarzyny
Nowa Wieś 30

Nr rej. gr. 338

Dz. Nr 1384 o pow. 0,91 ha ~ RIVb

Dz. Nr 1382 " 0,37 ha ~ RIVb

Właściciel:

Kęgizyński Władysław


s. Michała i Mieczysławy

Kęgizyńska Józefa

c. Władysława i Nikłoni

zam.: Kzertes 81

gm. Sandk

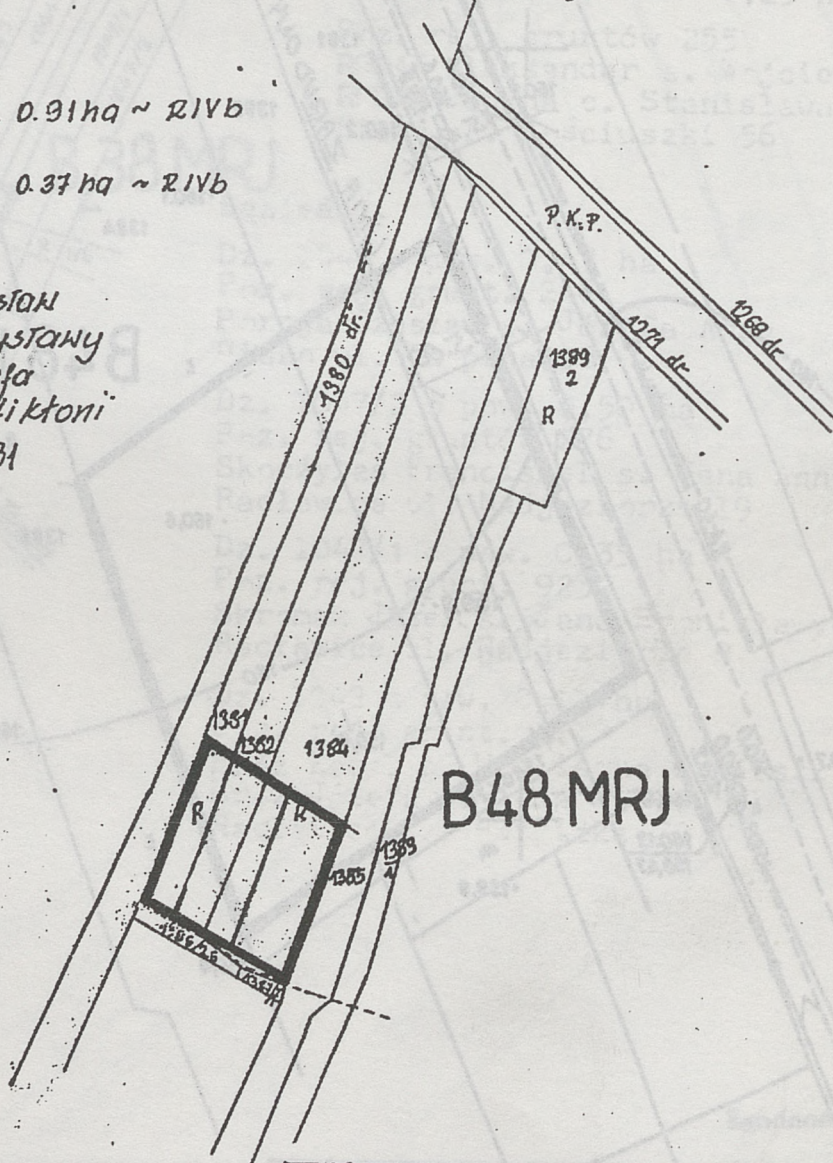URZĄD REJONOWY
w Niskugodność z operatem ewidencyjnym
zawód stwierdza się

M. KIEROWNIK URZĘDU

Z. JARUJ


Kierownik Urzędu

III-cia ZMIANA cz. I-sza MPOZP
GMINY I MIASTA N I S K O

RYSUNEK ZMIANY PLANU Skala 1:2880

Symbol ustaleń
realizacyjnych

B 48 MRJ

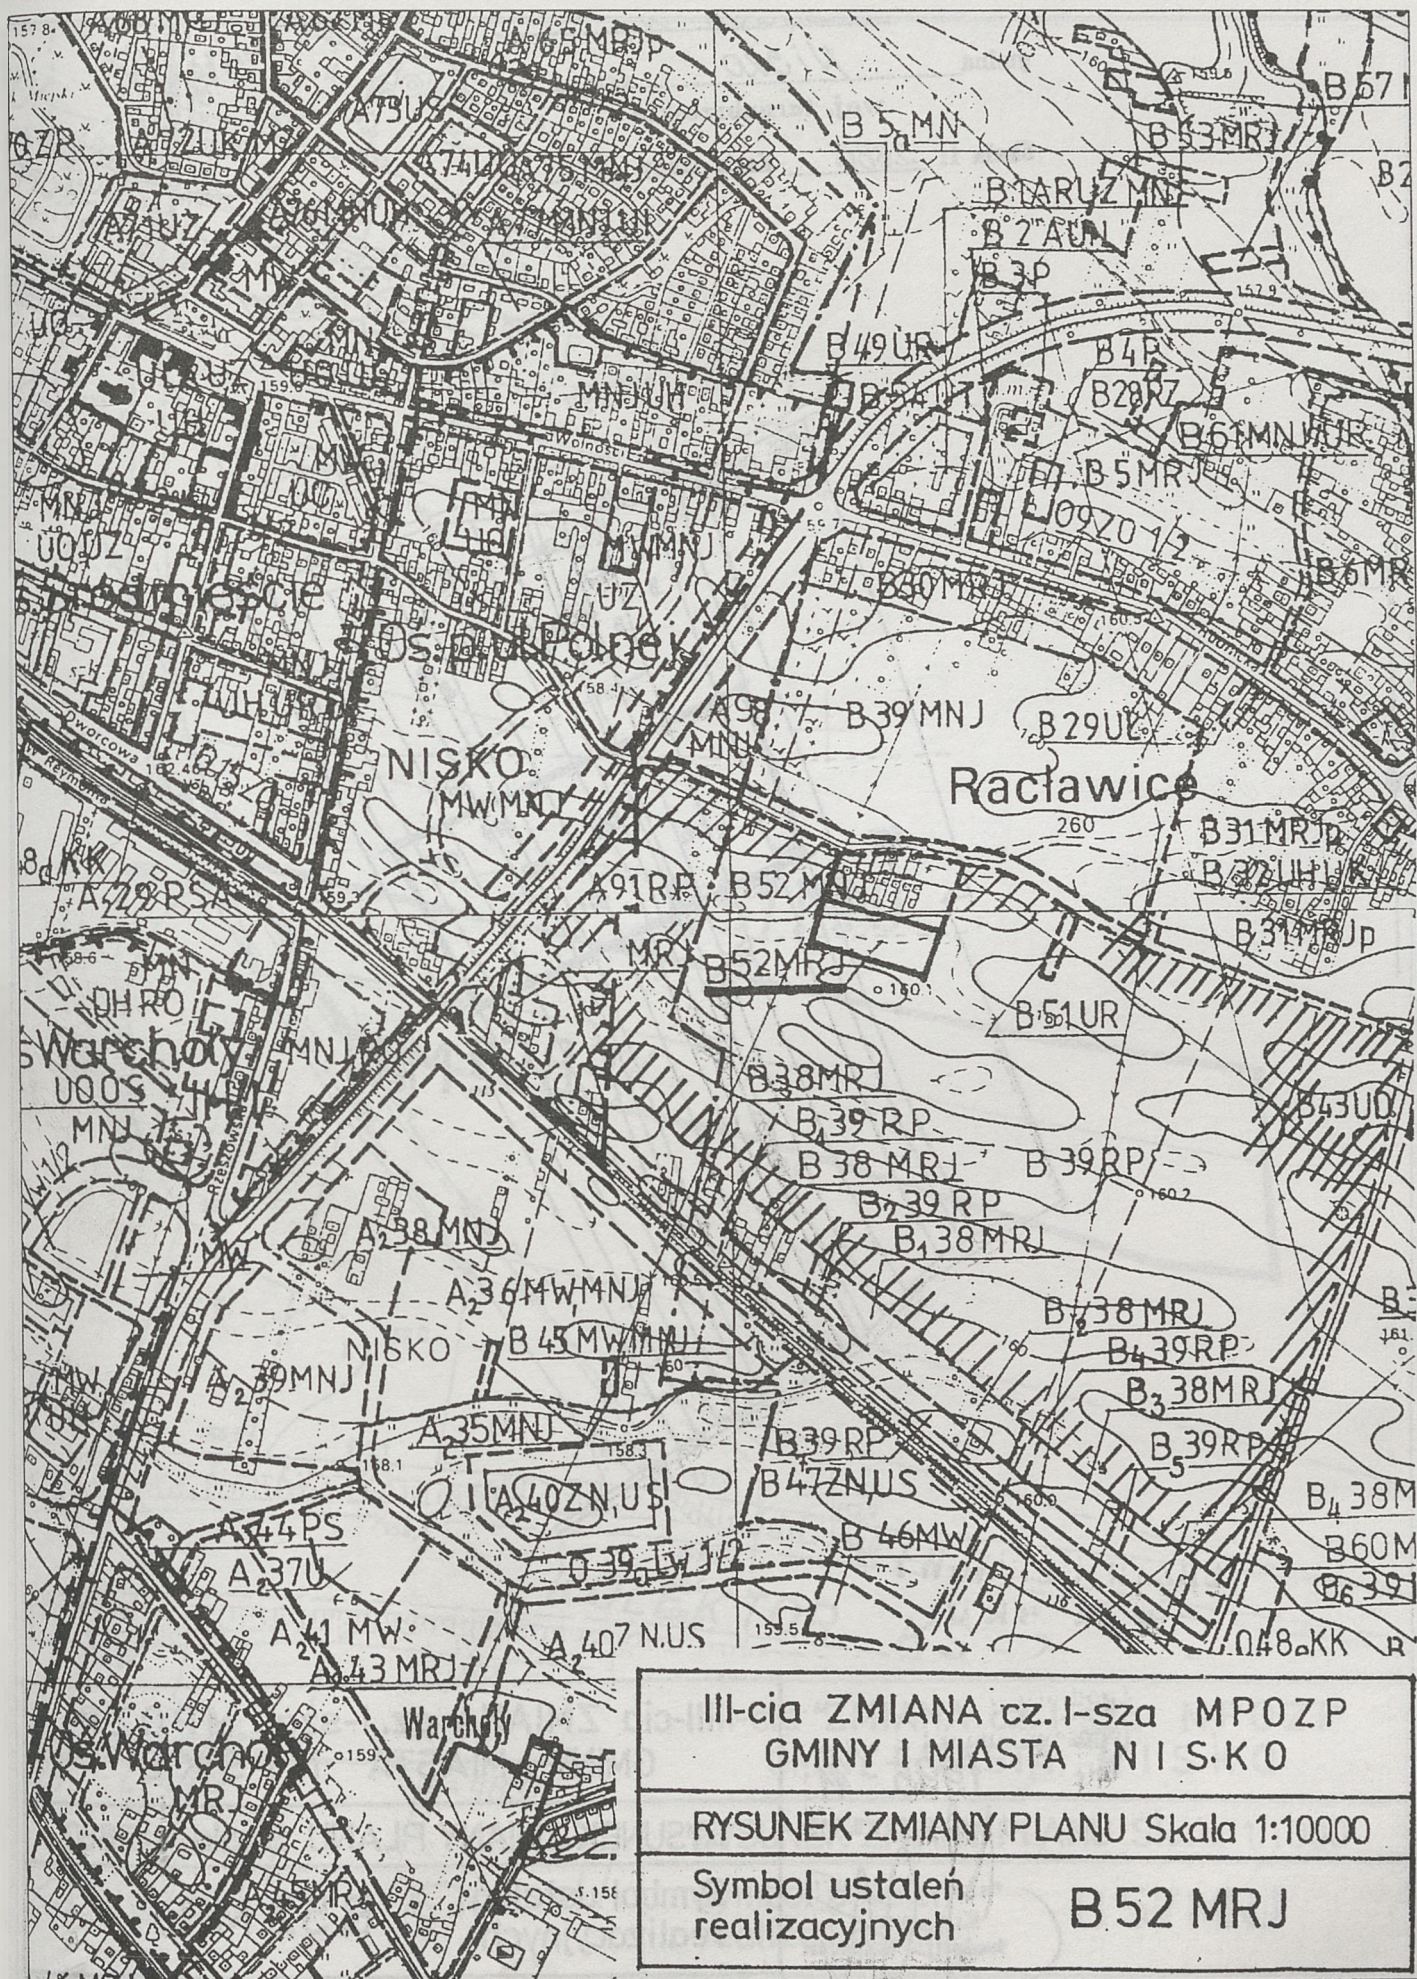

III-cia ZMIANA cz.I-sza MPOZP
GMINY I MIASTA N I S K O


RYSUNEK ZMIANY PLANU Skala 1:10000

Symbol ustaleń
realizacyjnych

B 52 MRJ

gmina Nisko
woj. tarnobrzesckie

Skala 1: 2880 Karła mapy 4

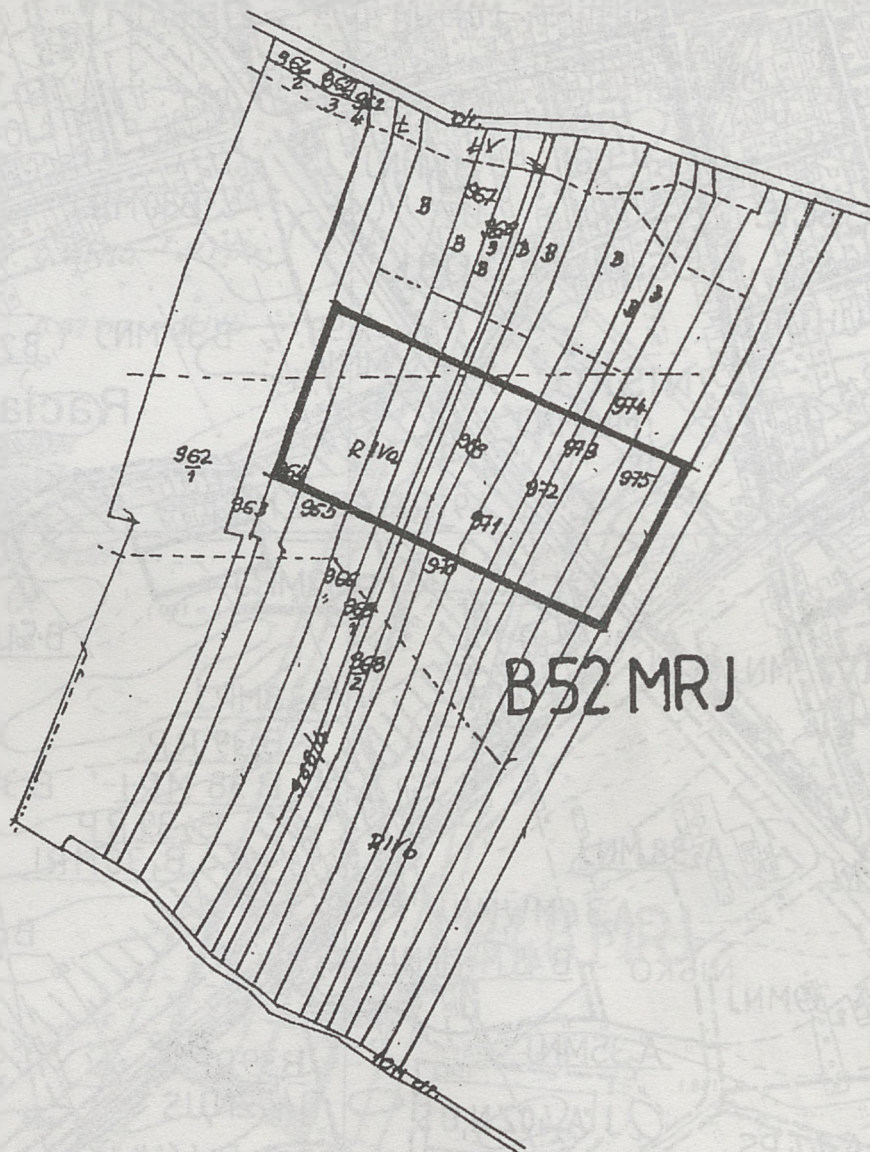

URZĄD MIASTOWY
w Nisku

1995 - M


[Signature]
Kierownik
Wydziału Gospodarki


III-cia ZMIANA cz. I-sza MPOZP
GMINY I MIASTA N I S K O


RYSunEK ZMIANY PLANU Skala 1:2880


Symbol ustaleń
realizacyjnych


B 52 MRJ

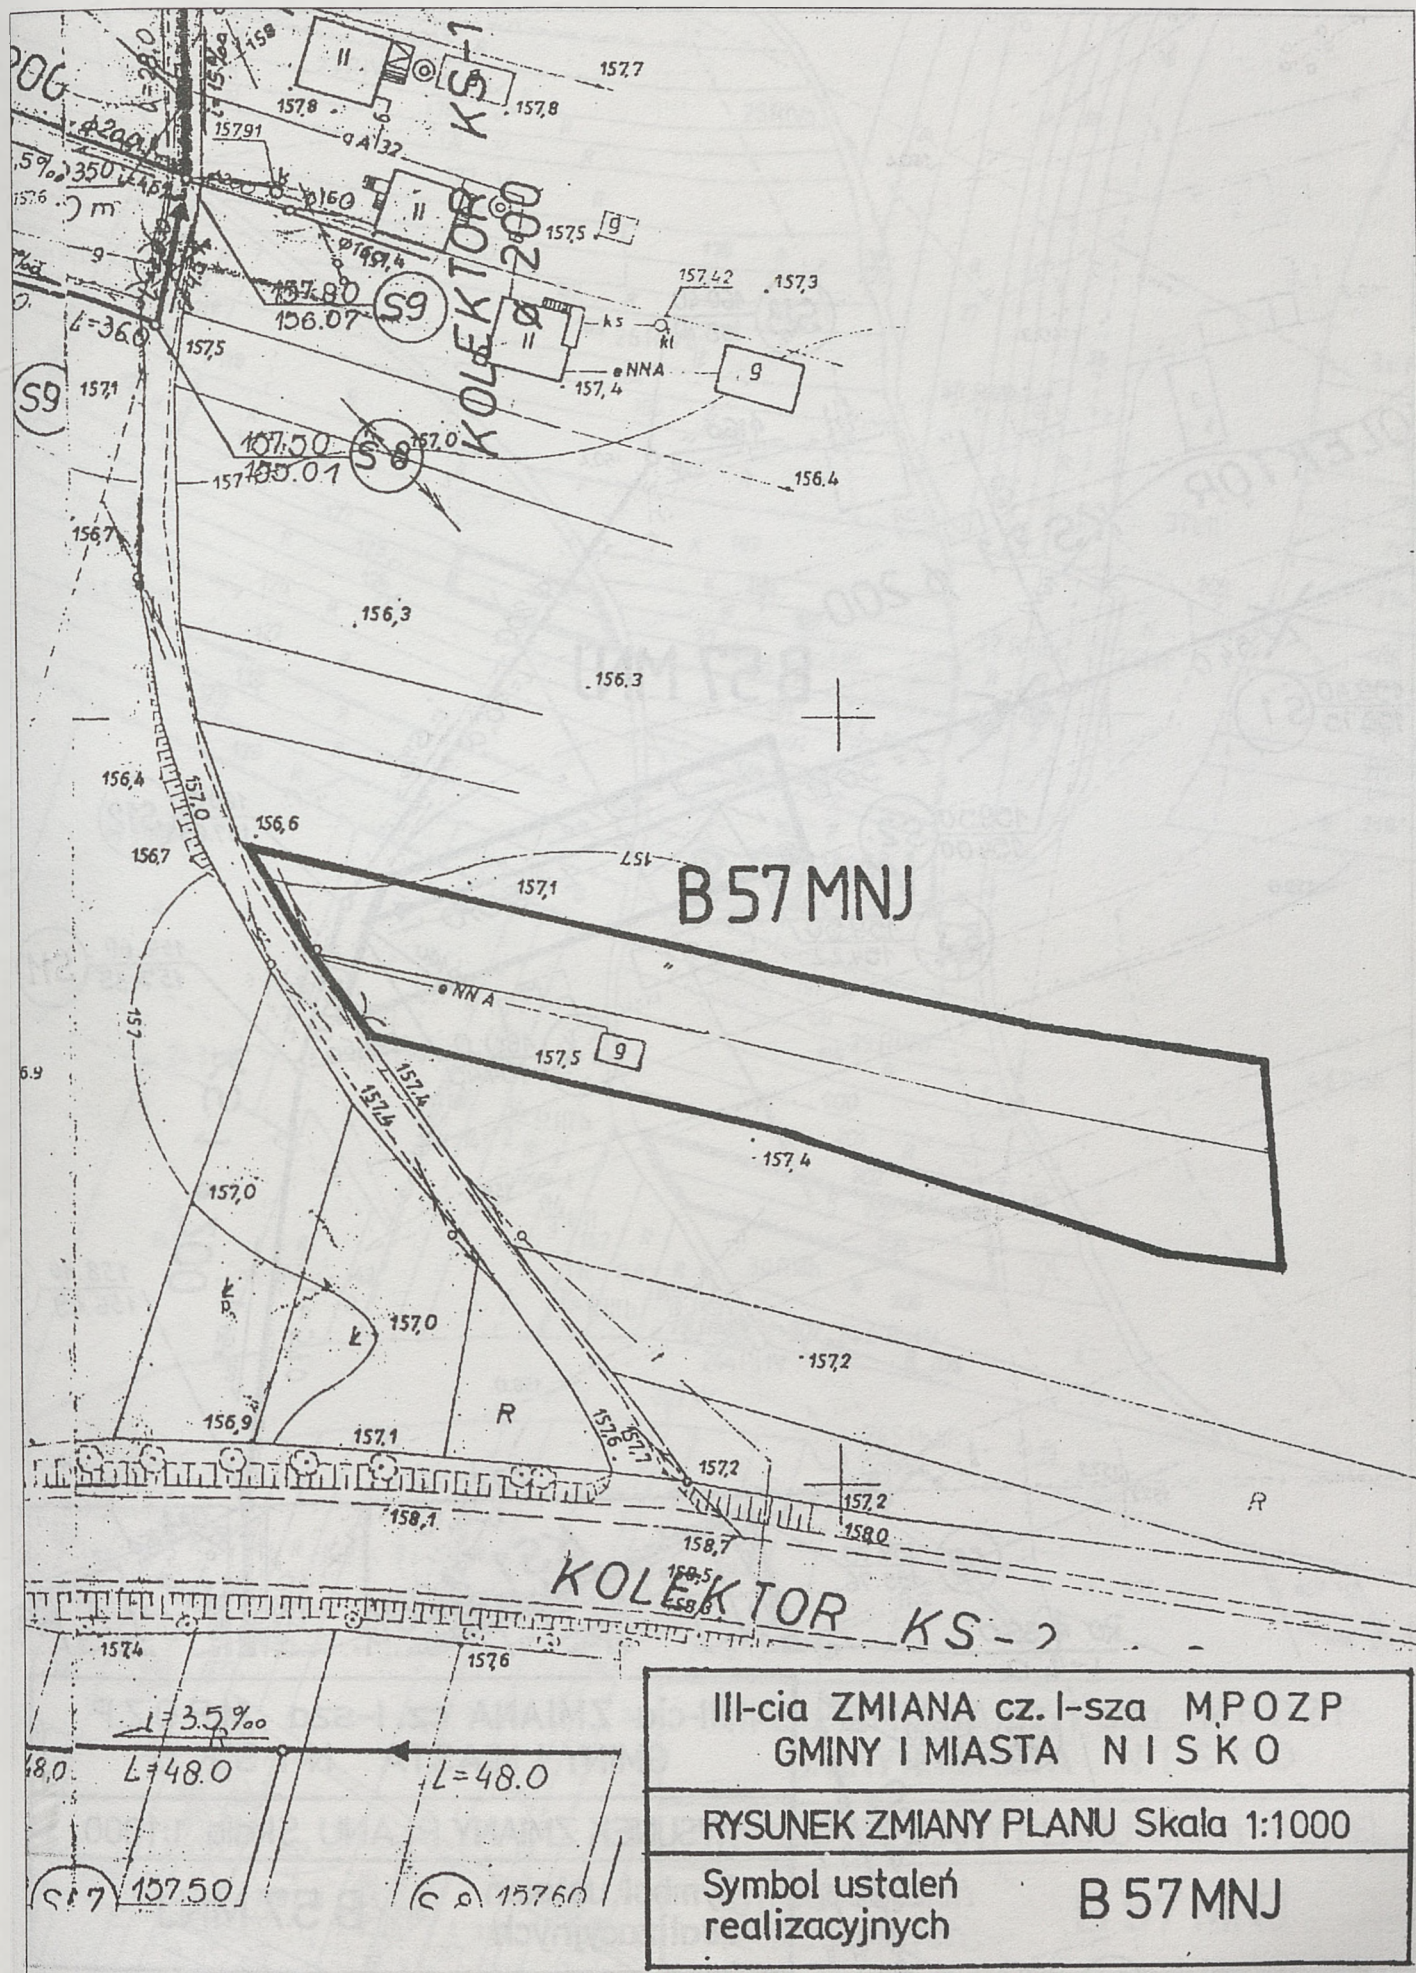


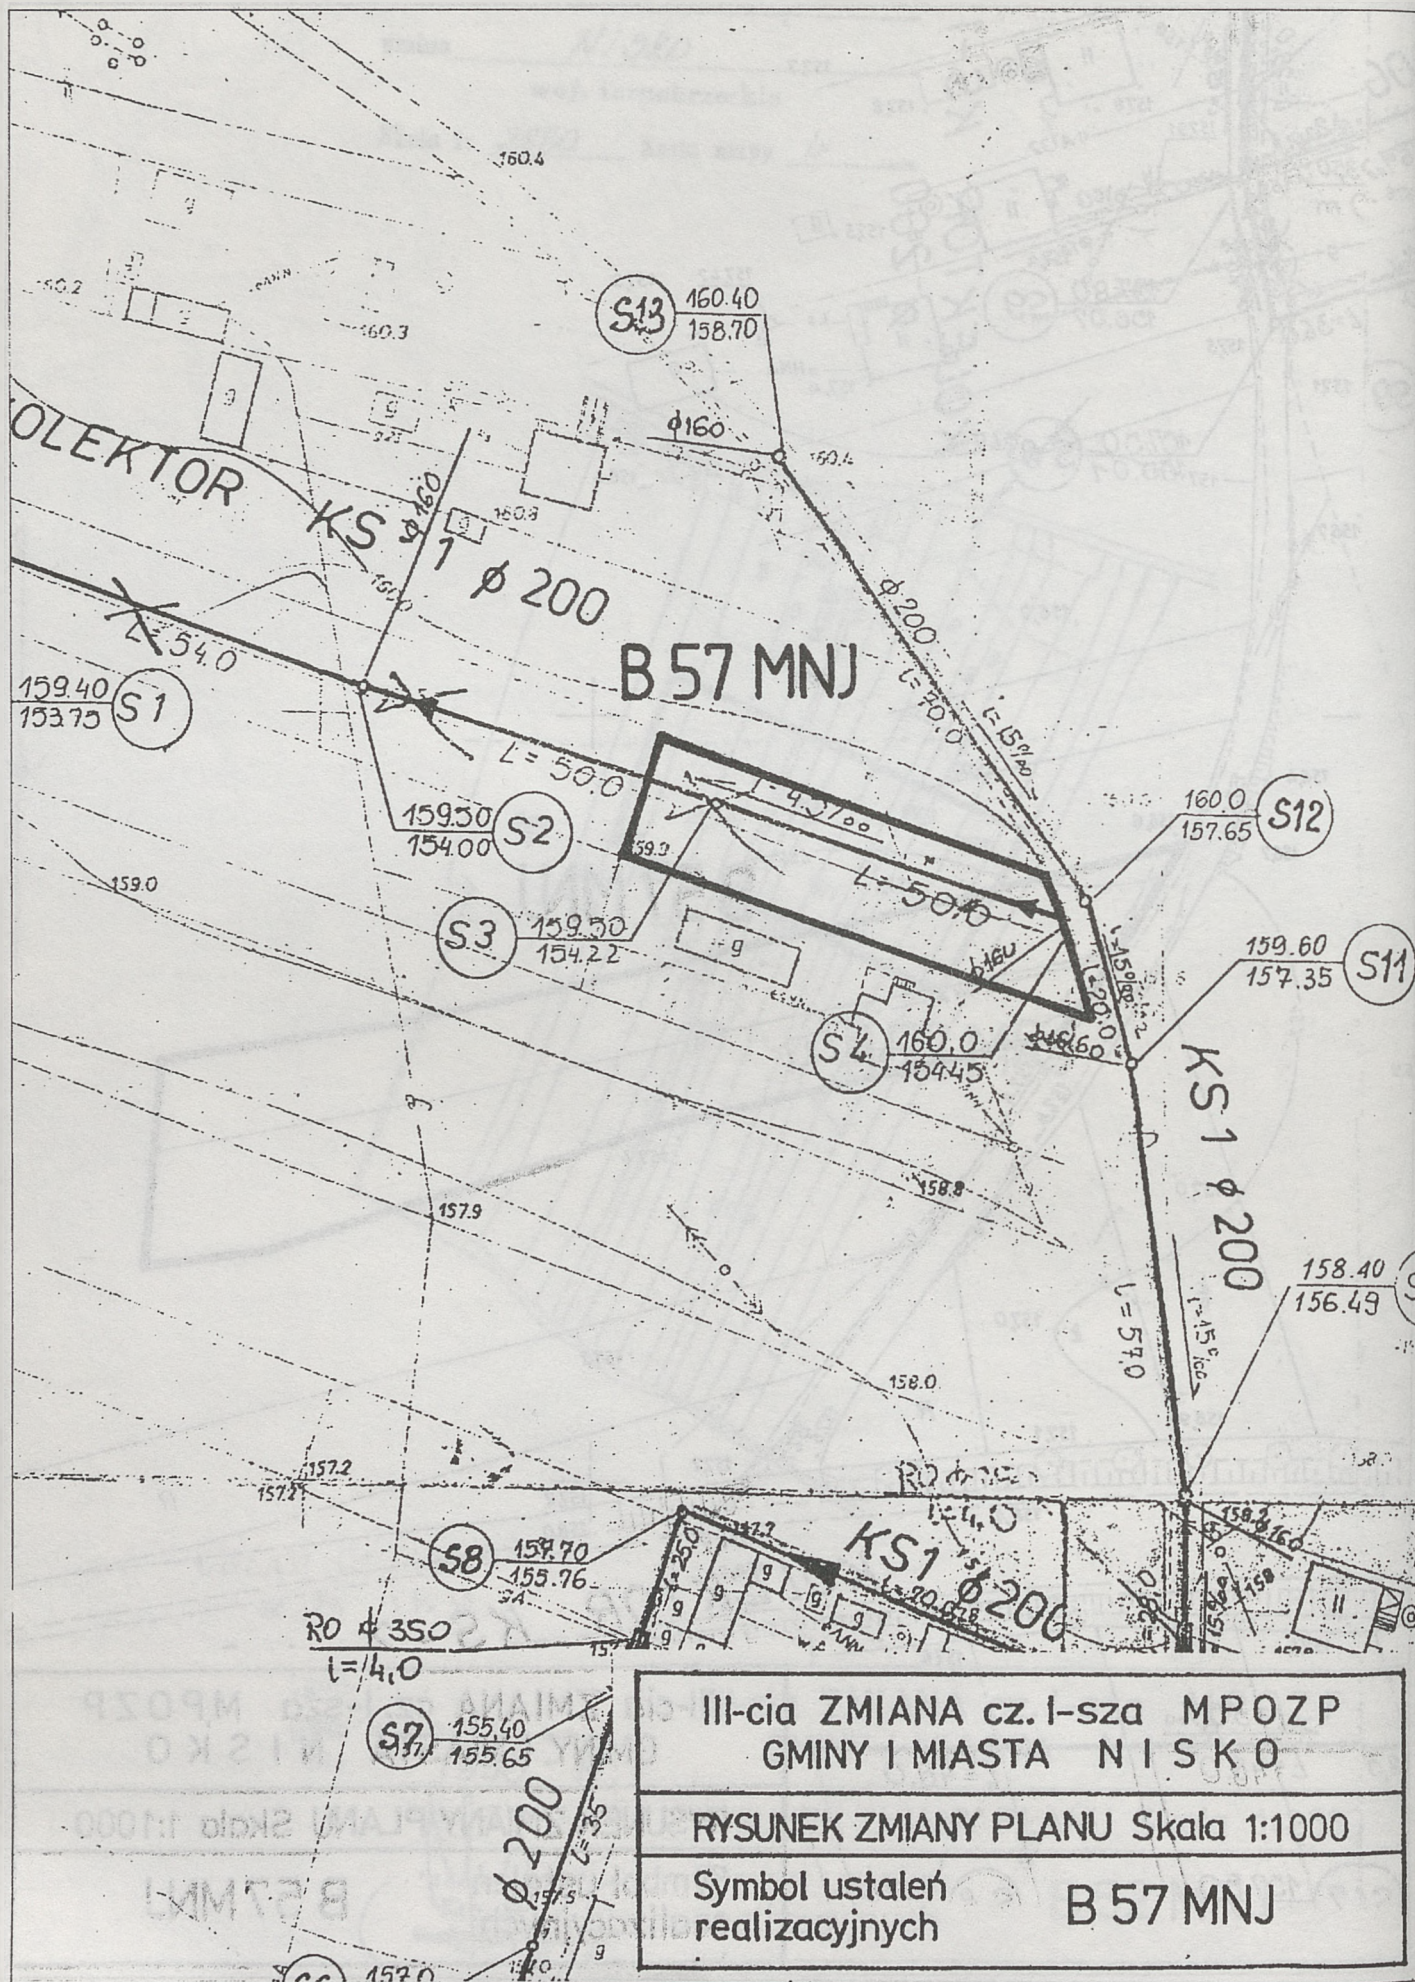


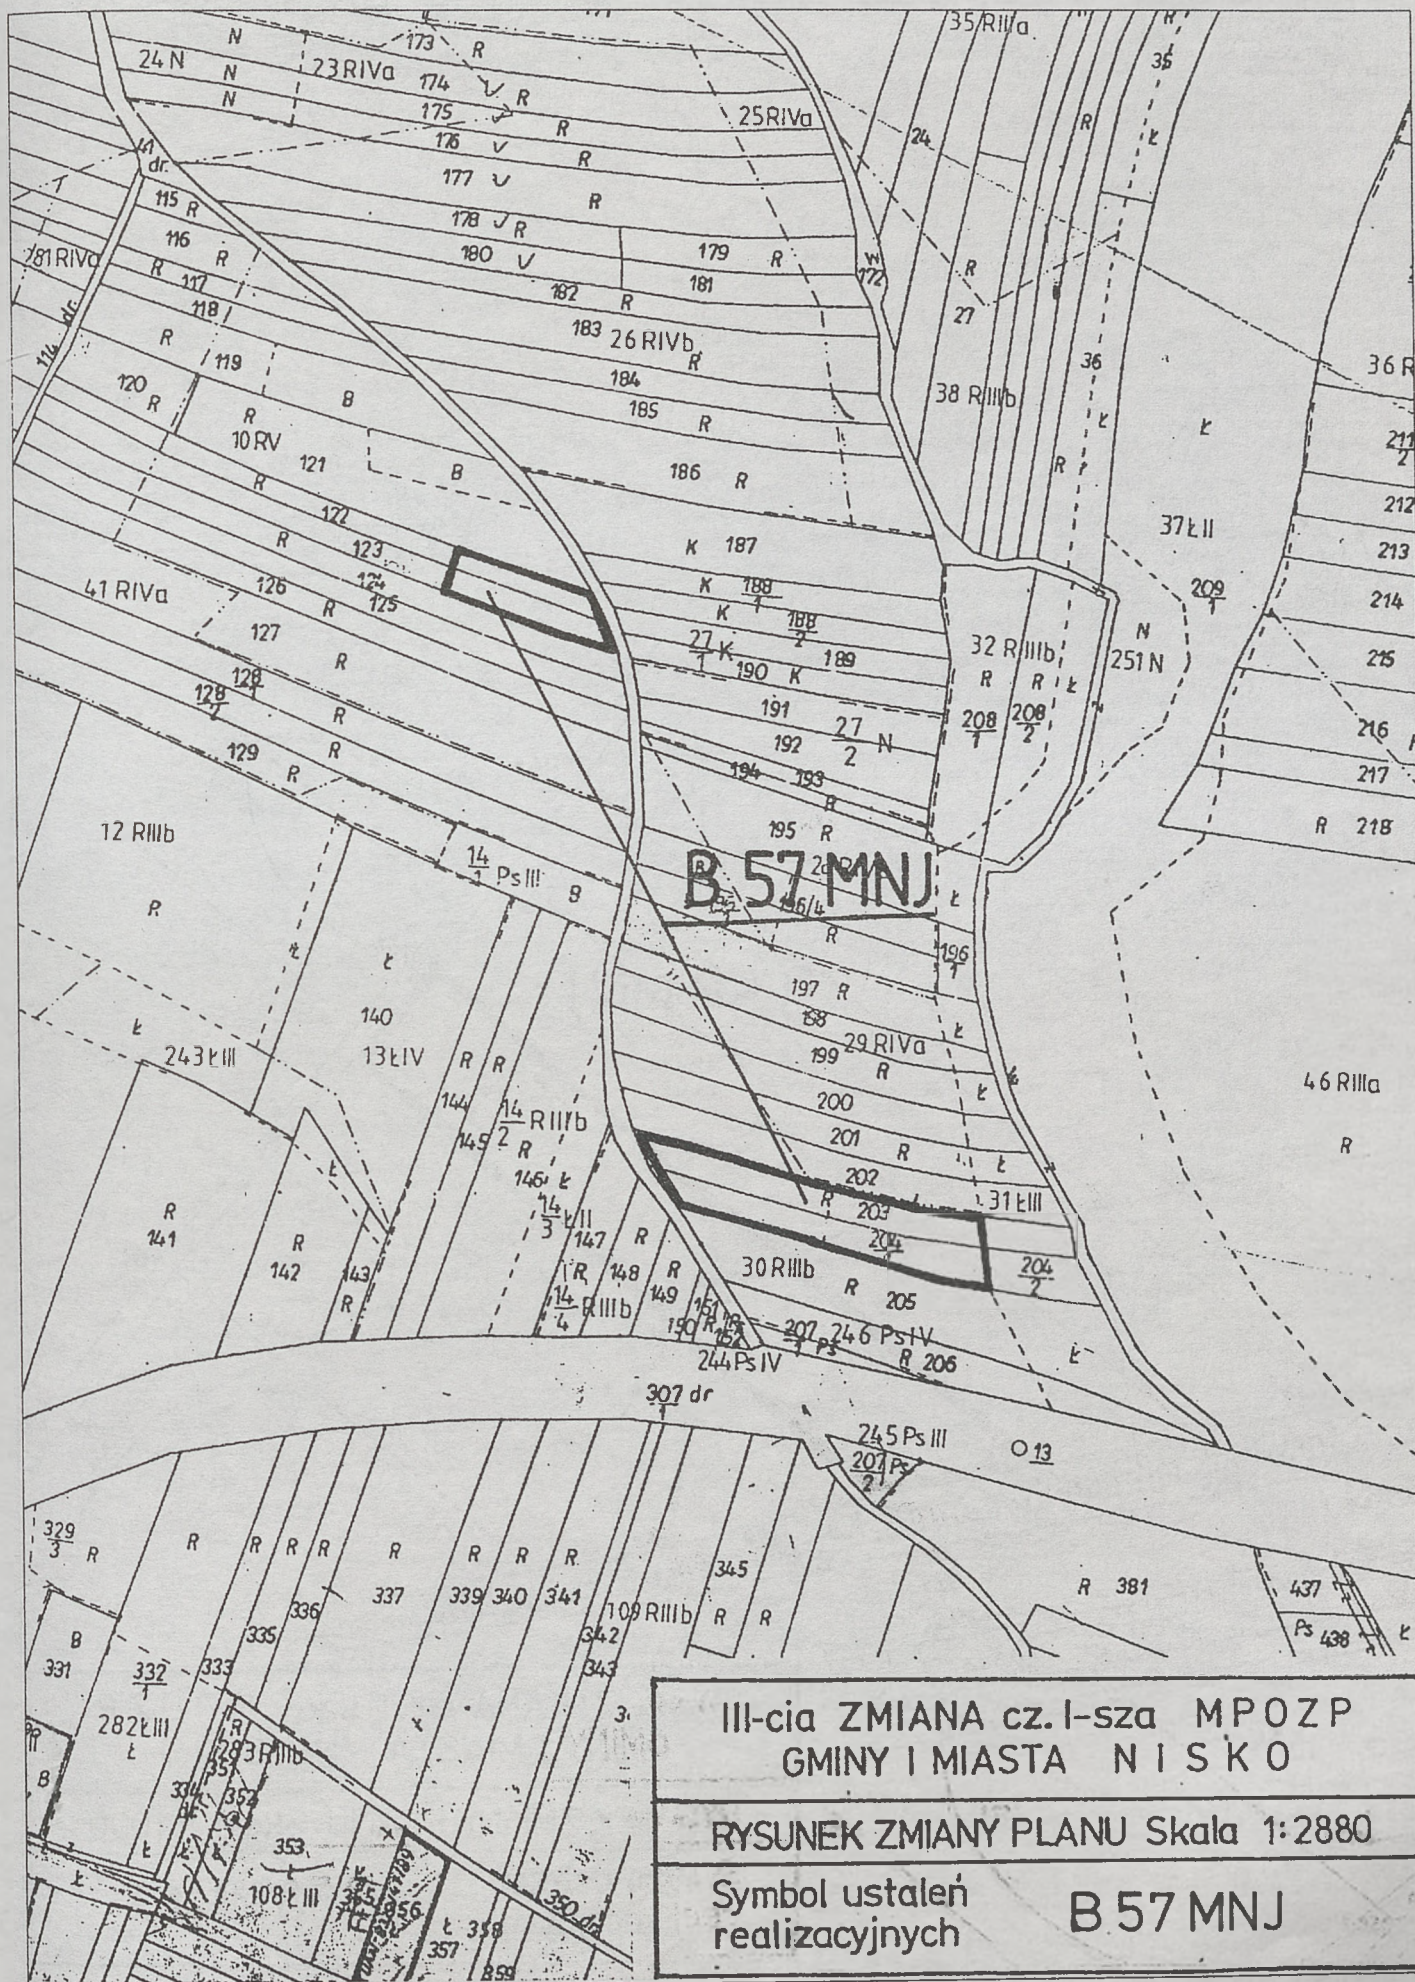


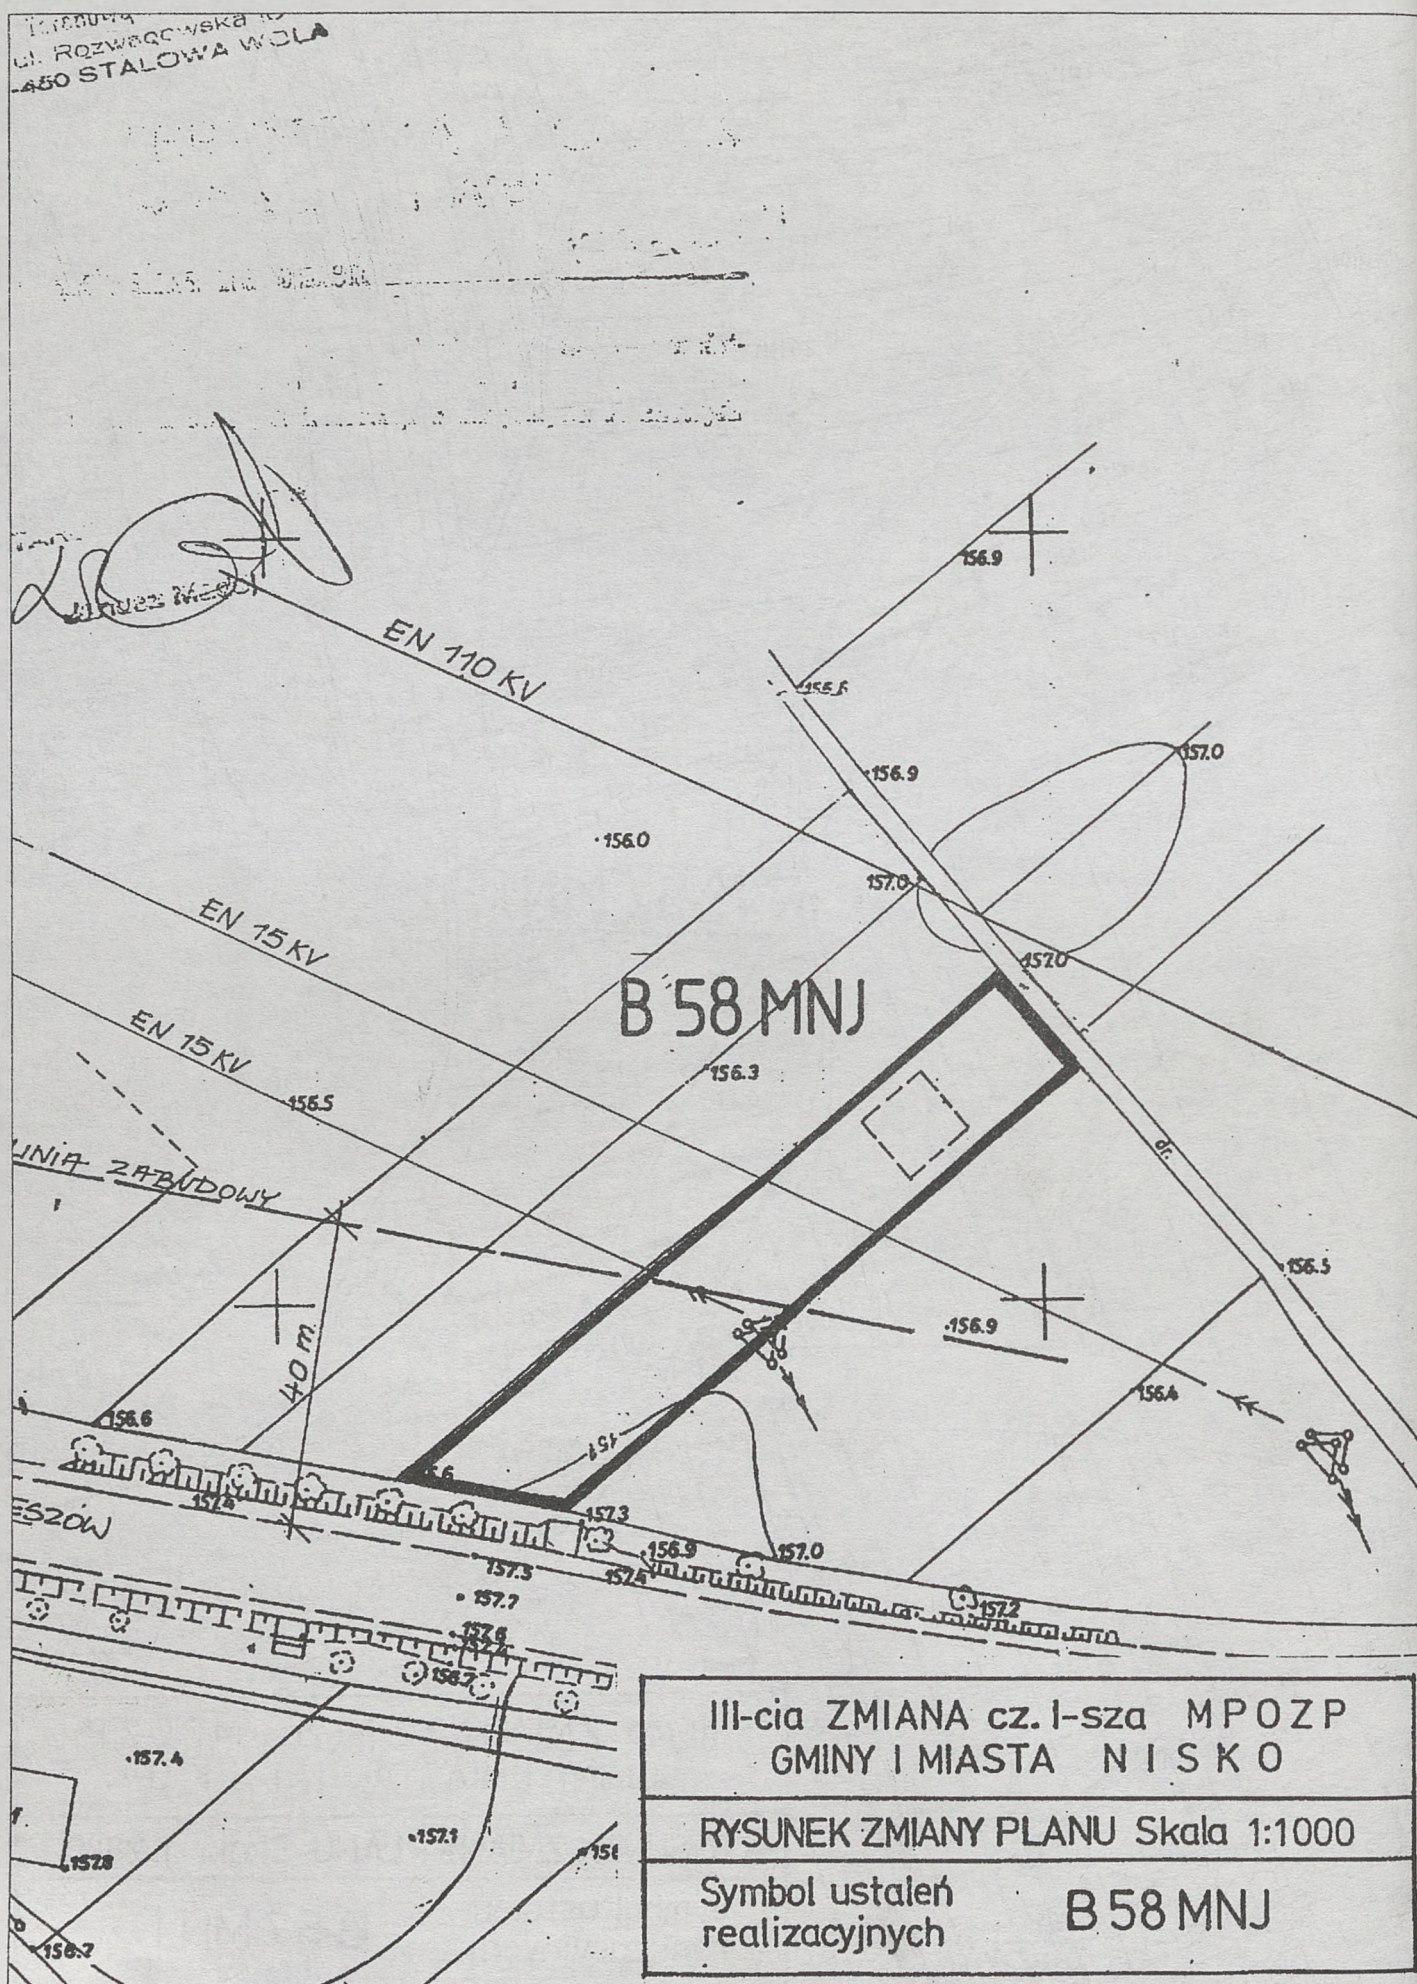

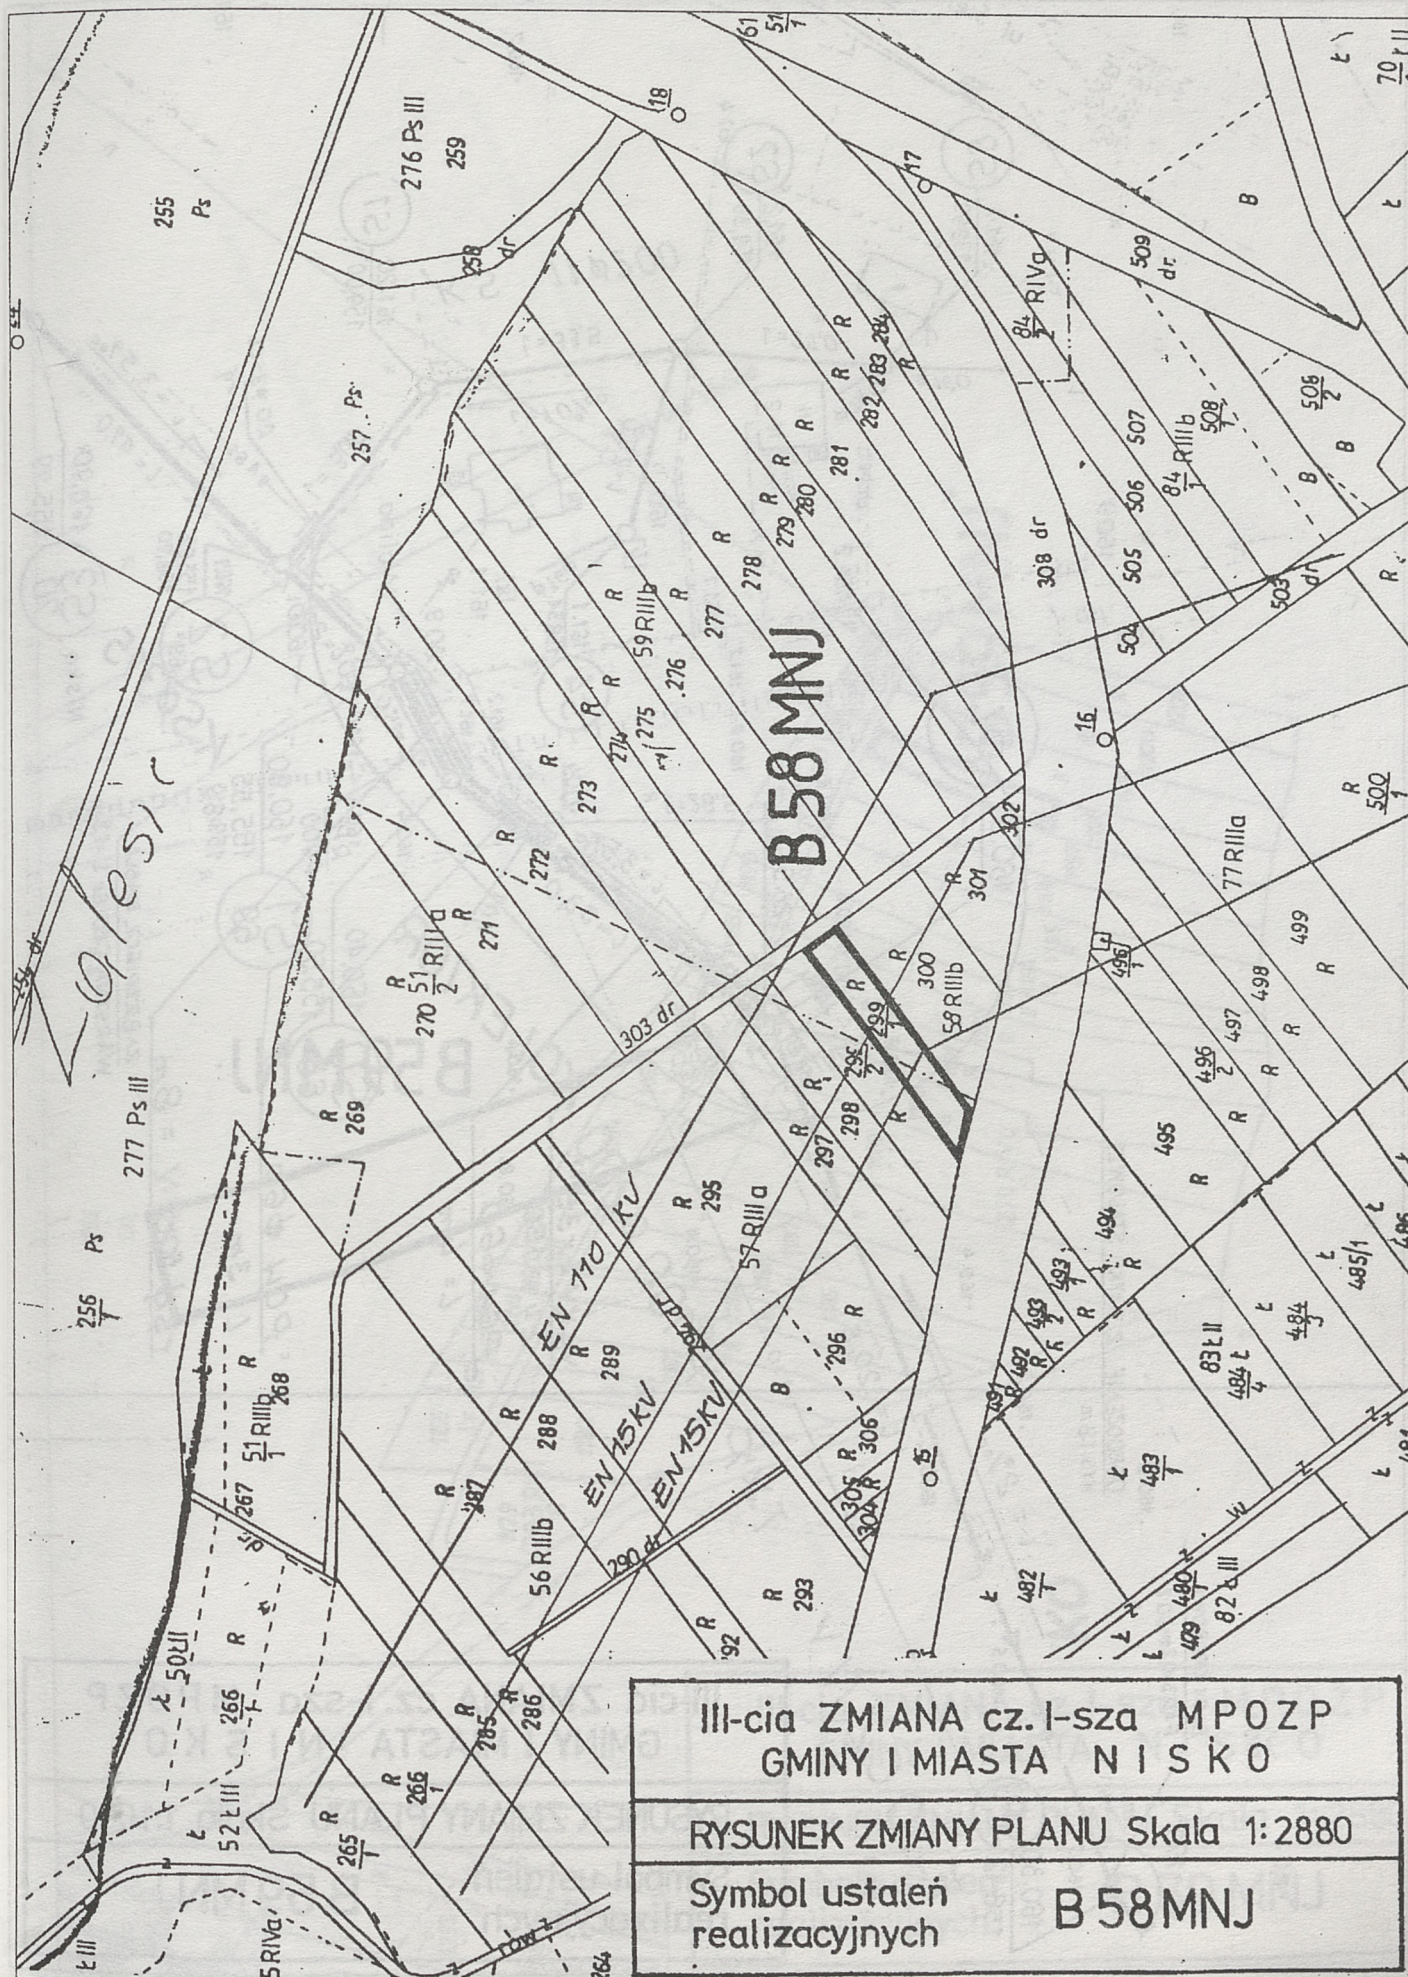

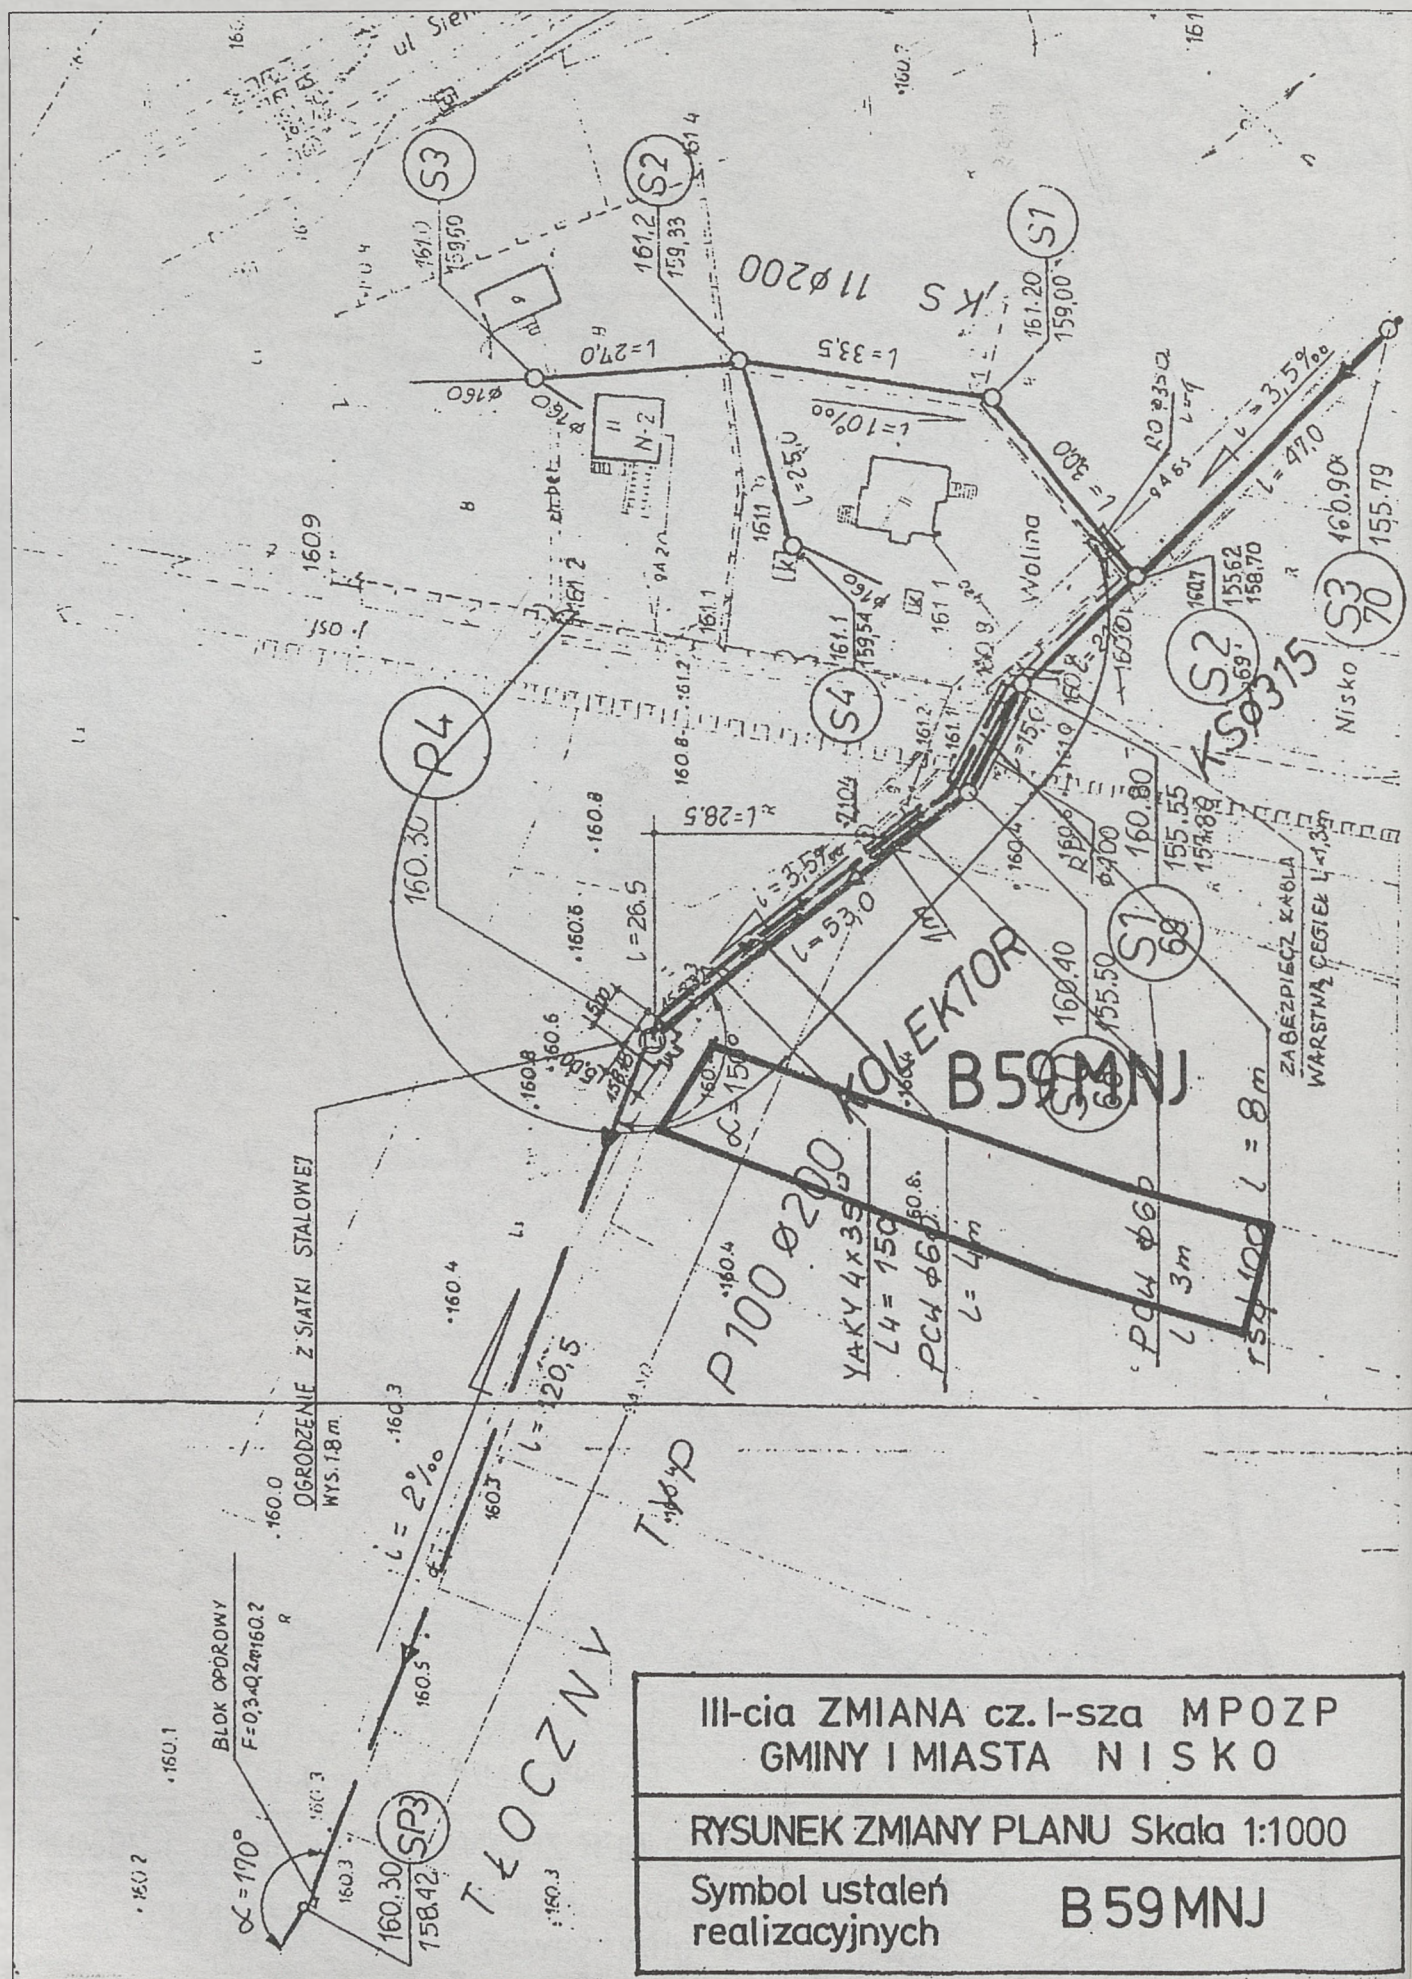

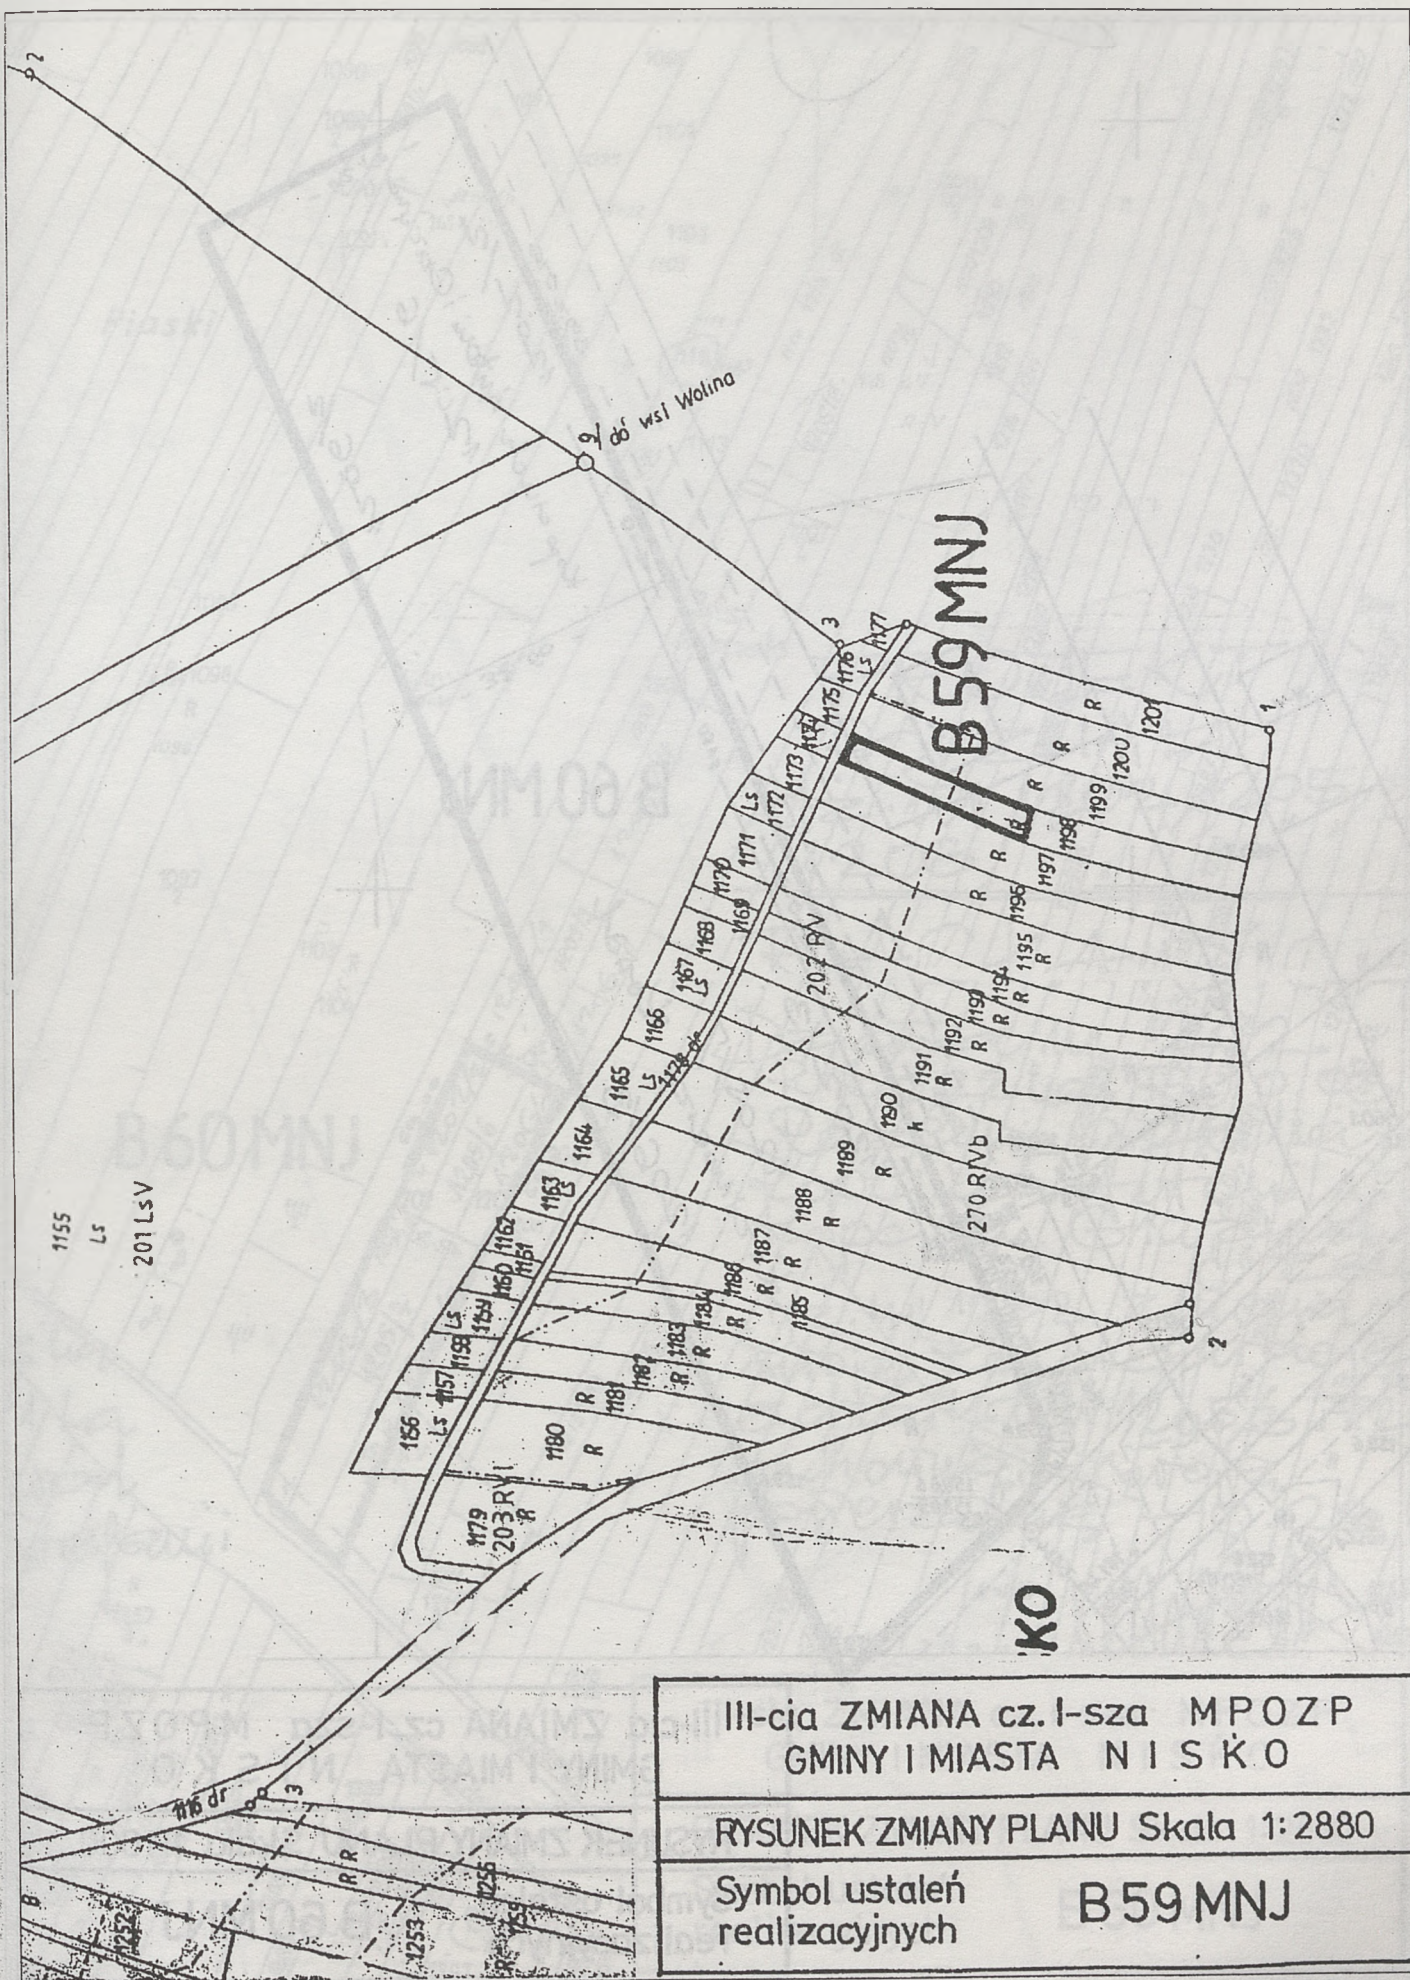

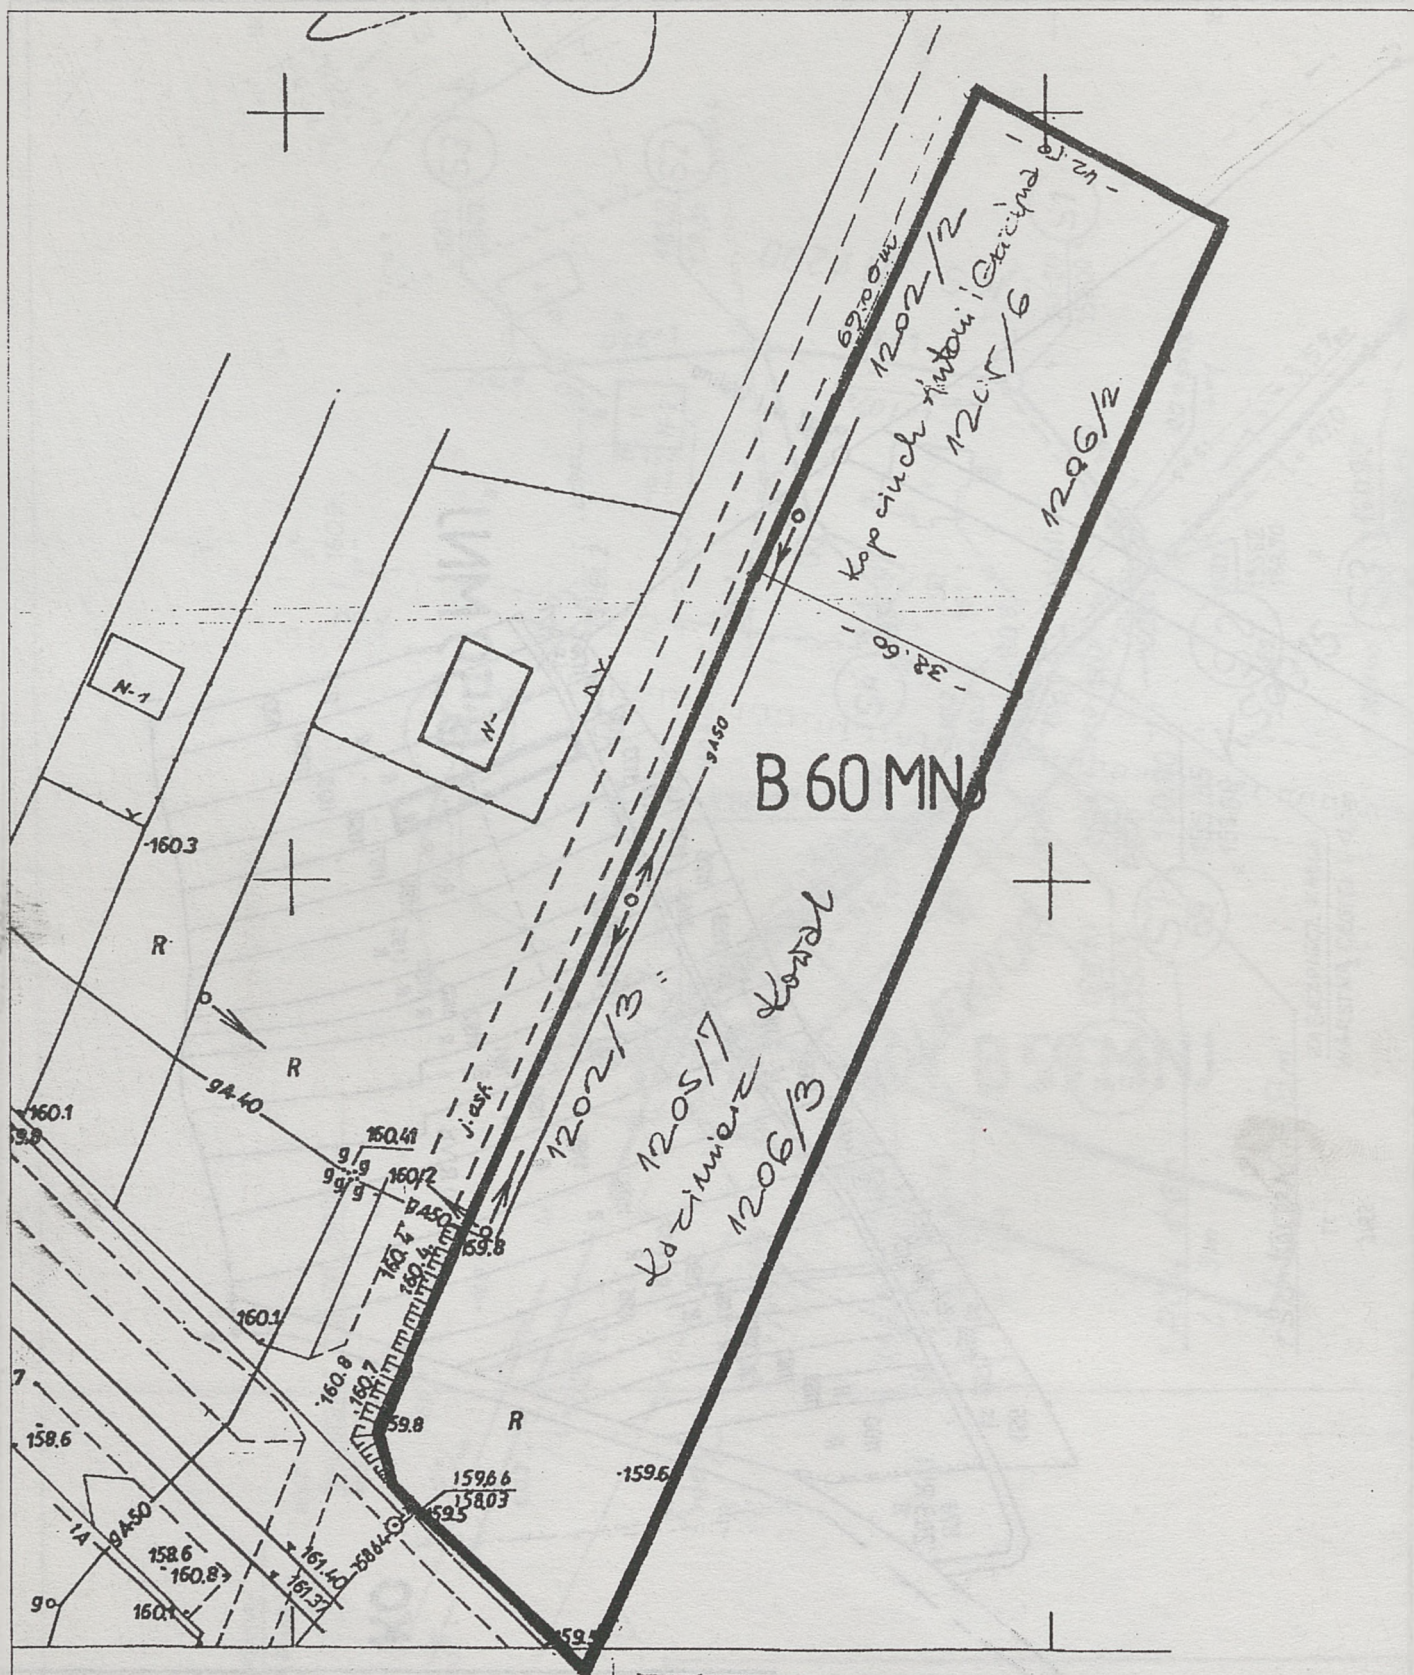



III-cia ZMIANA cz. I-sza MPOZP
GMINY I MIASTA N I S K O


RYSUNEK ZMIANY PLANU Skala 1:1000


Symbol ustaleń
realizacyjnych

B 60 MNJ

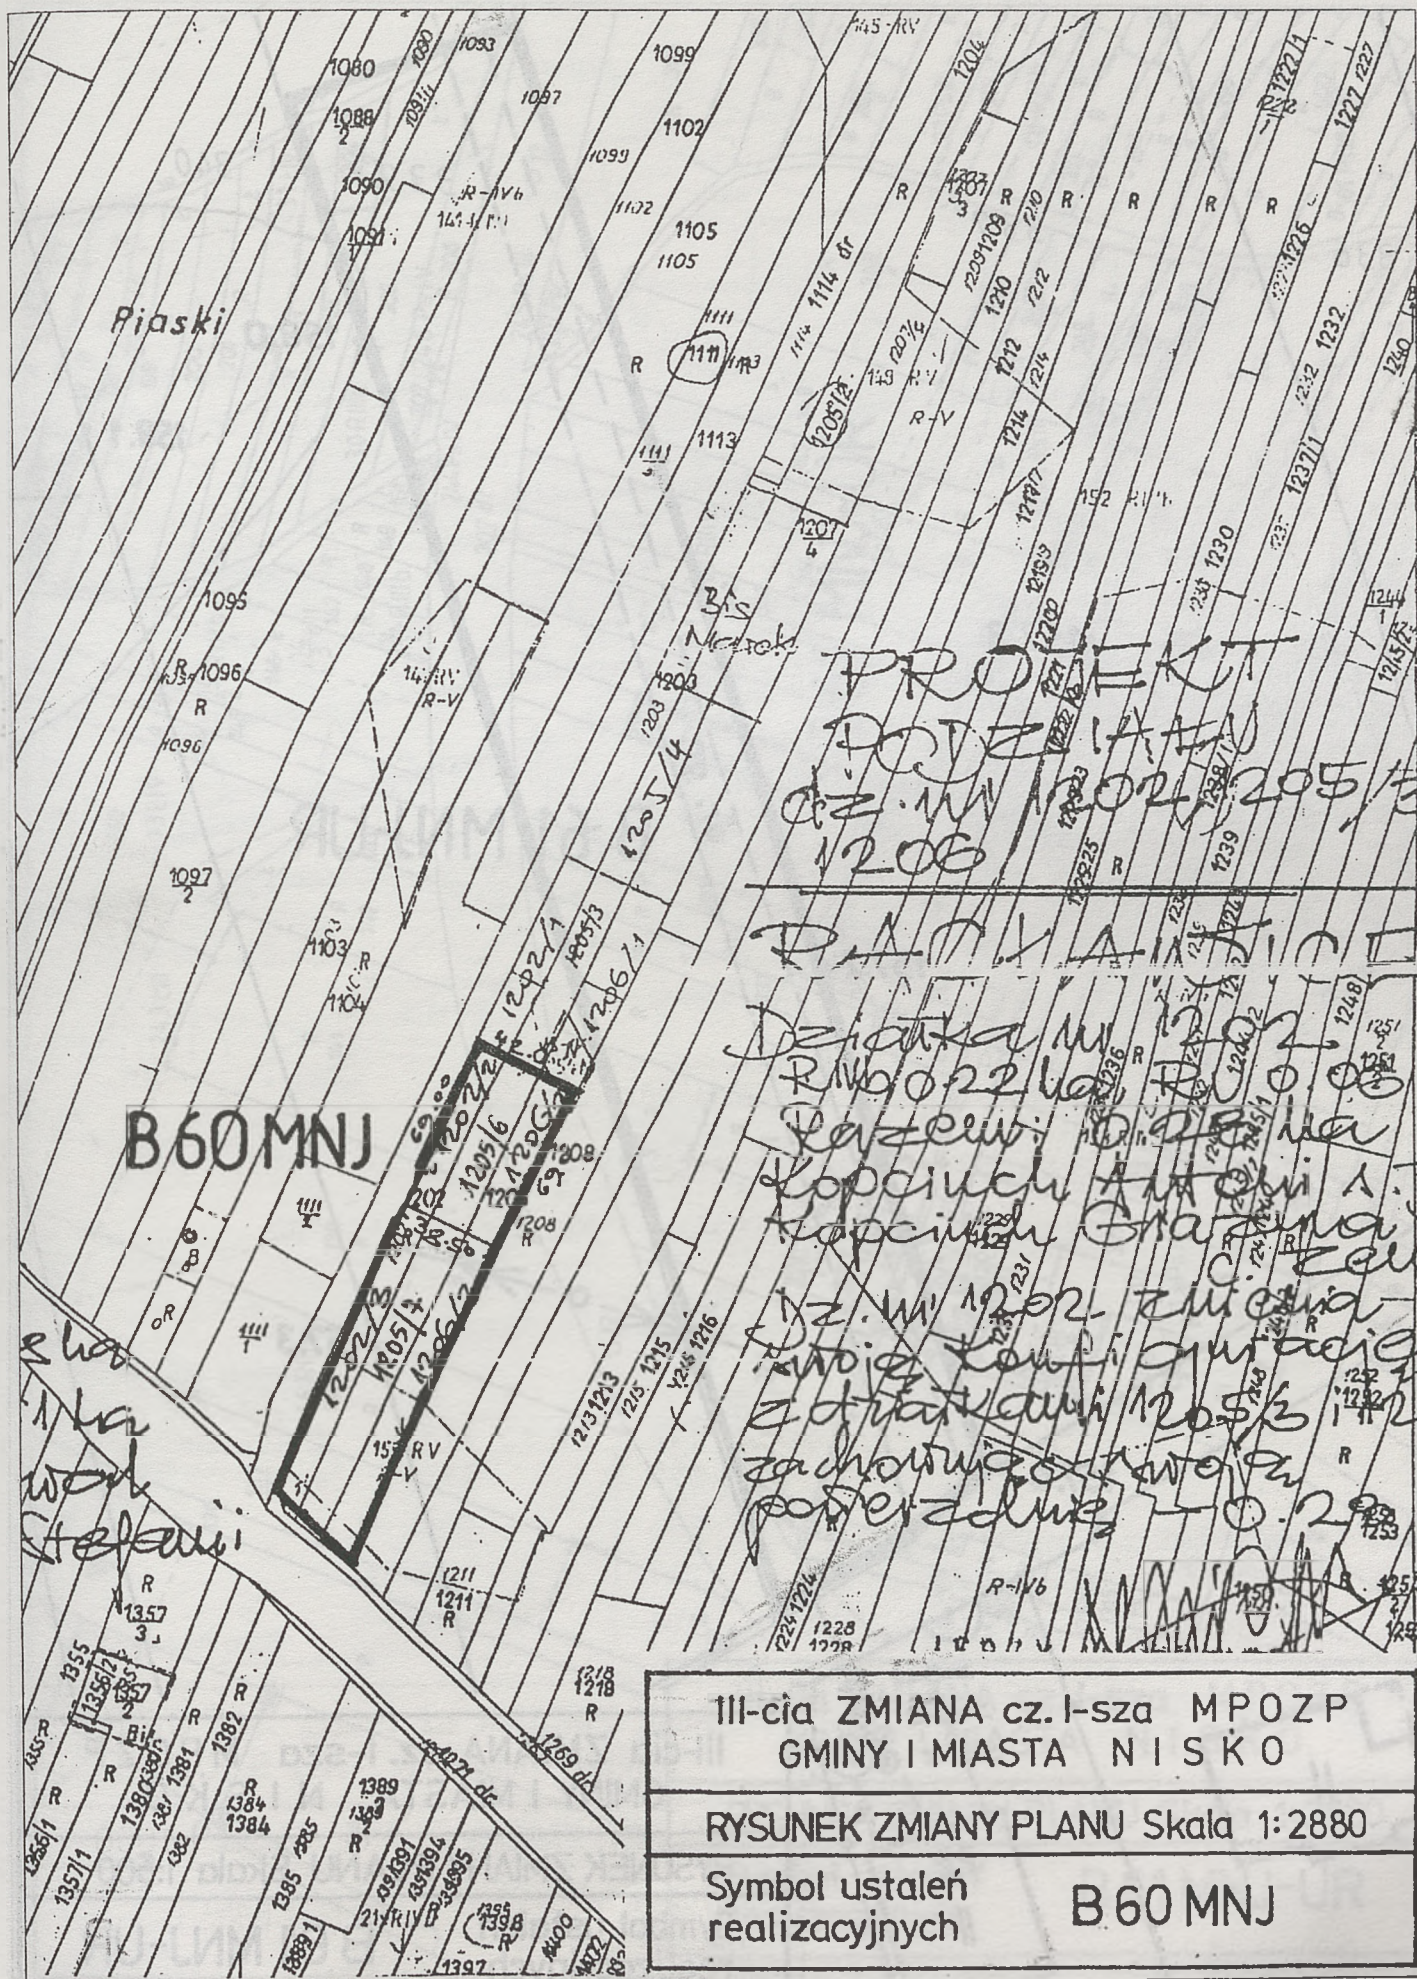

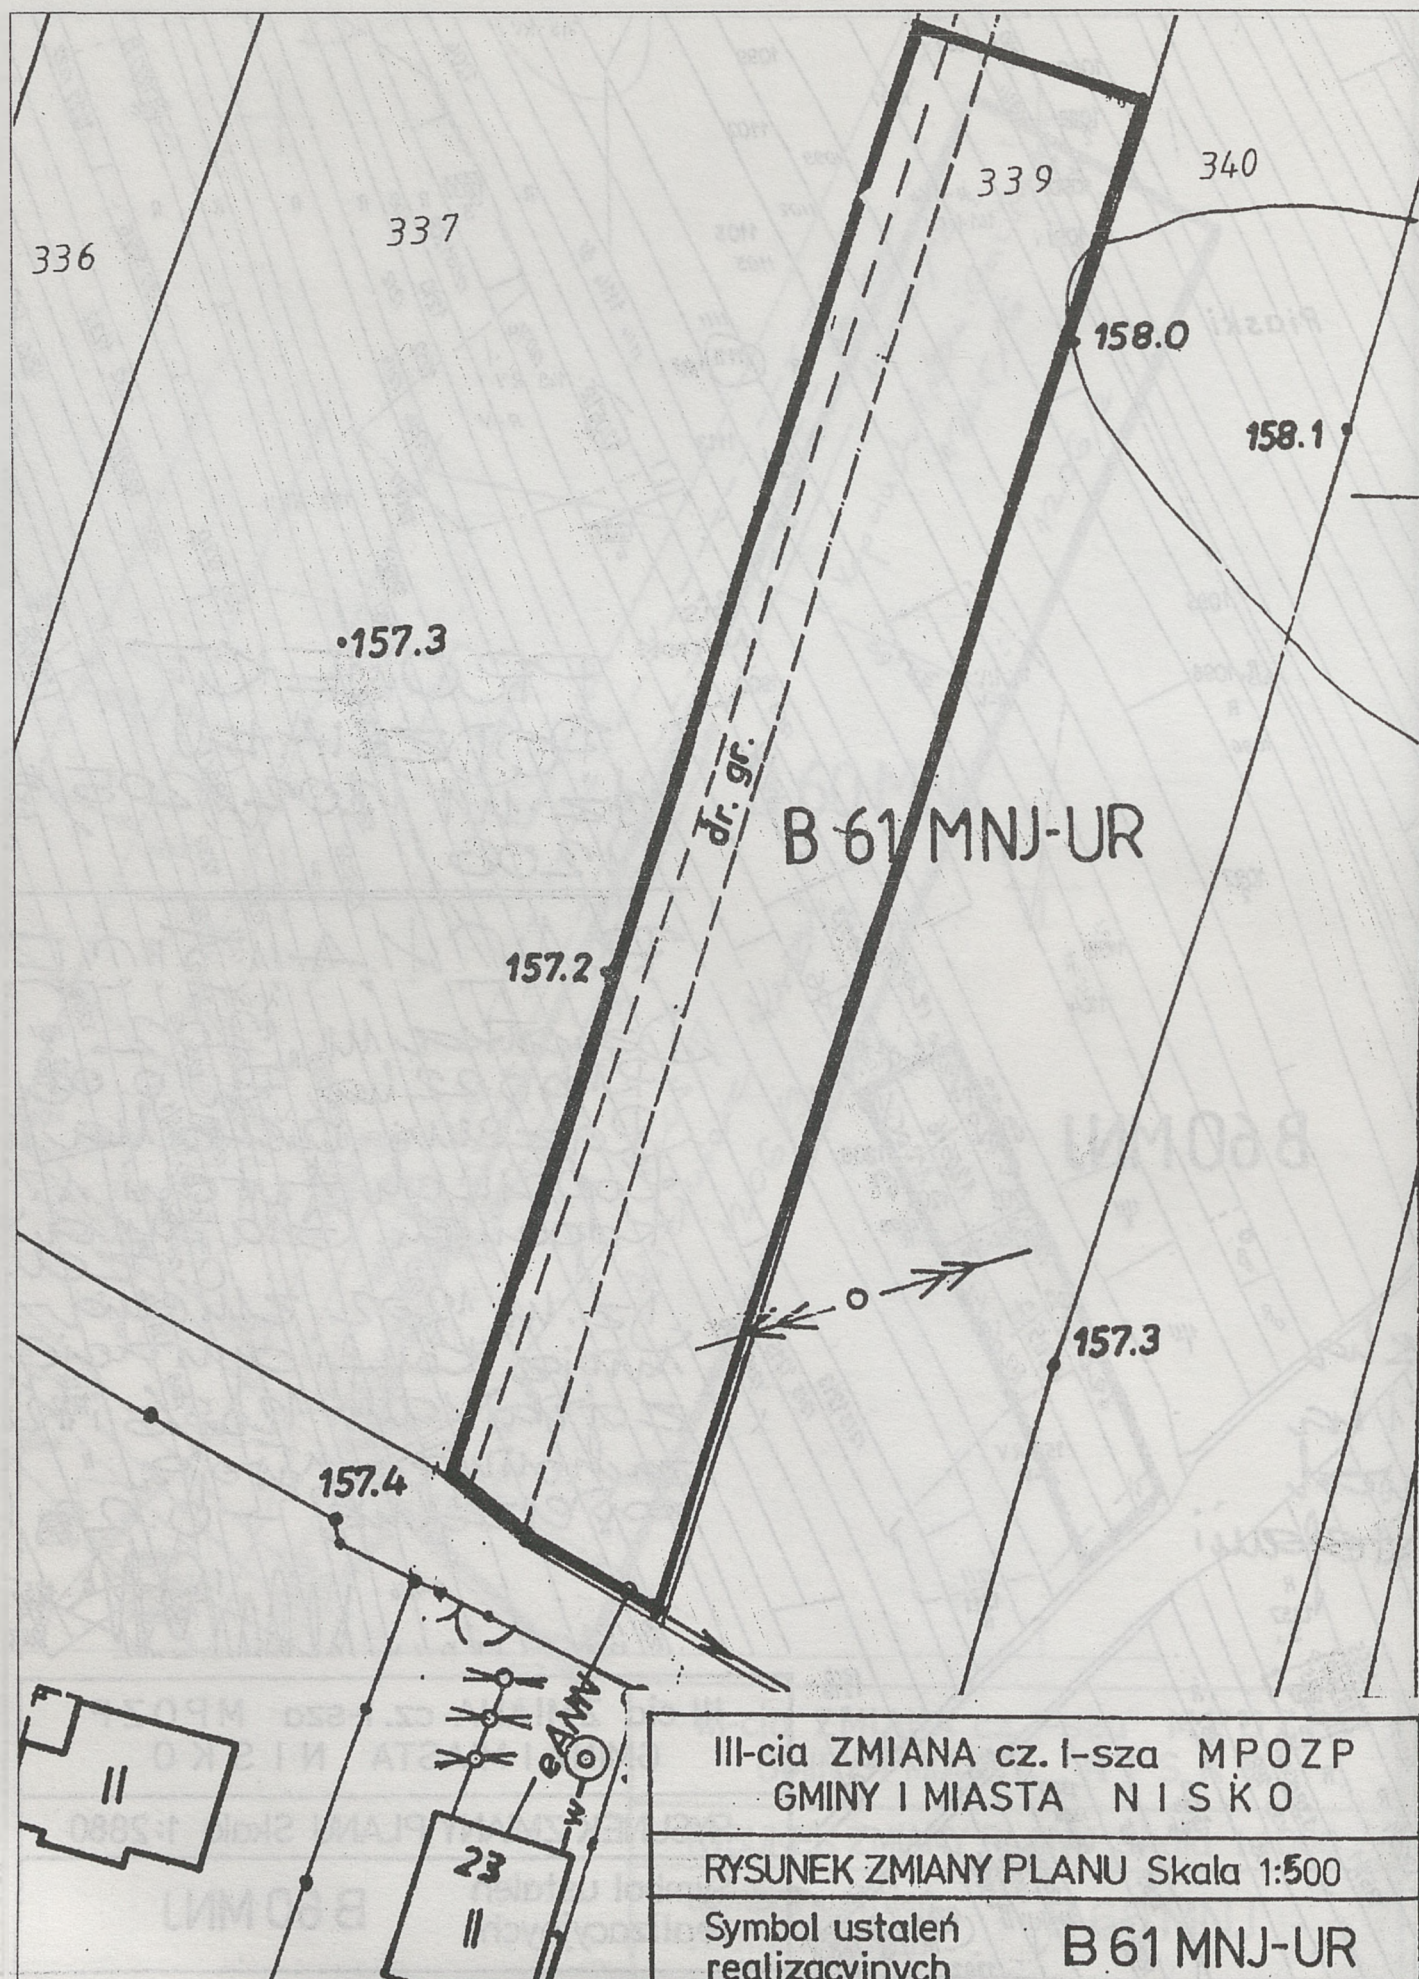

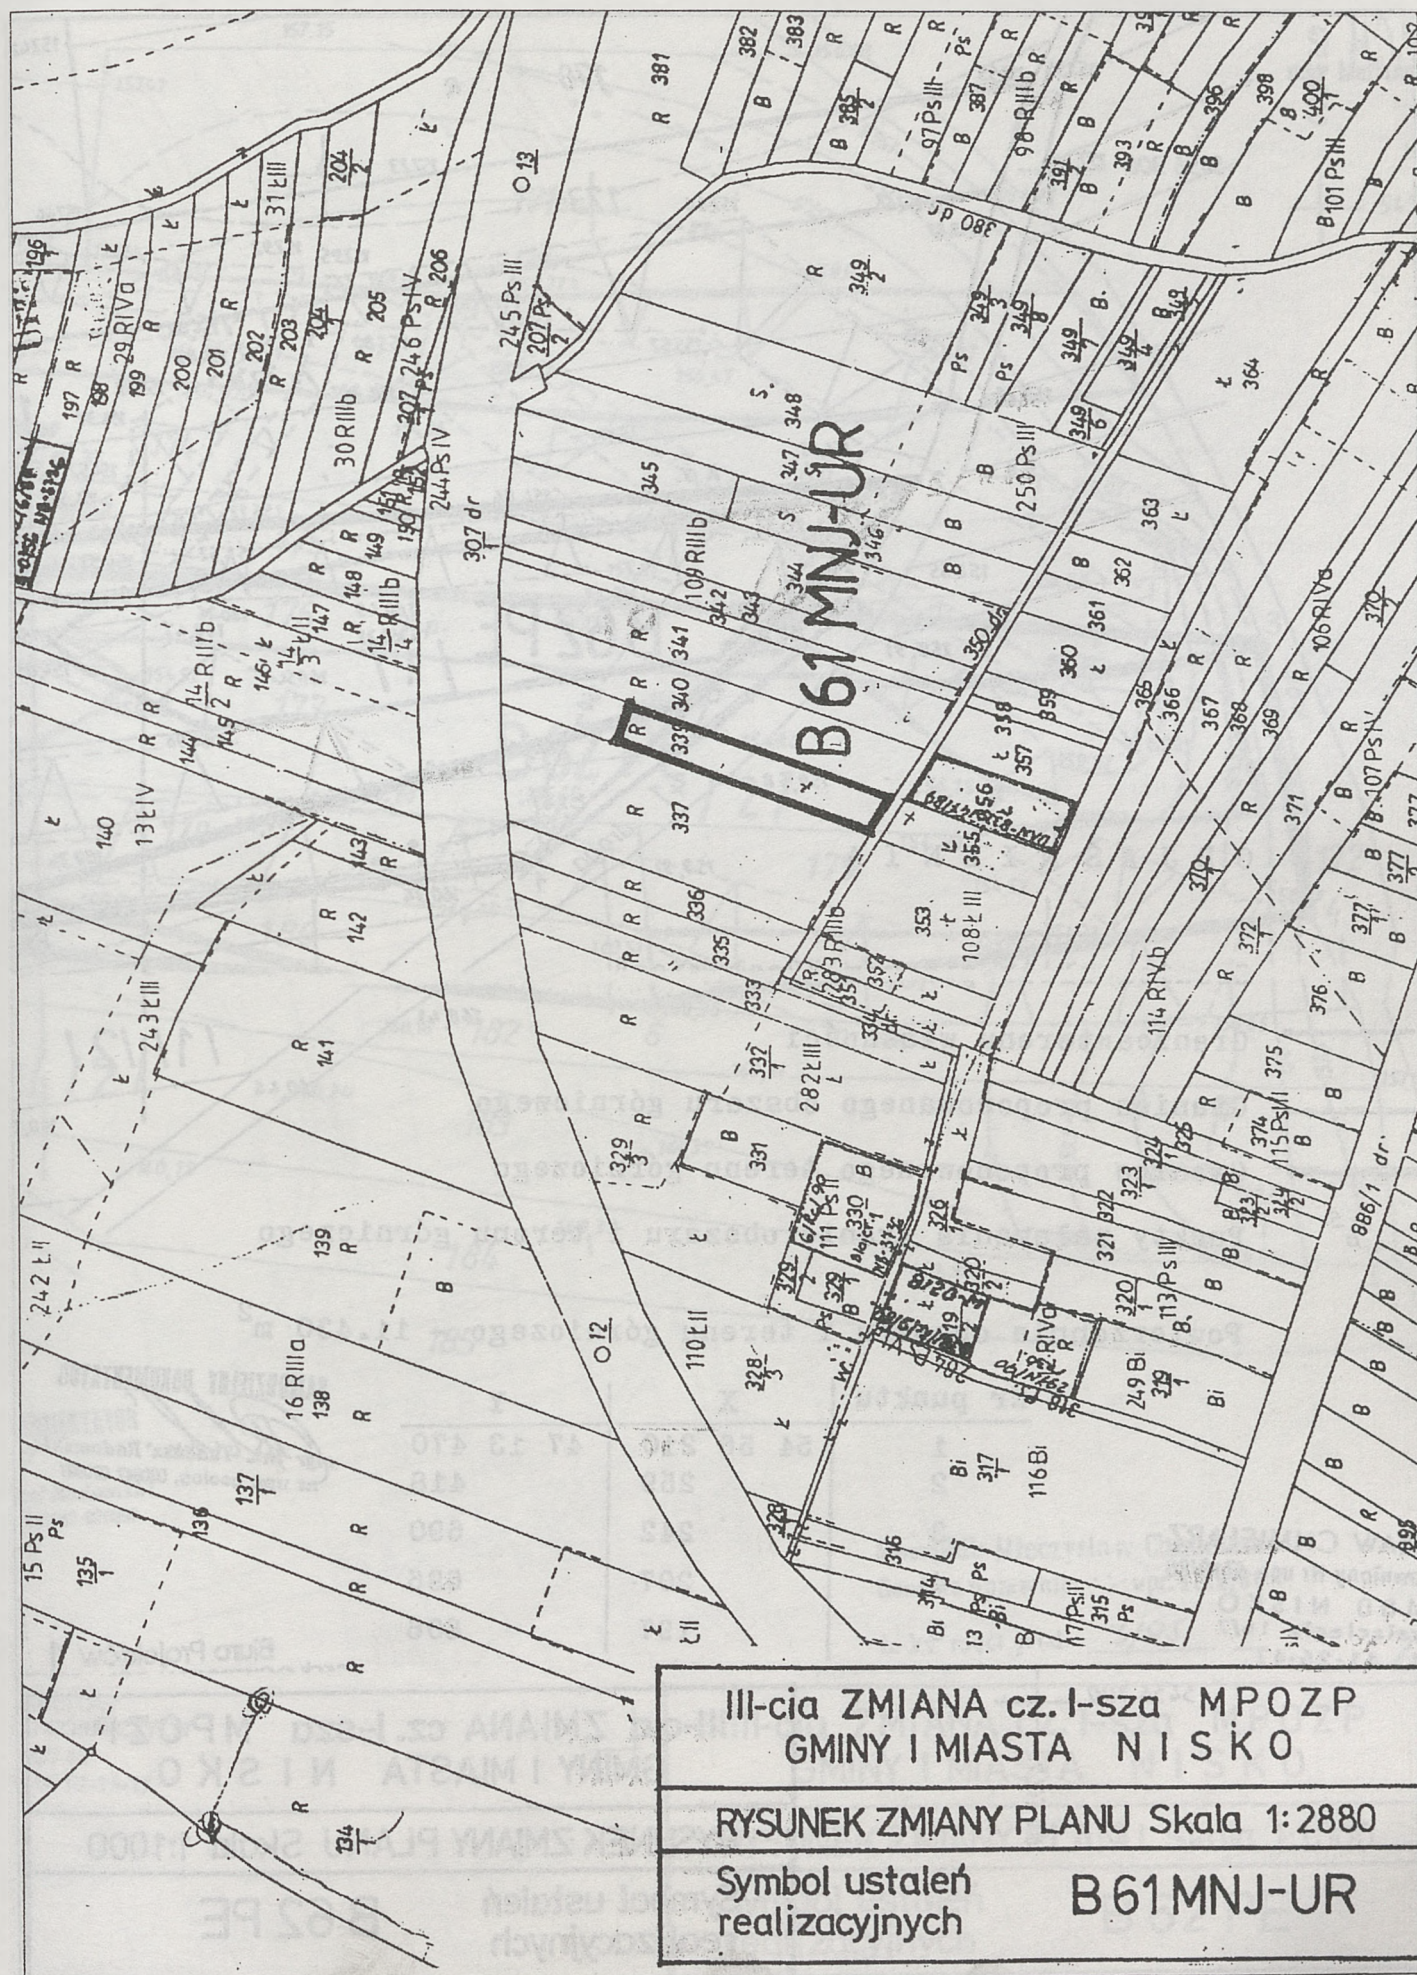

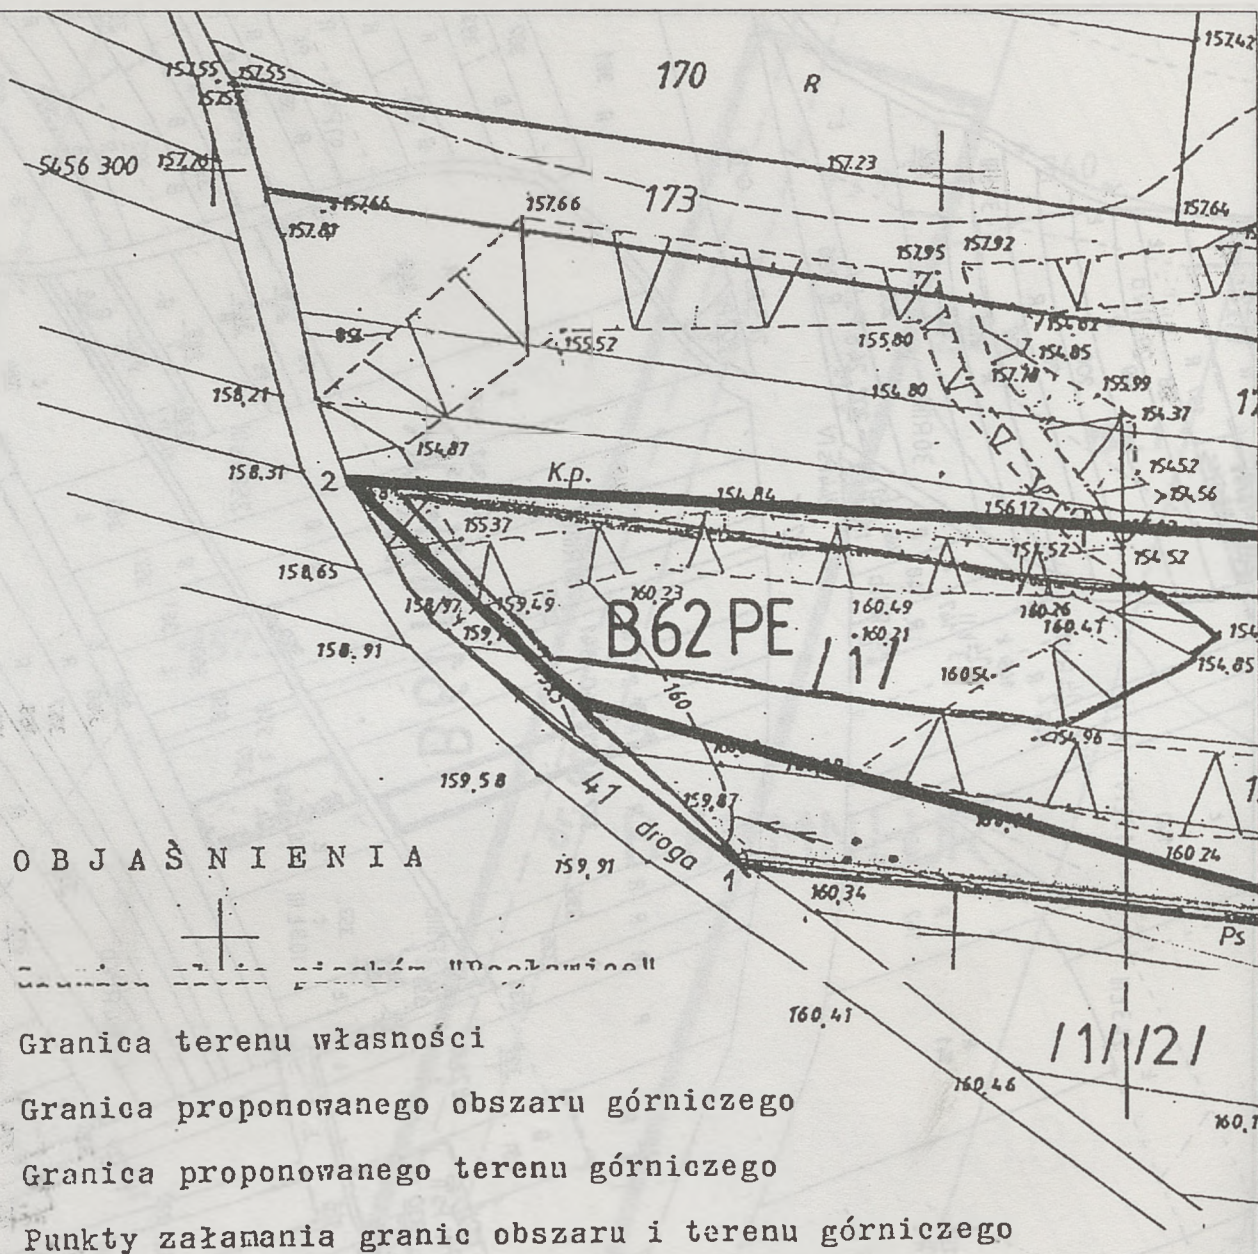

Powierzchnia obszaru i terenu górniczego - 11.430 m²

Nr punktu	X	Y
1	54 56 210	47 13 470
2	259	418
3	242	690
4	207	696
5	197	606

SAMODZIELNY DOKUMENTATOR

mgr inż. Tadeusz Radomski
nr upr. geolog. 020847 070937

SKAW CHMIELARZ
awiony Nr upr. 4719/86
400 NISKO
ysiąclecia 16/7
l. 41-26-47


Biuo Projektów 1

III-cia ZMIANA cz. I-sza MPOZP
GMINY I MIASTA N I S K O


RYSUNEK ZMIANY PLANU Skala 1:1000


Symbol ustaleń
realizacyjnych

B 62 PE

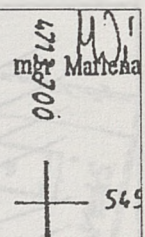

B 62 PE

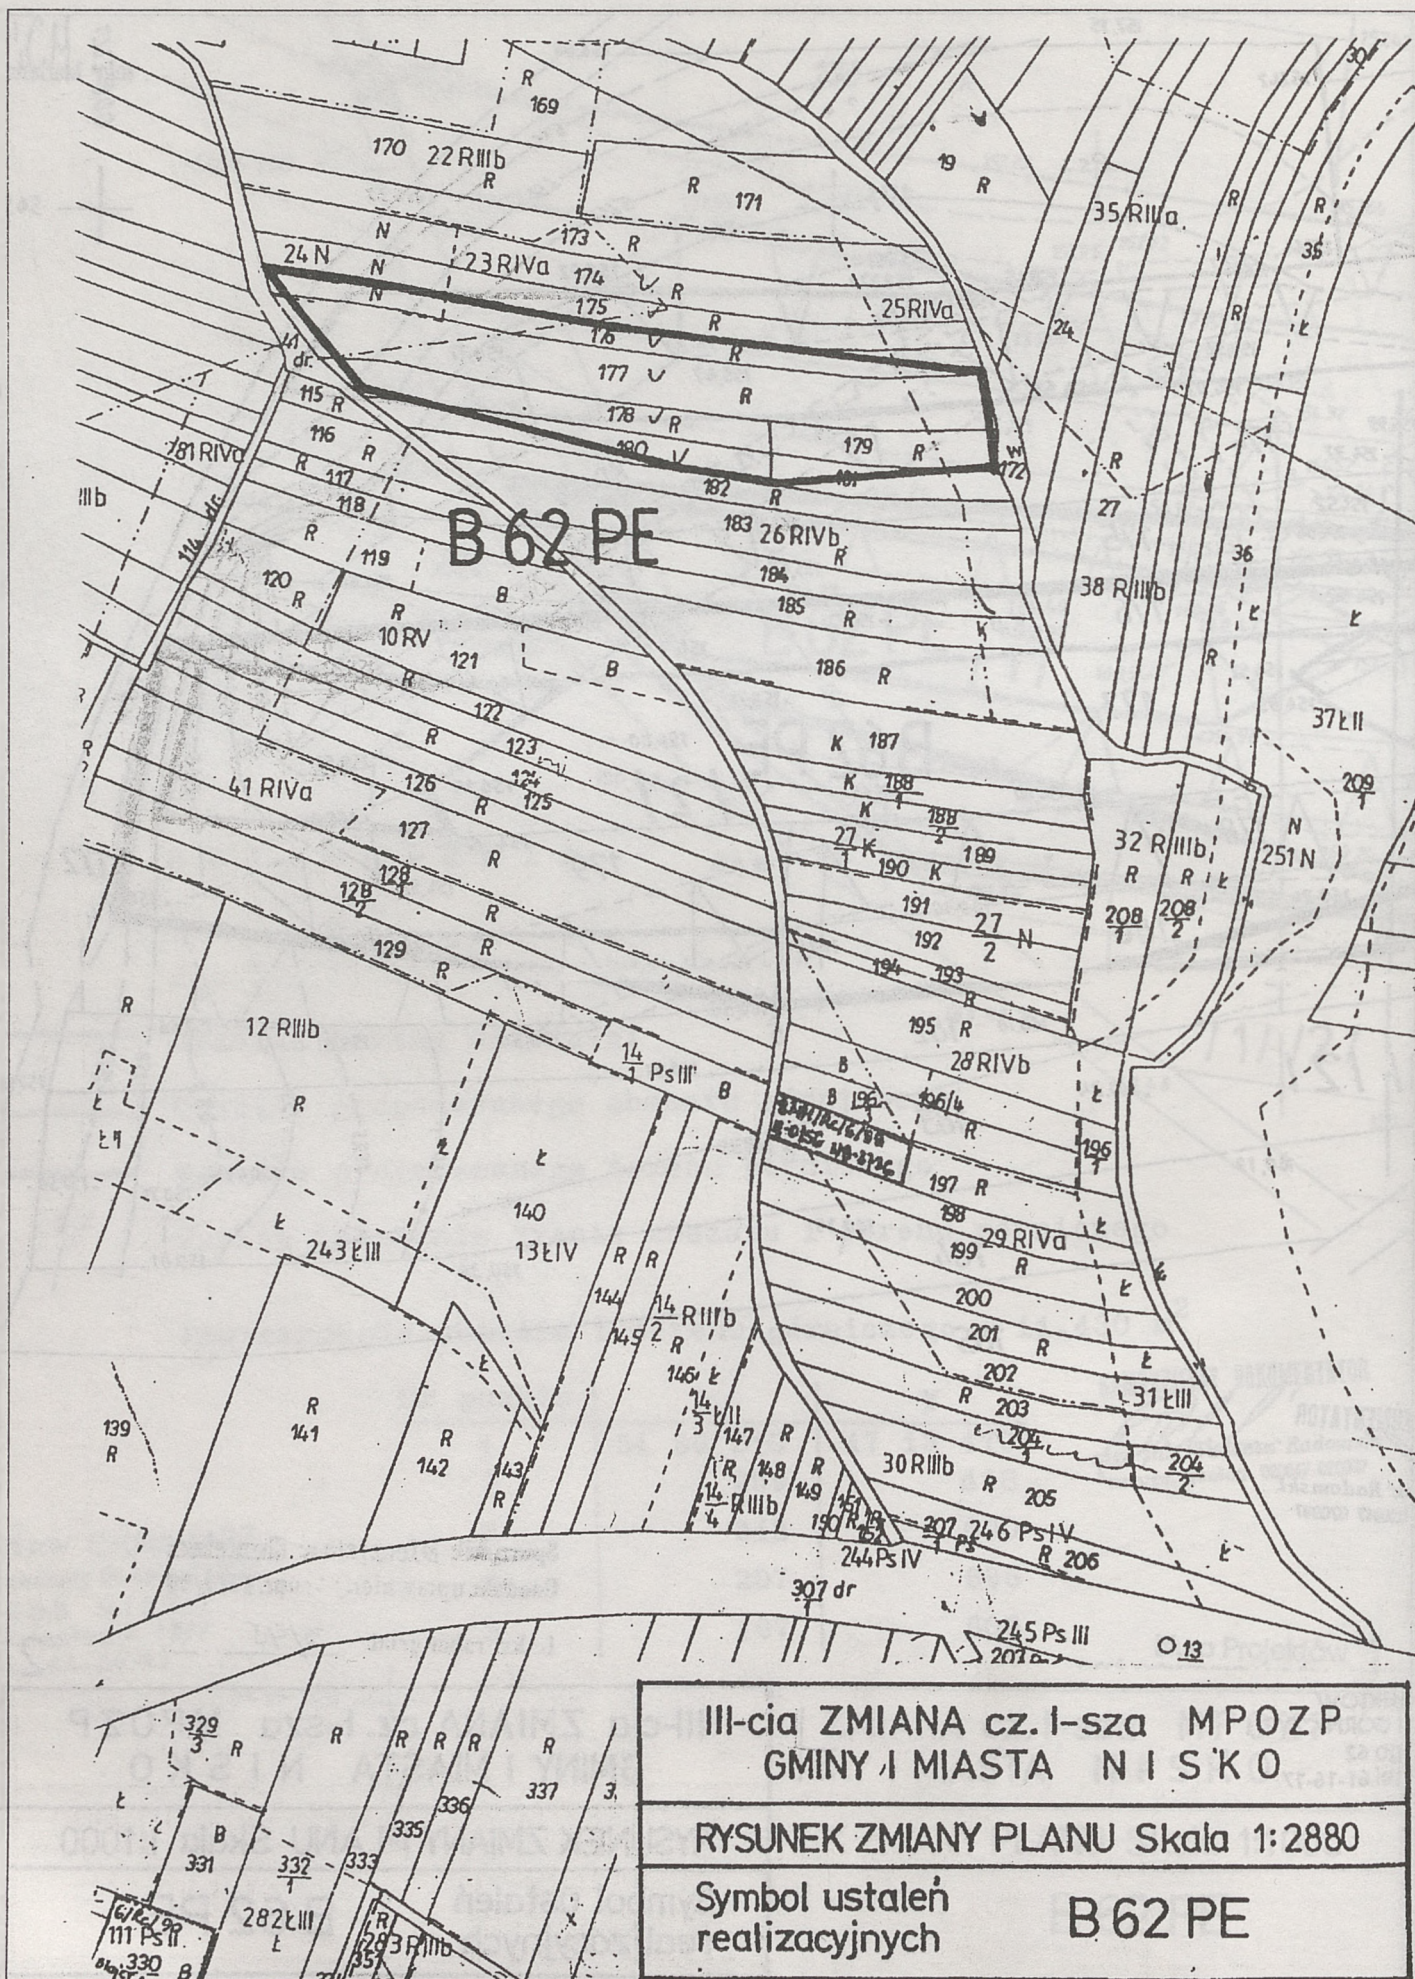

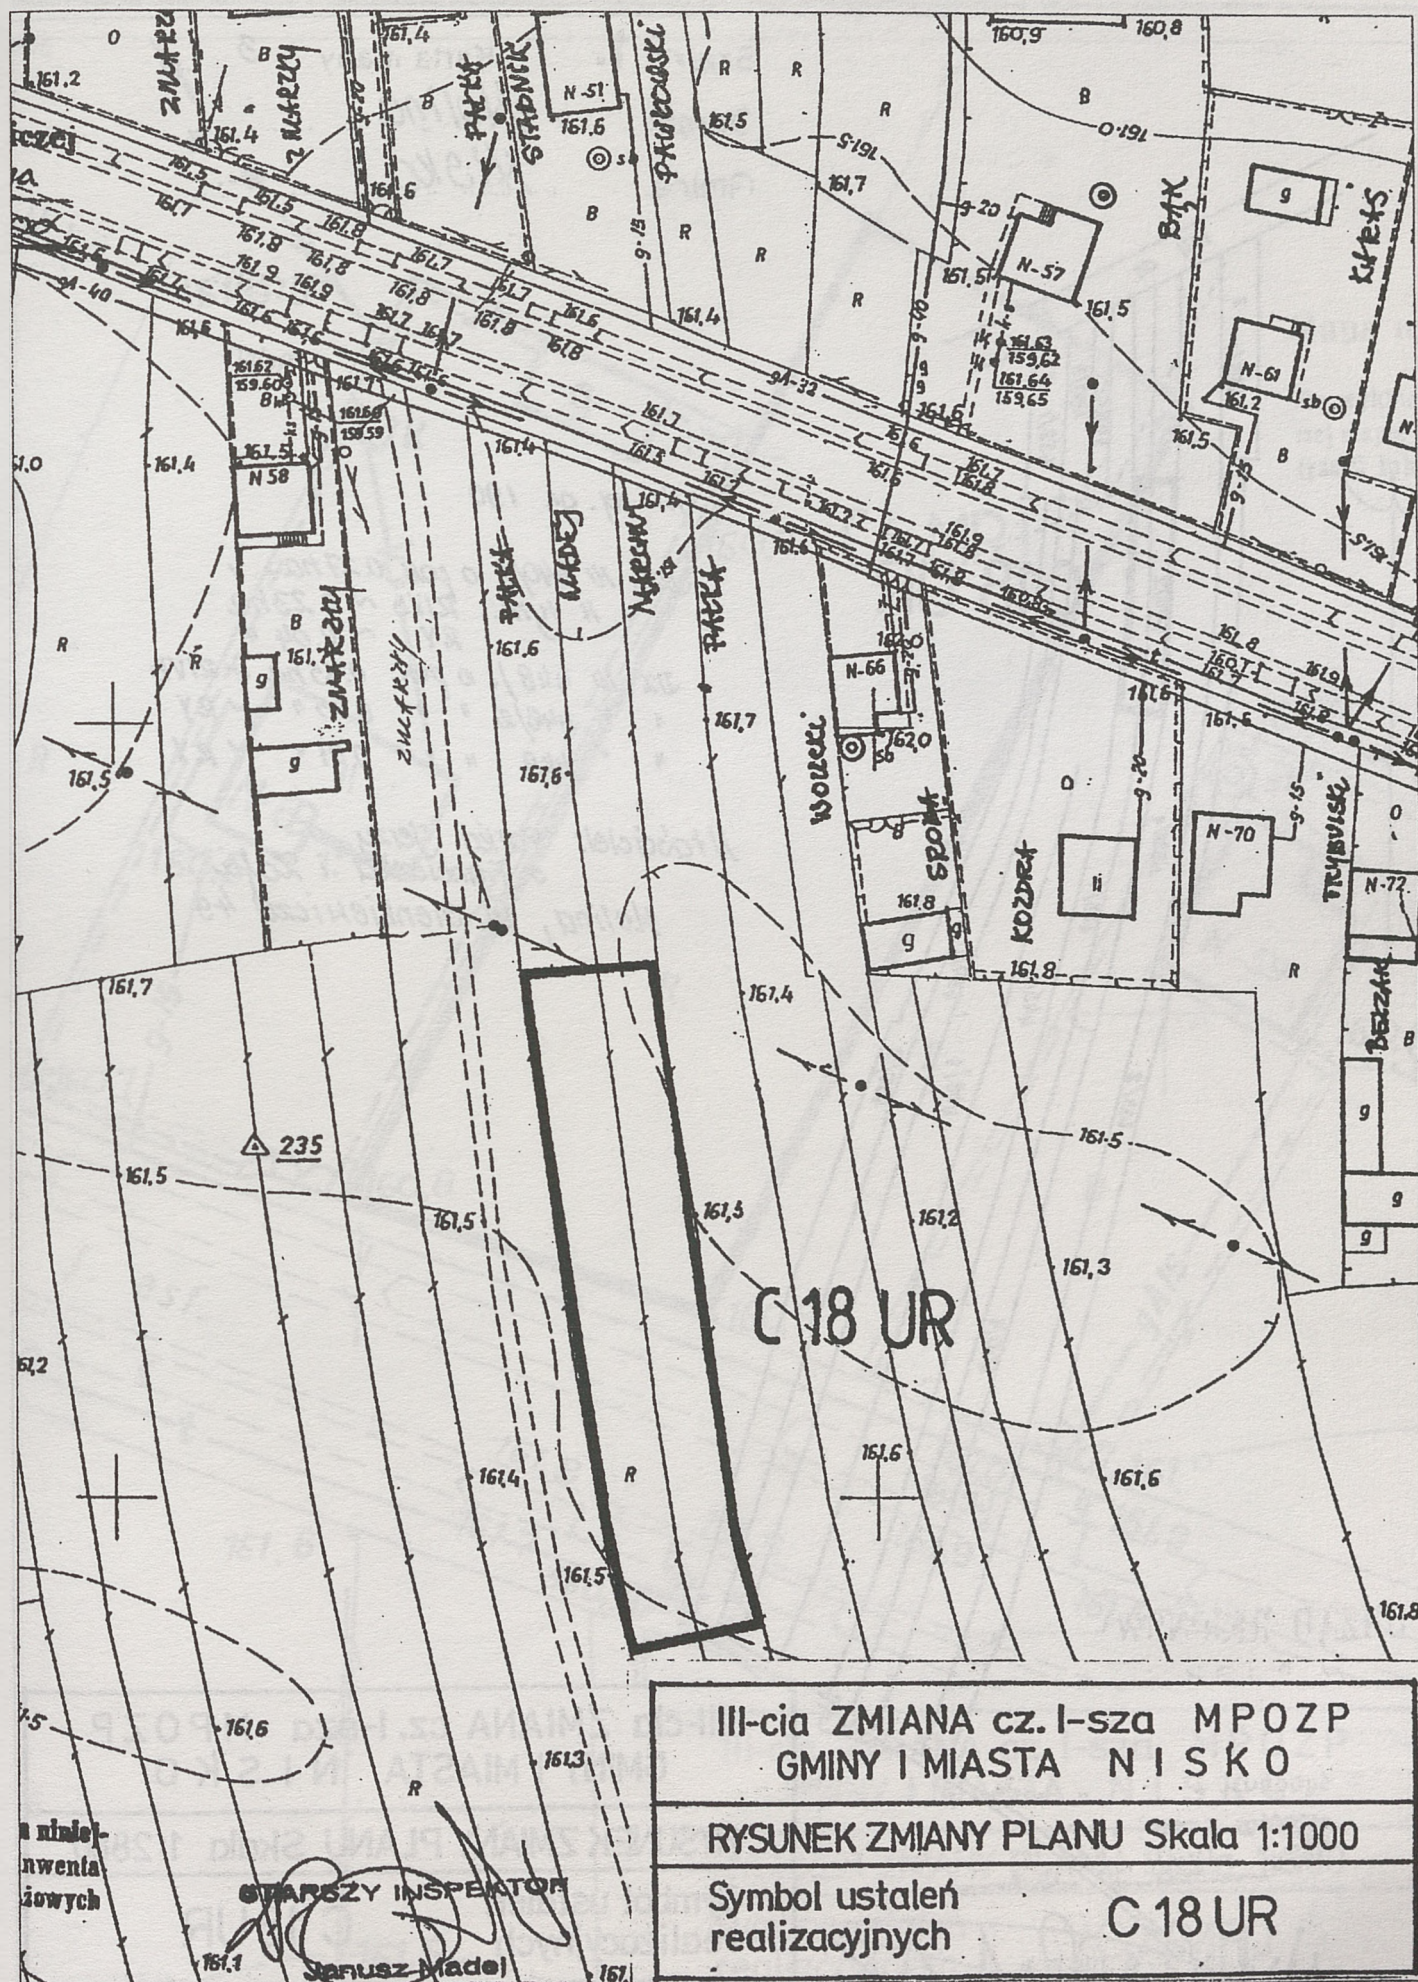

Skala: 1. Karta mapy 3

Droga: Koline

Gmina: Nisko

Urząd

Rejestr

Nr rej. g. 190

Dz. Nr 440/2 o pow. 0.27 ha
 z tym: RIVb ~ 0.23 ha
 RY ~ 0.04 "

Dz. Nr 448/1 o pow. 0.75 ha ~ RIVb
 " " 448/2 " " 0.05 " ~ RY
 " " 449 " " 0.01 " ~ RY

Właściciel: Pan Jerzy
 s. Franciszka i Zofii
 Koline, ul. Sienkiewicza 49

C18 UR


III-cia ZMIANA cz. I-sza MPOZP
 GMINY I MIASTA N I S K O


Symbol ustaleń
 realizacyjnych

C18UR


URZĄD REJONOWY

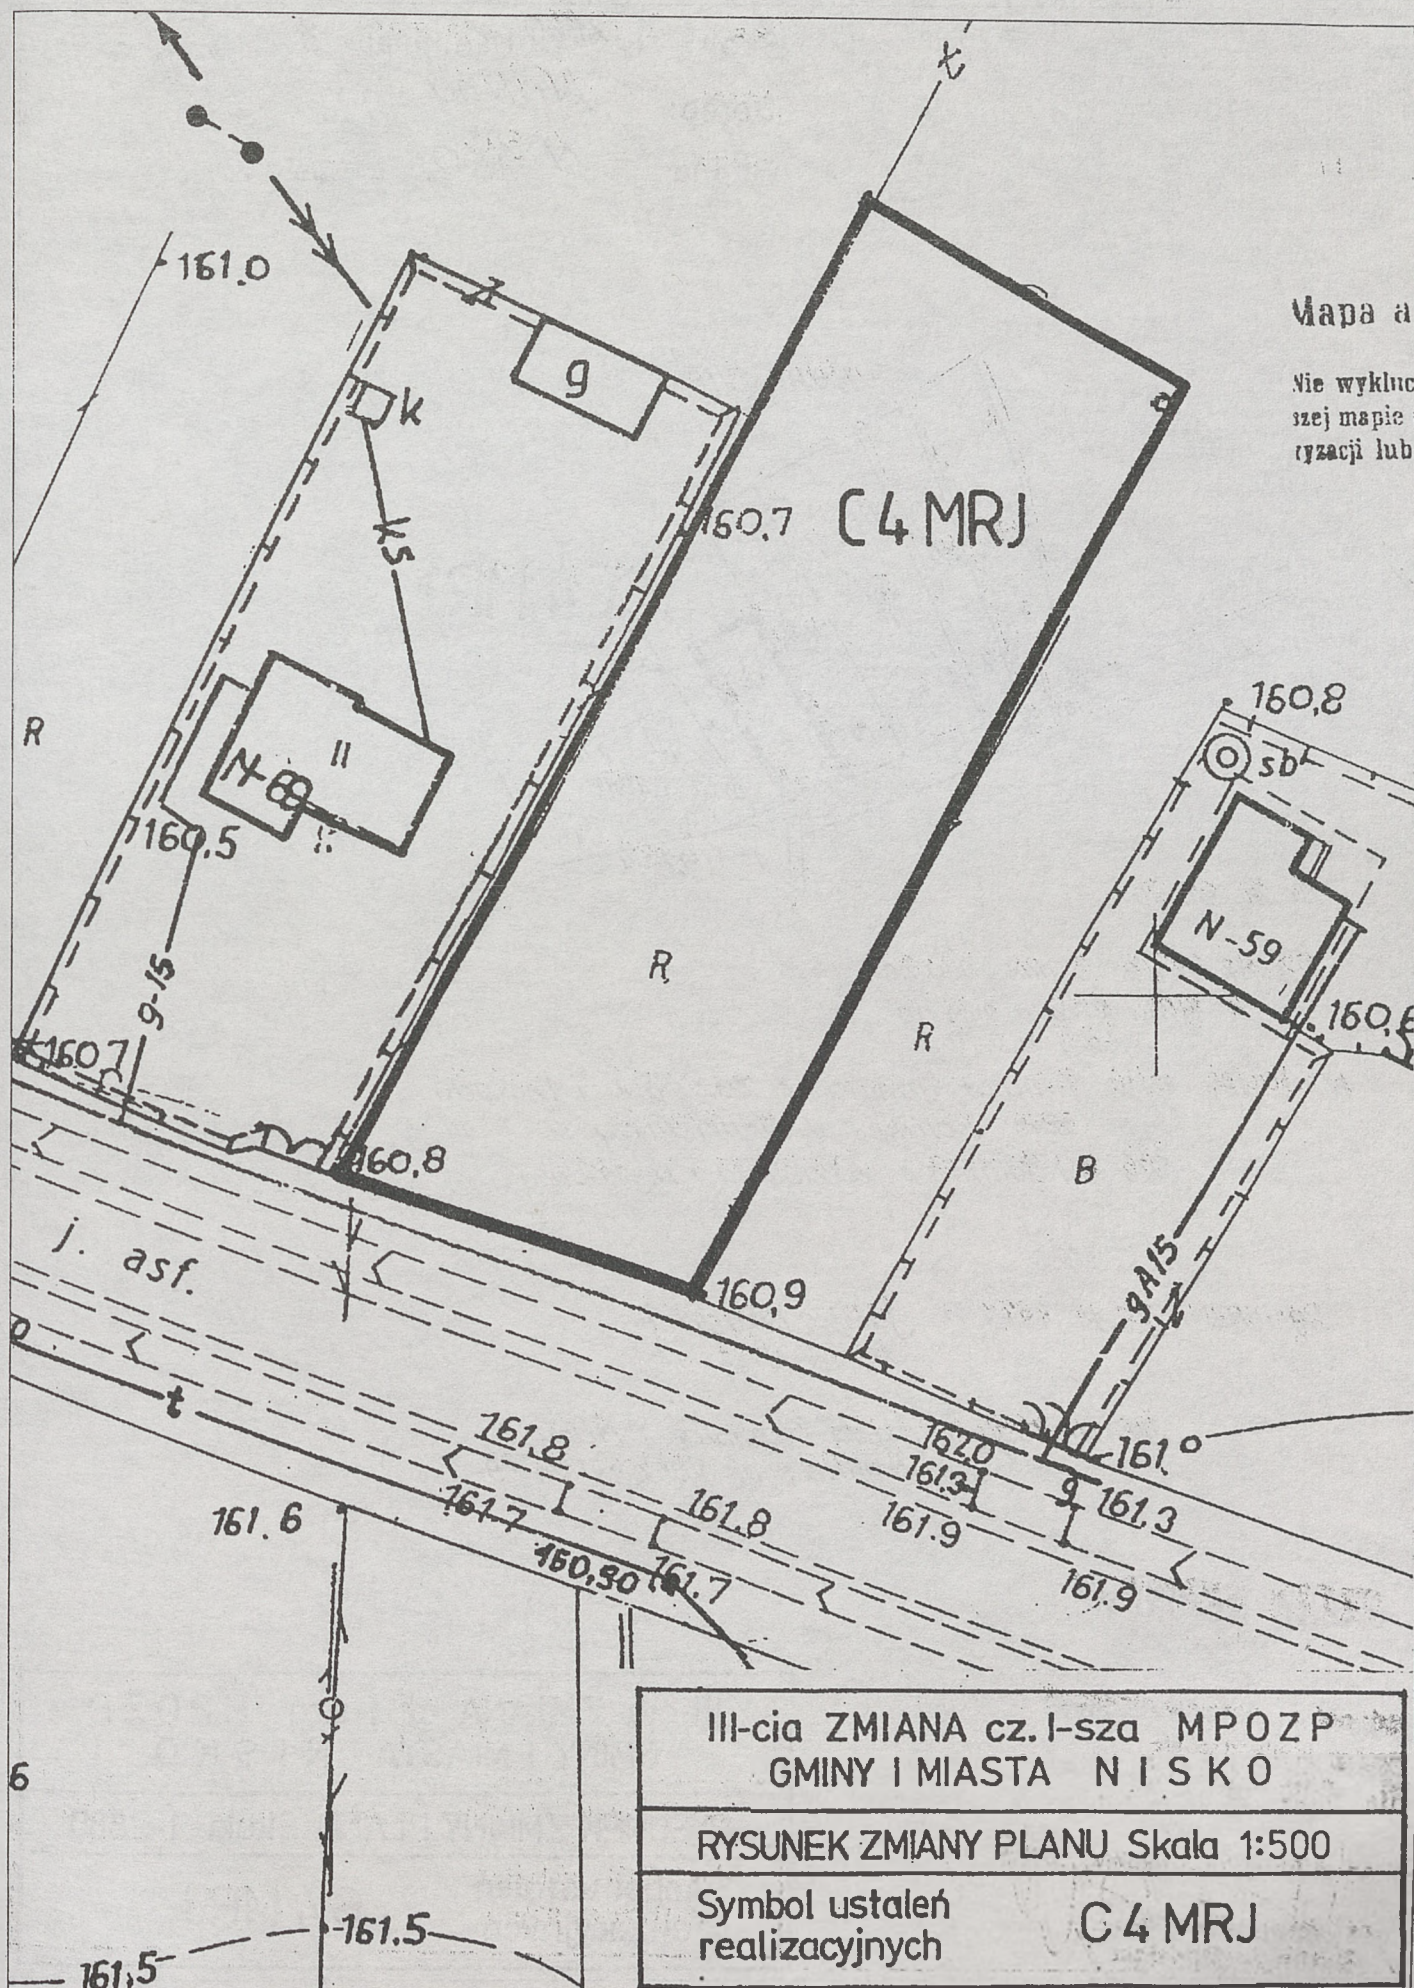

Skala: 1:2880 Kana mapy 3

Dorob: Holina

Gmina: Nisko

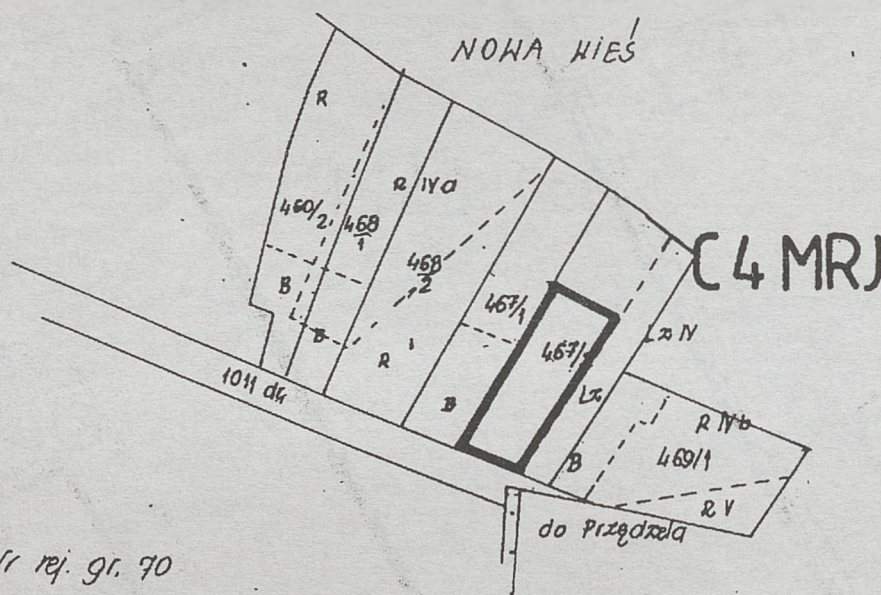

Nr rej. gr. 70

Dz. Nr 467/2 o pow. 0.41 ha

w tym: R IVb ~ 0.31 ha
Lz IV ~ 0.10 "Właściciel: 13/16 Marchut Danuta c. Zdzisława i Leokadii
zam: Holina, ul. Sienkiewicza 50

3/16 Gil Jolanta c. Zdzisława i Leokadii

Sąsiedzi: Dz. Nr 467/1 ~ Jarosz Krzysztof
NOHA NIES 2Dz. Nr 469/1 ~ tylko Stanisław i Maria
Holina, ul. Sienkiewicza 59

URZĄD REJONOWY

Zgodność z operatem ewidencyjnym

Data: 1995-10-09


Za: KIEROWNIKA URZĘDU

Za: Wójt Wierzbicki
Zastępca WójtaIII-cia ZMIANA cz. I-sza MPOZP
GMINY I MIASTA N I S K O

RYSUNEK ZMIANY PLANU Skala 1:2880

Symbol ustaleń
realizacyjnych

C4 MRJ

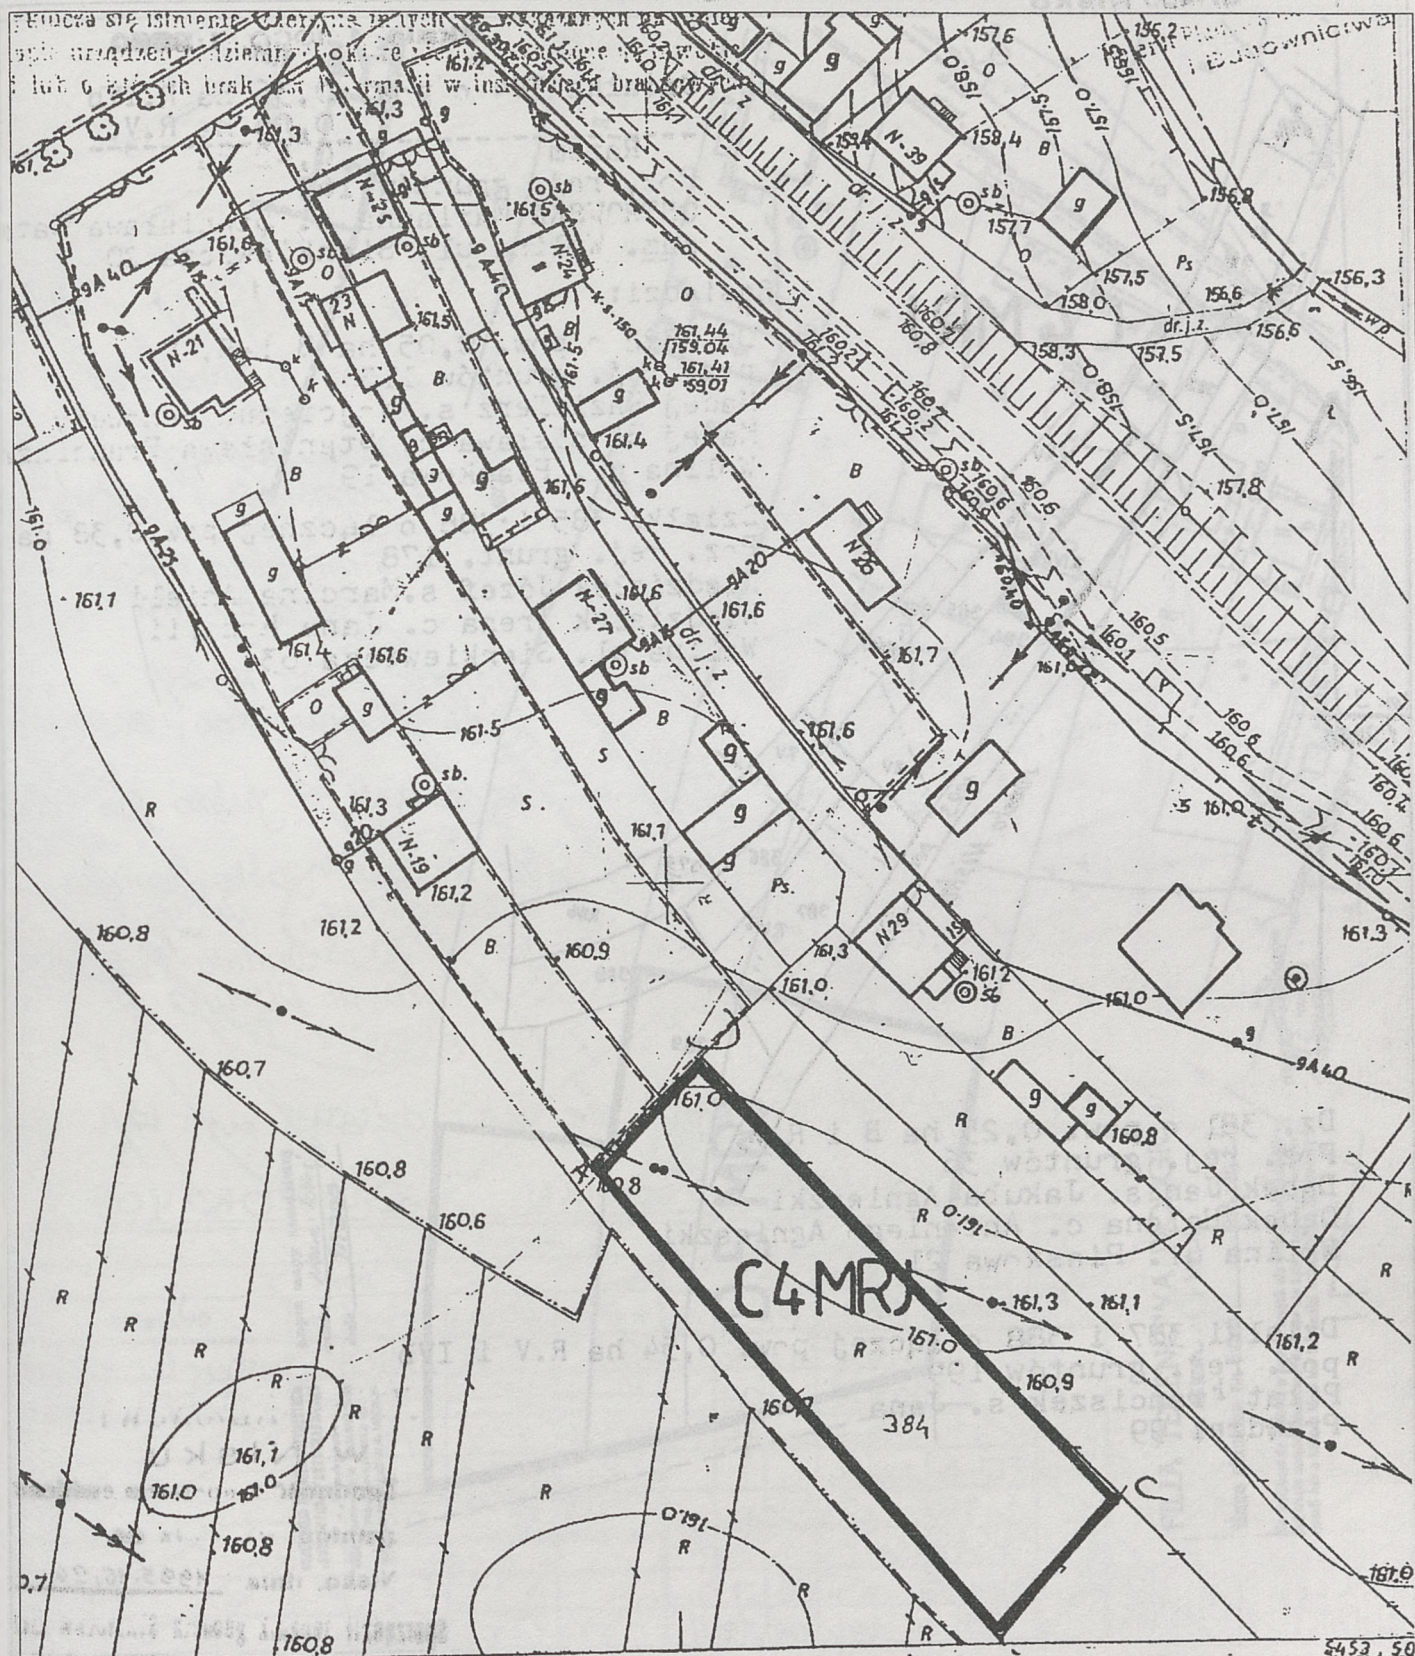

III-cia ZMIANA cz. I-sza MPOZP
GMINY I MIASTA NISKÓ

RYSUNEK ZMIANY PLANU Skala 1:1000

Symbol ustaleń
realizacyjnych

C 4 MRJ

57-400 NISKO

Skala 1:1000 1:2880

Działka 384 o pow. 0,36 ha R.IVb
 0,06 ha R.V.

 Razem 0,42 ha

Poz. rej. gruntów 163

OSTROWSKA Marianna c. Stanisława Katarzyna
 zam. Wolina ul. Sienkiewicza 20

Sąsiedzi:

Dz. 382 o pow. 0,05 ha B i R.V.

poz. rej. gruntów 113

Madej Kazimierz s. Wojciecha Janiny

Madej Bronisława c. Stanisława Franciszka

Wolina ul. Piaskowa 19


Działki 385 i 386 o łącznej pow. 0,38 ha

Poz. rej. grunt. 178

Niedziałek Józef s. Marcina Anieli

Niedziałek Irena c. Jana Kozłowski

Wolina ul. Sienkiewicza 63

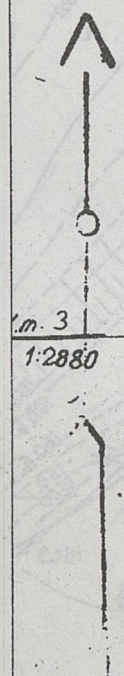C 4 MRJ

1:2880

Miasto Nisko

Dz. 381 o pow. 0,25 ha B i R.V.
 Poz. rej. gruntów 36
 Dąbek Jan s. Jakuba Agnieszki
 Dąbek Helena c. Antoniego Agnieszki
 Wolina ul. Piaskowa 21

Działki 387 i 388 o łącznej pow. 0,54 ha R.V i IVb
 poz. rej. gruntów 199
 Piłat Franciszek s. Jana
 Przędzel 99

W NISKU

Zgodność z uśrednionymi

gruntów

Wskaz. dnia 1995.10.26


Sprawdził technik geodeta Stanisław Zieliński

III-cia ZMIANA cz. I-sza MPOZP
 GMINY I MIASTA N I S K O

RYSUNEK ZMIANY PLANU Skala 1:2880

Symbol ustaleń
 realizacyjnych

C 4 MRJ

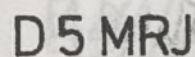

Gmina Nisko

Deputy

7239C

Ktażciol: Luciak Dariusz
s. Zdzisława i Krystyny
Luciak Bożena
c. Franciszka i Zofii
Nona Nieś Nag

Sosiodzi; DZ. N1 21/1 ~
Chojnacki Franciszek, Norwid Kieś

DZ. Nr 22/1 ~ Juško Jan i Heler
Nr 30

DZ. Nr 22/2 ~ Juško Mariusz
i Bronisław, Nr 9e

Dz. Nr 20 ~ Dudek Marcin
Nisko, ul. Olszyna 13

Volina

ZMIANY: Dz. nr 19 dzieli się na działki nr: 19/1 i 19/2

WYKAZ ZMIAN GRUNTOWYCH

[illegible]

URZAD REJONOWY
W M. SKU

dnosc z uprzednim cwieniem

toż stwierdza się

1995-10-7 4





Micro/nik

III-cia ZMIANA cz. I-sza MPOZP
GMINY I MIASTA N I S K Ó

RYSUNEK ZMIANY PLANU Skala 1:2880

Symbol ustaleń
realizacyjnych

D 5 MRJ

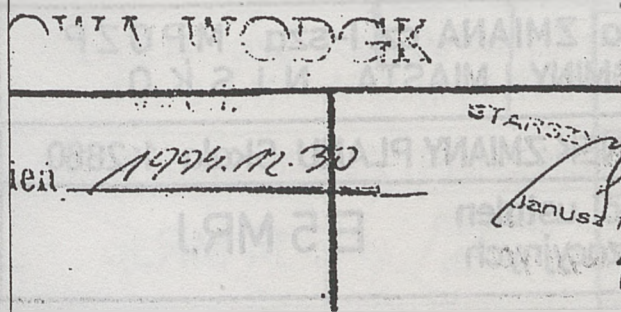

E 5 MRJ

E 5 MRJ

Osiedzi: Dz. Nr 1999 ~ Sroka Bronistana, zam. Lazuze, ul. Zielona 4
Dz. Nr 1919 ~ Mienie nsi: Lazuze,

D REJONOWY
Nisku

9/1/25/10

z oberstem ewidencij

rtwierdzo się


1995 -06- 08


III-cia ZMIANA cz. I-sza M P O Z P
GMINY I MIASTA N I S K O


RYSUNEK ZMIANY PLANU Skala 1:2880

Symbol ustaleni
realizacyjnych

E 5 MRJ

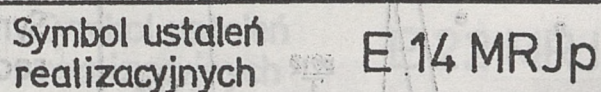


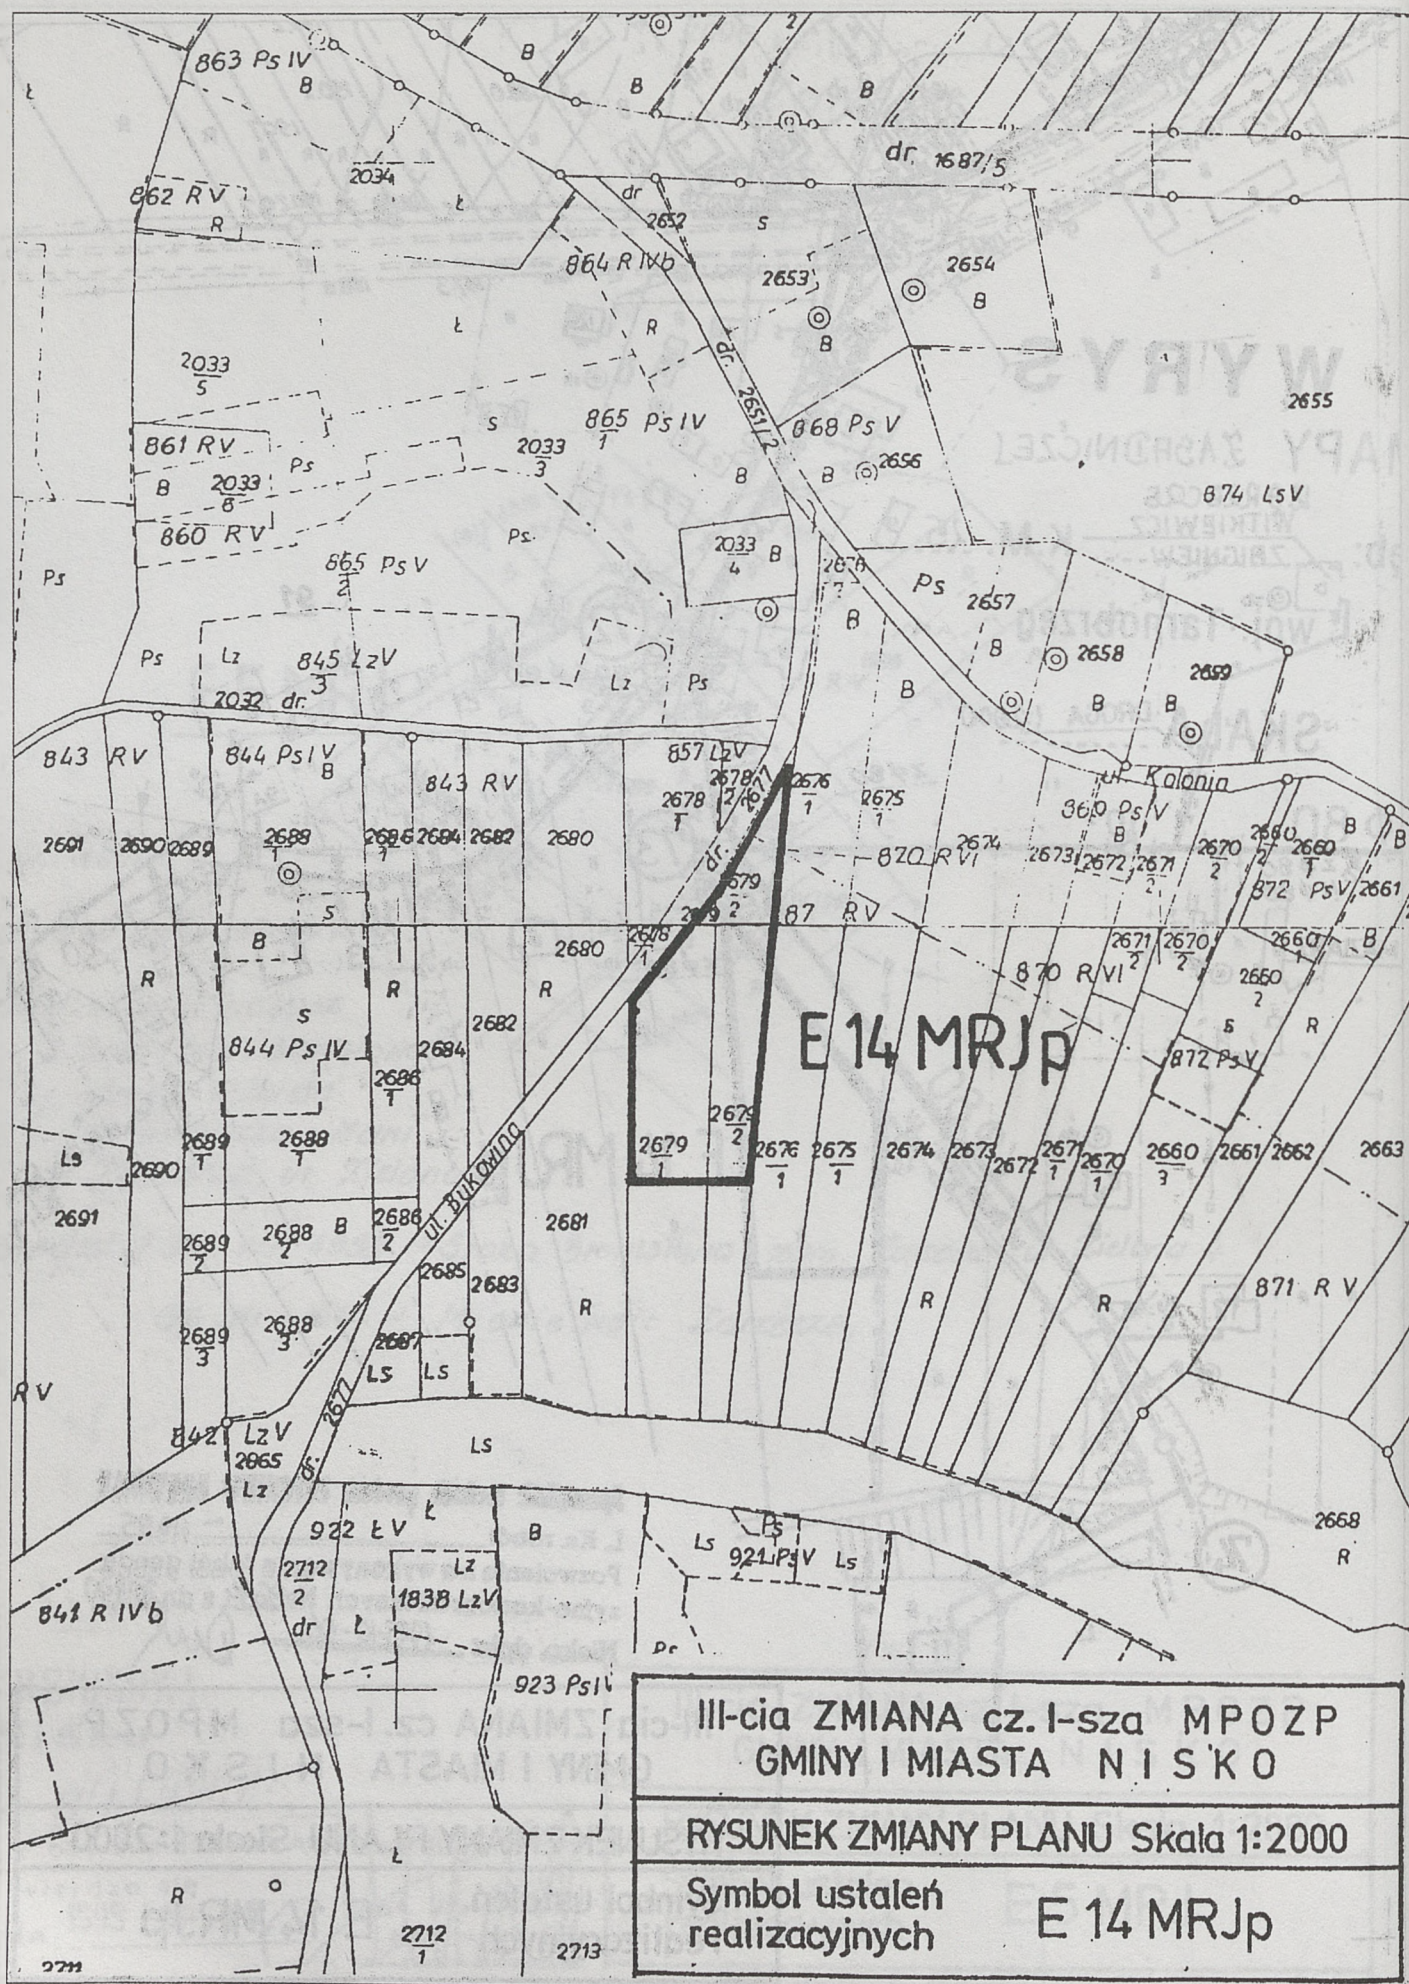

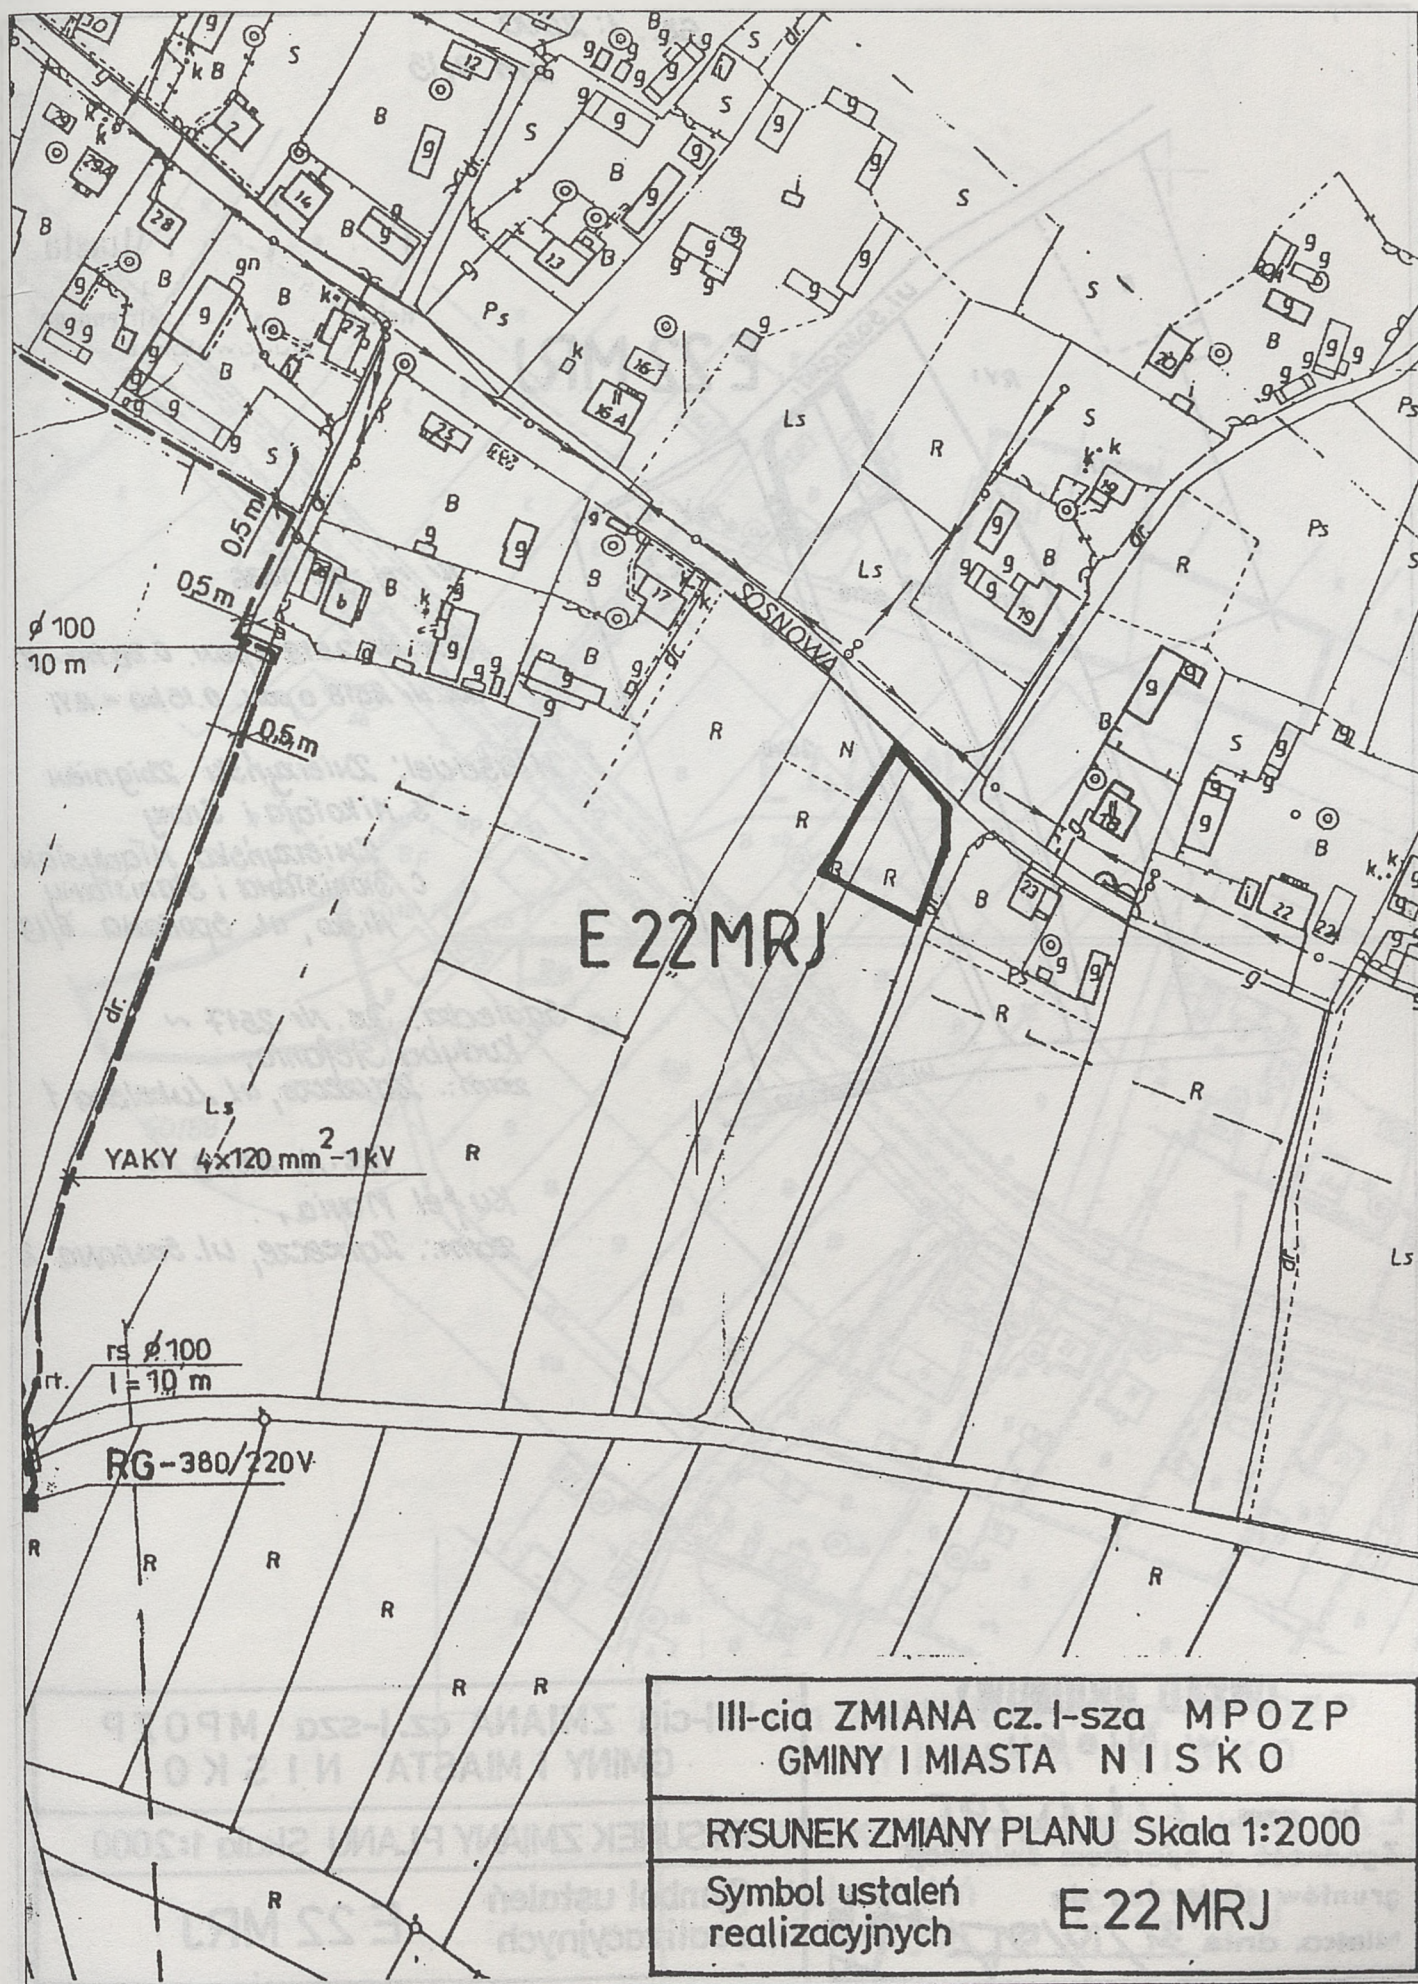

Sk.: 1:2000

km. 9,13

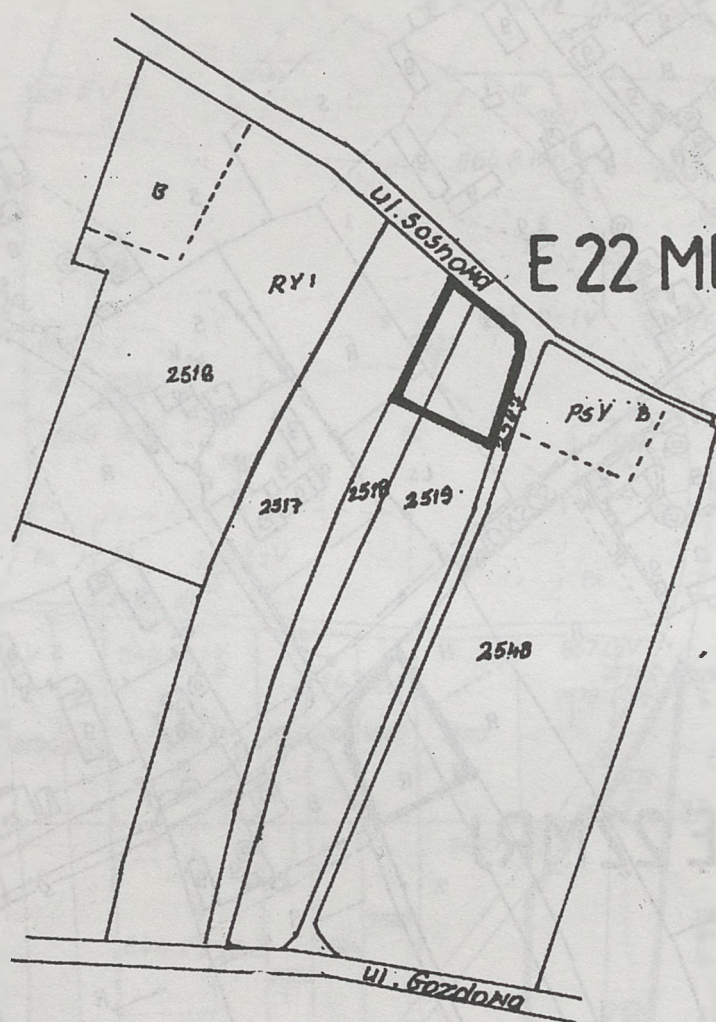

Urząd Miasta

Rejonowy Urząd Miejski
Budownictwa

Nr rej. gr. 1536

Dz. Nr 2519 o pow. 0.38 ha ~ R1

Dz. Nr 2518 o pow. 0.15 ha - RVI

Właściciel: Zwierzyński Zbigniew
S. Mikołaja i Jeleny
Zwierzyńska Miłostawa
C. Stanisława i Stanisławy
Nisko, ul. Sportowa 6/19

Sąsiedzi: Dz. Nr 2517 ~
Kudyba Stefan,
zam.: Zarzecze, ul. Lubelska 1

Dz. Nr 2548 ~
Kufel Maria,
zam.: Zarzecze, ul. Sosnowa 2

URZĄD REJONOWY
w Nisku

L. ks. zam. 1/1/15/95
Zgodność z operatem ewidencji
gruntów stwierdza się
Nisko, dnia 31/10/95

III-cia ZMIANA cz. I-sza MPOZP
GMINY I MIASTA N I S K O

RYSUNEK ZMIANY PLANU Skala 1:2000

Symbol ustaleń
realizacyjnych

E 22 MRJ




III-cia ZMIANA cz. I-sza MPOZP
GMINY I MIASTA N I S K O

RYSunek ZMIANY PLANU Skala 1:2000


Symbol ustaleń
realizacyjnych


E 44 MRJ

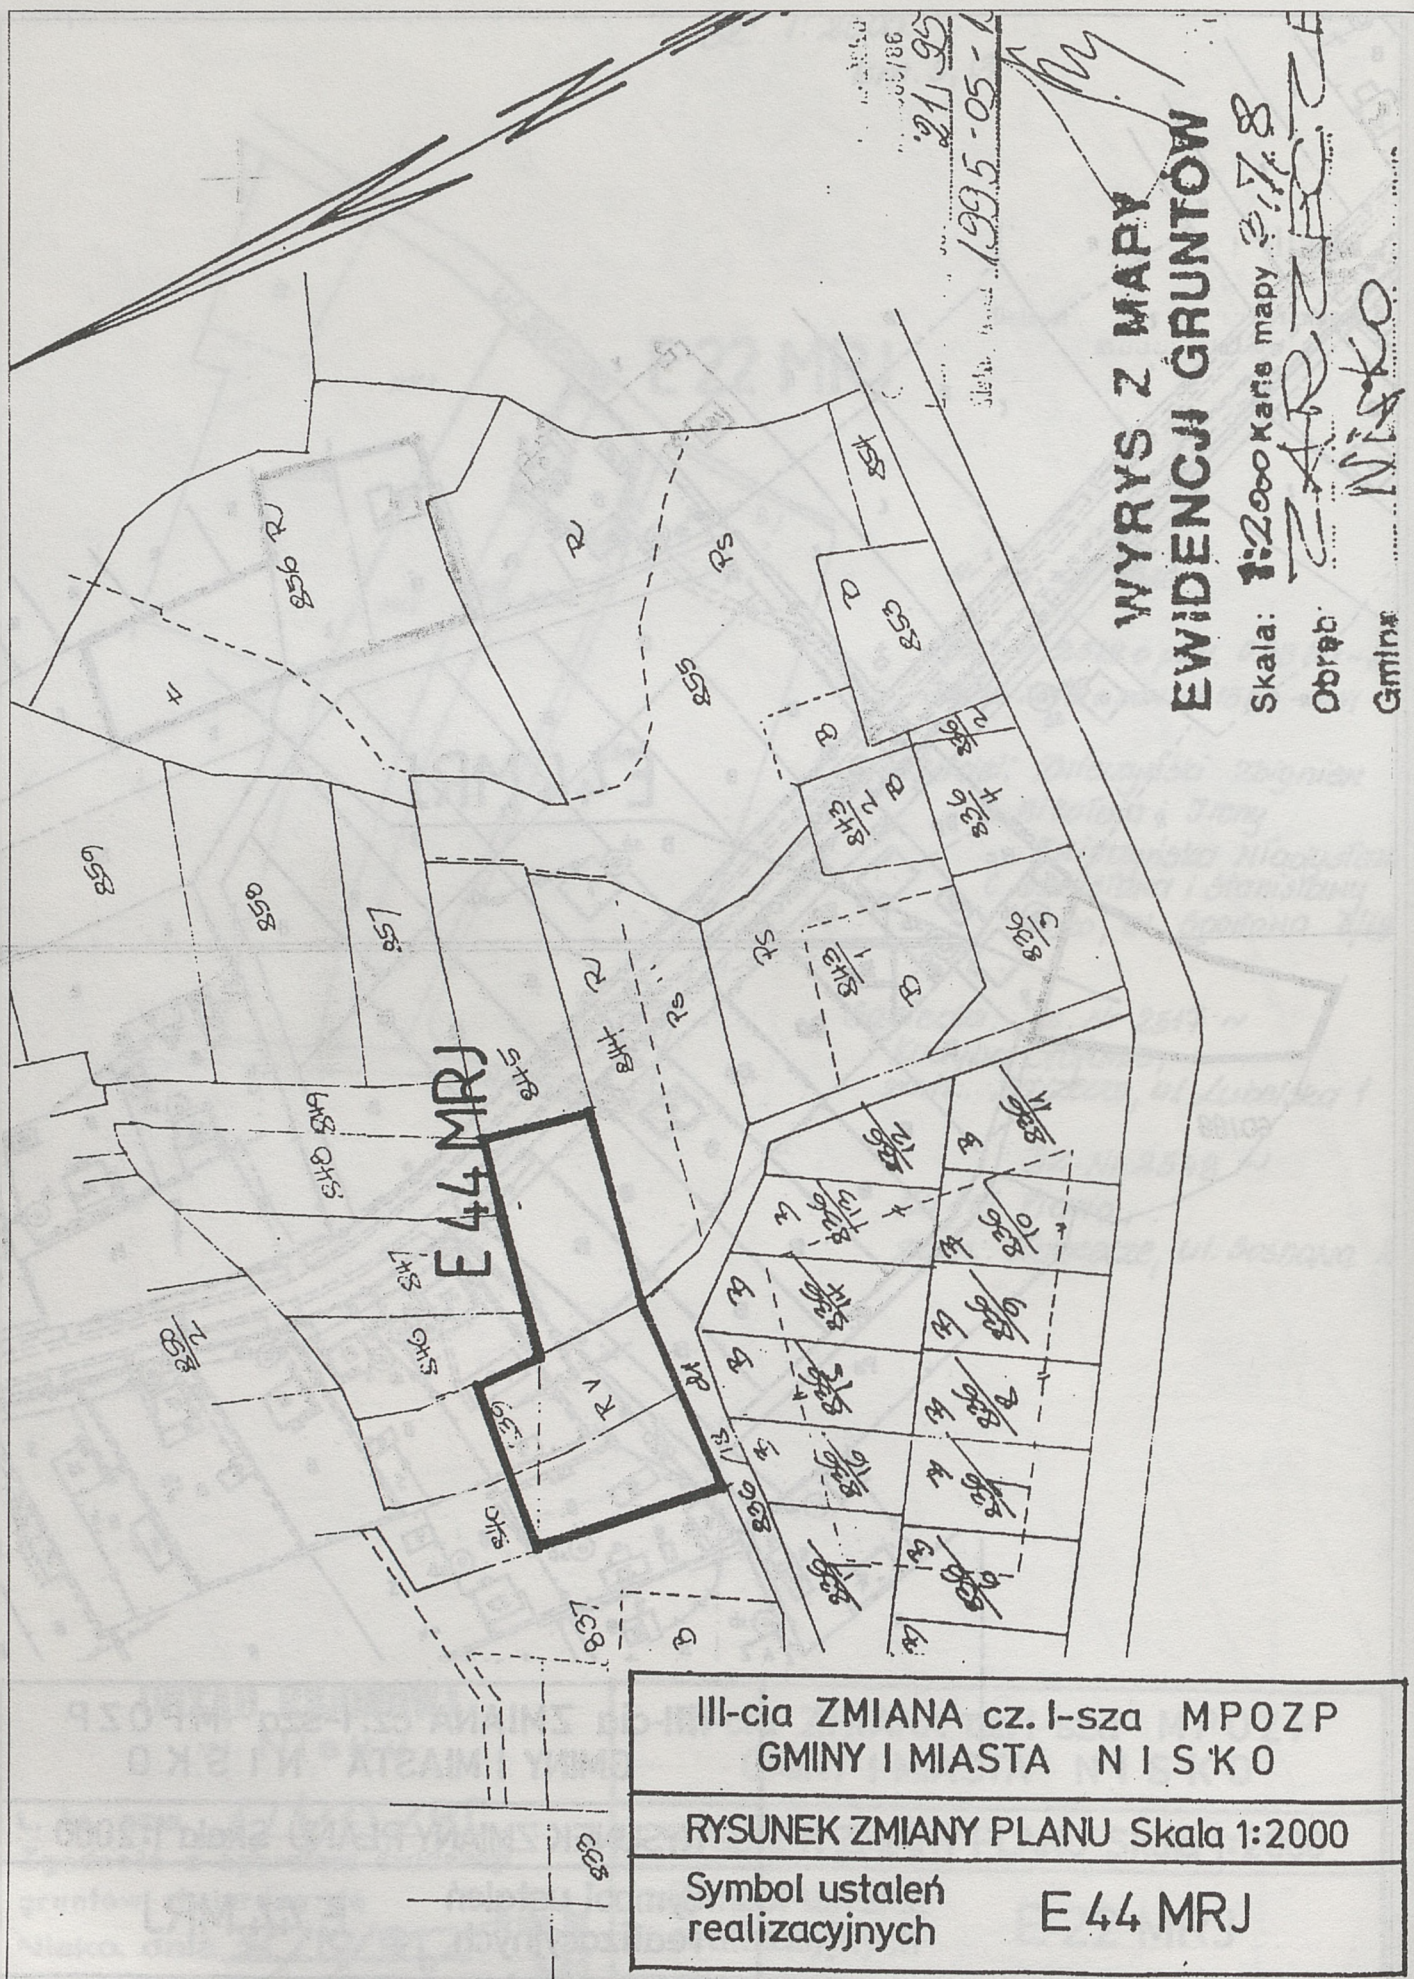




E 44 MRJ

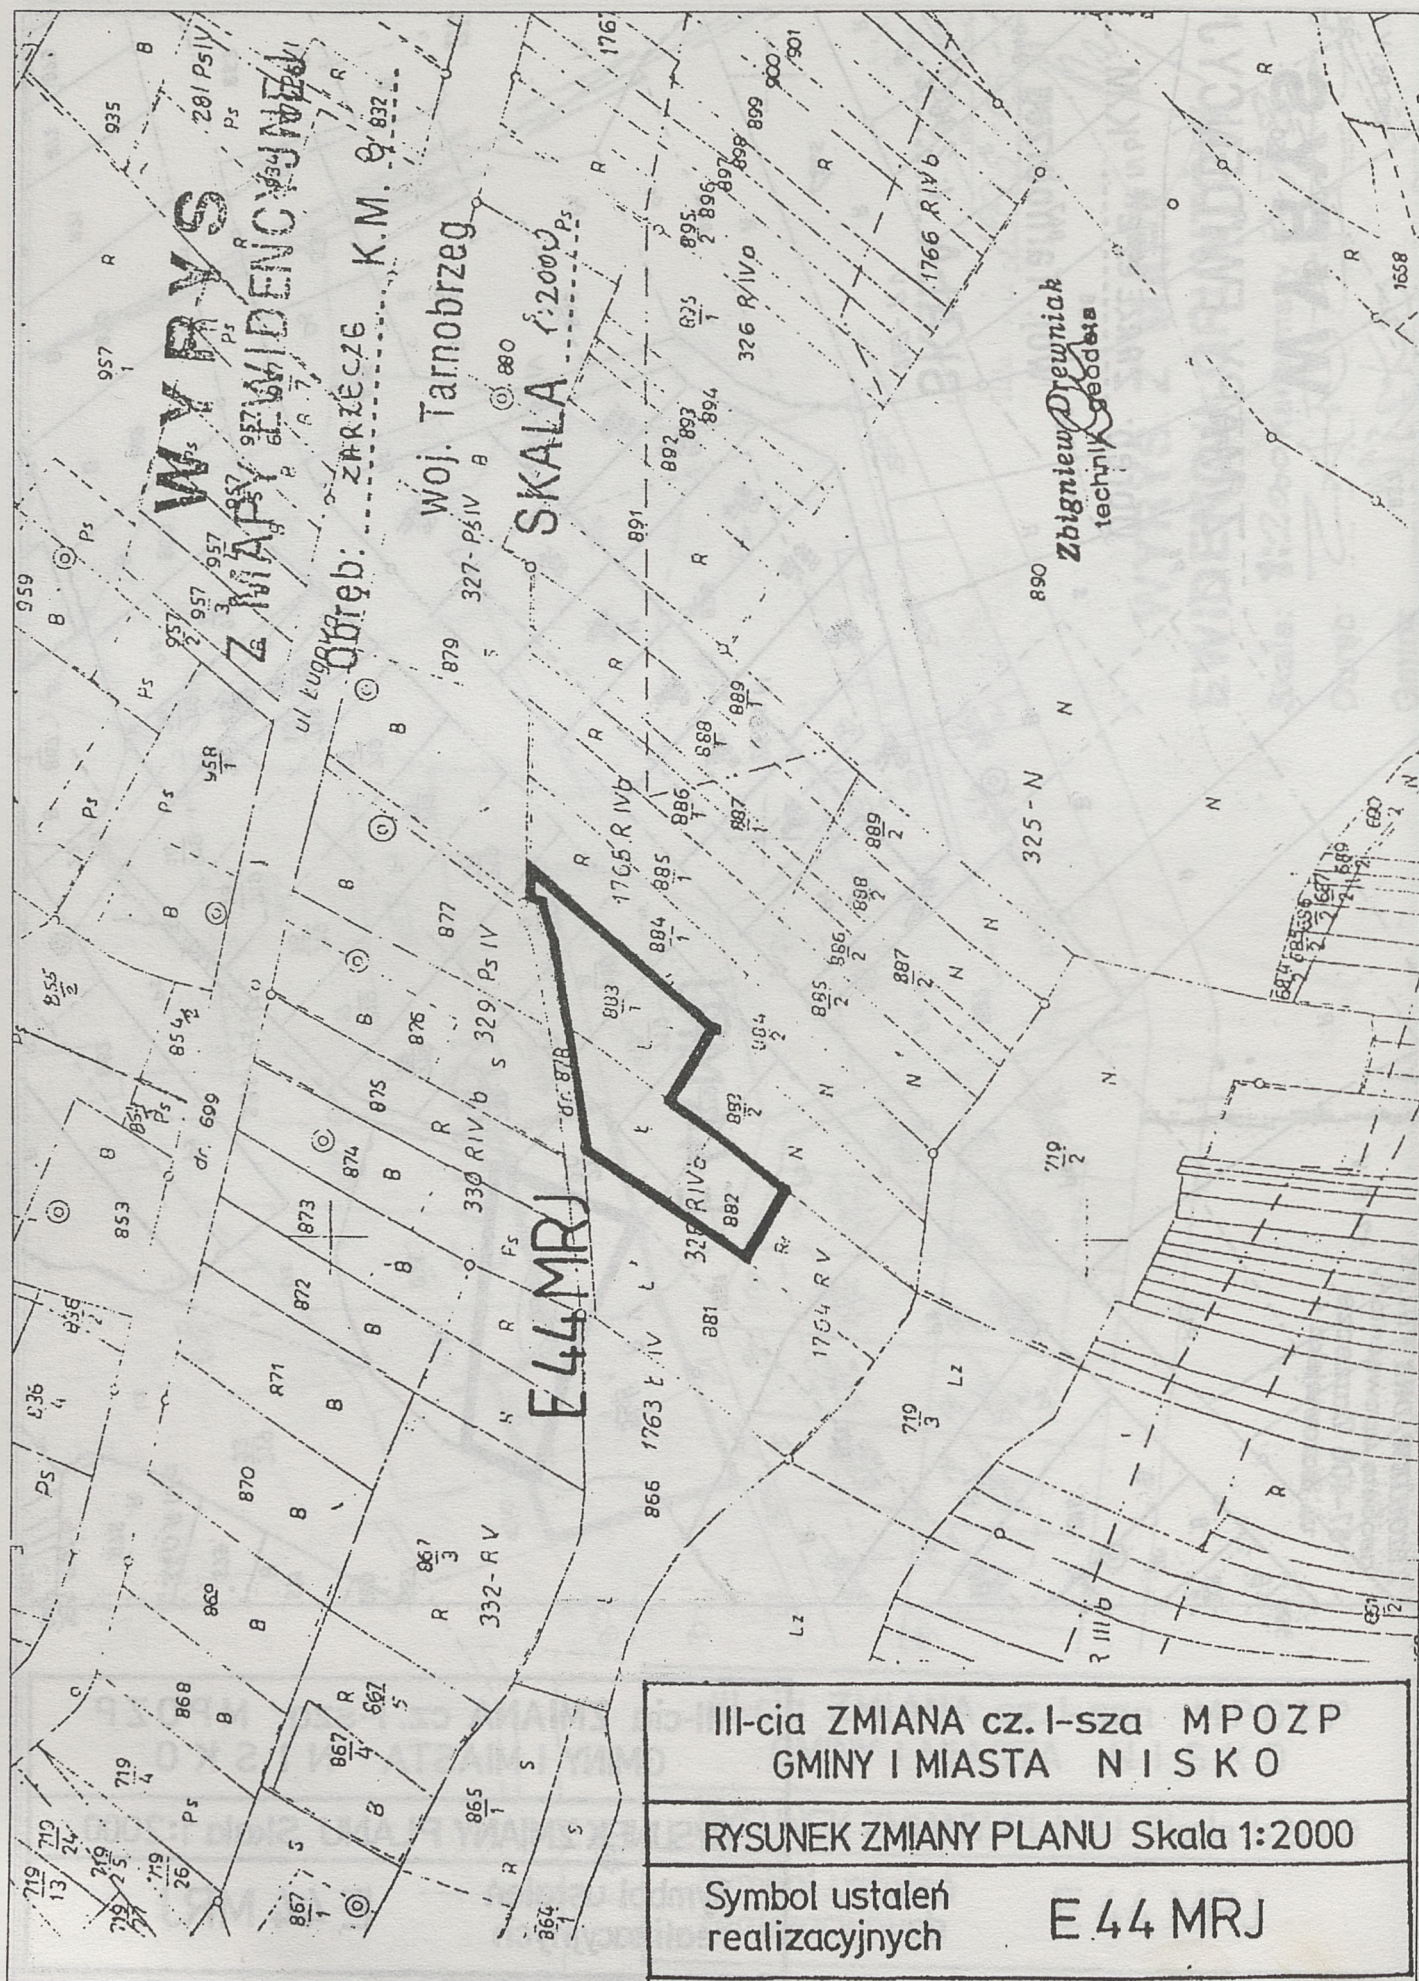

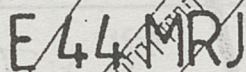

E 44 MRJ

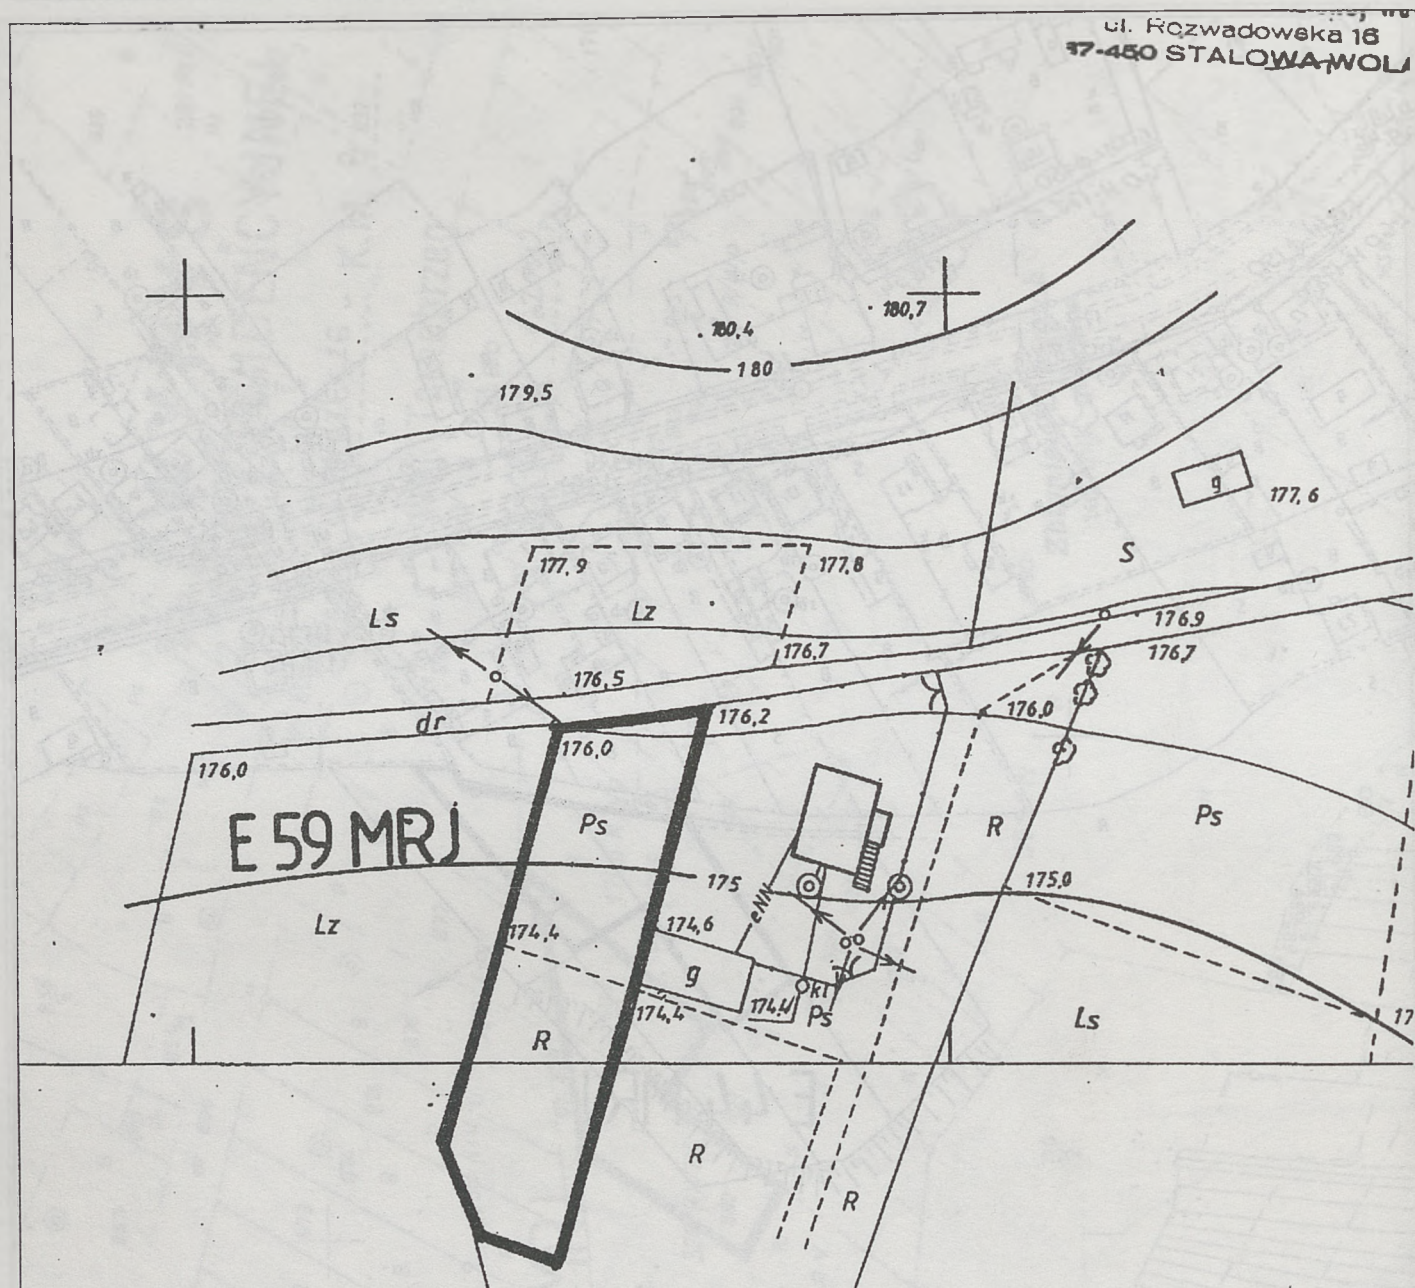

2862 - 11/95

03.11.1995

Stałowa Wola 03.11.95

STARSZY INSPEKTOR
Janusz Madej

III-cia ZMIANA cz. I-sza MPOZP
GMINY I MIASTA N I S K O

RYSunEK ZMIANY PLANU Skala 1:1000

Symbol ustaleń
realizacyjnych

E 59 MRJ


MIECZYŚLAW CHMIELARZ

Geodeta uprawniony Nr upr. 4719/86


37-400 NISKO

ul. Tysiąclecia 16/7

tel. 41-26-47

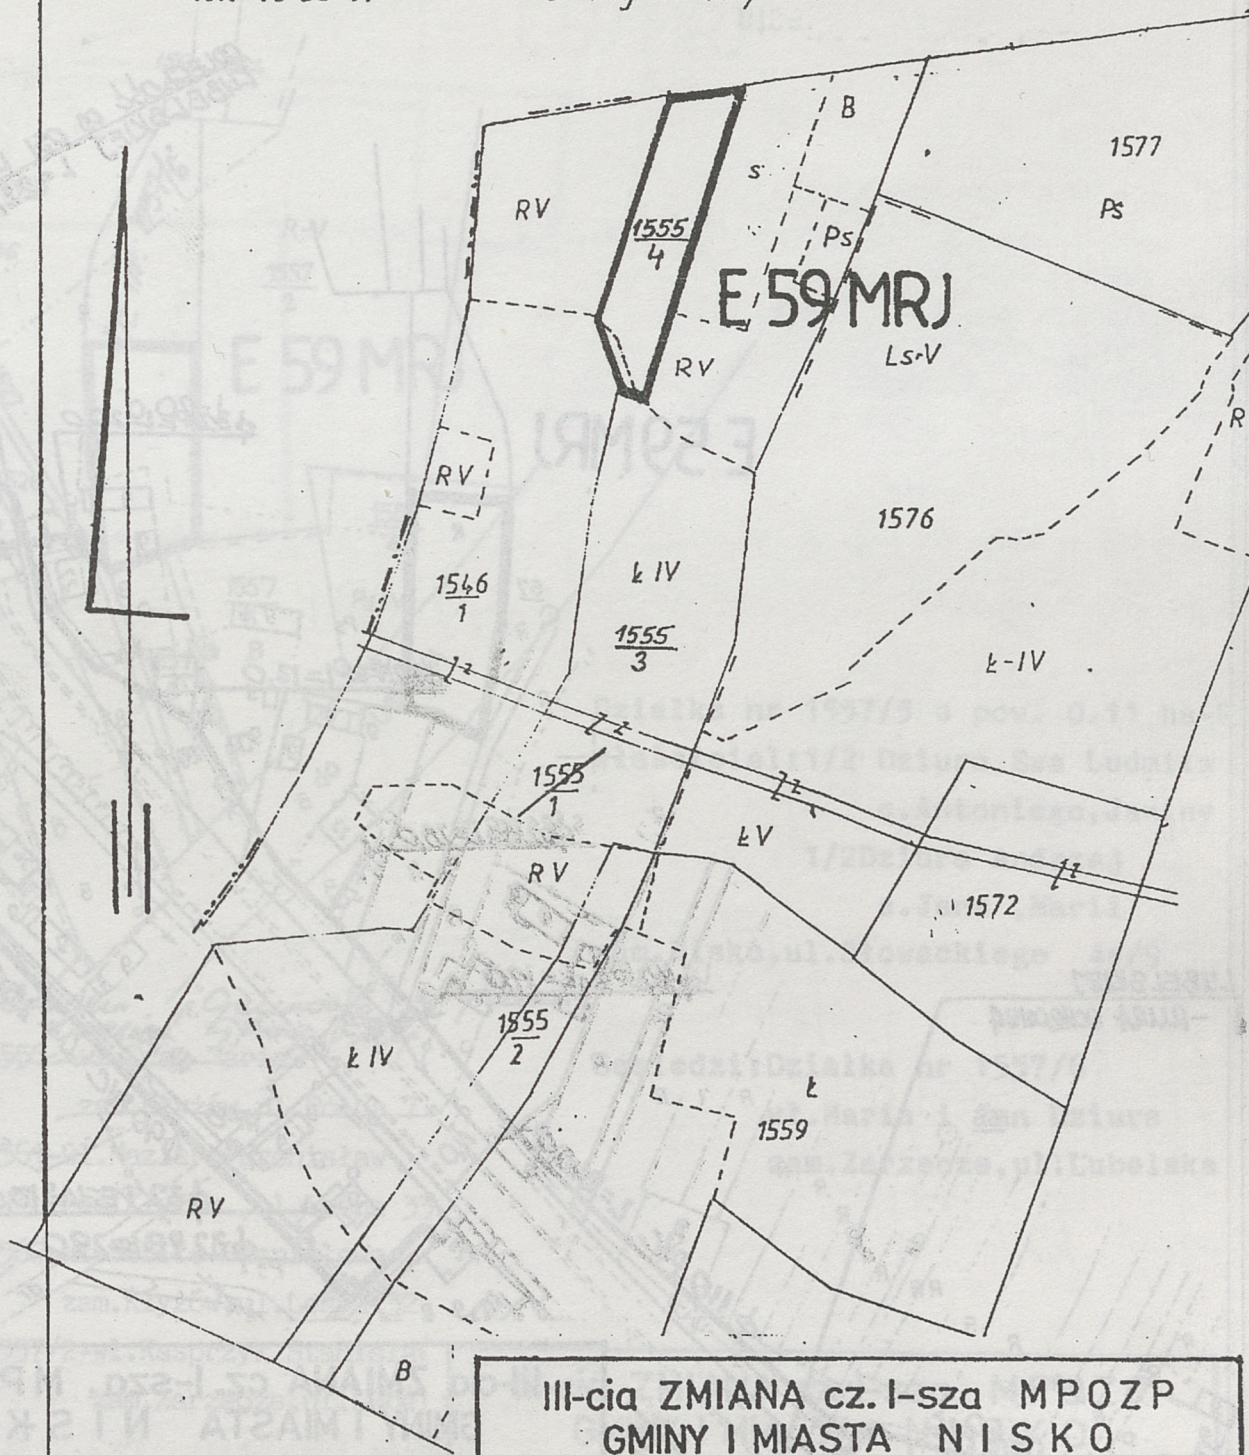
Grunty wsi Kłyżów**III-cia ZMIANA cz. I-sza MPOZP
GMINY I MIASTA N I S K O****RYSUNEK ZMIANY PLANU Skala 1:2000****Symbol ustaleń
realizacyjnych****E 59 MRJ**

Kala 1: 2000

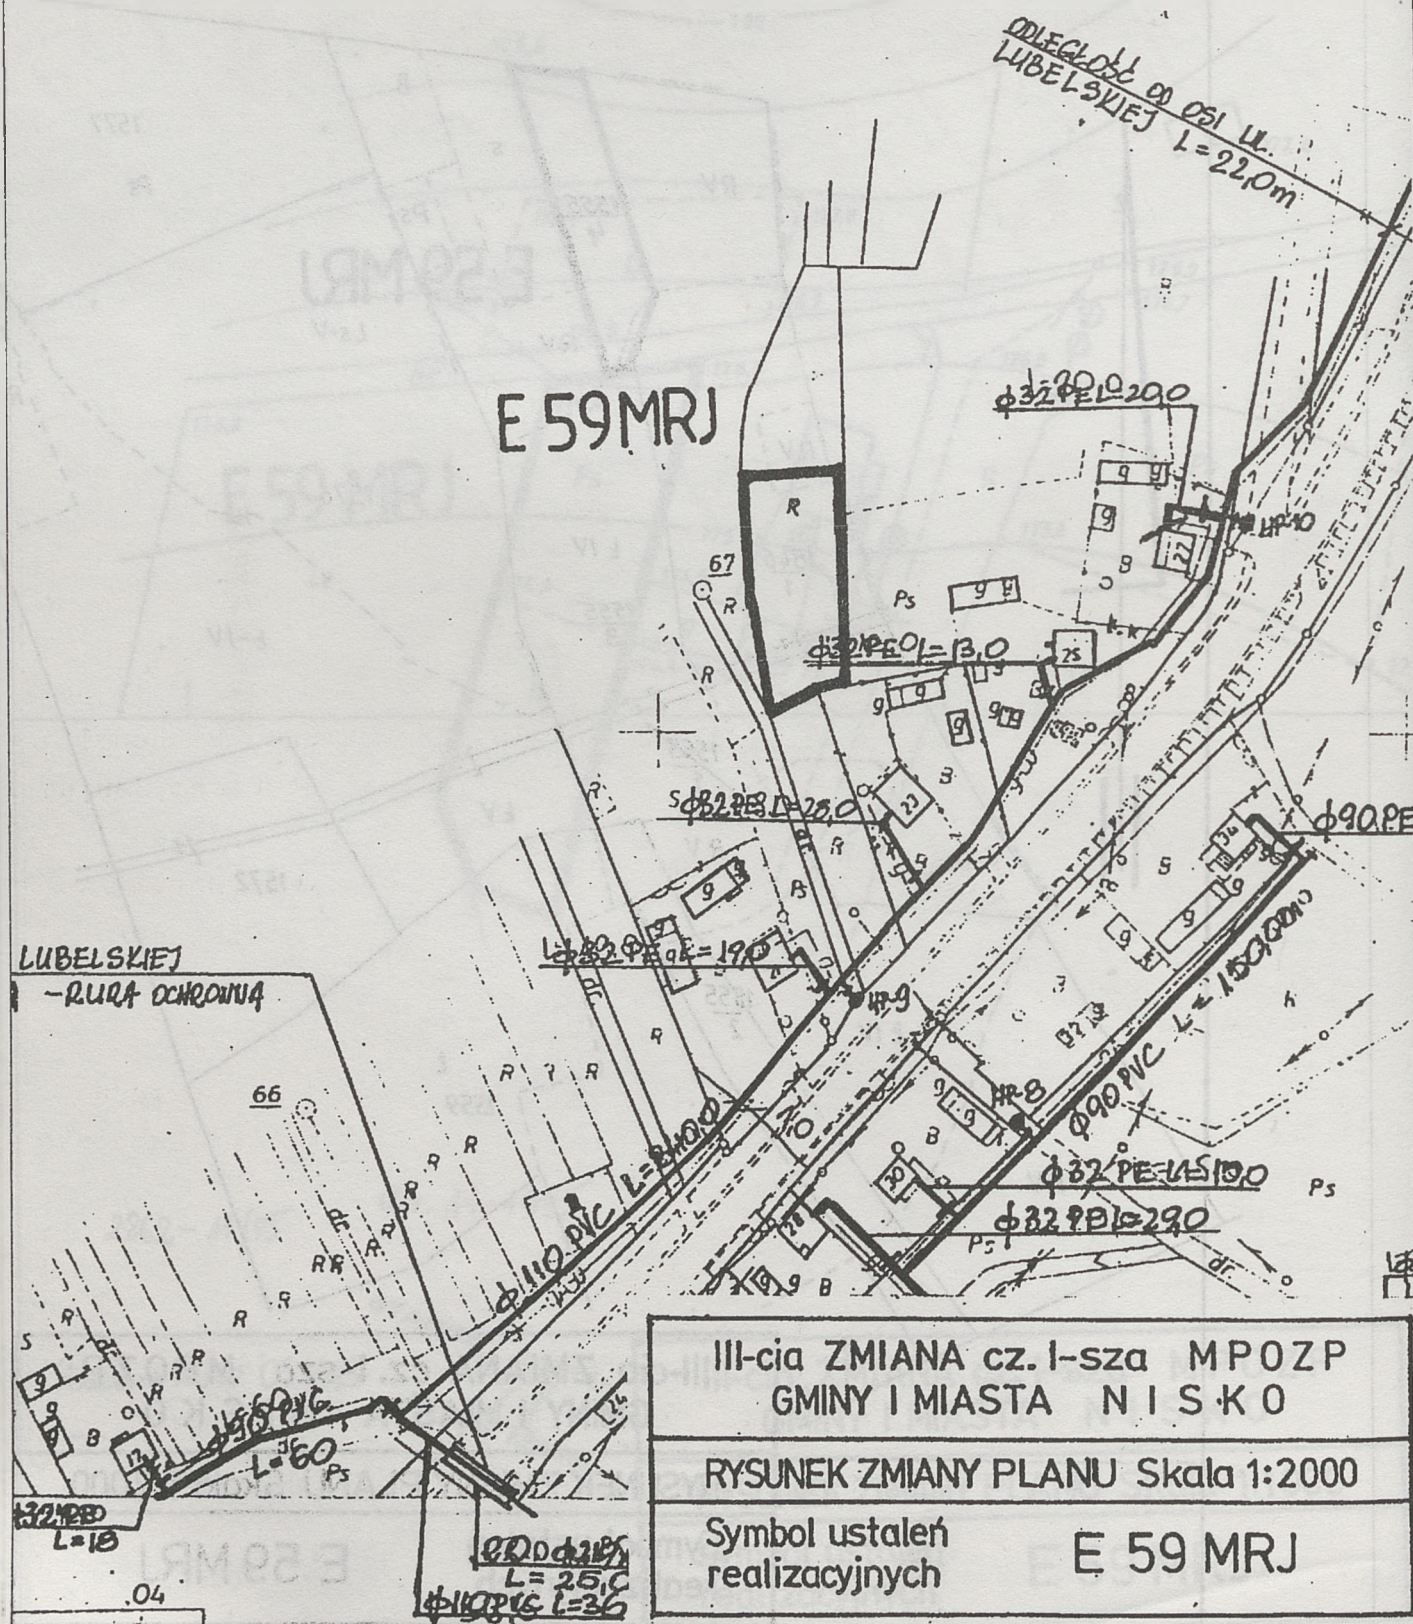

MIĘDZYSZYSTA
 DZIĘTA - 10 upr. 1000 mg
 m. 37.400 Nisko, ul. Dema R

km. 5

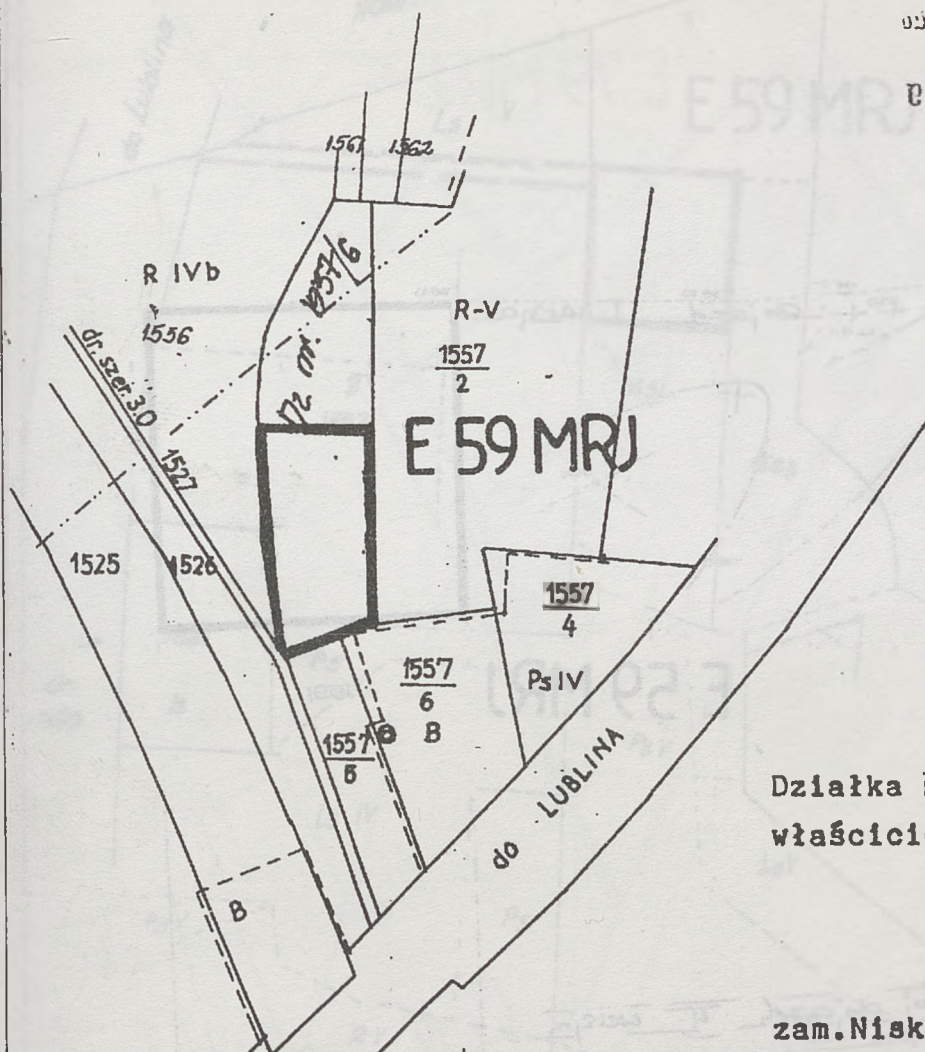

Działka nr 1557/5 o pow. 0.11 ha-
 właściciel: 1/2 Dziura Ewa Ludmiła
 c. Antoniego, Janiny
 1/2 Dziura Andrzej
 s. Jana, Marii
 zam. Nisko, ul. Słowackiego 4a/9

Grucio Gierka i Genowefa użytkownik
Krzysztof Gierka 104
 działka nr 1555 - wł. Drag Maria

zam. Kłyżów, ul. Polna 7

działka nr 1561 - wł. Maziarz Bronisław
 zam. Kłyżów, ul. Leśna 33

działka nr 1562 - wł. Sobiło Stanisława
 zam. Kłyżów, ul. Leśna 32

działka nr 1557/2 - wł. Kasprzyk Stanisław
 zam. Zarzecze, ul. Lubel


Sąsiedzi: Działka nr 1557/6
 wł. Maria i Jan Dziura
 zam. Zarzecze, ul. Lubelska

III-cia ZMIANA cz. I-sza MPOZP
 GMINY I MIASTA N I S K O


RYСУNEK ZMIANY PLANU Skala 1:2000

Symbol ustaleń
 realizacyjnych


E 59 MRJ

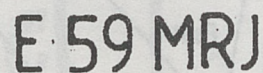

E 59 MRJ

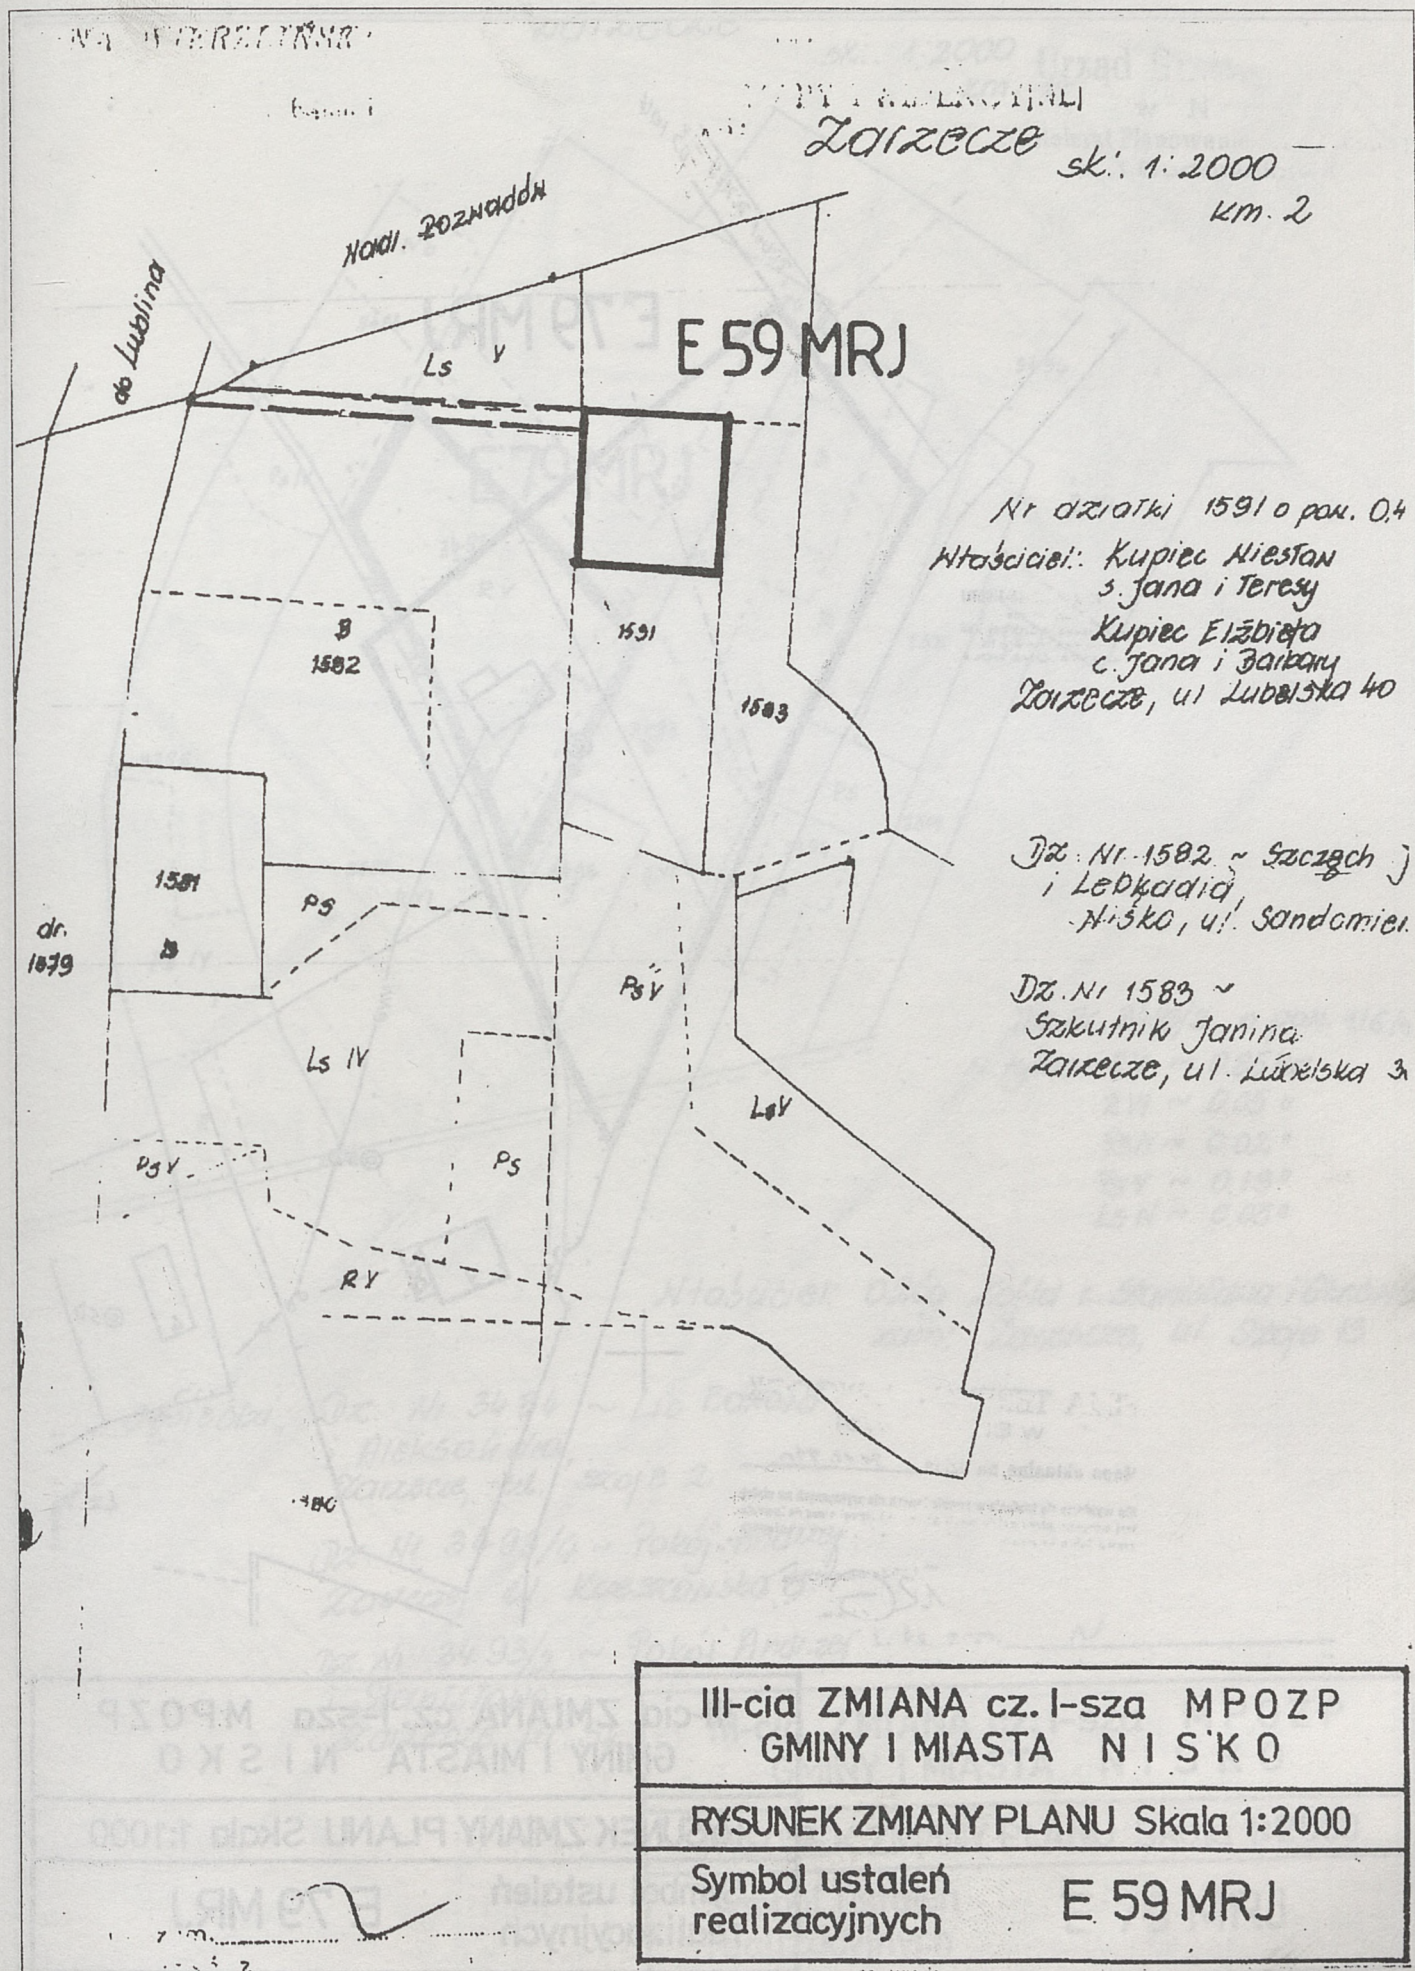





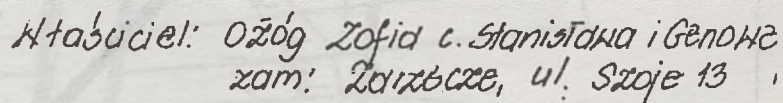


Dr. Nr 34 93/2 ~ Pokój Andrzeja L. ks. ...
i Stanisława
Zalecz, ul. S.

E 79 MRJ

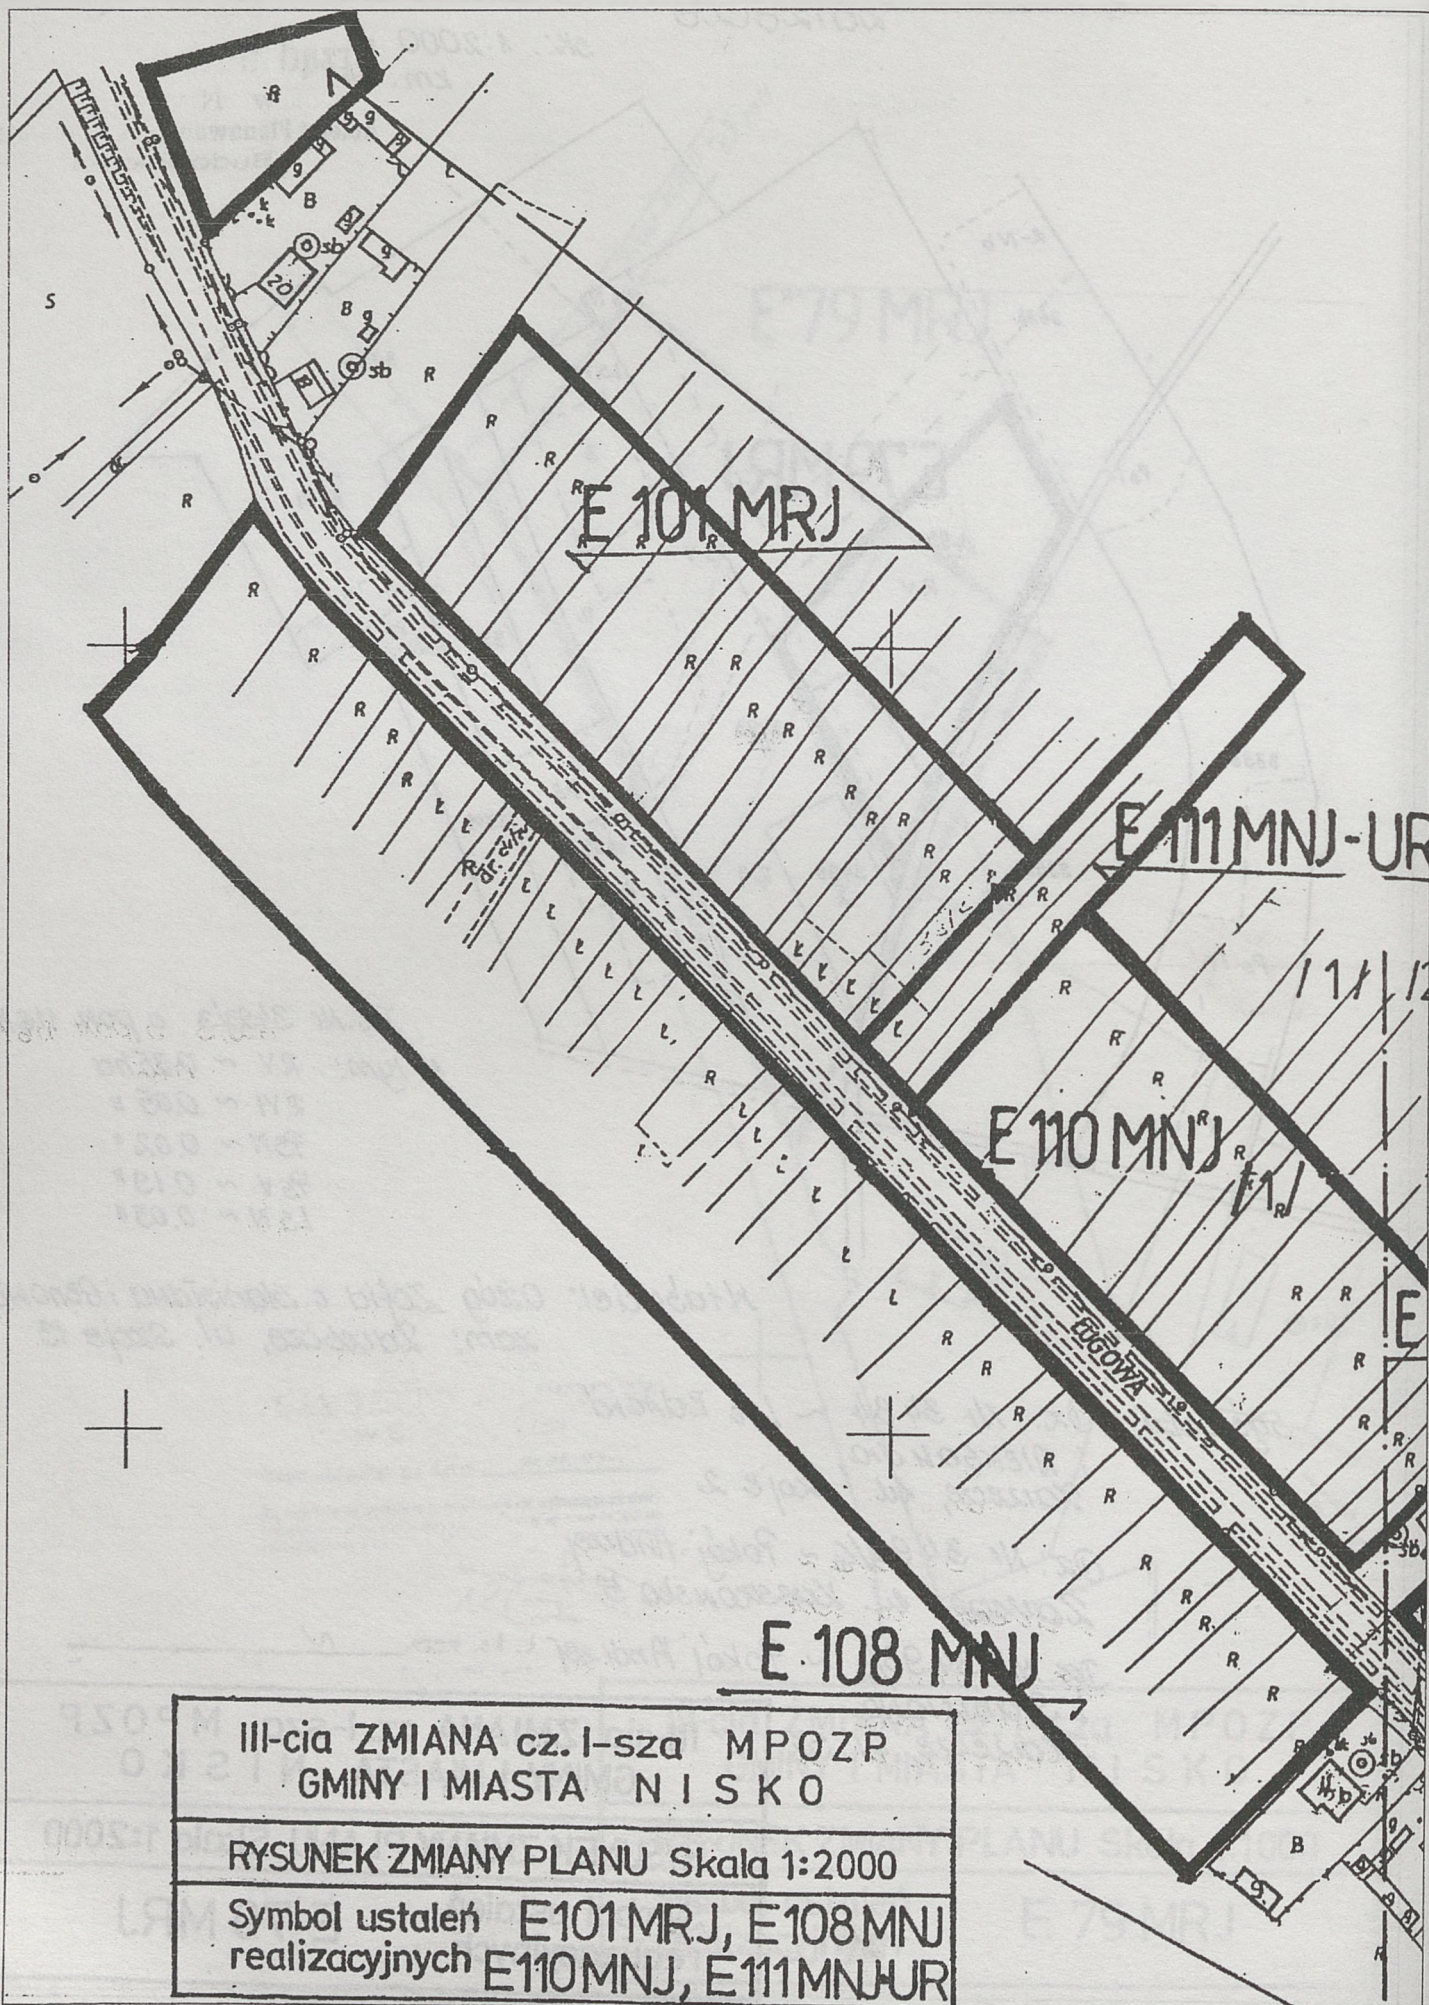

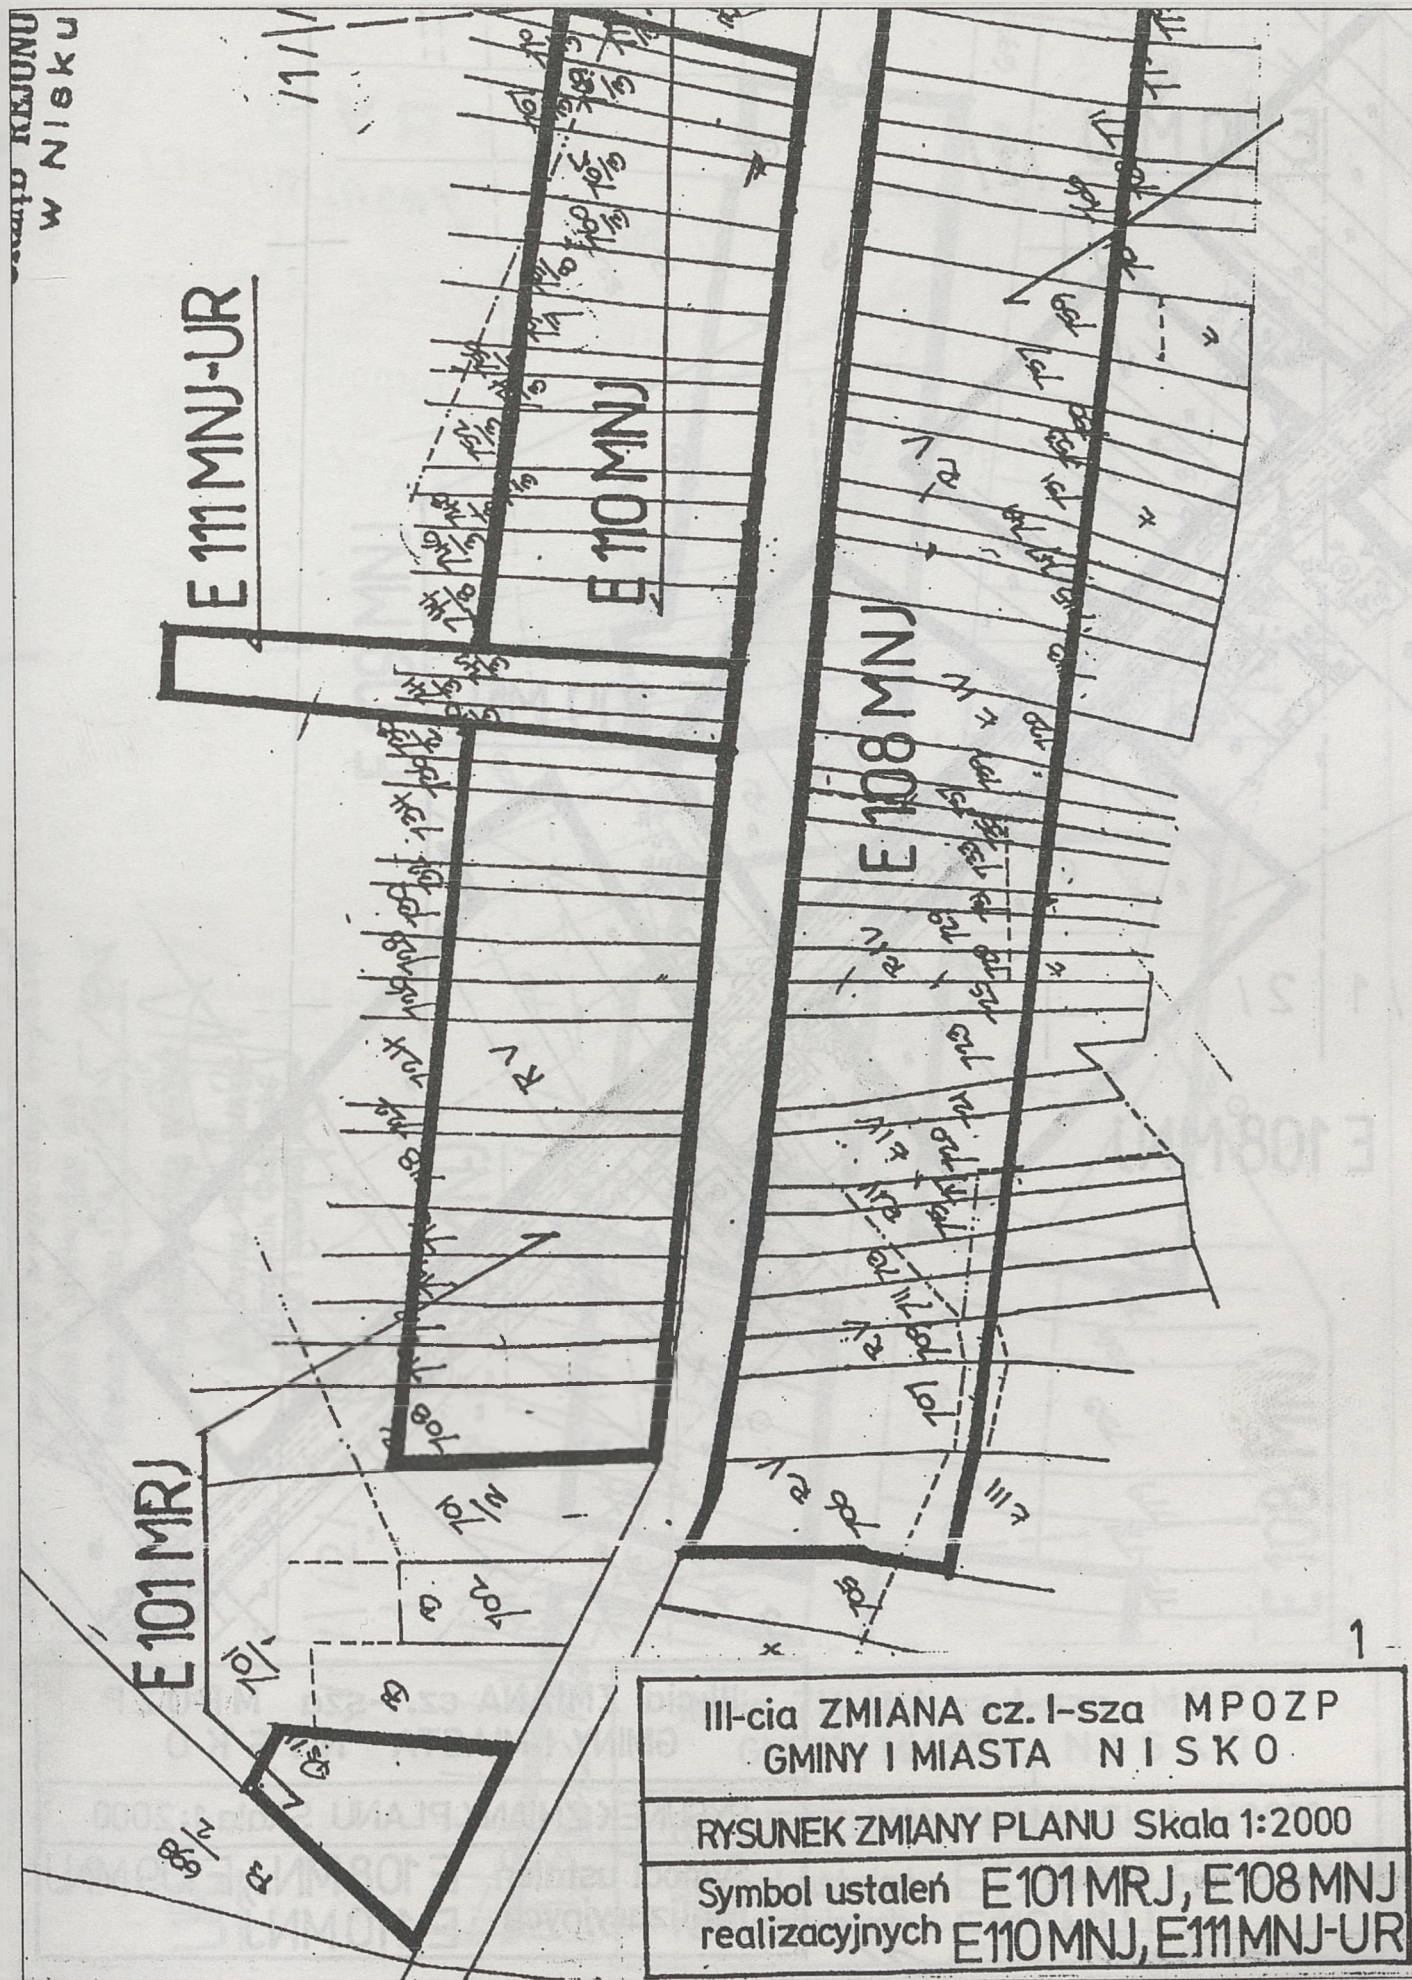

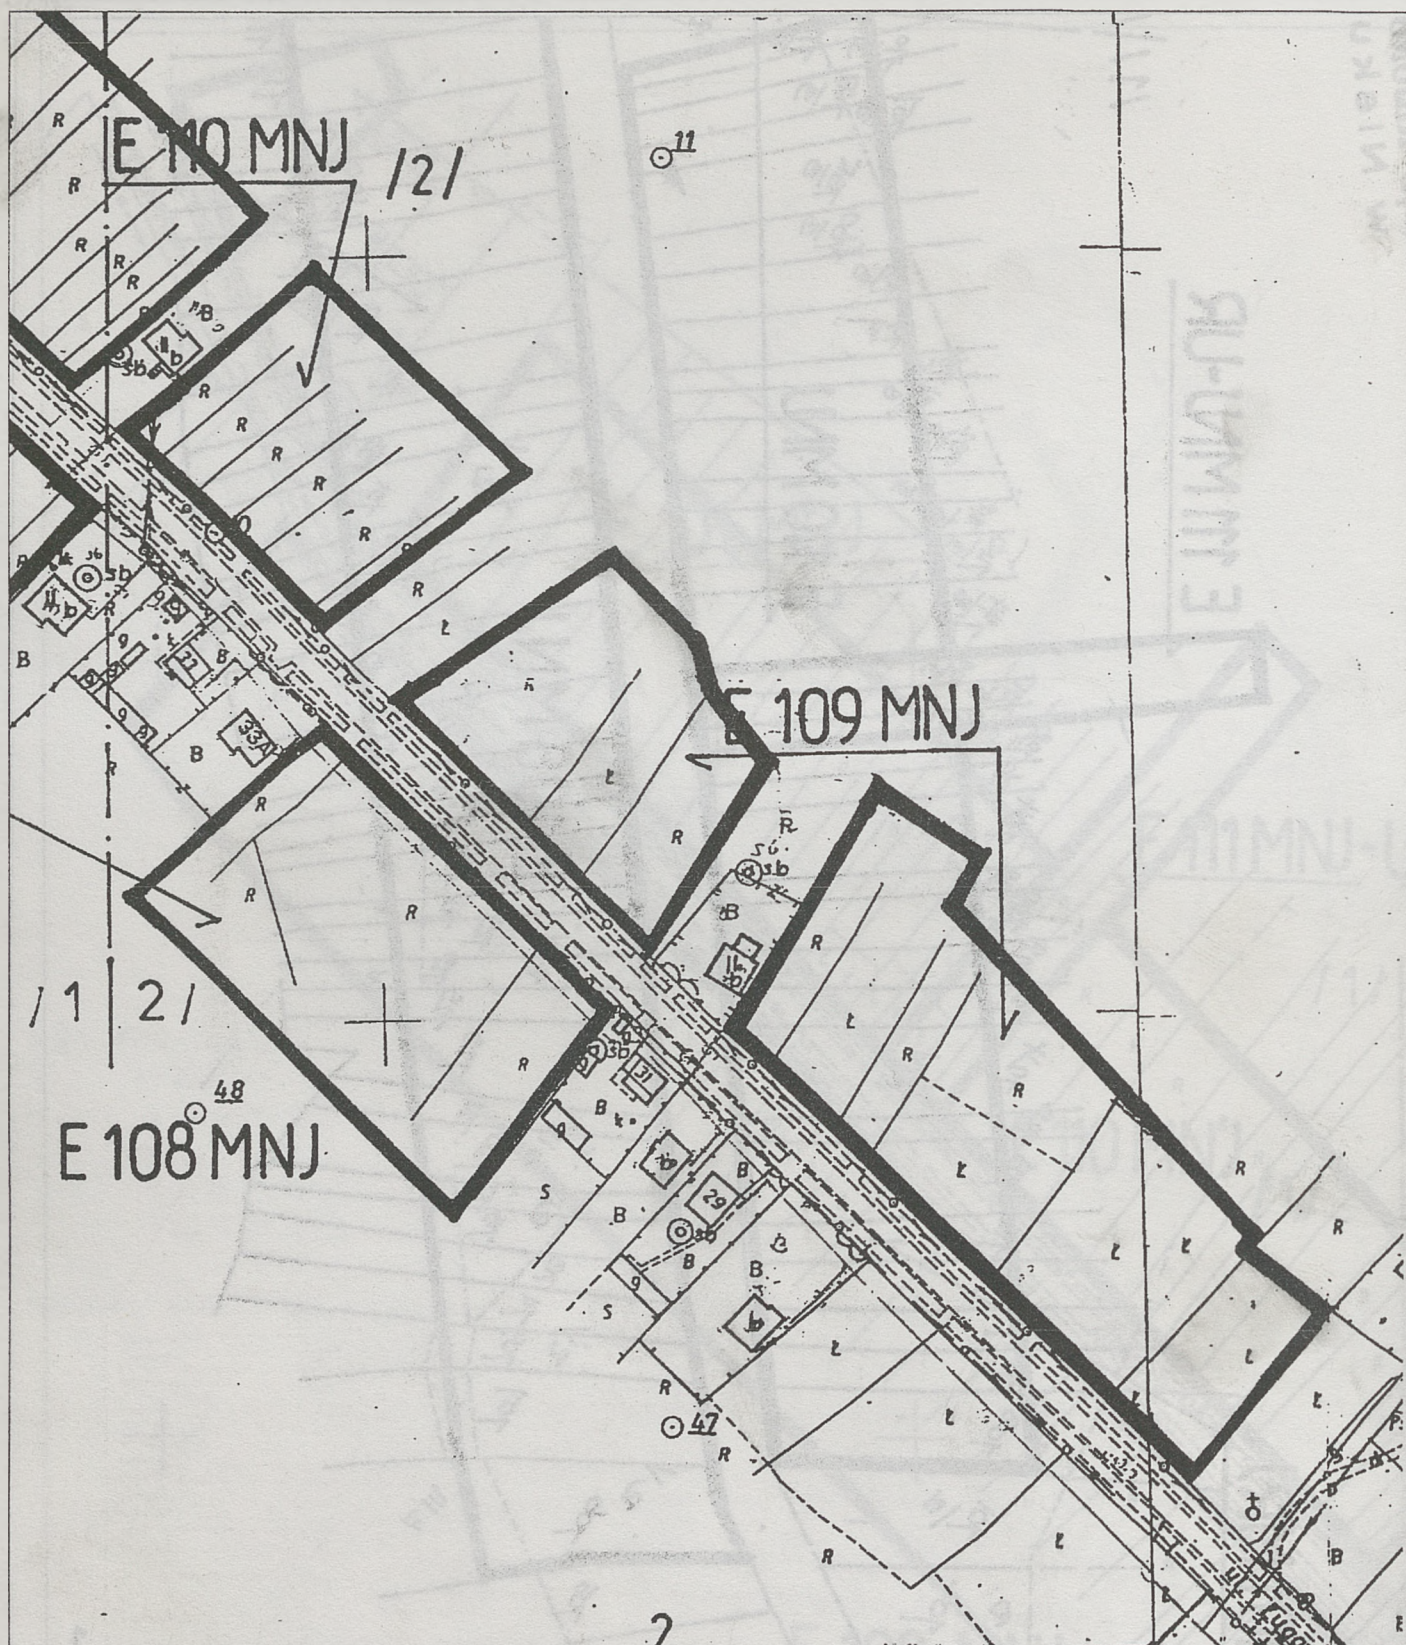


2


III-cia ZMIANA cz. I-sza MPOZP
GMINY I MIASTA N I S K O


RYSUNEK ZMIANY PLANU Skala 1:2000


Symbol ustaleń E 108 MNJ, E 109 MNJ
realizacyjnych E 110 MNJ

sytuacyjnej w 1991 r. wykonali:

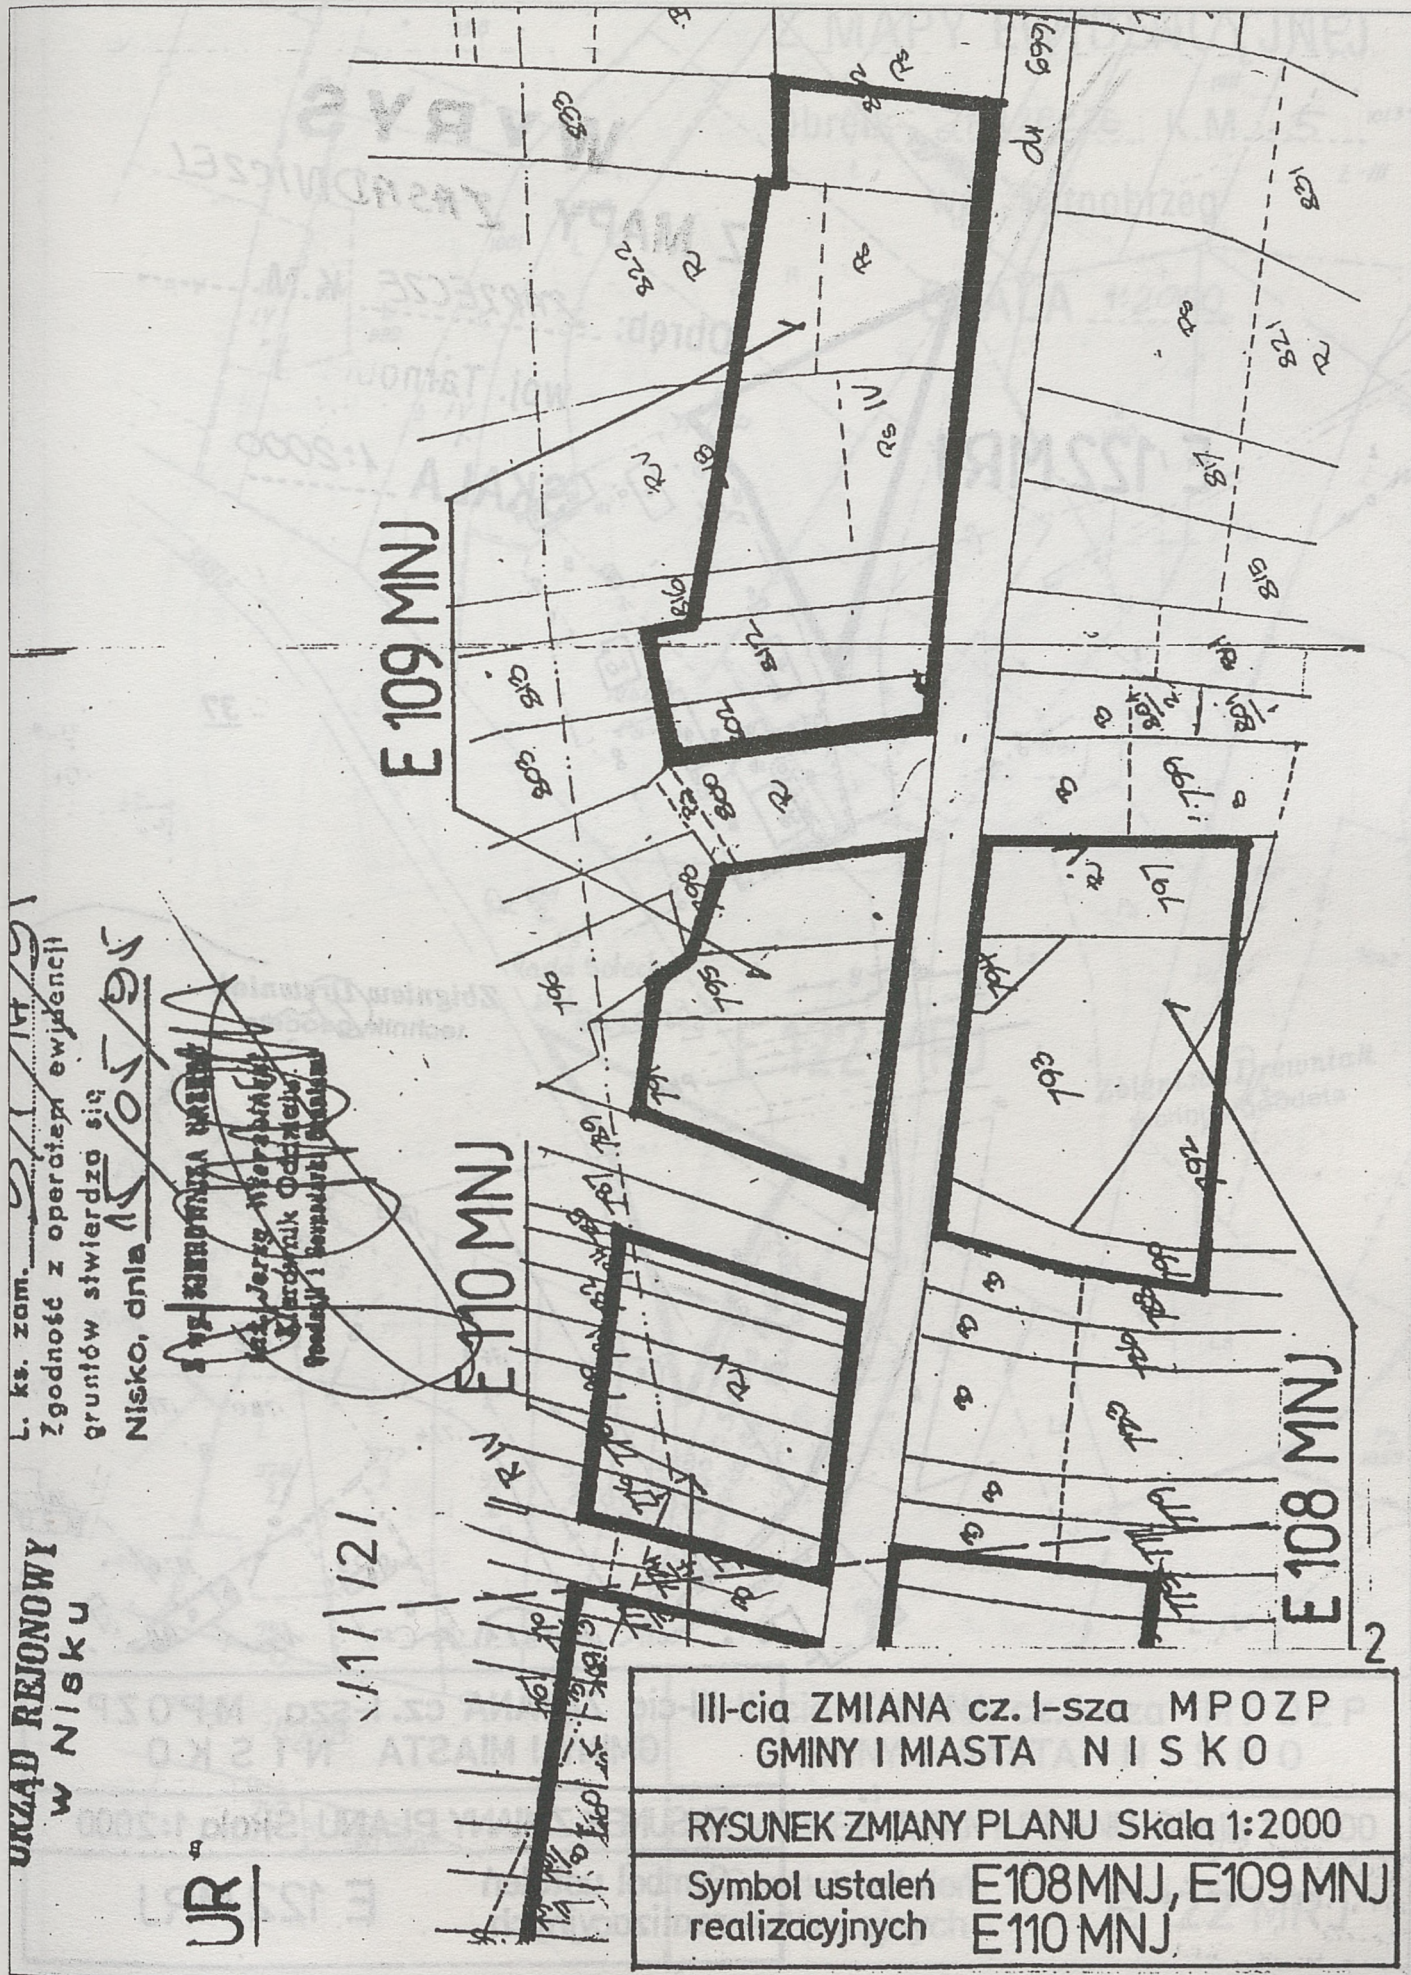

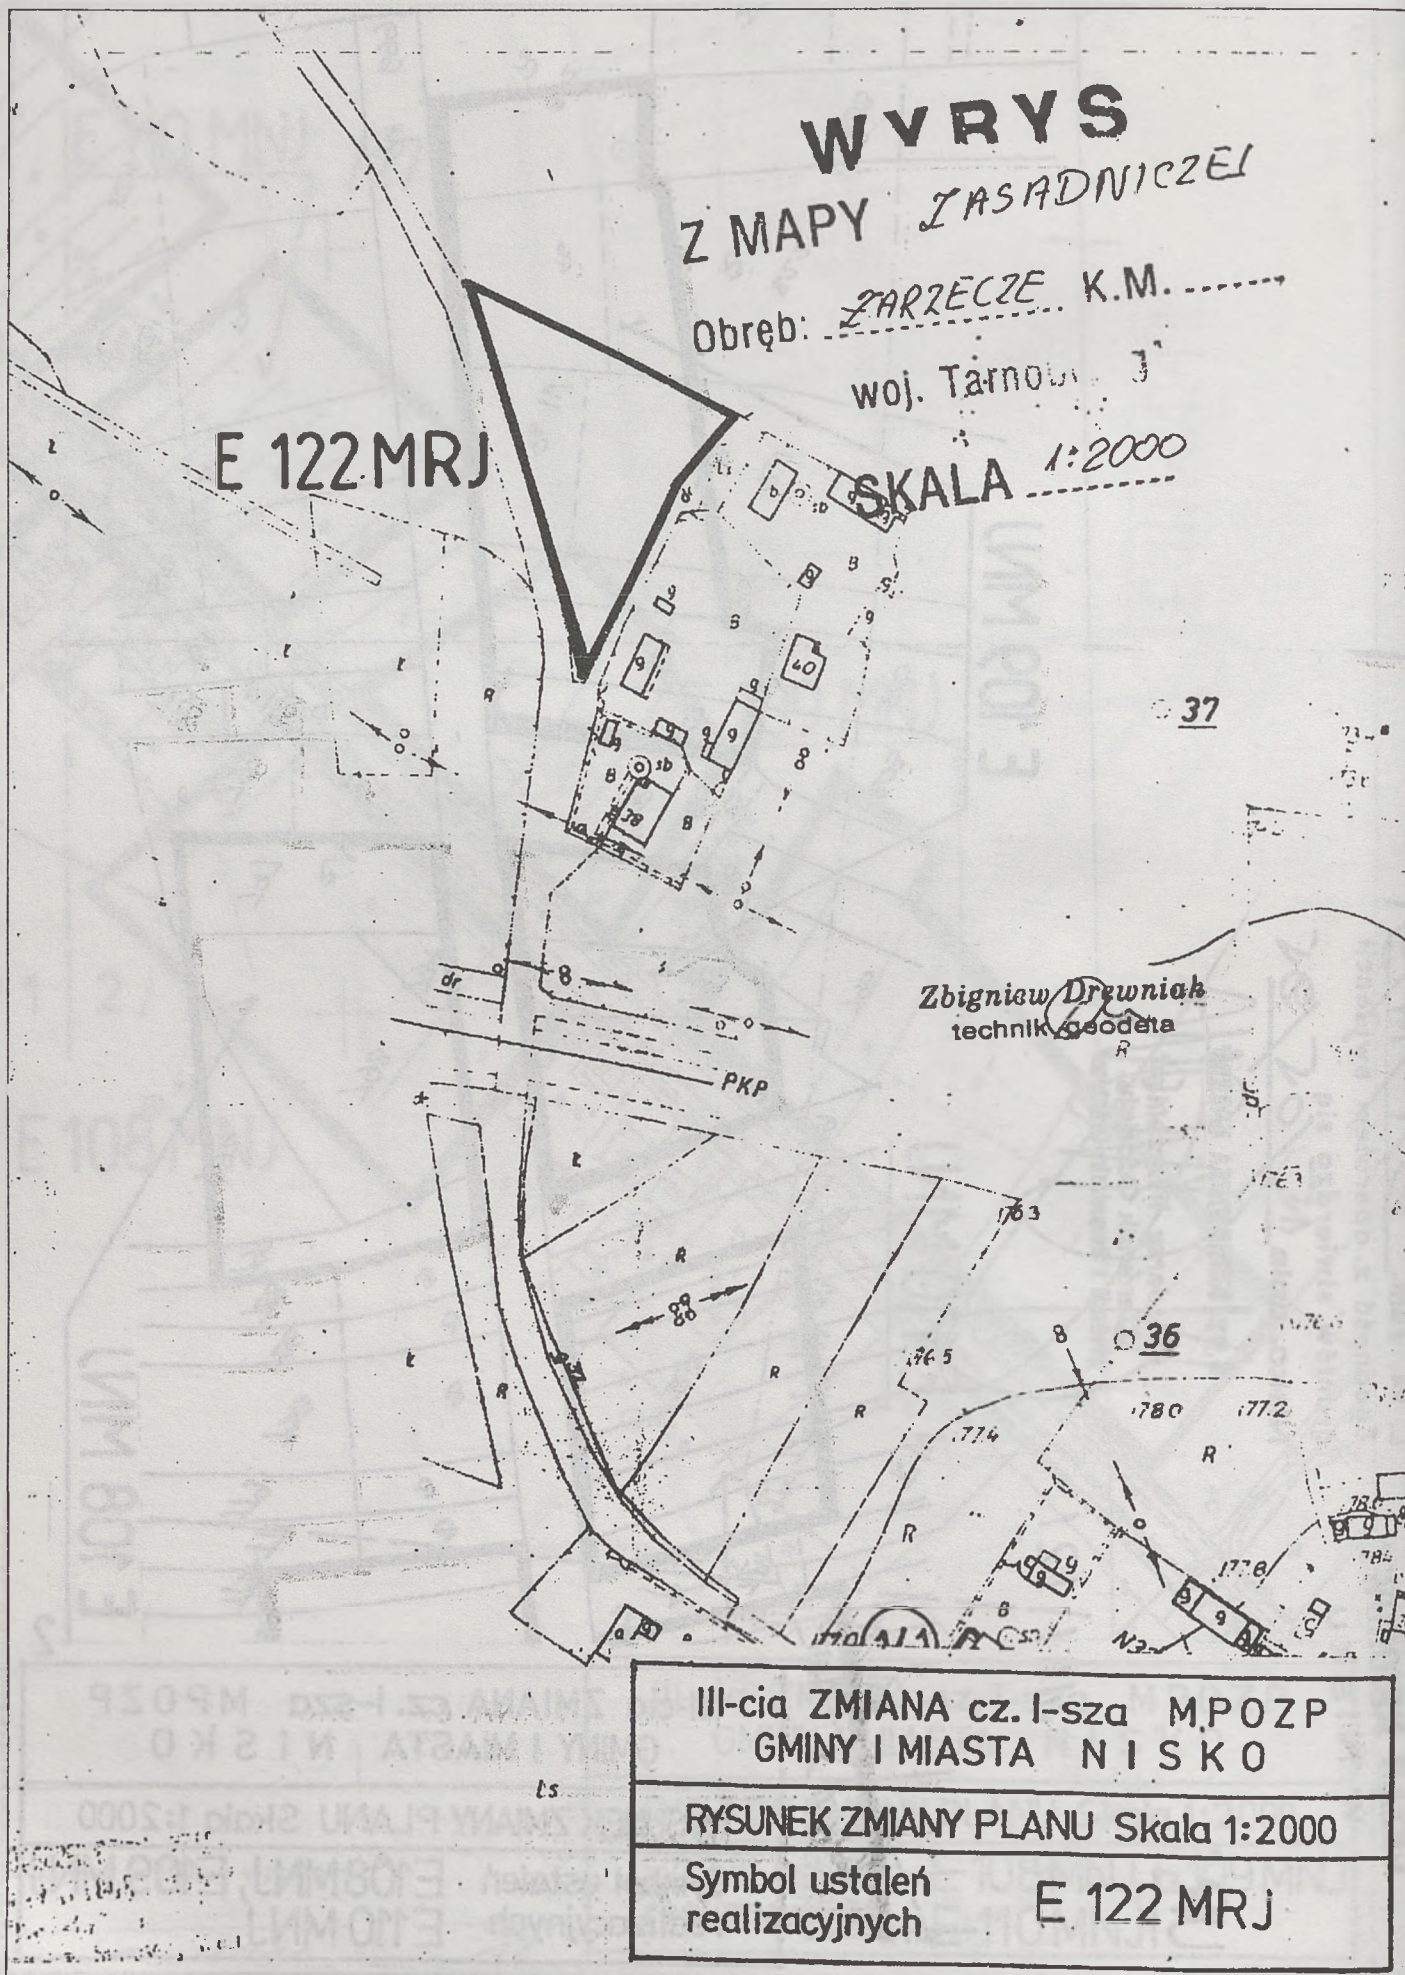

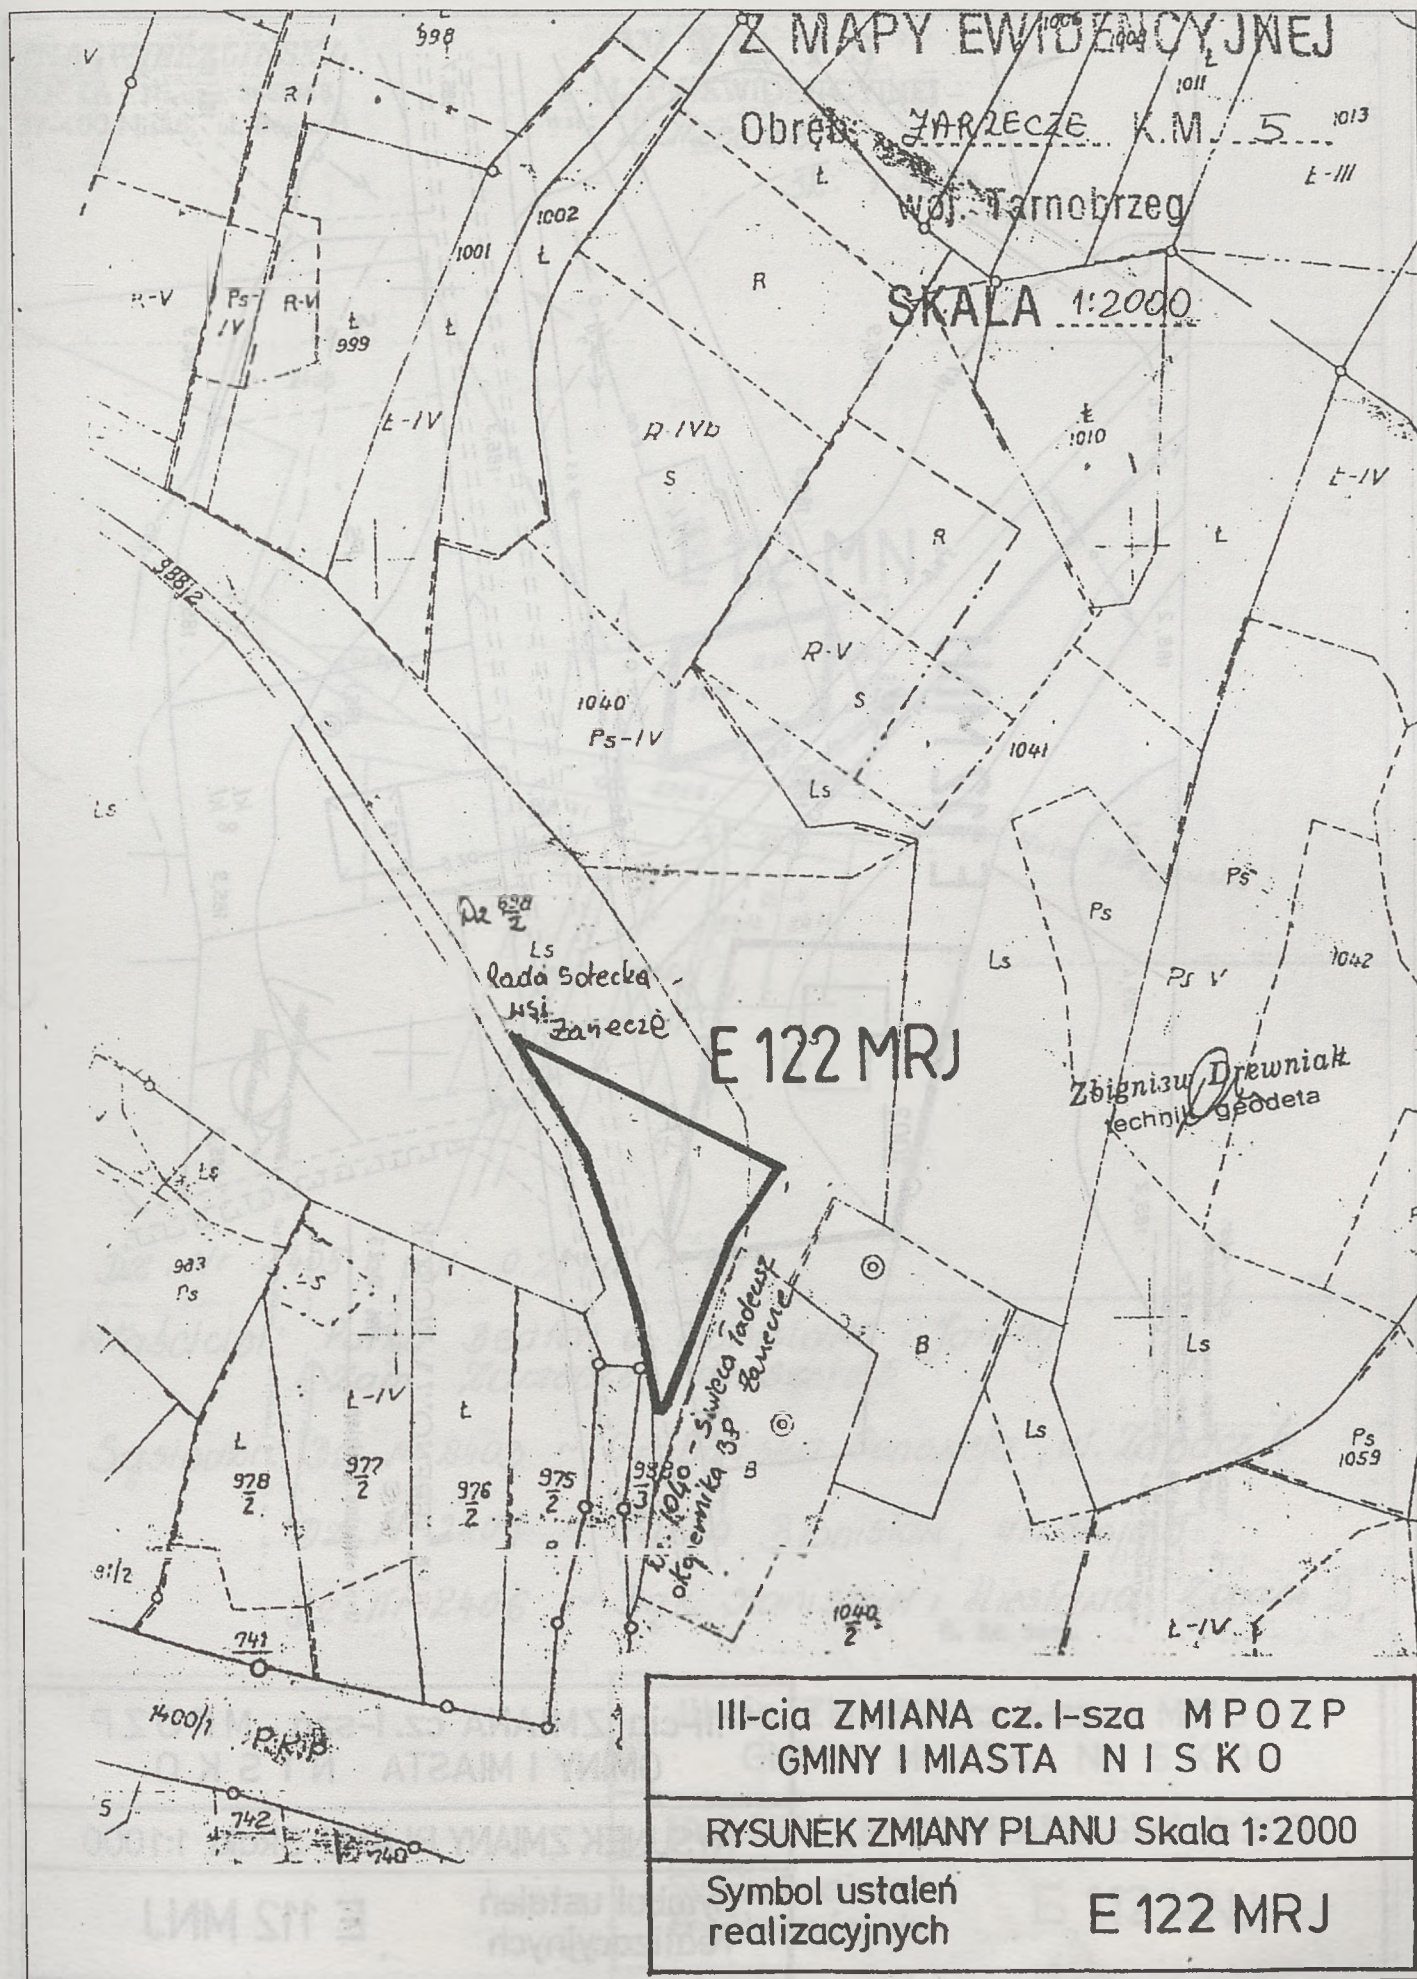


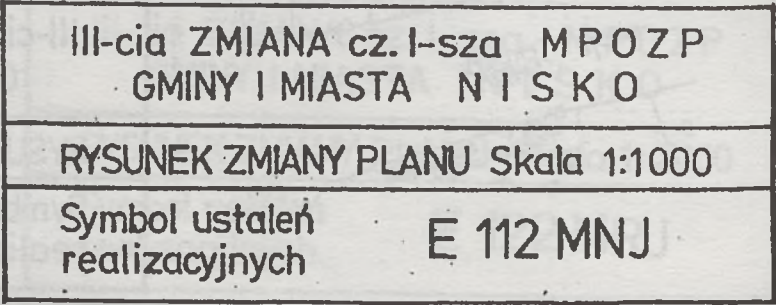

ALINA WIERZCIŃSKA
PROJEKTA - Nr. opr. 3695755
im. 37-400 Nisko, ul. Bema 8

WYRYS
Z III Karty Ewidencyjnej -
wsi: Łarzędze

Sk. 1:2000
zm. 5

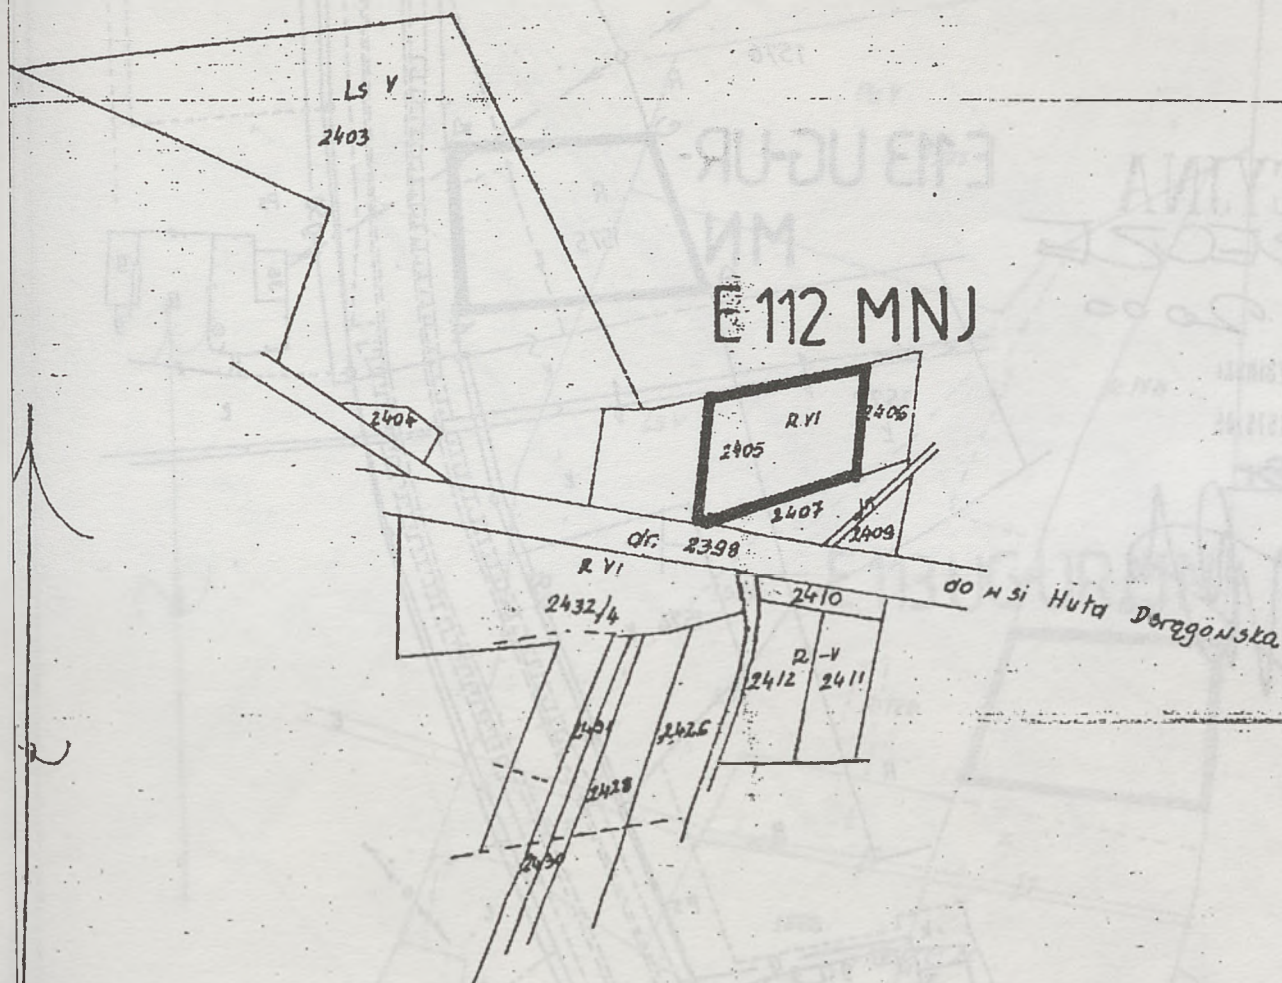

Dz. Nr 2405 o pow. 0.21 ha ~ RVI

Właściciel: Pałka Beata c. Bronisława i Janiny
↑ Zam. Łarzędze, ul. Szczęśliwa 5

Sąsiedzi: Dz. Nr 2403 ~ Grabowska Genowefa, ul. Łopacz 4

Dz. Nr 2407 ~ Pałka Bronisława, ul. Szczęśliwa 5


Dz. Nr 2406 ~ Bóg Stanisław i Wiesława, Łopacz 3,
A. ka. sam.

III-cia ZMIANA cz. I-sza MPOZP
GMINY I MIASTA N I S K O


Symbol ustaleń
realizacyjnych

E 112 MNJ

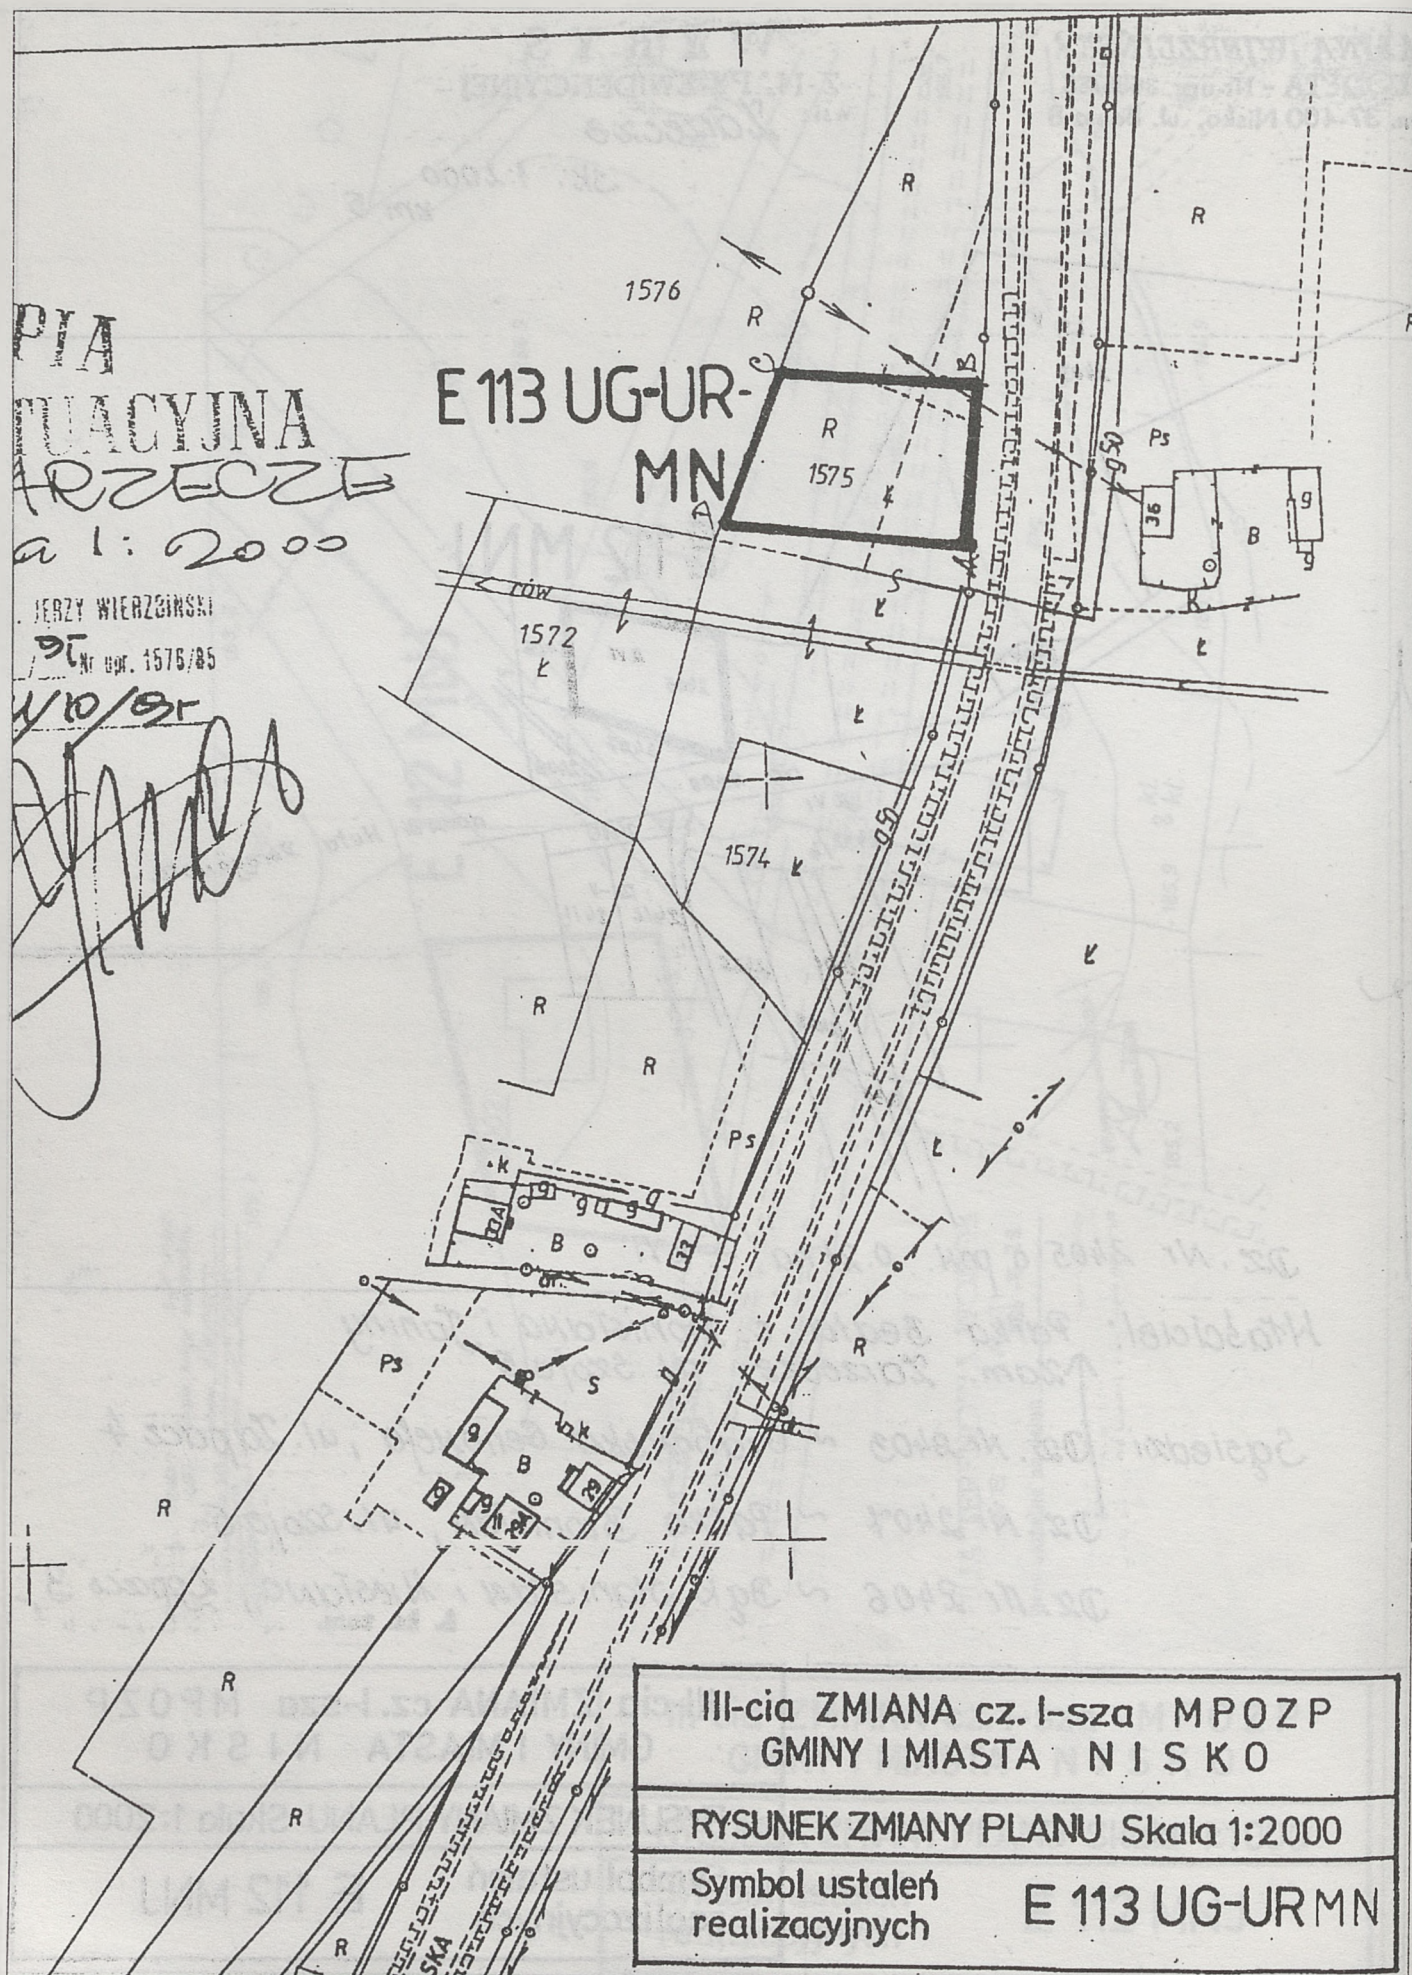

URZĄD REJONOWY
w Nisku


Podpisano i stwierdzono się
dn. 16/10/95
[Signature]
[Signature]
Kierownik
Biura Rejonowego


III-cia ZMIANA cz. I-sza MPOZP
GMINY I MIASTA N I S K O


RYSUNEK ZMIANY PLANU Skala 1:2000

Symbol ustaleń
realizacyjnych

E 113 UG-URMN

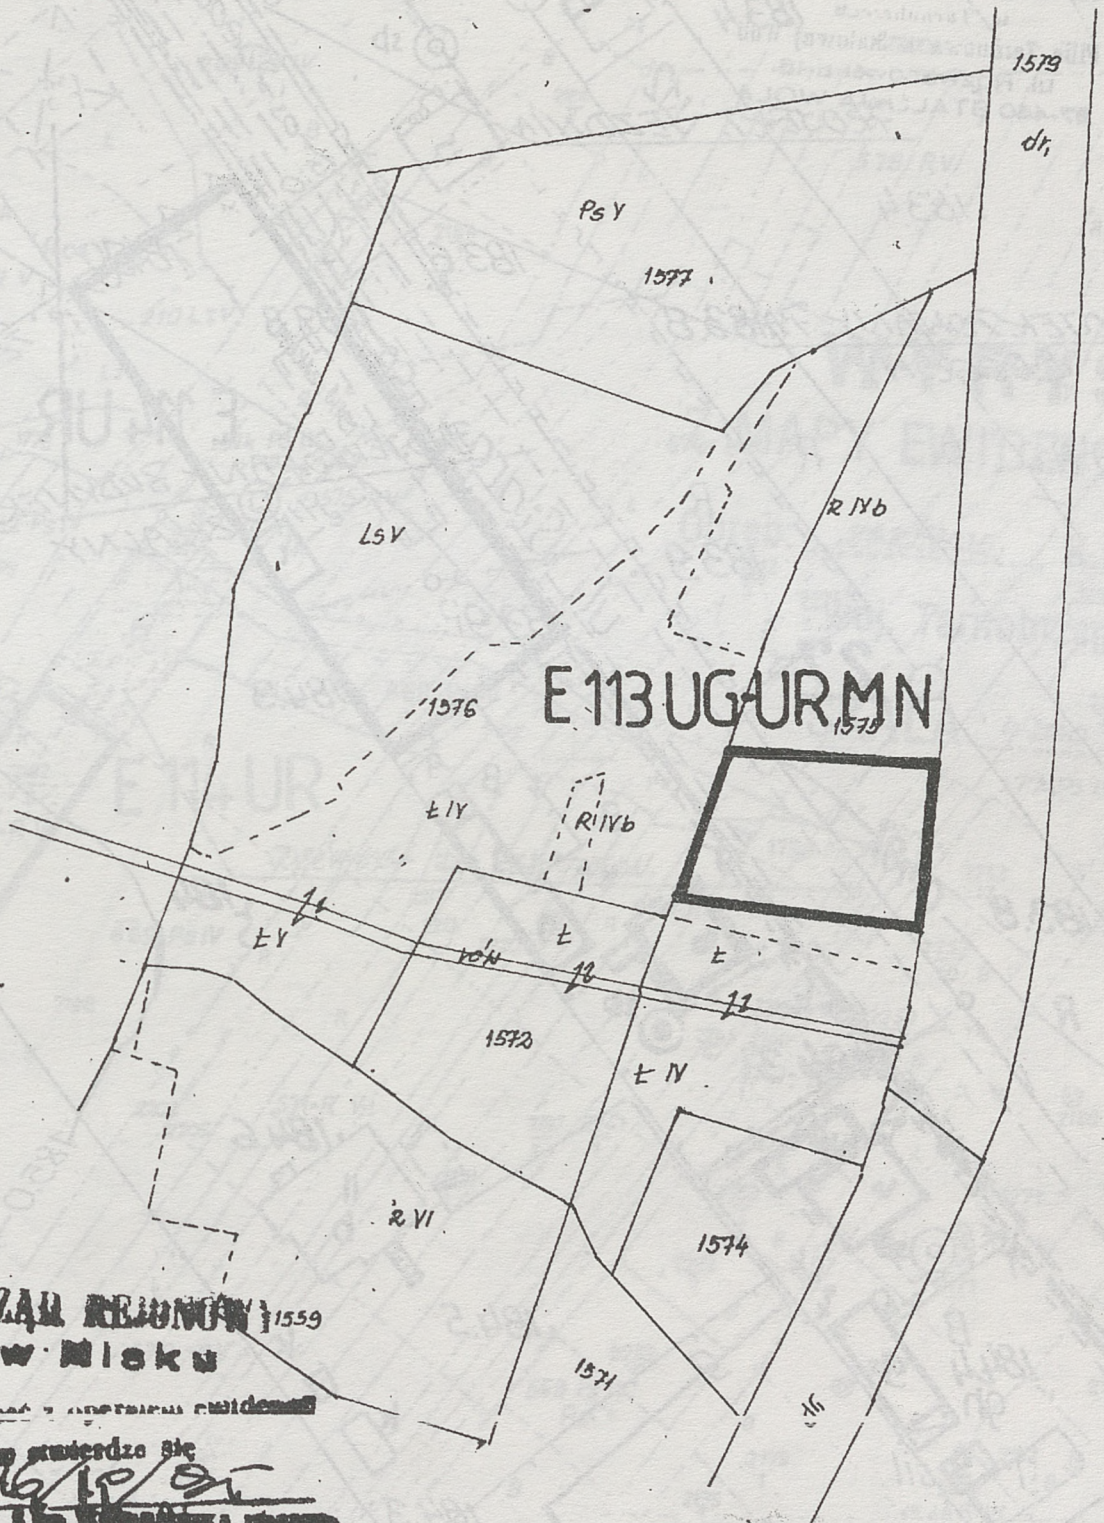

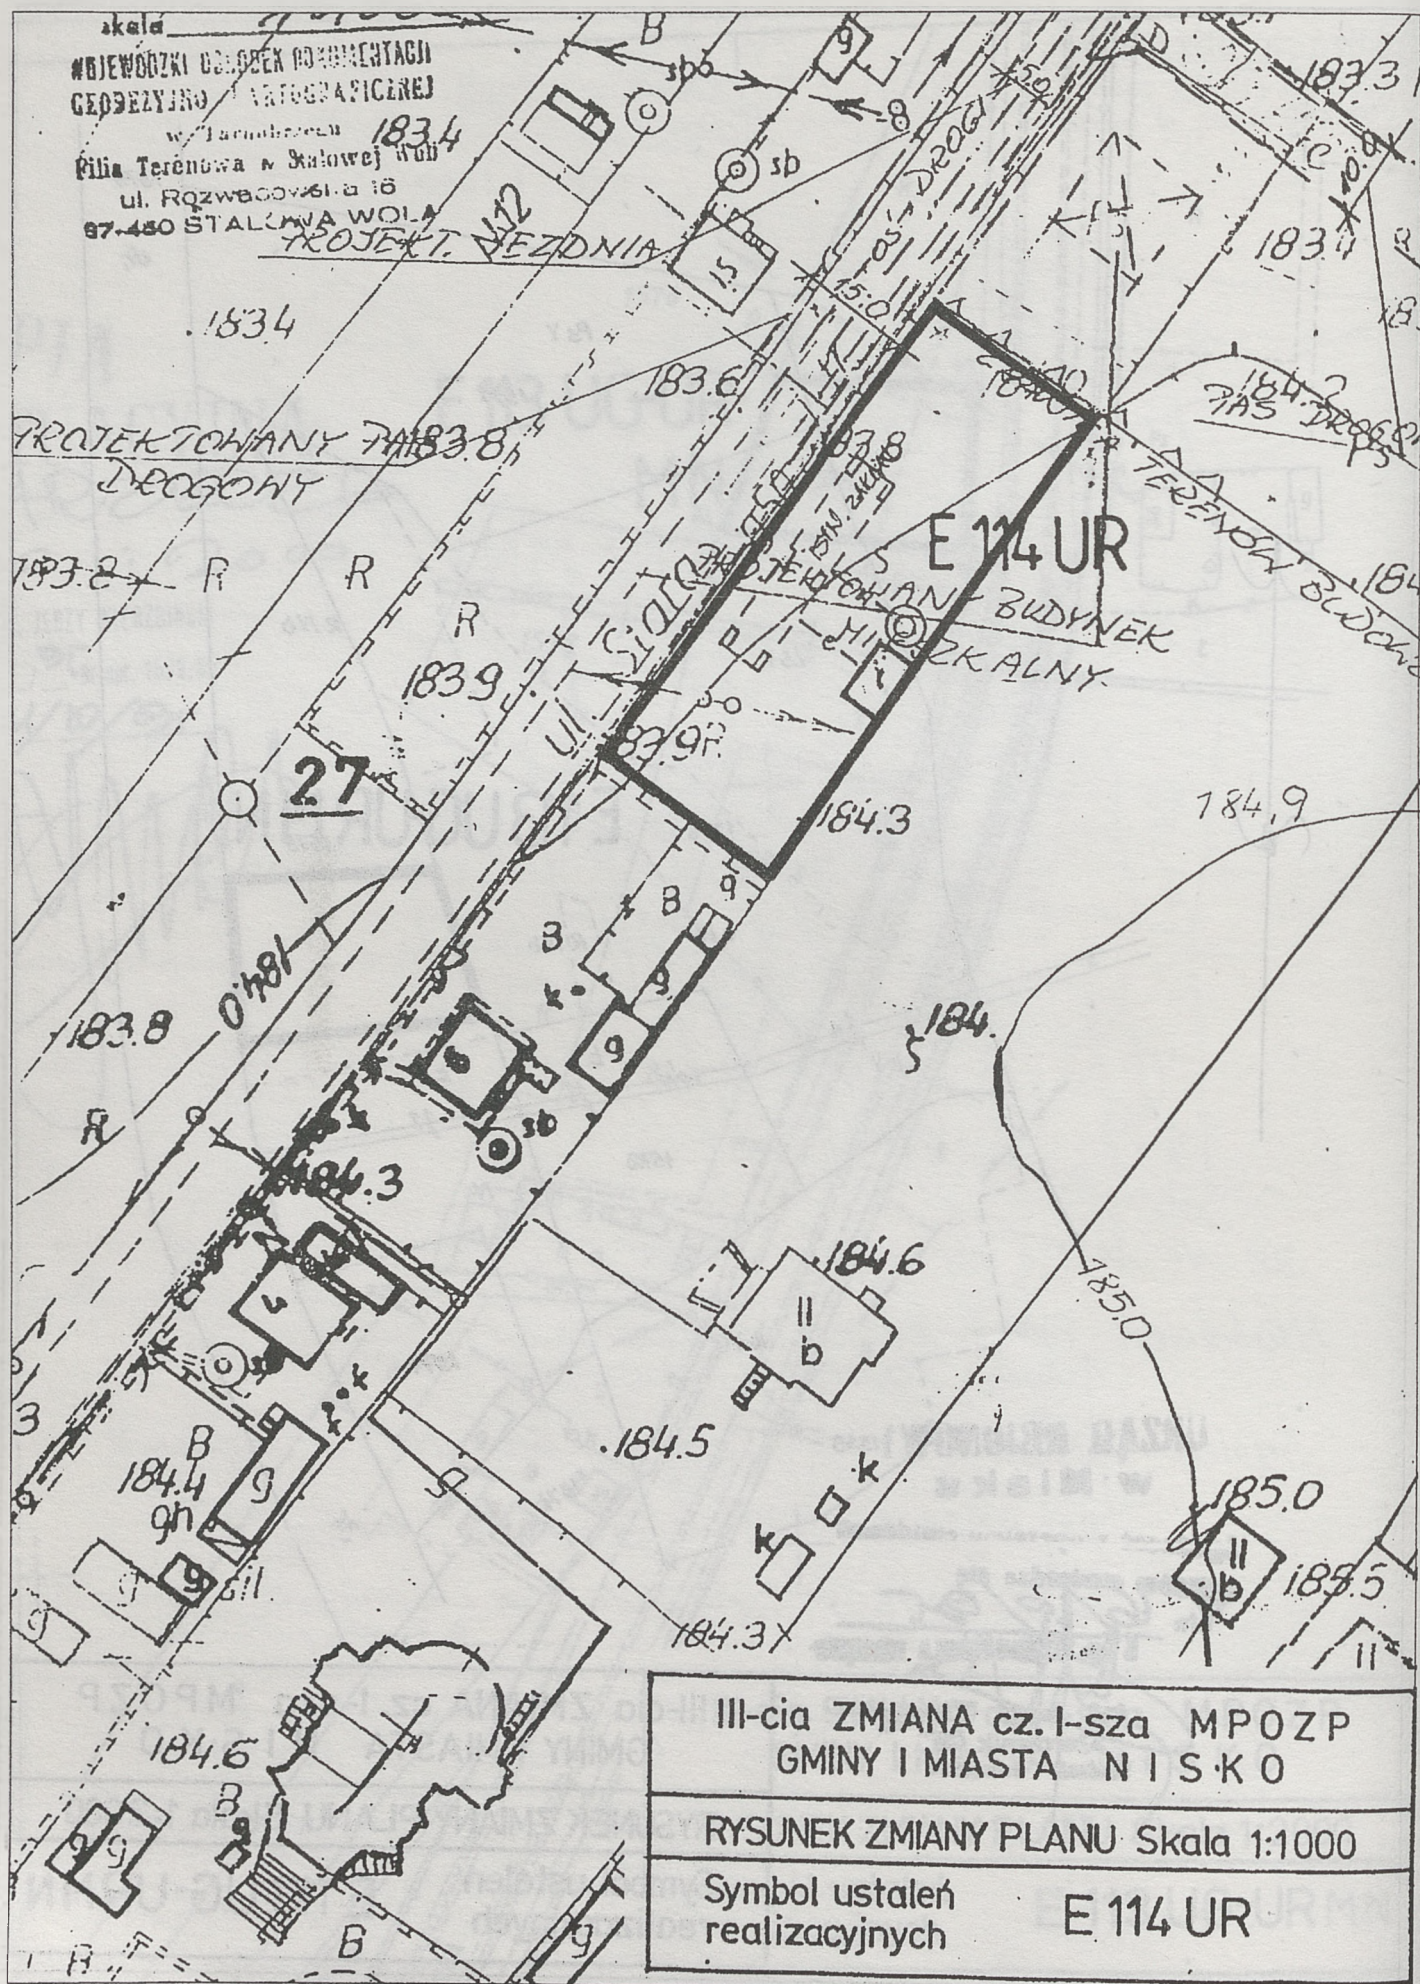

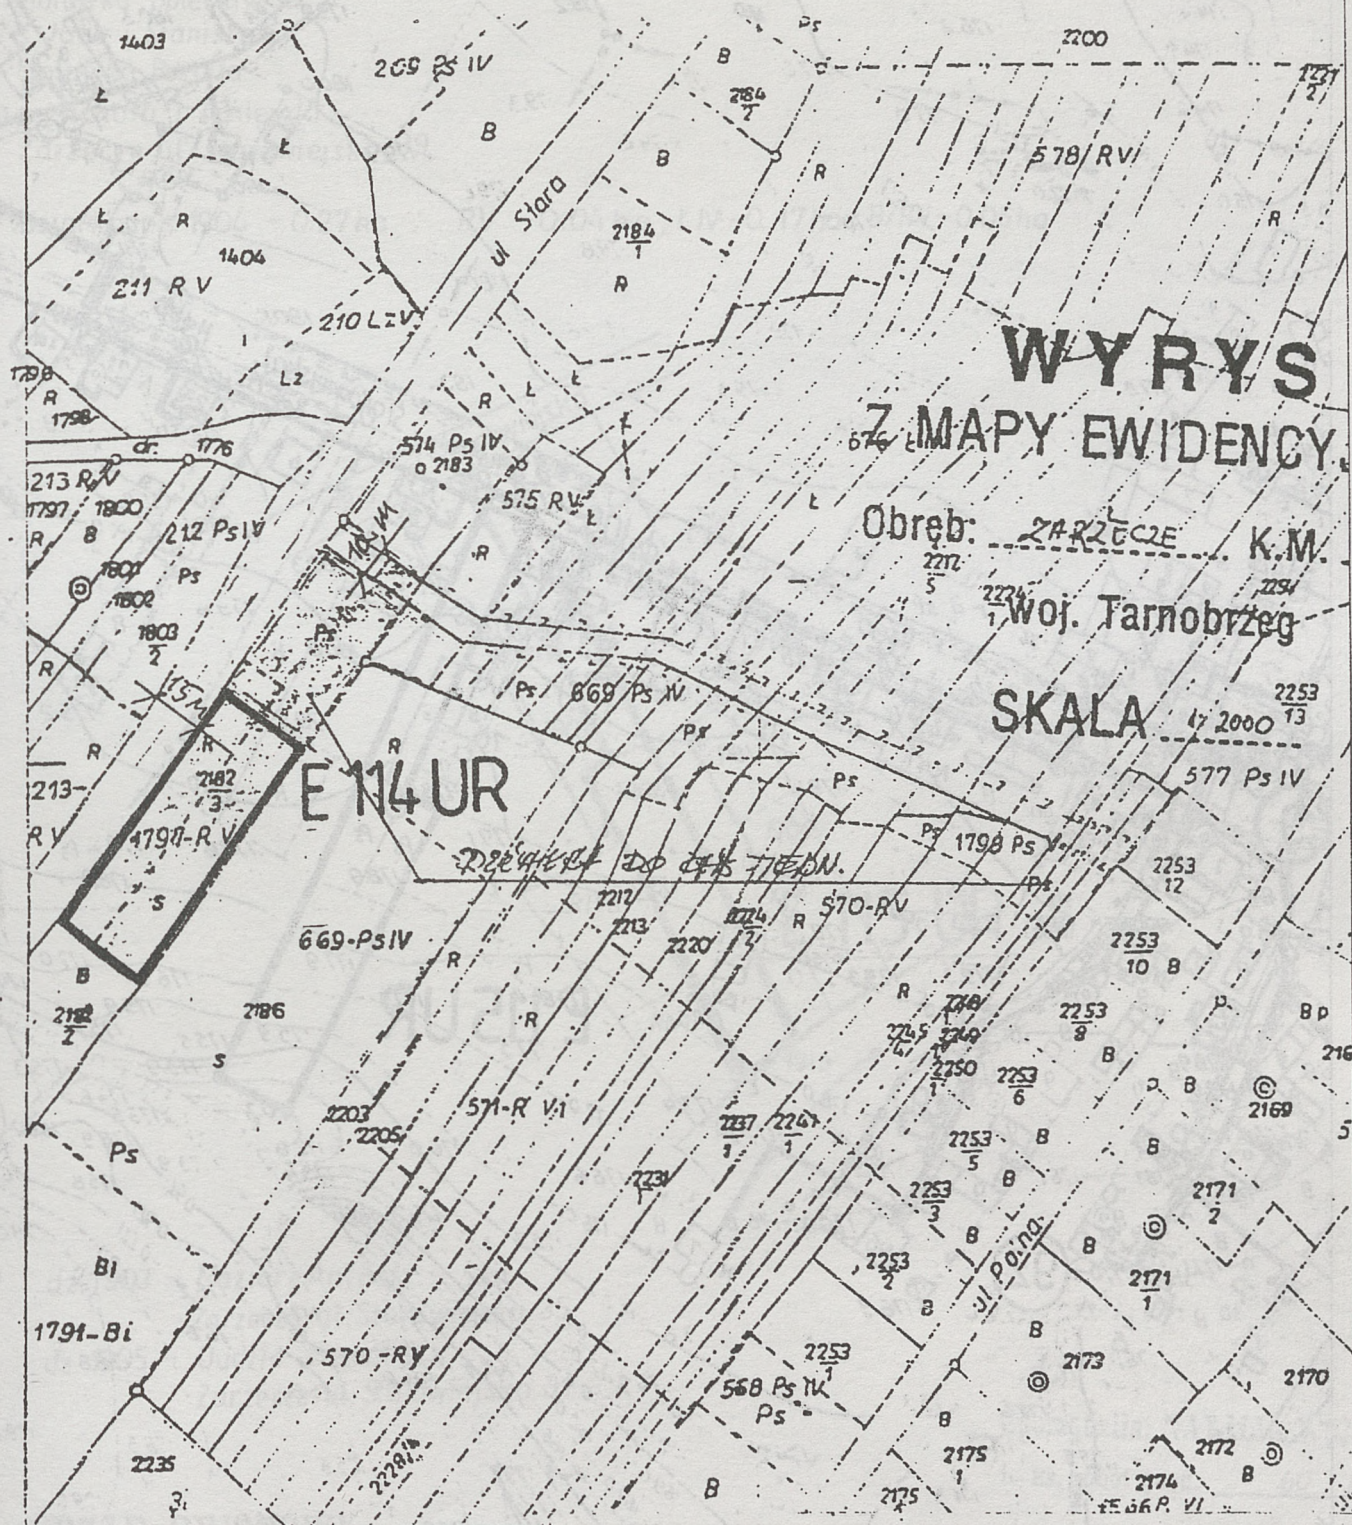


III-cia ZMIANA cz. I-sza MPOZP
GMINY I MIASTA N I S K O

RYSunEK ZMIANY PLANU Skala 1:2000

Symbol ustaleń
realizacyjnych

E 114 UR

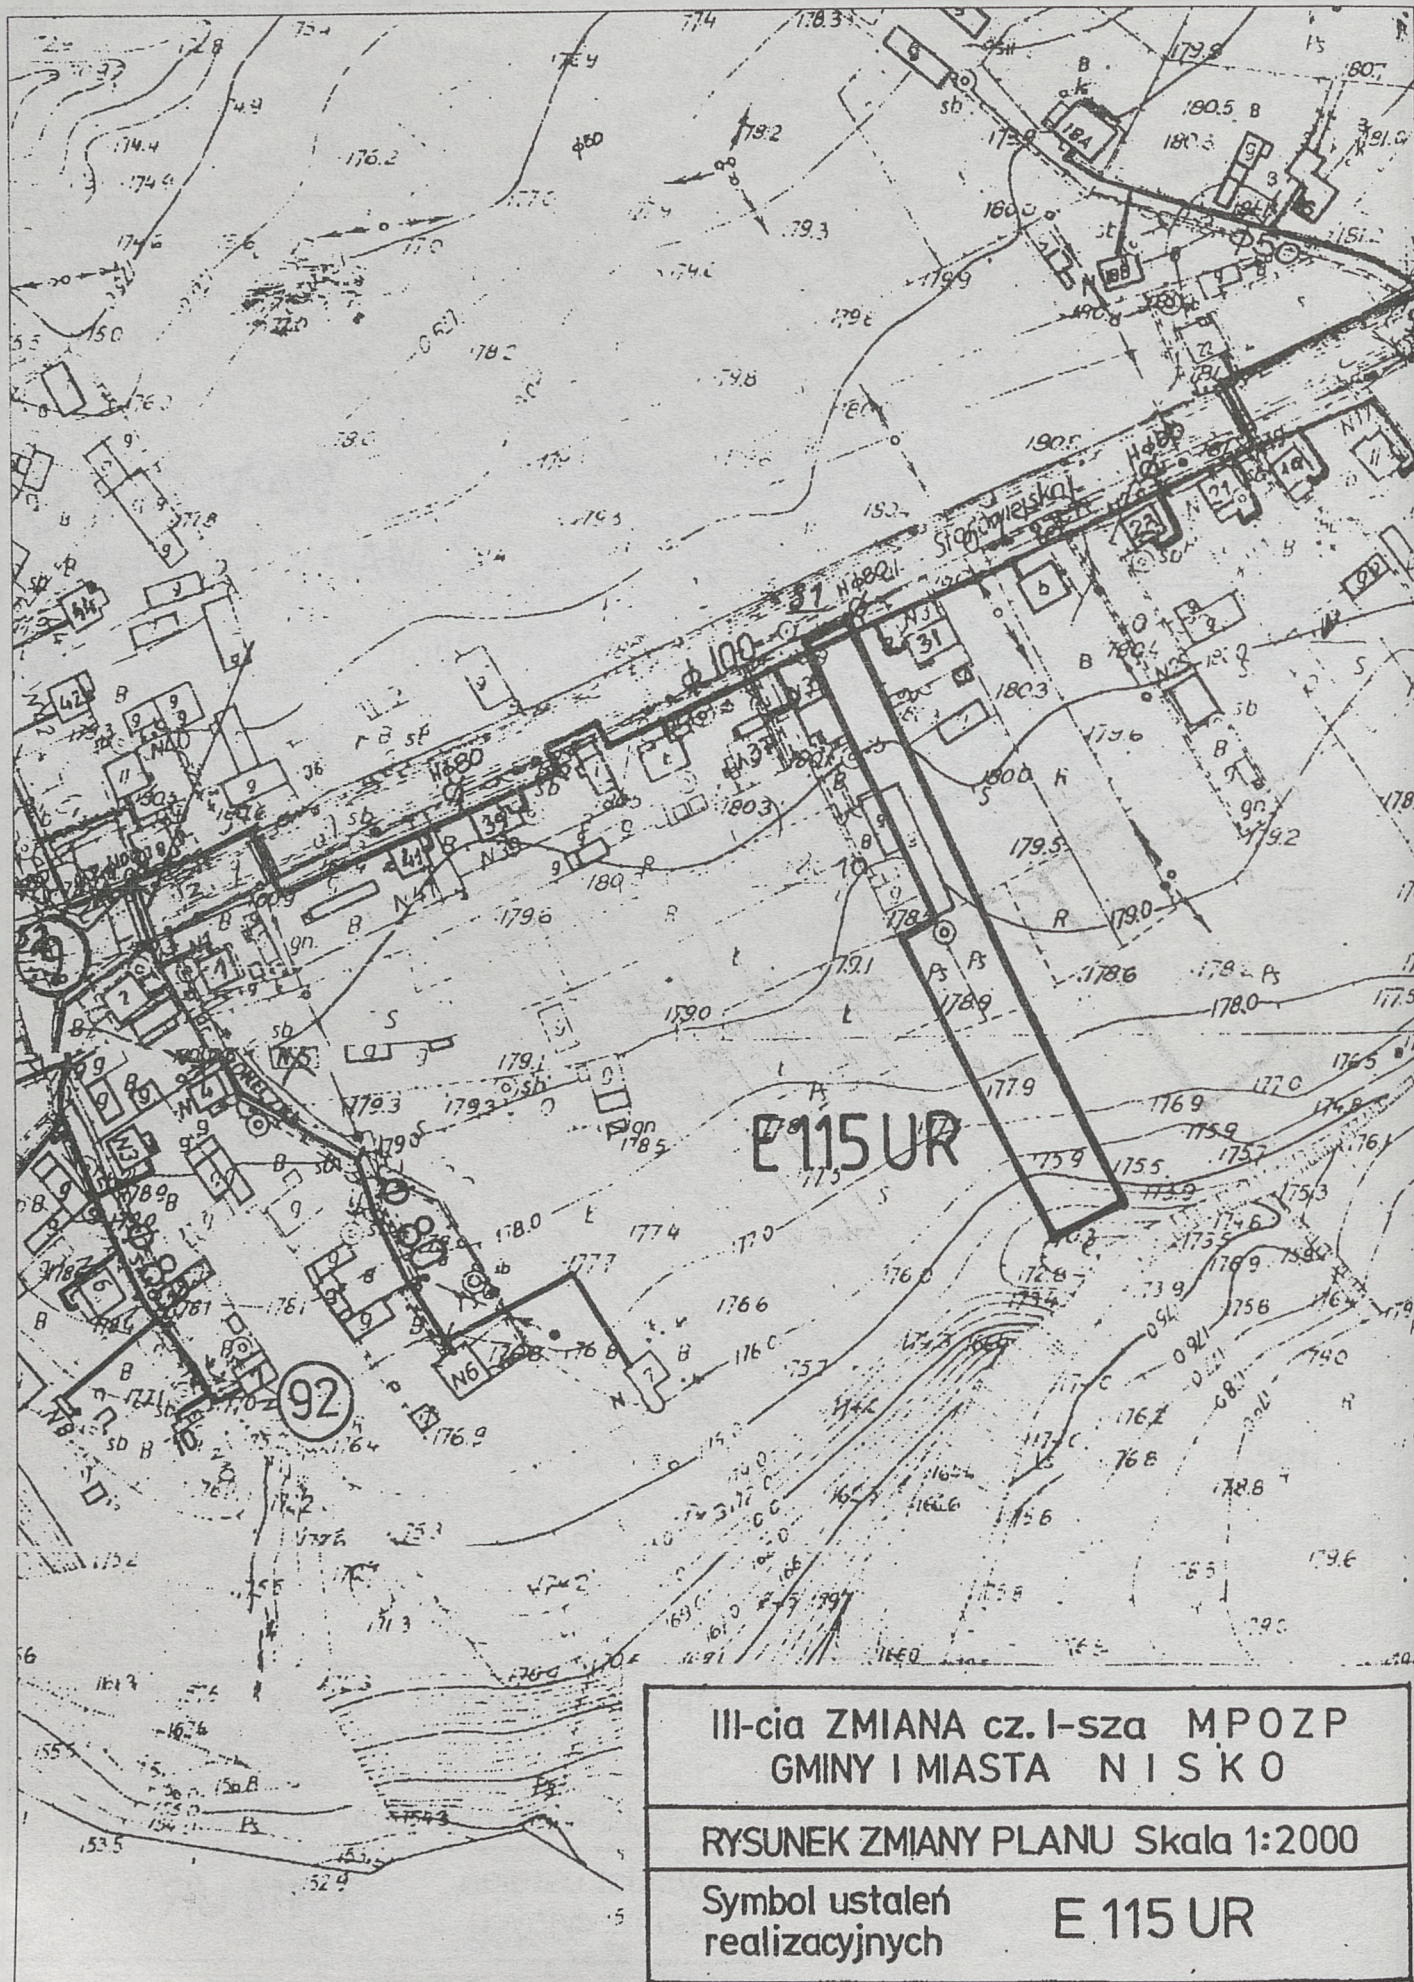

m i g m: N I S K O

poz.rej.gr. 1034, mapa nr. 12

skala: 1:2000

właściciel:

Molawka Bolesław


s. Jana i Stanisławy

Molawka Rozalia

c. Michała i Agnieszki

Zarzecze ul. Starowiejska 39

działka nr. 1904 - 0.27 ha ; RV - 0.04 ha, L IV - 0.17 ha, B/RV - 0.06 ha

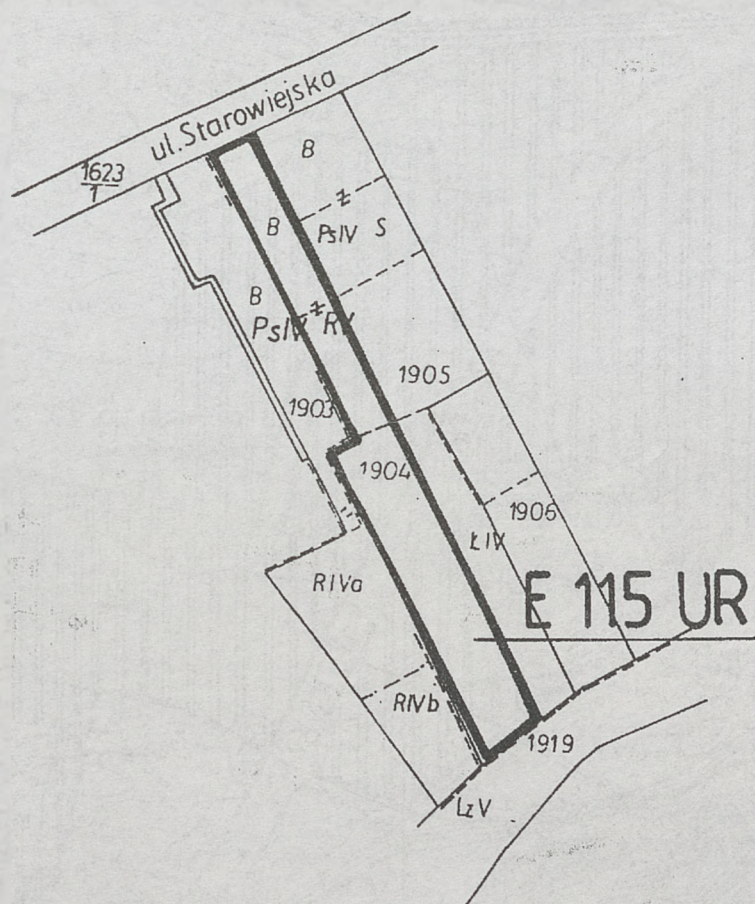

dz. 1903 - Maziarz Antoni

Zarzecze ul. Starowiejska 35

dz. 1905 - Dudzic Kazimierz

Zarzecze ul. Starowiejska 31

Sporządziła: NATALIA WOJCIK

L. ks. robót geod. 60

URZĄD REJONOWY
w Nisku


podność z operatem ewidencyjnym
 datów stwierdza się


III-cia ZMIANA cz. I-sza MPOZP
GMINY I MIASTA N I S K O

RYSUNEK ZMIANY PLANU Skala 1:2000

Symbol ustaleń
realizacyjnych

E 115 UR

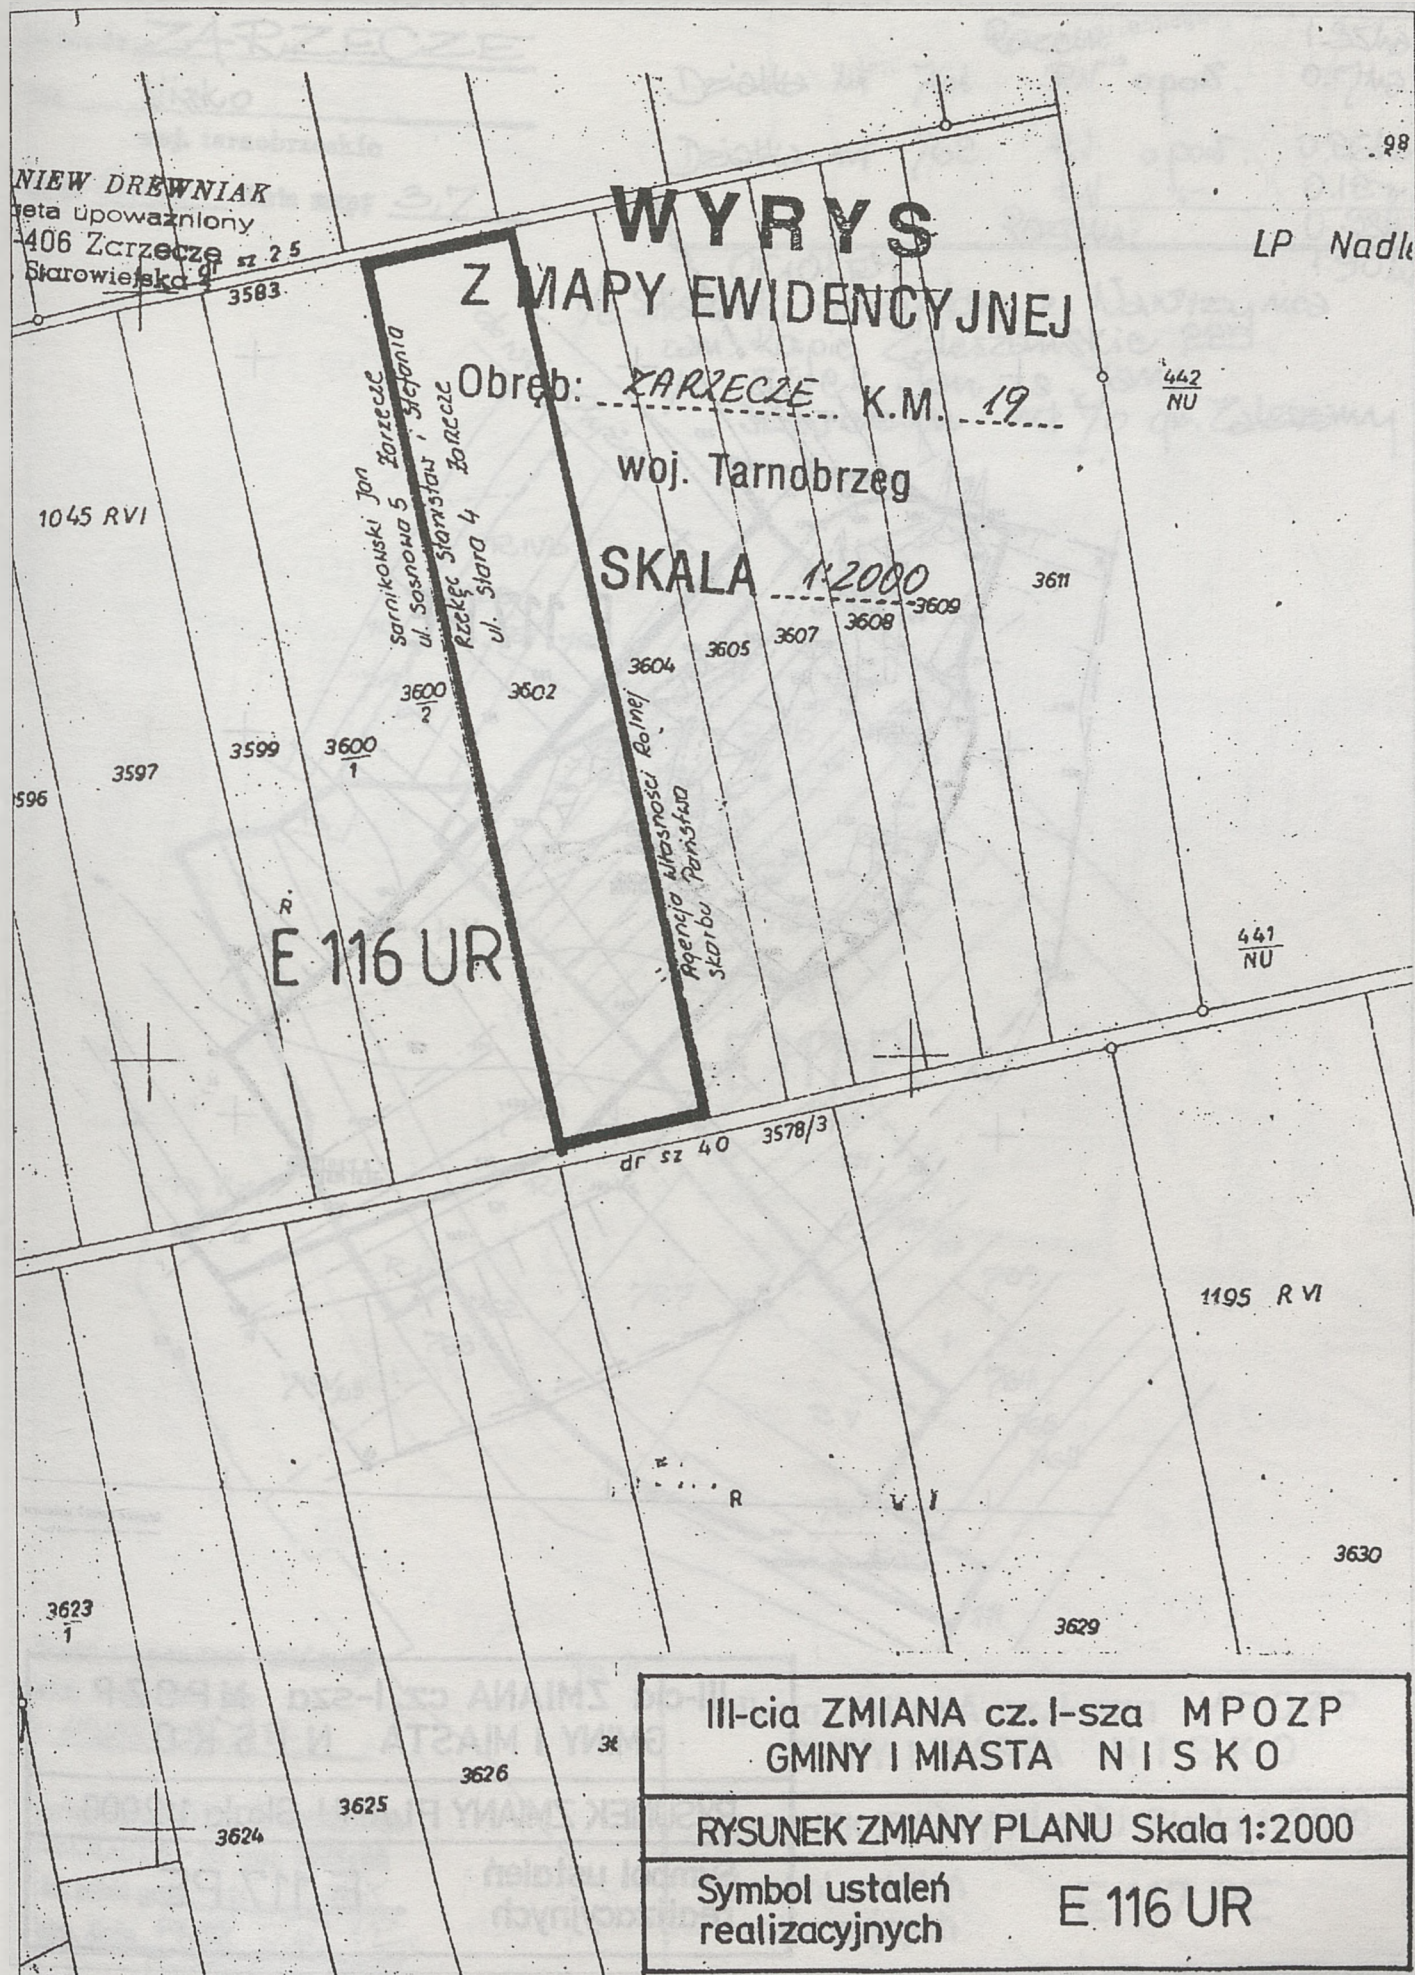

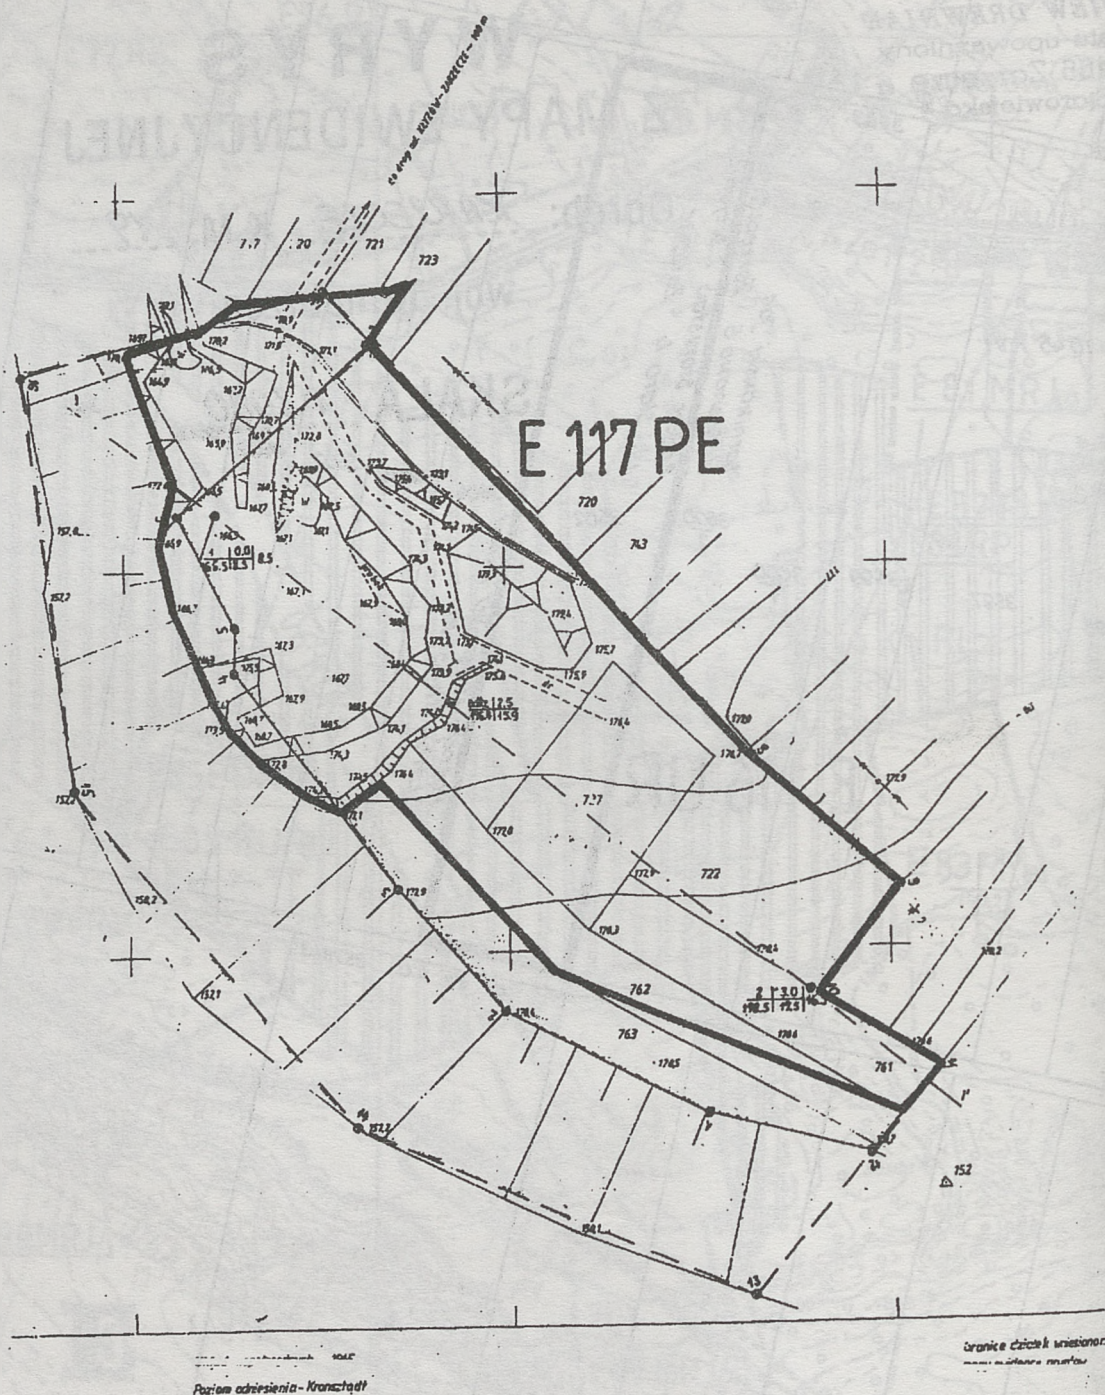

III-cia ZMIANA cz. I-sza MPOZP
GMINY I MIASTA N I S K O

RYSUNEK ZMIANY PLANU Skala 1:2000


Symbol ustaleń
realizacyjnych

E 117 PE

miasto ZARZECZE
 gmina Nisko
 woj. tarnobrzesskie
 m 1: 2000 Karta mapy 3,7

Razem ^{zennego} 1.35ha
 Działka nr 761 RV opow. 0.71ha
 Działka nr 762 RV opow. 0.26ha
 t.v. 0.12ha
 Razem: 0.38ha
 OGIŁEM: 1.90ha

1/2 Stanisław s. Nawiszyńska
 zam. Kapie Zaleszańskie 225
 1/2 Jurek Jan s. Jona
 Skonieczyn na 70 qm. Zaleszany

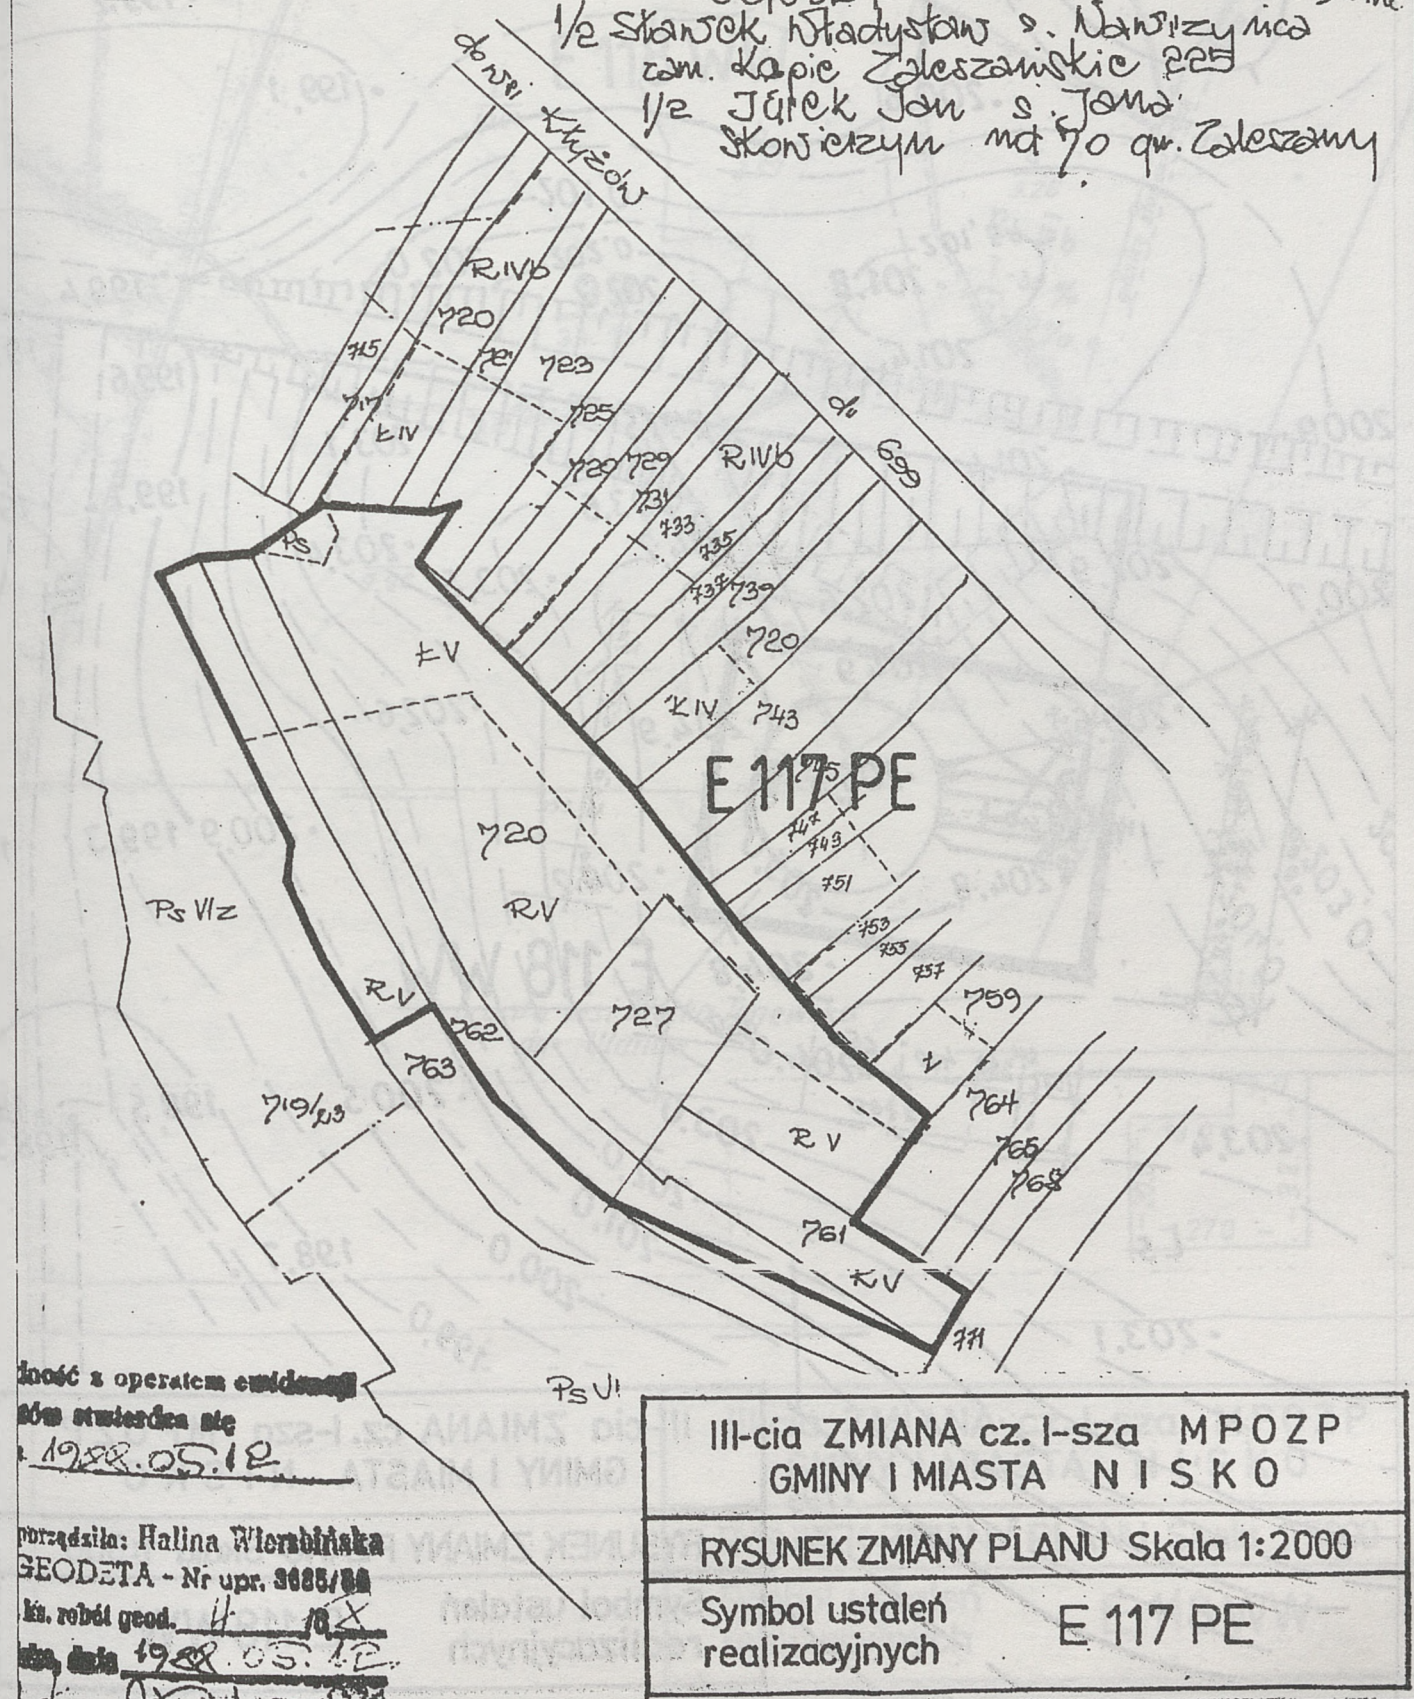

został z operatem ewidencyjnym
 1988.05.12


porządziła: Halina Włocławska
 GEODETA - Nr upr. 3685/88
 k.s. robót geod. 4 10X
 data 1988.05.12


III-cia ZMIANA cz. I-sza MPOZP
 GMINY I MIASTA N I S K O

RYSUNEK ZMIANY PLANU Skala 1:2000

Symbol ustaleń
 realizacyjnych

E 117 PE

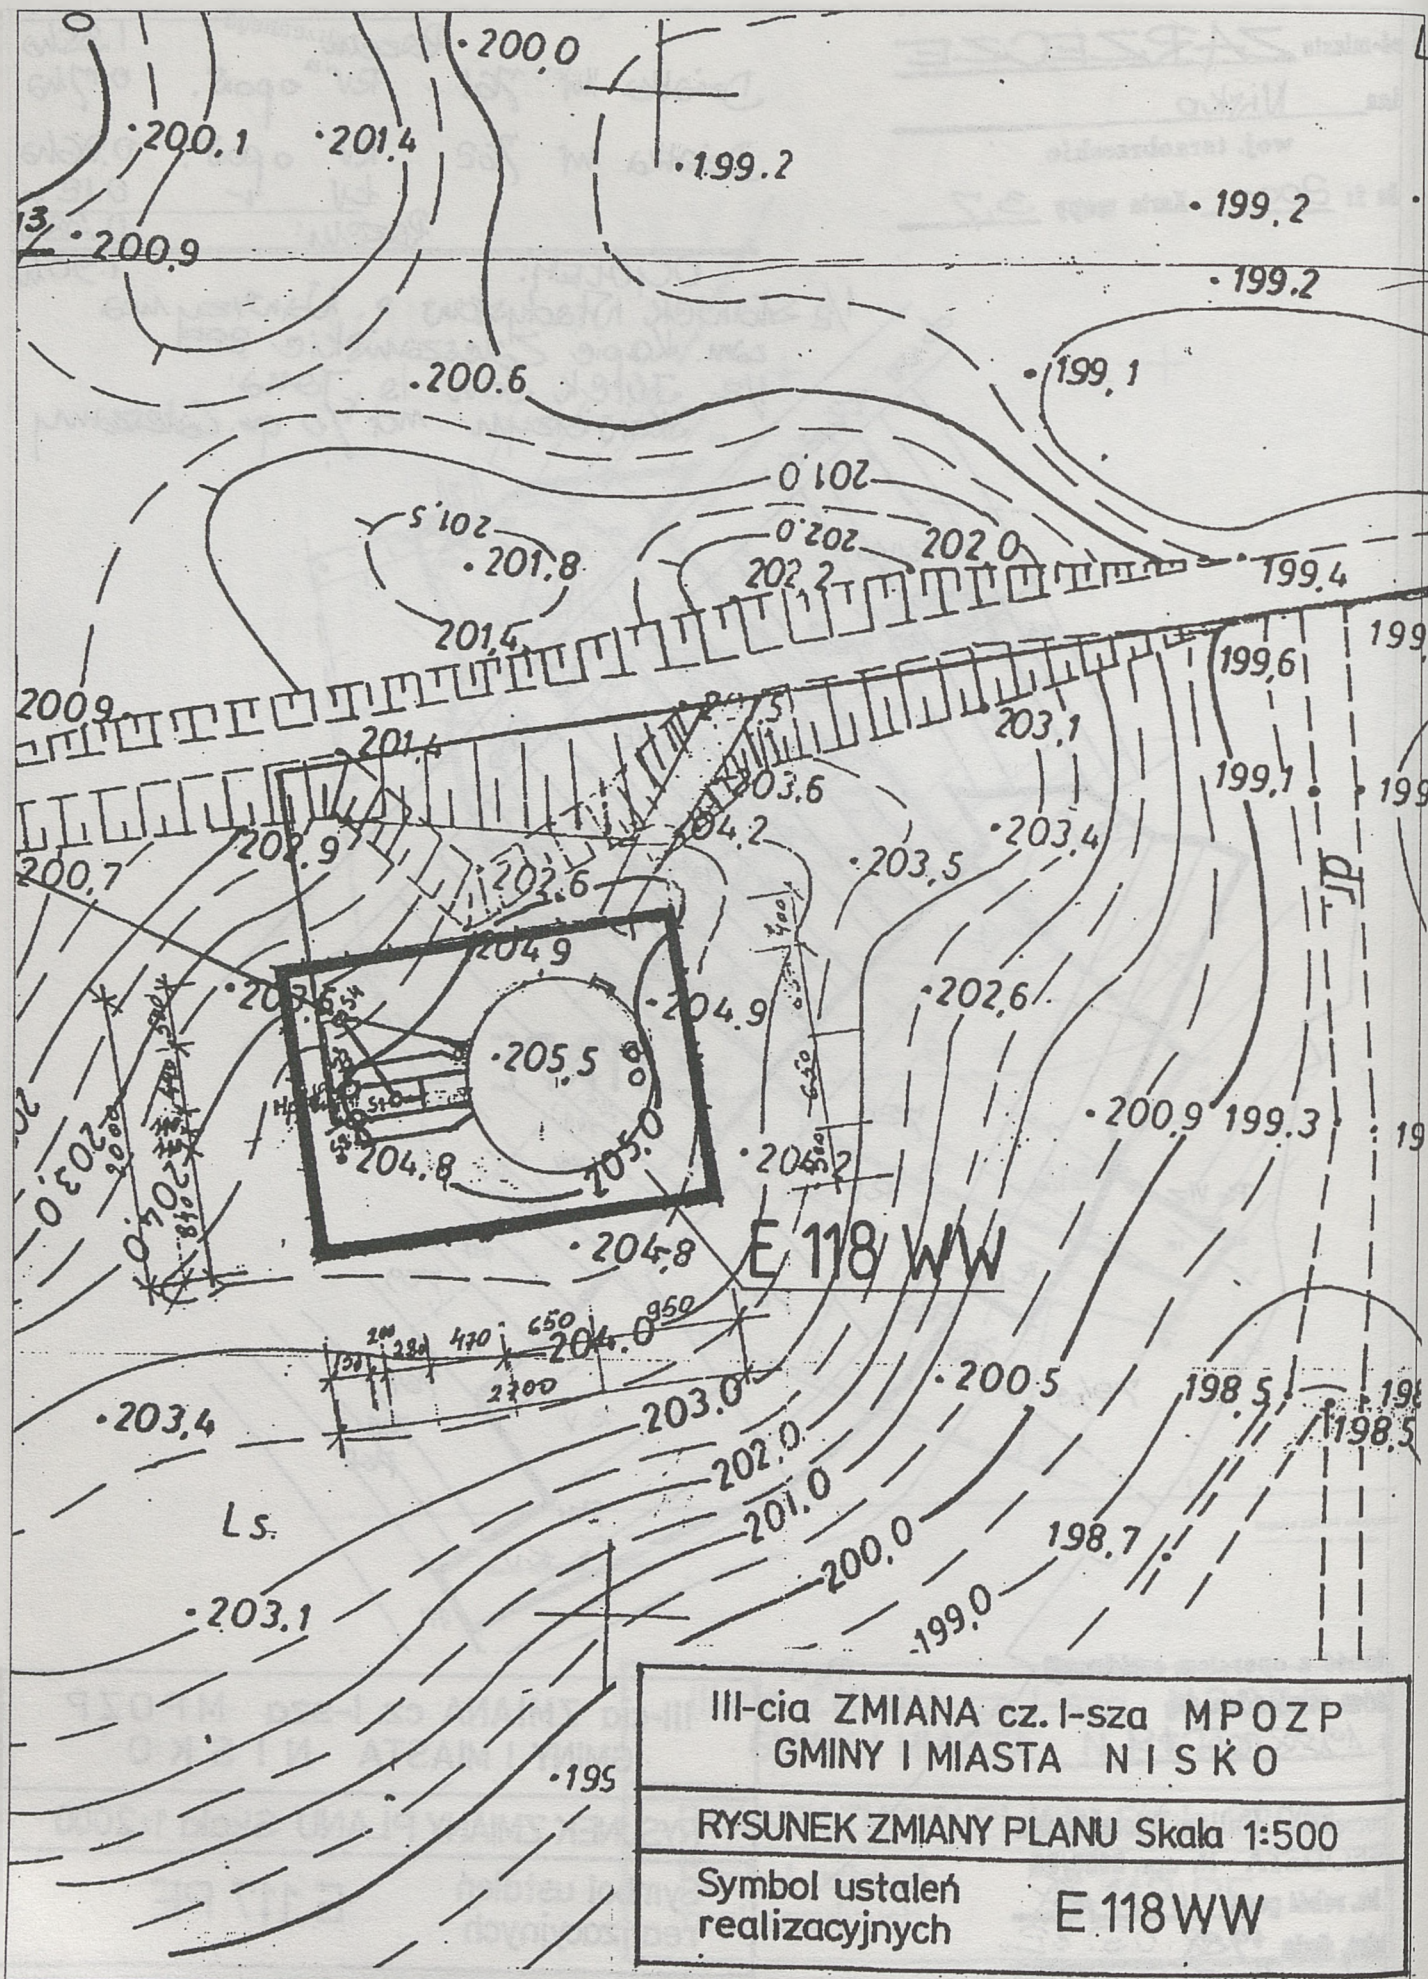

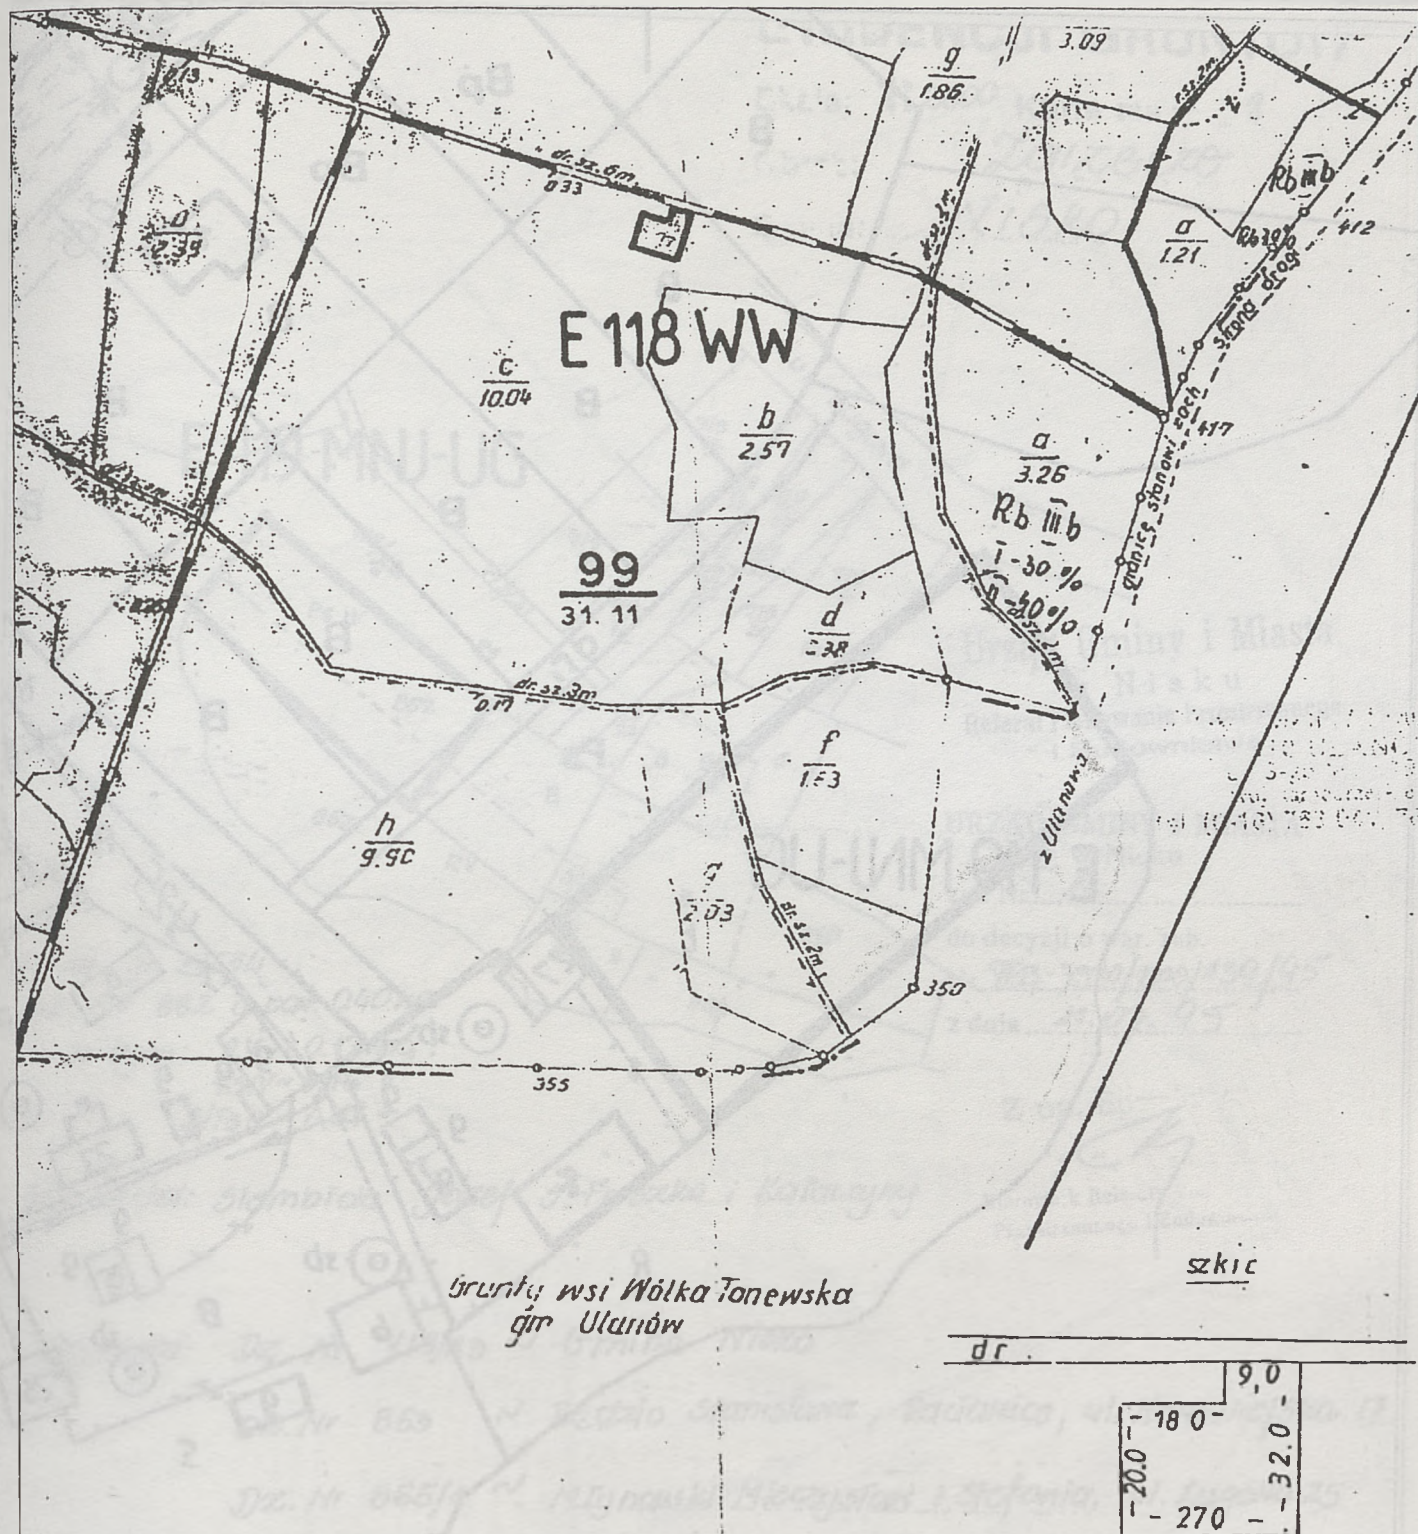


III-cia ZMIANA cz. I-sza MPOZP
GMINY I MIASTA N I S K O


Symbol ustaleń
realizacyjnych

E 118 WW

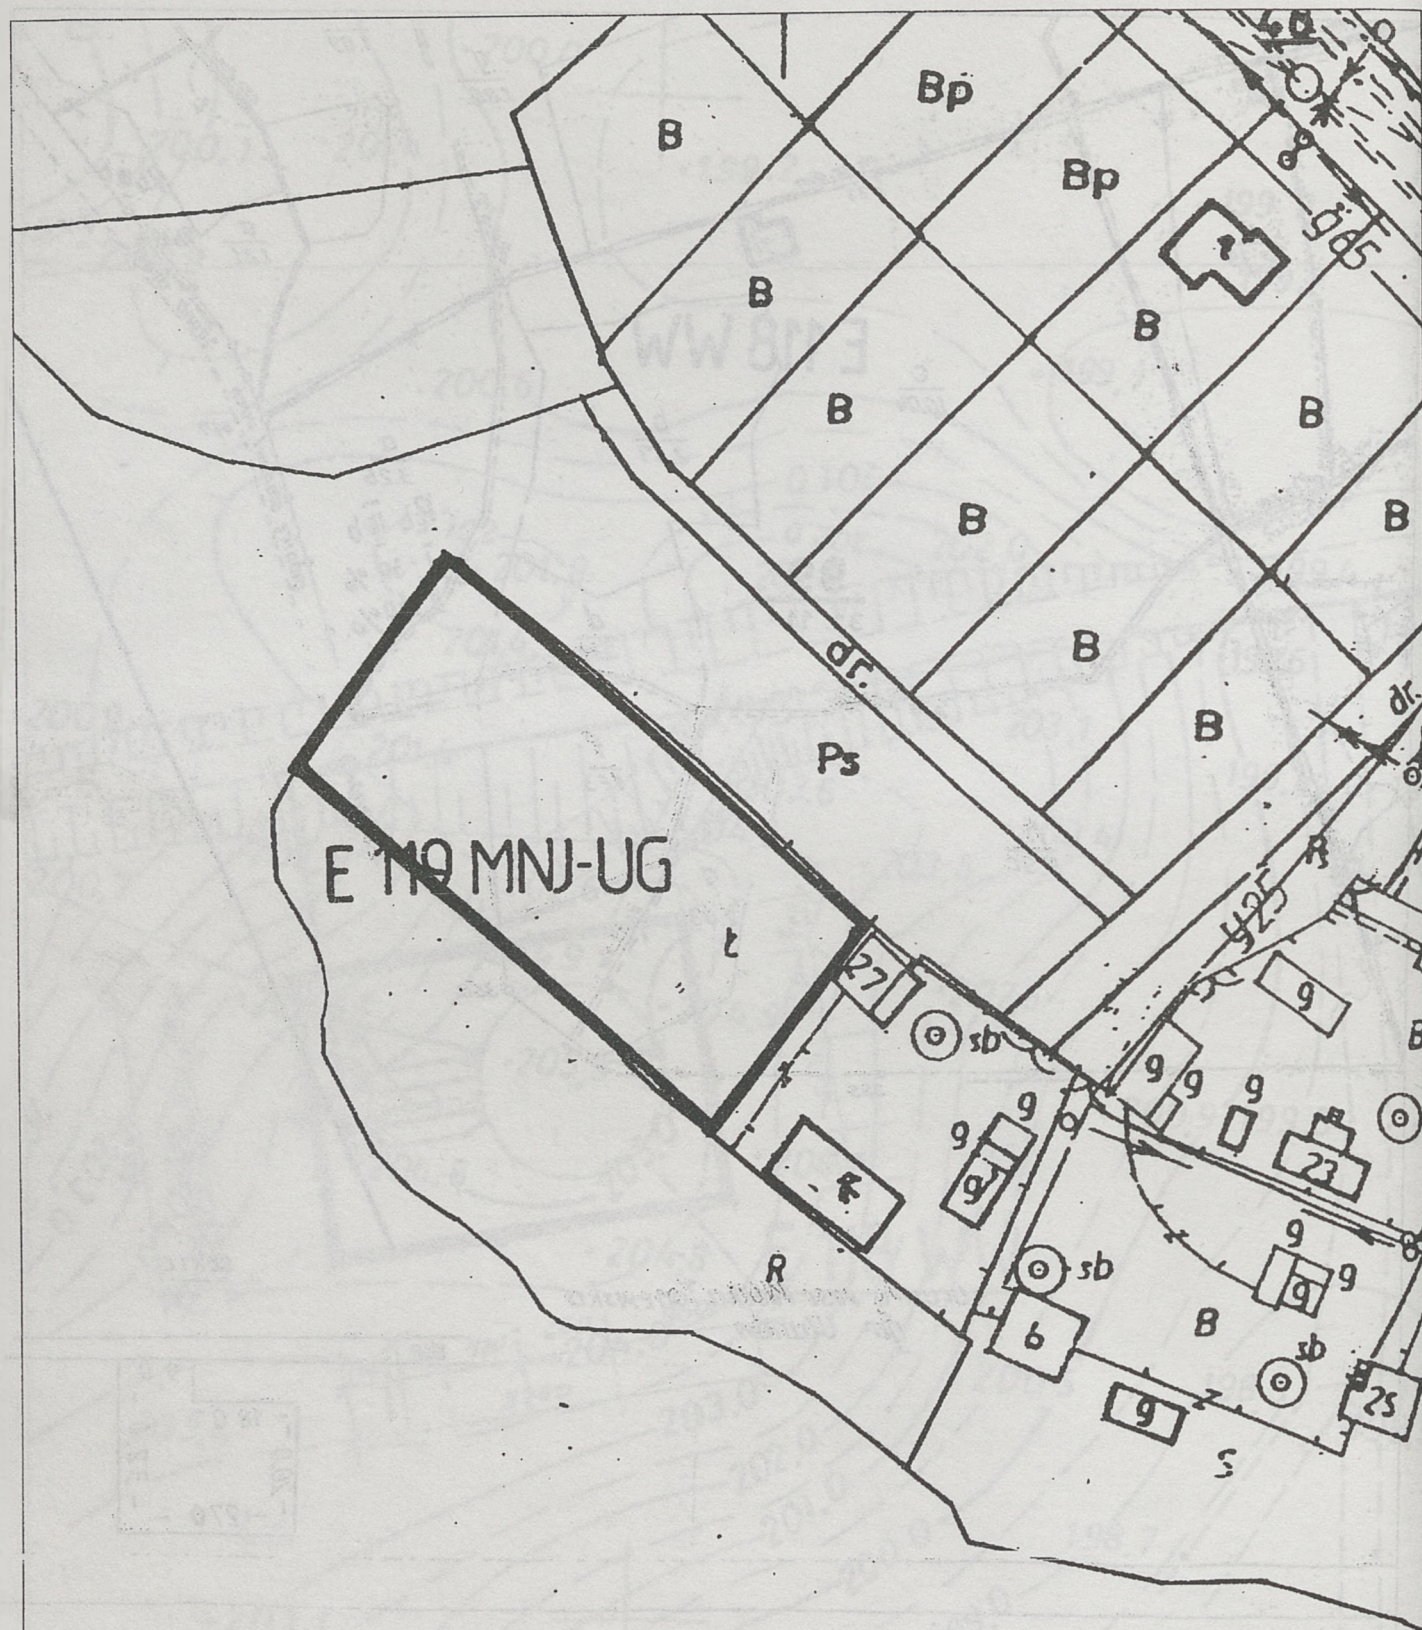

III-cia ZMIANA cz. I-sza MPOZP
GMINY I MIASTA N I S K O

RYSunEK ZMIANY PLANU Skala 1:1000

Symbol ustaleń
realizacyjnych

E 119 MNJ-UG

EVIDENCJA GRUNTÓW

Skala: 1:2000 Karta mapy: 8


Lp. gruntu:

Lanizeczce

Ciepota:

Nisko

E 119 MNJ-UG

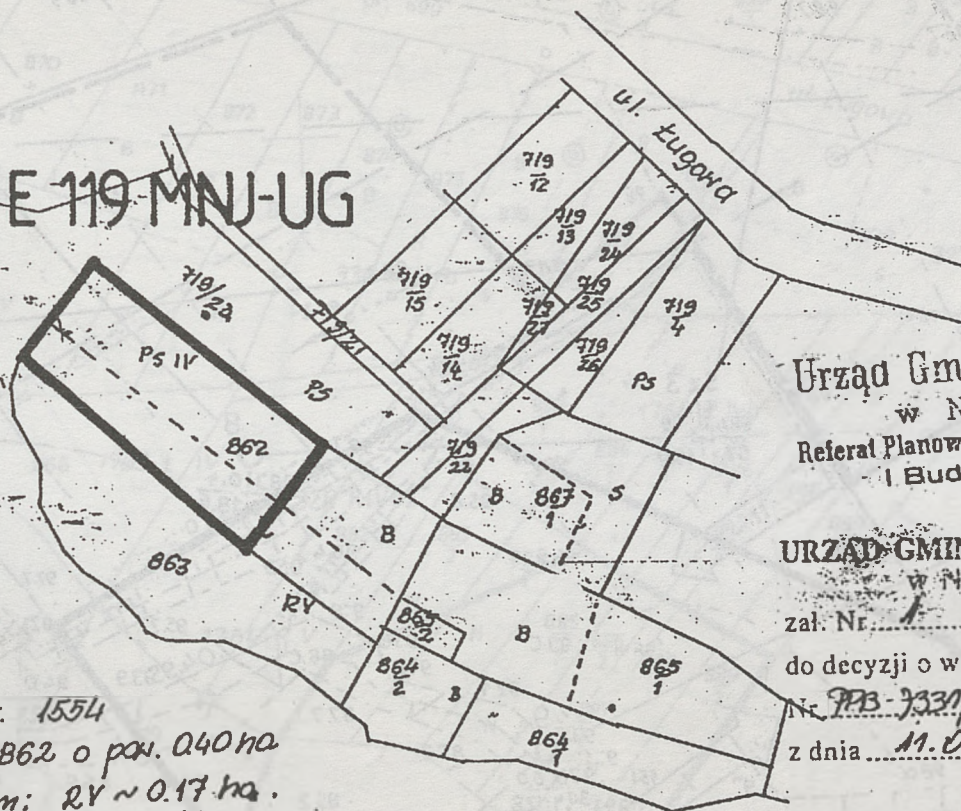

Urząd Gminy i Miasta
w Nisku
Referat Planowania Przestrzennego
i Budownictwa

URZĄD GMINY I MIASTA
w Nisku

zał. Nr. 1

do decyzji o war. zab.

Nr. PB-7331/122/139/95

z dnia 11.07.95

Z up. E.

Wiceprezydent Referatu
Przestrzennego i Budownictwa

Nr rej. gr. 1554

Dz. Nr 862 o pow. 0.40 ha

w tym: RV ~ 0.17 ha.

PS IV ~ 0.16 "

B/PS IV ~ 0.07 "

Właściciel: Siembiada Józef S. Fraszka i Katarzyna

Sąsiedzi: Dz. Nr 719/23 ~ Gmina Nisko

Dz. Nr 863 ~ Rędzio Stanisława, Racławice, ul. Nowoniejska 17

Dz. Nr 865/1 ~ Młynowski Mieczysław i Stefania, ul. Ługowa 25

Dz. Nr 865/2 ~ Młynowski Emil, ul. Ługowa 25a

Dz. Nr 864/2 ~

III-cia ZMIANA cz. I-sza MPOZP
GMINY I MIASTA N I S K O

RYSUNEK ZMIANY PLANU Skala 1:2000

Symbol ustaleń
realizacyjnych


E 119 MNJ-UG

9/11/15/95

operacje ewidencyjne

wzrostu się

05/06/95

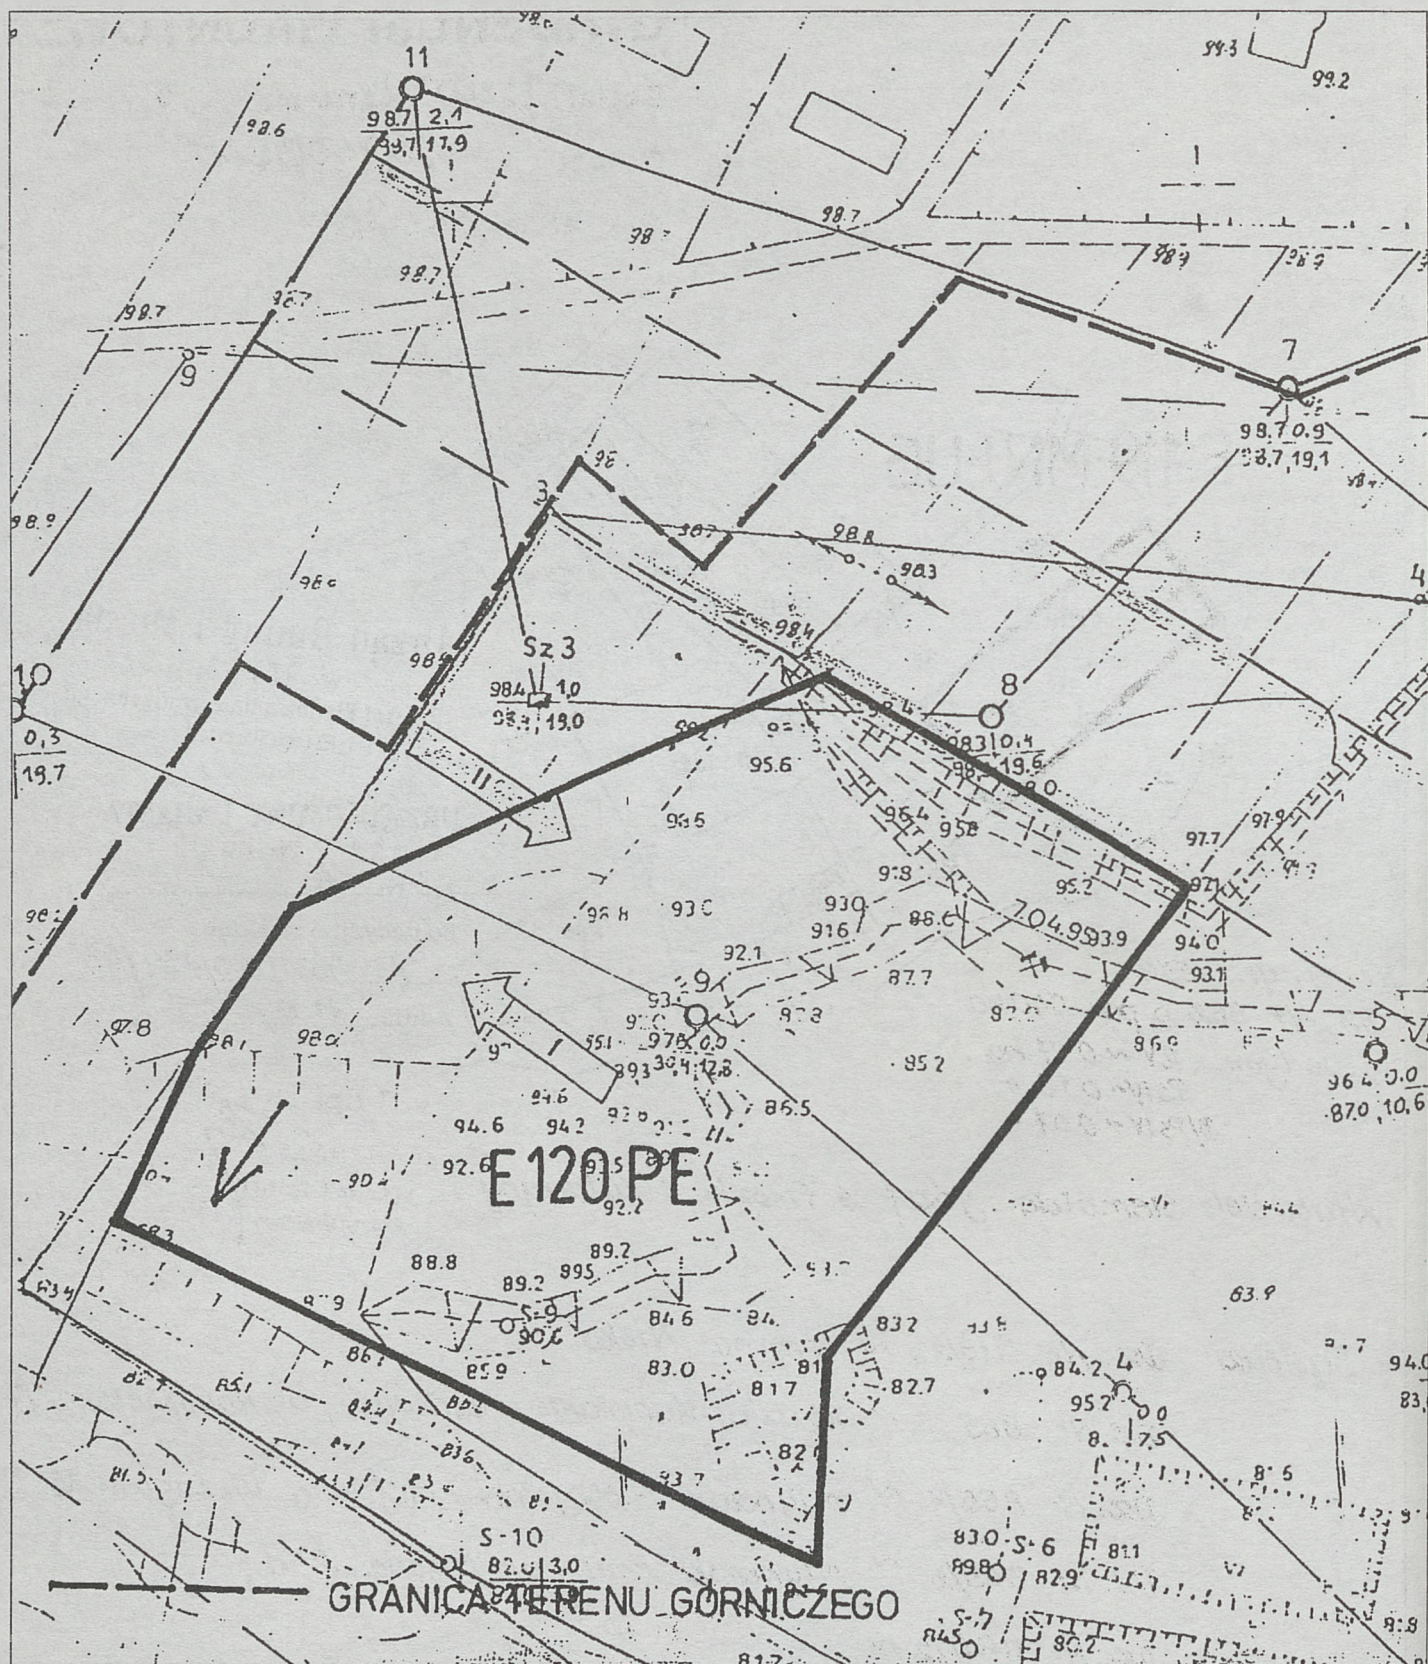



III-cia ZMIANA cz. I-sza MP.OZP
GMINY I MIASTA N I S K O


RYSunEK ZMIANY PLANU Skala 1:1000

Symbol ustaleń
realizacyjnych

E 120 PE

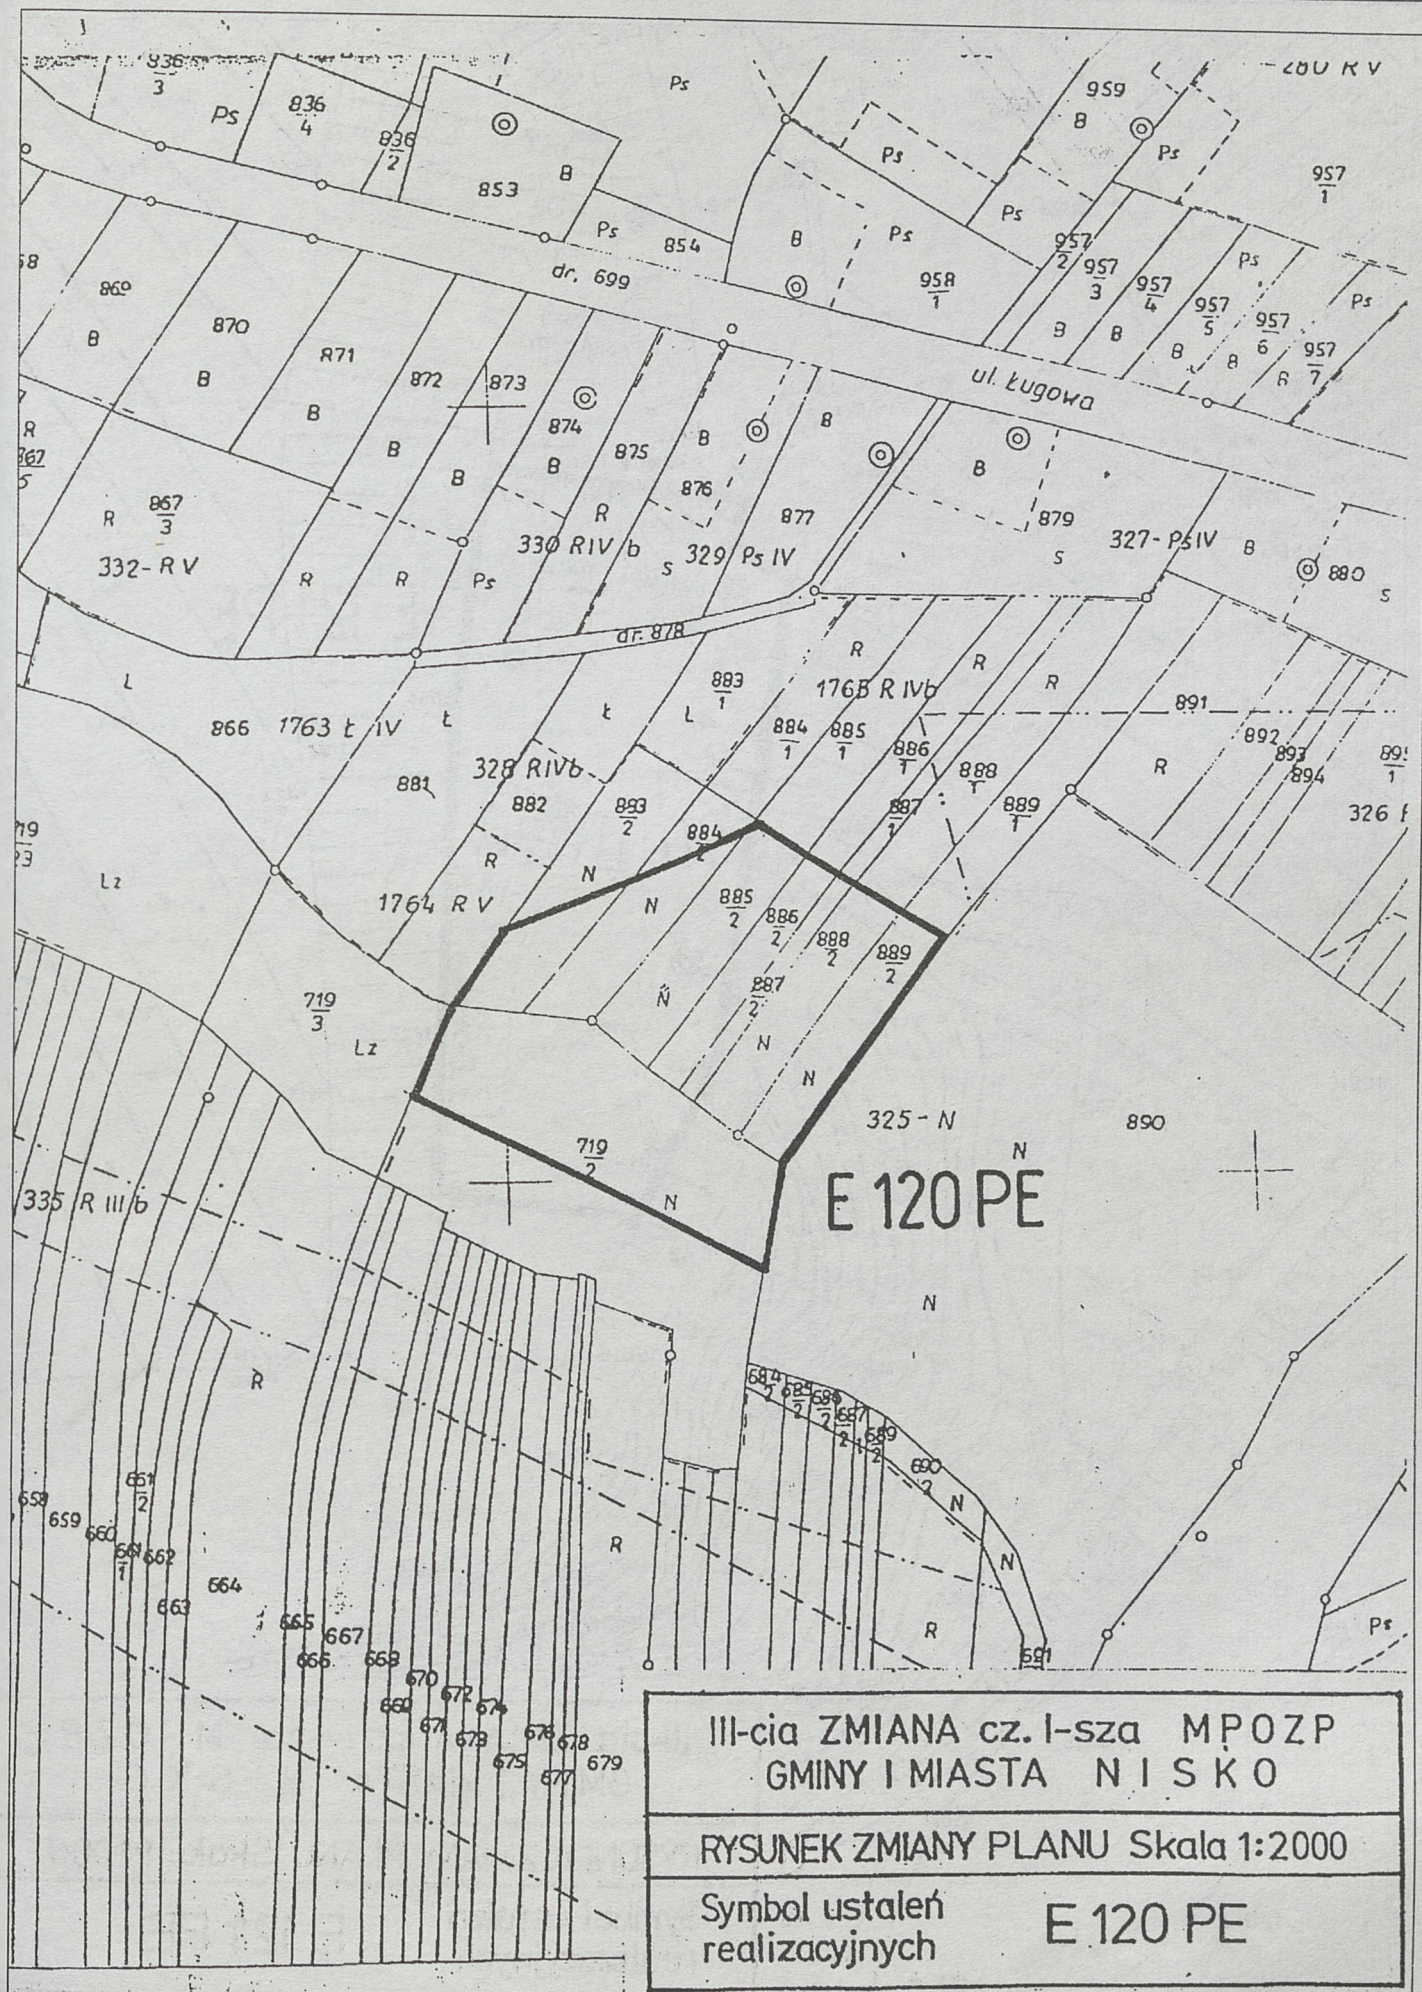

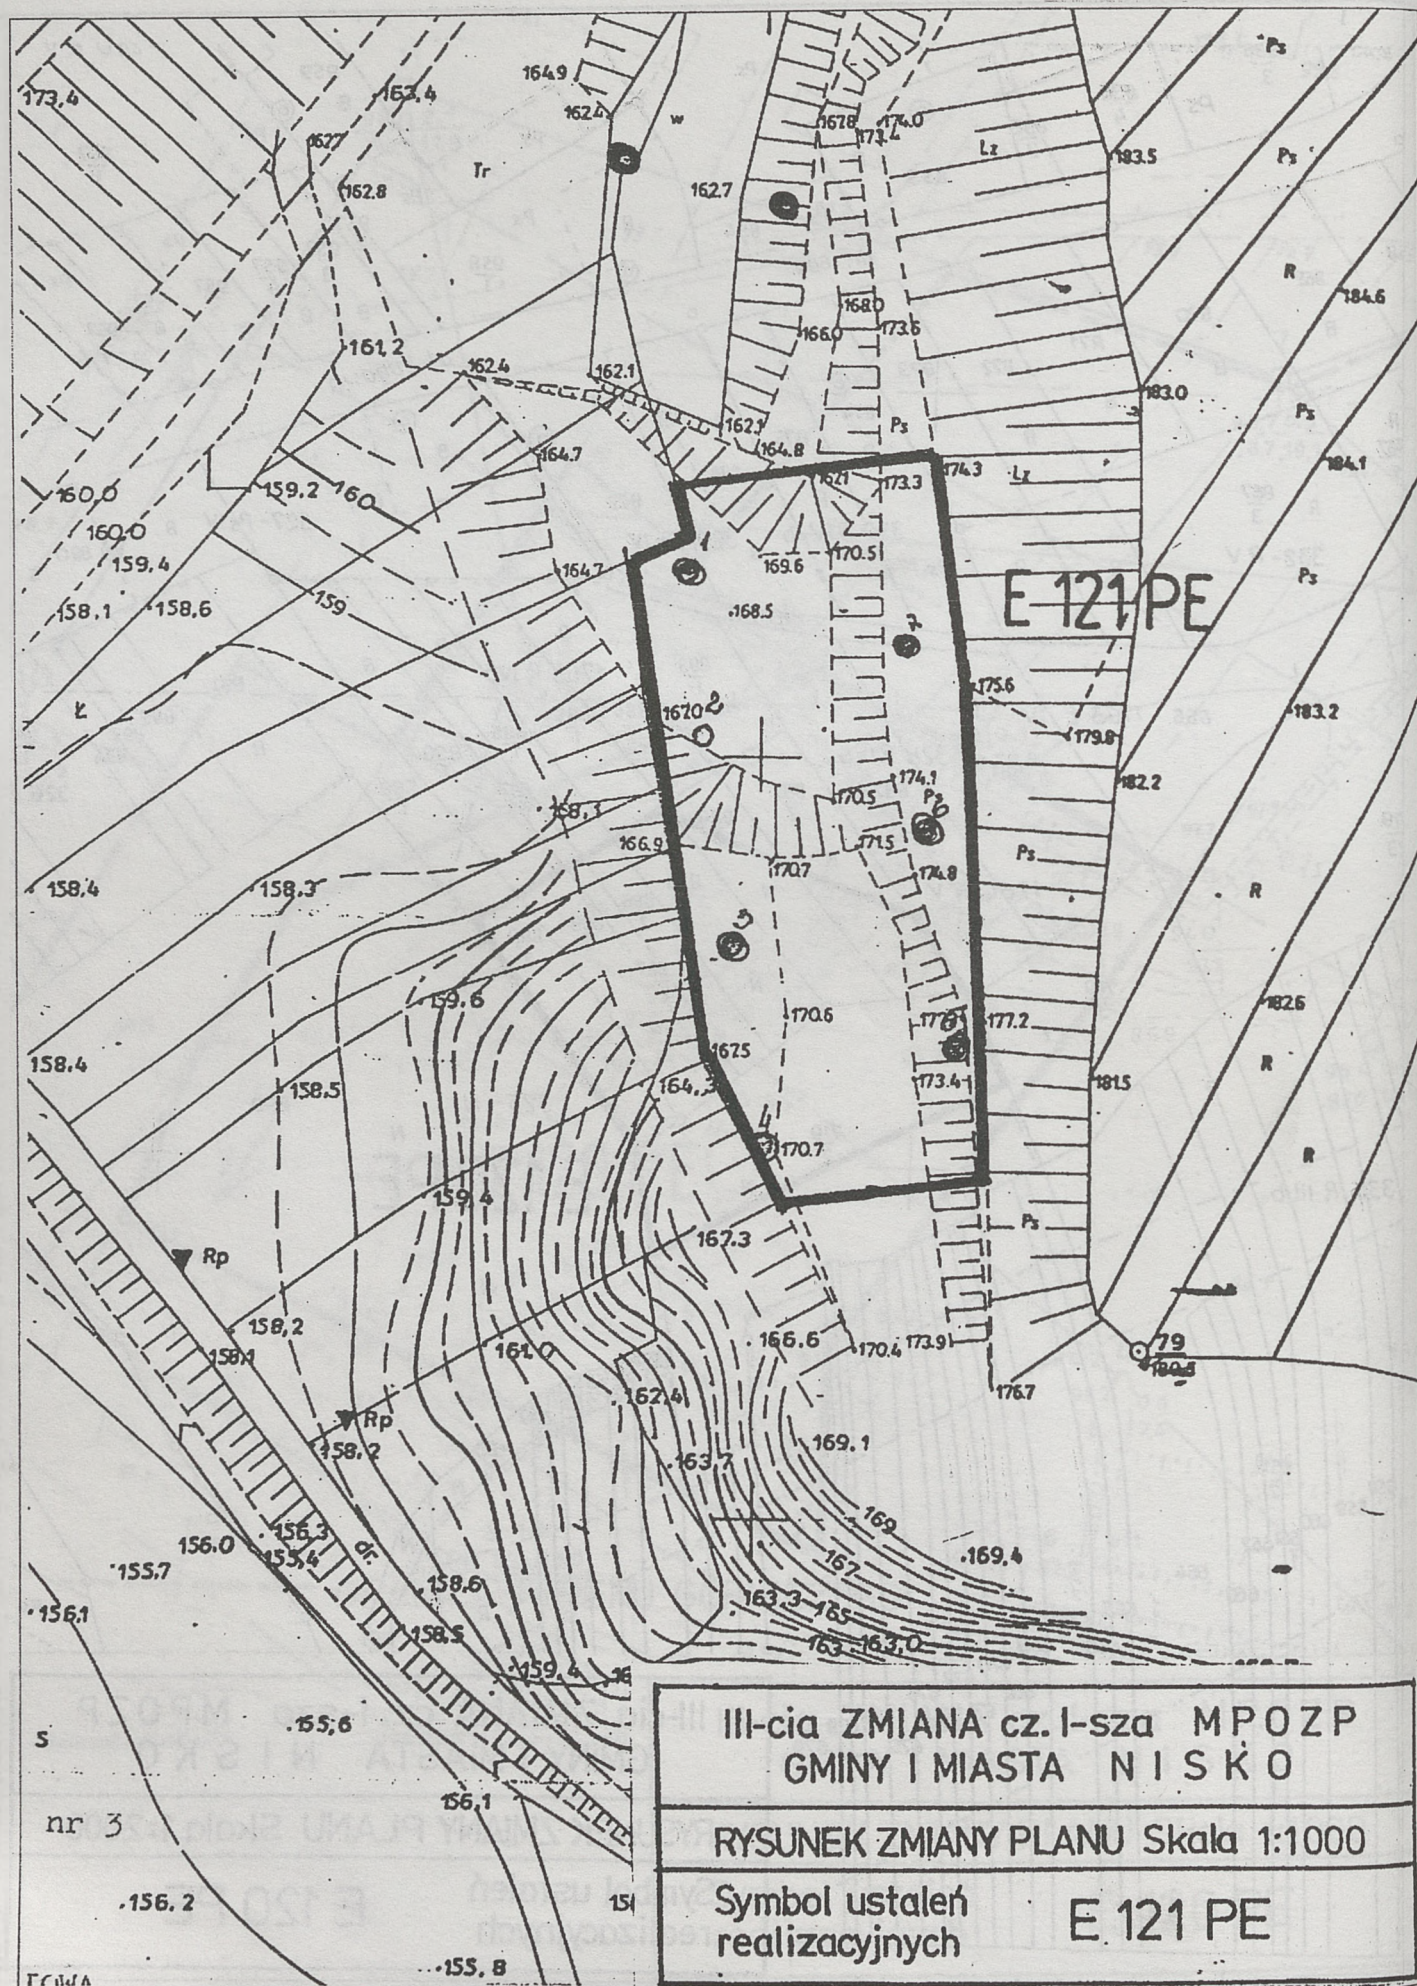

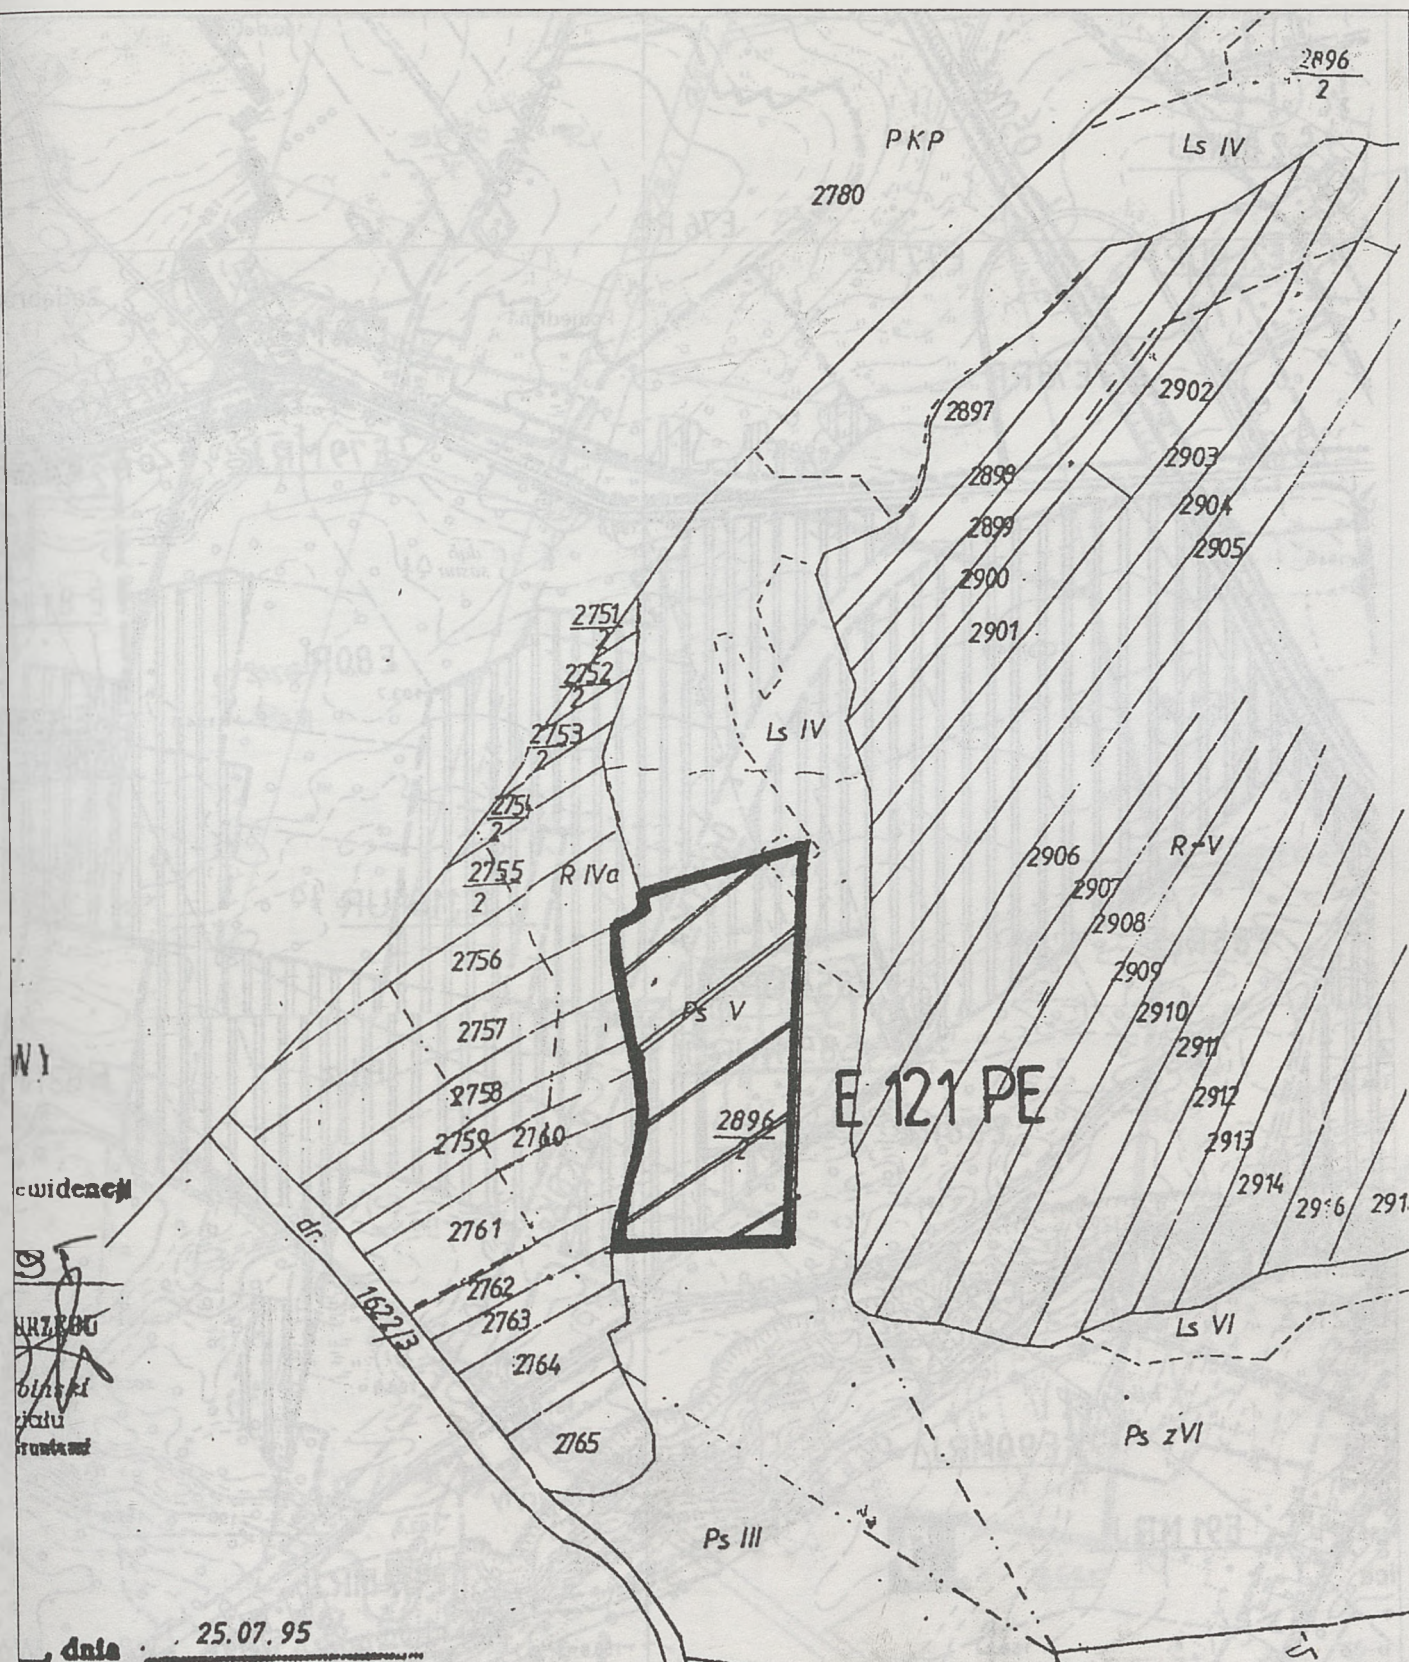


data 25.07.95
 UPRAWNIONY
 drzej Winiarczyk
 GPIB W 10574
 10-3-2000 Maja 54a/1.....
 41-32-89


III-cia ZMIANA cz. I-sza MPOZP
 GMINY I MIASTA N I S K O

RYSUNEK ZMIANY PLANU Skala 1:2000

Symbol ustaleń
 realizacyjnych

E 121 PE

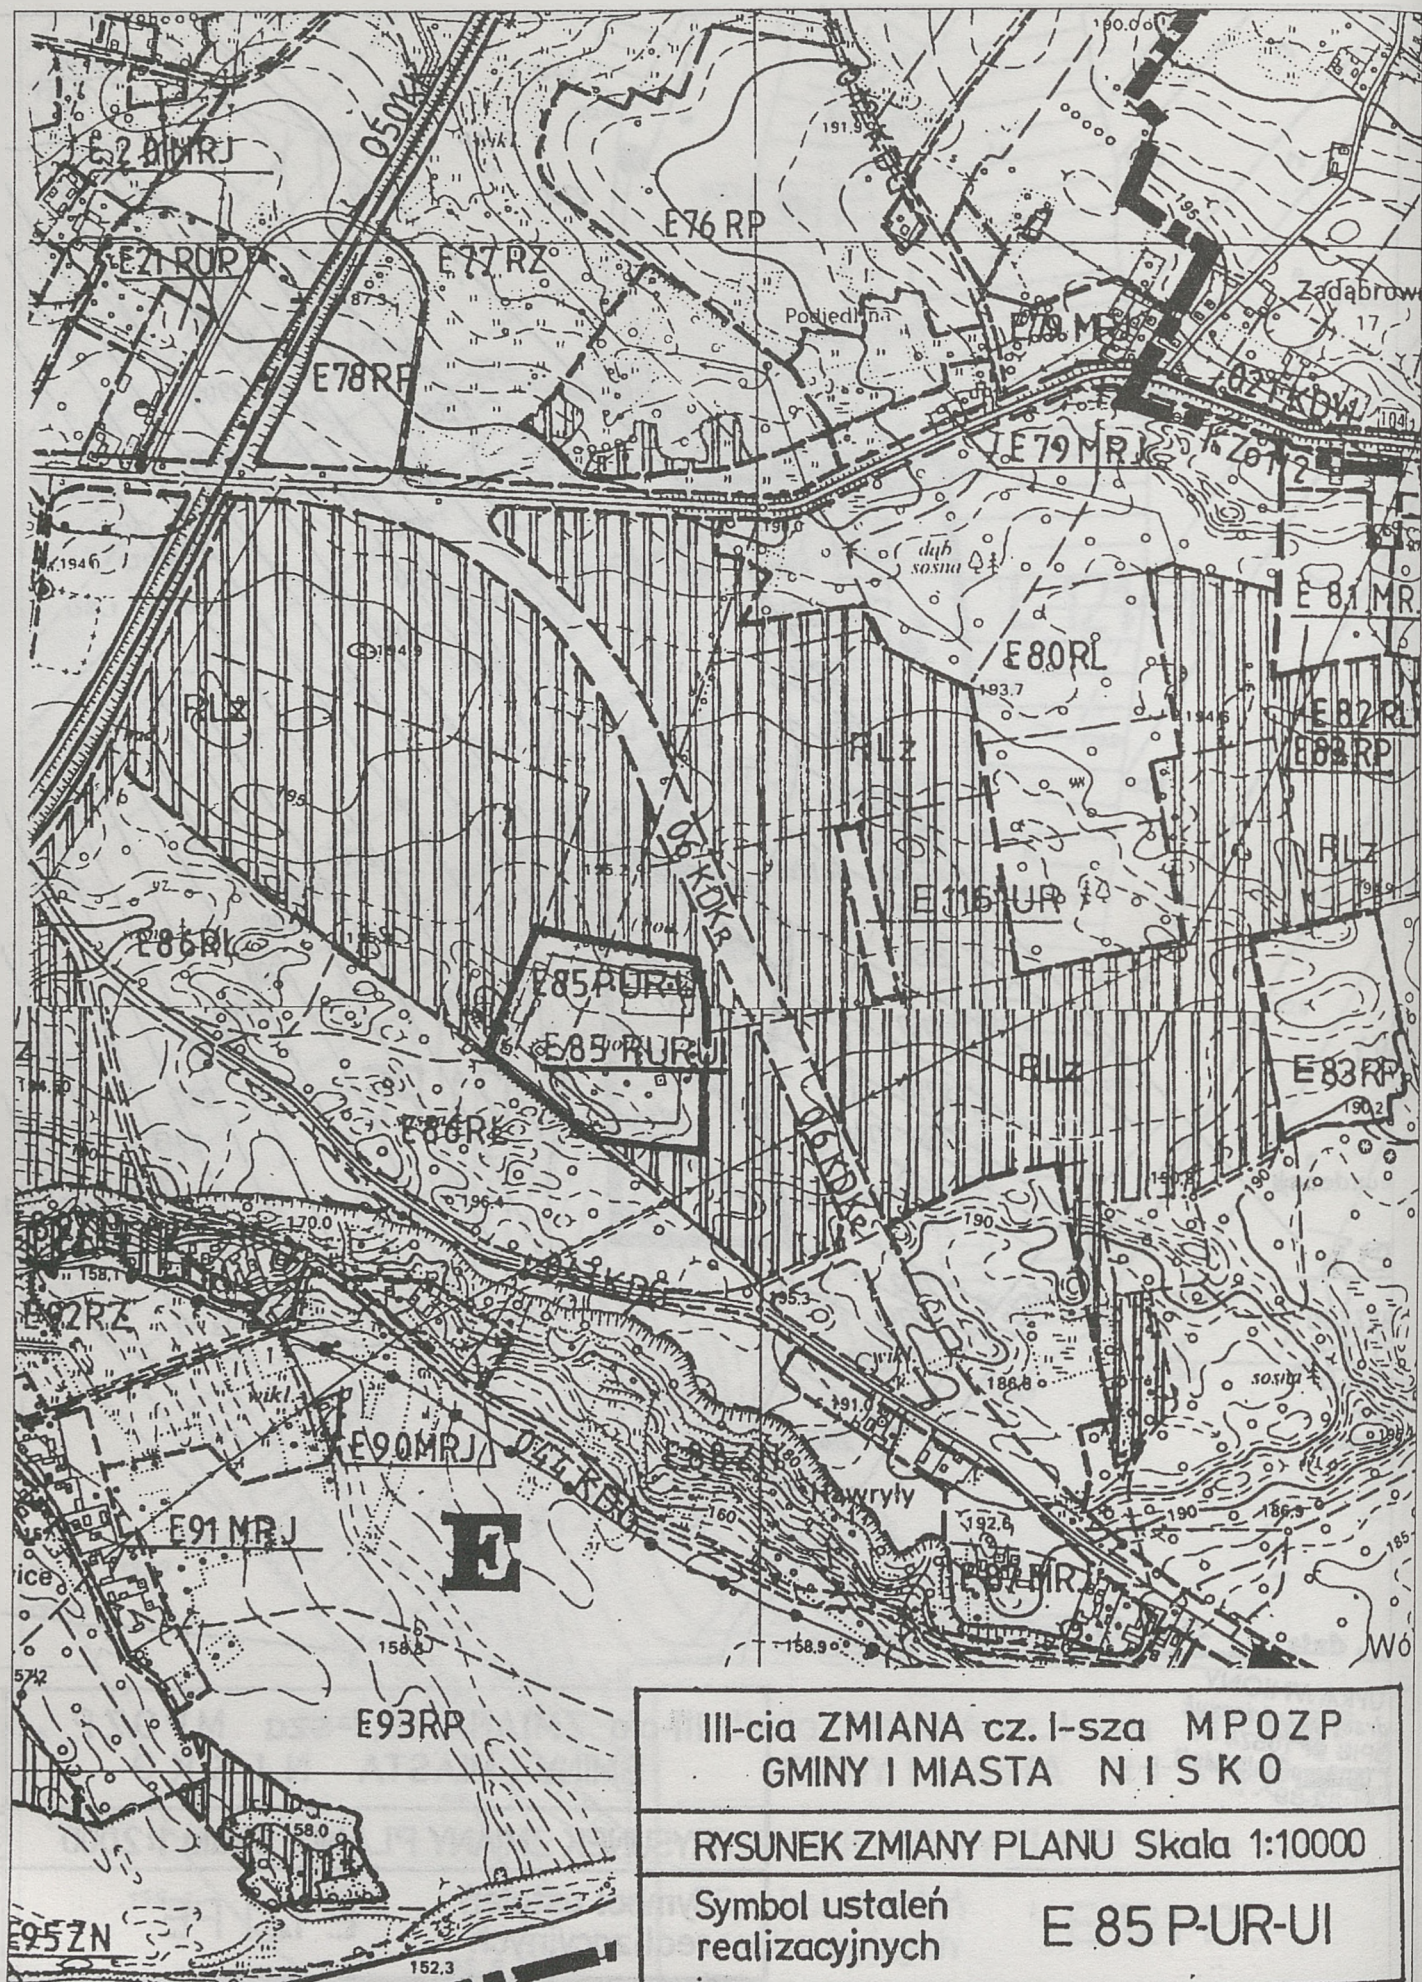

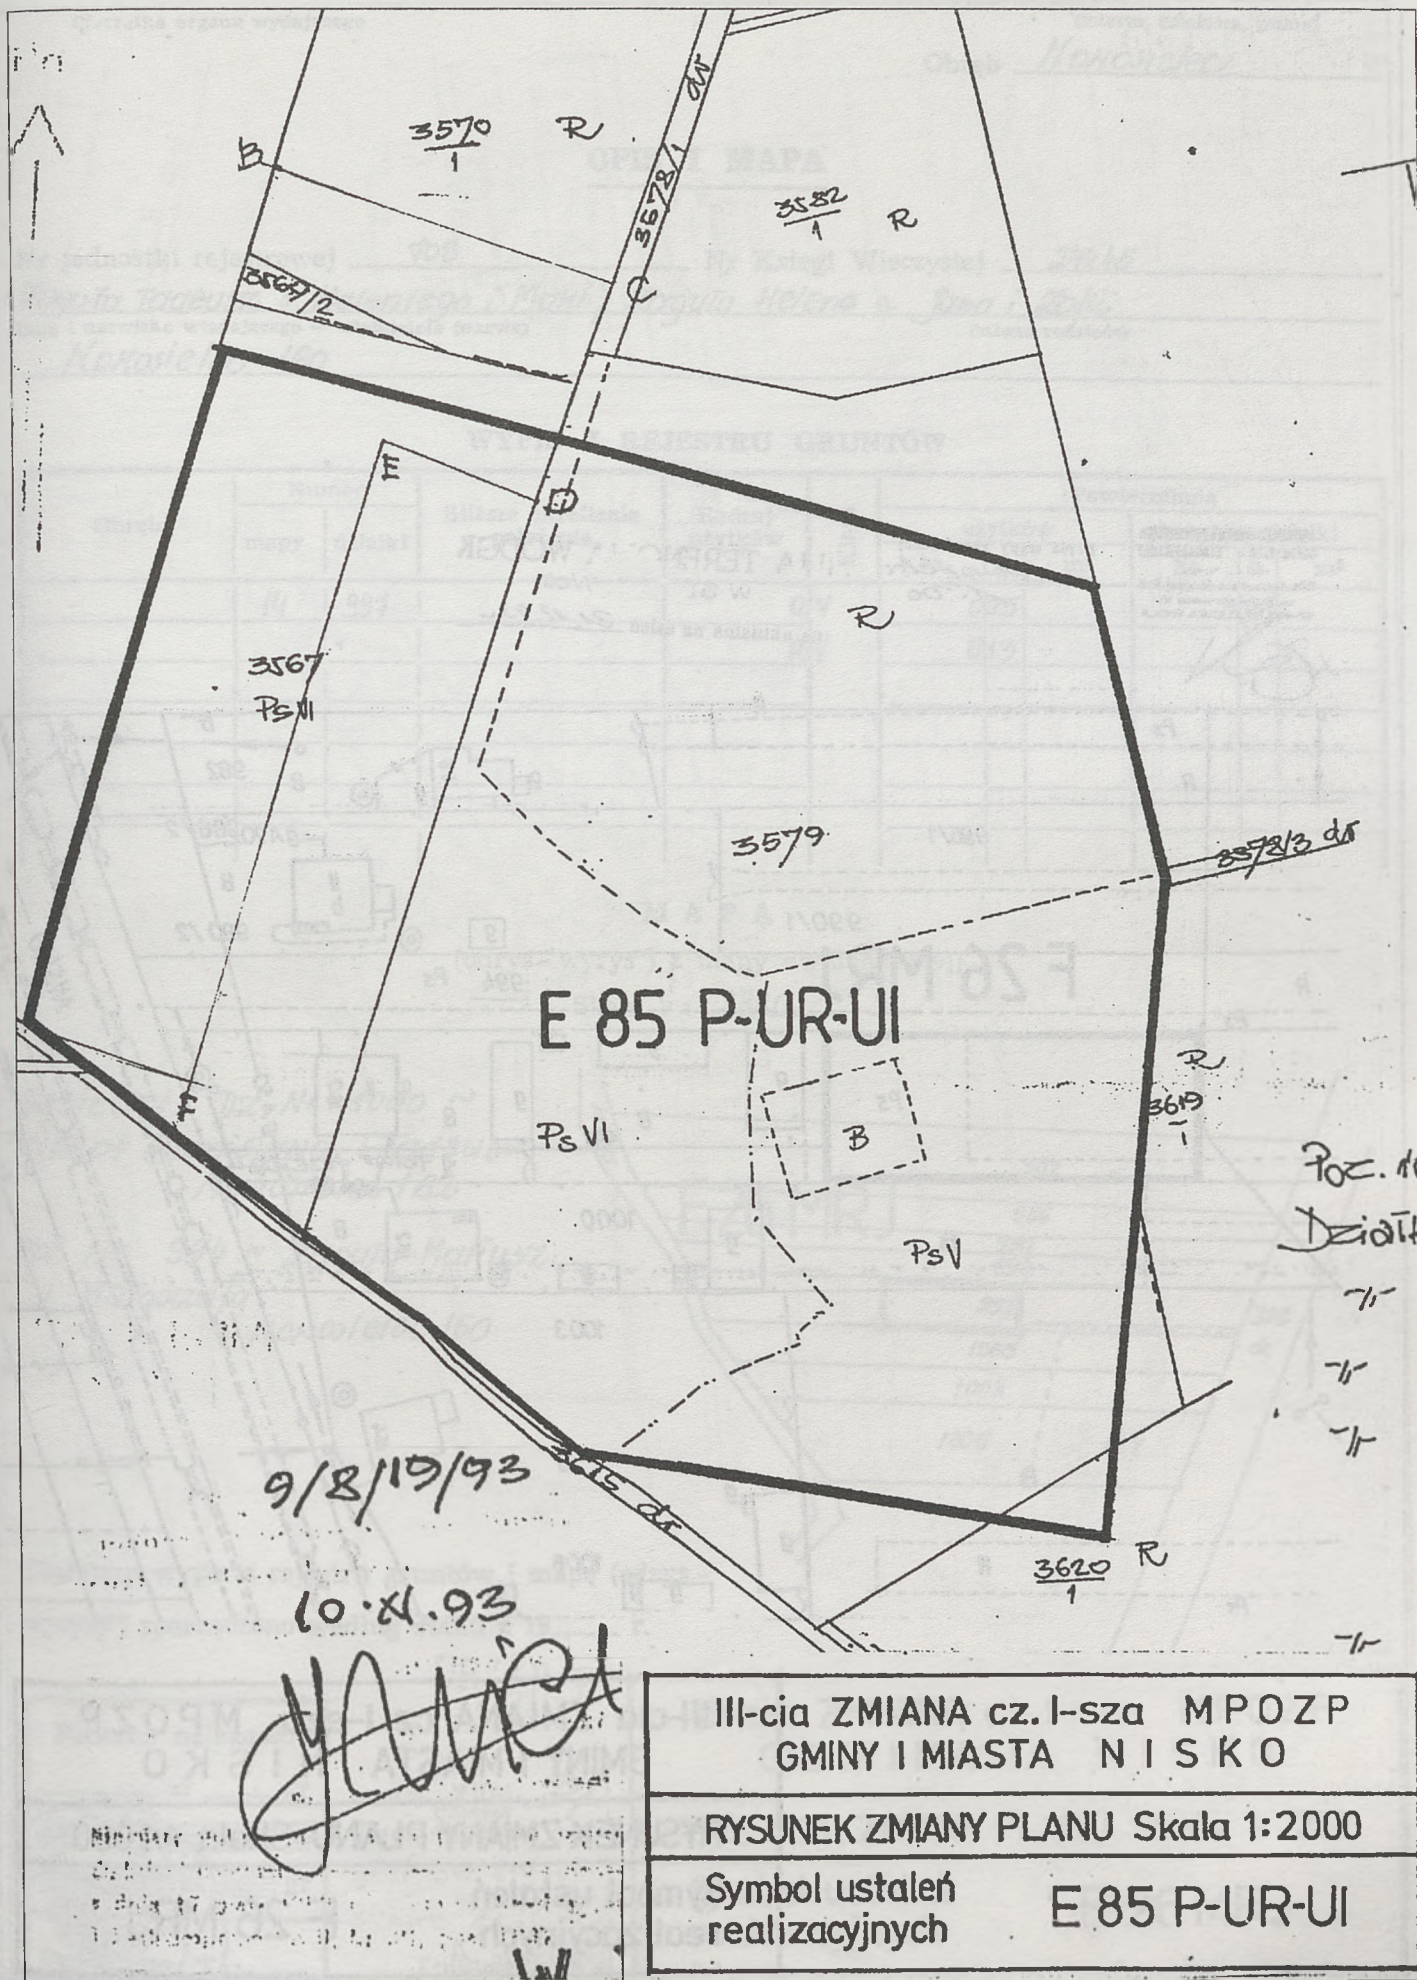

III-cia ZMIANA cz. I-sza MPOZP
GMINY I MIASTA N I S K O

RYSunEK ZMIANY PLANU Skala 1:2000


Symbol ustaleń
realizacyjnych

E 85 P-UR-UI


Kopia mapy zasadniczej
1:1000
17-480

III-cia ZMIANA WODGK
W ST. WOLI
aktualna na dzień 31.12.93

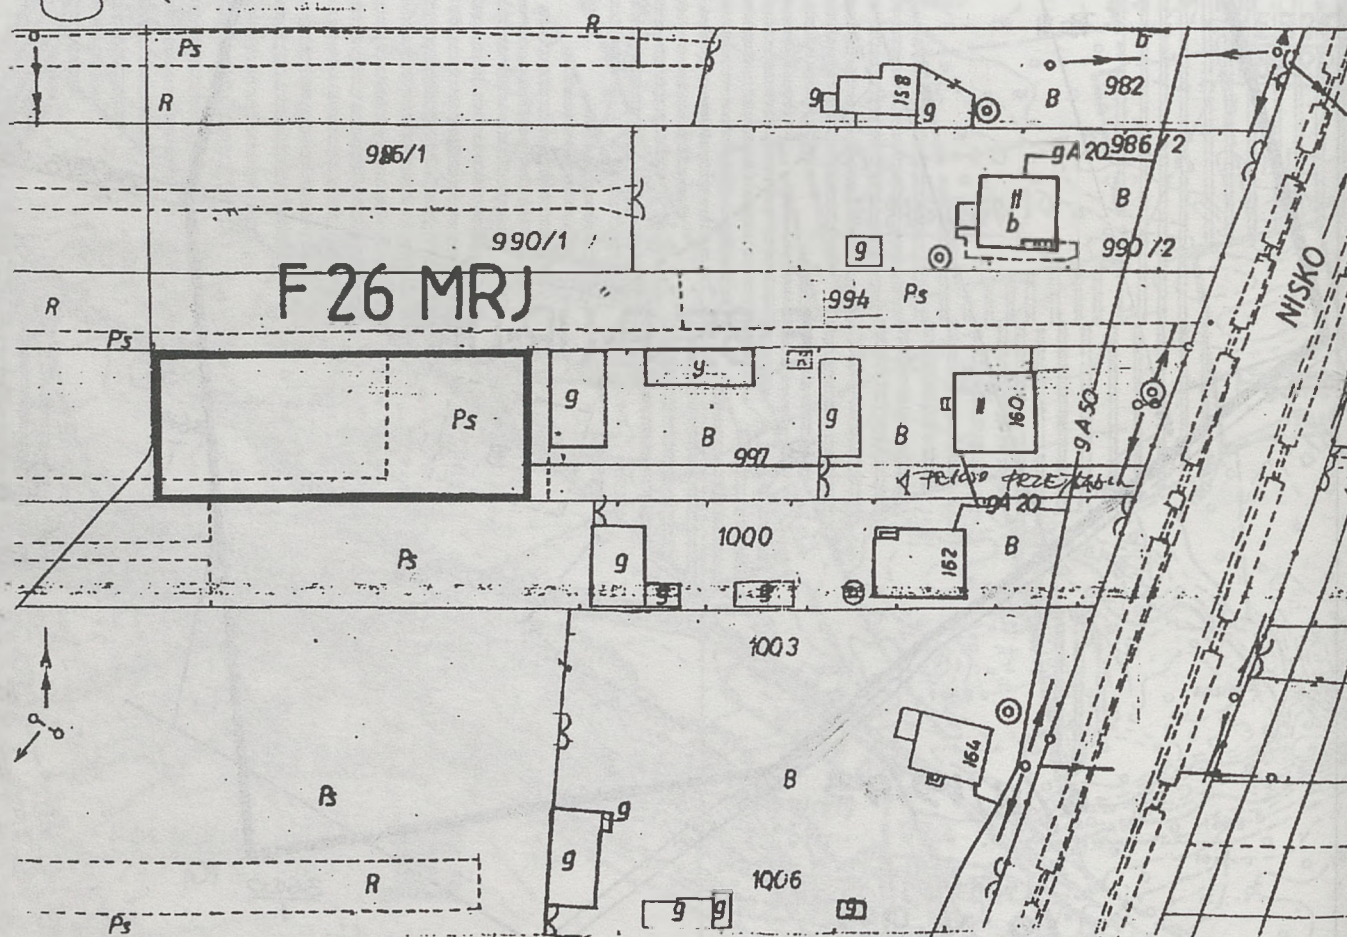

III-cia ZMIANA cz. I-sza MPOZP
GMINY I MIASTA NISKÓ

RYSUNEK ZMIANY PLANU Skala 1:1000

Symbol ustaleń
realizacyjnych

F 26 MRJ

Pieczęć organu wydającego

(miasto, dzielnica, gmina)

Obręb

Nowosielec

OPIS I MAPANr jednostki rejestrowej 708Nr Księgi Wieszczystej 24445

Zaguta Tadeusz s. Walentego i Marii, Zaguta Helena c. Jana i Zofii

Imię i nazwisko wiaćającego - właściciela (nazwa)

Imiona rodziców

Nowosielec 160

WYPIS Z REJESTRU GRUNTÓW

Obręb	Numer		Bliższe określenie położenia	Rodzaj użytków	Klasa	Powierzchnia					
	mapy	działki				użytków			ogólna działki		
						ha	a	m²	ha	a	m²
	14	997		RV		025			038		
				RY		013					


MAPA

(odrys - wyrys*) z mapy ewidencyjnej)

Skala 1 : 2880

Sąsiedzi: Dz. Nr 1000 ~
Tadeusz Bronisław i Tadeusz
Nowosielec 162

Dz. Nr 994 ~ Zaguta Mariusz
i Małgorzata
Nowosielec 160

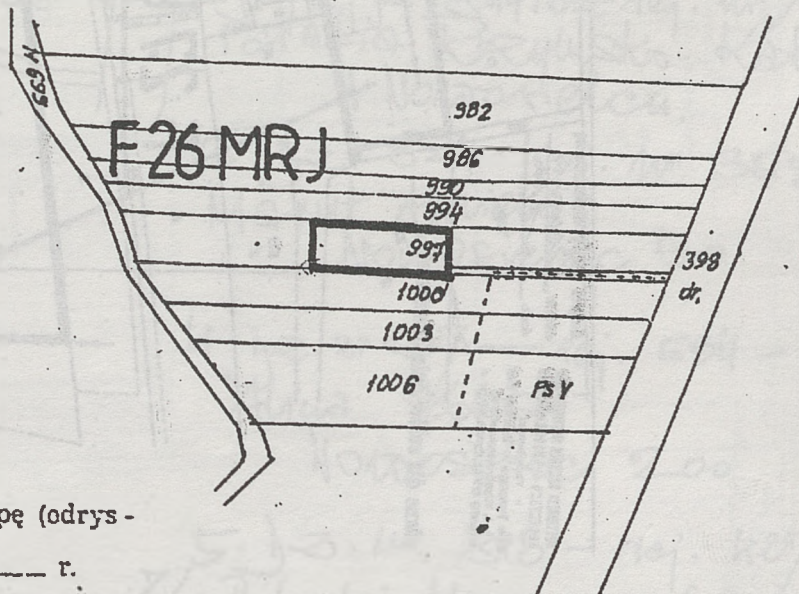

Niniejszy wypis z rejestru gruntów i mapę (odrys - wyrys*) sporządzono według stanu z 19____ r.

Pobrano należność

zł _____ gr _____

zł _____ gr _____

Nr ks. zam. _____

URZĄD

ks. zam. 9
(pieczęć okrągła)
Zgodnie z
gruntów stwierdza
data 19____ r.
(pieczęć okrągła)

III-cia ZMIANA cz. I-sza MPOZP
GMINY I MIASTA N I S K O

RYSUNEK ZMIANY PLANU Skala 1:2880

Symbol ustaleń
realizacyjnych

F 26 MRJ



III-cia ZMIANA cz. I-sza MPOZP
GMINY I MIASTA N I S K O

RYSUNEK ZMIANY PLANU Skala 1:2000

Symbol ustaleń
realizacyjnych

F 27 UO

EVIDENCJA GRUNTÓW


1:2880 8

NOWOSIELEC

Nisko

Działka nr 846
B-PSI o pow. 0.56 haSzkoła Podstawowa
w Nowosielcu

Poz. rej. g. 4

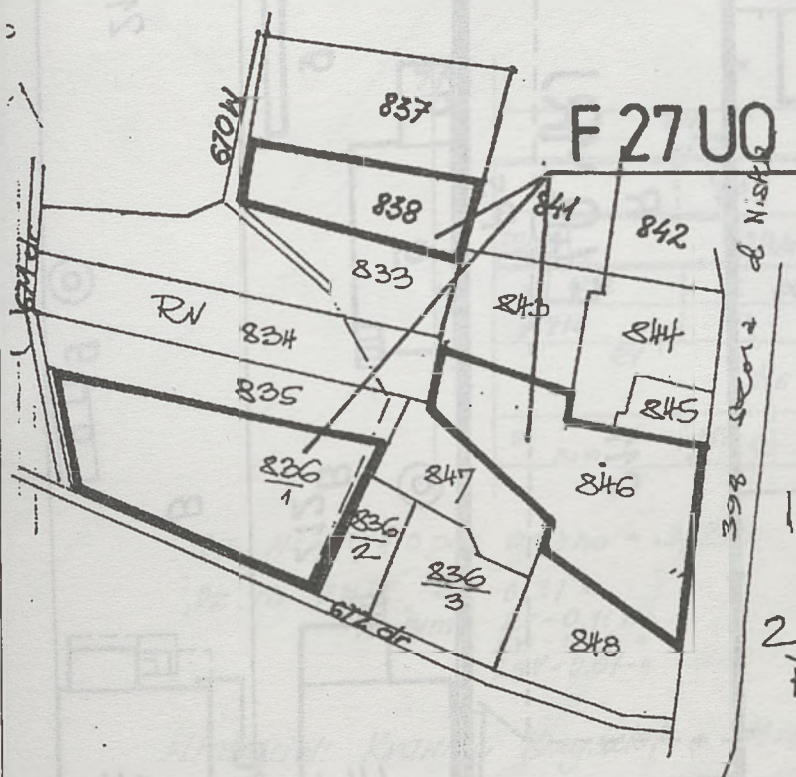Działka nr 838 -
Kuratorium Oświaty
i Wychowania

Działki sąsiadnie:

1. Dział. nr 845. Urząd
Miasta i Gminy w Nisku
2. Dział. nr 844 i 842 - rej. nr 79
Parafia Rzymsko-Kat.
w Nowosielcu.
3. Dział. 834 - rej. nr 358
Marek Amiel
Nowosielec 130
4. Dział. nr 847 - rej. 584 -
5. Dział. nr. 848 - rej. 487
Dział. nr. 848 - rej. 487

Dokument niniejszy jest w
właściwej ewidencji gruntów
i powinien być dołączony
do ksiąg wieczystych

WYKAZ GRUNTÓW
w NISKU









III-cia ZMIANA cz. I-sza MPOZP
GMINY I MIASTA N I S K O

RYSunek ZMIANY PLANU Skala 1:2880


Symbol ustaleń
realizacyjnych

F 27 UO

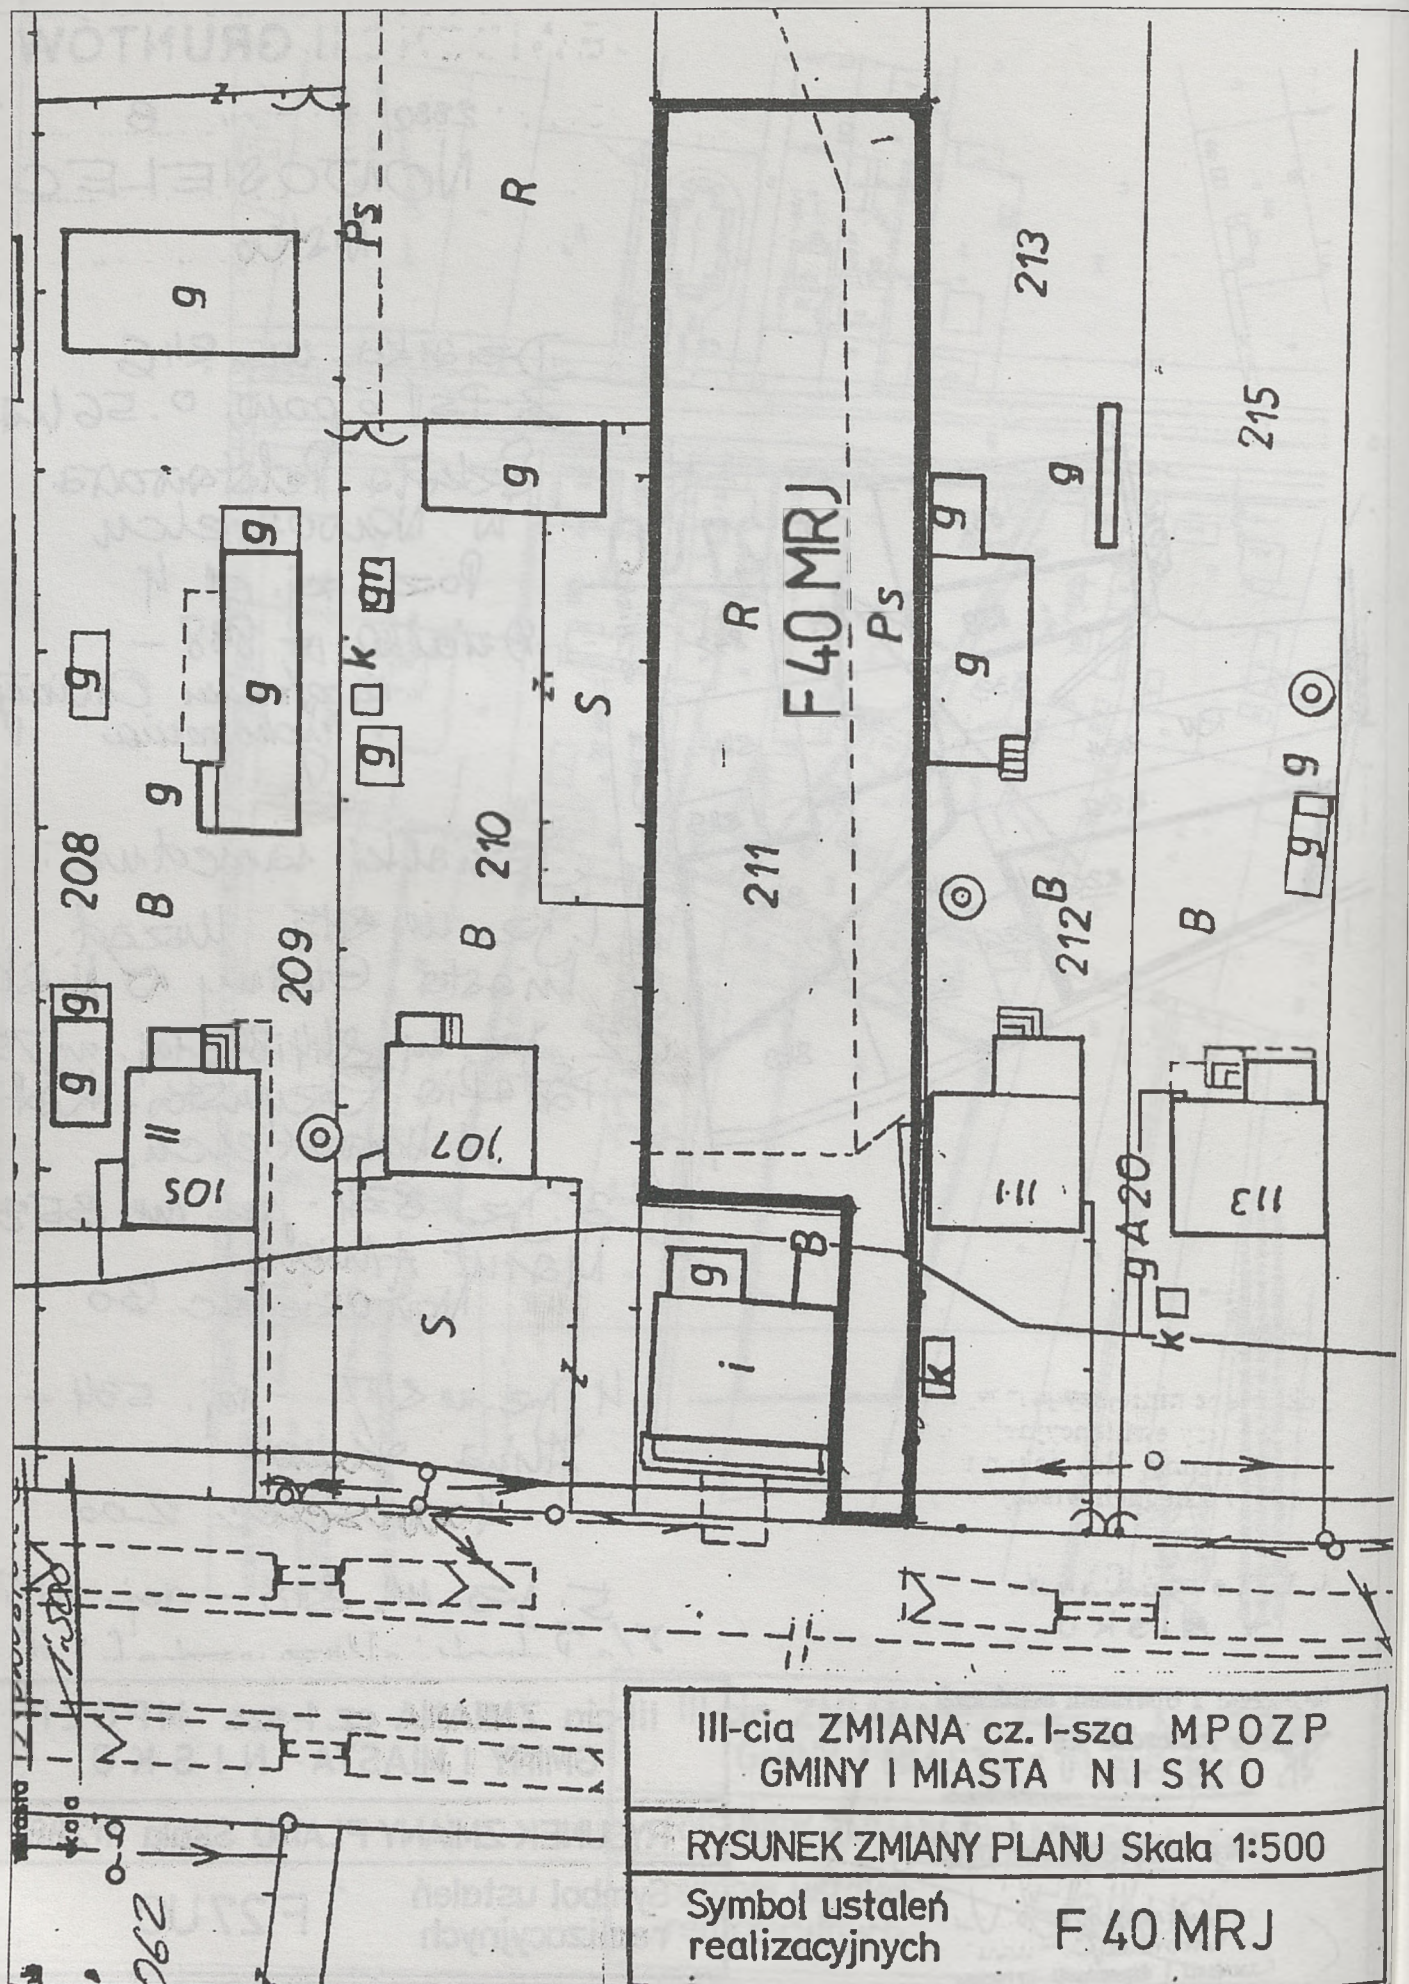

EWIDENCJA GRUNTÓW

Skala 1:2880 Karta mapy 8

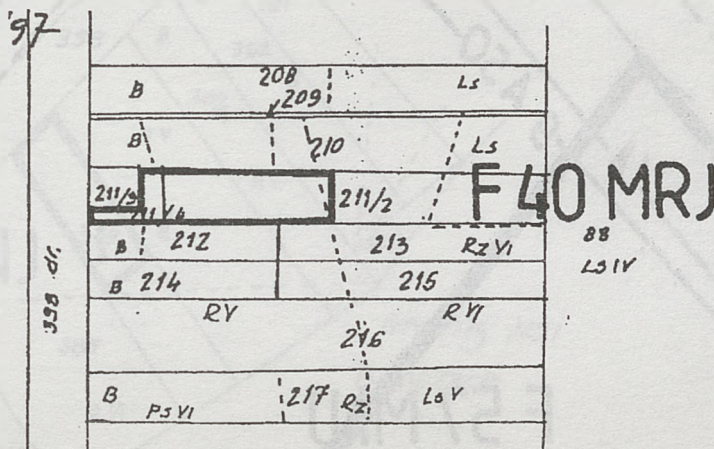Obręb: NonosielecGmina: Nisko

Dz. Nr 211/4 o pow. 0.03 ha ~ B/Ps VI

Dz. Nr 211/2 ~ 0.27 "

w tym: RV - 0.11 ha

RV - 0.09 "

LSV - 0.07 "

Właściciel: Krawiec Krzysztof s. Mieczysława i Barbary

Krawiec Jolanta c. Jerzego i Emilii

Nonosielec 111

Właściciel: Dz. Nr 211/3 ~ Gminna Sp-ria "S. Chł." w Nisku

Dz. Nr 210 ~ Kołmiński Józef i Heronika, nd. 107

Dz. Nr 212 } ~ Kobylarz Jerzy i Emilia

Dz. Nr 213 } Nonosielec 111

REJONOWY

Nisko

9/2/16/96

1996-07-16

III-cia ZMIANA cz. I-sza MPOZP

GMINY I MIASTA N I S K O

RYSUNEK ZMIANY PLANU Skala 1:2880

Symbol ustaleń

realizacyjnych

F 40 MRJ


Skala: 1:2880 Karta mapy 18

Doręb:

Nokosielec

Gmina:

Nisko

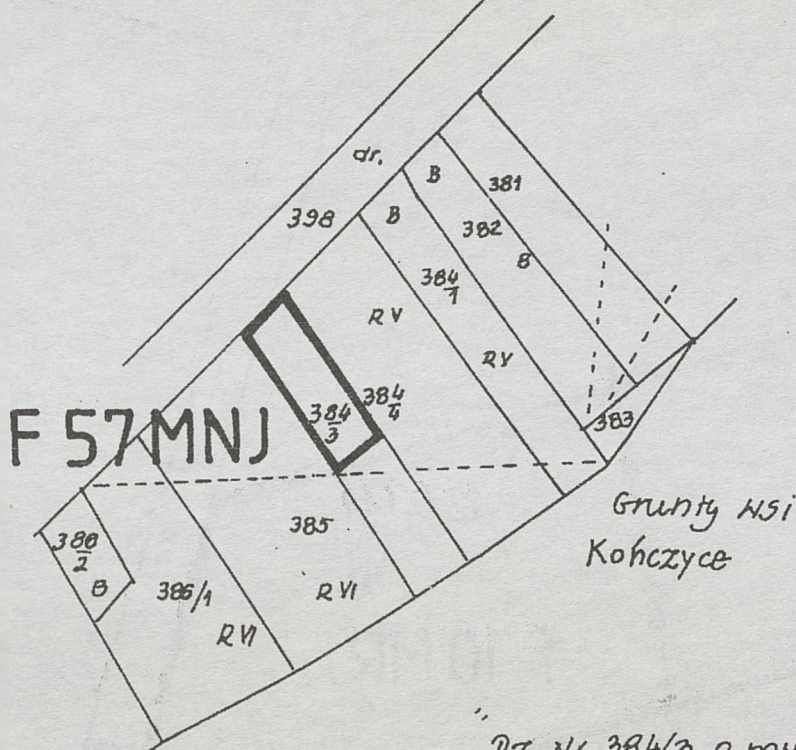

Dz. Nr 384/3 o pow. 0.26 ha

w tym: RV ~ 0.16 ha

RYI ~ 0.10 "

Właściciel: Pałamarz Alojzy S. Bronisława i Katarzyna
 Pałamarz Elżbieta C. Feliksa i Krystyny
 Nokosielec 166

Śsiedzi: Dz. Nr 384/4 o pow. 0.56 ha ~
 Sudot Stanisław i Janina, Nokosielec 241

Dz. Nr 385 ~ Rychłak Joanna
 Kończyce 12

URZĄD REJONOWY

zostać z operacją
 tym stwierdza się

12/09/25

III-cia ZMIANA cz. I-sza MPOZP
 GMINY I MIASTA N I S K O

RYSUNEK ZMIANY PLANU Skala 1:2880


Symbol ustaleń
 realizacyjnych

F 57 MNJ



SK... 1:2880

Km. 18

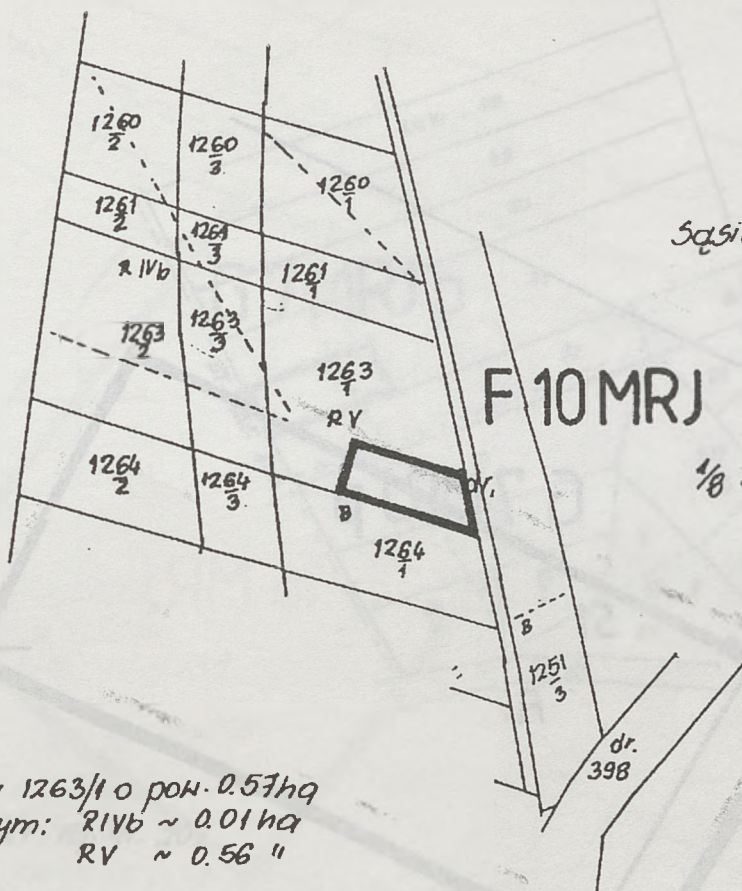

Sąsiedzi: Dz. Nr 1261/1, 1261/2
i 1261/3 ~
Siuda Helena
Zach. NONOSIELEC 159

Dz. Nr 1264/1, 1264/2,
i 1264/3 ~

1/8 Tupaj Janina, Mizera Halina
Mizera Kadeusza N. 1/8,-
NONOSIELEC 286
Mizera Zofia 1/2 + 1/8
nd. 286,-

Dz. Nr 1263/1 o pow. 0.57ha
w tym: RIVb ~ 0.01ha
RV ~ 0.56 "

Dz. Nr 1263/2 o pow. 0.37ha
w tym: RIVb ~ 0.21ha
RV ~ 0.16 "

Dz. Nr 1263/3 o pow. 0.21ha
w tym: RIVb ~ 0.11ha
RV ~ 0.10 "

Kontakci:

Rebiś Stanisław
s. Antoniego i Katarzyny
Kończyce 15


ks. zam. 9/1/28/95
evidencji
Nisko, dnia 1995-08-20

III-cia ZMIANA cz. I-sza MPOZP
GMINY I MIASTA N I S K O

RYSUNEK ZMIANY PLANU Skala 1:2880

Symbol ustaleń
realizacyjnych

F 10 MRJ

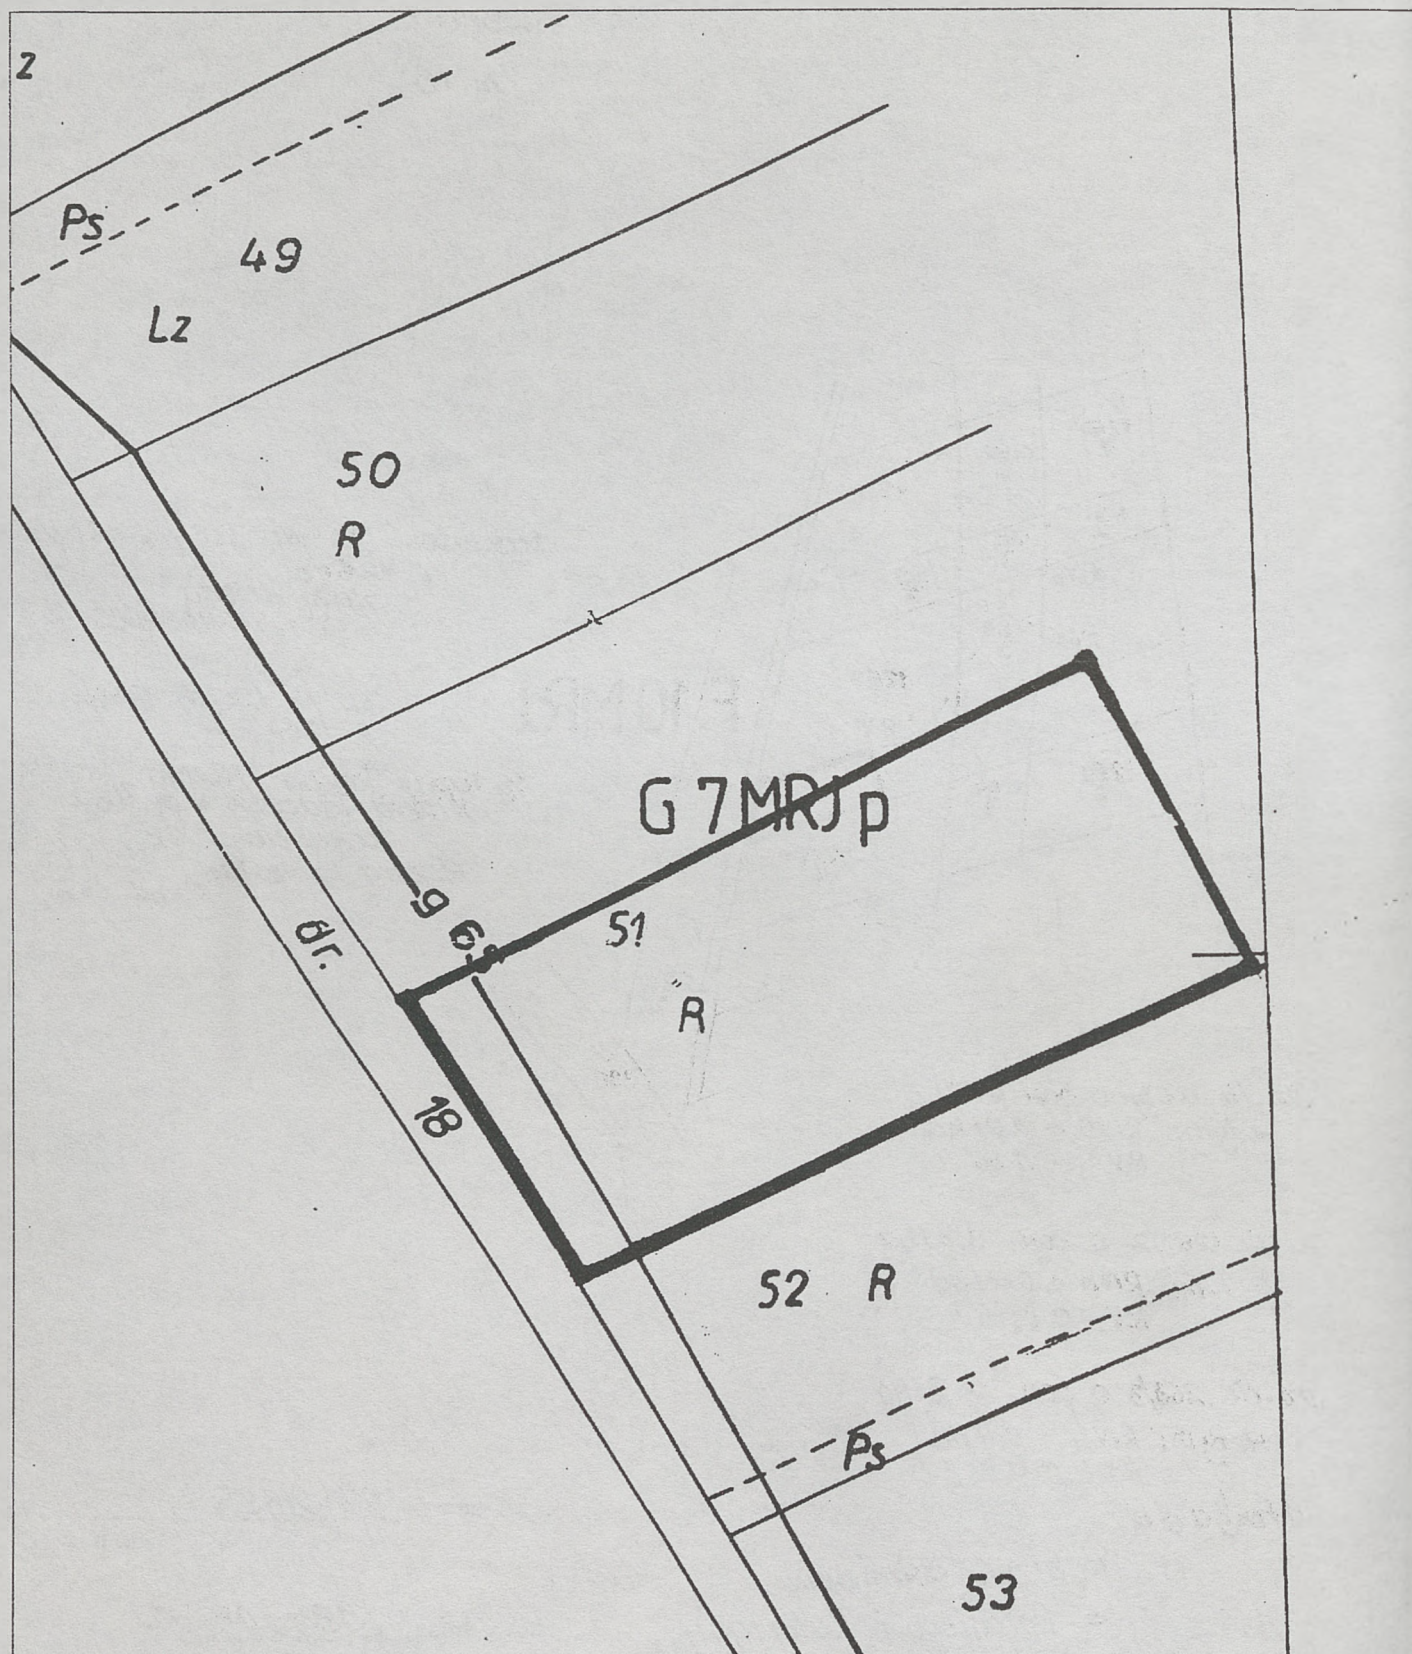


III-cia ZMIANA cz. I-sza MPOZP
GMINY I MIASTA N I S K O

RYSUNEK ZMIANY PLANU Skala 1:500

Symbol ustaleń
realizacyjnych

G 7MRJp

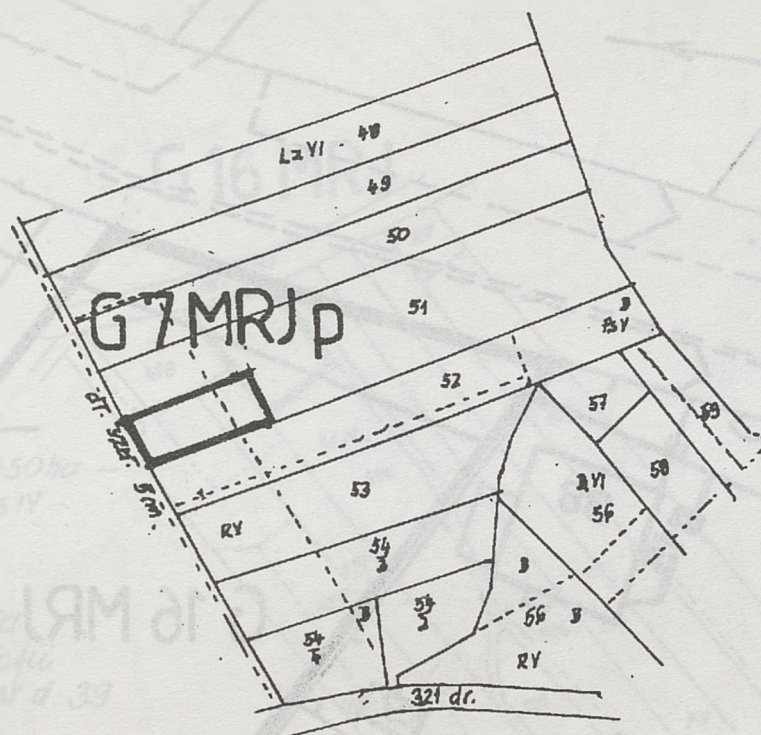

Nr rej. gr. 207

Dz. Nr 51 o pow. 0.76 ha

N tym: RY ~ 0.12 ha
RYI ~ 0.64 "

Htobiciel: Schlage Jacek, PANET (2im.)
s. Manfreda i Stanisławy

Schlage Hiolotta, Małżona (2im.)

Stalona Hola, ul. Skopenki 8/54 -

dr. 51/107) Nowut Nowia - Nowomielec 56

dr. 52/136) Potocka Julia - Kowczyce 7


URZĄD REJONOWY,
w Nisku

III-cia ZMIANA cz. I-sza MPOZP
GMINY I MIASTA N I S K O

RYSunEK ZMIANY PLANU Skala 1:2880

Symbol ustaleń
realizacyjnych

G 7 MRJp

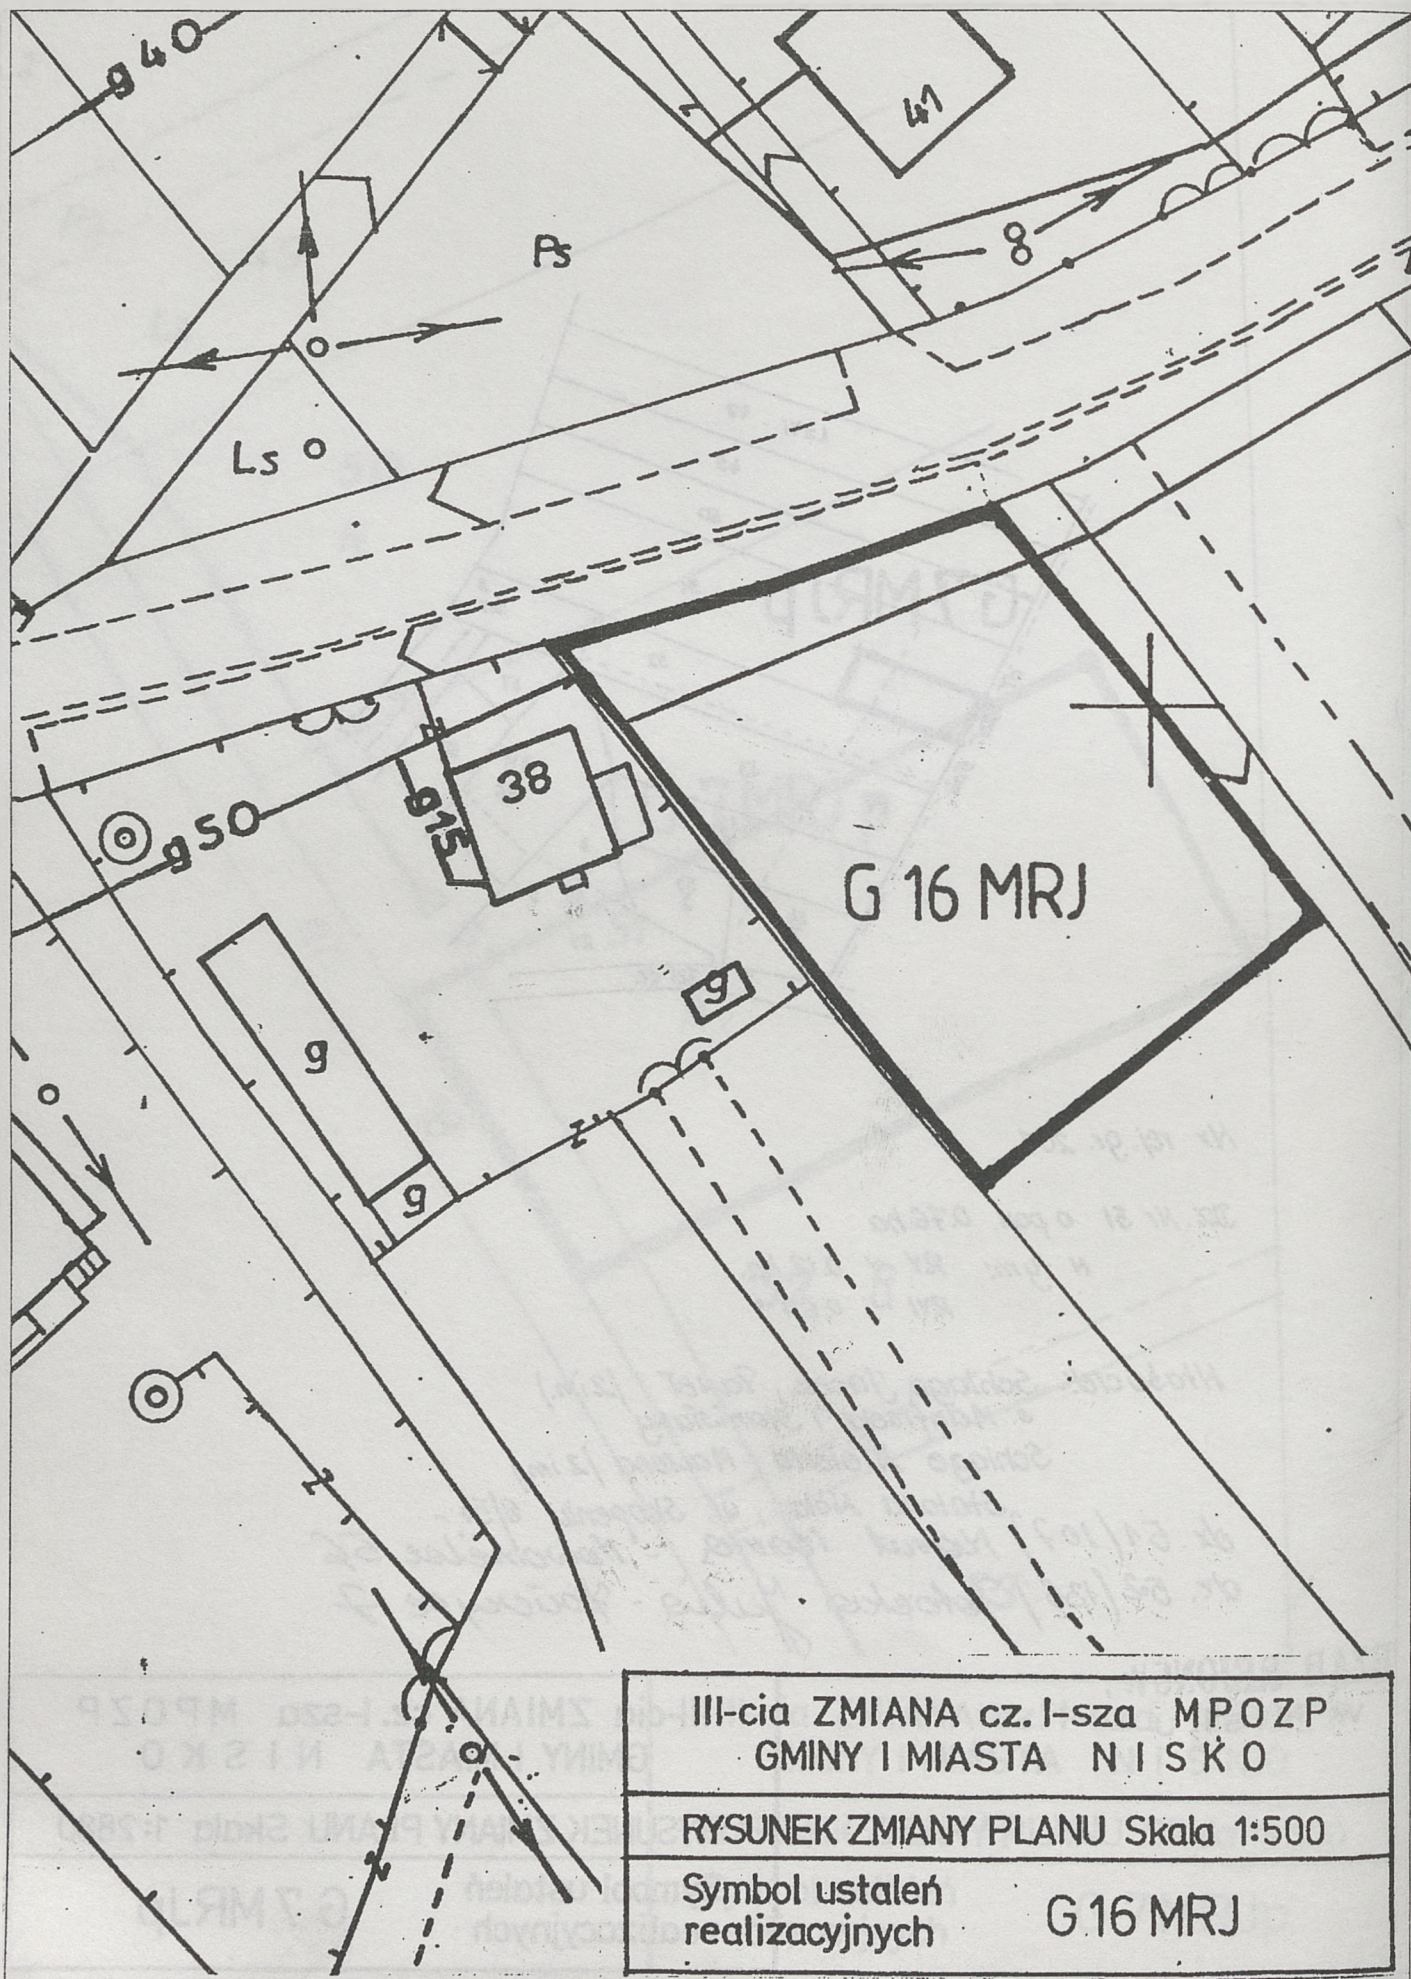


Amila Niska



Dz. Nr 498 ~ } BONTA Sofia, Nr d.38
Dz. Nr 497 ~ }

1995 -10- 24

G 16 MRJ

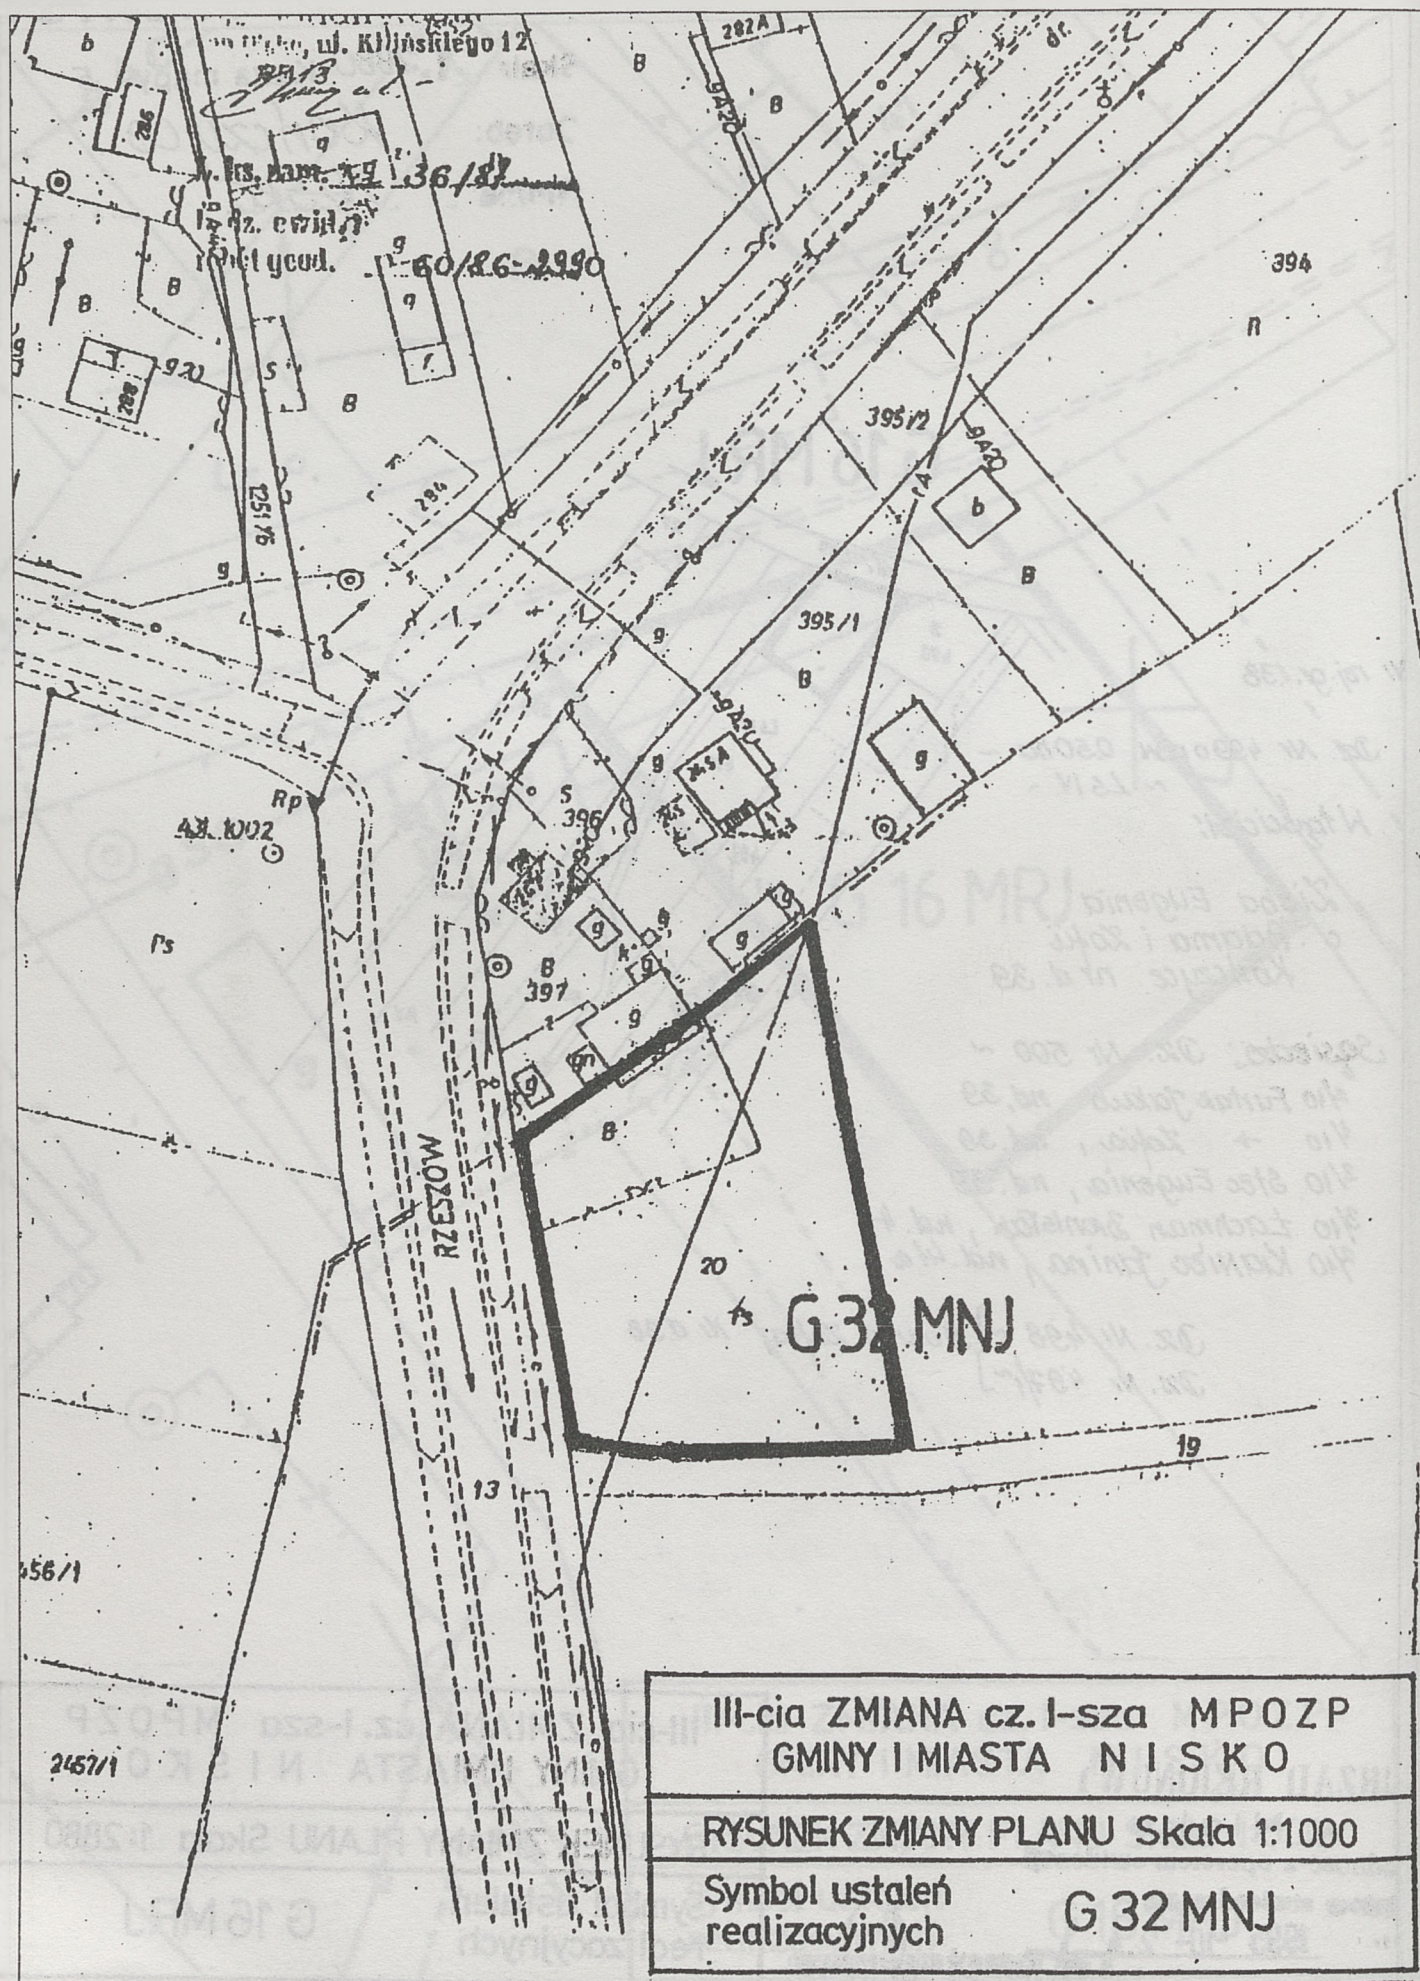


III-cia ZMIANA cz. I-sza MPOZP
GMINY I MIASTA N I S K O

RYSUNEK ZMIANY PLANU Skala 1:1000

Symbol ustaleń
realizacyjnych

G 32 MNJ

Skala 1:2880 Karta mapy 4, 18
Doreo *Nokosielec, Korczyce*
Gmina *Nisko*

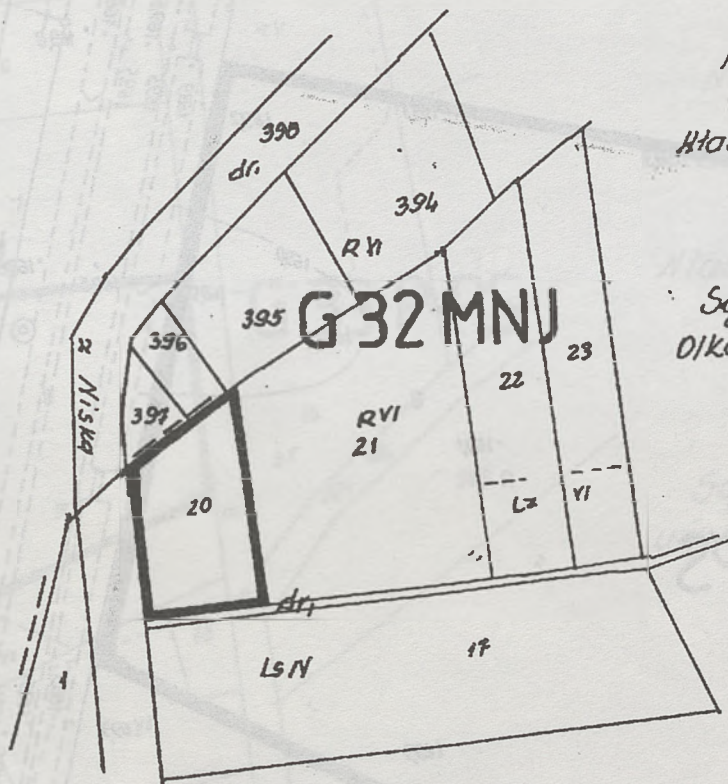

Nr rej. gr. N3i Nokosielec ~18
Dz. Nr 397 ~ opow. 0.06ha 3/RVI
Właściciel: *Bednarz Leon*
s. Jana i Katarzyny
Bednarz Leontyna c. Jana
Nokosielec 247

Sąsiedzi: Dz. Nr 396 ~
Oiko Mieczysław i Maria
Nokosielec 245
Dz. Nr

rej. gr. 151 - N3i Korczyce
Dz. Nr 20 opow. 0.30ha ~ RVI
Właściciel: *Bednarz Leon s. Jana i Katarzyny*
Nokosielec 247
Sąsiedzi: Dz. Nr 21 ~ *Pitak Maria*
Korczyce 28

Nisko

z oper. teren. ewidencji

Wzrost: 180

995-14-30

inż. *[Signature]*

Kierownik Oddziału

III-cia ZMIANA cz. I-sza MPOZP
GMINY I MIASTA N I S K O

RYSUNEK ZMIANY PLANU Skala 1:2880

Symbol ustaleń
realizacyjnych


G 32 MNJ



G. 33 P-PS

Konczyce

Sk.: 1:2880

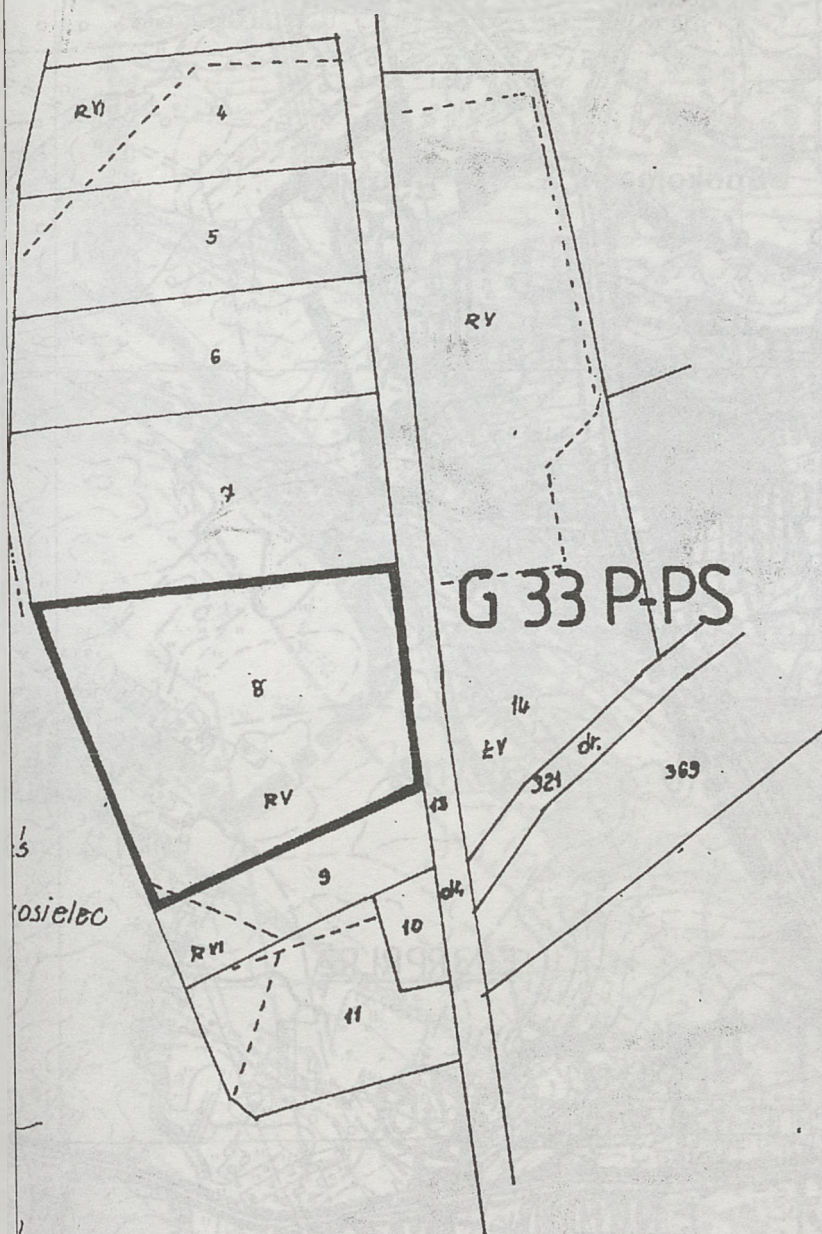Urząd
w Niskim
Biuro Planowania i Budownictwa
k.m. 4, 9

Nr rej. gr. 90

Dz. Nr 8 o pow. 1.13 ha
w tym: RV ~ 0.12 ha
RV ~ 0.01 "

Właściciel:

Dziurdź Leszek
5. Henryka i Heleny
Jeżowe 69aSąsiedzi: Dz. Nr 7 ~
użytk.: Guzik Agnieszka
Konczyce 79Dz. Nr 9 ~ Dolecka Zdzisława
Konczyce 3

1/9/38/95

1995-08-14/


III-cia ZMIANA cz. I-sza MPOZP
GMINY I MIASTA NISKÓ


RYSUNEK ZMIANY PLANU Skala 1:2880

Symbol ustaleń
realizacyjnych

G 33 P-PS




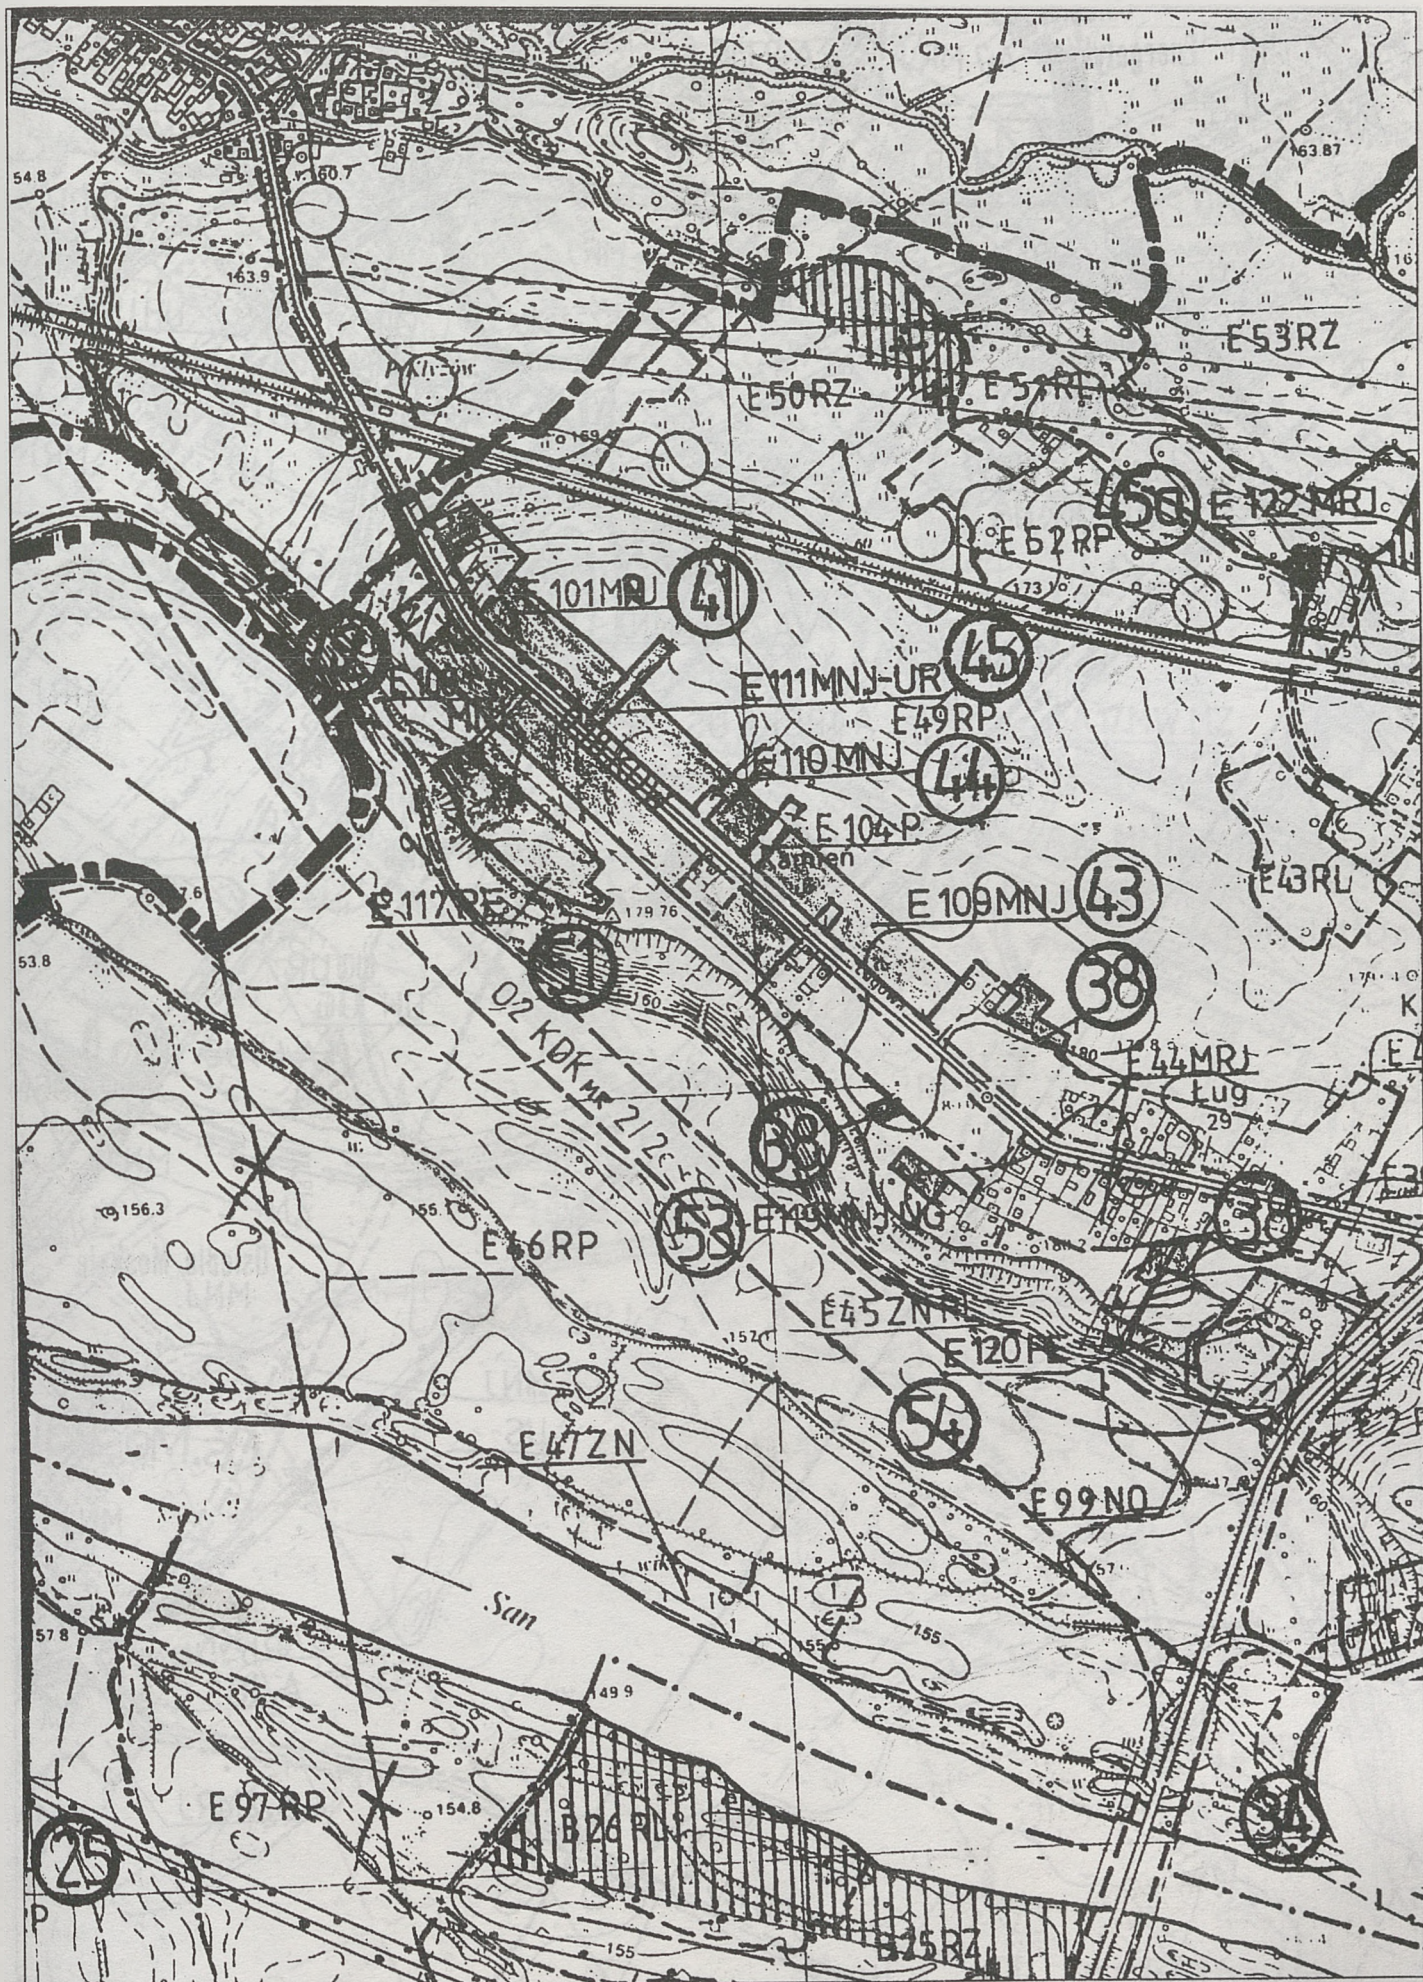

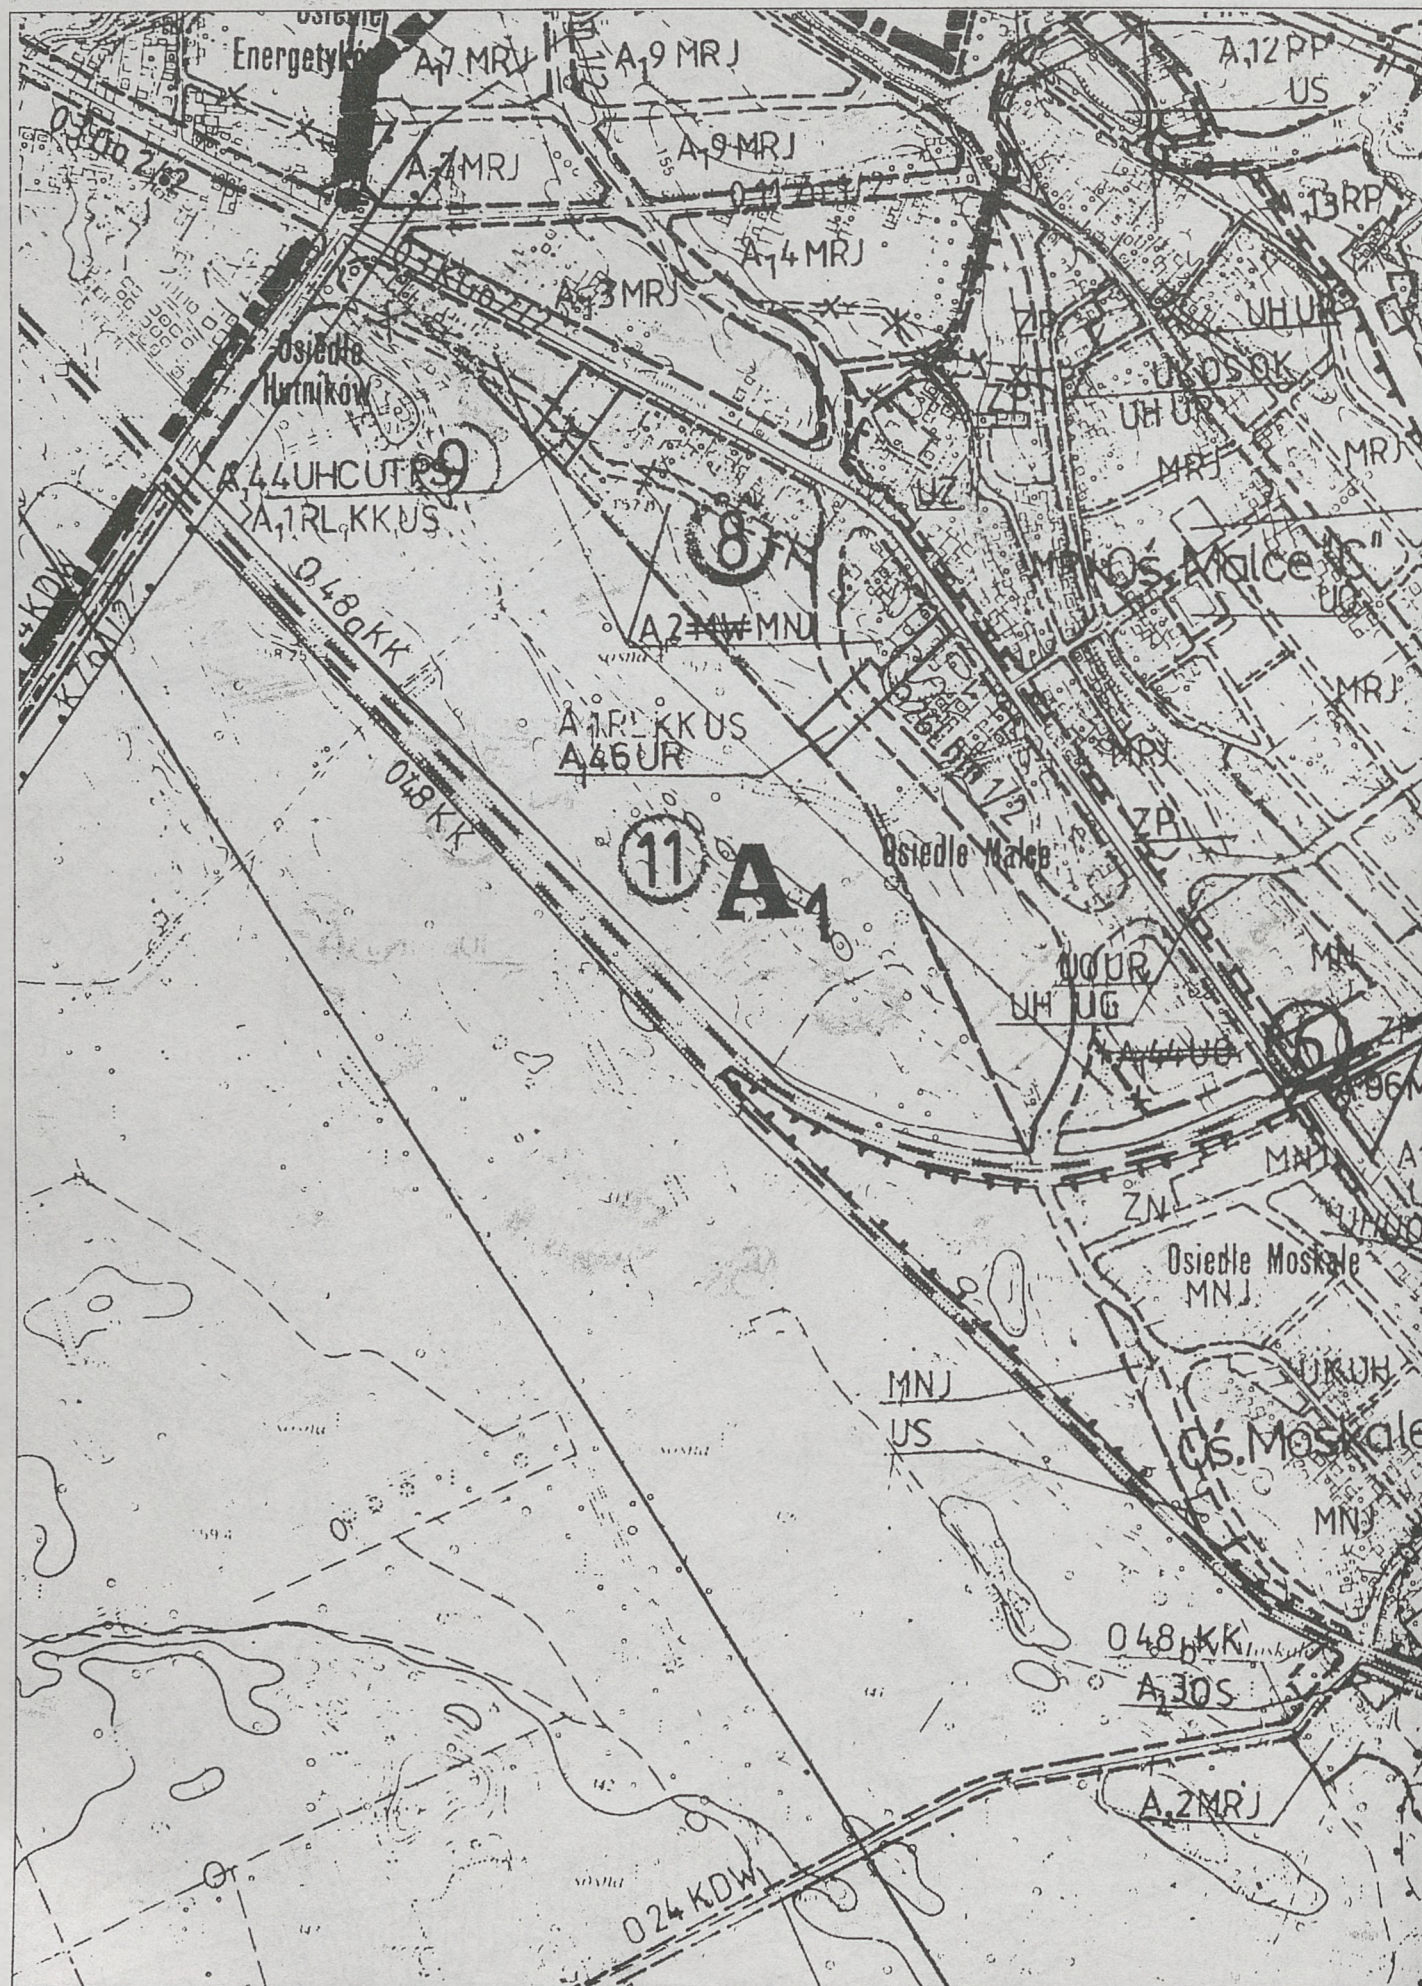






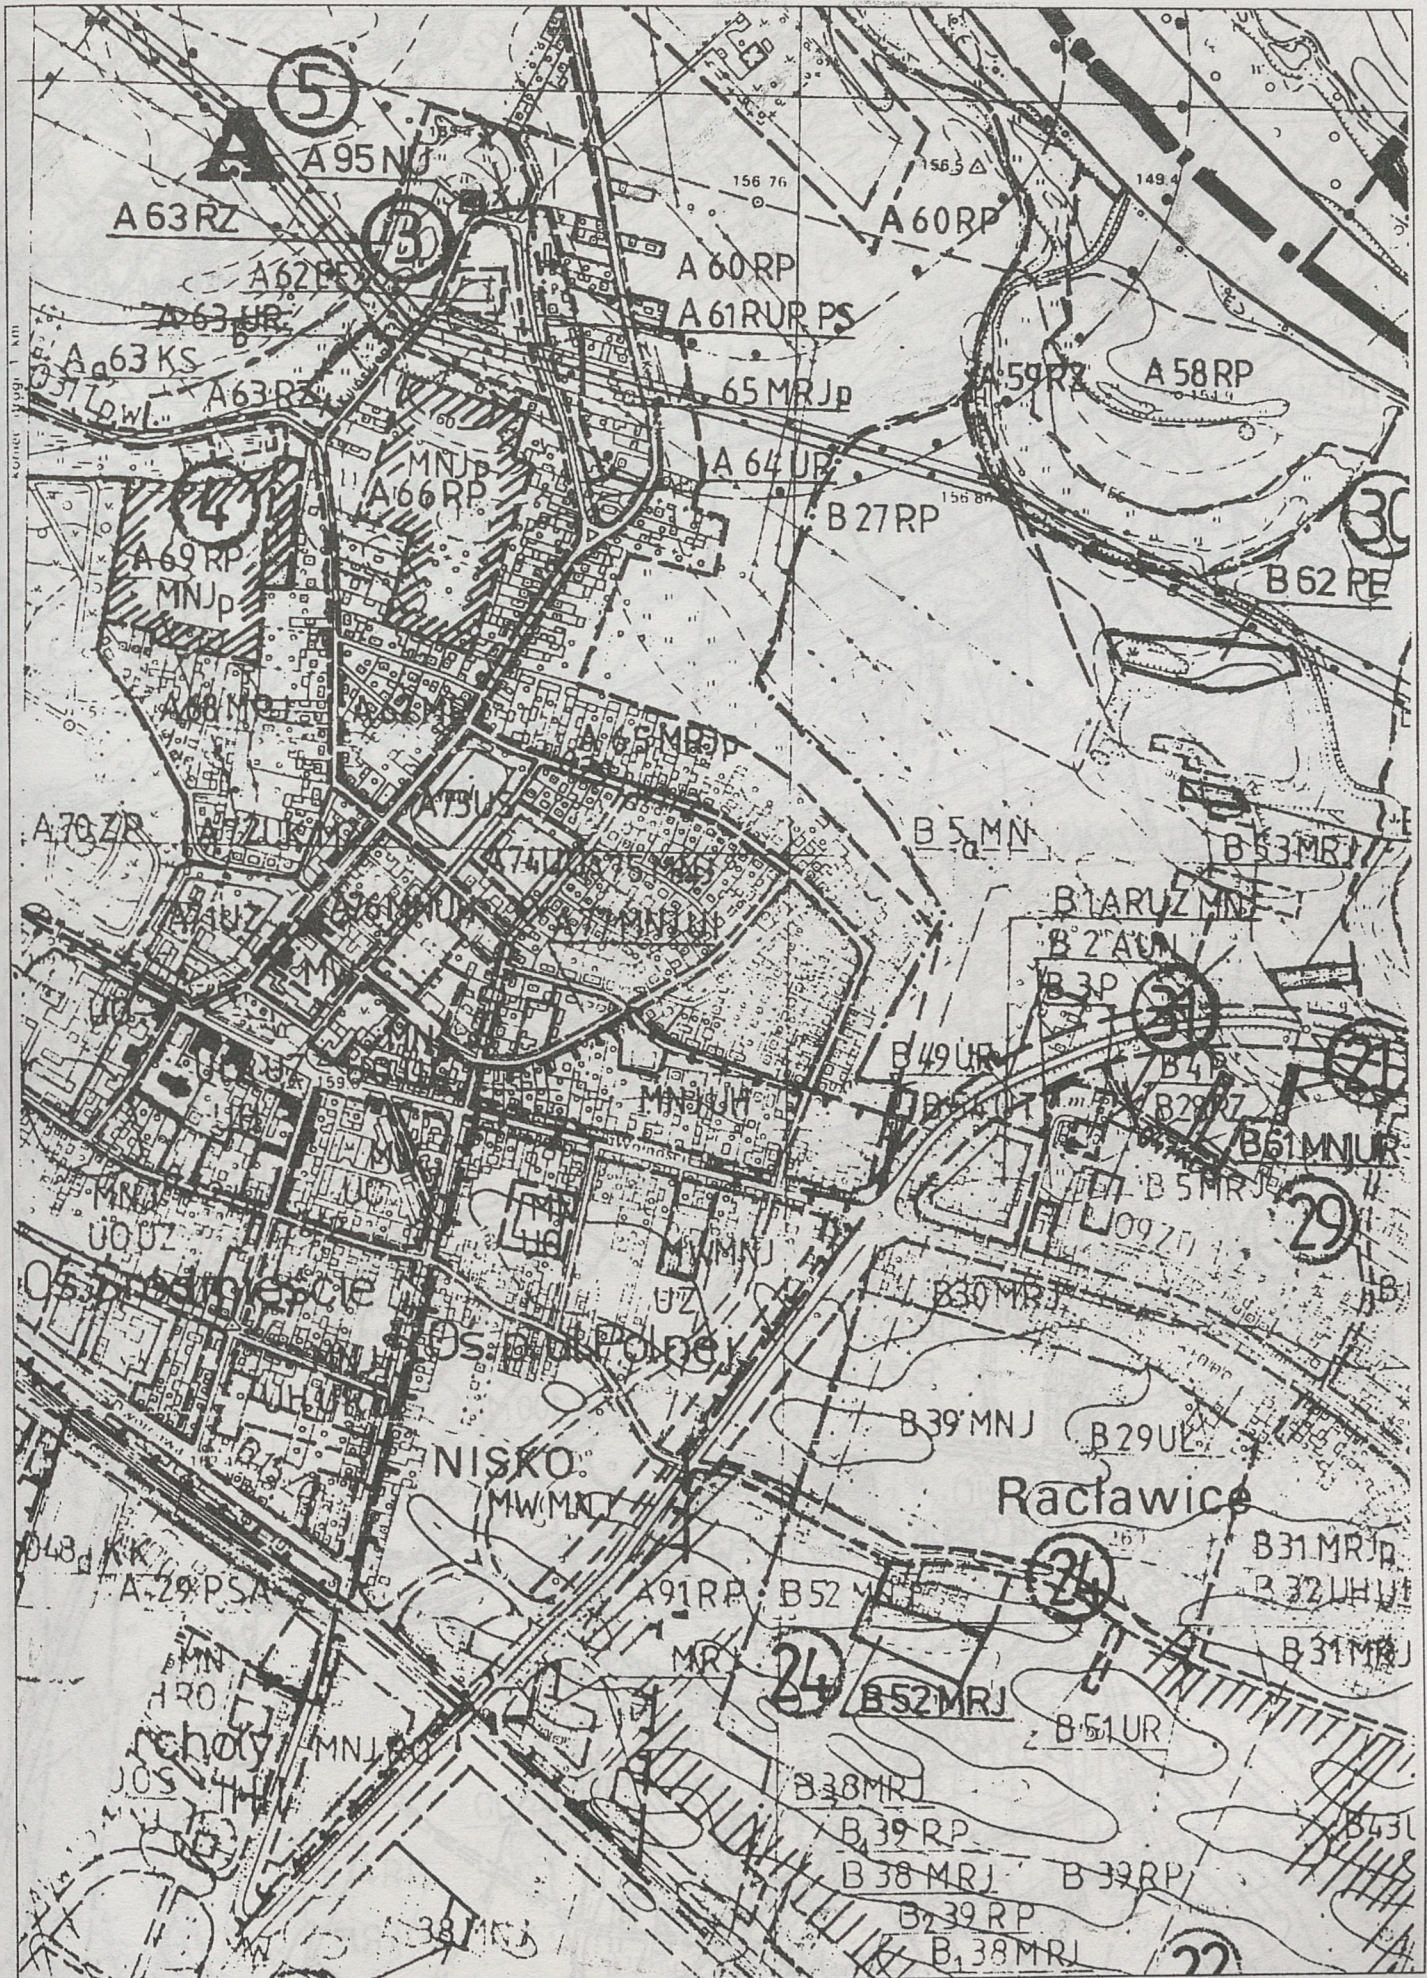




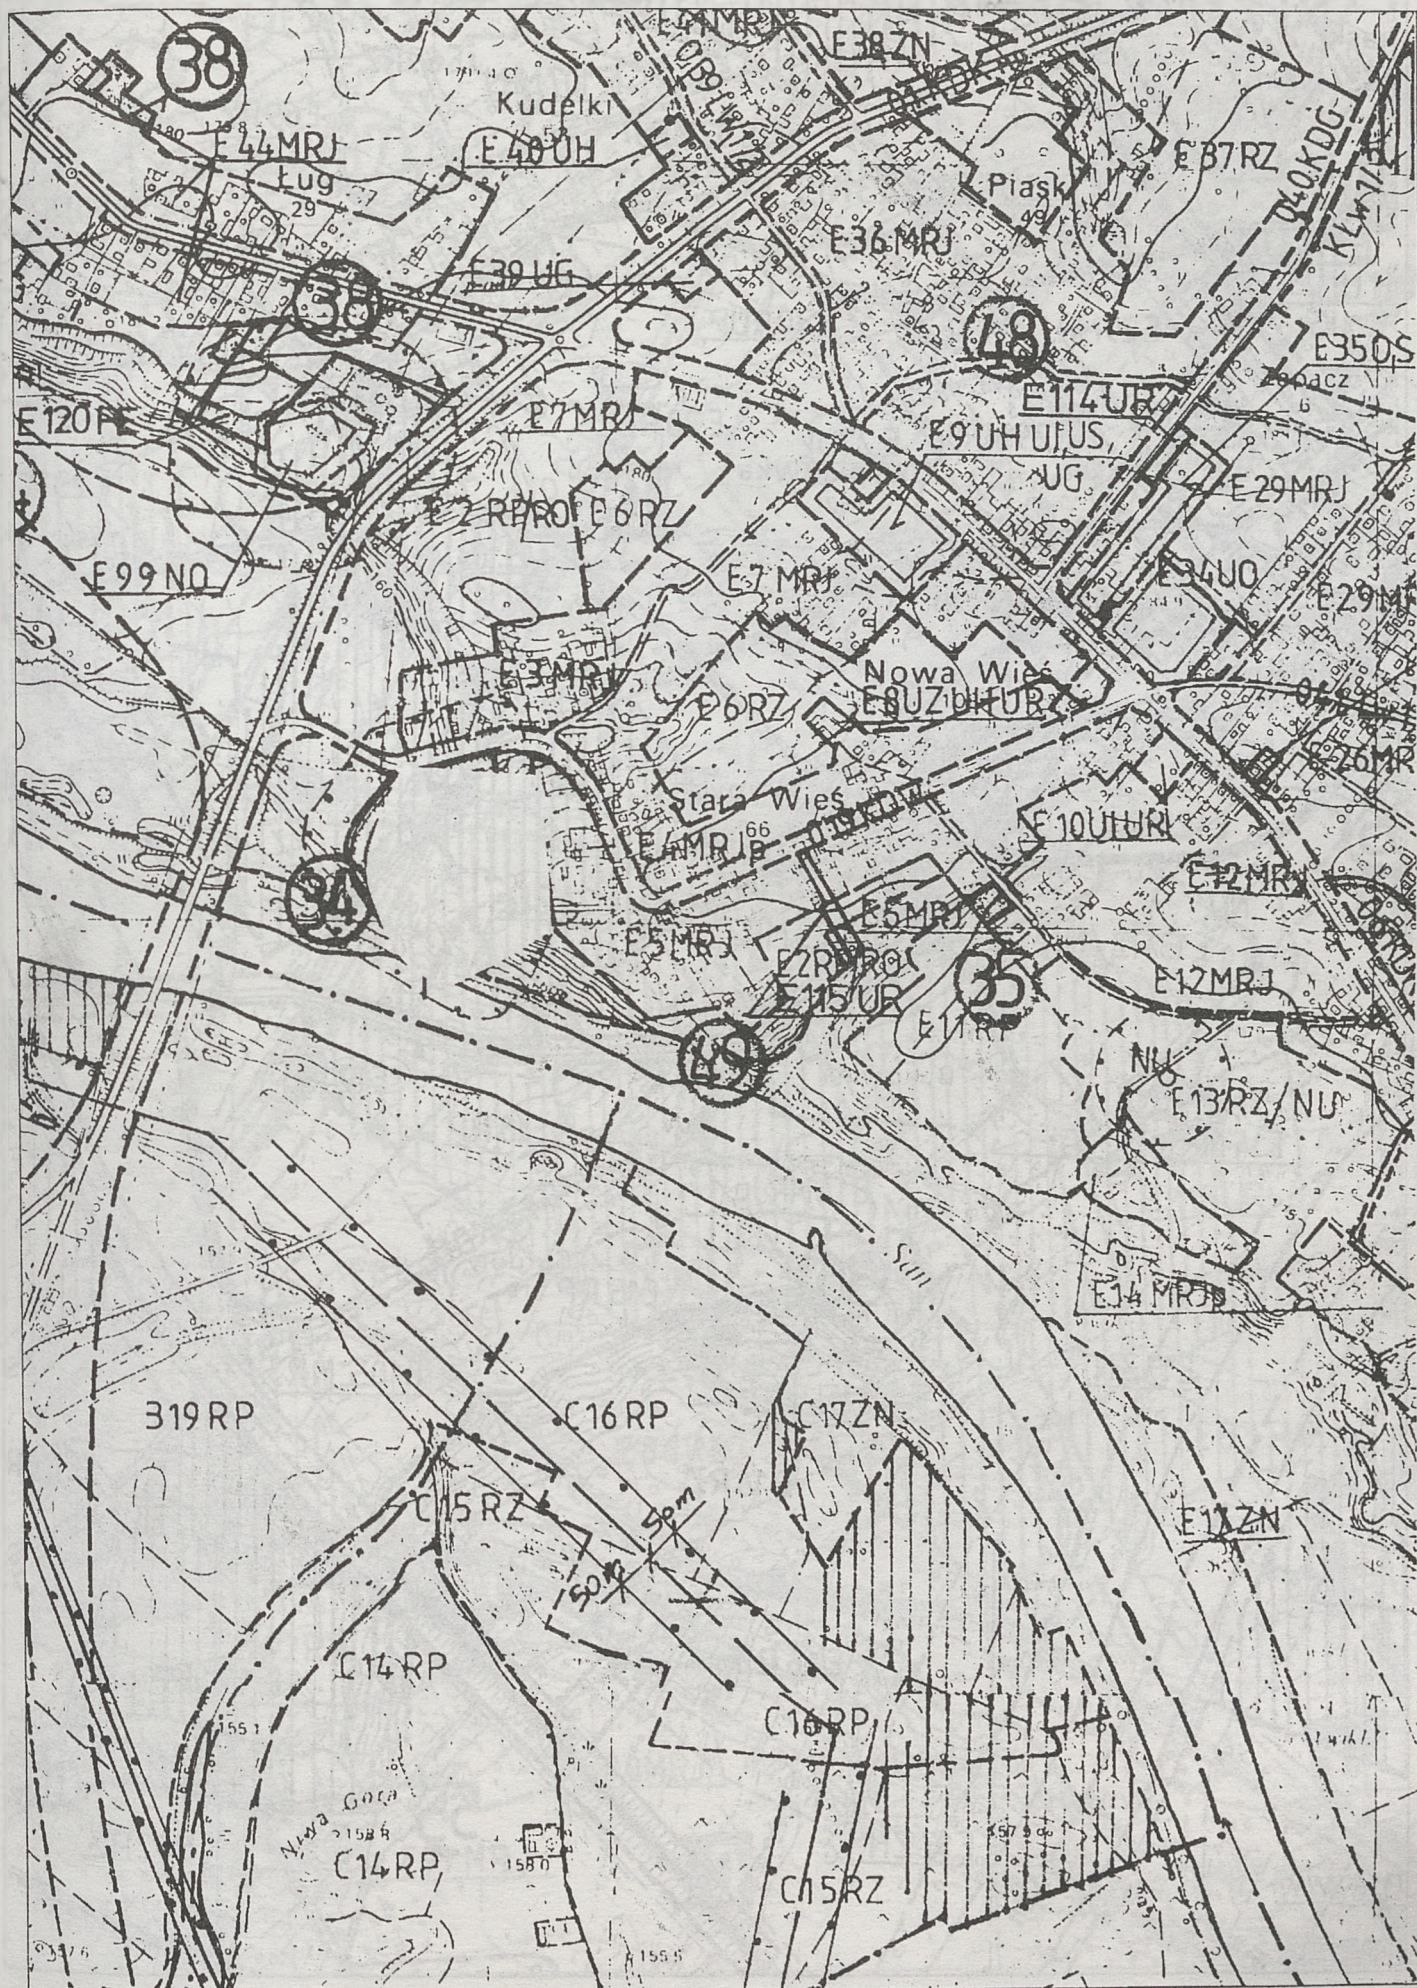








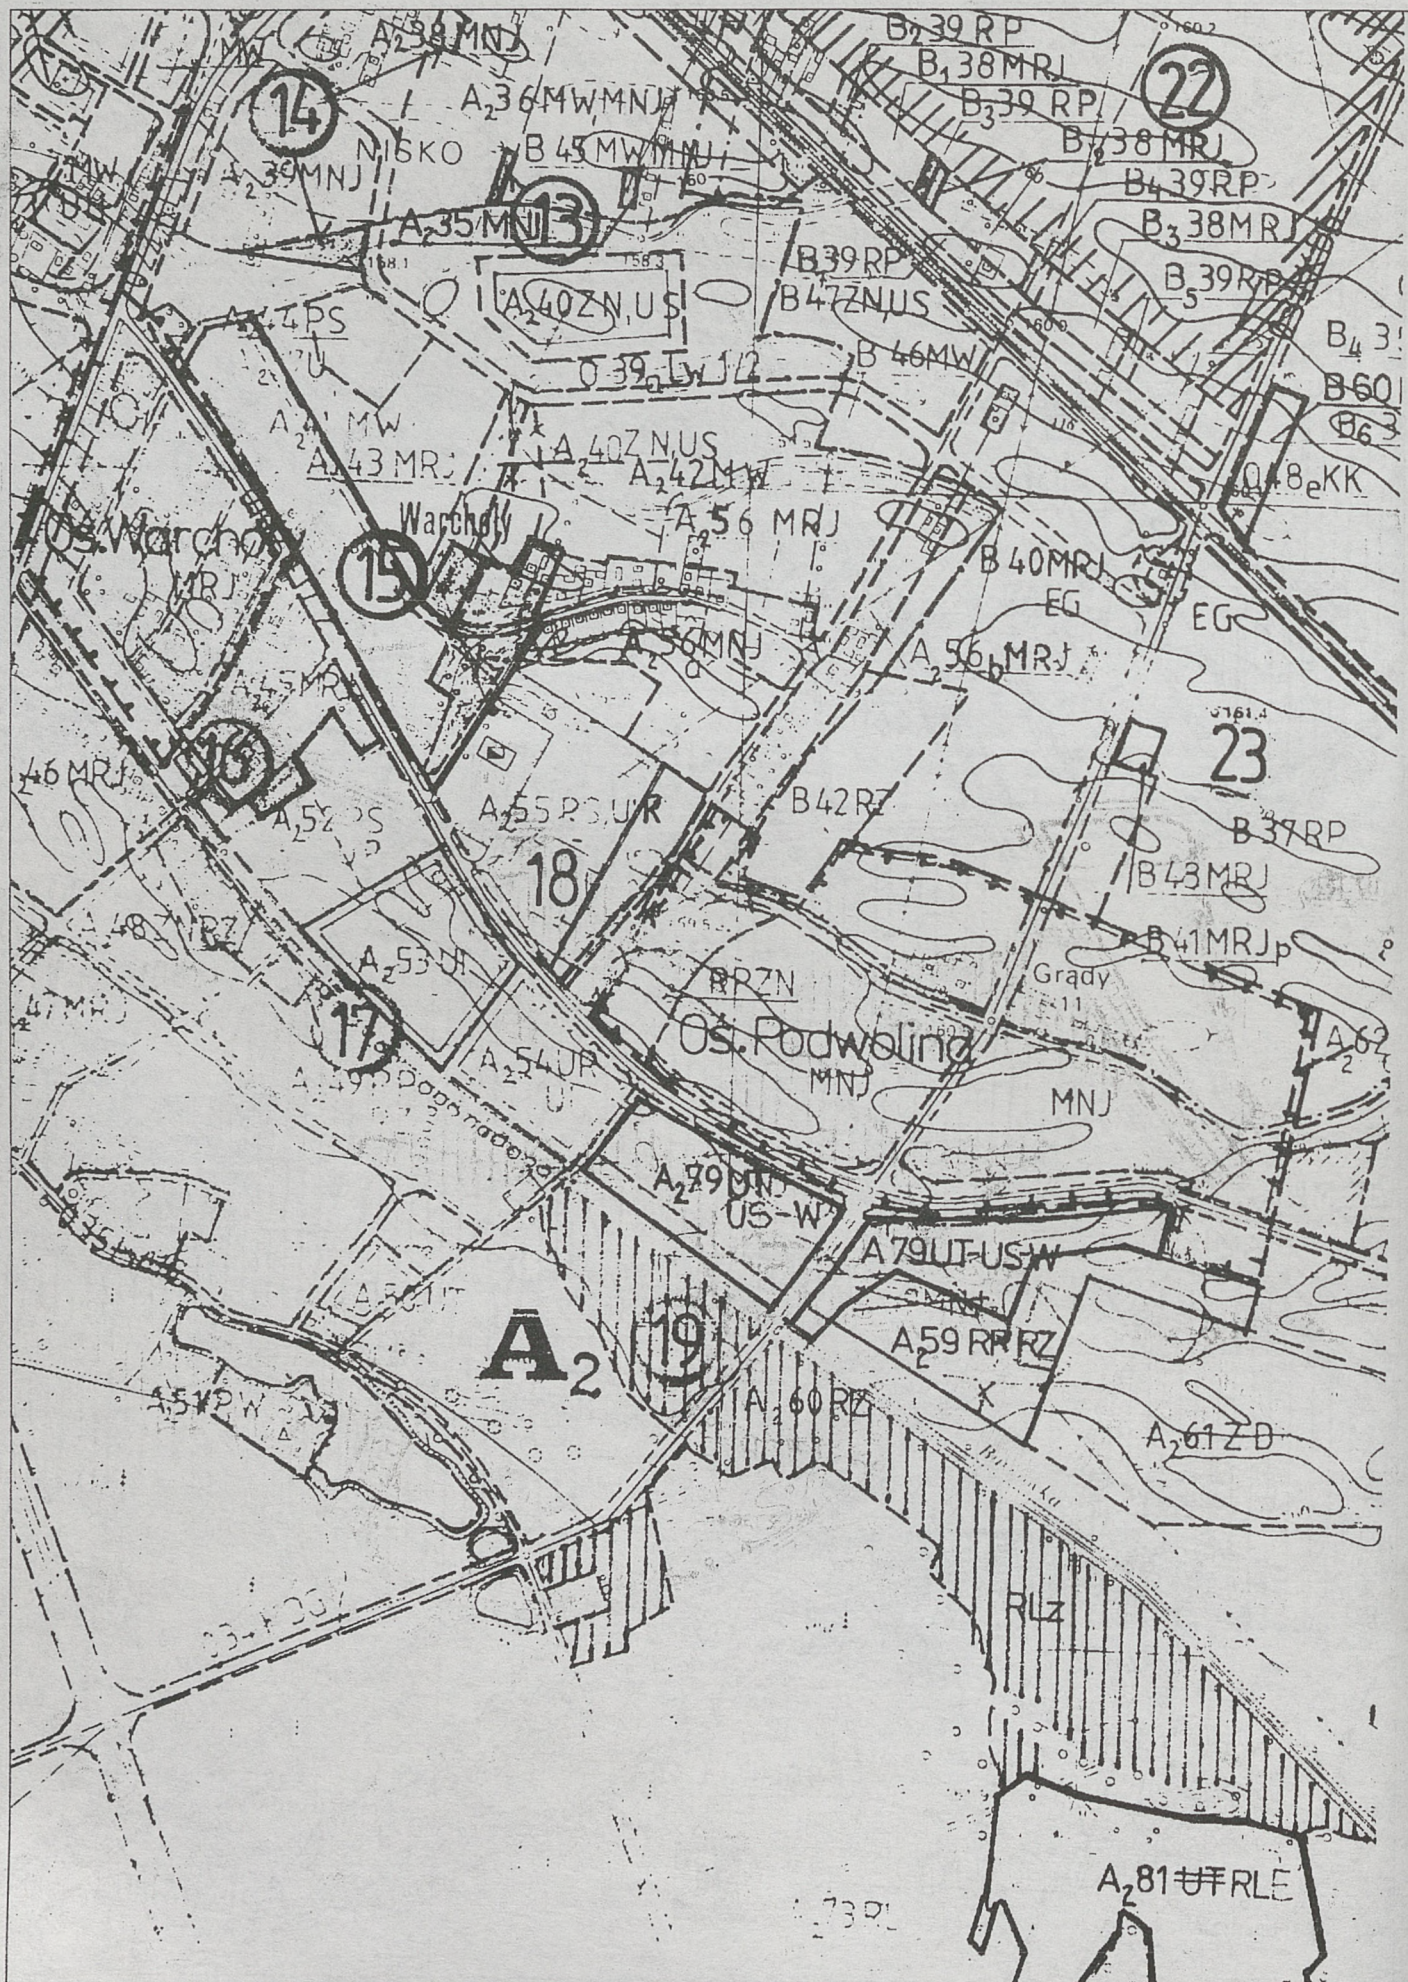





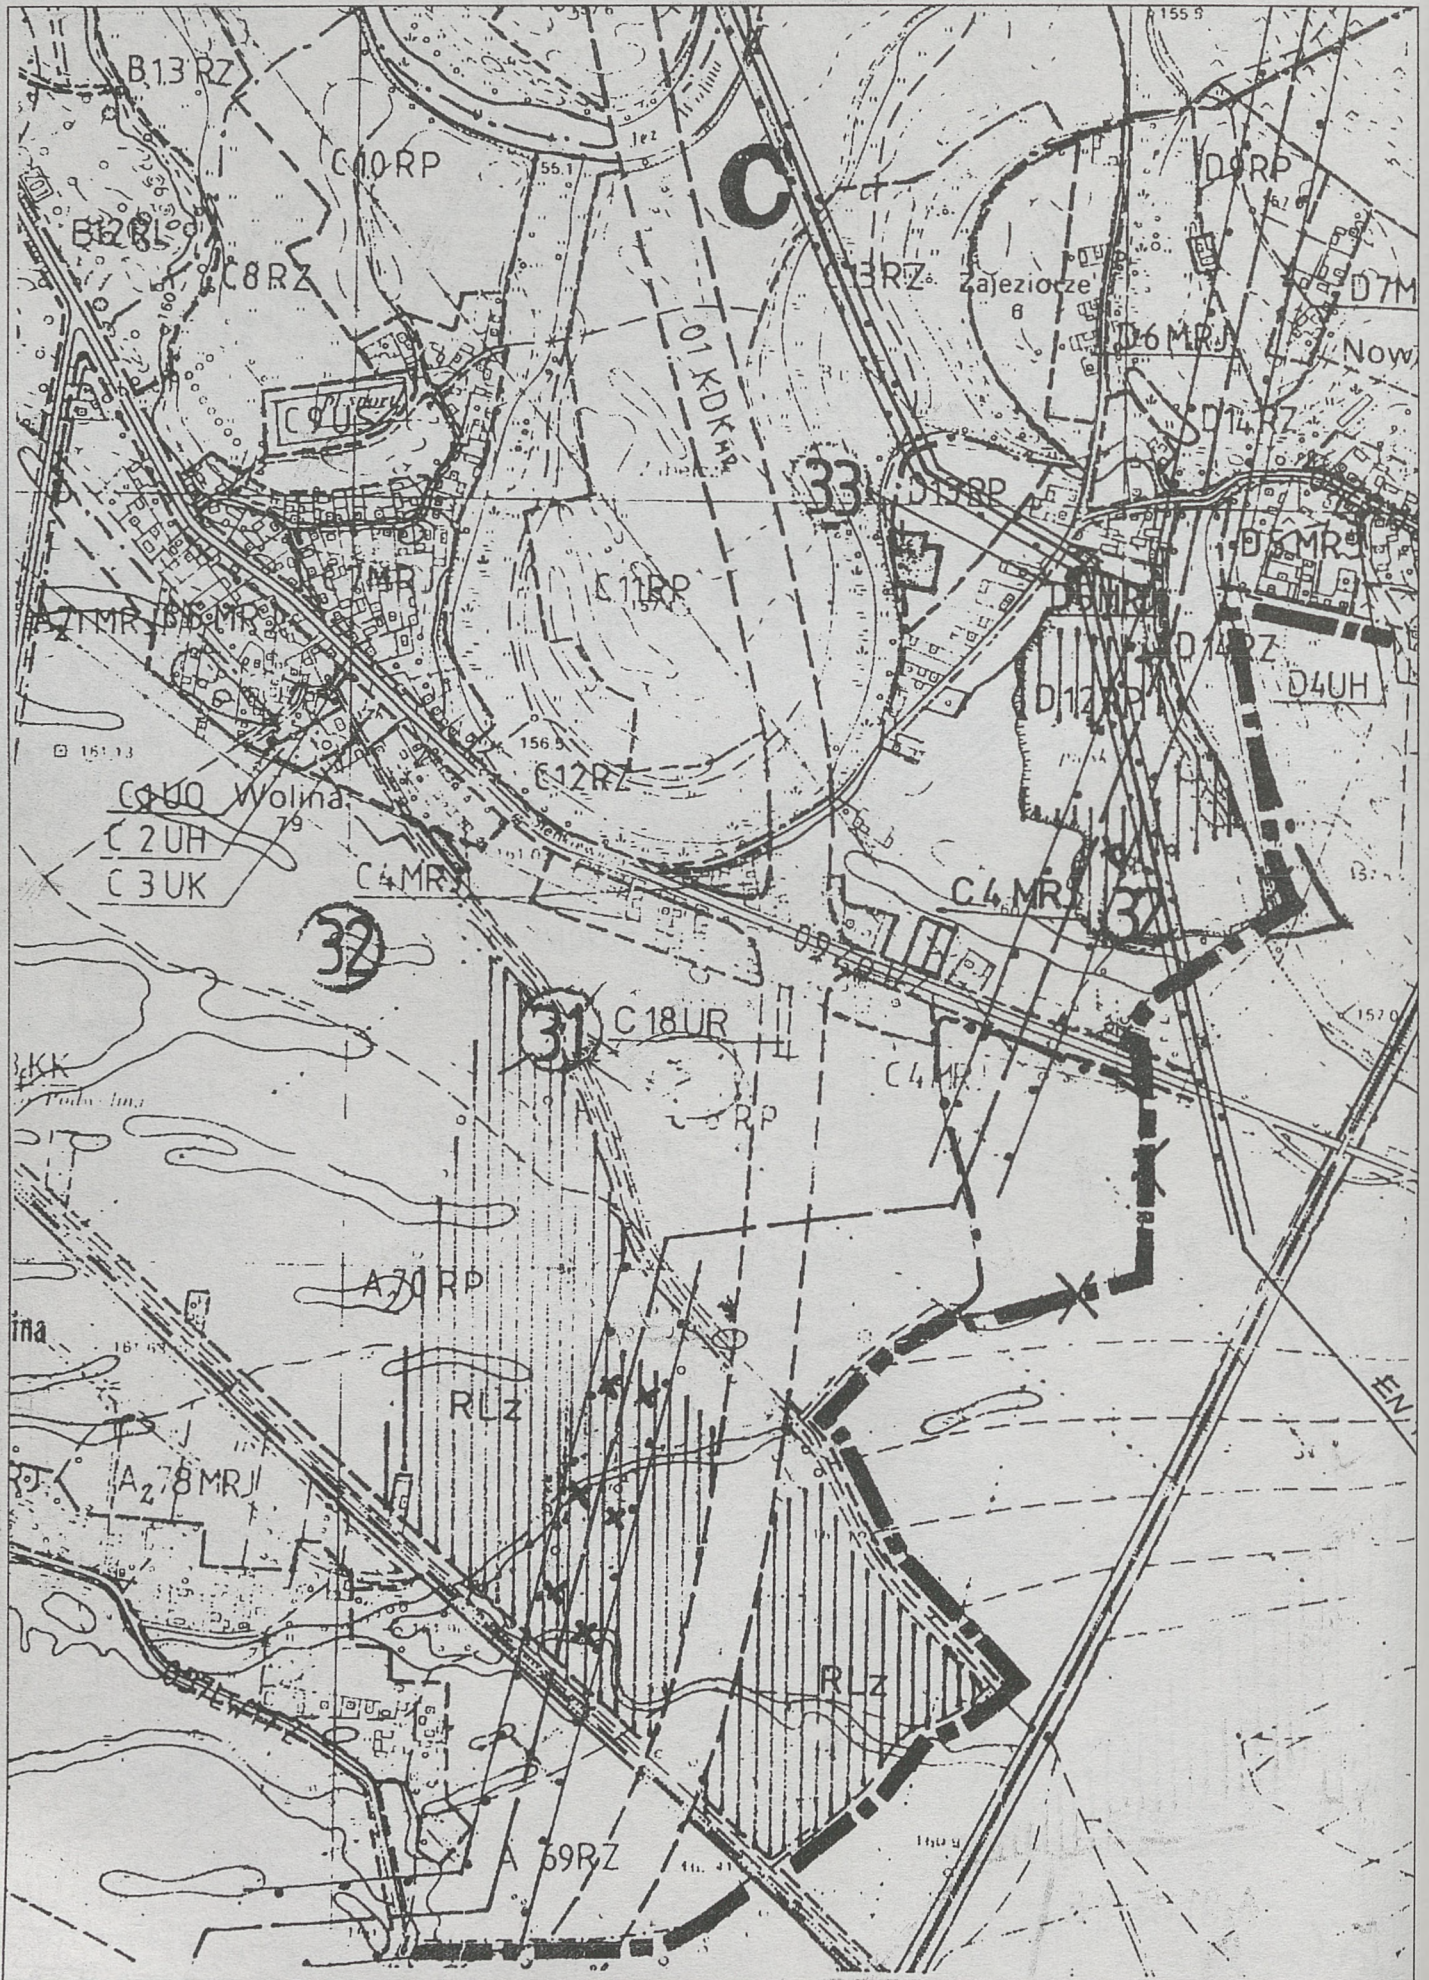


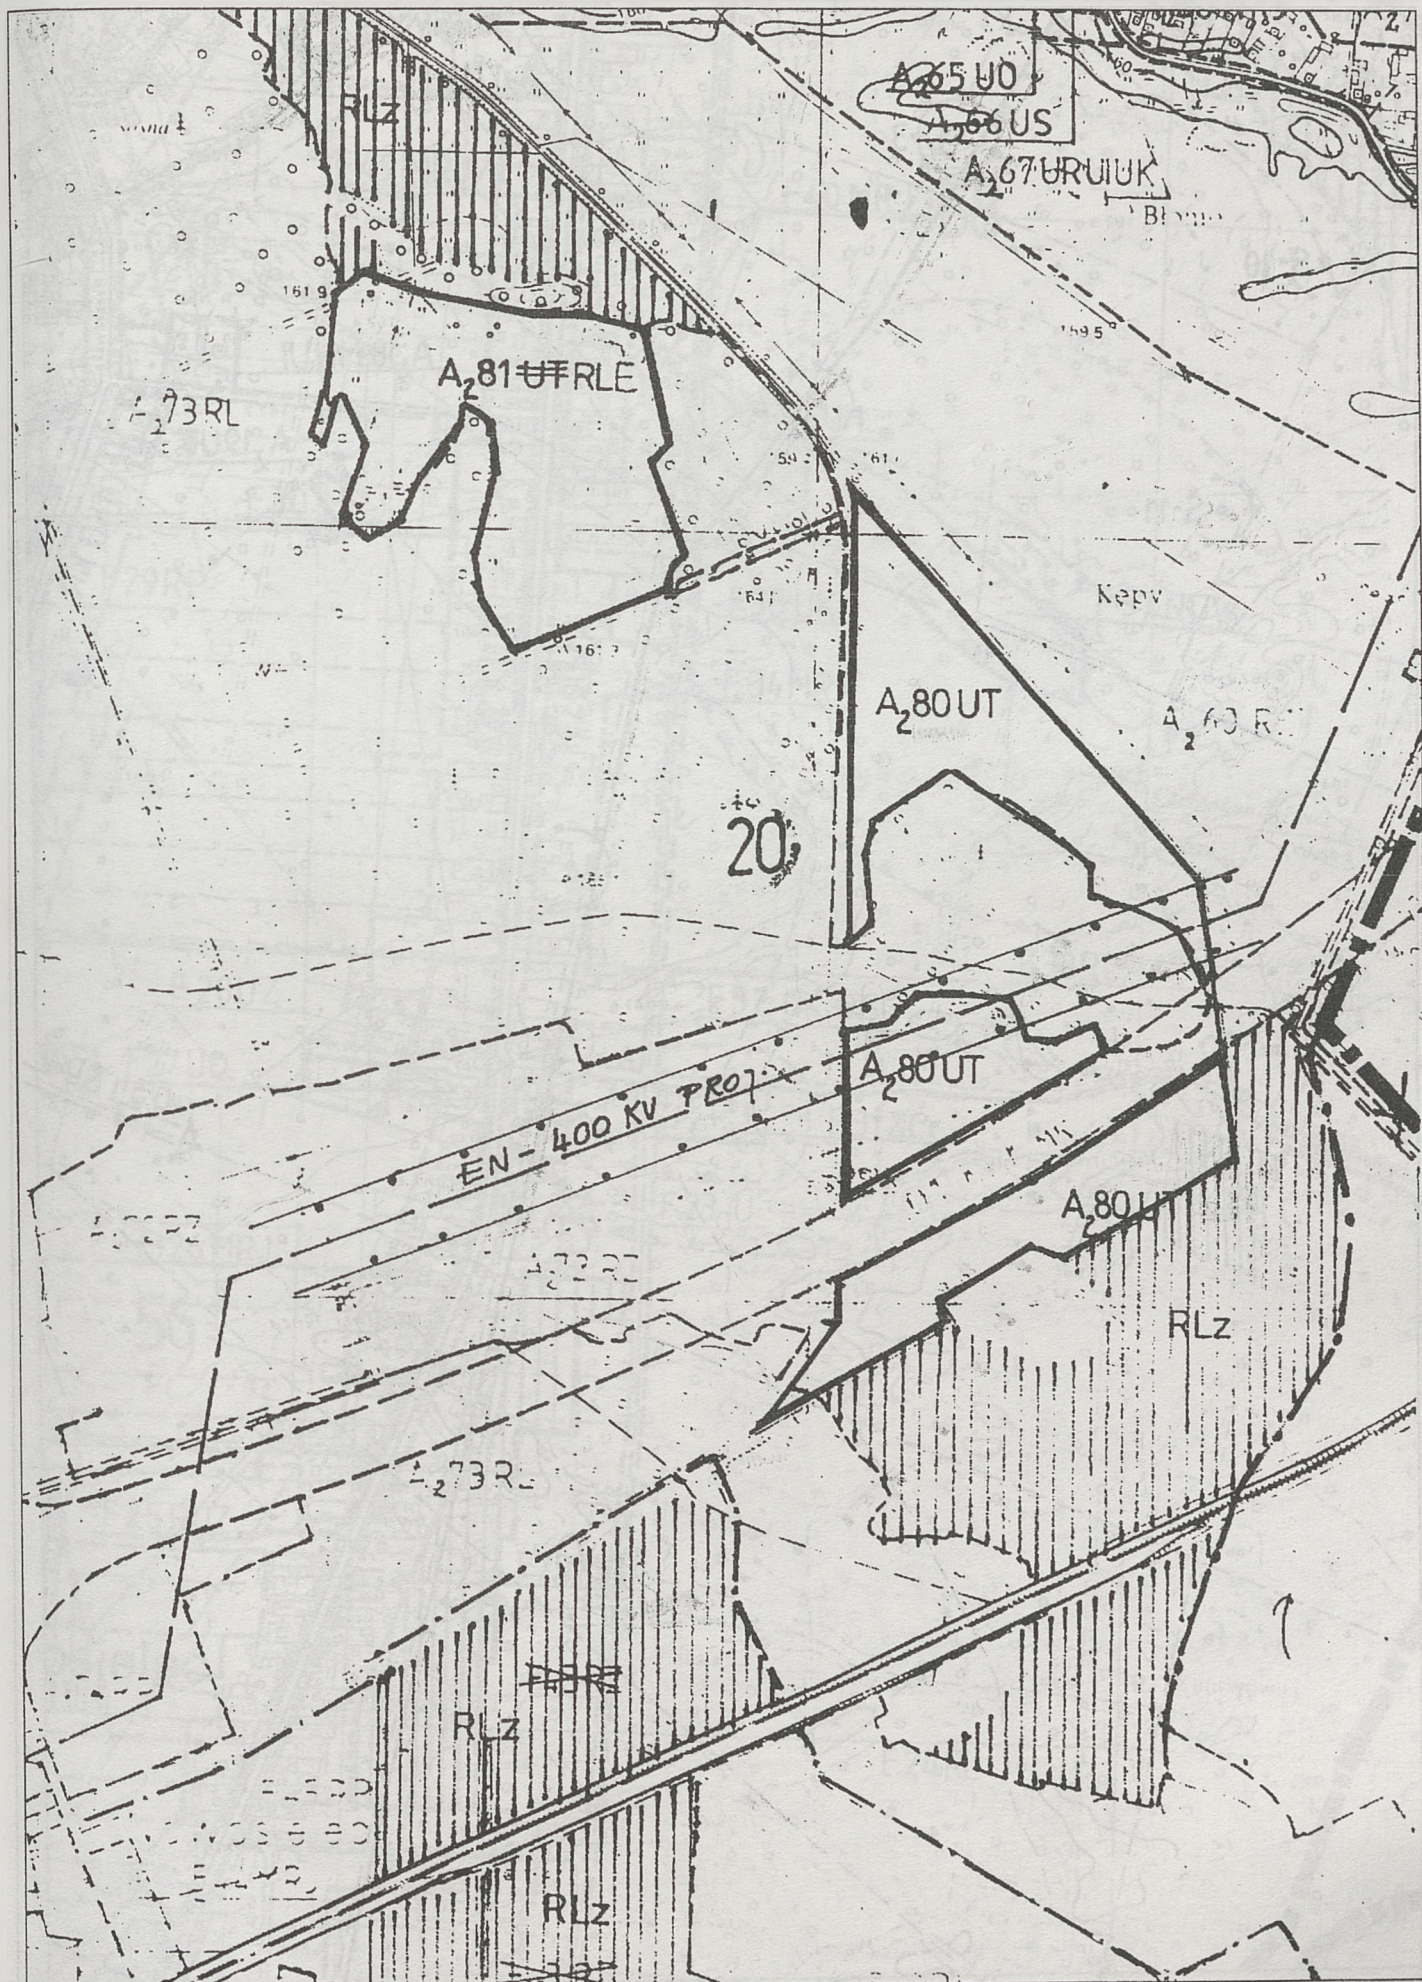


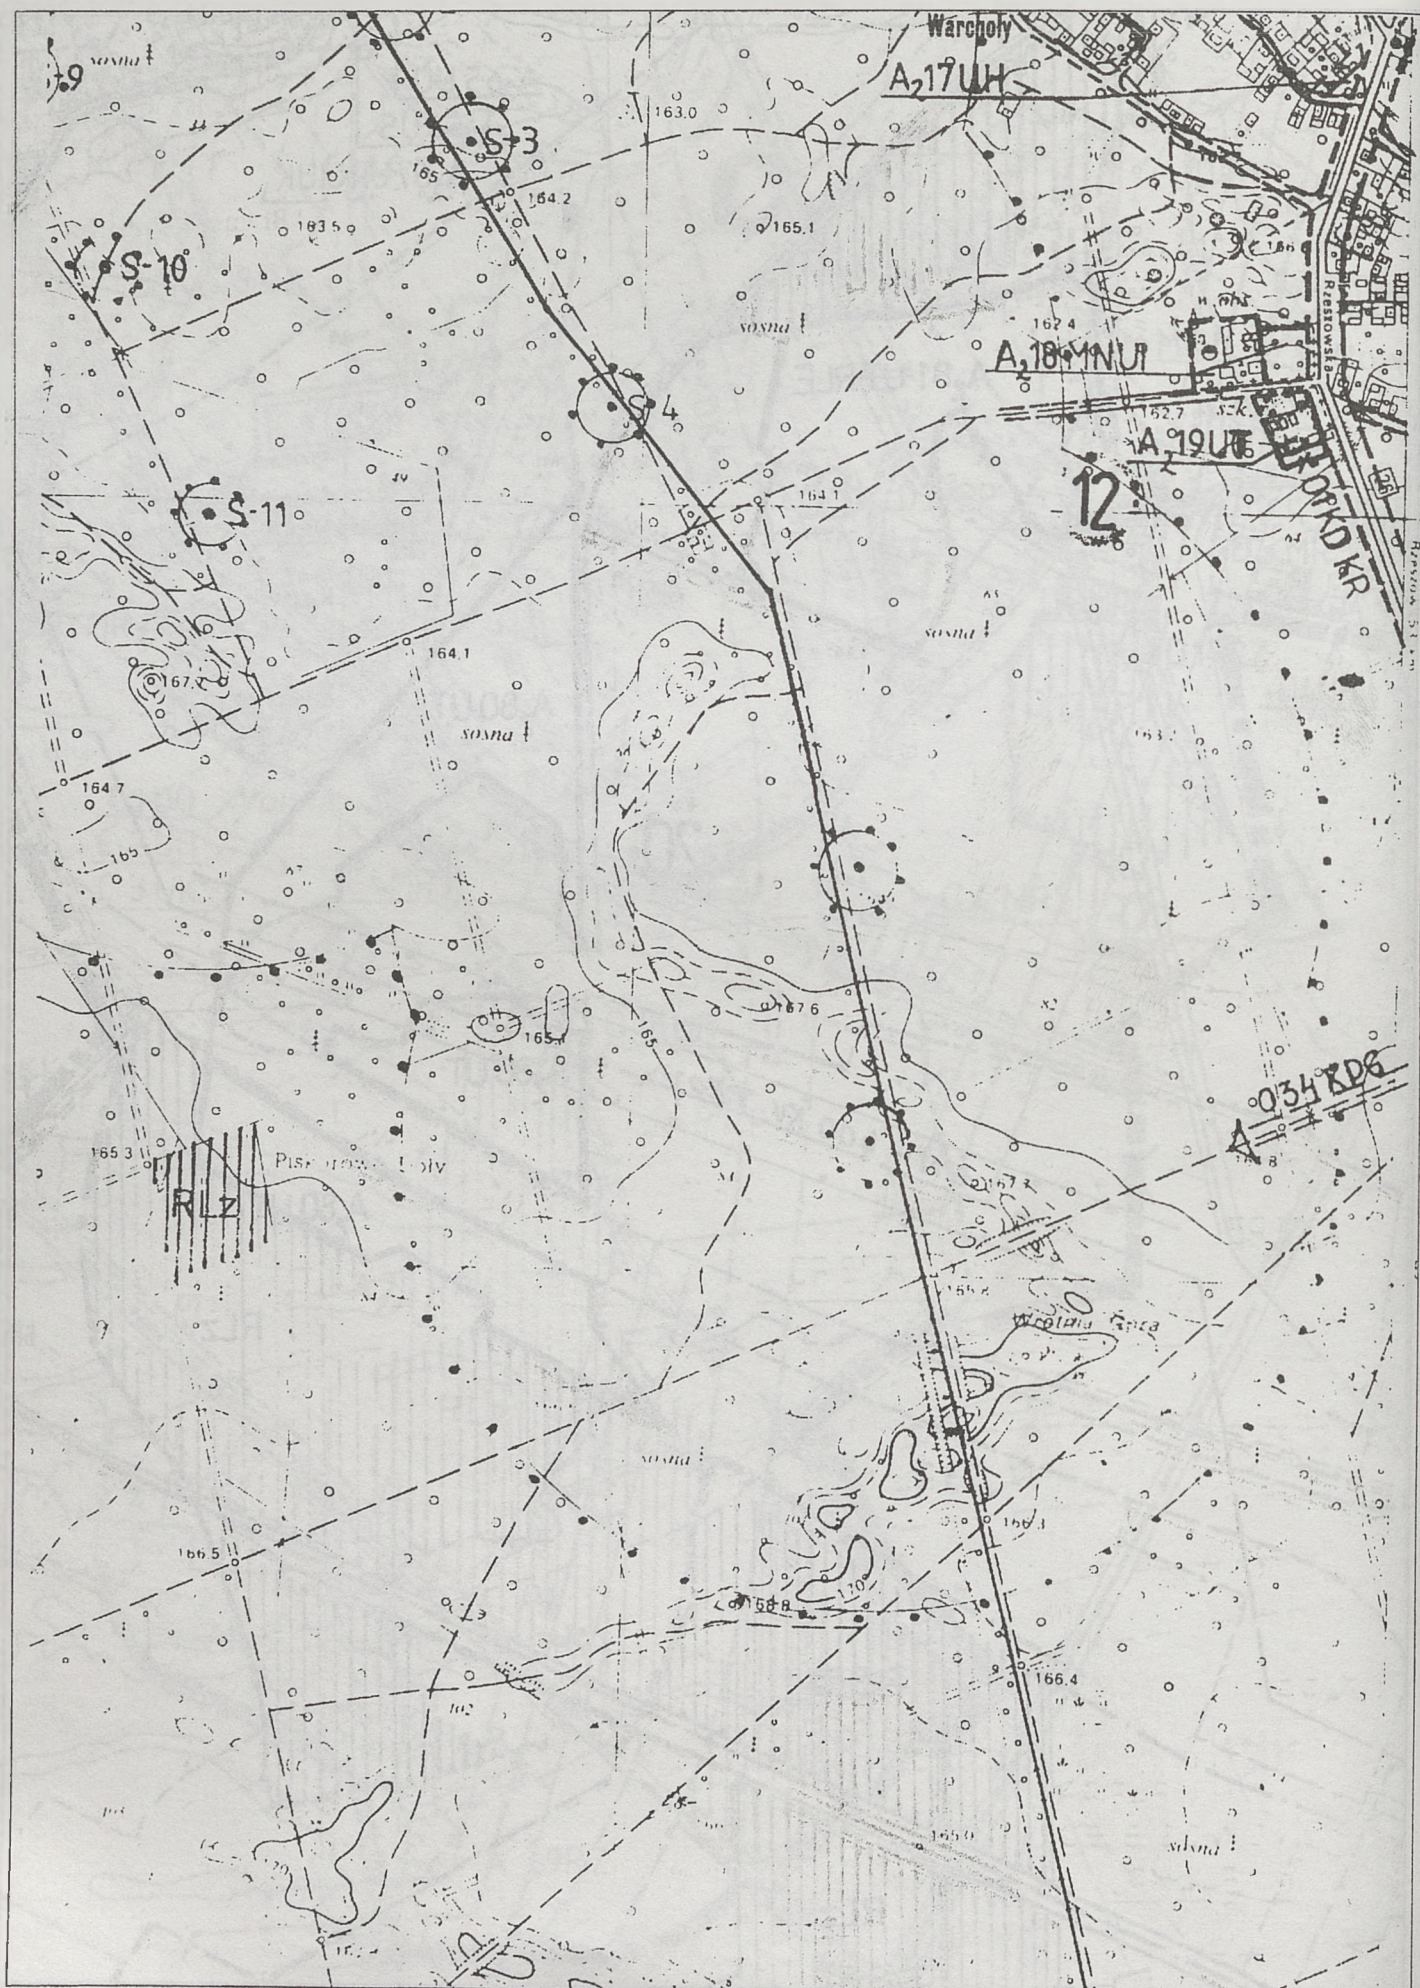


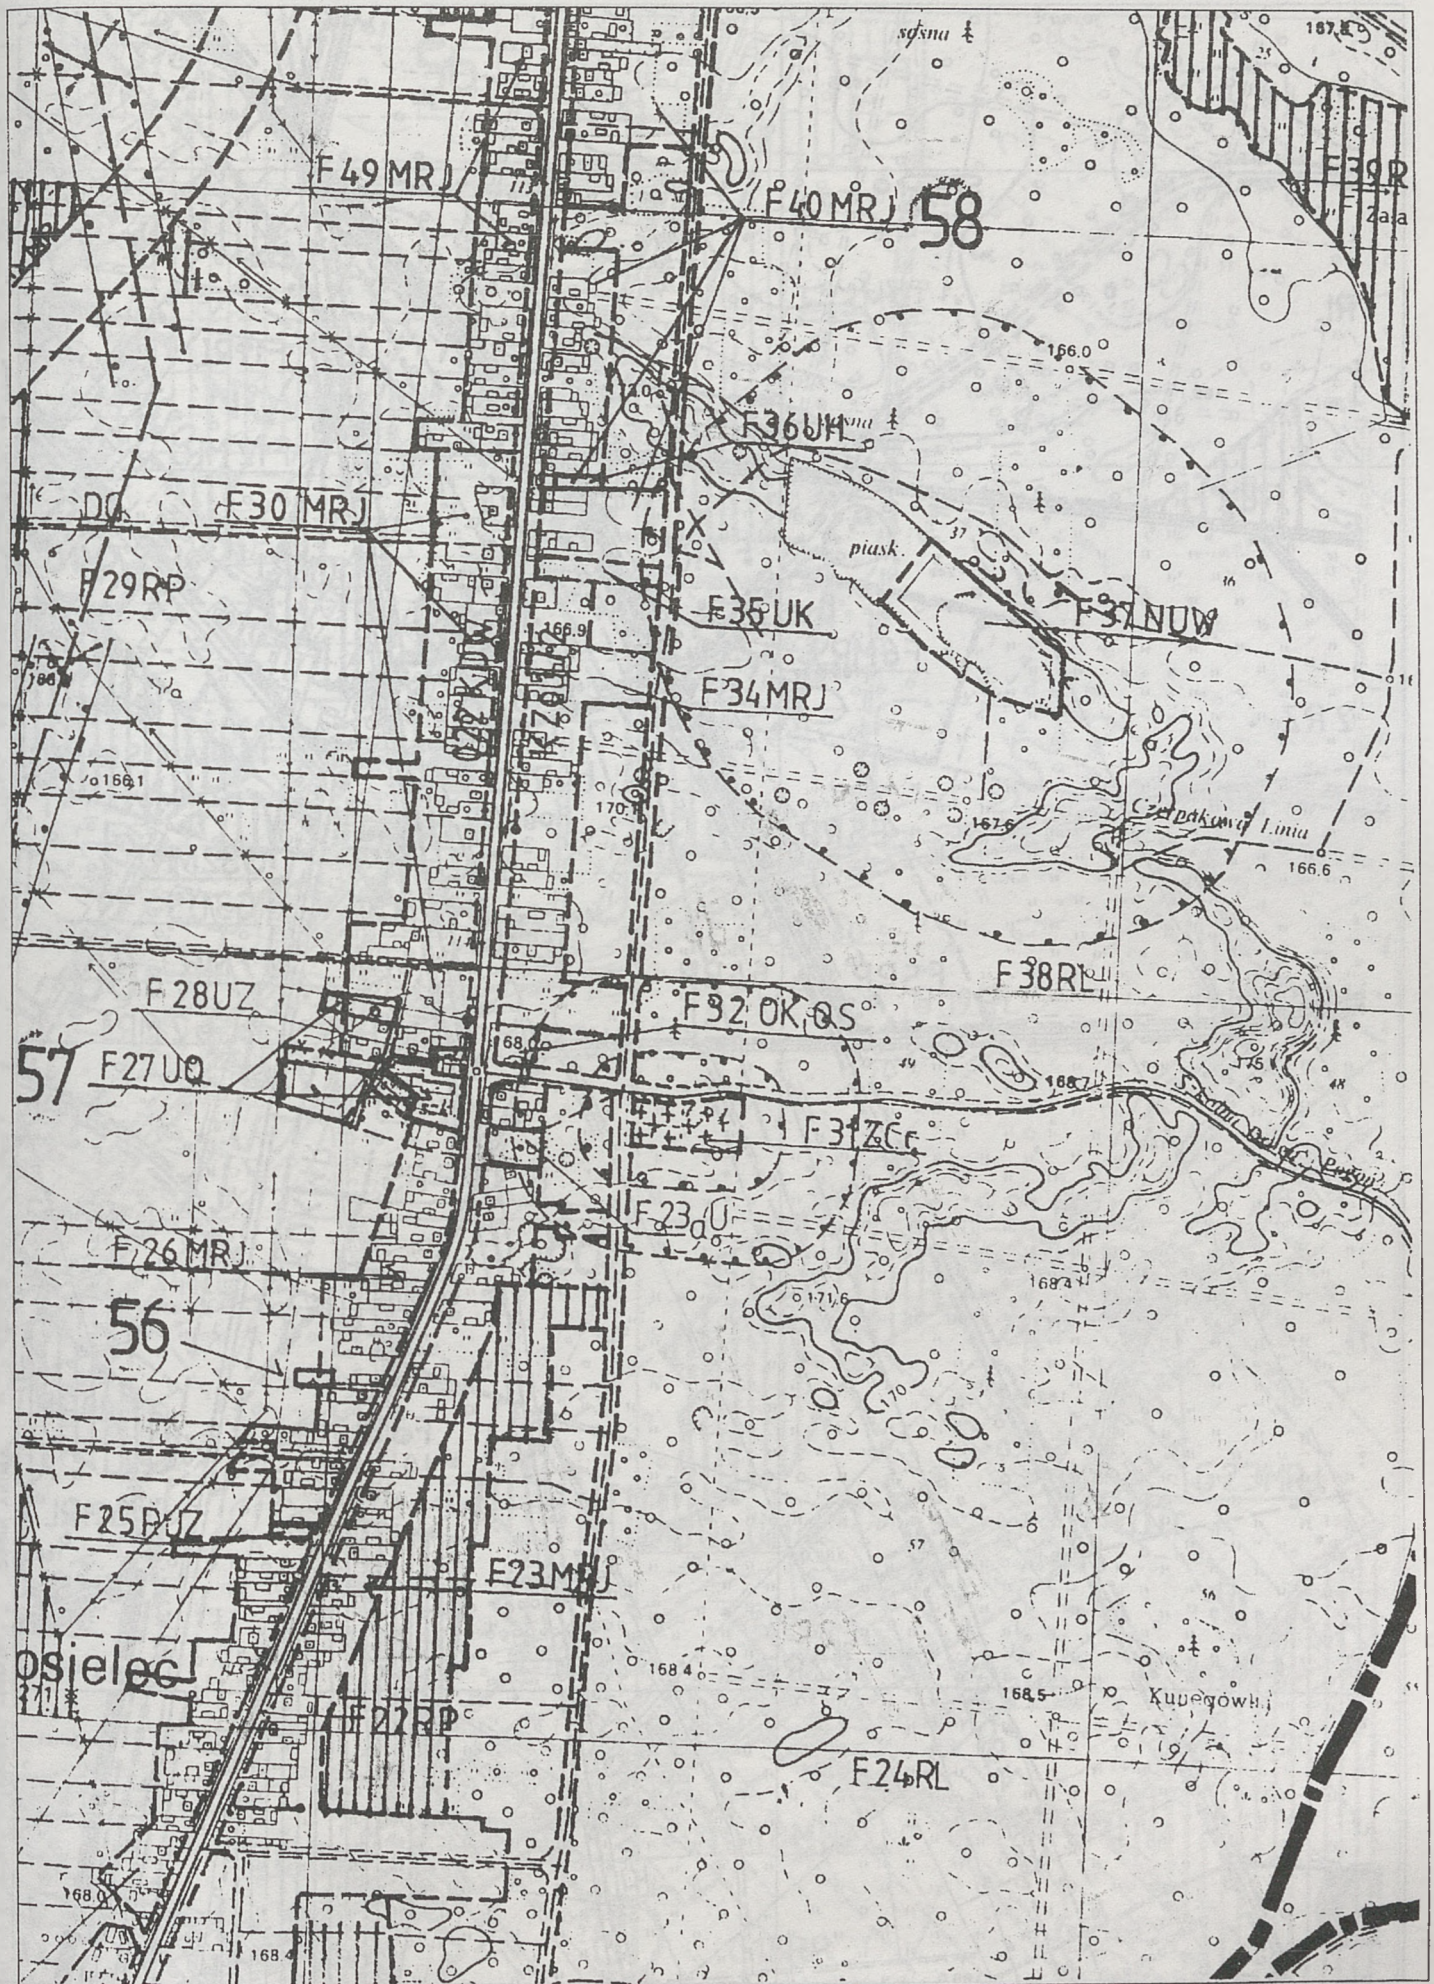

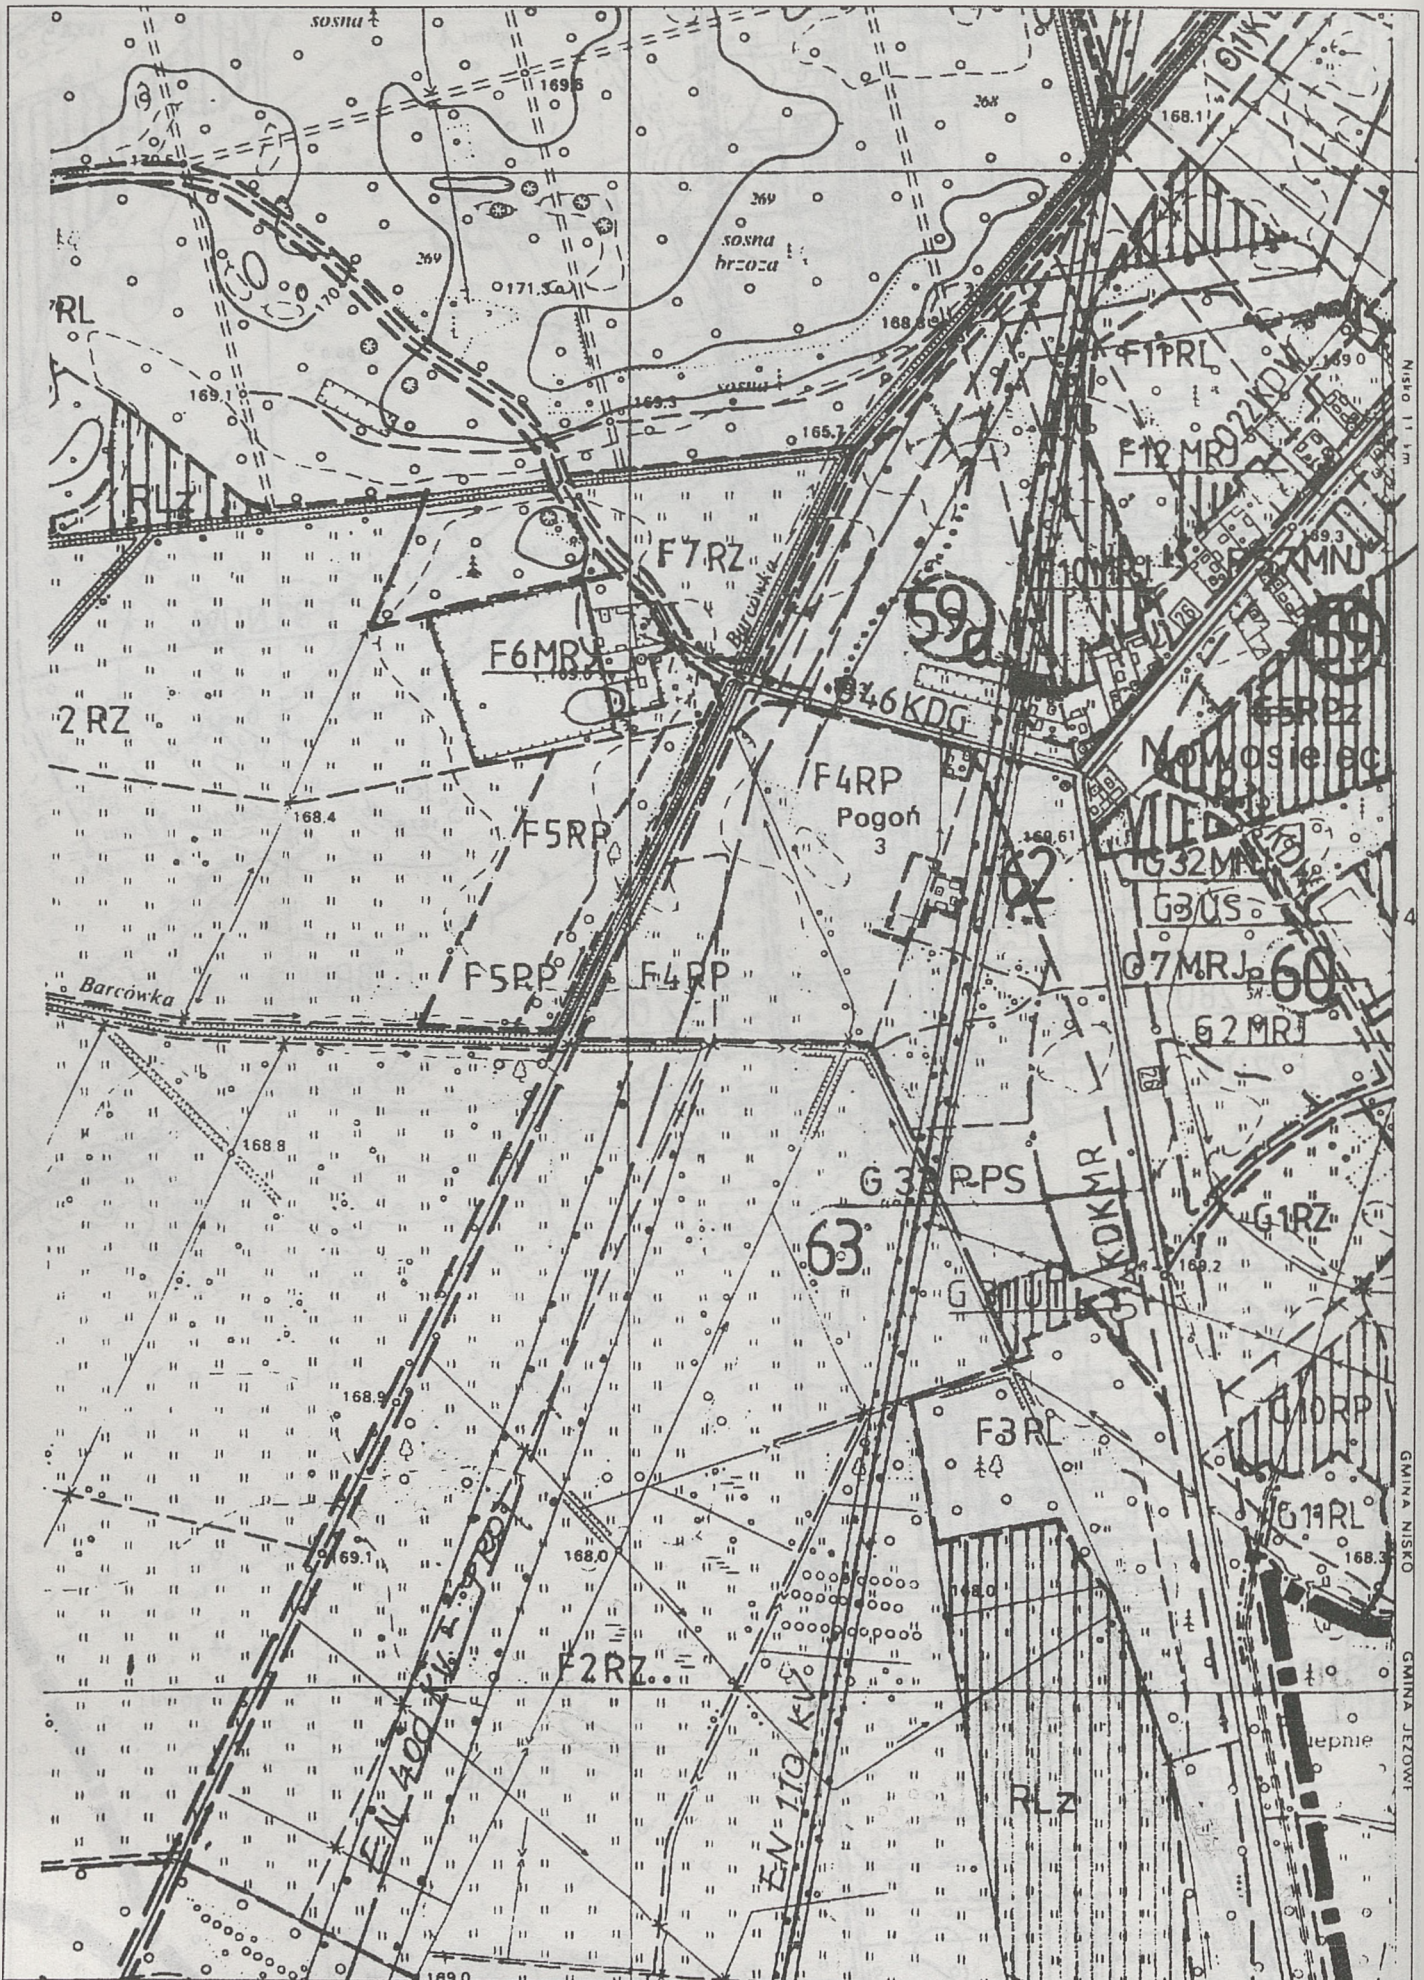


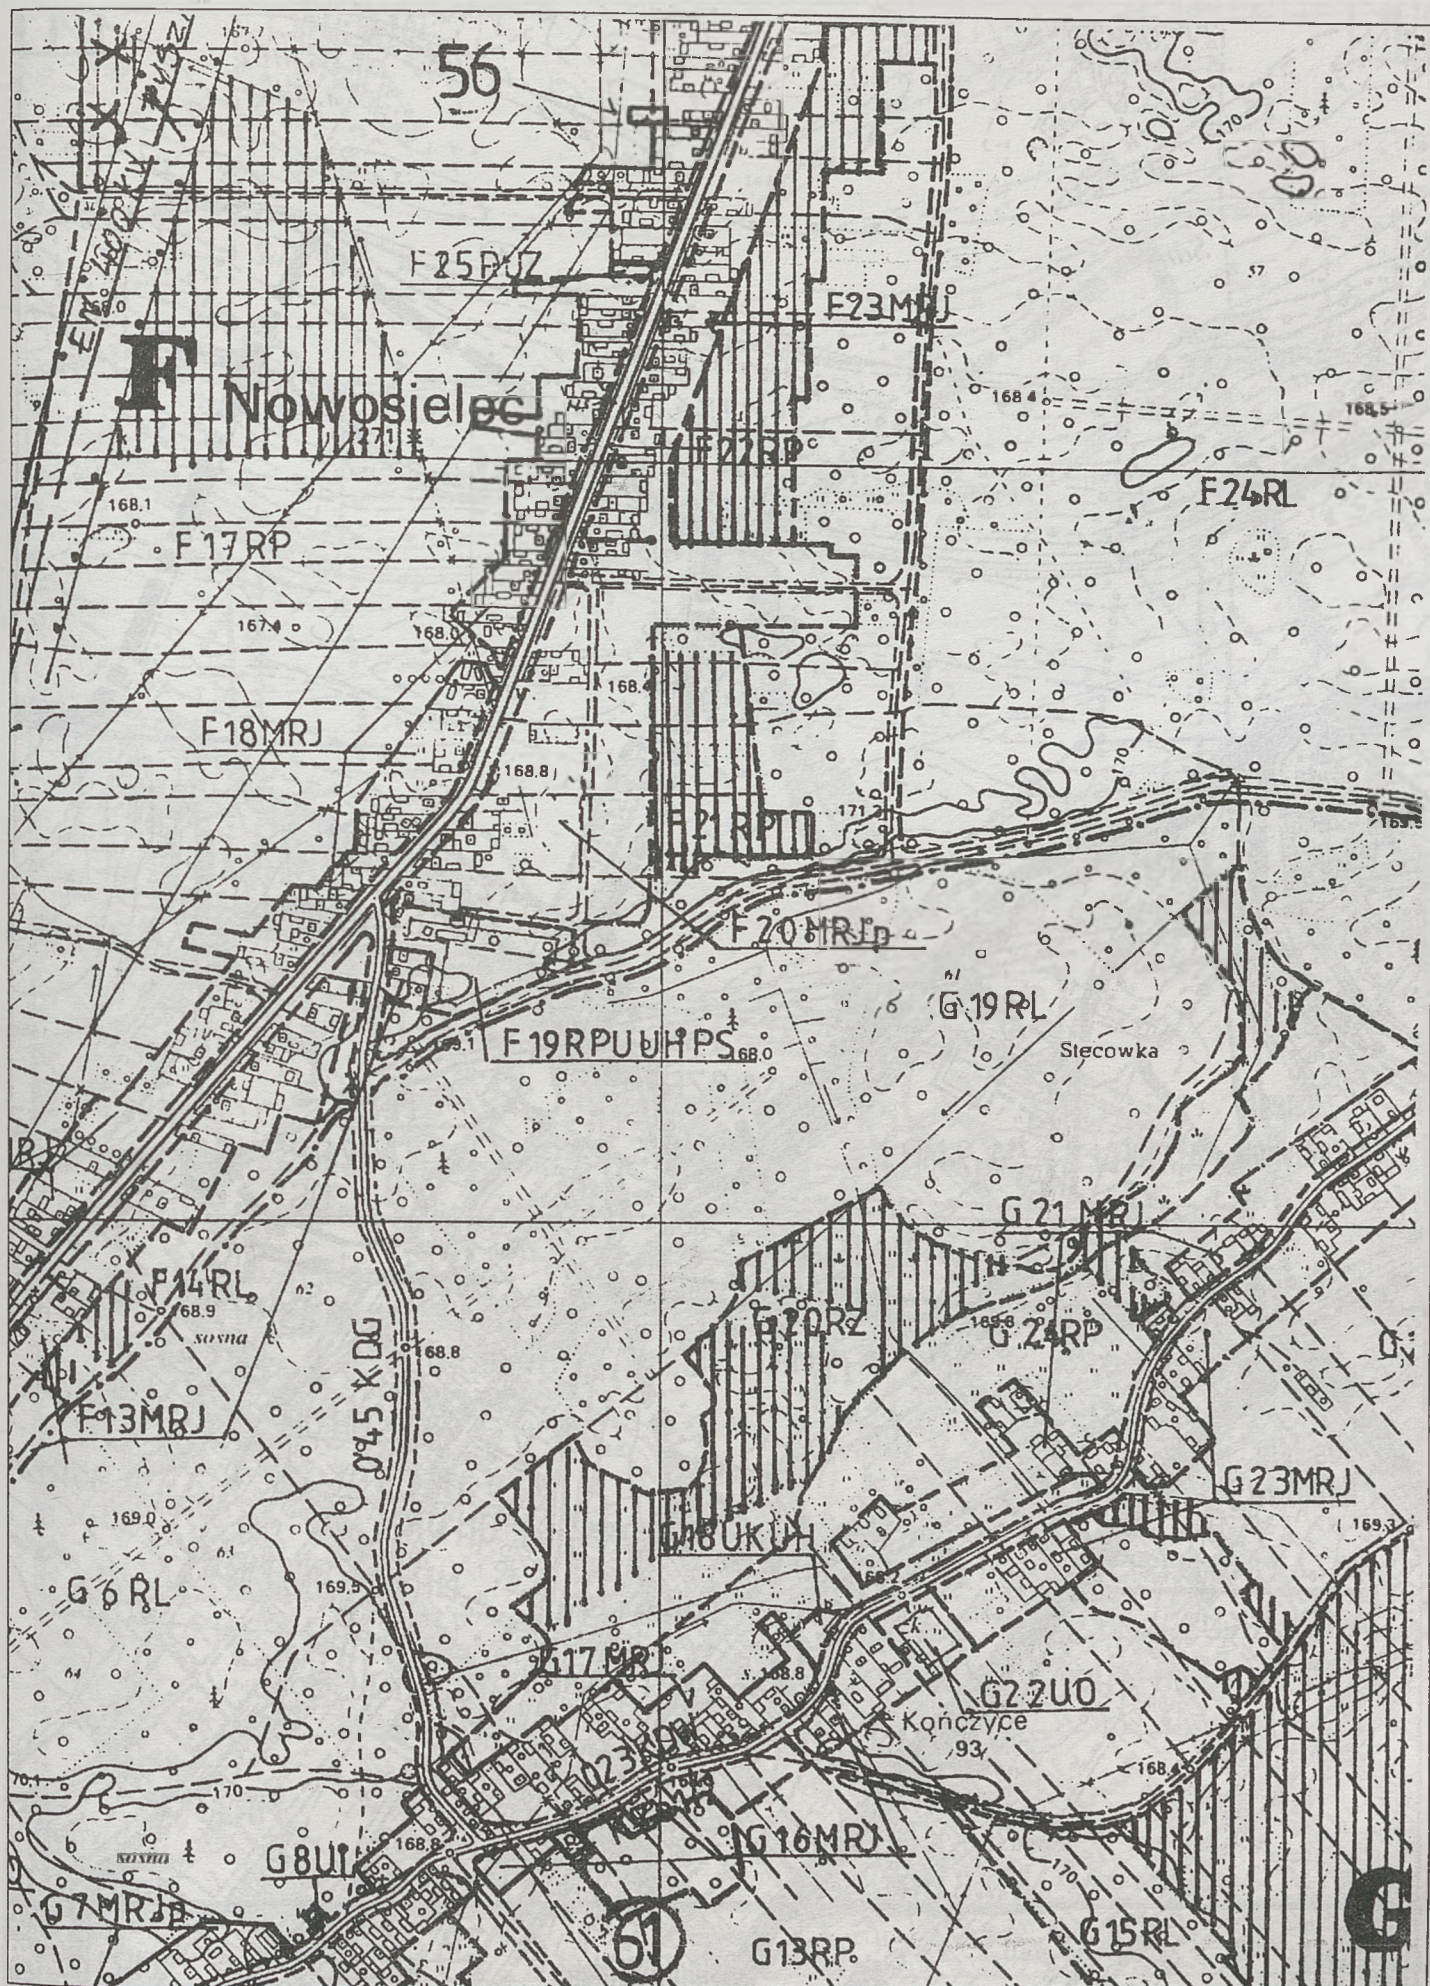

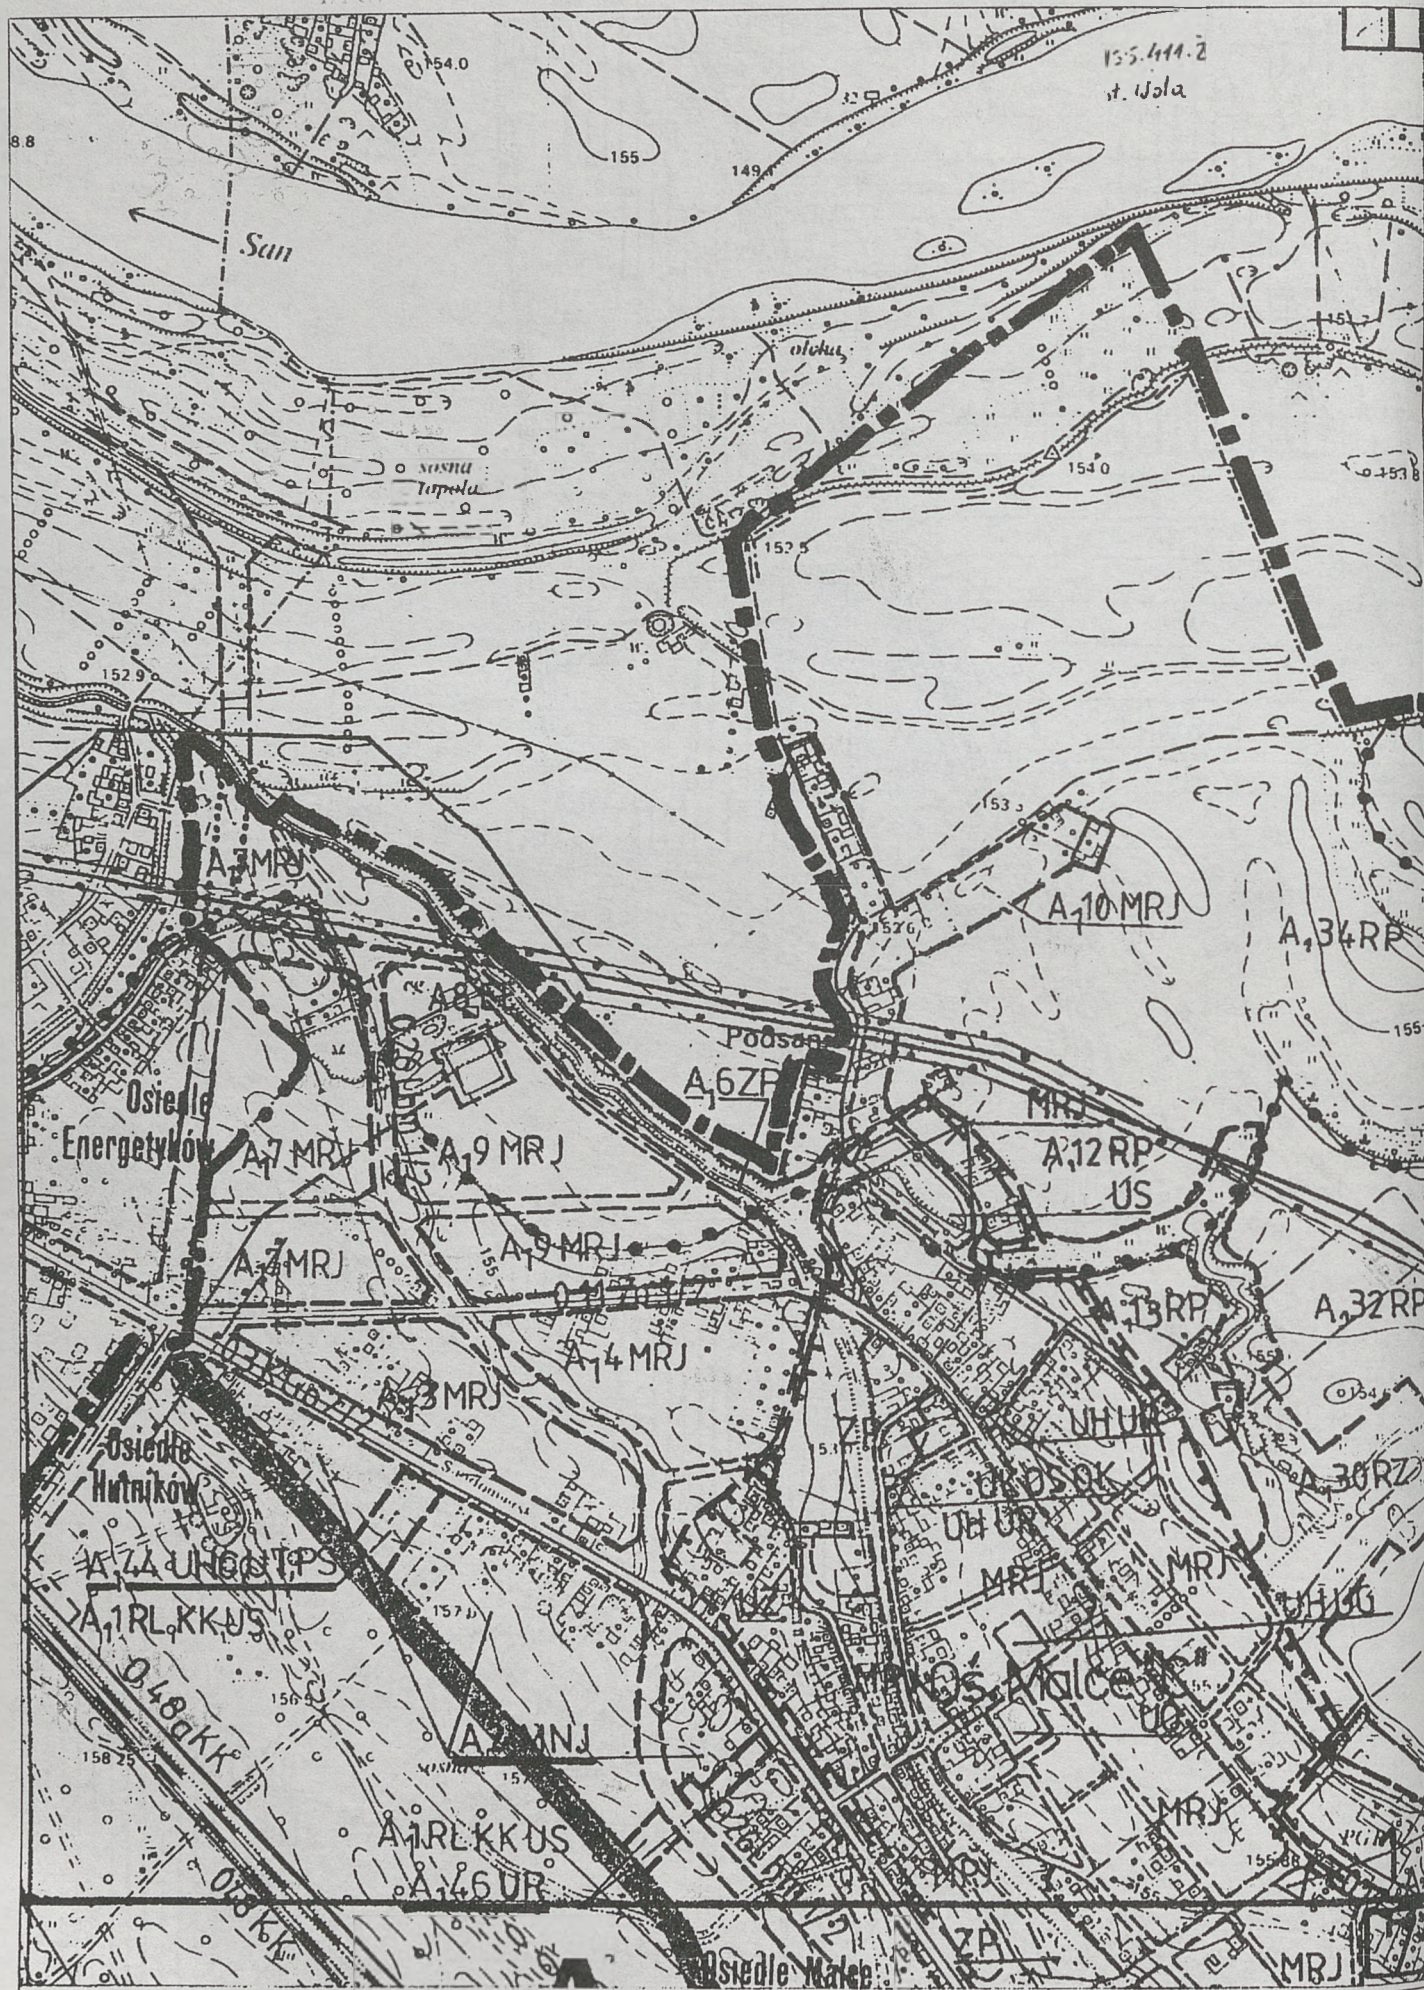

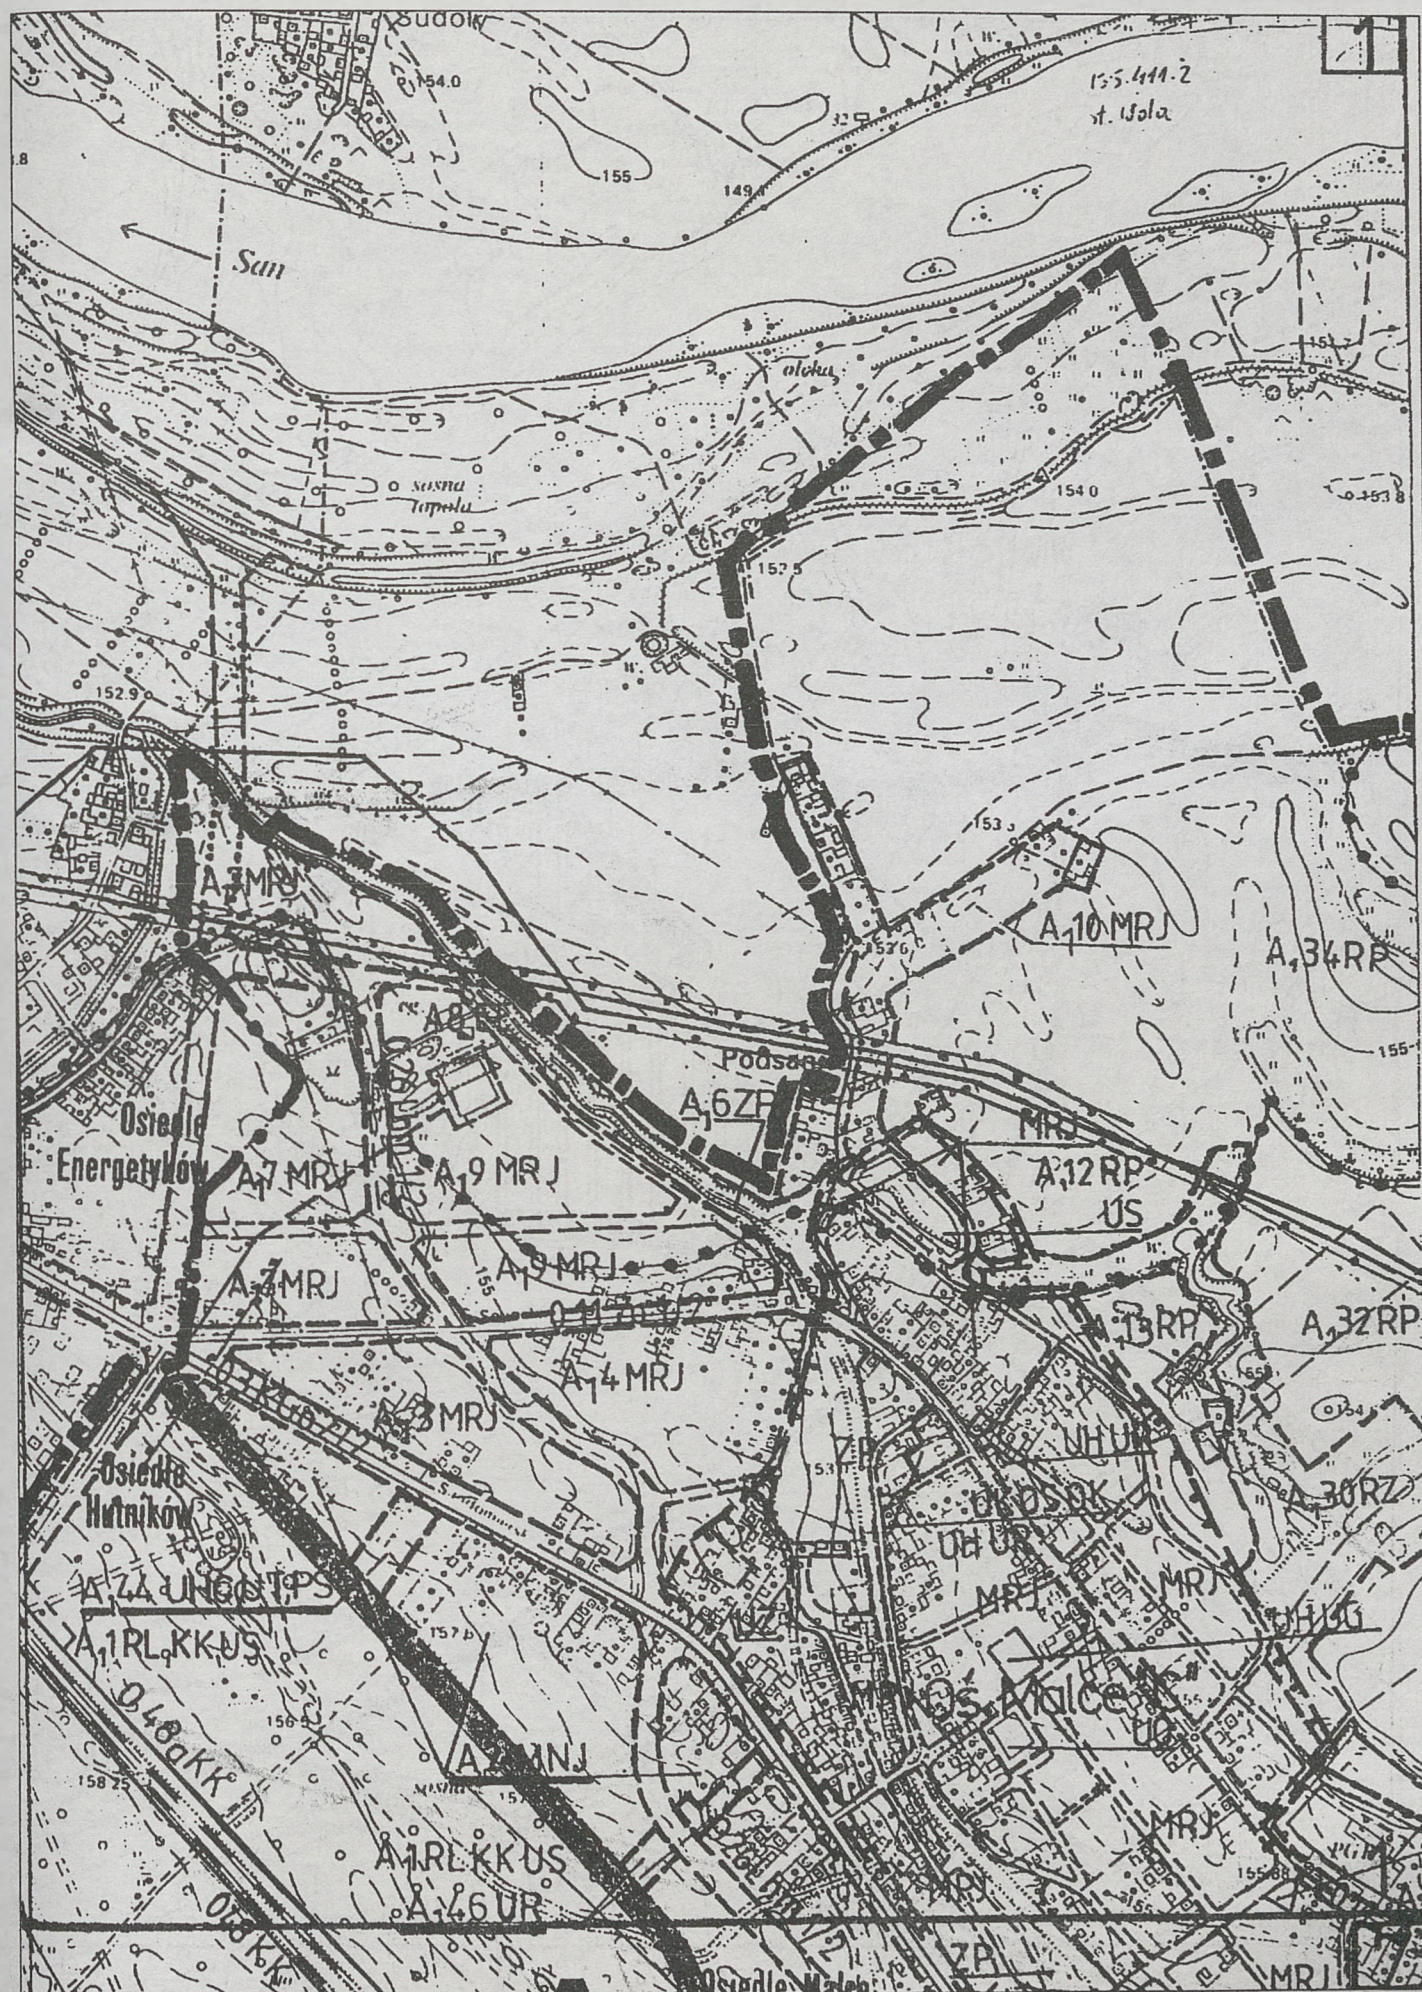




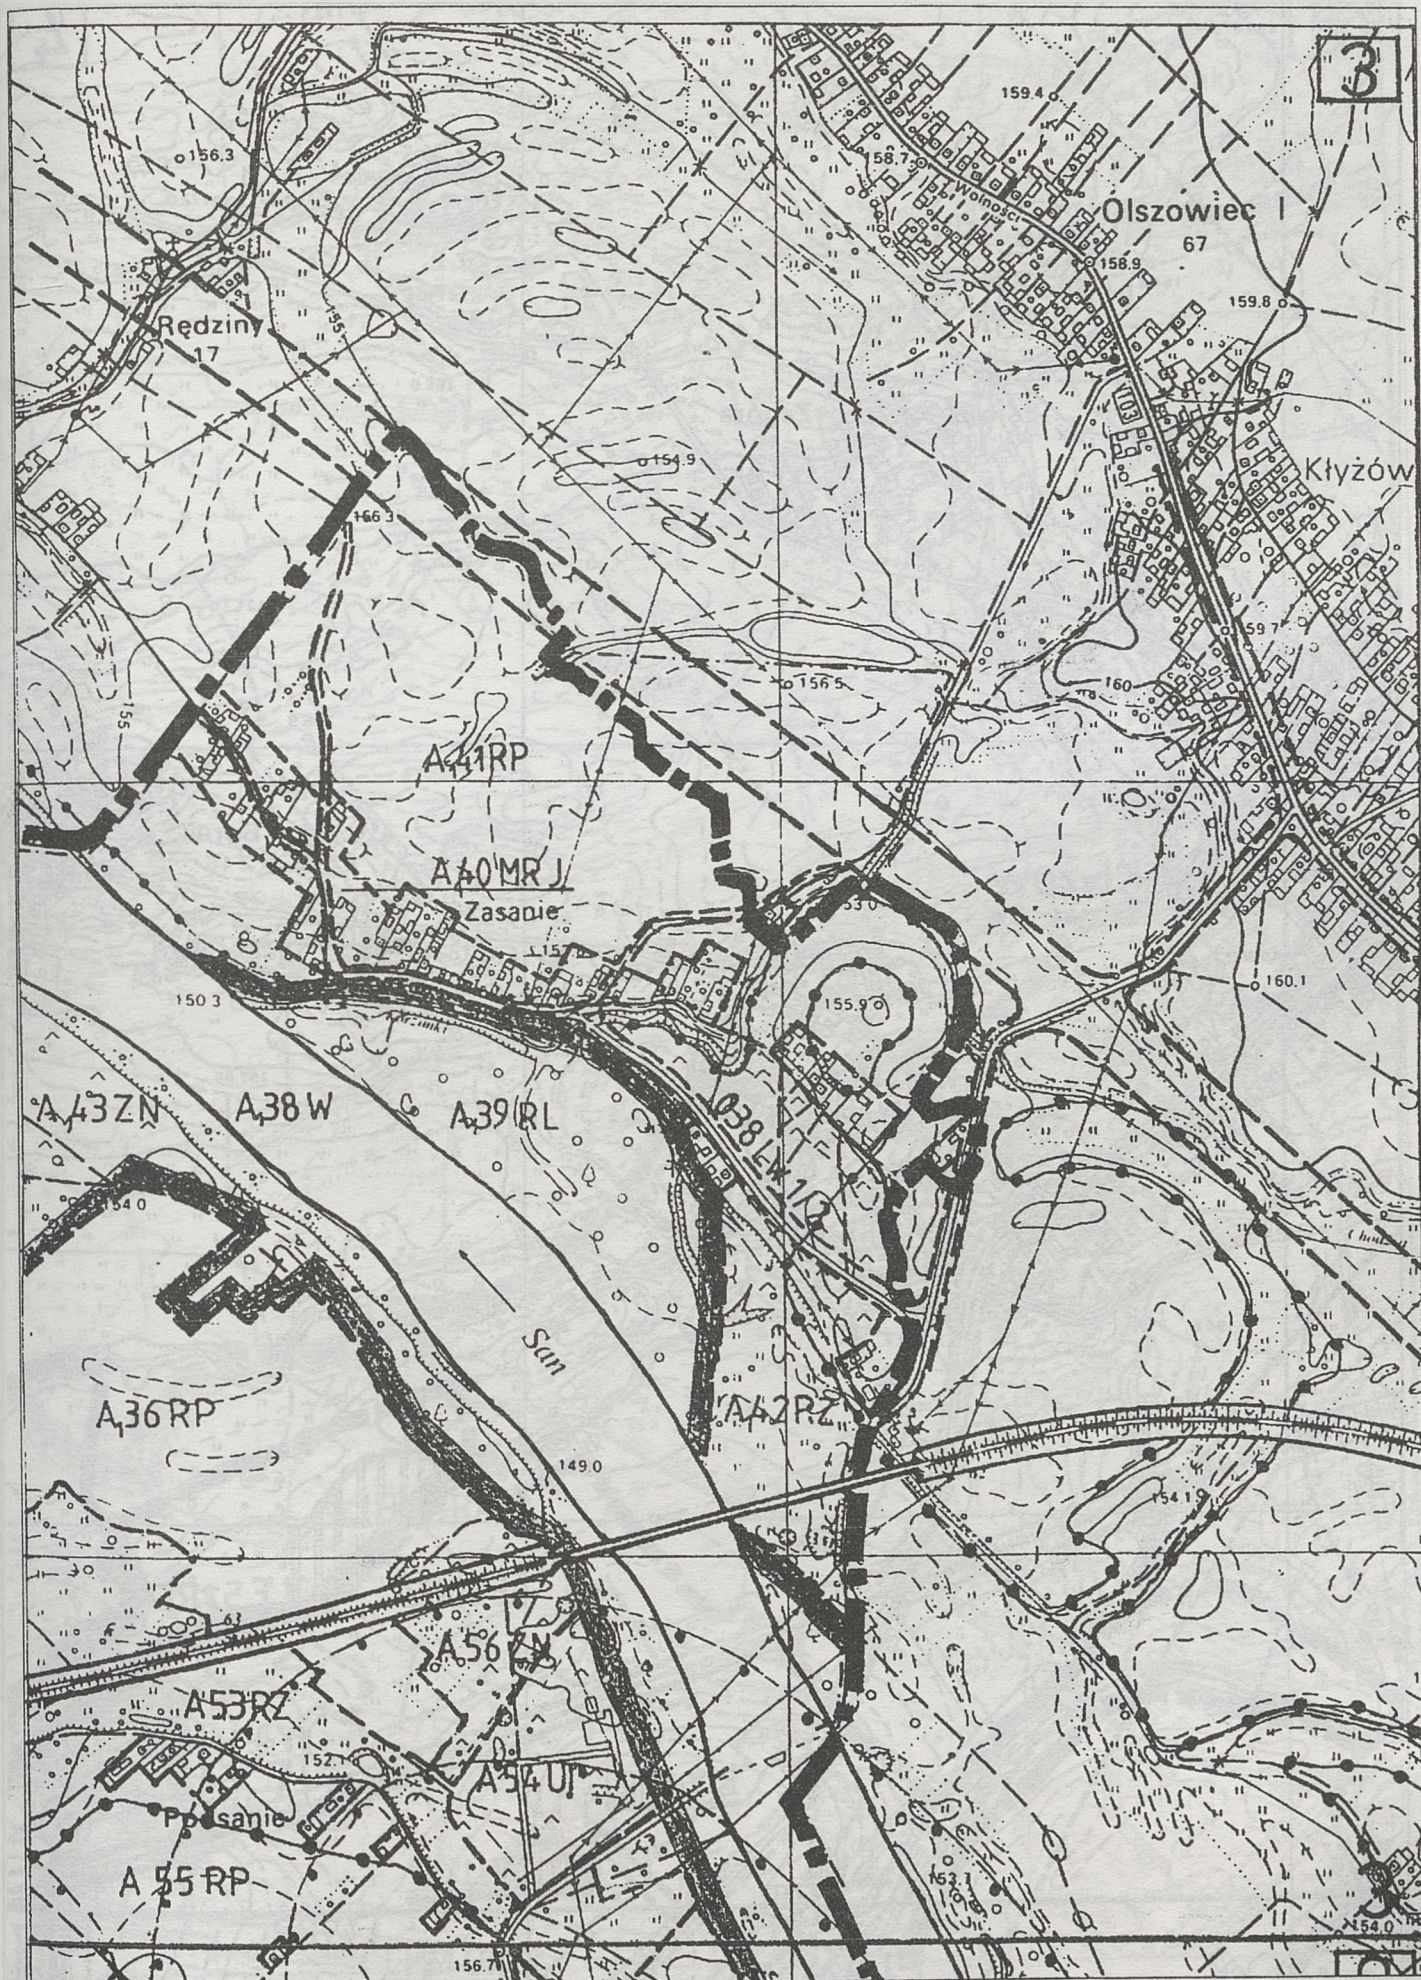








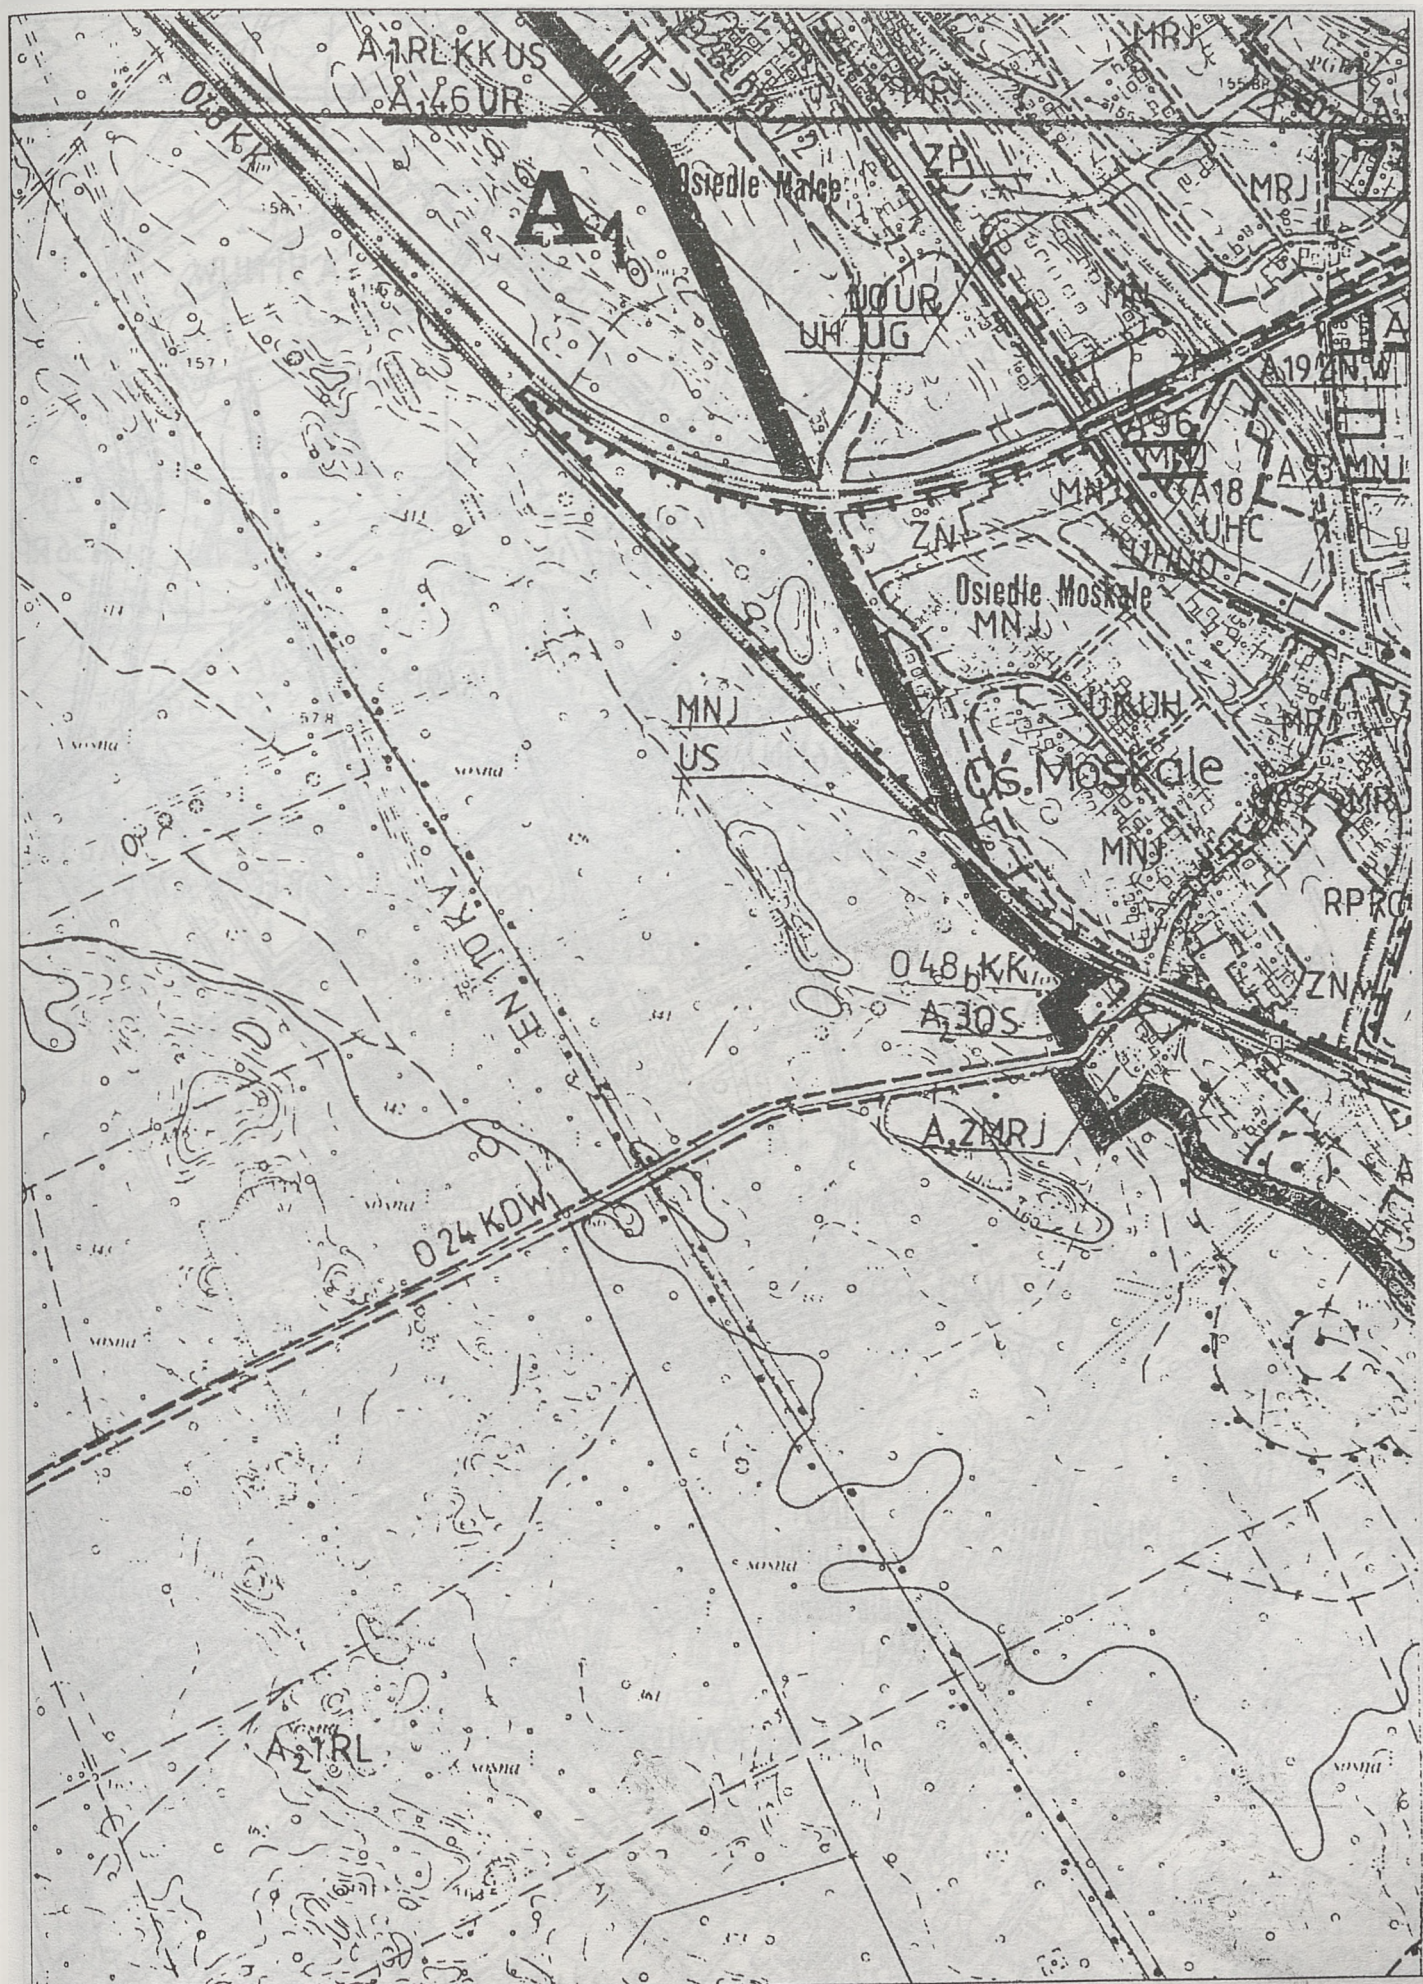







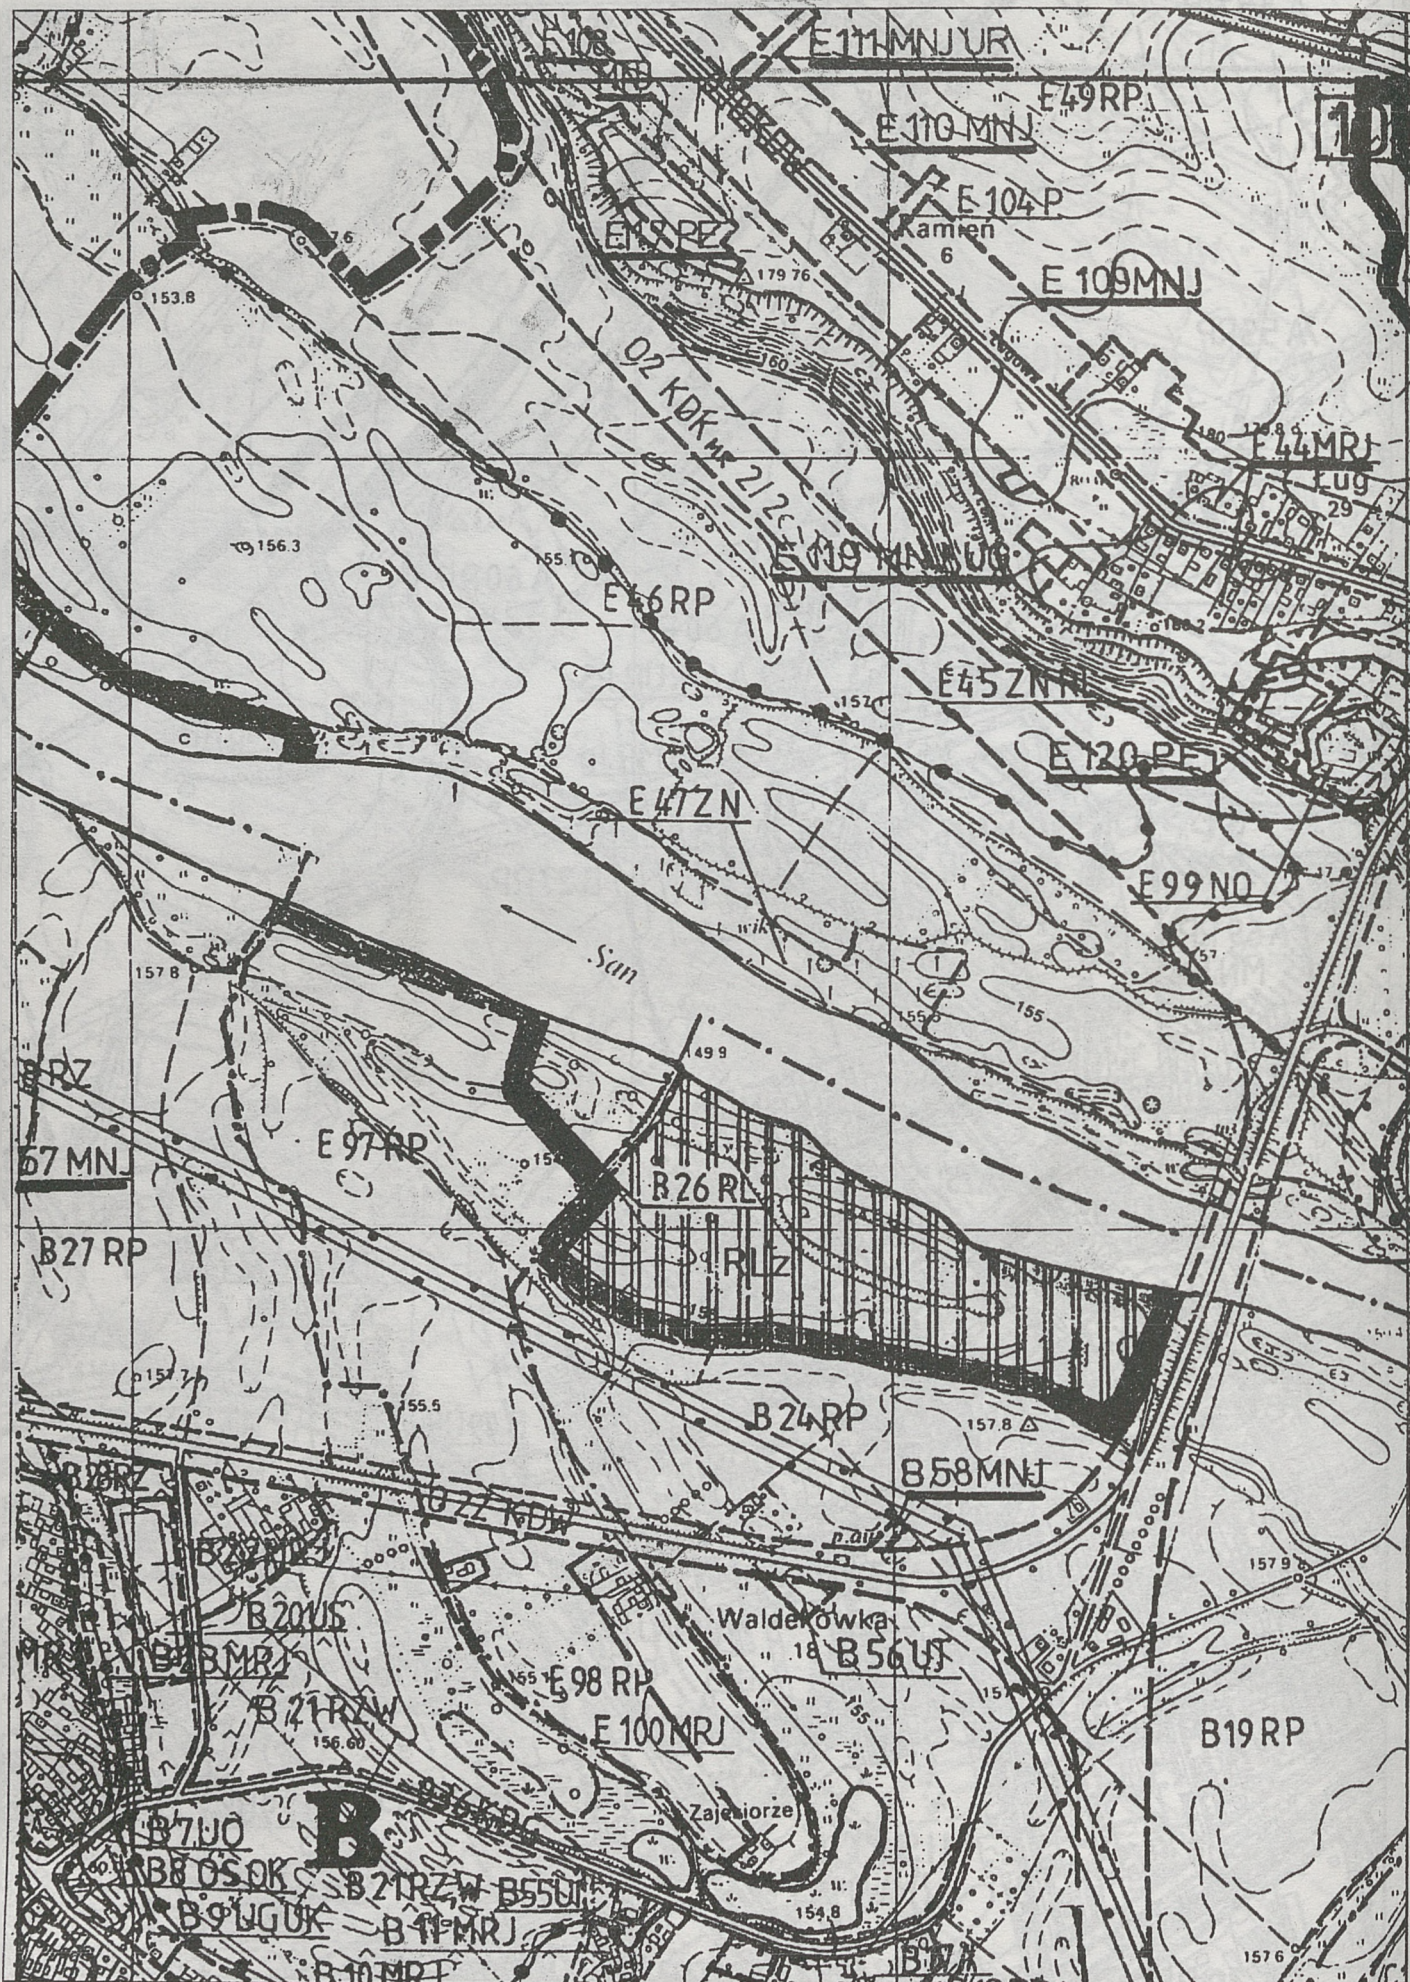




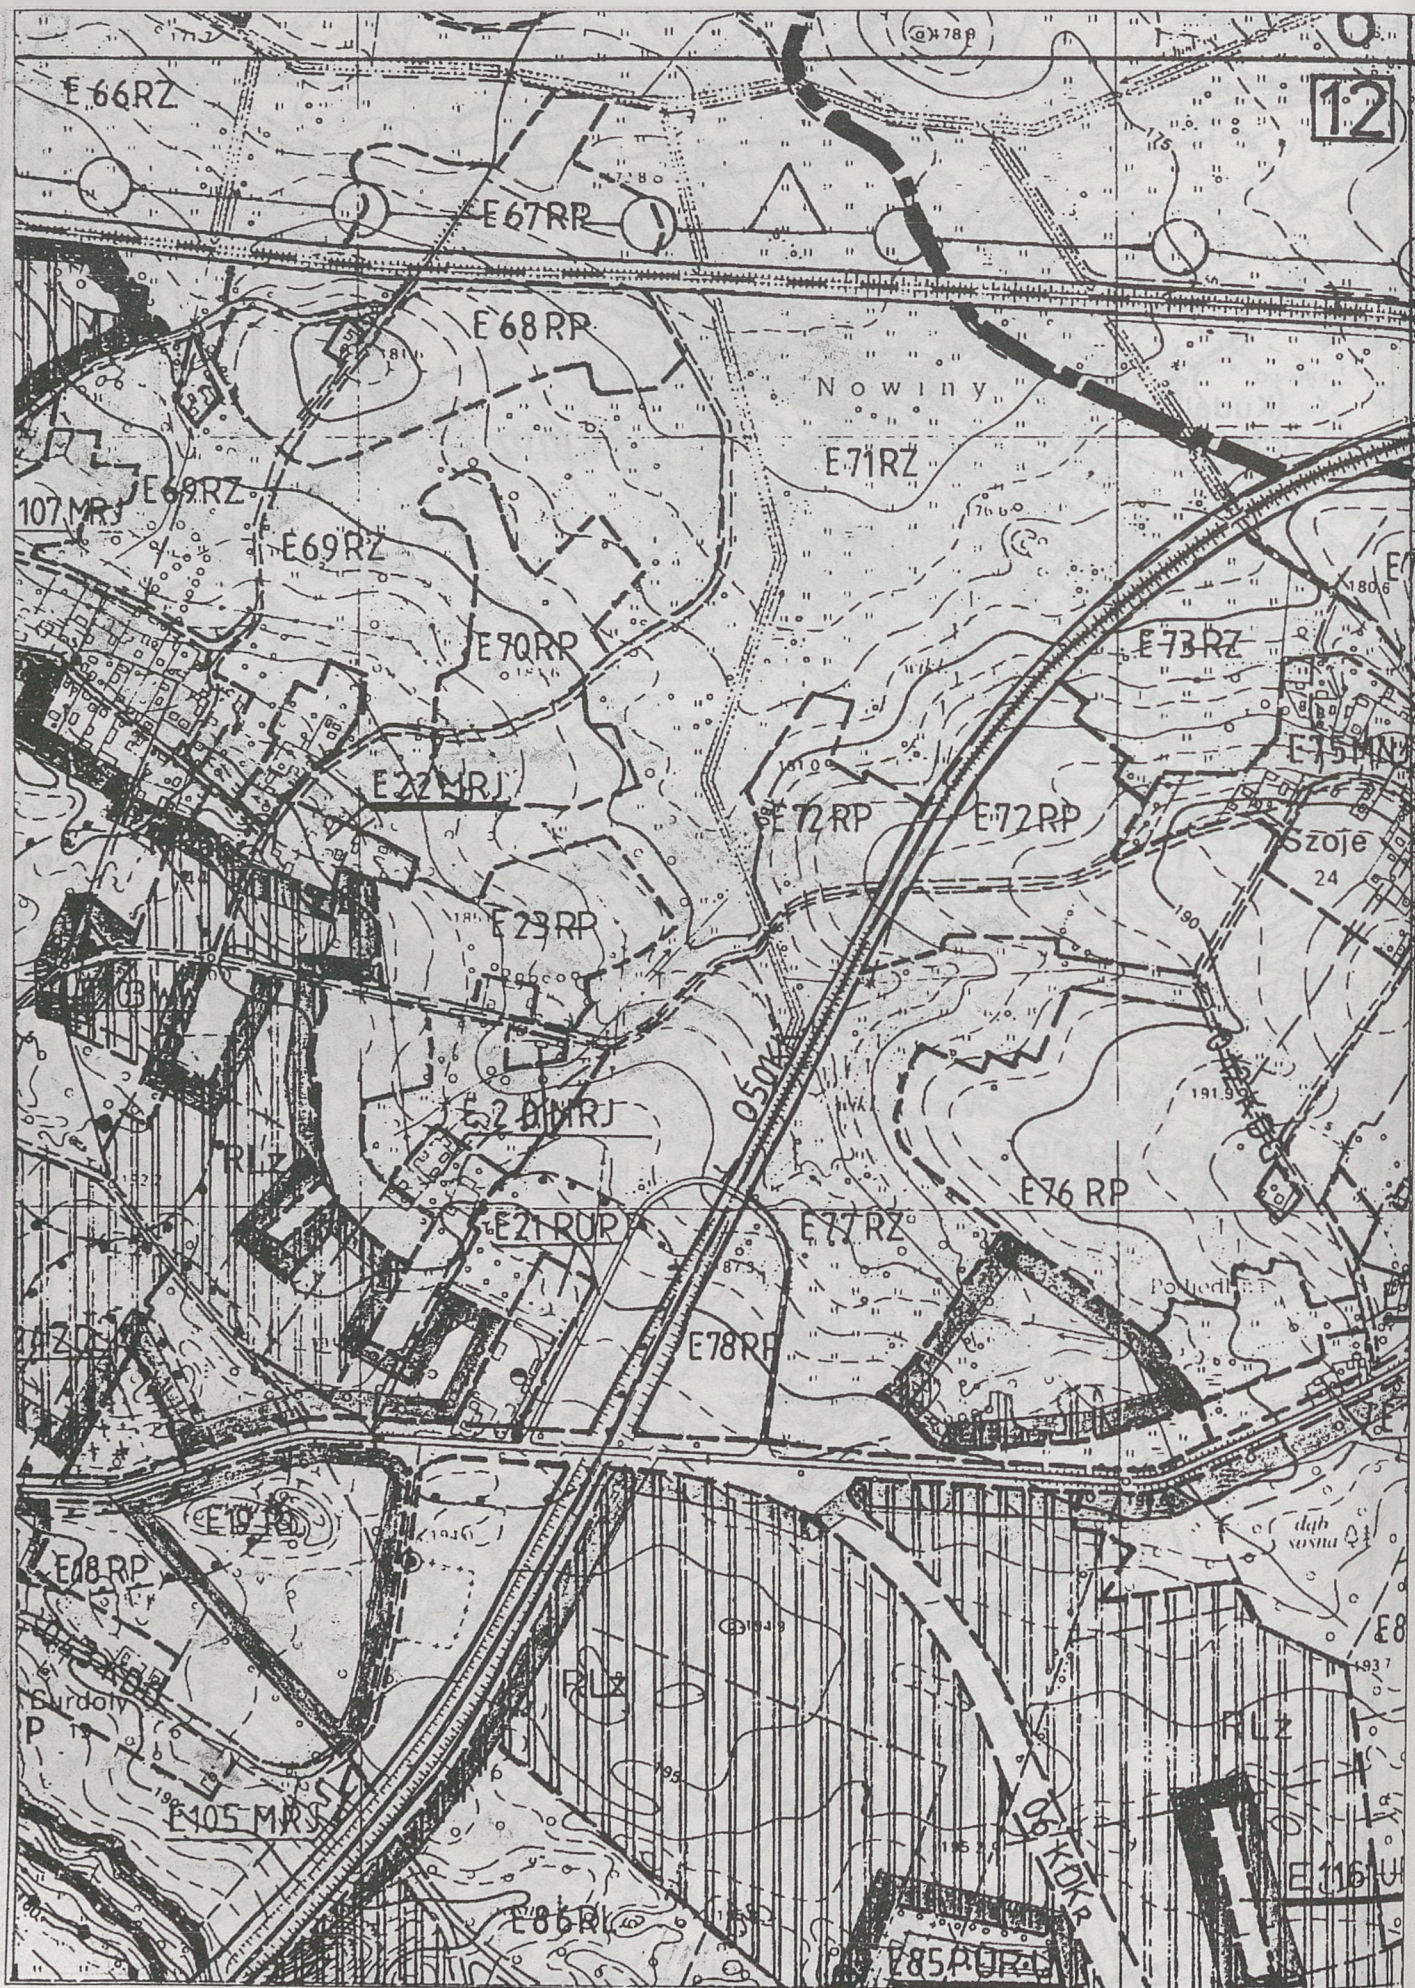



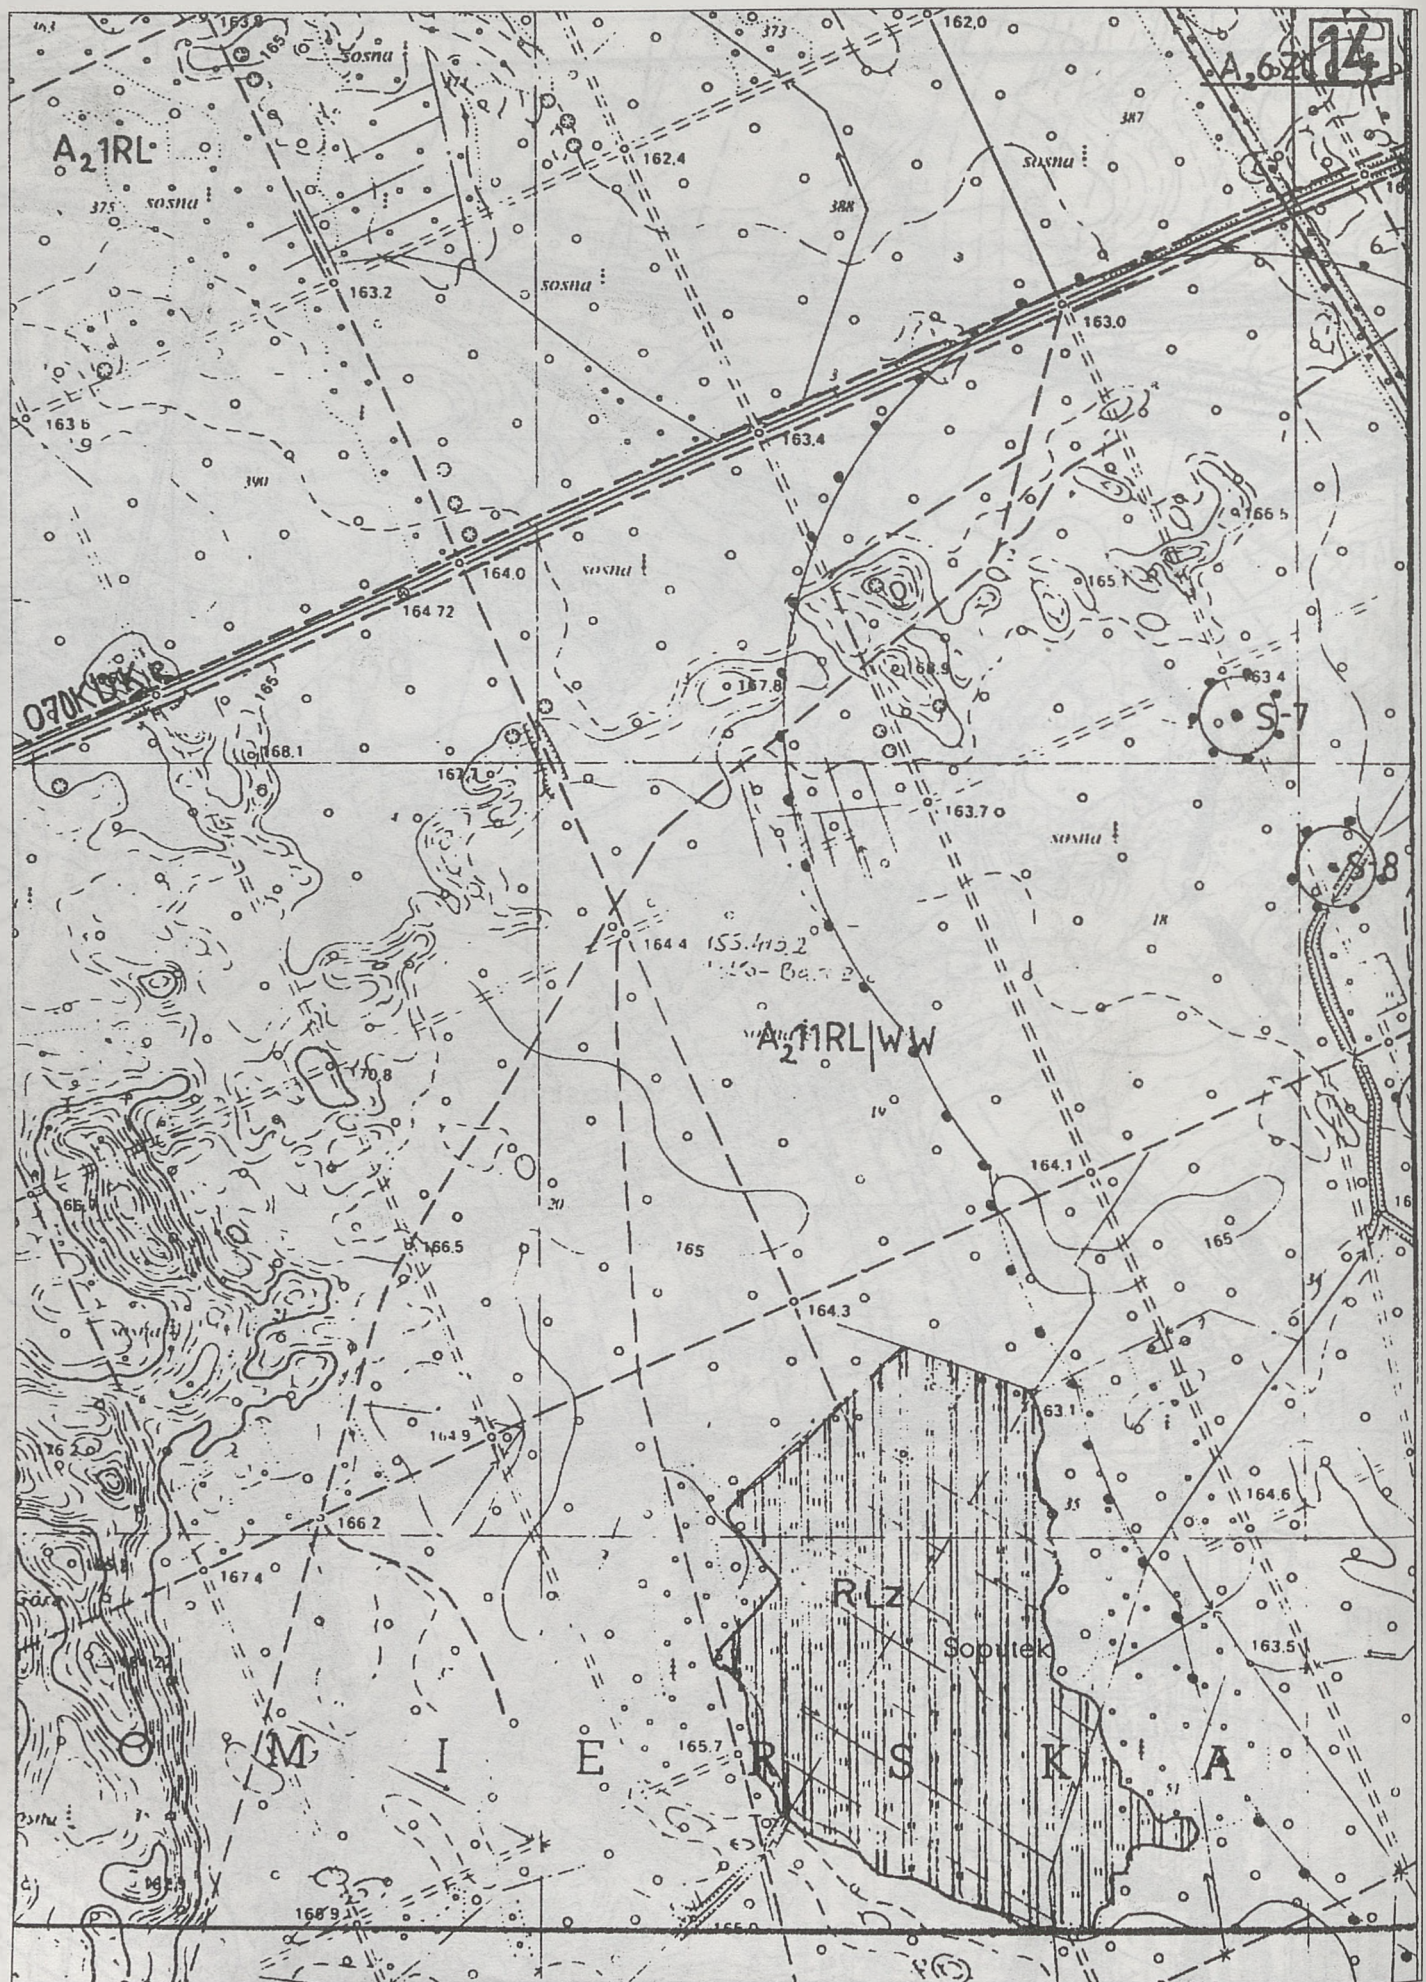





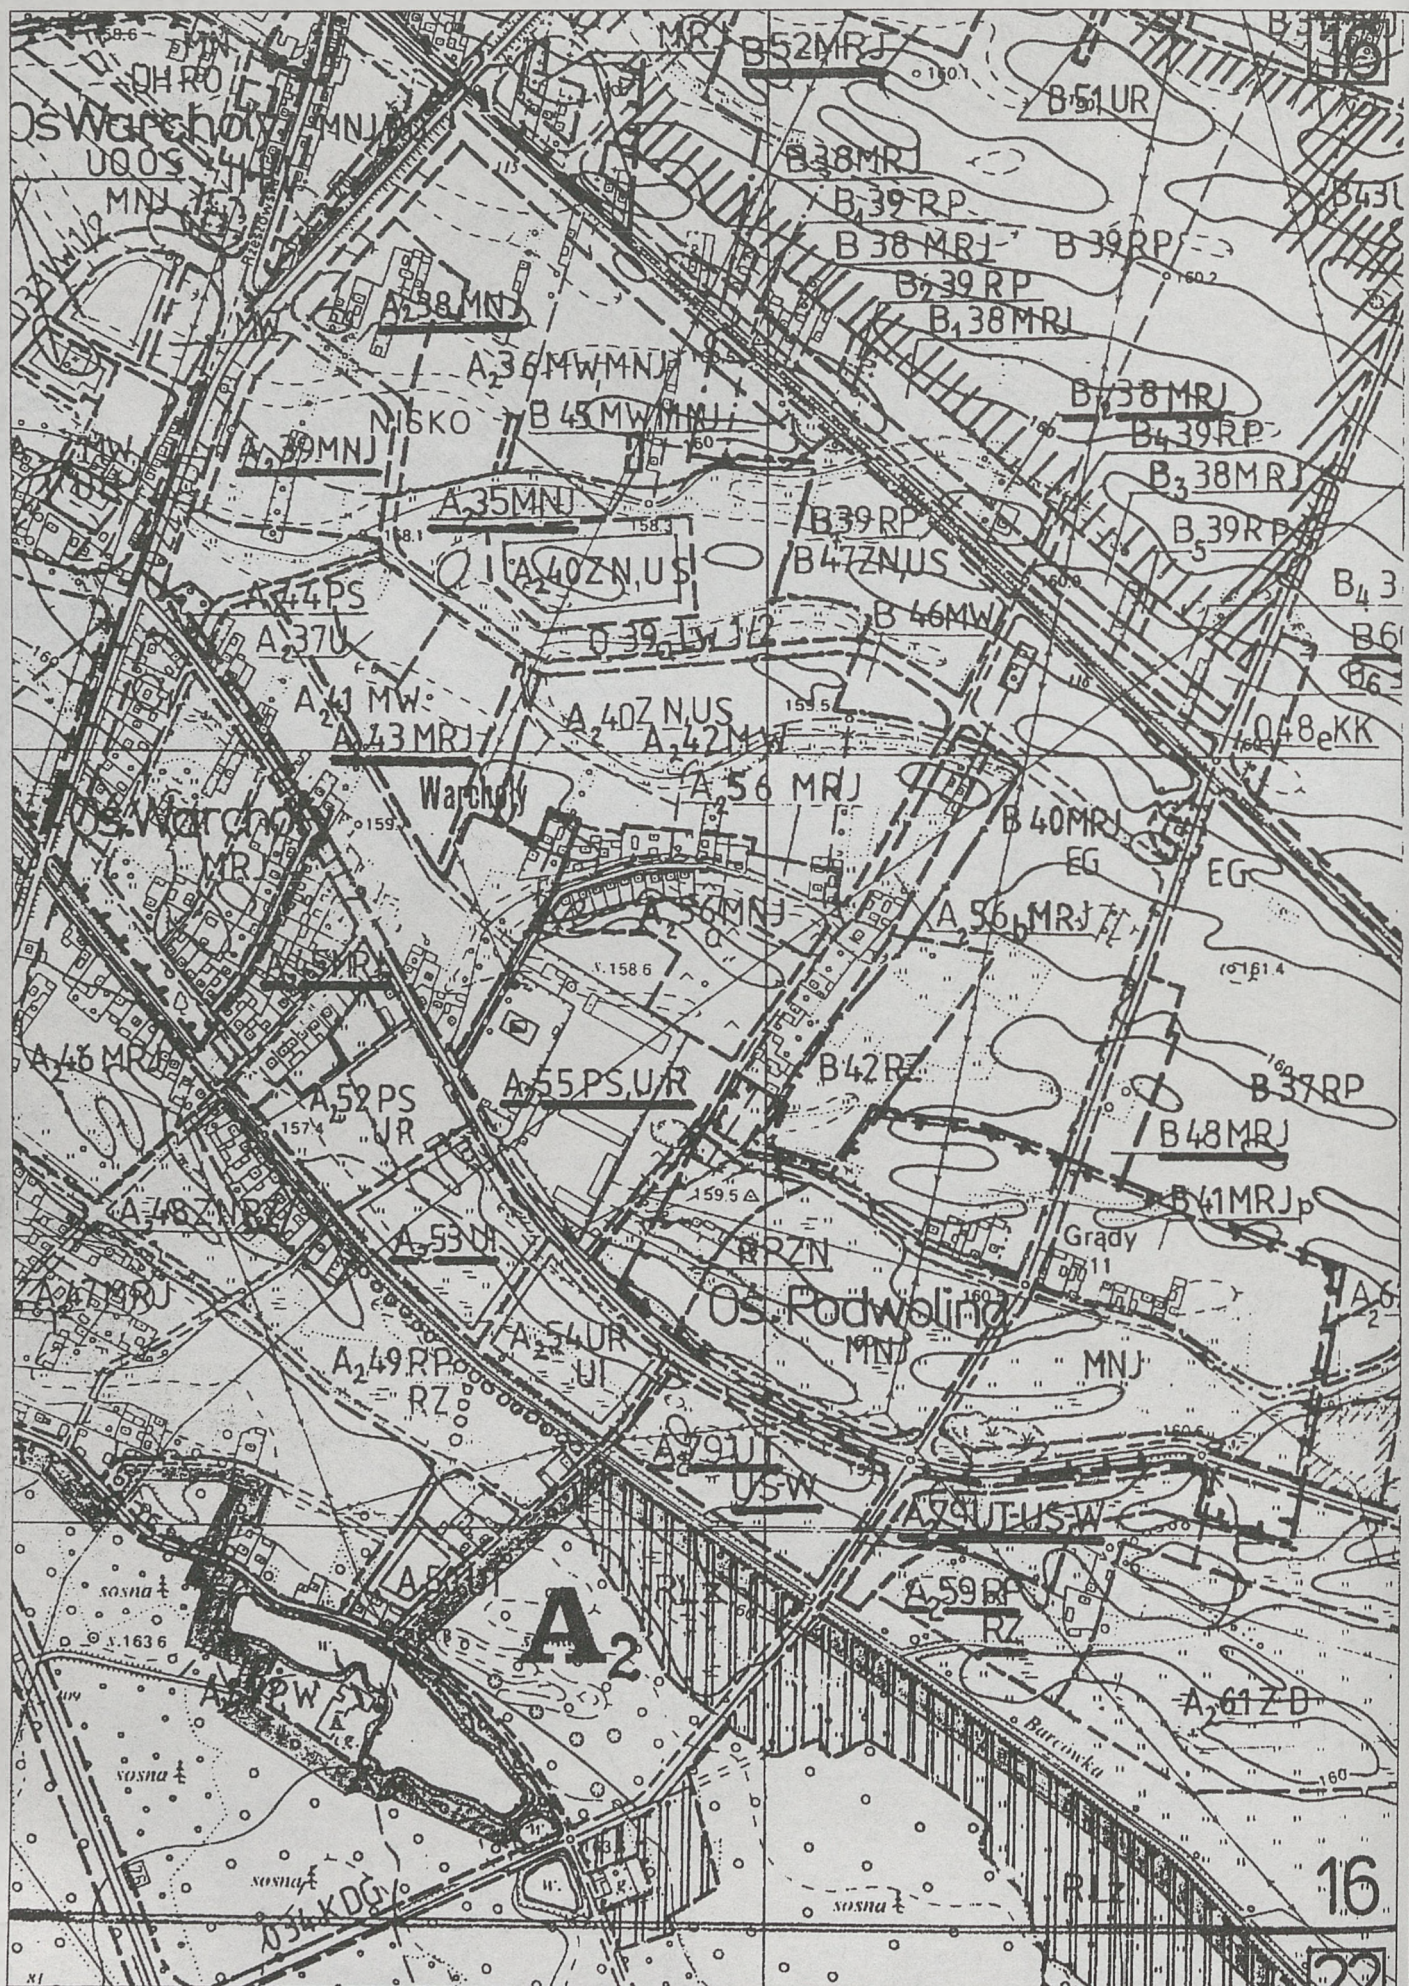








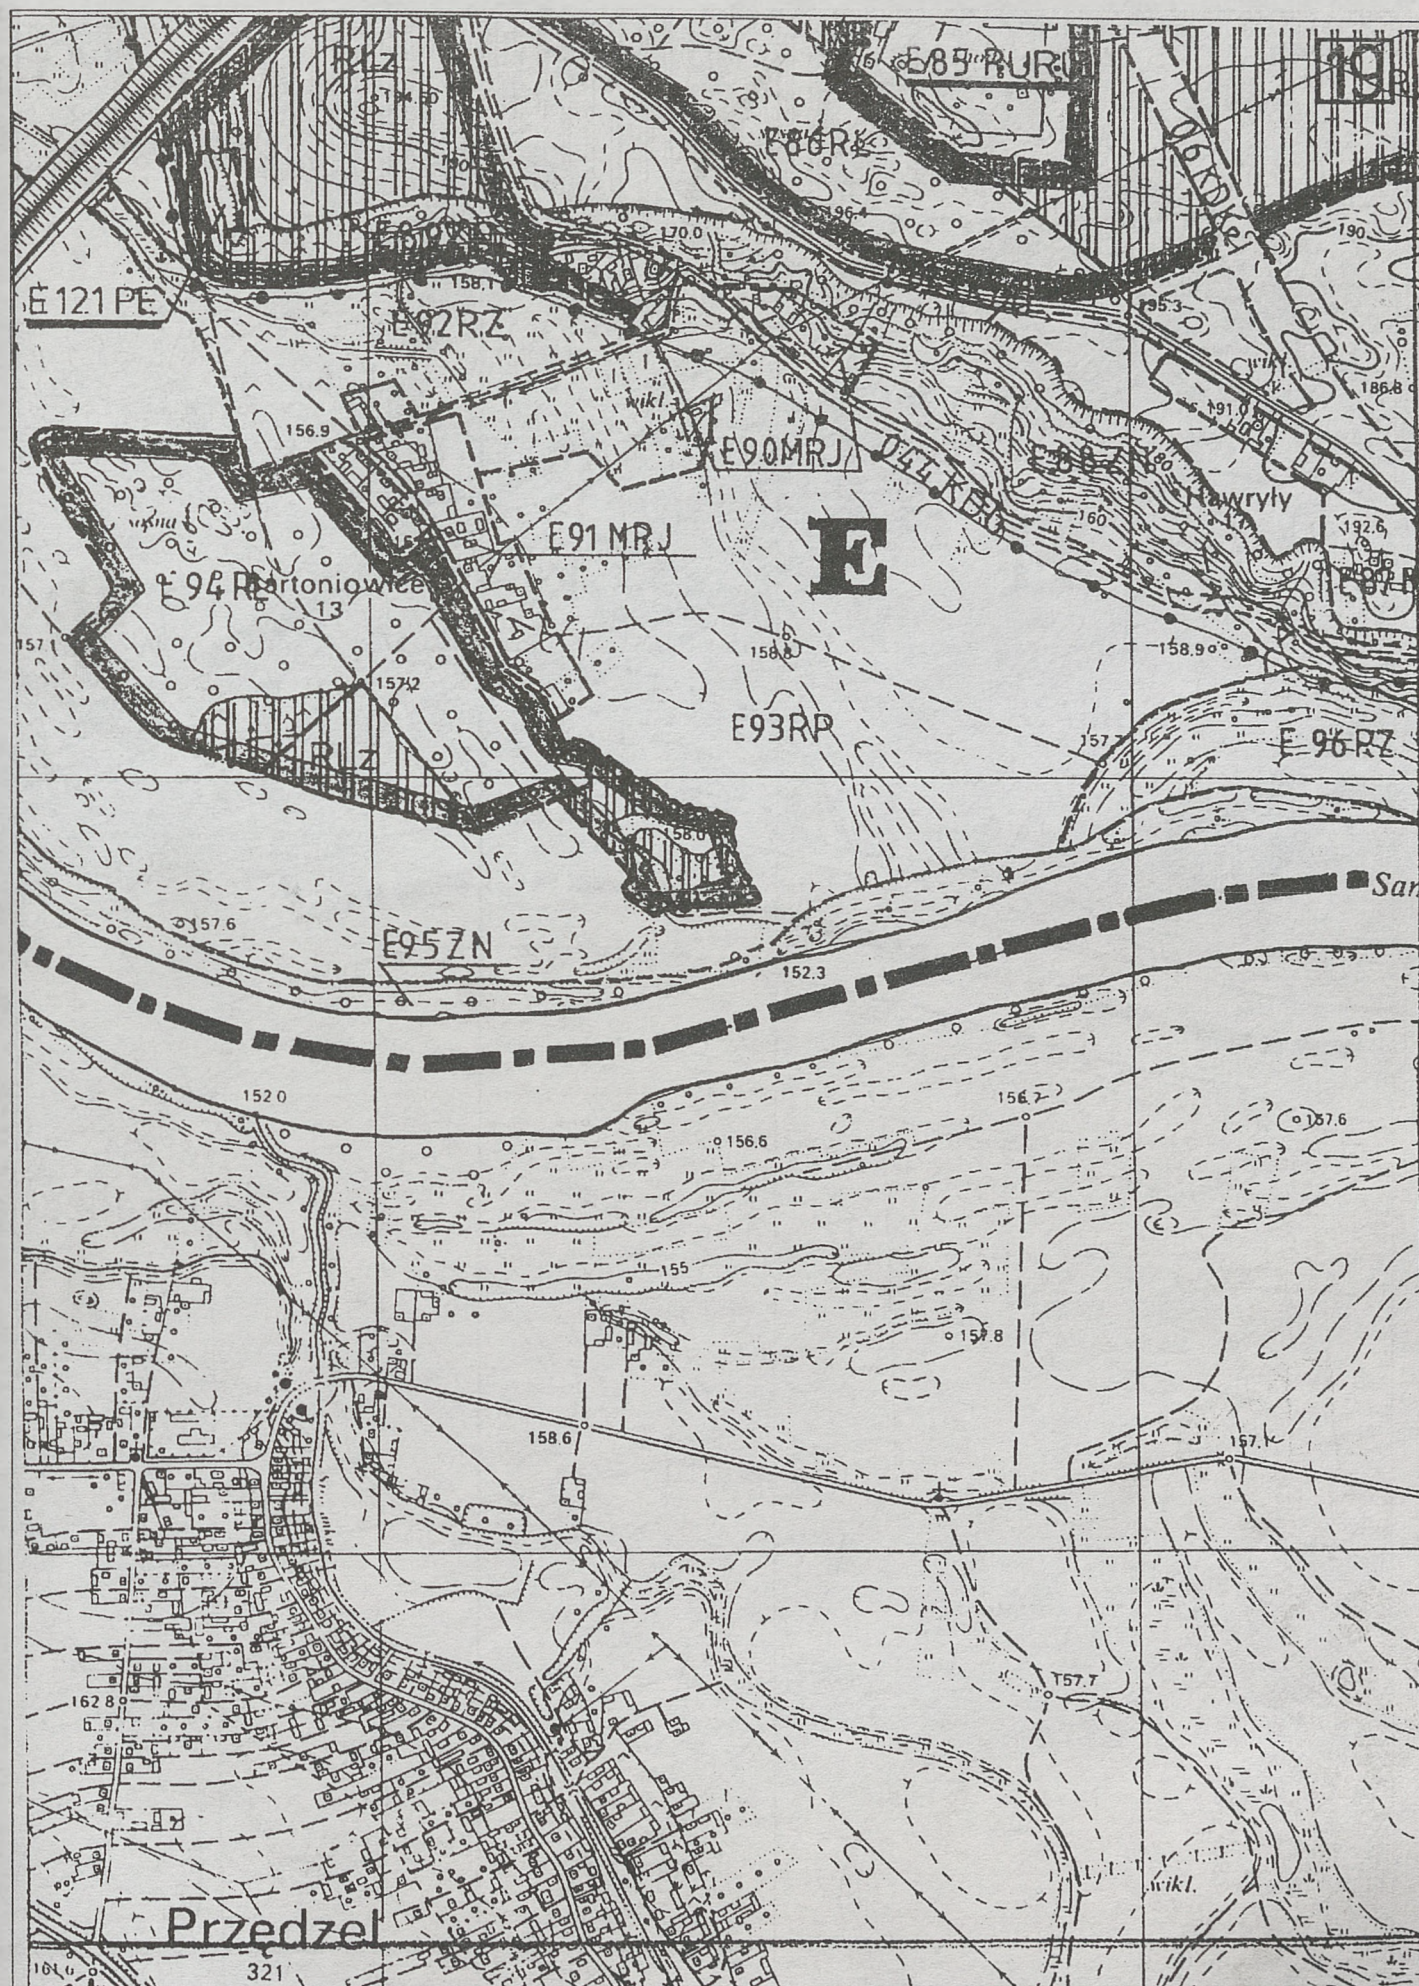


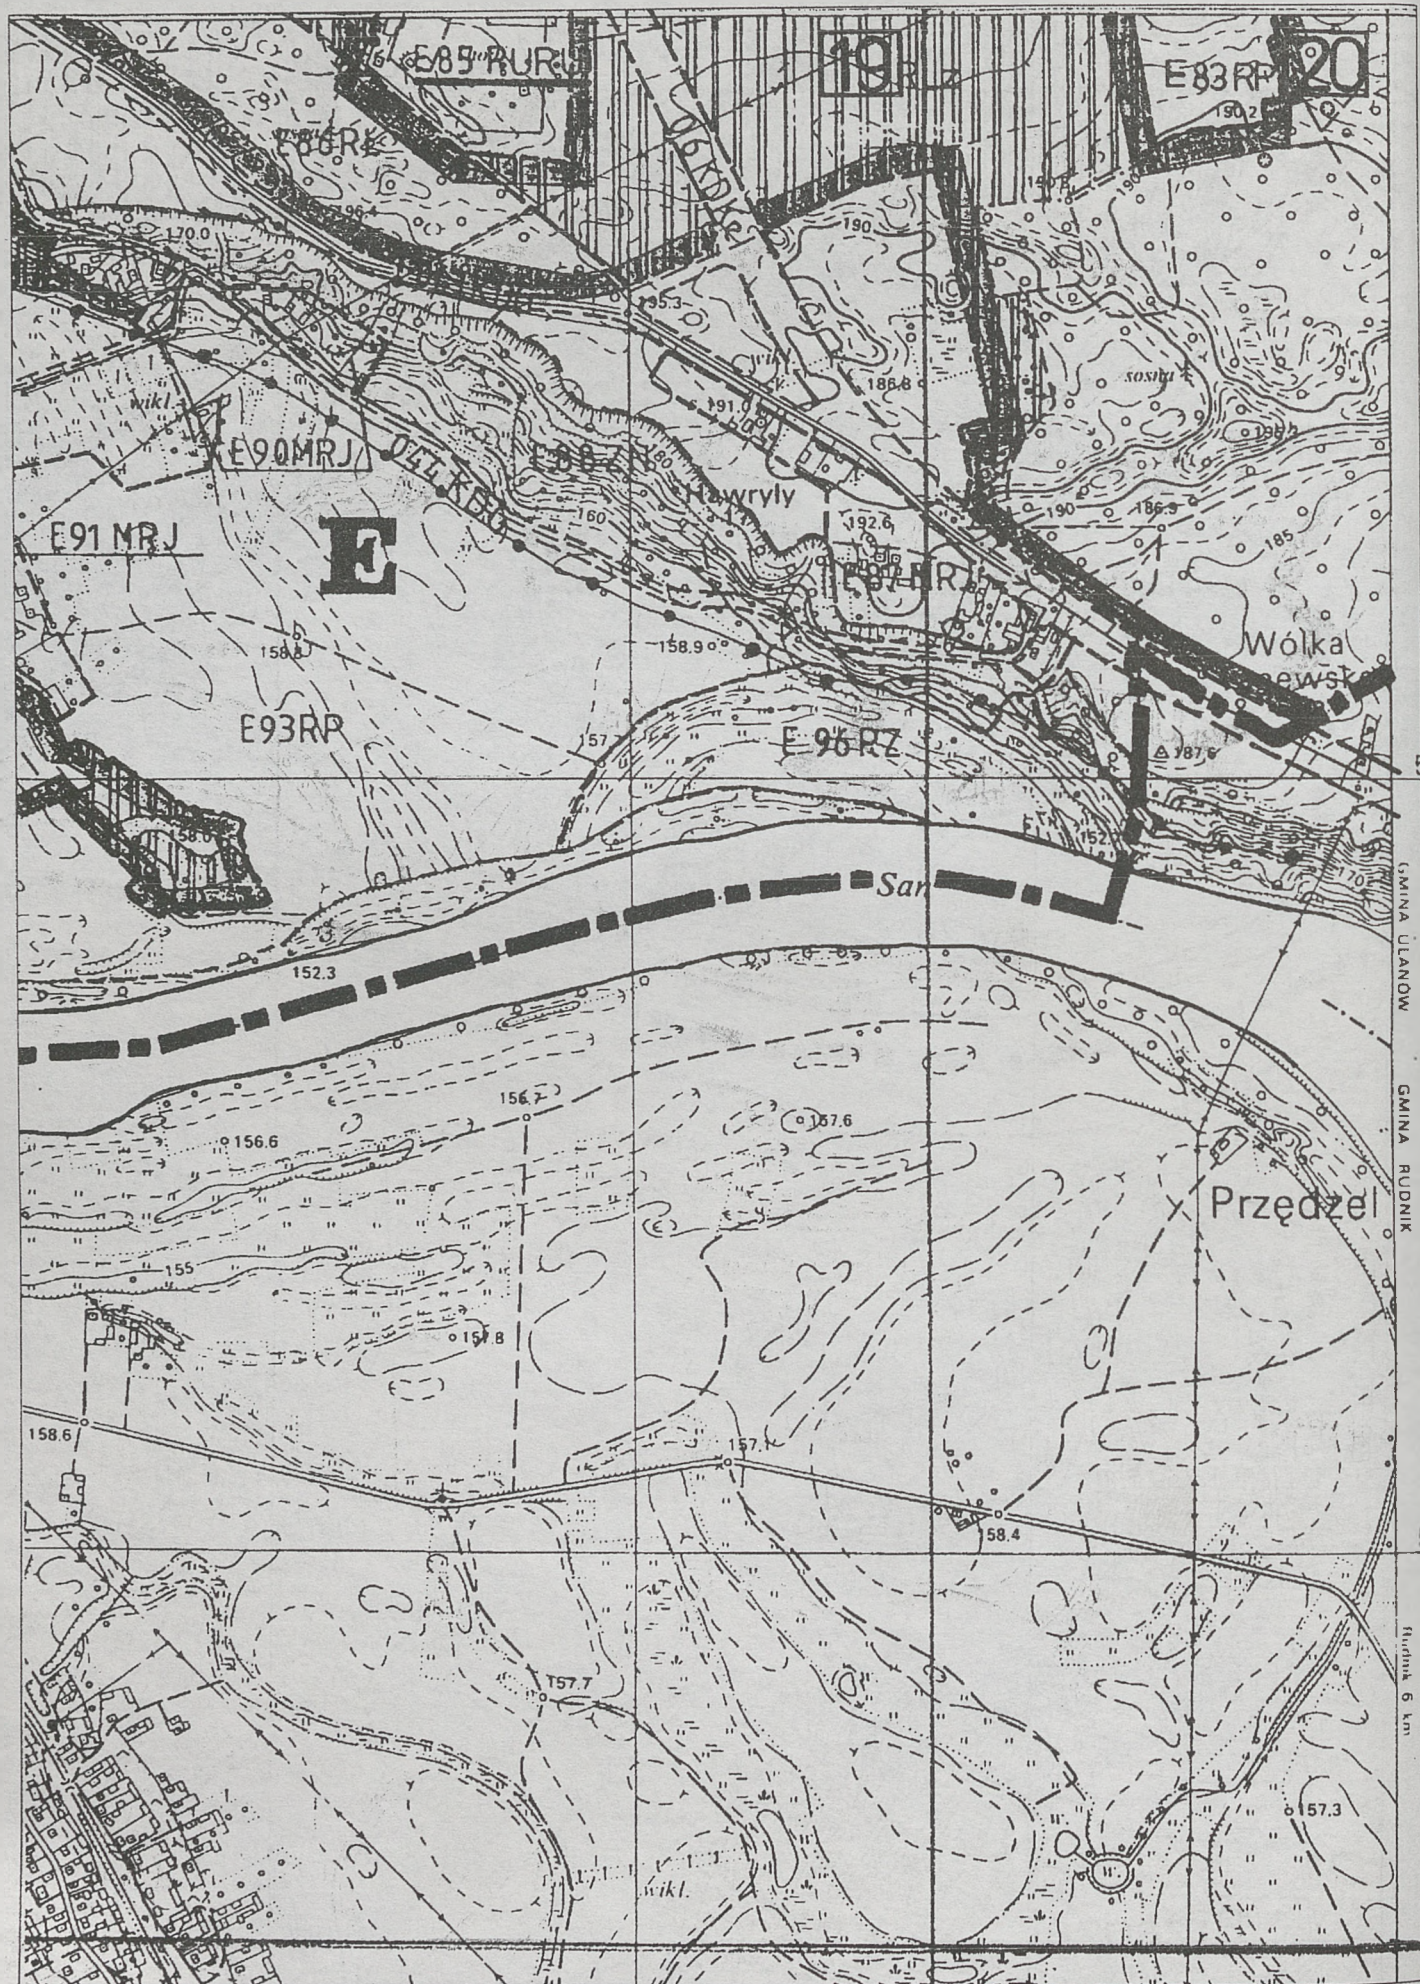


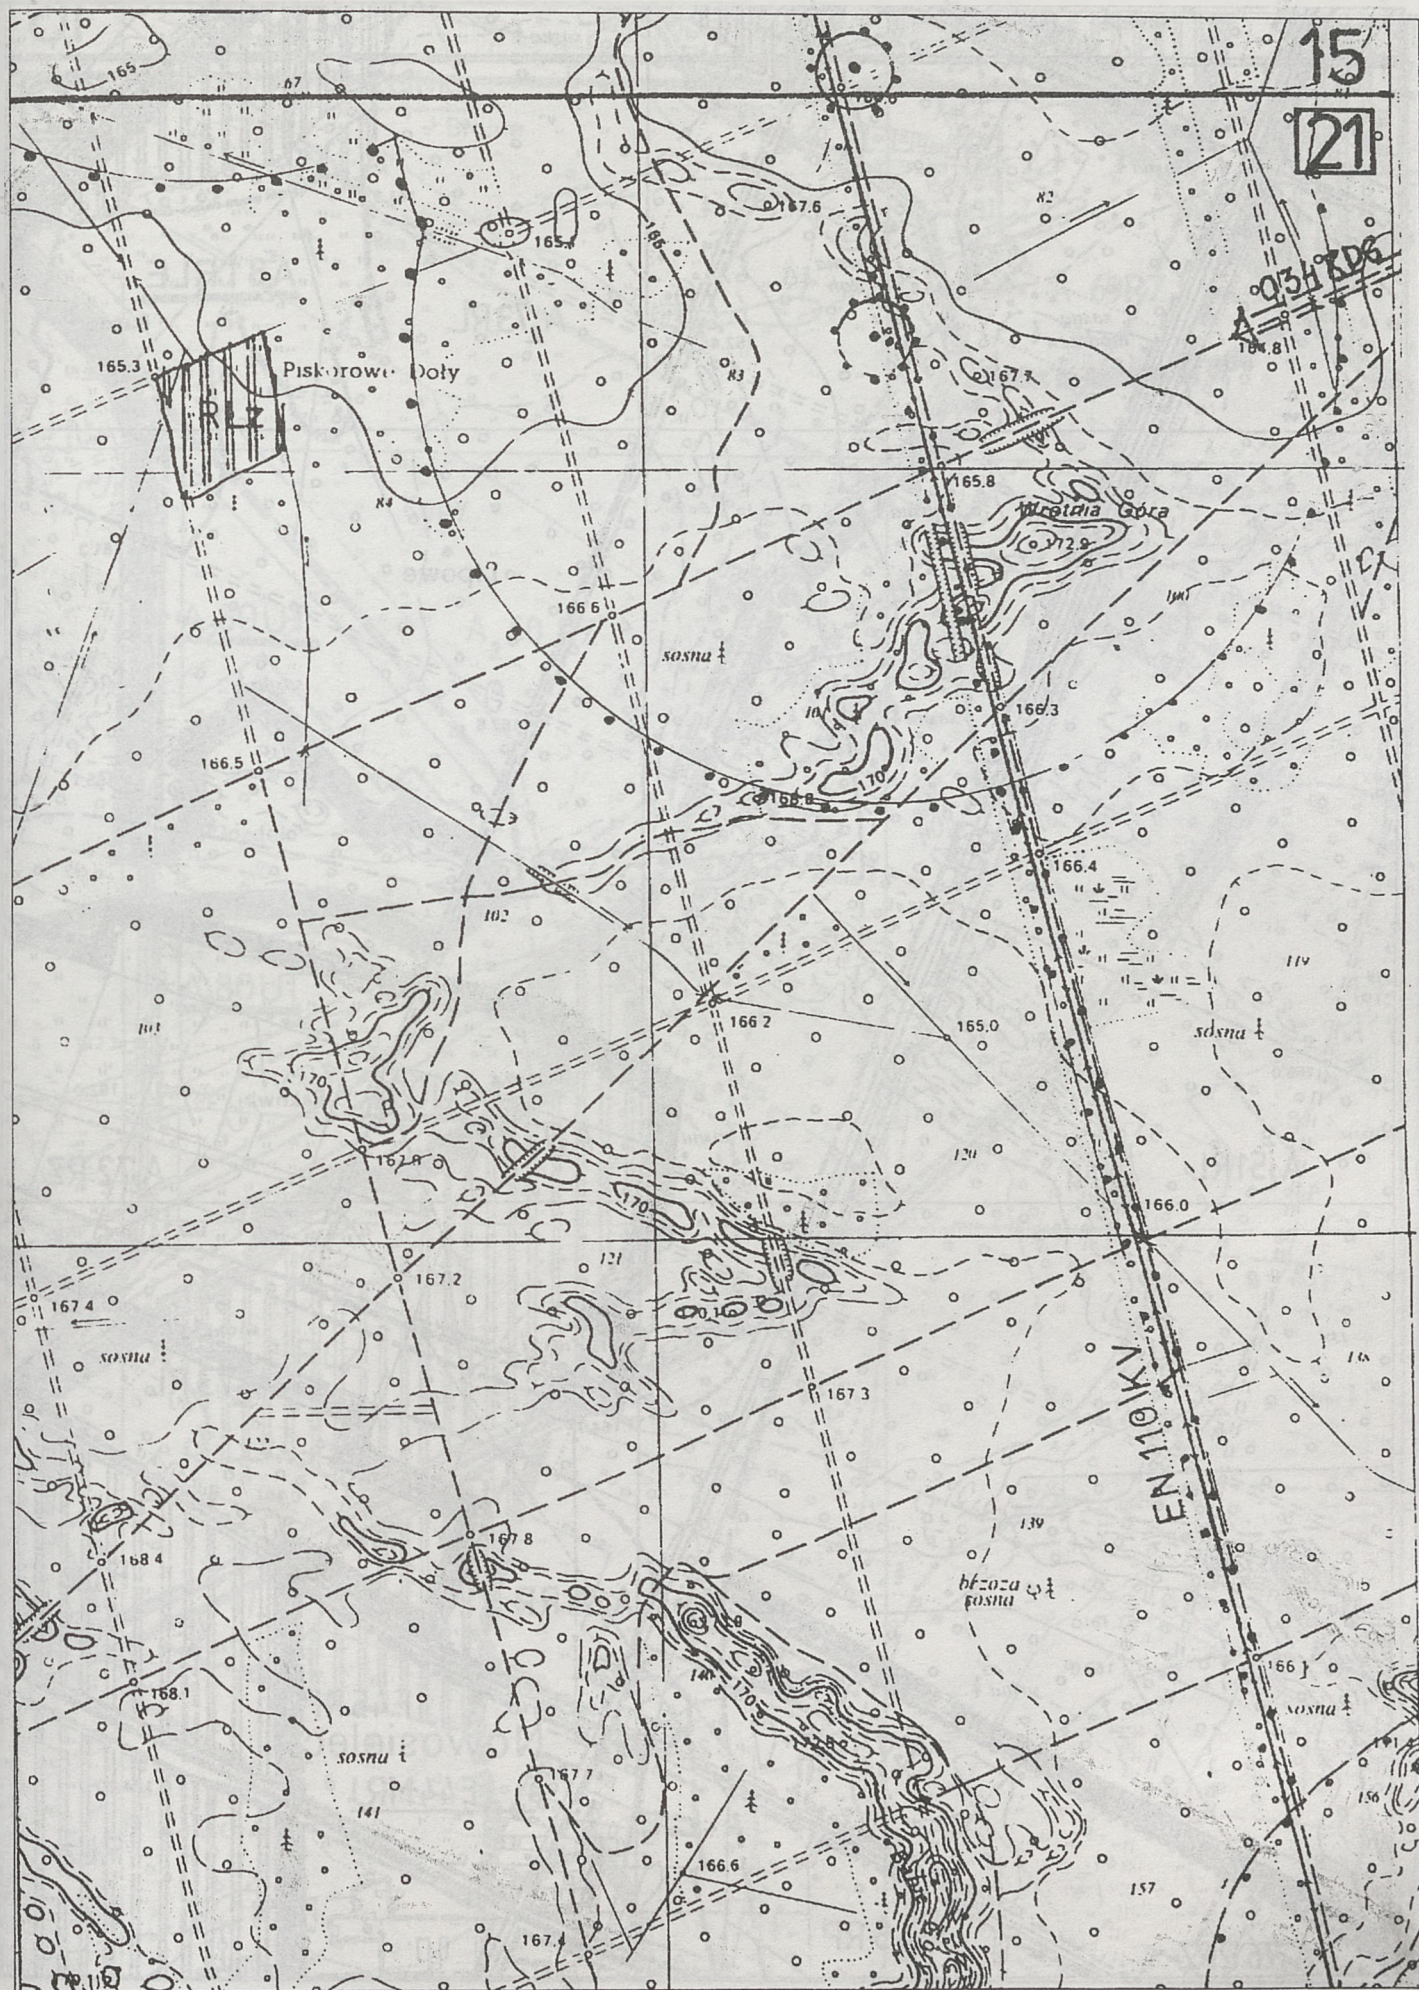


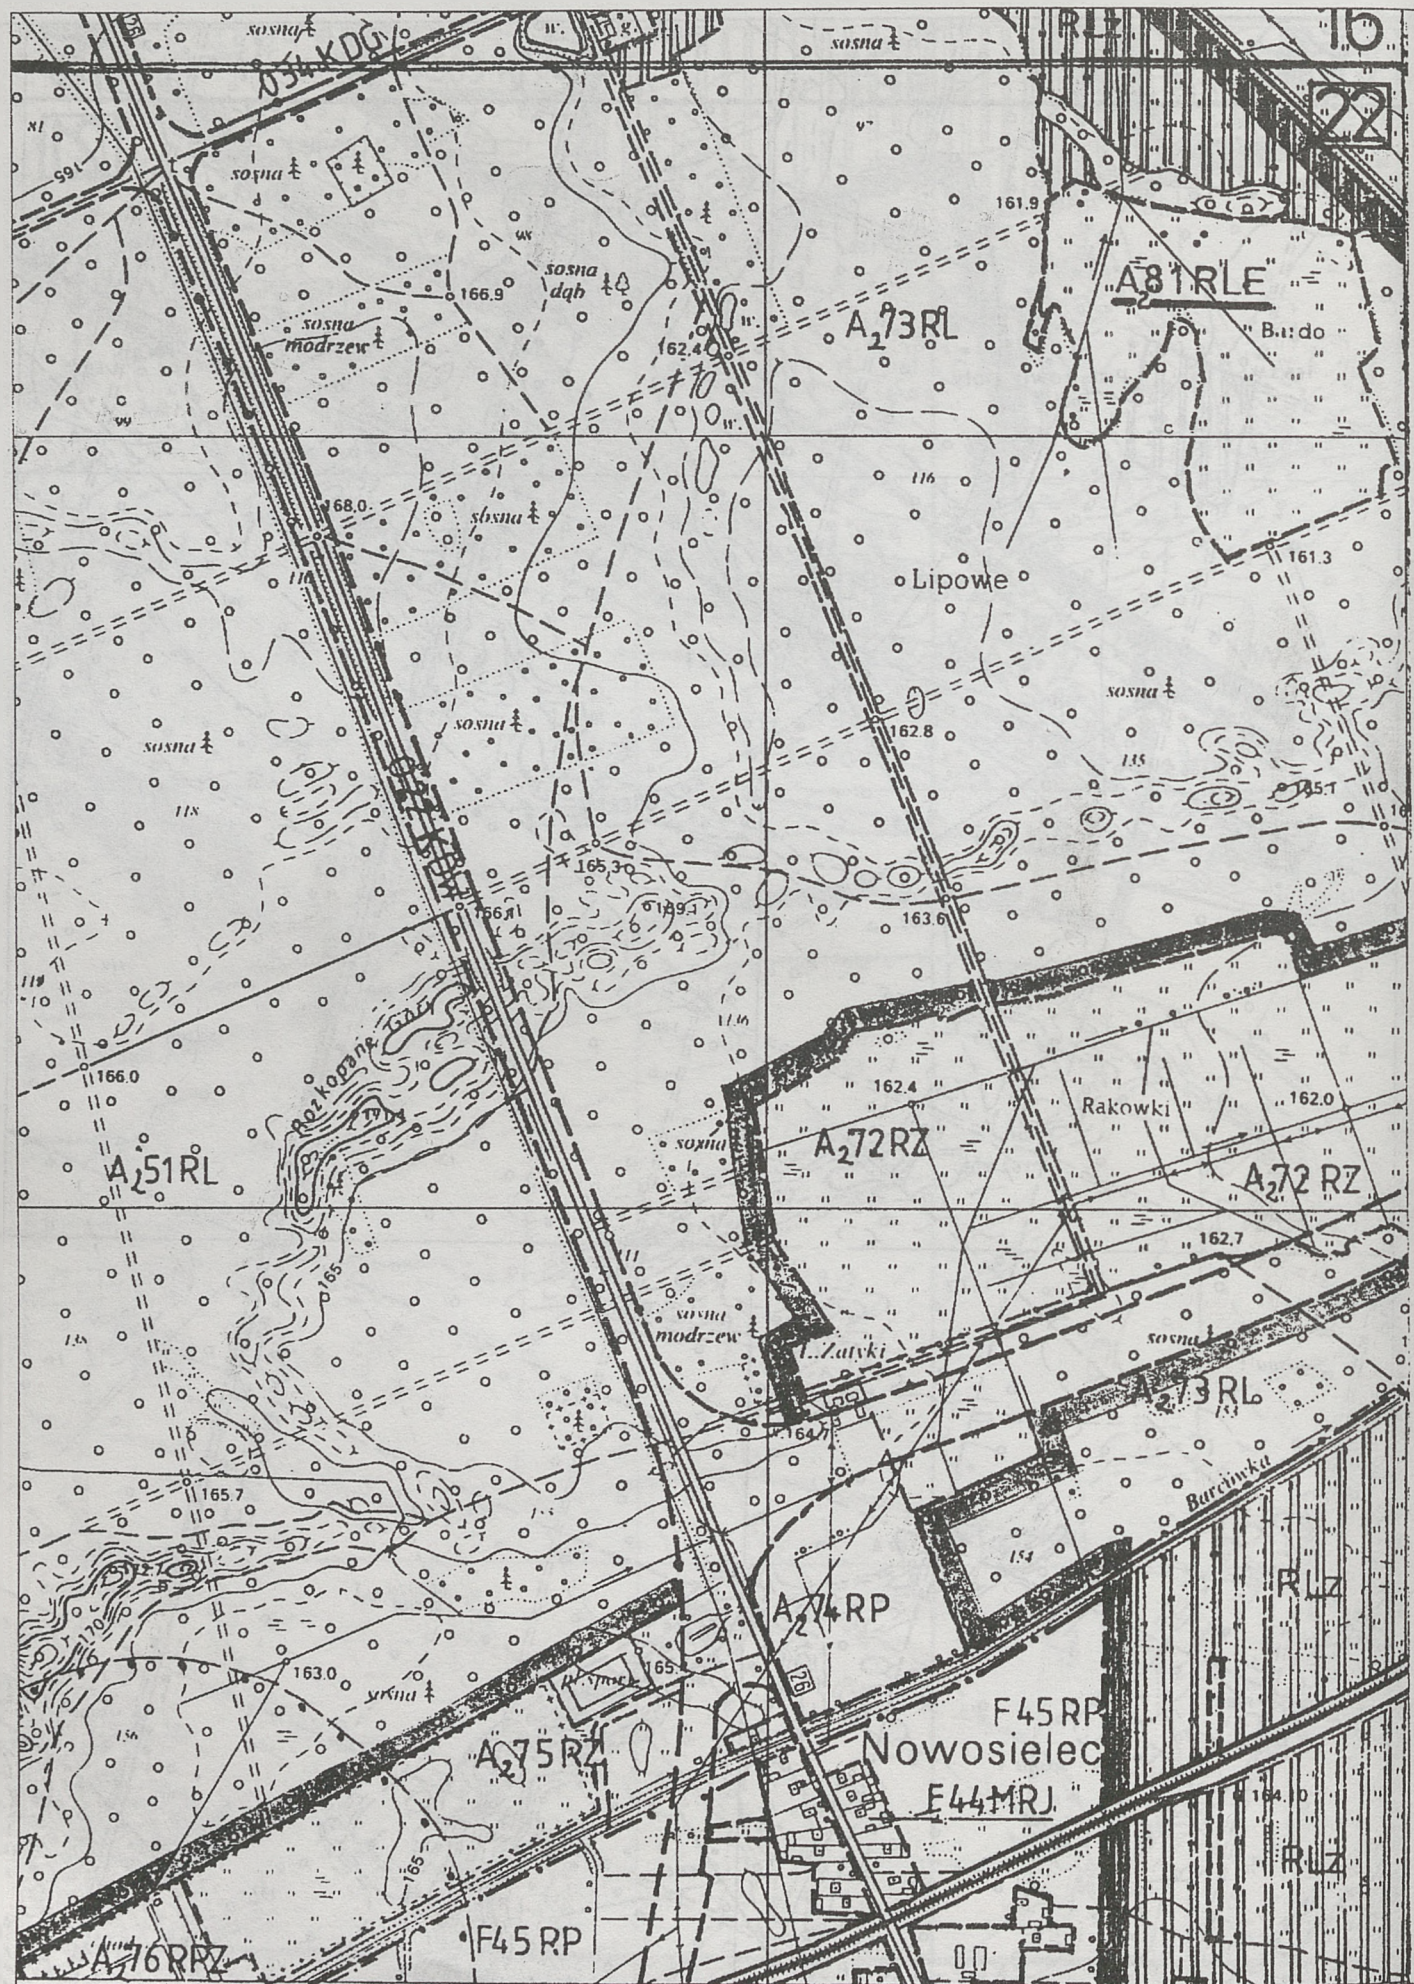

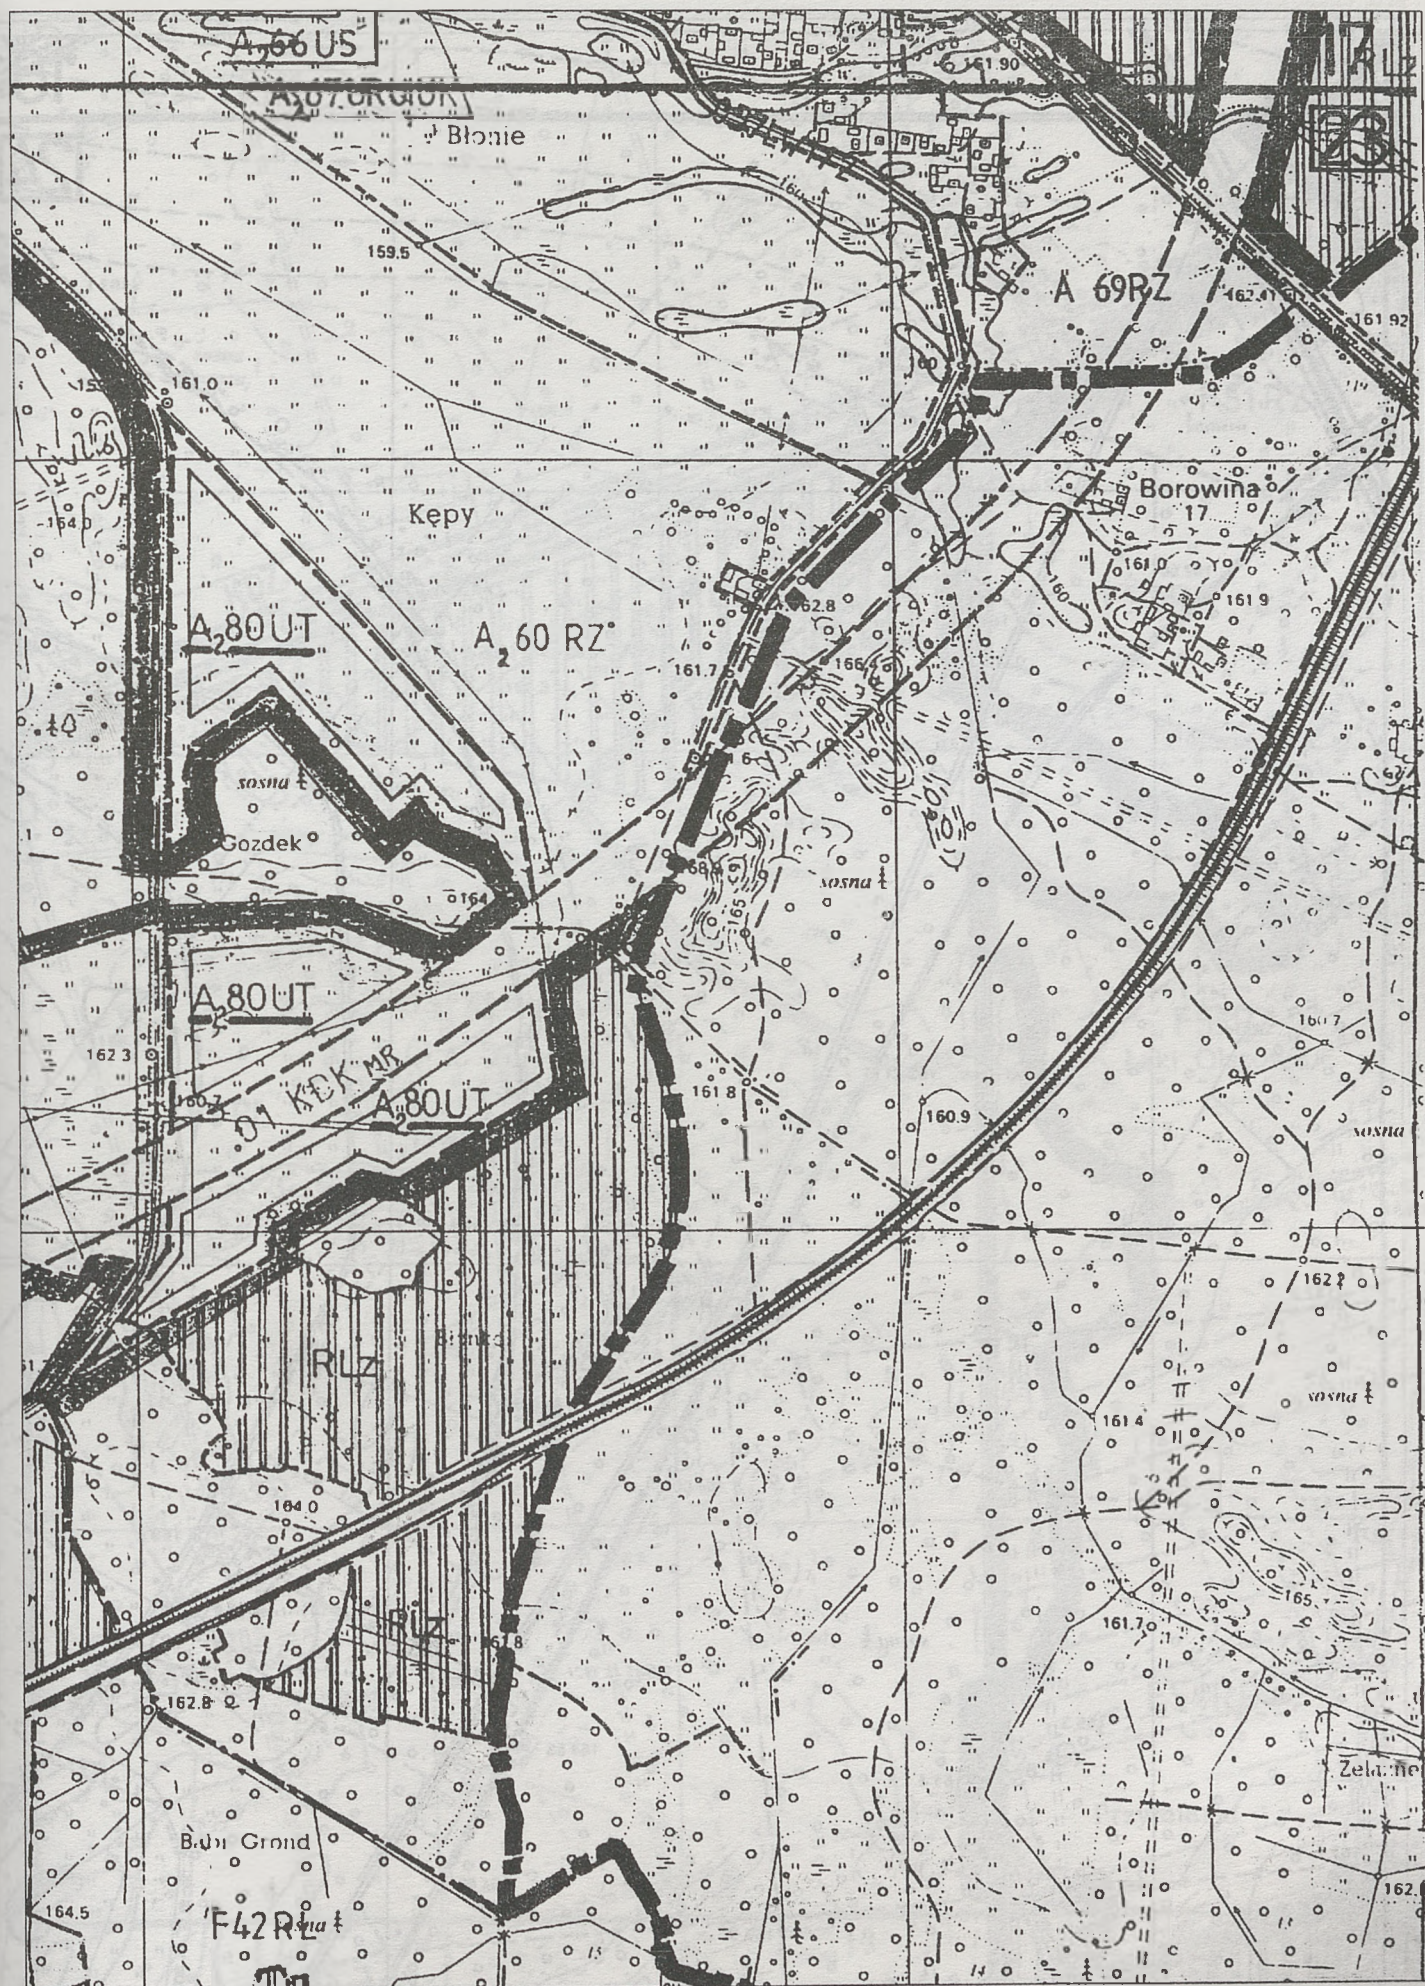

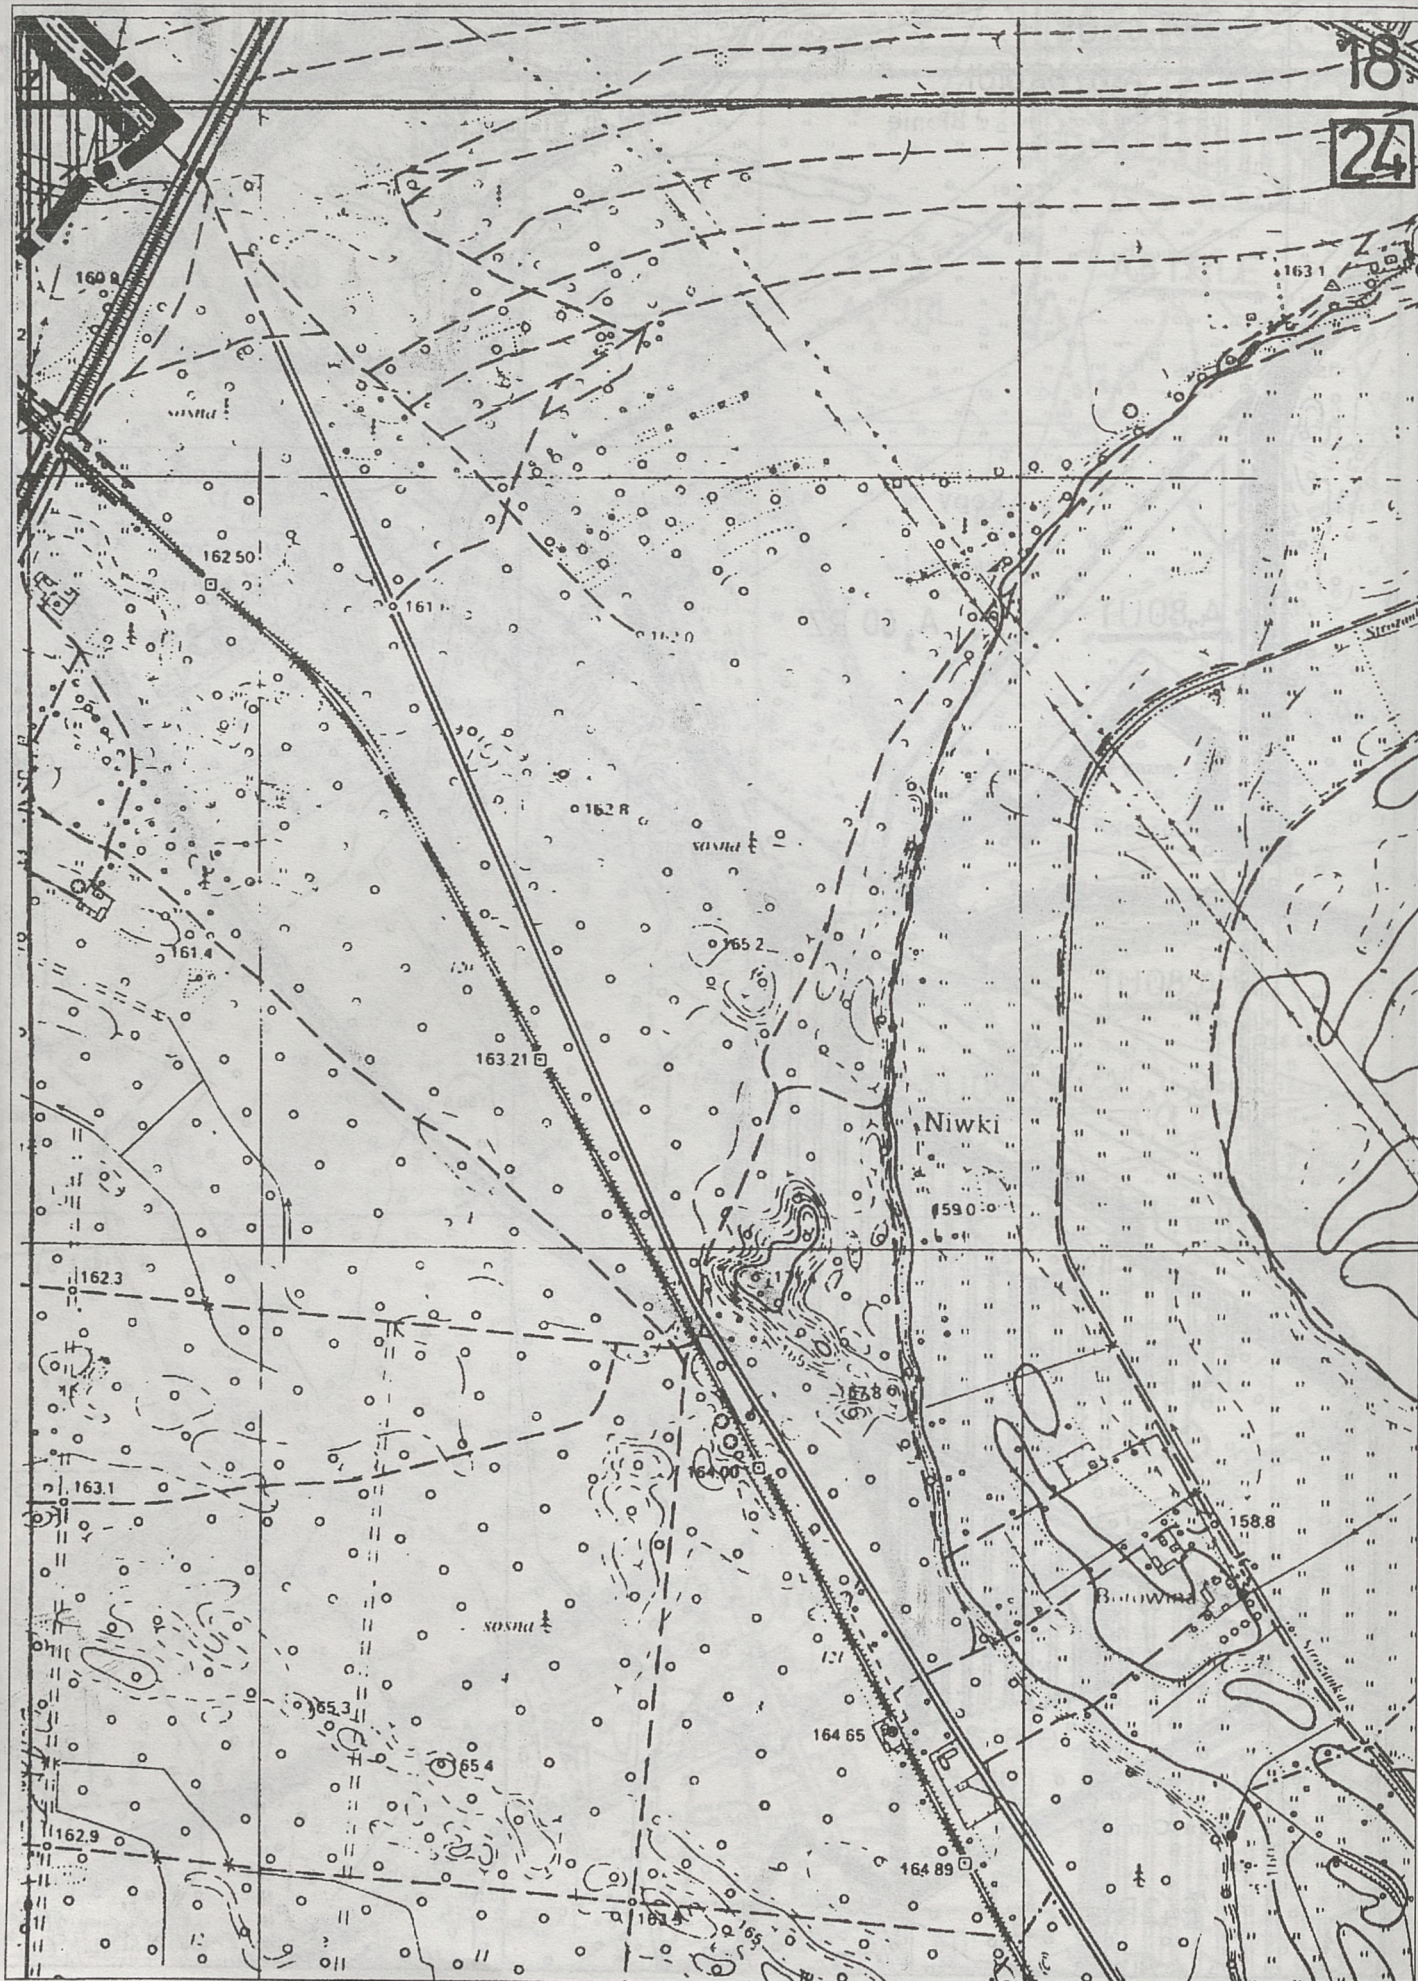

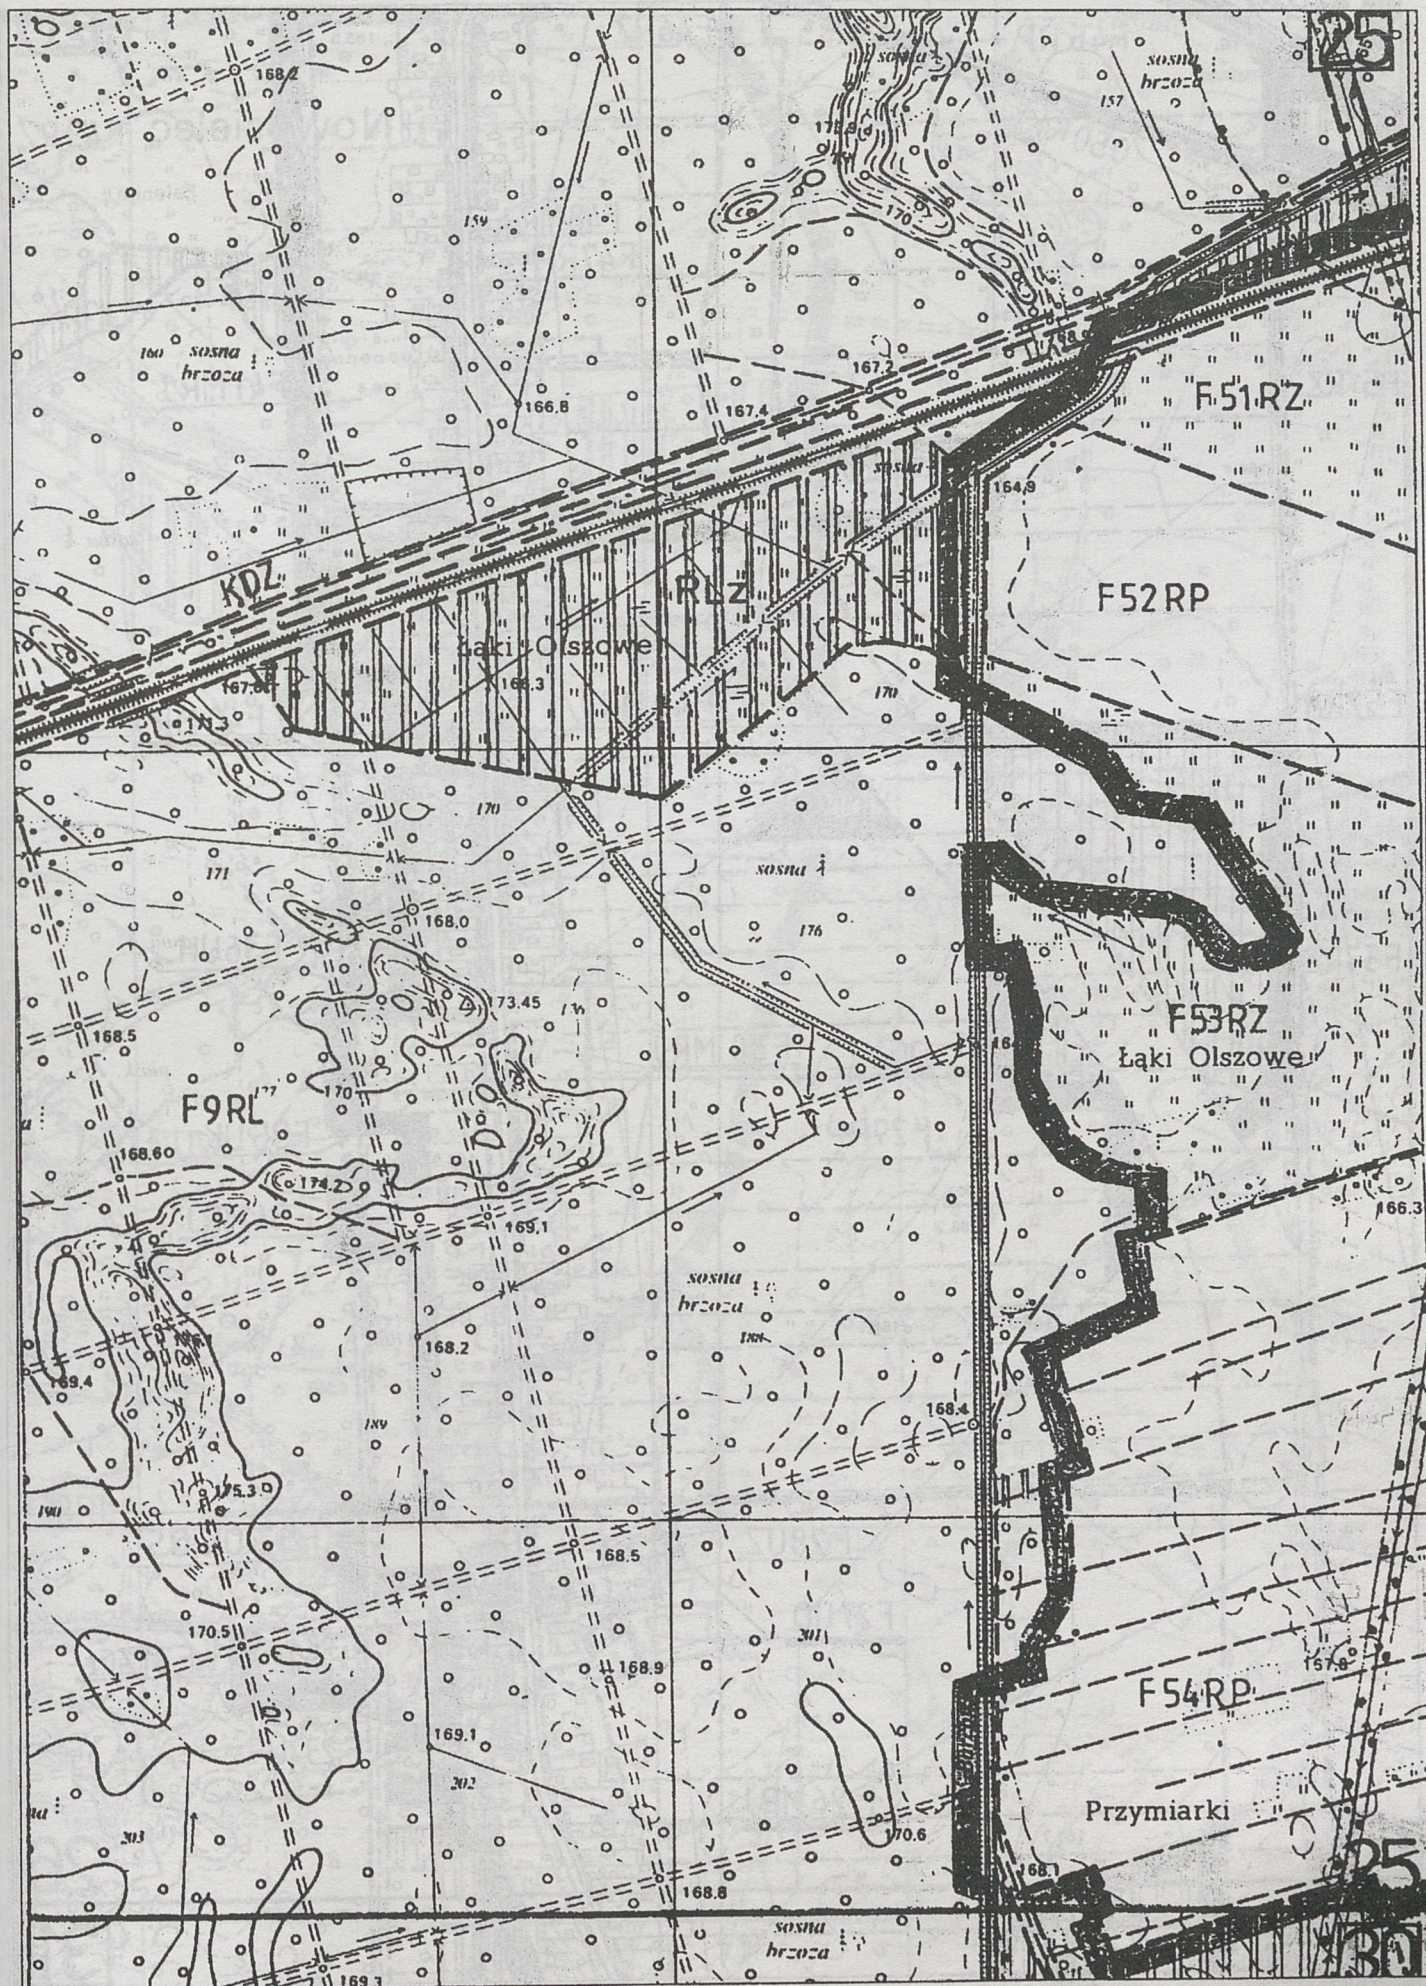


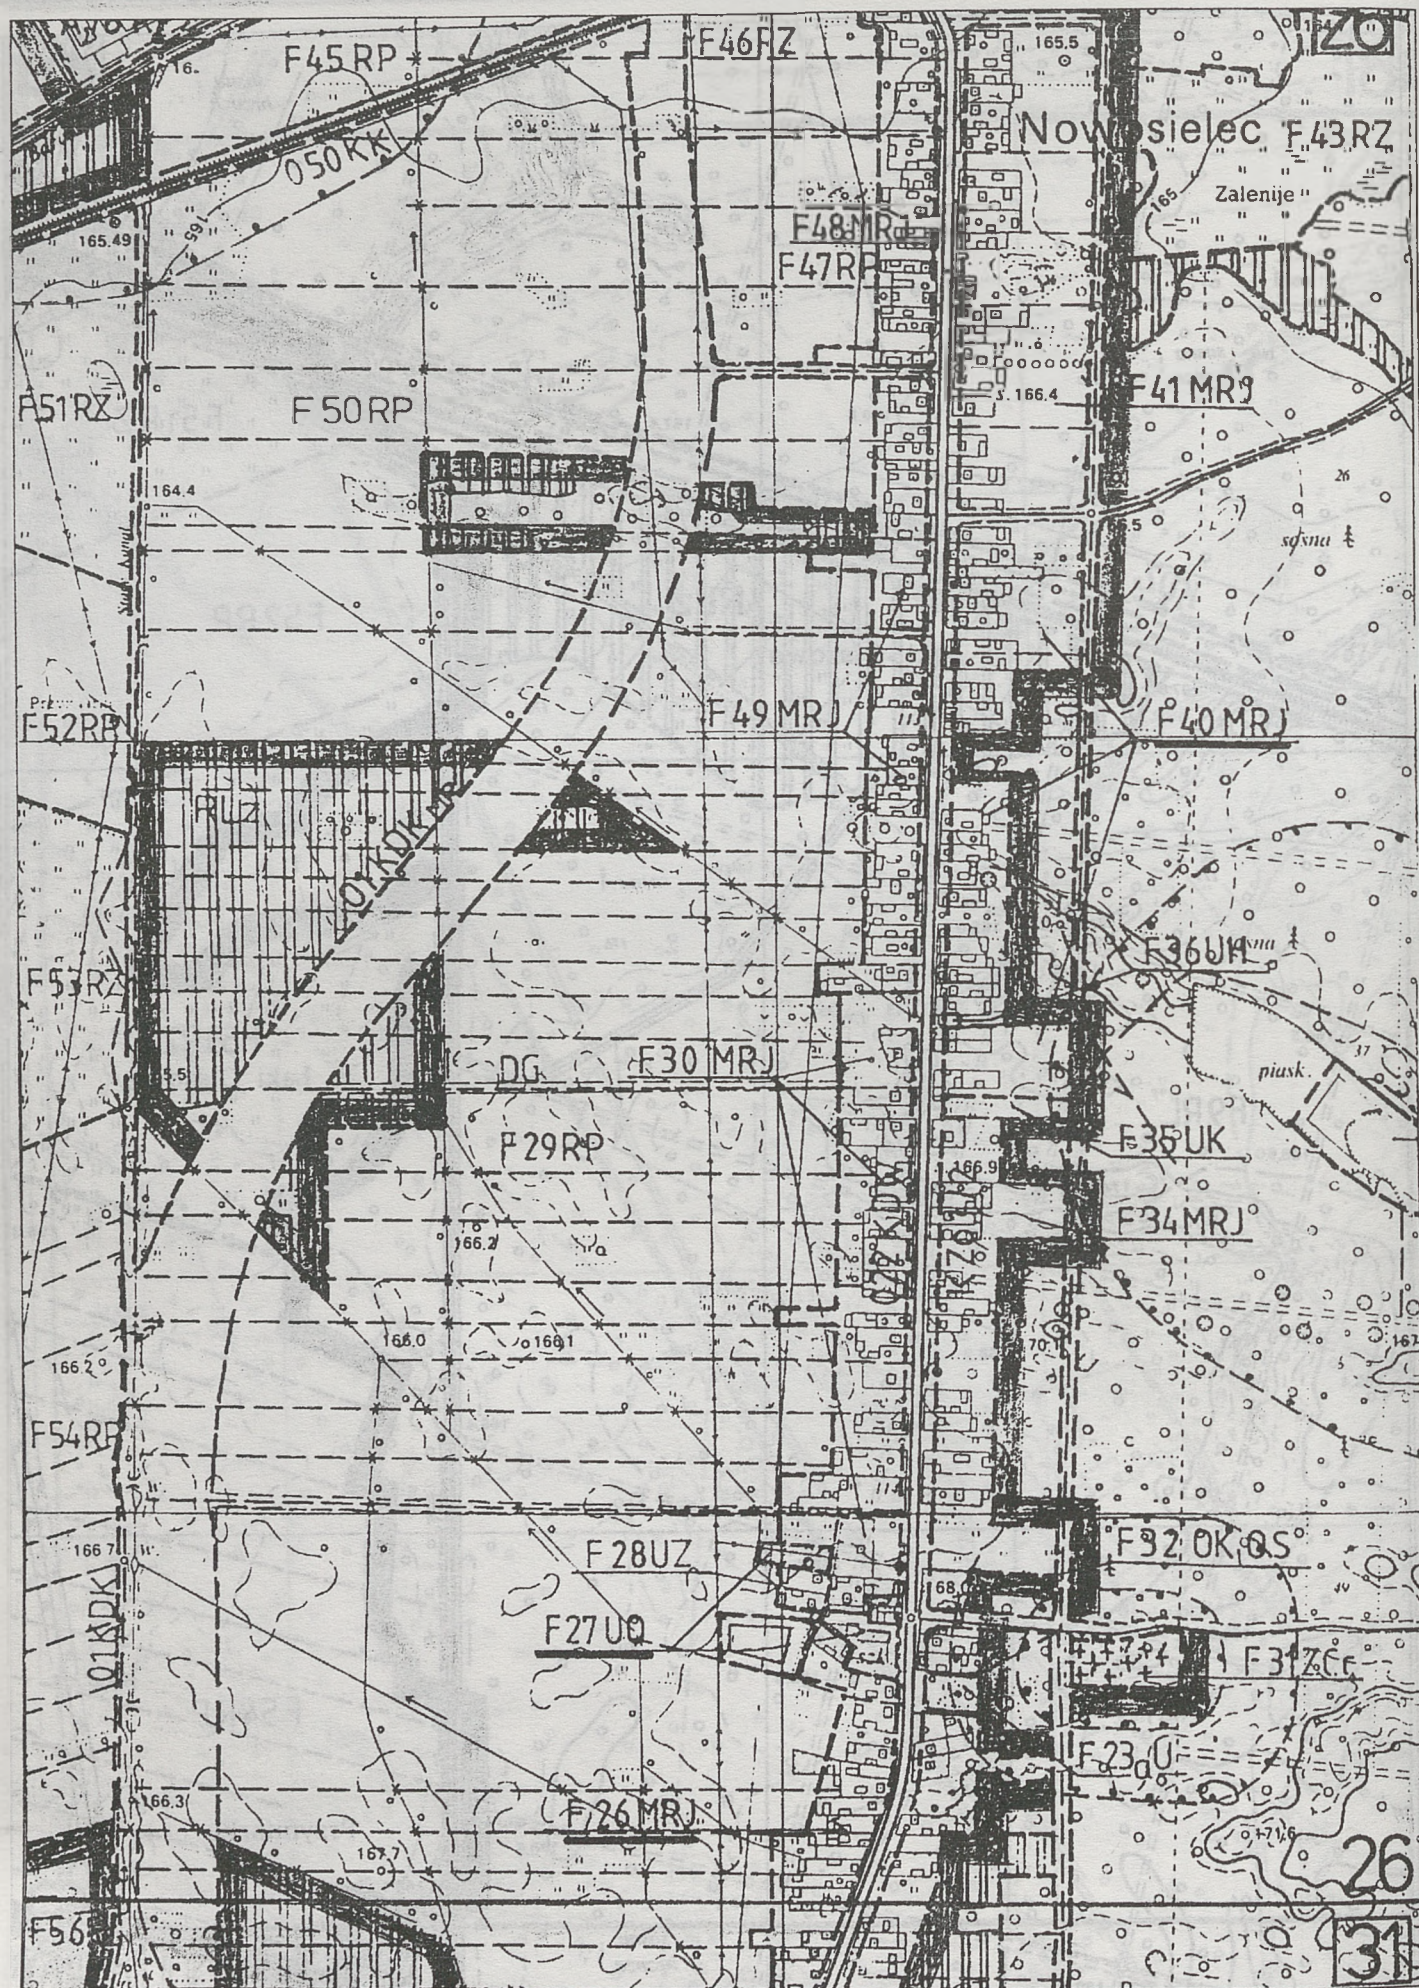









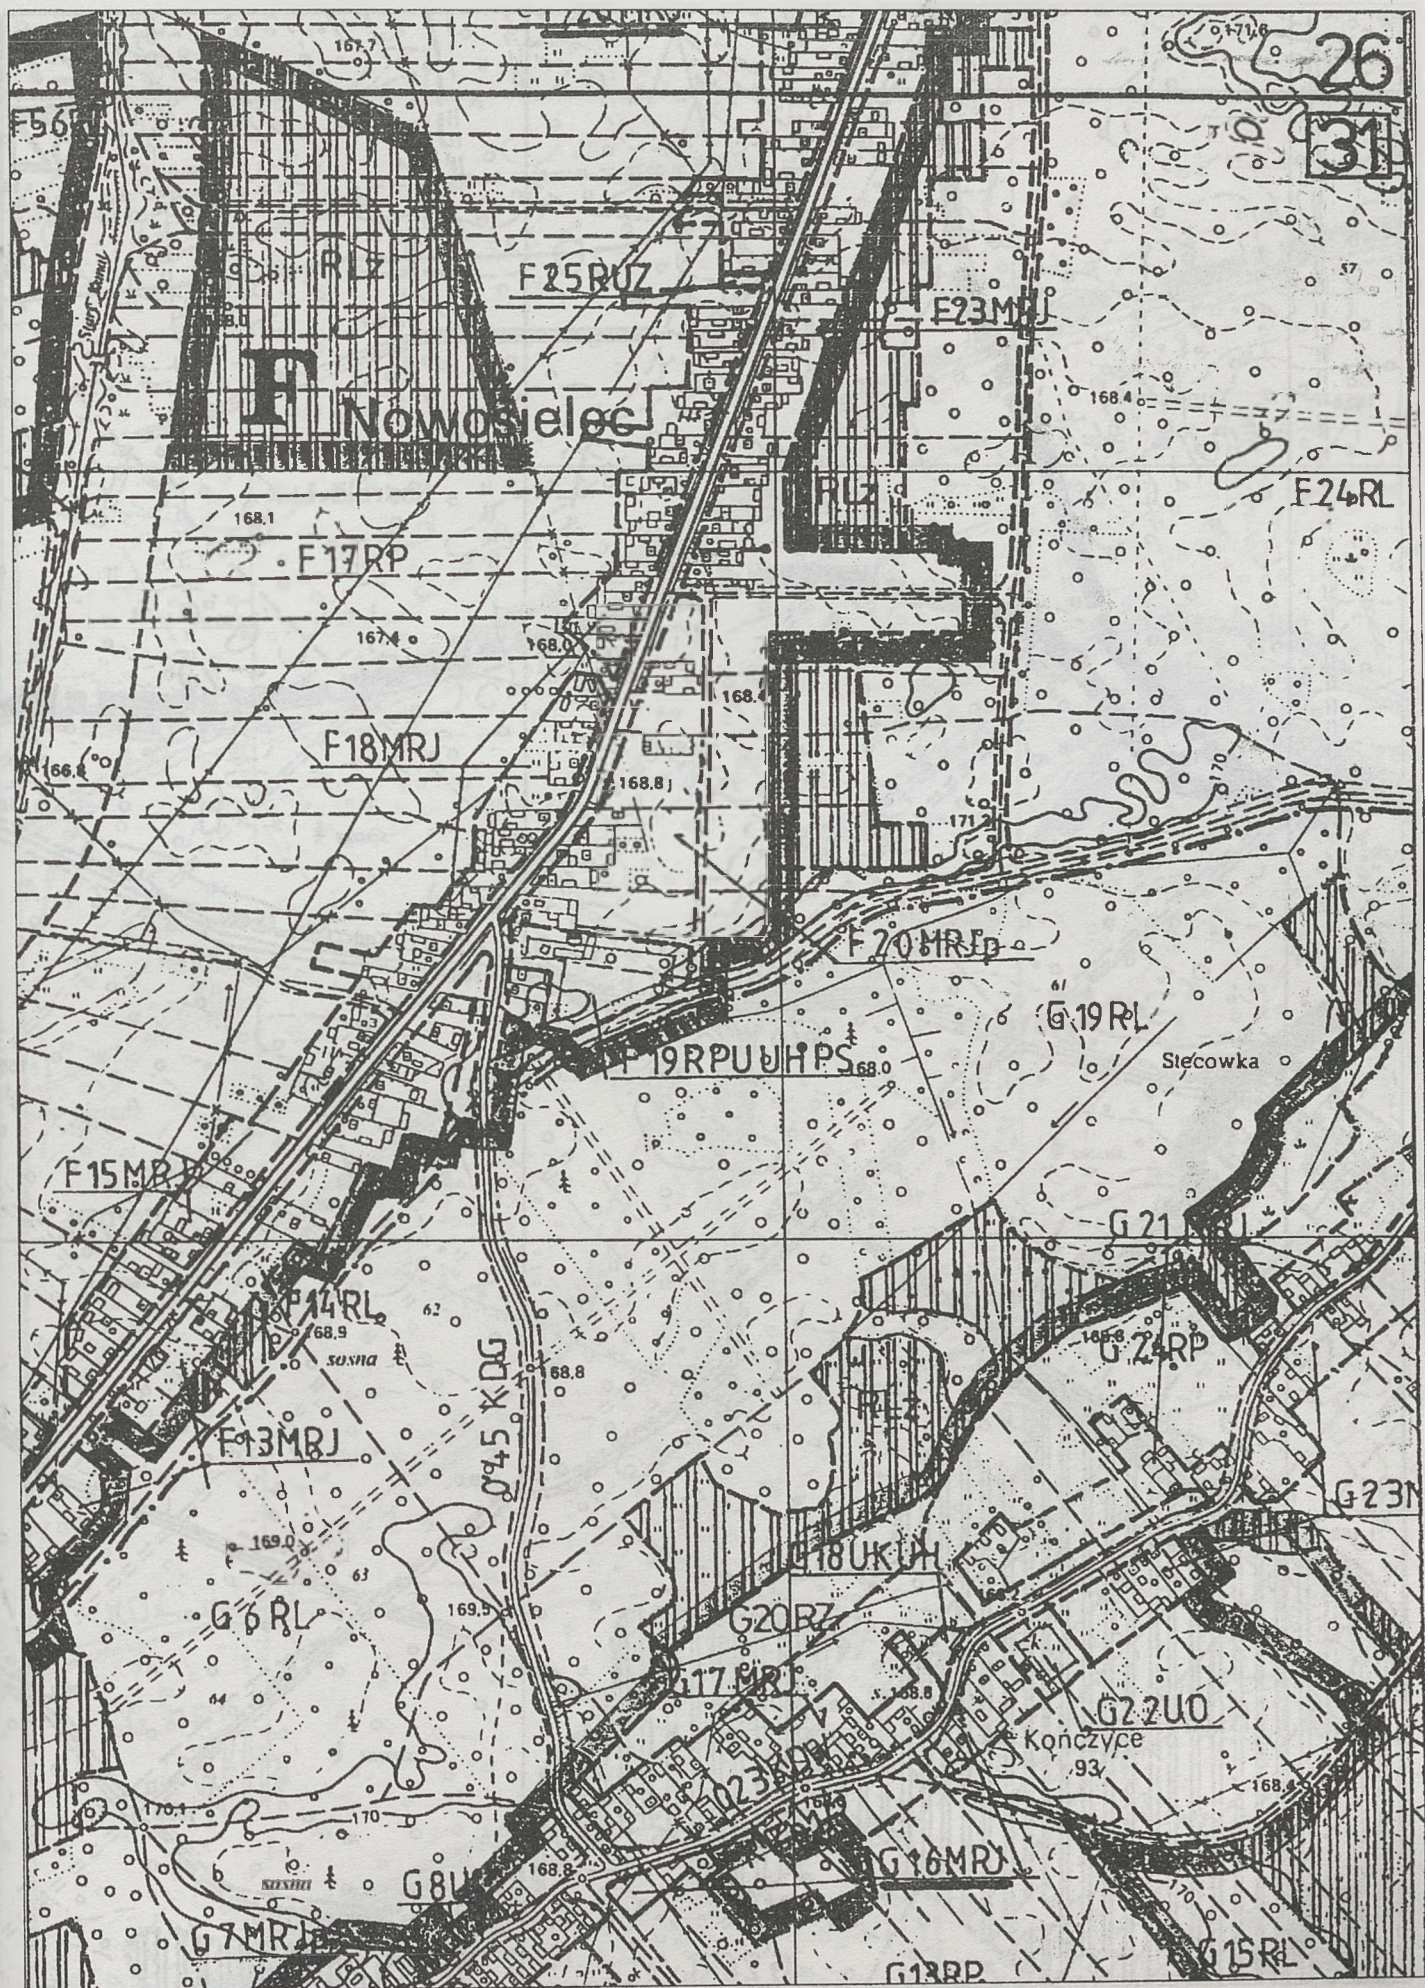


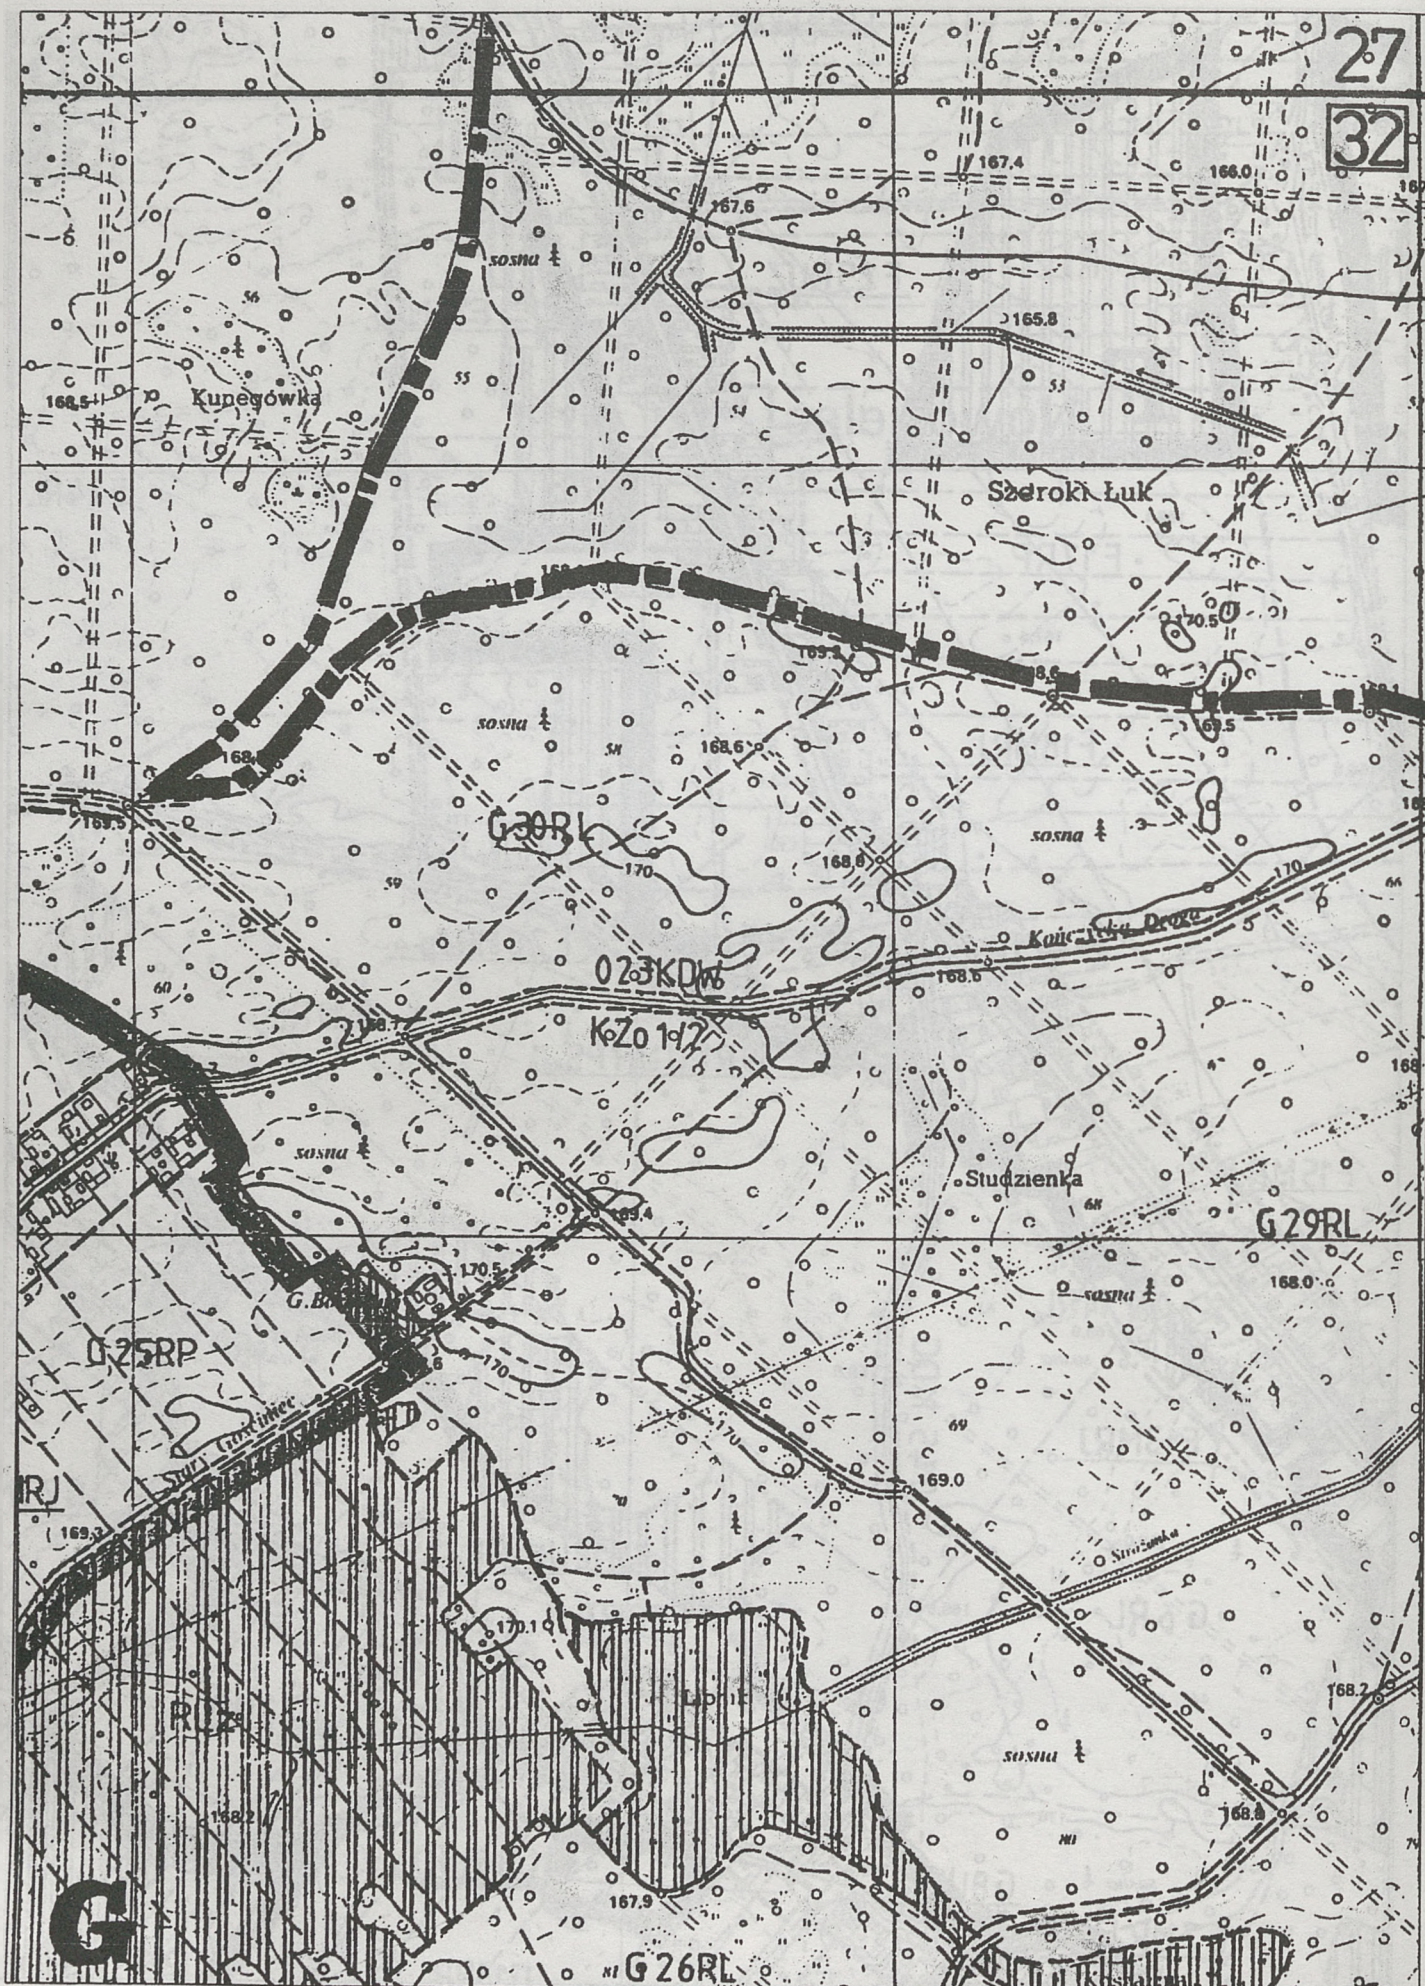





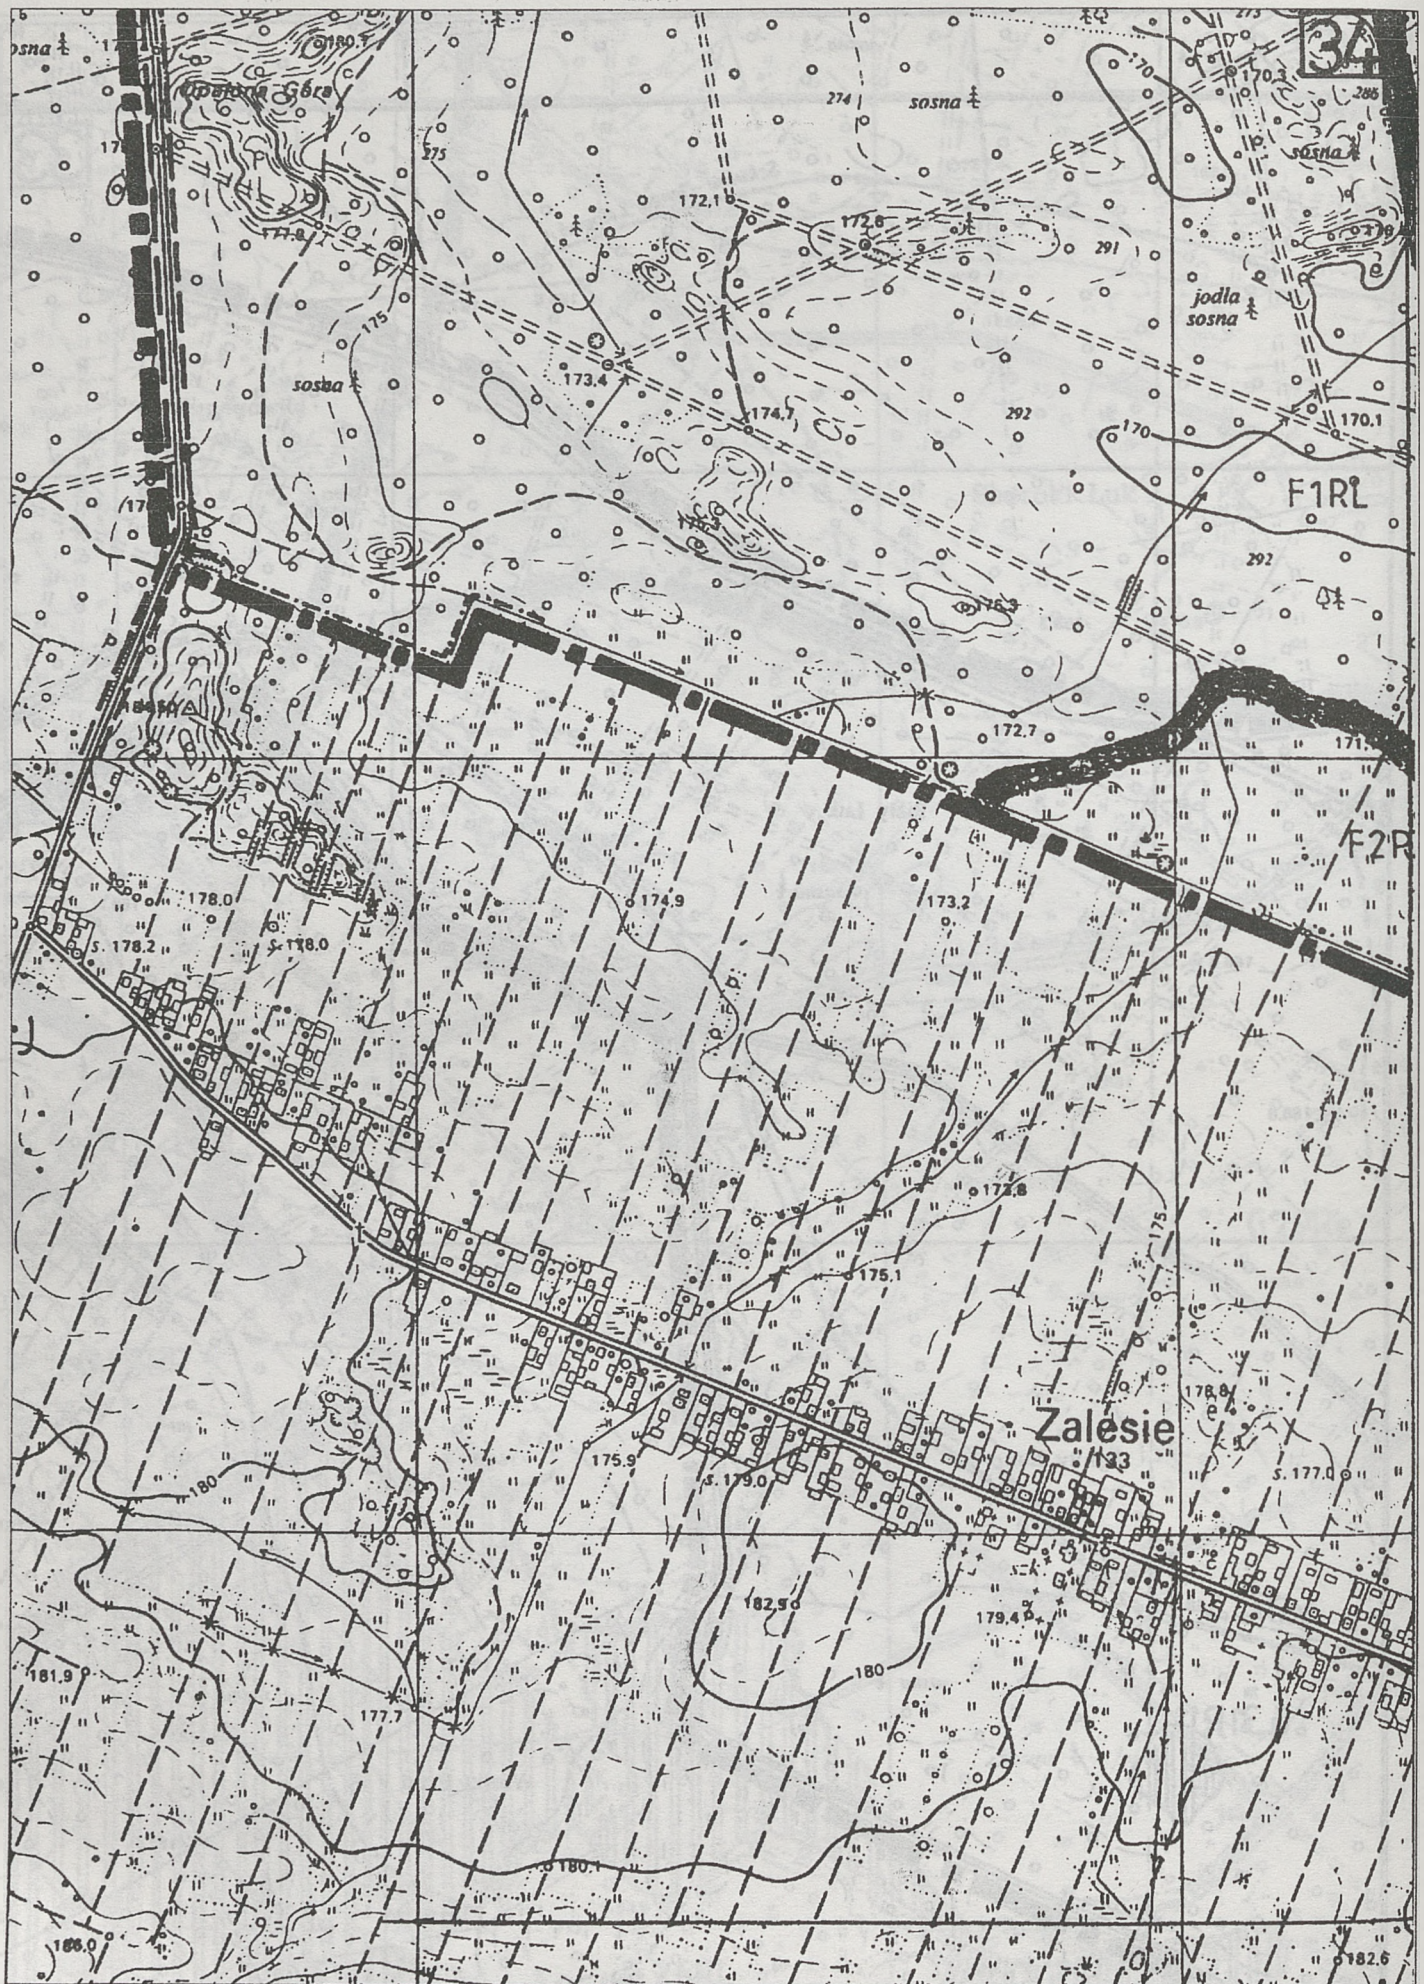




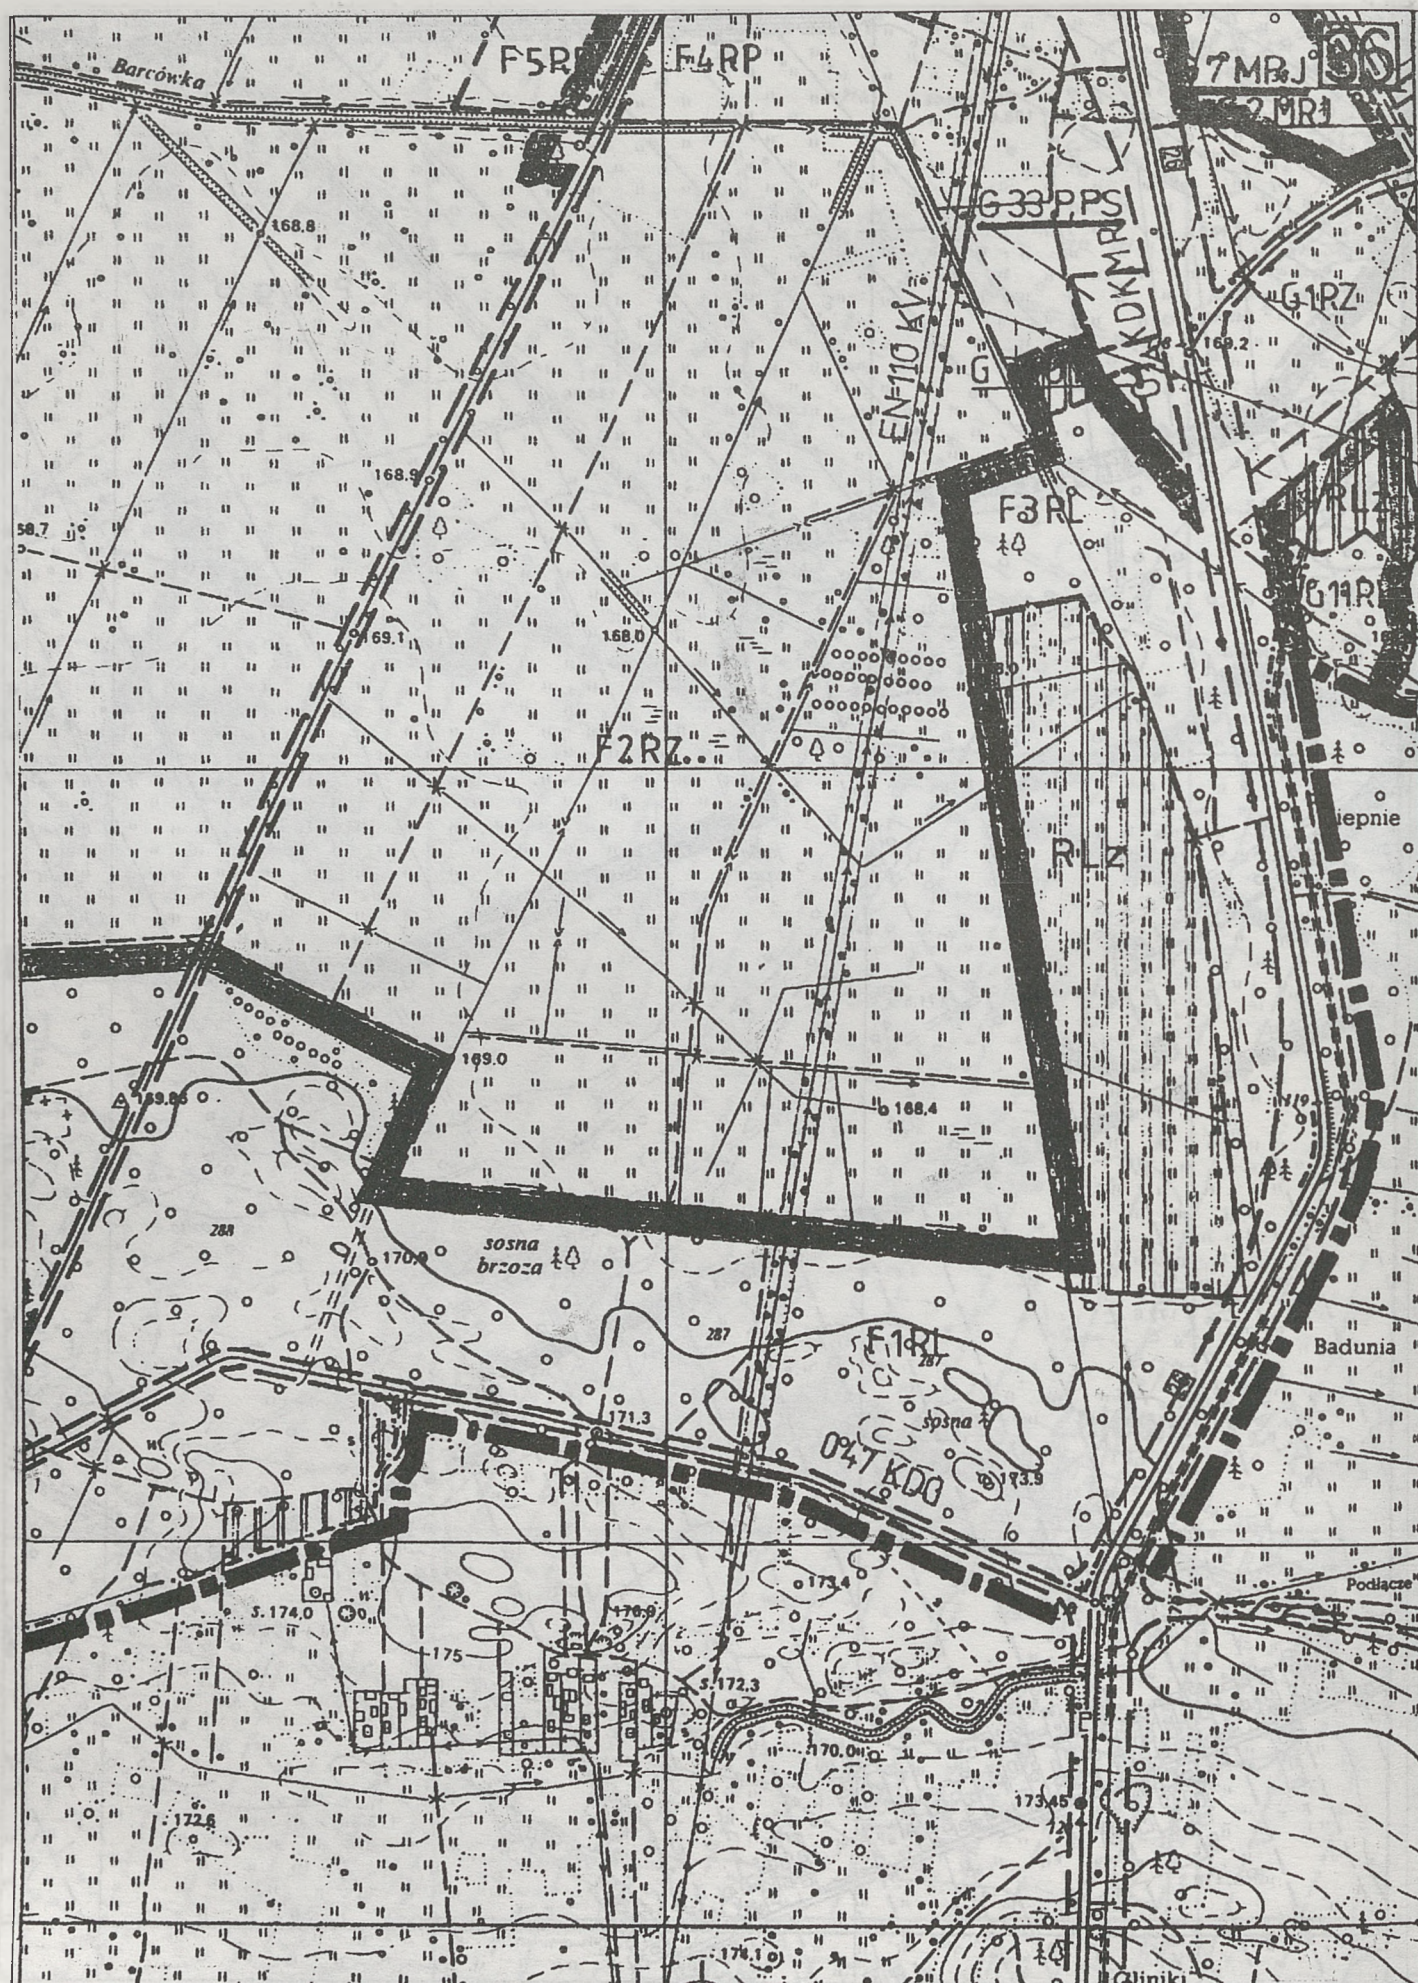

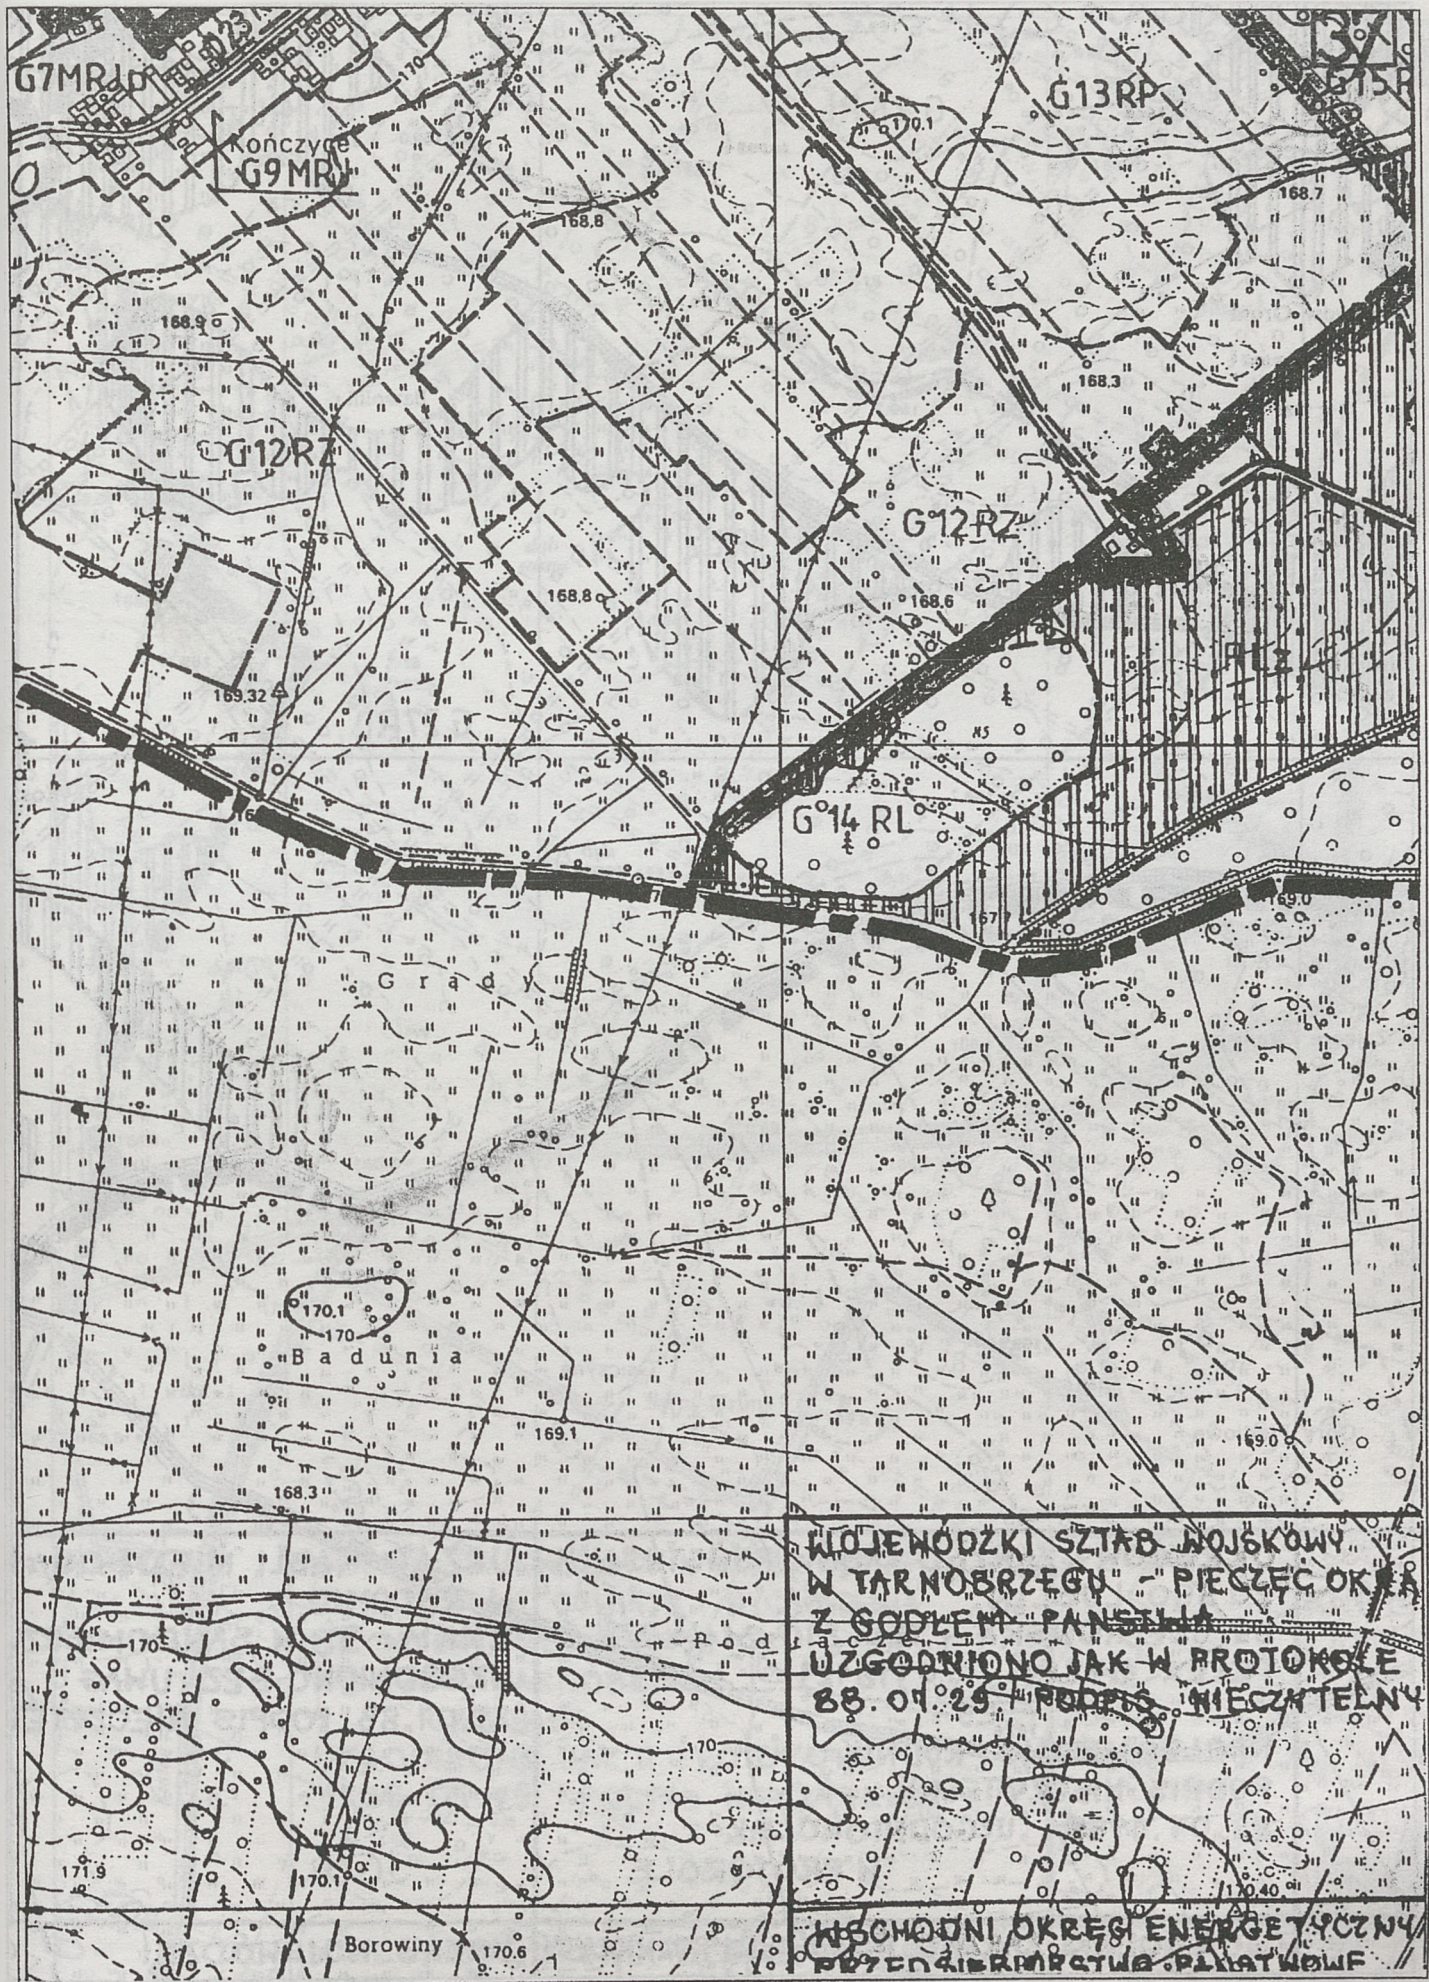

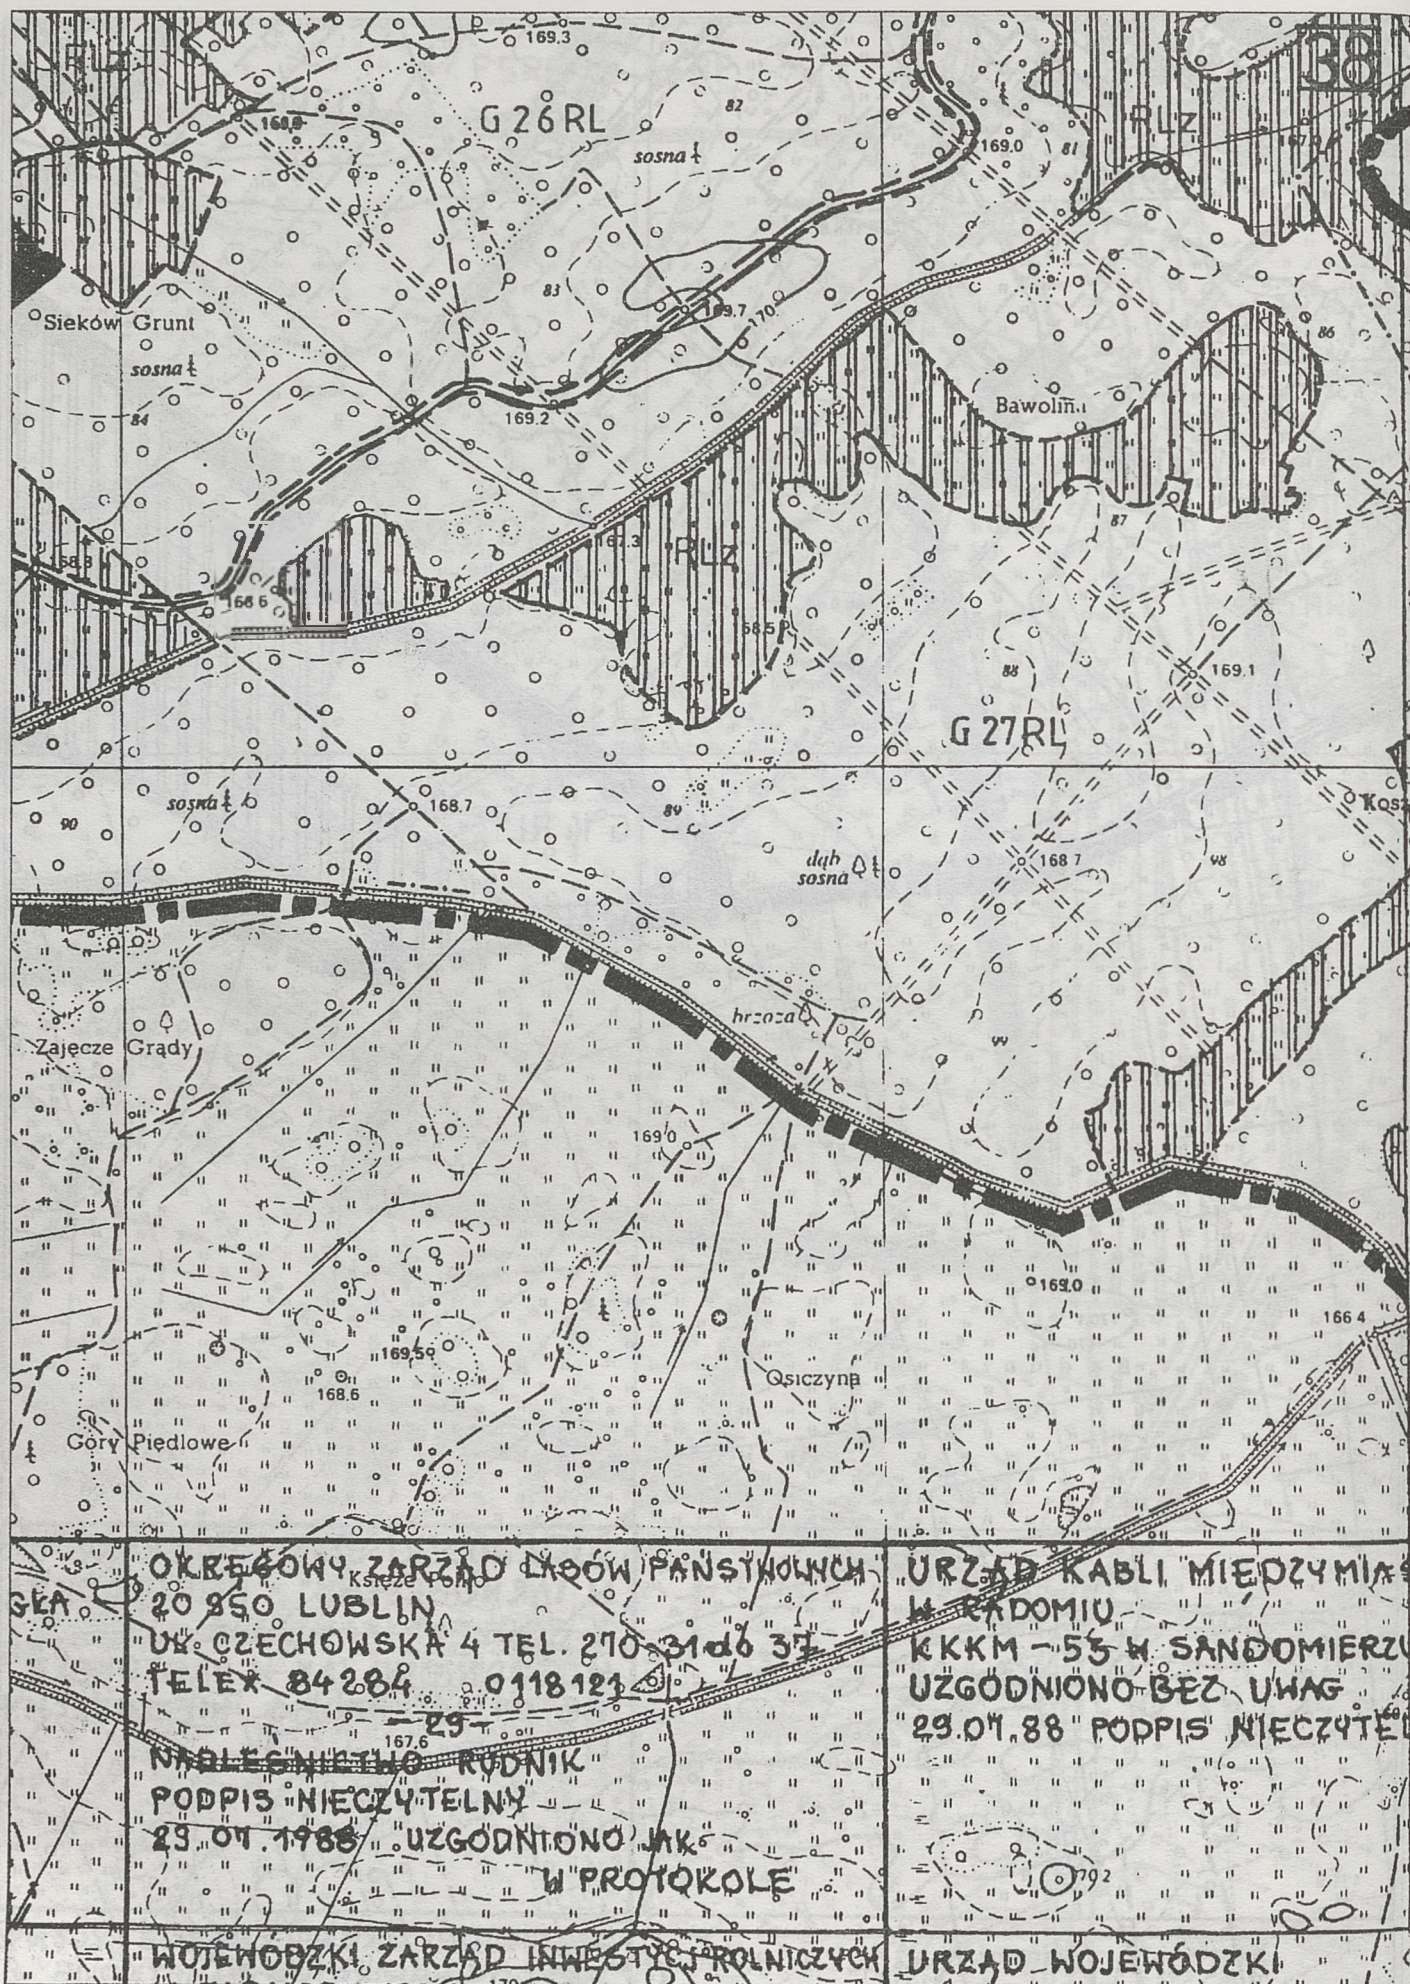

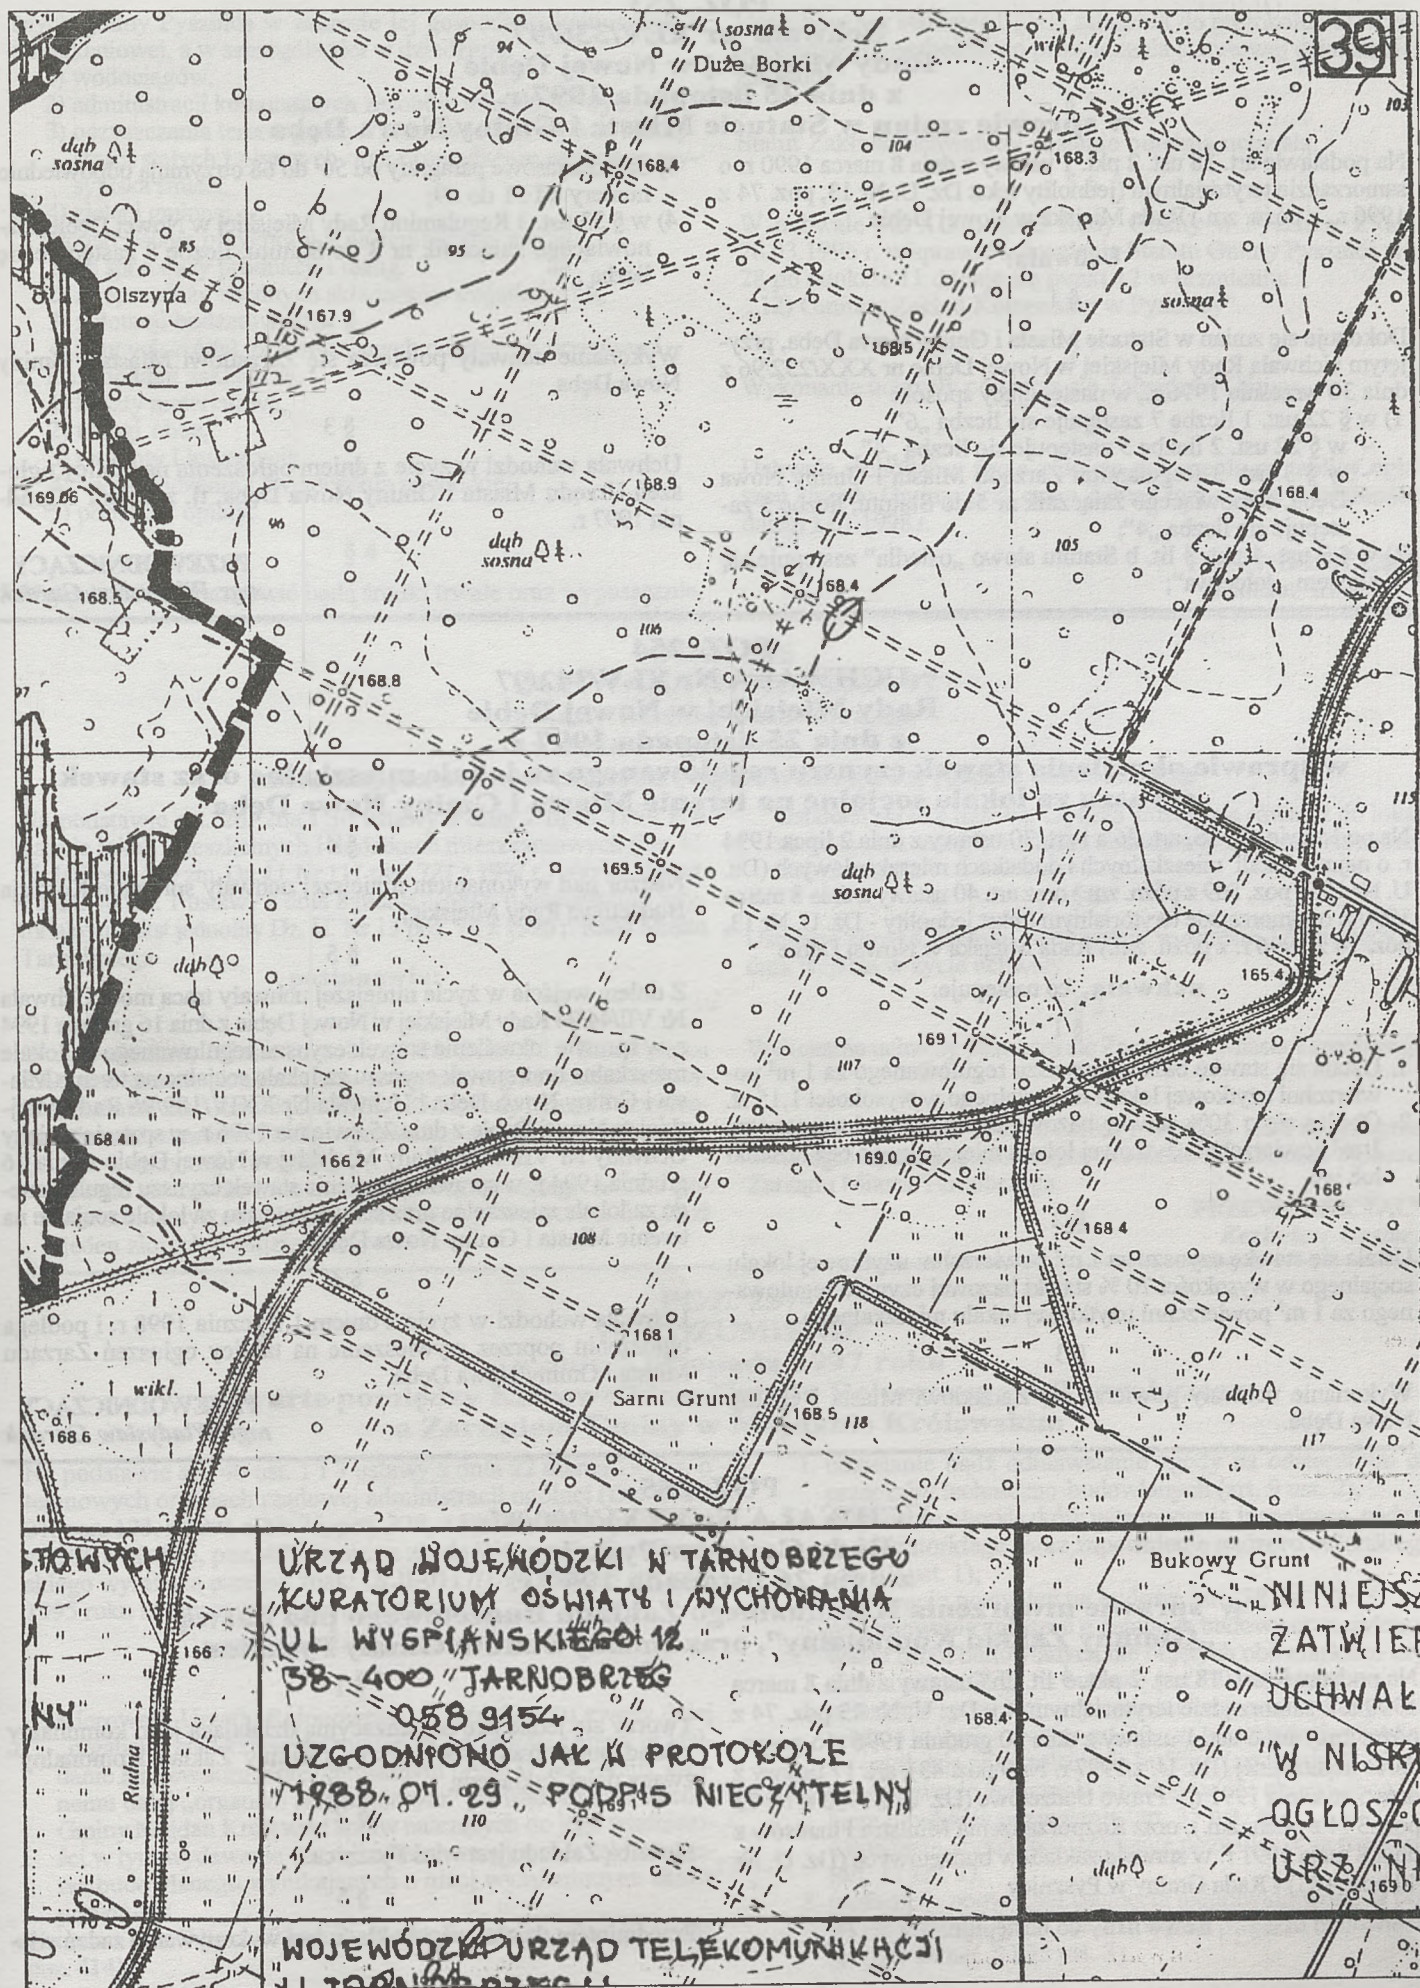

POZ. 253**Uchwała nr XLV/336/97
Rady Miejskiej w Nowej Dębie
z dnia 25 listopada 1997 r.****w sprawie zmian w Statucie Miasta i Gminy Nowa Dęba**

Na podstawie art. 18 ust. 2 pkt. 1 ustawy z dnia 8 marca 1990 r. o samorządzie terytorialnym (jednolity tekst Dz. U. Nr 13, poz. 74 z 1996 r., z późn. zm.) Rada Miejska w Nowej Dębie

Uchwała:**§ 1**

Dokonuje się zmian w Statucie Miasta i Gminy Nowa Dęba, przyjętym Uchwałą Rady Miejskiej w Nowej Dębie nr XXX/232/96 z dnia 30 września 1996 r., w następujący sposób:

- 1) w § 22 ust. 1 liczbę 7 zastępuje się liczbą „6”,
 - w § 22 ust. 2 liczbę 5 zastępuje się liczbą „4”,
 - w § 3 ust. 3 Regulaminu Zarządu Miasta i Gminy Nowa Dęba, stanowiącego załącznik nr 5 do Statutu, liczbę 5 zastępuje się liczbą „4”;
- 2) w § 2 ust. 4 pkt. 3 lit. b Statutu słowo „osiedla” zastępuje się słowem „sołectwa”;

3) dotychczasowe paragrafy od 50¹ do 68 otrzymują odpowiednio numery od 51 do 69;

4) w § 33 ust. 3 Regulaminu Rady Miejskiej w Nowej Dębie, stanowiącego załącznik nr 3 do Statutu, liczbę 8 zastępuje się liczbą „7”.

§ 2

Wykonanie uchwały powierza się Zarządowi Miasta i Gminy Nowa Dęba.

§ 3

Uchwała wchodzi w życie z dniem ogłoszenia na tablicy ogłoszeń Urzędu Miasta i Gminy Nowa Dęba, tj. z dniem 1 grudnia 1997 r.

PRZEWODNICZĄCY
mgr Władysław Gurdak

POZ. 254**UCHWAŁA Nr XLV/342/97
Rady Miejskiej w Nowej Dębie
z dnia 25 listopada 1997 r.****w sprawie określenia stawek czynszu regulowanego za lokale mieszkalne oraz stawek czynszu za lokale socjalne na terenie Miasta i Gminy Nowa Dęba**

Na podstawie art. 26, art. 26 a i art. 30 ustawy z dnia 2 lipca 1994 r. o najmie lokali mieszkalnych i dodatkach mieszkaniowych (Dz. U. Nr 105, poz. 509 z późn. zm.) oraz art. 40 ustawy z dnia 8 marca 1990 r. o samorządzie terytorialnym (tekst jednolity - Dz. U. Nr 13, poz. 74 z 1996 r. z późn. zm.) Rada Miejska w Nowej Dębie

uchwała, co następuje:**§ 1**

1. Ustala się stawkę bazową czynszu regulowanego za 1 m² powierzchni użytkowej lokalu mieszkalnego w wysokości 1,15 zł.
2. Obniża się o 30% stawkę bazową czynszu regulowanego za 1 m² powierzchni użytkowej lokalu mieszkalnego bez łazienki lub wc.

§ 2

Ustala się stawkę czynszu za 1 m² powierzchni użytkowej lokalu socjalnego w wysokości 70 % stawki bazowej czynszu regulowanego za 1 m² powierzchni użytkowej lokalu mieszkalnego.

§ 3

Wykonanie uchwały powierza się Zarządowi Miasta i Gminy Nowa Dęba.

§ 4

Nadzór nad wykonaniem niniejszej uchwały sprawuje Komisja Budżetowa Rady Miejskiej.

§ 5

Z dniem wejścia w życie niniejszej uchwały tracą moc: Uchwała Nr VII/44/94 Rady Miejskiej w Nowej Dębie z dnia 16 grudnia 1994 r. w sprawie określenia stawek czynszu regulowanego za lokale mieszkalne oraz stawek czynszu za lokale socjalne na terenie Miasta i Gminy Nowa Dęba i Uchwała Nr XXIV/189/96 Rady Miejskiej w Nowej Dębie z dnia 25 kwietnia 1996 r. w sprawie zmiany Uchwały Nr VII/44/94 Rady Miejskiej w Nowej Dębie z dnia 16 grudnia 1994 r. w sprawie określenia stawek czynszu regulowanego za lokale mieszkalne oraz stawek czynszu za lokale socjalne na terenie Miasta i Gminy Nowa Dęba.

§ 6

Uchwała wchodzi w życie z dniem 1 stycznia 1998 r. i podlega ogłoszeniu poprzez wywieszenie na tablicy ogłoszeń Zarządu Miasta i Gminy Nowa Dęba.

PRZEWODNICZĄCY
mgr Władysław Gurdak

POZ. 255**UCHWAŁA Nr XXXV/200/97
Rady Gminy w Pysznicy
z dnia 26 listopada 1997 r.****w sprawie utworzenia Komunalnego Zakładu Budżetowego pod nazwą „Gminny Zakład Komunalny”, oraz zmiany Statutu Gminy Pysznica**

Na podstawie art. 18 ust. 2 pkt. 9 lit. „h” ustawy z dnia 8 marca 1990 r. o samorządzie terytorialnym (t.j. Dz. U. Nr 13 poz. 74 z późn. zm.) art. 6 ust. 1 ustawy z dnia 20 grudnia 1996 r. o gospodarce komunalnej (Dz. U. z 1997 r. Nr 9 poz. 43), art. 17 ustawy z dnia 5 stycznia 1991 r. - Prawo Budżetowe (Dz. U. z 1993 r. Nr 72 poz. 344 z późn. zm.), oraz Rozporządzenia Ministra Finansów z dnia 8 maja 1991 r. w sprawie zakładów budżetowych (Dz. U. Nr 42 poz. 183) - Rada Gminy w Pysznicy

uchwała, co następuje:**§ 1**

Tworzy się jednostkę organizacyjną działającą jako komunalny zakład budżetowy, pod nazwą „Gminny Zakład Komunalny” zwany dalej Zakładem.

§ 2

Siedzibą Zakładu jest wieś Pysznica.

§ 3

Przedmiotem działalności Zakładu jest wykonywanie zadań wła-

nych gminy Pysznica w zakresie jej gospodarki komunalnej i mieszkaniowej, a w szczególności w dziedzinie:

- 1) wodociągów,
 - 2) administracji komunalnych zasobów mieszkaniowych,
 - 3) oczyszczania terenu gminy Pysznica w tym wywóz nieczystości stałych i płynnych oraz prowadzenie gminnego wysypiska śmieci,
 - 4) zieleni gminnej.
1. Zakład osiąga przychody z następujących źródeł:
 - 1) ze sprzedaży produkcji i usług,
 - 2) ze sprzedaży zbędnych składników majątkowych,
 - 3) z dotacji budżetowych,
 - 4) z innych źródeł, przewidzianych odrębnymi przepisami.
 2. Rozchodami zakładu są:
 - 1) koszty materiałowe,
 - 2) usługi obce,
 - 3) remonty i inwestycje,
 - 4) wynagrodzenia i świadczenia pochodne,
 - 5) podatki i opłaty.

§ 4

Majątek Zakładu stanowić będą środki trwałe oraz wyposażenie,

których wykaz stanowić będzie załącznik do protokołu zdawczo-odbiorczego, niezbędne do prowadzenia statutowej działalności Zakładu.

§ 5

Statut Zakładu uchwalony zostanie odrębną uchwałą.

§ 6

W uchwale Nr XIX/110/96 Rady Gminy w Pysznicy z dnia 28.03.1996 r. w sprawie uchwalenia Statutu Gminy Pysznica w § 28 po punkcie 11 dodaje się punkt 12 w brzmieniu:
„12) Gminny Zakład Komunalny w Pysznicy”.

§ 7

Wykonanie uchwały powierza się Zarządowi Gminy.

§ 8

Uchwała wchodzi w życie z dniem ogłoszenia na tablicy ogłoszeń Urzędu Gminy, przy czym Zakład rozpocznie działalność z dniem 1.01.1998 r.

PRZEWODNICZĄCY
Tadeusz Kowalik

POZ. 256 UCHWAŁA Nr XLVI/314/97 Rady Miasta Tarnobrzega z dnia 01 grudnia 1997 r.

zmieniająca stawki czynszu regulowanego za lokale mieszkalne

Na podstawie art. 26, 26a i 30 ustawy z dnia 2 lipca 1994 r. o najmie lokali mieszkalnych i dodatkach mieszkaniowych (Dz. U. Nr 105 poz. 509 zm. Dz. U. Nr 111 poz. 723 z 1997 r.) oraz art. 18 ust. 1 i art. 40 ust. 1 ustawy z dnia 8 marca 1990 r. o samorządzie terytorialnym tekst jednolity Dz. U. Nr 13 poz. 74 z 1996 r. Rada Miasta Tarnobrzega

postanawia:

§ 1

W uchwale Rady Miasta Tarnobrzega Nr IX/69/95 z dnia 7 marca 1995 r. w sprawie określenia stawek czynszu regulowanego za lokale mieszkalne zm. Uchwałą Nr XXX/189/96 Rady Miasta Tarnobrzega z dnia 25 września 1996 r. wprowadzić następującą zmianę:

§ 1 pkt. 1 otrzymuje brzmienie:

„Ustala się stawkę bazową czynszu regulowanego za 1 m² powierzchni użytkowej lokalu mieszkalnego w wysokości 1,20 zł (jeden złotych dwadzieścia groszy).

Ustalona stawkę bazową czynszu stosuje się również do lokali socjalnych z uwzględnieniem obniżki z tytułu braku urządzeń technicznych.”

§ 2

Ustalona stawka czynszu obowiązuje w okresie 12 miesięcy od dnia wejścia w życie uchwały.

§ 3

Wykonanie uchwały powierza się Zarządowi Miasta Tarnobrzega.

§ 4

Uchwała wchodzi w życie z dniem 1 stycznia 1998 r., po uprzednim ogłoszeniu poprzez rozplakatowanie na tablicach ogłoszeń Zarządu Miasta Tarnobrzega.

PRZEWODNICZĄCY
Kazimierz Gąsior

POZ. 257 POROZUMIENIE z dnia 5 listopada 1997 roku zawarte pomiędzy Kierownikiem Urzędu Rejonowego w Tarnobrzegu a Zarządem Gminy w Majdanie Królewskim

Na podstawie art. 40 ust. 1 i 3 ustawy z dnia 22 marca 1990 r. o terenowych organach rządowej administracji ogólnej (Dz. U. Nr 21, poz. 123, z 1991 r. Nr 75, poz. 328, z 1995 r. Nr 74, poz. 368 i z 1996 r. Nr 106, poz. 498), oraz za zgodą Wojewody Tarnobrzskiego wyrażoną pismem znak: Or.II-0117/1/95 z dnia 3 stycznia 1995 roku strony zawierające porozumienie

postanawiają, co następuje:

§ 1

1. Kierownik Urzędu Rejonowego w Tarnobrzegu zwany dalej „organem powierzającym” powierza Zarządowi Gminy w Majdanie Królewskim reprezentowanym przez Wójta Gminy zwanemu dalej „organem przyjmującym” prowadzenie na terenie Gminy Majdan Królewski spraw należących do jego właściwości w tym wydawanie decyzji administracyjnych z zakresu prawa budowlanego wynikających z niżej wymienionych aktów prawnych:

Ustawa z dnia 7 lipca 1994 roku Prawo Budowlane (Dz. U. Nr 89, poz. 414)

1. udzielanie bądź odmawianie zgody na odstępcstwo od przepisów techniczno-budowlanych (art. 9 ust. 2),
2. nakładanie obowiązków ustanowienia inspektora nadzoru inwestorskiego oraz zapewnienie nadzoru autorskiego (art. 19 ust. 1),
3. wydawanie pozwoleń na budowę (art. 28 ust. 1),
4. przyjmowanie zgłoszeń o zamiarze budowy oraz wykonywania robót budowlanych nie objętych obowiązkiem uzyskania pozwolenia na budowę (art. 30 ust. 1),
5. zgłaszanie sprzeciwu w sprawie budowy oraz wykonywania robót, o których mowa w art. 30 ust. 1 i nakładanie obowiązku uzyskania pozwolenia na budowę (art. 30 ust. 2 i 3),
6. przyjmowanie zgłoszenia o rozbiórce nie objętej obowiązkiem uzyskania pozwolenia (art. 31 ust. 2),
7. nakładanie obowiązku uzyskania pozwolenia na rozbiórkę (art. 31 ust. 3),
8. nakładanie obowiązku usunięcia nieprawidłowości w projekcie budowlanym i zatwierdzanie projektu budowlanego (art. 34 ust. 5 i 35 ust. 3),

9. stwierdzanie wygaśnięcia decyzji o pozwoleniu na budowę (art. 37 ust. 1),
 10. prowadzenie rejestru decyzji o pozwoleniu na budowę i przechowywanie dokumentów objętych pozwoleniem na budowę (art. 38 ust. 20),
 11. przenoszenie decyzji o pozwoleniu na budowę na rzecz innej osoby (art. 40),
 12. nakładanie obowiązku stosowania przepisu art. 43 ust. 1 do obiektów budowlanych wymaganych zgłoszenia (art. 43 ust. 2),
 13. rozstrzyganie o niezbędności wejścia do sąsiedniego budynku lokalu lub nieruchomości oraz warunków korzystania z tego budynku, lokalu lub nieruchomości (art. 47 ust. 2),
 14. udzielanie pozwolenia na zmianę sposobu użytkowania obiektu budowlanego (art. 71 ust. 1),
 15. wnioskowanie wszczęcia postępowania w sprawach odpowiedzialności zawodowej (art. 97).
2. Z zakresu zadań określonych w pkt. 1 wyłącza się sprawy w których stroną w postępowaniu administracyjnym, jest gmina, oraz zadania objęte specjalistycznym nadzorem budowlanym, w których organem I instancji jest wojewoda t.j. pozwolenia na budowę i rozbiórkę dróg wojewódzkich i krajowych oraz obiektów hydrotechnicznych.

§ 2

1. Od decyzji administracyjnych wydanych przez organ przyjmujący w sprawach o których mowa w § 1 służy odwołanie do Wojewody Tarnobrzieskiego.
2. Decyzje wydawane na podstawie niniejszego porozumienia zawierają następujące pieczętki:
 - a) pieczęć nagłówkowa i okrągła organu przyjmującego prowadzenie spraw,
 - b) pieczęć podpisowa organu przyjmującego o treści:
**„Z up. Kier. Urz. Rej.
w Tarnobrzegu
imię i nazwisko
Wójt Gminy Majdan Królewski”**
3. Organ przejmujący może przekazać prowadzenie spraw określonych w zawartym porozumieniu pracownikowi podległego mu urzędowi po zasięgnięciu opinii organu powierzającego.

§ 3

Organ przyjmujący zobowiązuje się do zgodnego z przepisami prawa i polityką Państwa prowadzenia powierzonych spraw, oraz do zapewnienia fachowej, sprawnej, obiektywnej i rzetelnej ich realizacji ponosi odpowiedzialność za wydane przez siebie decyzje administracyjne.

§ 4

1. Organ powierzający zastrzega sobie prawo kontroli sposobu prowadzenia spraw powierzonych wynikających z § 1 niniejszego porozumienia.

2. Organ przejmujący przesyła organowi powierzającemu kopie wydanych przez siebie decyzji administracyjnych w terminie nie dłuższym niż 7 dni od ich wydania w celu umowżliwienia organowi powierzającemu dokonania kontroli prawidłowości wydanych decyzji.

§ 5

1. Organ powierzający za zgodą Wojewody Tarnobrzieskiego może zmienić zakres powierzonych spraw - bez zgody organu przyjmującego w przypadkach:
 - 1) powtarzającego się naruszania prawa lub niewykonywania powierzonych zadań
 - 2) powtarzających się uzasadnionych skarg ludności na sposób prowadzenia tych spraw.
2. Zmiana zakresu powierzających spraw o których mowa w ust. 1 może nastąpić wyłącznie w formie pisemnej.

§ 6

Porozumienie zawiera się na czas niekreślony.

§ 7

Środki na realizację powierzonych zadań w ramach określonych ilości etatów ustali Wojewoda Tarnobrzieski dla wszystkich gmin jednolicie.

§ 8

1. Rozwiązanie porozumienia następuje w przypadku:
 - 1) zgody stron - w terminie wspólnie ustalonym,
 - 2) wypowiedzenia jednej ze stron - z zachowaniem 3-miesięcznego wypowiedzenia,
 - 3) cofnięcia zgody przez Wojewodę Tarnobrzieskiego,
 - 4) w trybie 1-miesięcznego wypowiedzenia przez organ powierzający w przypadku powtarzającego się rażącego naruszania prawa przy realizacji powierzonych zadań lub ich niewykonywania.
2. Rozwiązanie porozumienia wymaga formy pisemnej.

§ 9

Spory powstałe w związku z realizacją porozumienia rozstrzyga Wojewoda Tarnobrzieski.

§ 10

Porozumienie wchodzi w życie po upływie 14 dni od dnia ogłoszenia w Dzienniku Urzędowym Województwa Tarnobrzieskiego.

§ 11

Porozumienie zostało sporządzone w czterech jednobrzmiących egzemplarzach z przeznaczeniem dla:

- 1) stron porozumienia,
- 2) Wydziału Organizacji i Nadzoru Urzędu Wojewódzkiego - 2 egz.

KIEROWNIK
mgr inż. Andrzej Wójtowicz

WÓJT
Tadeusz Cebula

POZ. 258 POROZUMIENIE

zawarte w dniu 15 grudnia 1997 r. pomiędzy Wojewodą Tarnobrzeskim a Zarządem Gminy Grębów reprezentowanym przez Wójta Gminy w sprawie powierzenia prowadzenia zadań z zakresu ochrony zdrowia należących do właściwości Wojewody

Na podstawie art. 8 ust. 2 i 3, w związku z art. 18 ust. 2 pkt. 11 ustawy z dnia 8 marca 1990 r. o samorządzie terytorialnym (Dz. U. z 1996 r. Nr 58, poz. 261, Nr 106, poz. 496, Nr 132 poz. 622, z 1997 r. Nr 9, poz. 43, Nr 123, poz. 775, Nr 107, poz. 686, Nr 113, poz. 734) i art. 8 ust. 1 i 3 ustawy z dnia 22 marca 1990 r. o terenowych organach rządowej administracji ogólnej (Dz. U. Nr 21, poz. 123, z 1991 r. Nr 75, poz. 328, z 1995 r. Nr 74, poz. 368, z 1996 r. Nr 106, poz. 498) oraz w związku z ustawą z dnia 30 sierpnia 1991 r. o zakładach opieki zdrowotnej (Dz. U. Nr 91, poz. 408, z 1992 r. Nr 63, poz. 315, z 1994 r. Nr 121, poz. 591, z 1995 r. Nr 138, poz.

682, Nr 141, poz. 692, z 1996 r. Nr 24, poz. 110, z 1997 r. Nr 104, poz. 661), za zgodą Rady Gminy, Wojewoda i Zarząd Gminy zawierają porozumienie następującej treści:

§ 1

1. Wojewoda przekazuje Gminie wykonywanie zadań z zakresu podstawowej opieki zdrowotnej realizowanych przez jednostki organizacyjne (placówki terenowe) Wojewódzkiego Szpitala Zespołowego w Tarnobrzegu, tj. Ośrodek Zdrowia w Grębowie.

2. Porozumienie nie obejmuje rejonu wsi Stale - do czasu utworzenia w Stalach filii OZ Grębów świadczenia z zakresu pozrealizowane będą na dotychczasowych zasadach przez Wojewódzki szpital Zespolony w Tarnobrzegu, tj. Przychodnię Rejonową w Mokrzeszowie.
3. Szczegółowy zakres świadczeń zdrowotnych udzielanych przez przekazywane jednostki organizacyjne (placówki terenowe) określa załącznik Nr 1 do porozumienia.
4. Pozostałe świadczenia dla ludności gminy (świadczenia specjalistyczne ambulatoryjne i stacjonarne) wykonują nadal publiczne zakłady opieki zdrowotnej na dotychczasowych zasadach i warunkach, zgodnie z ustaloną rejonizacją udzielania świadczeń.

§ 2

1. Gmina otrzymuje dotację celową z budżetu Wojewody na wykonywanie zadań o których mowa w § 1 pkt. 2.
2. Kwota dotacji celowej należnej Gminie na dany rok budżetowy stanowić będzie iloczyn liczby mieszkańców według danych GUS i średniej kwoty przypadającej rocznie na jednego mieszkańca na utrzymanie podstawowej opieki zdrowotnej, obliczonej w ramach 22 % wydatków bieżących przewidzianych w budżecie Wojewody na utrzymanie placówek lecznictwa zamkniętego i otwartego.
3. Kwota dotacji celowej dla Gminy Grębów zmniejszona zostaje o kwotę dotacji przypadającą na mieszkańców wsi Stale.
4. Wojewoda Tarnobrzelski corocznie podawał będzie do wiadomości Gminie należną kwotę dotacji po otrzymaniu wielkości środków na dany rok budżetowy.
5. Dotacja celowa przekazywana będzie Gminie w ratach miesięcznych w III dekadzie każdego miesiąca.
6. Wykorzystywanie przekazywanej dotacji odbywać się będzie na zasadach wynikających z ustawy prawo budżetowe i przepisów wykonawczych do tej ustawy.
7. Gmina otrzymywać będzie dodatkowe środki z budżetu Wojewody na urzędowe podwyżki wynagrodzeń pracowników sfery budżetowej, które wprowadzane będą w trakcie roku budżetowego, przyjmując za podstawę wyliczeń liczbę etatów kalkulacyjnych wynikającą z minimalnych norm obsad białego personelu w publicznym zakładzie podstawowej opieki zdrowotnej.

§ 3

1. Gmina zobowiązana jest do powołania rady społecznej utworzonego publicznego zakładu opieki zdrowotnej w składzie:
 - 1) przewodniczący - wójt lub osoba przez niego wyznaczona
 - 2) członkowie:
 - a) przedstawiciel Wojewody
 - b) przedstawiciele wyłonieni przez Radę Gminy w liczbie przez nią określonej.
2. Rada Społeczna wykonuje zadania określone w art. 46 ustawy o zakładach opieki zdrowotnej.

§ 4

Gmina dokonuje kontroli i oceny działalności publicznego zakładu opieki zdrowotnej oraz pracy kierownika zakładu na zasadach określonych w przepisach art. 67 ustawy o zakładach opieki zdrowotnej.

§ 5

Wojewoda przeprowadzał będzie kontrolę działalności utworzo-

nego przez Gminę publicznego zakładu opieki zdrowotnej na zasadach określonych w przepisach art. 65, art. 66 i art. 66 a ustawy o zakładach opieki zdrowotnej.

§ 6

1. Dla realizacji zadań z zakresu podstawowej opieki zdrowotnej Wojewoda przekazuje Gminie:
 - 1) do używania wyposażenia przekazywanego zakładu w Grębowie,
 - 2) dokumentację medyczną osób korzystających ze świadczeń zdrowotnych przekazywanego zakładu,
 - 3) pracowników dotychczasowego zakładu wraz z aktami osobowymi przejmowanych pracowników.
2. Przekazanie wyposażenia, dokumentacji i akt osobowych następuje w drodze protokołu zdawczo-odbiorczego podpisanego przez osoby upoważnione przez strony porozumienia.

§ 7

1. W celu zapewnienia sprawnej pracy zakładu opieki zdrowotnej (i jego filii) oraz podnoszenia kwalifikacji zawodowych pracowników medycznych, Zarząd Gminy udzielać będzie pomocy kierownikowi zakładu w:
 - 1) stworzeniu warunków sprzyjających zatrudnieniu pracowników medycznych o odpowiednich kwalifikacjach zawodowych, organizacji zastępstw w okresie urlopów, niezdolności do pracy oraz uczestnictwa w szkoleniach, w tym również w szkoleniach i zajęciach mających na celu uzyskanie lub kontynuowanie specjalizacji.
 - 2) utrzymanie w należytym stanie technicznym infrastruktury obiektów,
 - 3) zaopatrzeniu zakładu w aparaturę i sprzęt medyczny oraz ich właściwą konserwację, a także w materiały medyczne i środki czystości.
2. Gmina zapewni obsługę administracyjną zakładu w zakresie spraw osobowych, zaopatrzenia i bieżącej eksploatacji obiektów.

§ 8

Porozumienie zostaje zawarte na czas nieokreślony.

§ 9

Rozwiązanie porozumienia może nastąpić w drodze 3-miesięcznego wypowiedzenia przez każdą ze stron, o ile strony nie postanowią inaczej.

§ 10

W sprawach nie uregulowanych w porozumieniu mają zastosowanie przepisy kodeksu cywilnego.

§ 11

Porozumienie wchodzi w życie z dniem 1 stycznia 1998 r. i podlega opublikowaniu w Dzienniku Urzędowym Województwa Tarnobrzelskiego.

§ 12

Porozumienie zostało sporządzone w 5-ciu jednobrzmiących egzemplarzach z przeznaczeniem dla: stron porozumienia po 2 egzemplarze oraz WSzZ w Tarnobrzegu 1 egzemplarz.

WOJEWODA
Paweł Stawowy

WÓJT
Zuzanna Paduch

ZAŁĄCZNIK NR 1

**ZADANIA GMINNEGO
PUBLICZNEGO ZAKŁADU
OPIEKI ZDROWOTNEJ**

Działalność profilaktyczna:

- objęcie odwiedzinami wszystkich środowisk w przydzielonym rejonie z uwzględnieniem zapewnienia systematycznej opieki pielęgniarstwa i lekarskiej środowisk zaniedbanych pod względem higienicznym, ciężko i przewlekle chorych, u osób z czynnego poradnictwa.

Opieka profilaktyczna - niemowląt, dzieci i młodzieży:

- wykonywanie wizyt patronażowych u noworodków i niemowląt w zakresie położnej i pielęgniarki środowiskowej oraz opieki lekarskiej zgodnie z instrukcją MZiOŚ z dnia 12.04.1983 r.,
- sprawowanie opieki nad zdrowiem oraz rozwojem fizycznym i psychicznym wychowanków przedszkoli i uczniami szkół,
- zapobieganie występowania chorób, urazów, zatruc i innych zaburzeń zdrowia u dzieci zarówno w przedszkolach, jak i w szkołach,

- prowadzenie bilansów zdrowia dzieci według obowiązujących przepisów,
- współudział w opiece nad uczniami ze środowisk zagrożonych i zaniebanych, współpraca z pracownikiem socjalnym, pedagogiem szkolnym i wychowawcami oraz poradnią wychowawczo-zawodową, udział w zgłaszaniu uwag i wniosków odpowiednim instytucjom (TPD, sąd rodzinno-opiekunczy, opiekun społeczny),
- inicjowanie działań dla wczesnego wykrywania i pomocy uczniom zagrożonym narkomanią, alkoholizmem i nikotynizmem,
- wykonywanie szczepień ochronnych po uprzedniej kwalifikacji przez lekarza według obowiązującego kalendarza szczepień u dzieci,
- przeprowadzanie przeglądów czystości ciała i odzieży wszystkich uczniów co najmniej 2 razy w roku,
- udział w rejestracji wypadków uczniów na terenie szkoły zgodnie z obowiązującymi przepisami,
- szerzenie oświaty zdrowotnej poprzez pogadanki, rozmowy indywidualne, rozdawanie broszur, ulotek z uwzględnieniem higieny osobistej, żywienia, higieny otoczenia o zapobieganiu szerzenia się chorób zakaźnych, wenerycznych i konieczności szczepień ochronnych.

Opieka profilaktyczna nad kobietą, kobietą ciężarną i położnicą:

- przeprowadzanie wywiadu środowiskowego u ciężarnych na zlecenie lekarza Poradni „K” w aspekcie warunków zdrowotno-socjalnych, określenie planu postępowania oraz jego realizacja,
- zapewnienie opieki kobietom ciężarnym w domu, a zwłaszcza:
 - a) wykonywanie zabiegów pielęgnacyjnych i leczniczych, wynikających z planu postępowania oraz zleconych przez lekarza,
 - b) wykonywanie podstawowych prób diagnostycznych przy użyciu testów klinicznych oraz niektórych badań i pomiarów diagnostycznych np. badanie ciśnienia krwi, tętna płodu itp.,
 - c) sprawowanie czynnej systematycznej opieki na położnicami i noworodkami do 6-go tygodnia życia, bezpośrednio po ich powrocie z zakładu położniczego z uwzględnieniem:
 - prawidłowego przebiegu porodu i rozwoju noworodka,
 - wykonywanie zabiegów pielęgnacyjnych u położnic i noworodków, udzielanie instruktażu w tym zakresie,
 - wykrywanie odchyłań od stanu prawidłowego i przekazywanie informacji lekarzowi o potrzebie interwencji leczniczej,
 - informowanie położnic o konieczności wizyty kontrolnej u lekarza ginekologa w 6-tym tygodniu porodu.

Opieka profilaktyczna nad dorosłymi:

- wykonywanie systematycznych odwiedzin u chorych zareje-

- strowanych w poradni p/gruźliczej, p/alkoholowej, zdrowia psychicznego, skórno-wenerologicznej, onkologicznej, reumatologicznej,
- wykonywanie zabiegów pielęgniarstwa u przewlekle i obłożnie chorych,
- pouczanie rodziny o postępowaniu z zakresu pielęgnacji przy chorym leżącym, informowanie lekarzy rejonowych, specjalistów o stanie zdrowia chorego, ustalanie z nim dalszego toku postępowania pielęgniarstwa, a w razie potrzeby wizyt lekarskich domowych,
- szerzenie oświaty zdrowotnej w środowisku poprzez pogadanki, rozmowy rozdawanie broszur, ulotek itp.
- współpraca z terenowymi opiekunami społecznymi, z komórką PCK,
- organizowanie pomocy osobom lub rodzinom znajdującym się w trudnych warunkach materialnych,
- opieka profilaktyczna nad pracownikami zakładów pracy z zakresu podstawowej opieki zdrowotnej będących mieszkańcami rejonu działania przychodni rejonowej lub ośrodka zdrowia.

Działalność lecznicza:

- badania i udzielanie porad lekarskich dorosłym i dzieciom zgłaszającym się do danego ośrodka zdrowia,
- odbywanie wizyt domowych w przypadkach ostrych chorób u dorosłych i dzieci, prowadzenie czynnego poradnictwa ambulatoryjnego,
- udzielanie pomocy leczniczej:
 - a) w zakresie stomatologii (z pełnym przygotowaniem do leczenia protetycznego),
 - b) w zakresie badań diagnostycznych:
 - 1) badanie ogólne moczu, zestaw microstix,
 - 2) morfologia krwi z wzorem odsetkowym,
 - 3) OB, mocznik, kreatynina, cholesterol, elektrolity,
 - 4) glukoza - glukometr, suche testy do oznaczania glikemii, glikozurii, ketonurii,
 - 5) białka ogólne,
 - 6) wskaźnik protrombinowy - czas krzepnięcia, czas krwawienia, płytki krwi,
 - 7) pobieranie materiału do badań bakteriologicznych i cytologicznych,
 - 8) elektrokardiografia (EKG),
- kierowanie chorych do poradni specjalistycznych, pracowni diagnostycznych, szpitali, z kompletem badań podstawowych, które lekarz poz uzna za konieczne,
- przygotowywanie udokumentowanych wniosków o potrzebie leczenia sanatoryjnego,
- orzecznictwo lekarskie w sprawach wynikających z obowiązujących przepisów.

WYDAWCA: Wojewoda Tarnobrzelski. REDAKCJA: Wydział Organizacji i Nadzoru Urzędu Wojewódzkiego, 39-400 Tarnobrzeg, ul. Kościuszki 32, tel. 822-15-95 w. 216. REDAKTOR NACZELNY: Urszula Bidas. KOLPORTAŻ: Zakład Obsługi Urzędu Wojewódzkiego, 39-400 Tarnobrzeg, ul. Mickiewicza 7, tel 822-25-23. DRUKOWANO z polecenia Wojewody Tarnobrzelskiego z dnia 16 grudnia 1997 r. w Dziale Usług Poligraficznych Wydawnictwa Samorządowego sp. z o.o. w Tarnobrzegu, ul. 1 Maja 4a, tel. 822-52-40, fax 822-87-77.

Cena det.: 45,15 zł. Cena hurt.: 37,63 zł